


Revisie vergunningaanvraag omgevingsvergunning 2020


DOC Kaas Alteveerstraat



01. Woning
02. Ketelhuis
03. Voorfabriek
04. Melkontvangst RMO
05. Poedersfabriek
06. Kaasfabriek
07. Kaasopslag
08. Kantine
09. Technische dienst
10. Opslagloods
11. Gasreducerestation
12. Koelcellen venters
13. Afvalwater neutralisatie

- [illegible]

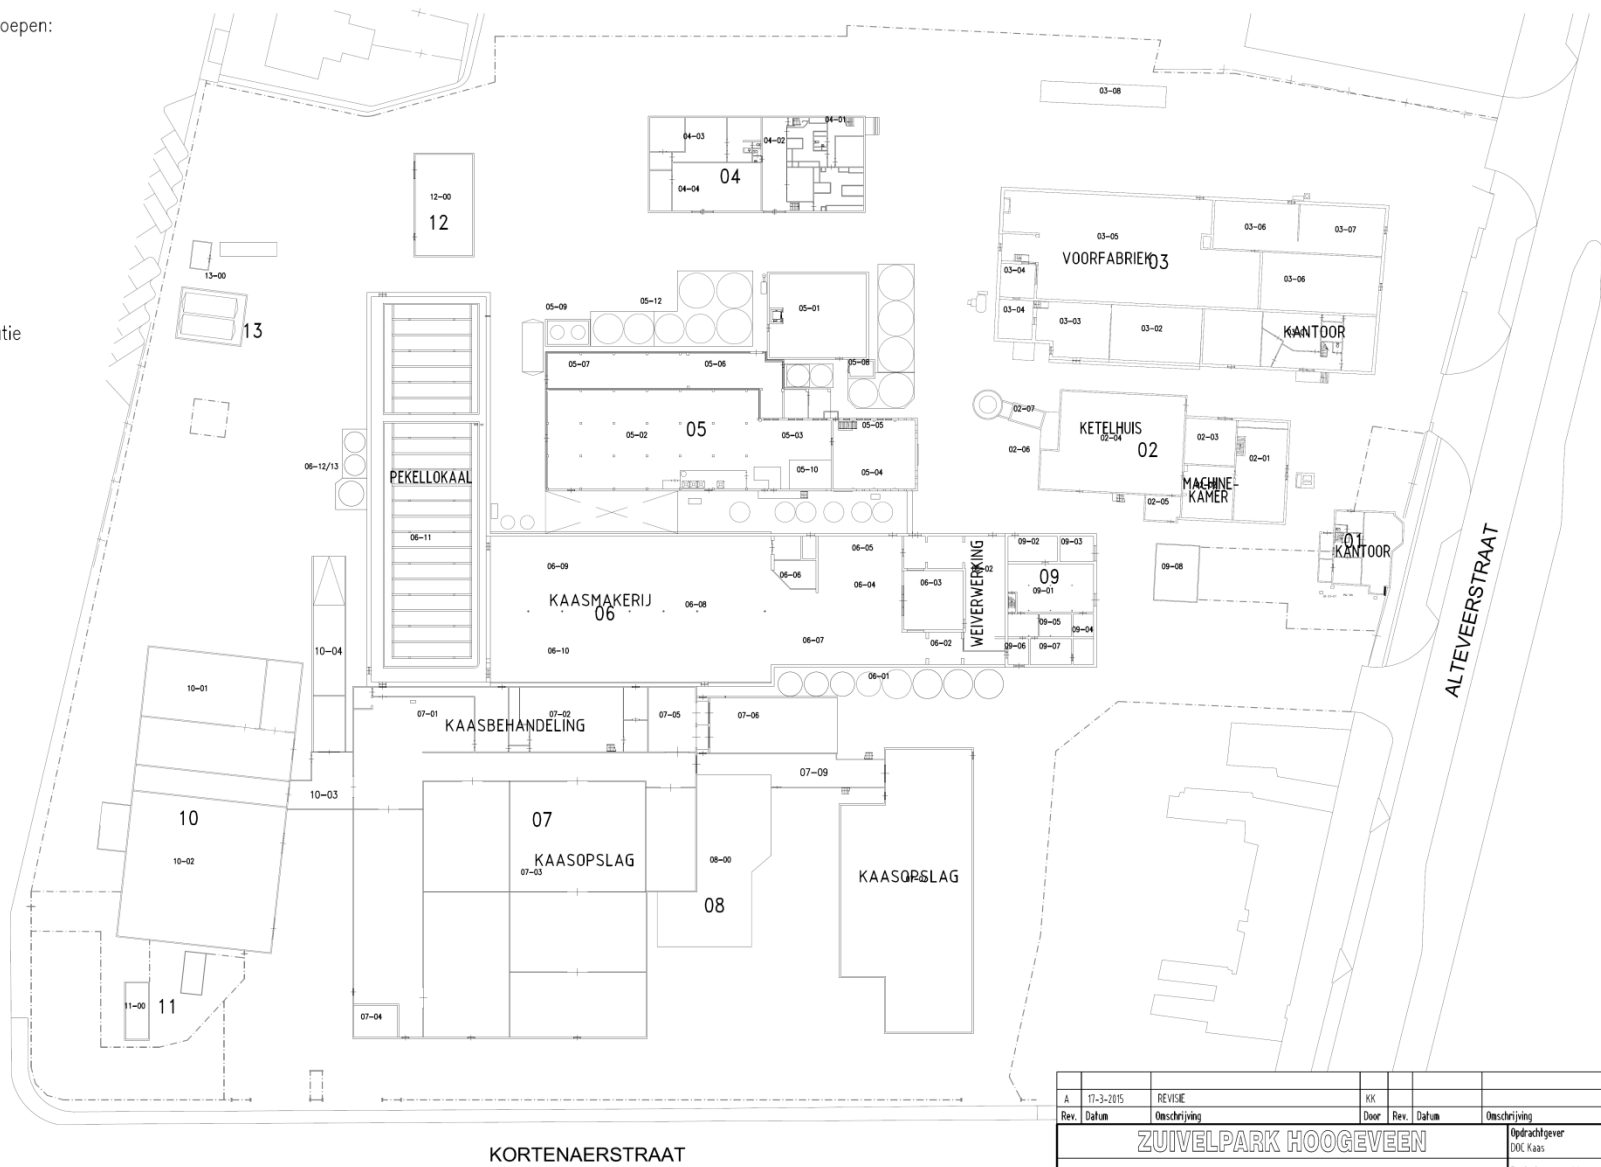

Rev.		Datum		Omschrijving		Door		Rev.		Datum		Omschrijving		Door	
<h2 style="text-align: center;">ZUIVELPARK HOOGEVEEN</h2>														Opdrachtgever DOK Kaas	
<h3>SITUATIE ALTEVEER</h3> <h3>Overzicht bouwdelen</h3>														Projectnummer: 44 Filenaam: 70AS-001.dwg	
														Status: ASBUILT	
				Advies- & Ingenieursbureau het4kant Compagniedijk 52a 65 2521 AS Nijmegen Tel: +31 (0) 55-433071 Fax: +31 (0) 55-433072				Getekend: K. Kampen Datum: 10-10-06 Gecontroleerd Datum:				Schaal: 1:500 Formaat: A2		Tekeningnummer: <div style="font-size: 2em; font-weight: bold;">70AS-001</div>	

Het auteursrecht wordt voorbehouden overeenkomstig de wet

Bestemming gebouwen