


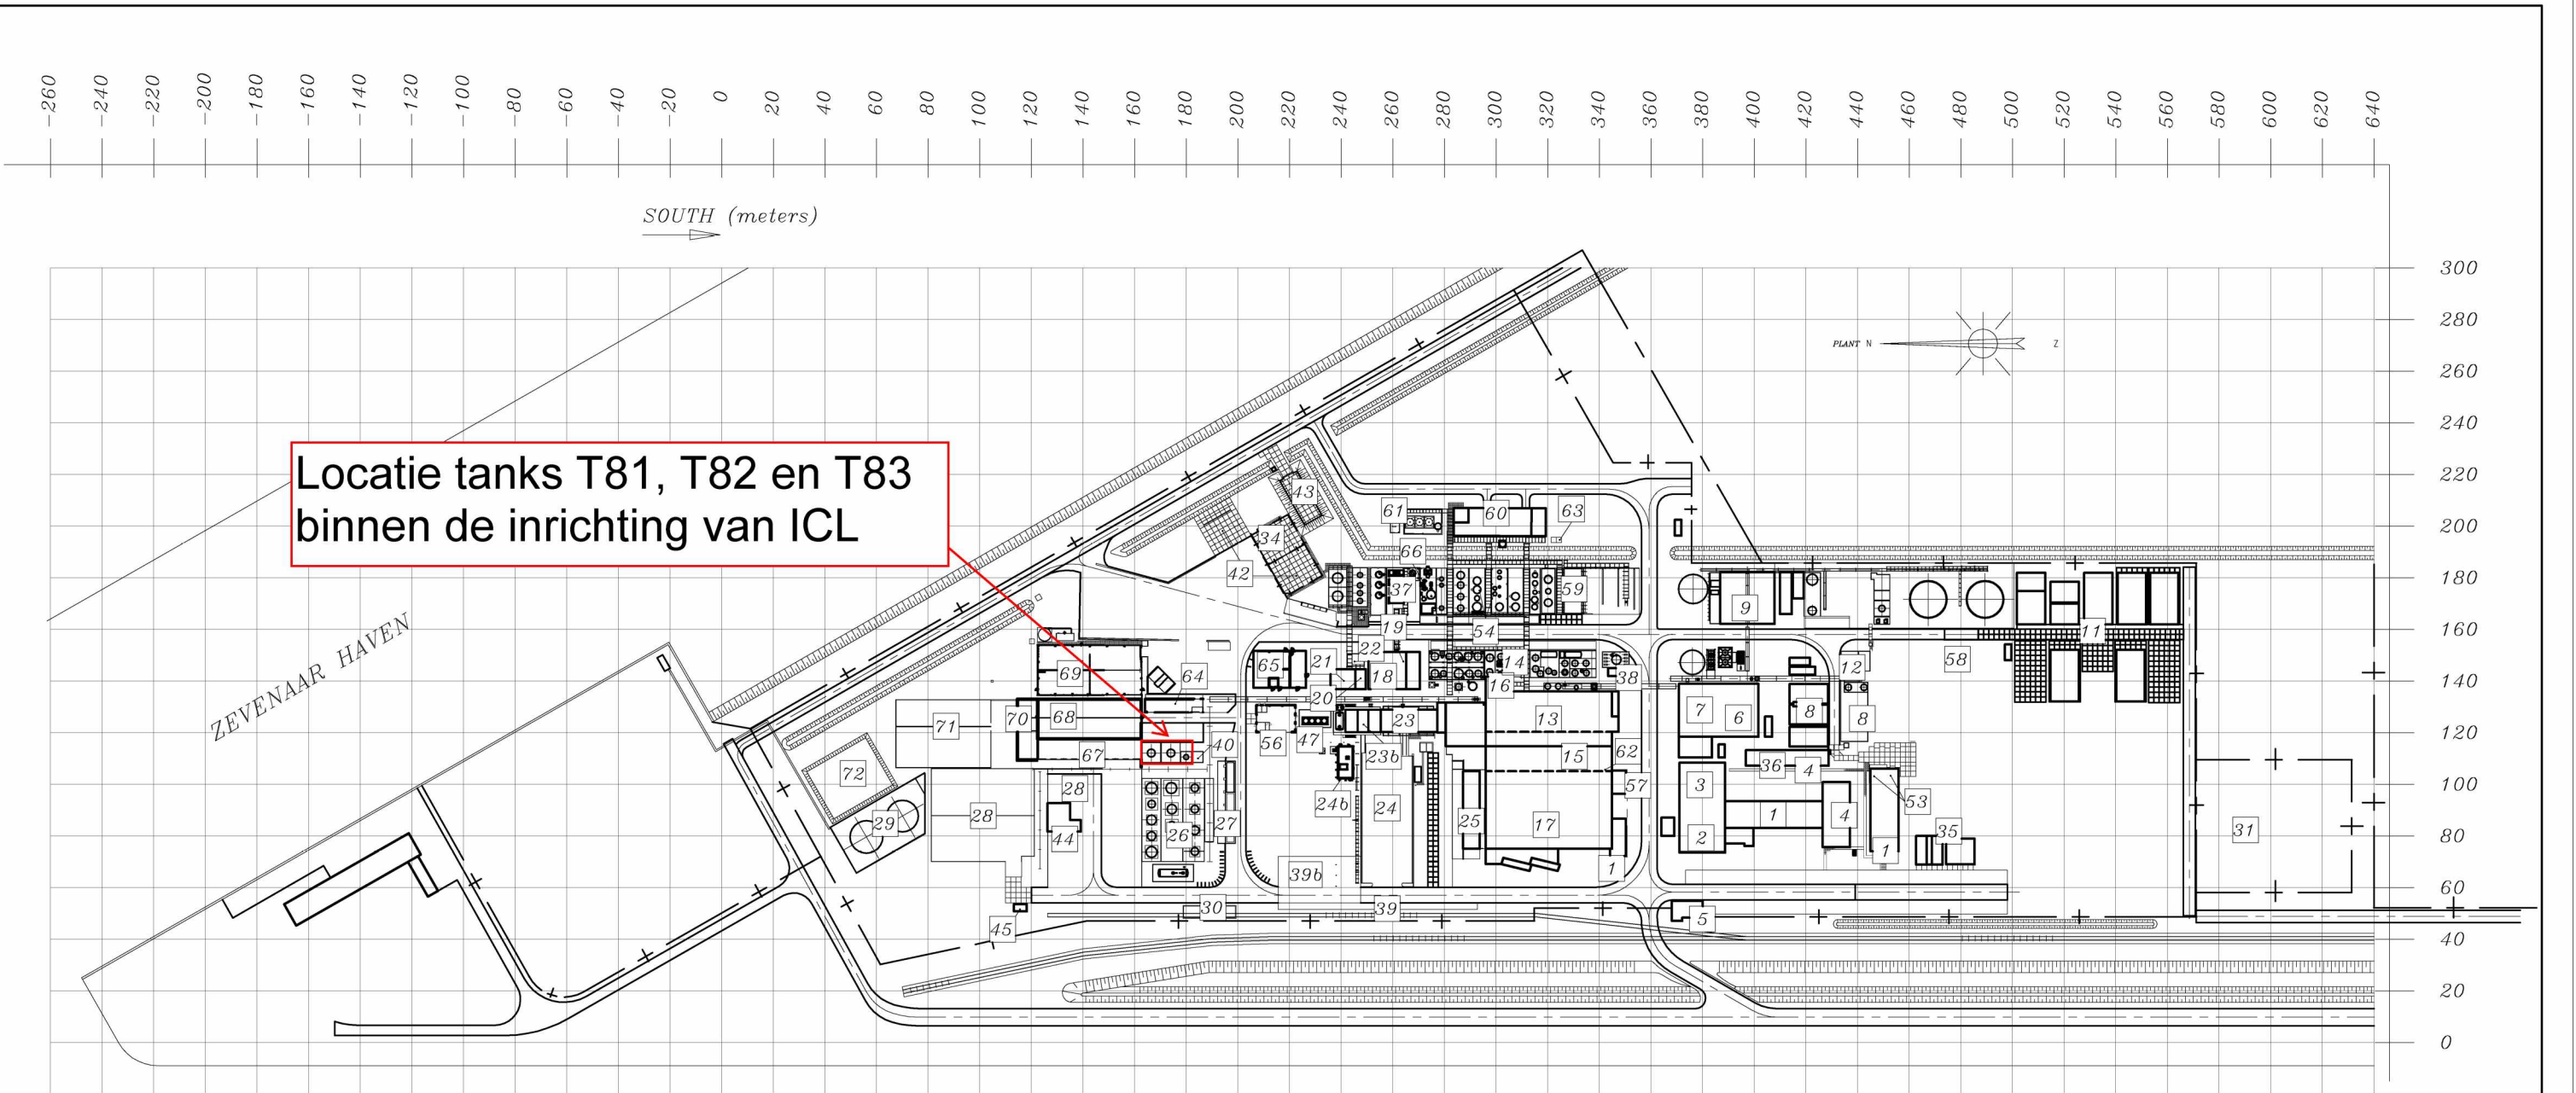

Locatie tanks T81, T82 en T83 binnen de inrichting van ICL

KANAAL VAN GENT NAAR TERNEUZEN

LEGENDA:

- 1) Kantoren
- 2) Kantine
- 3) Centraal laboratorium
- 4) Was- en kleedruimtes
- 5) Portiersloge / EHBO-post
- 6) Werkplaats onderhoudsafdeling
- 7) Utility gebouw met daarin: stoomketel, compressoren, hoofdtrafo, noodgenerator
- 8) Technisch magazijn
- 9) Milieu-afdeling met afvalwaterbehandelingsplant
- 10)
- 11) Contractorpark (Nissenhutten)
- 12) Zoutzuuropslag
- GBC gebouw met daarin:
- 13) Productie installaties
- 14) Tankpark + rioolverzamelputten
- 15) Tussenbouw met afdrummen/afzakken eindprodukten
- 16) Mainscrubergebouw
- 17) Overdekt magazijn voor droge opslag produkten / grondstoffen
- 4 in 1 produktiegebouw met daarin/daarbij:
- 18) Productie installaties
- 19) Pilot plant
- 20) HBr-branderinstallaties
- 21) Afdrumgebouw
- 22) Afvalwaterverzamelputten
- 23) Oud broomhandlinggebouw met daarboven controlekamer
- 23b) Nieuw broomhandlinggebouw
- 24) Broomopslagterrein
- 24b) Broom-ISO-ventinggebouw
- 25) Oude overdekte opslag
- 26) Hoofdtankenpark
- 27) Laad-/losstation tankenpark
- 28) Drumopslagterrein
- 29) CaBr-opslagtanks
- 30) Laad-/loslocatie railwagons
- 34) Acetyleenopslag (voorheen)
- 35) Brandweergarage
- 36) Schaftruimte contractors / Opleiding
- 37) Locaties t.b.v. aan-/afvoer produkten naar productieafdelingen
- 38) Sprinklerinstallatie voedingspompen
- 39) Opslag lege containers
- 39b) Containeropslag
- 40) Opslag dieselolie
- 41)
- 42) Waterstofopslag
- 43) Grondepot
- 44) Gebouw (ex methylbromide, ex PSA-unit)
- 45) Chemische opslag laboratorium
- 47) Koeltoren Solid 5
- 53) Archieven
- 54) Destillatie unit (propanol)
- 56) Pilot plant
- 57) Opslag chemicalien
- 58) Sanitair contractors
- 59) GBC tankpark Oostzijde
- 60) BRU gebouw
- 61) BRU koeltoren
- 62) Compacting gebouw
- 63) Stikstofreducerstation
- 64) Afdrumgebouw
- 65) HBr Liquefied gebouw
- 66) Regenoz installatie
- 67) Loads 7 (overkapping)
- 68) Loads 8
- 69) Loads 9, brandbare opslag
- 70) Area 10
- 71) Area 11
- 72) Calamiteitenbassin

DETAILTEKENINGEN:

- 03-06-06-0020-001: Layout GBC tankfarm
- 03-06-06-0020-002: Layout GBC tankfarm East
- 03-06-06-0020-003: Layout Main tankfarm
- 03-06-06-0020-004: Layout HBr tankfarm
- 03-06-06-0020-005: Layout Calcium tanks
- 03-06-07-0001-000: Layout Glycol opslagtank 13-VS-200
- 03-16-19-0005-000: Layout Waste Location tanks
- 03-03-0C-0010-000: Layout Utility building Eastside
- 03-00-00-0005-001: Layout Area between Br-handling and 4 in 1

STATUS INSTALLATION	STATUS DRAWING	ENG. :	21	4-10-12	Update	E.B.		25	12-06-17	Pos 42 heeft nu 2 lokaties, pos 34 andere bestemming	J.P.T.	E.B.	TITLE:	Plattegrond	
		SCALE : 1:2500	20	03-06-10	Regenox verplaatst	E.B.		24	01-03-16	Nieuw asfalt/nieuwe PGS29 fase 1 gebouwd	E.B.			ICL-IP Terneuzen	
		Not existing ☐	For engineering ☐	DRAWN : 	19	03-06-09	Nieuwe HBr Liquefied installatie gebouwd	E.B.		23	23-09-14	Br2-ISO-venting gebouwd		E.B.	
		Under construction ☐	For construction ☐	CHKD. :	18	20-07-07	Drumvulgebouw gebouwd	E.B.		22	15-11-13	Update		E.B.	
Operative ☐	As built ☒	DATE : dec. 1994	REV.	DATE	DESCRIPTION	DRAWN	CHECKED	REV.	DATE	DESCRIPTION	DRAWN	CHECKED	DWG Nr.: 03-00-00-0005-000	REV. Nr.: 25	



Industrial Products

Where needs take us