



ZUID-OOST GEVEL

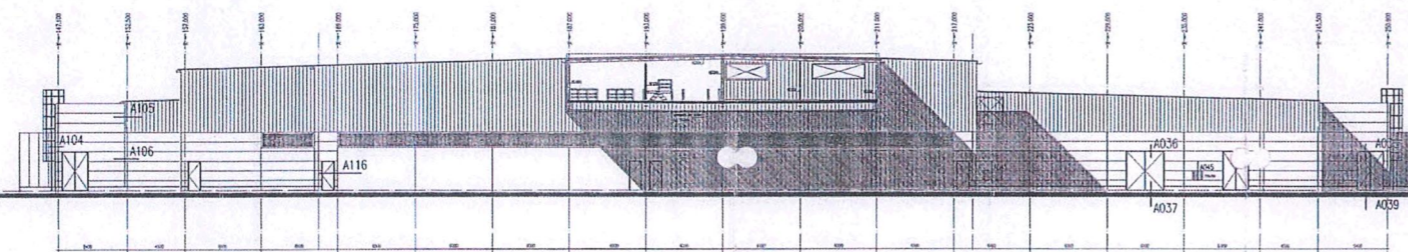


NOORD-OOST GEVEL (DOORSNEDE F - F)

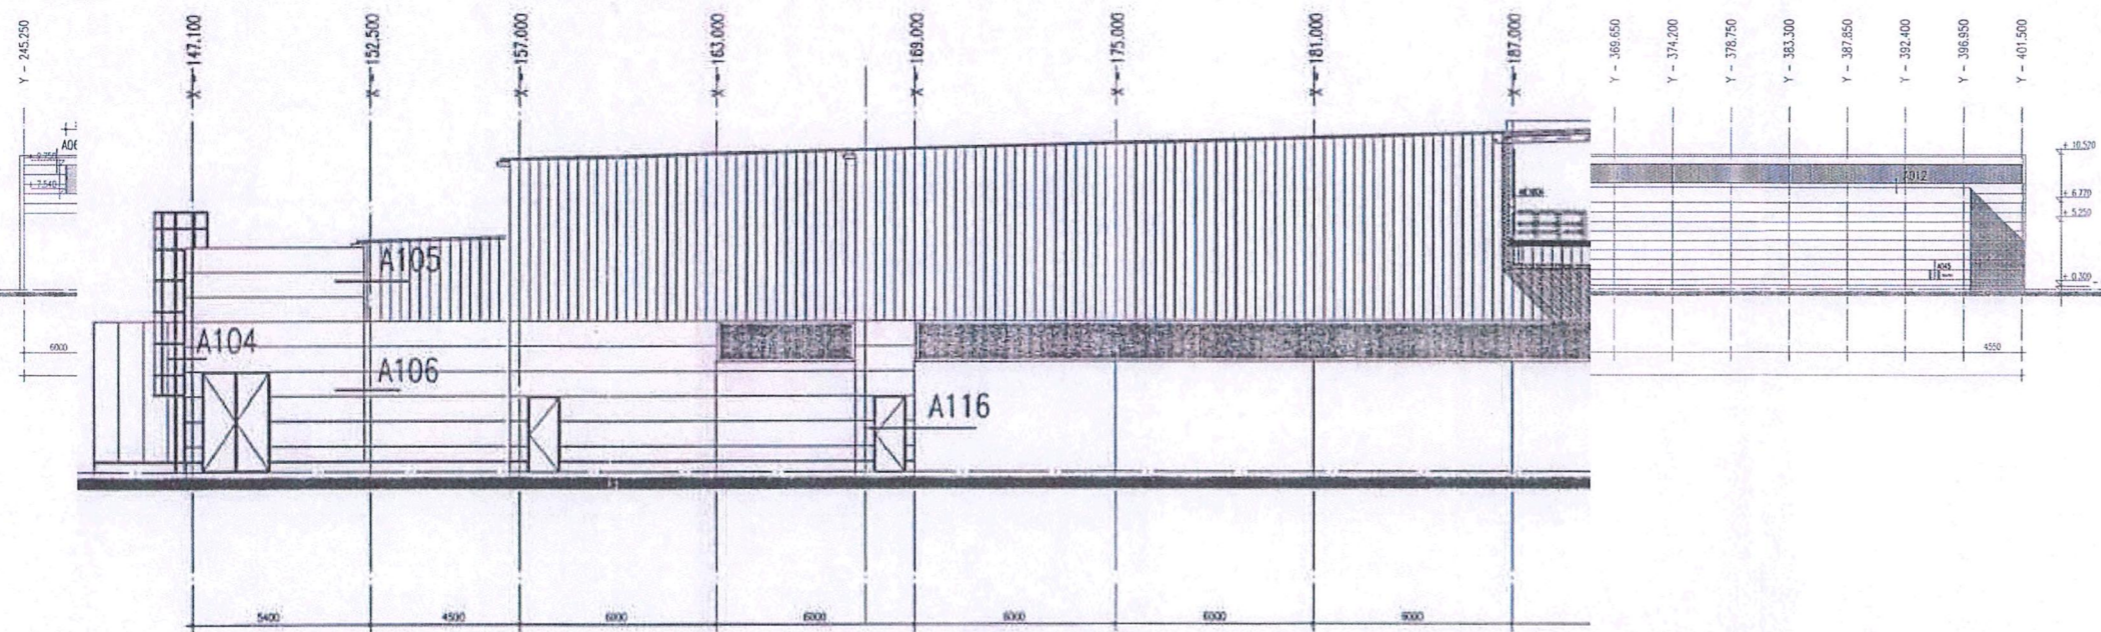

ZIJGEVEL ENTHAL BESTAAND


NOORD-OOST GEVEL (DOORSNEDE F - F)

ZUID-WEST GEVEL

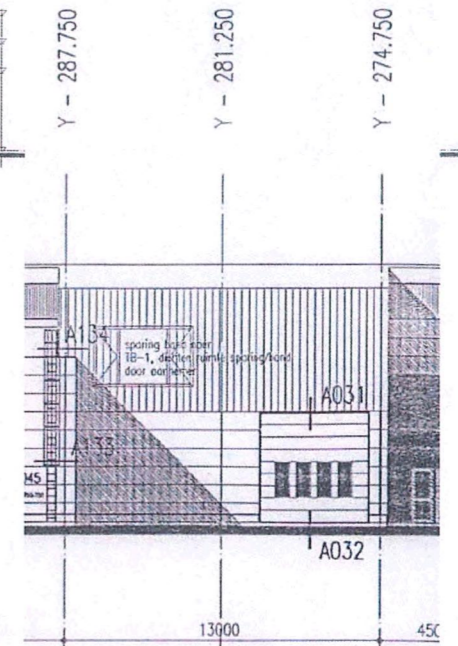

VOORGEVEL ENTHAL BESTAAND

Behoort bij besluit van de gemeenteraad ZEVENBERGEN van 7 APR. 1995

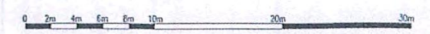

**CNC** Coöp. Nederlandse Champignonkwekersvereniging b.a.

MENG EN IVC FABRIEK MOERDIJK  
BOUWDEEL A TUNNELCOMPLEX IVC  
GEVELS

REVISIETEKENING

Bladm.	Get.	Corr.

14-04-1995 P0 A  
Schied 1: 200 A0

HASKONING  
Koninglijke Ingenieurs- en Architectenbureau  
Binnenhof 25 - postbus 151 - 6000 AD Rijswijk - tel. 070 4292504  
© Copyright 1995 HASKONING

NOV: 0790.A0136.A8  
Teln: 8210A401