

SWR 4

SWR 1

SWR 4

SWR 1





SWR 3

SWR 3

SWR 5

RENVOOI

- riolering schoonwater
 - riolering vuilwater
 - riolering infiltrati riool
 - mantelbuizen t.b.v. voedingskabels electro/data en/of sturingskabels
 - waterleiding
 - stalen aanvoerleiding sprinklerinstallatie naar sorteerhal
 - grondleidingen buizenpostsysteem tpv weegbrug
 - kabels intercomsysteem weegbrug
 - mantelbuis loos
 - voedingskabels elektra, grondkabel
 - middenspanningskabel 6Kv
 - blusleiding
 - hoofdgasleiding
 - invoerkabel KPN
- beouwing
 - onverhard terrein
 - vloeistofdichte betonverharding
 - semi verharding, asfaltgranulaat
- OP peilput
 - BR brandhydranten
 - MP pompput of speciale put / afscheider
 - CP controleput / monsternameput
 - K kolk / put met roosterdeksel
 - LM lichtmasten, terreinverlichting
 - IK straatkolken

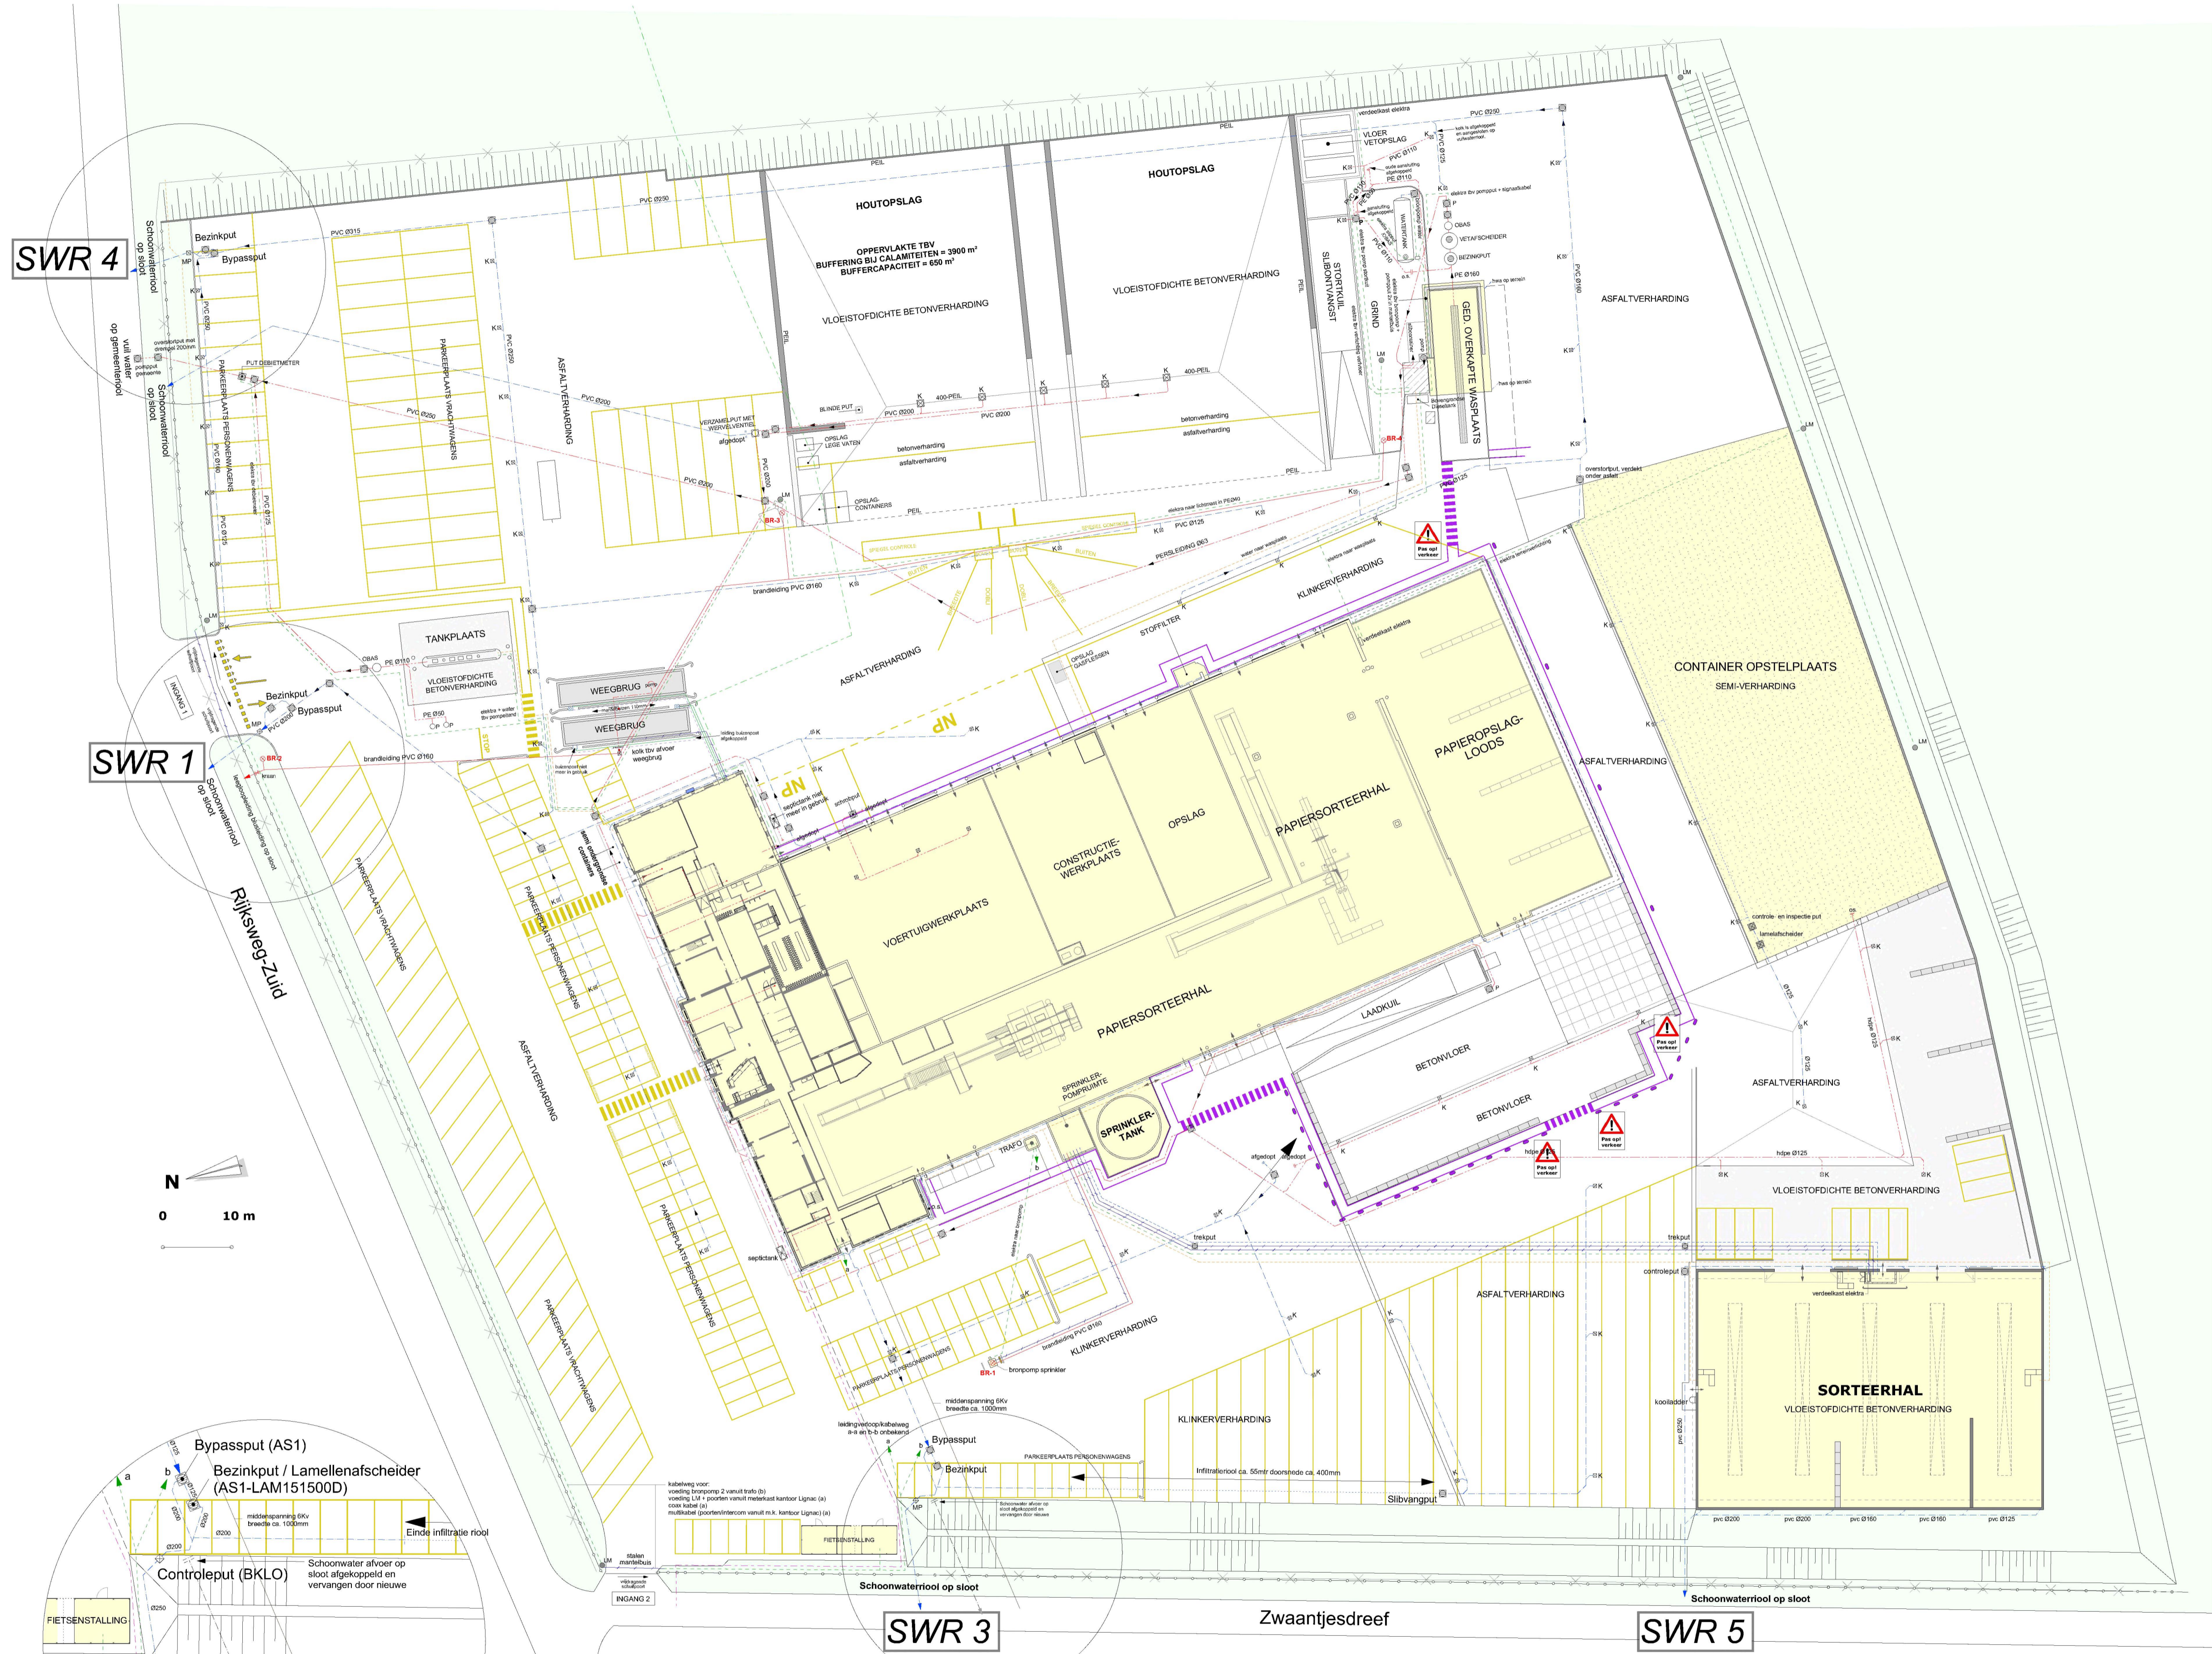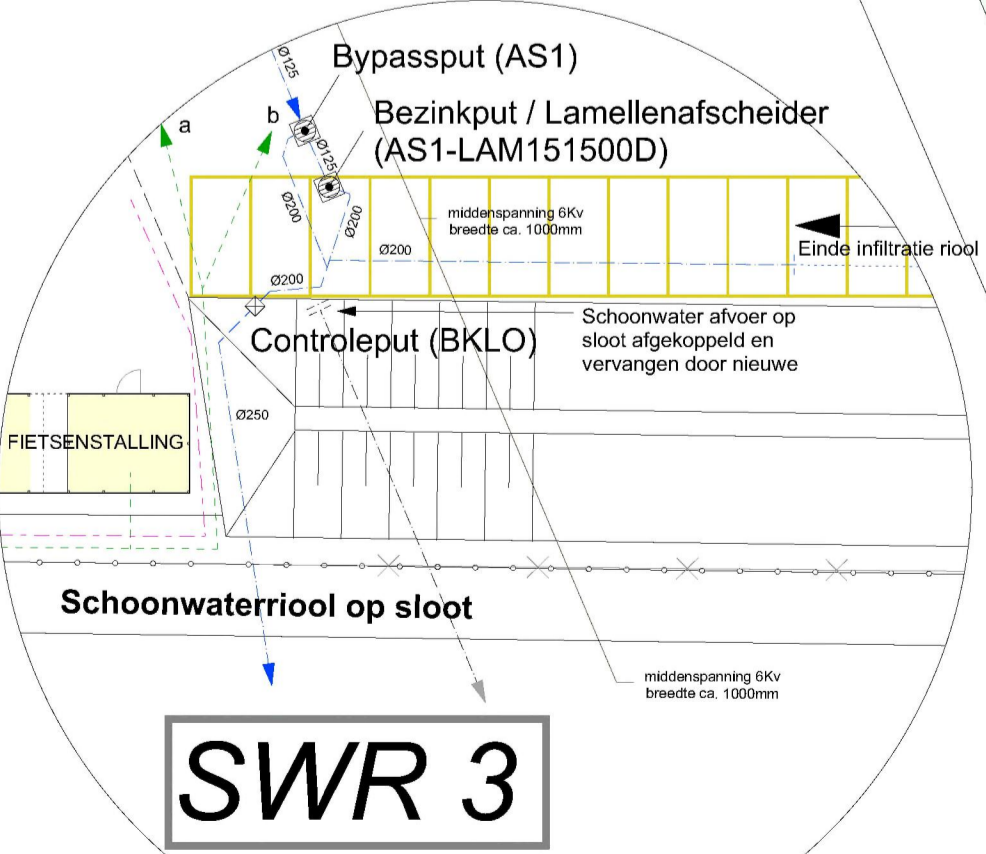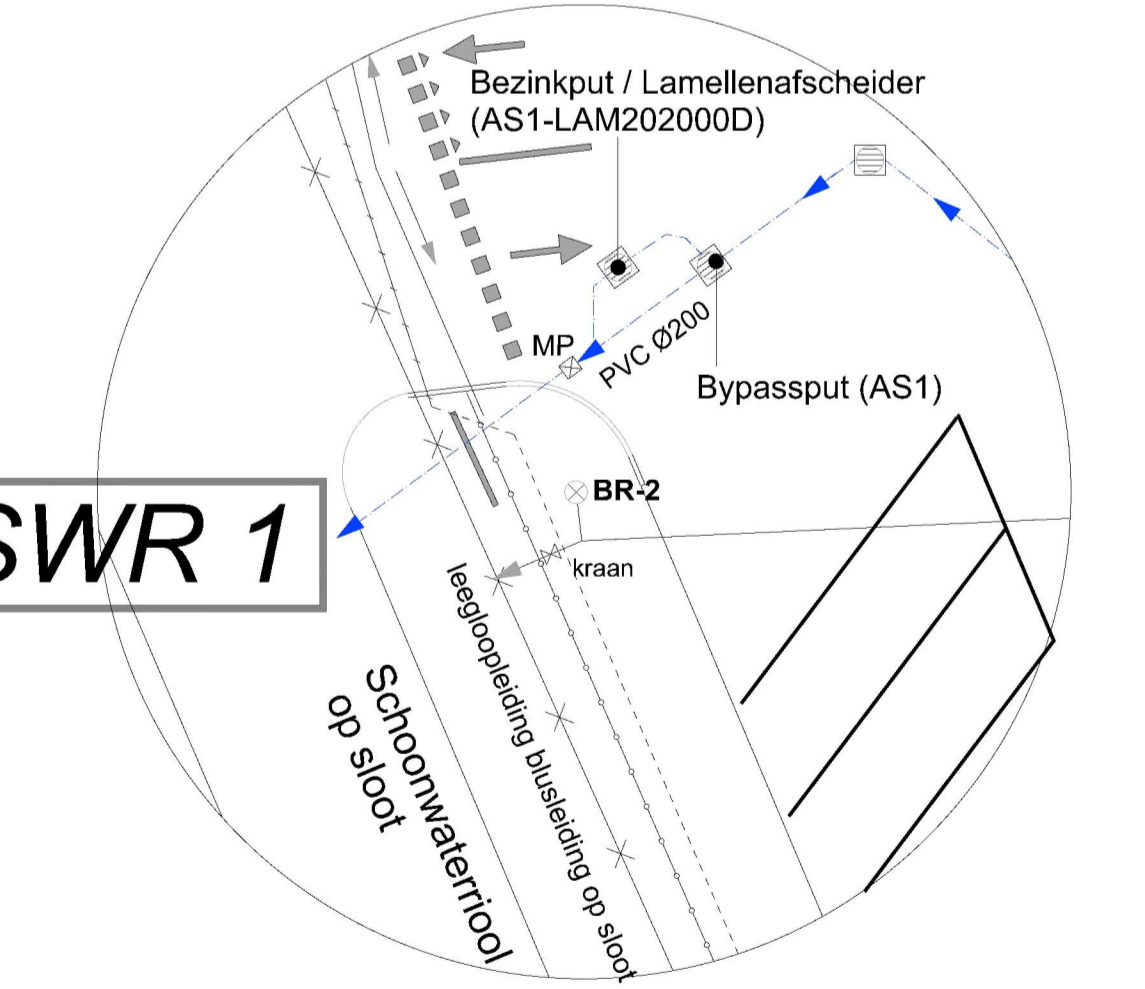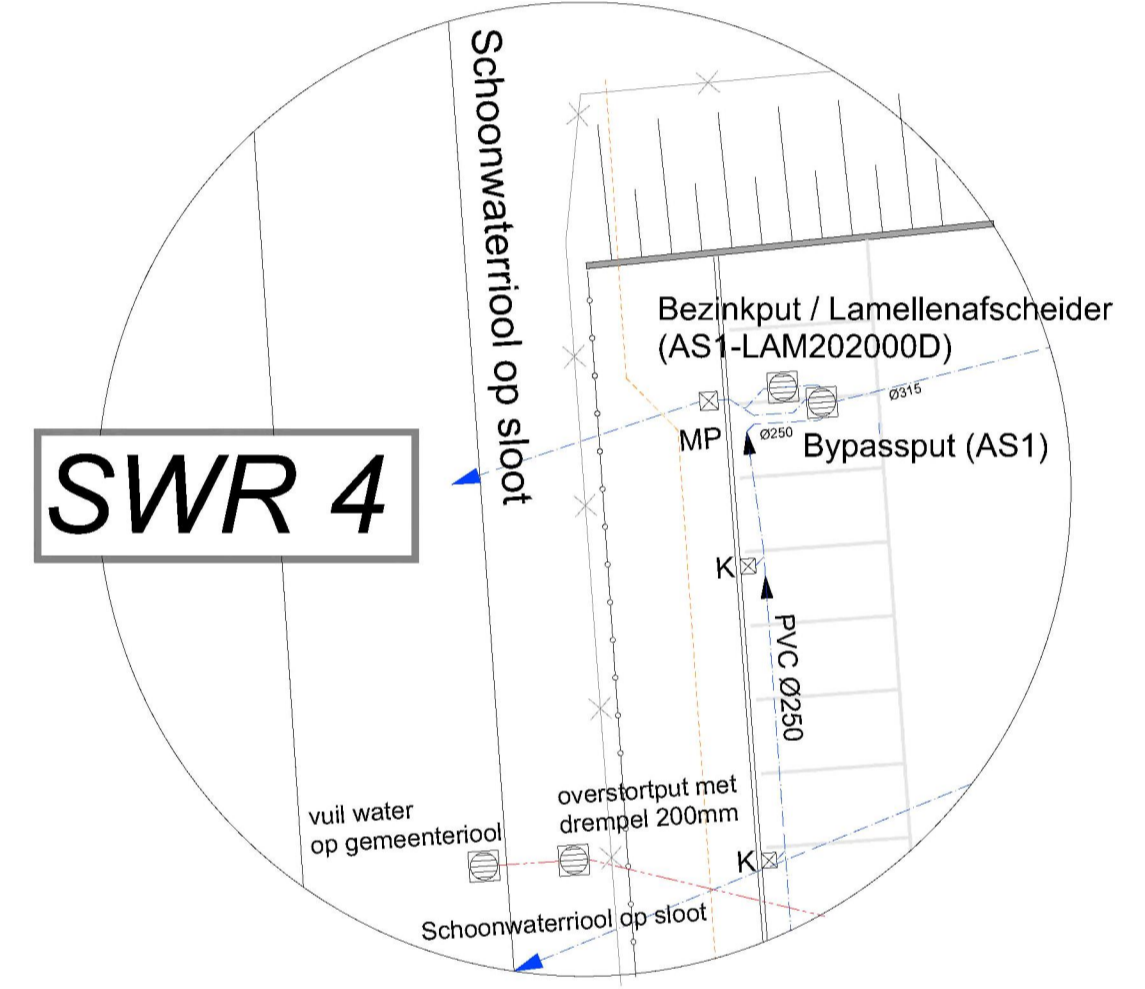

renewi

Locatie: Renewi Rucphen Rijsweg Zuid	Status: Definitief Formaat: A1 841 x 594 Schaal: 1:500
Project: Revisietekeningen	Proj.nr: -
Onderdeel: Terreintekening	Bladnr: R01

Versie:	Omschrijving:	Door:	Datum:
0	1e opzet		11-12-2012
A	2e opzet		22-07-2013
B	3e opzet		23-12-2015
C	4e opzet: Verplaatsen gasflessendepot		04-01-2024
D			

Printdatum: 15:01 4-1-2024
2020-10-21 Rucphen As Built terrein.pjn