



LEGENDA

- aluminium sandwichelement
- kalksteen lijnwerk CS12, diverse diktes
- wand afgewerkt met wandtegels
- lichte scheidingwand (metaalbud)
- isolatie
- prefab beton
- in het werk gecast beton
- tolcabine wand
- voorzetwand' affirmering, dubbele gipsplaat
- hoogte vloerafwerking (mm) t.o.v. peil=0
- hoogte dakrand (mm) t.o.v. peil=0
- epoxy gietvloer
- vloertegels
- deurkozijn
- deurkozijn met zelfsluitende deur
- deurkozijn met zelfsluitende deur en 60 minuten WEDBO
- deurkozijn met paneelruiting conform NEN-EN 1125
- raamkozijn met 30 minuten WEDBO
- vluchtwegsignalering, conform NEN 6088
- brandscheiding met 60 minuten WEDBO
- symbool brandslaghaakpeilkast met brandslang van 30m'
- handbrandmelder
- symbool brandslang
- blusdekken
- draagbaar blustoestel (handblusser)
- EHBO kit
- ruimte voorzien van algemene noodverlichting
- pictogram "nooduitgang vrijhouden"

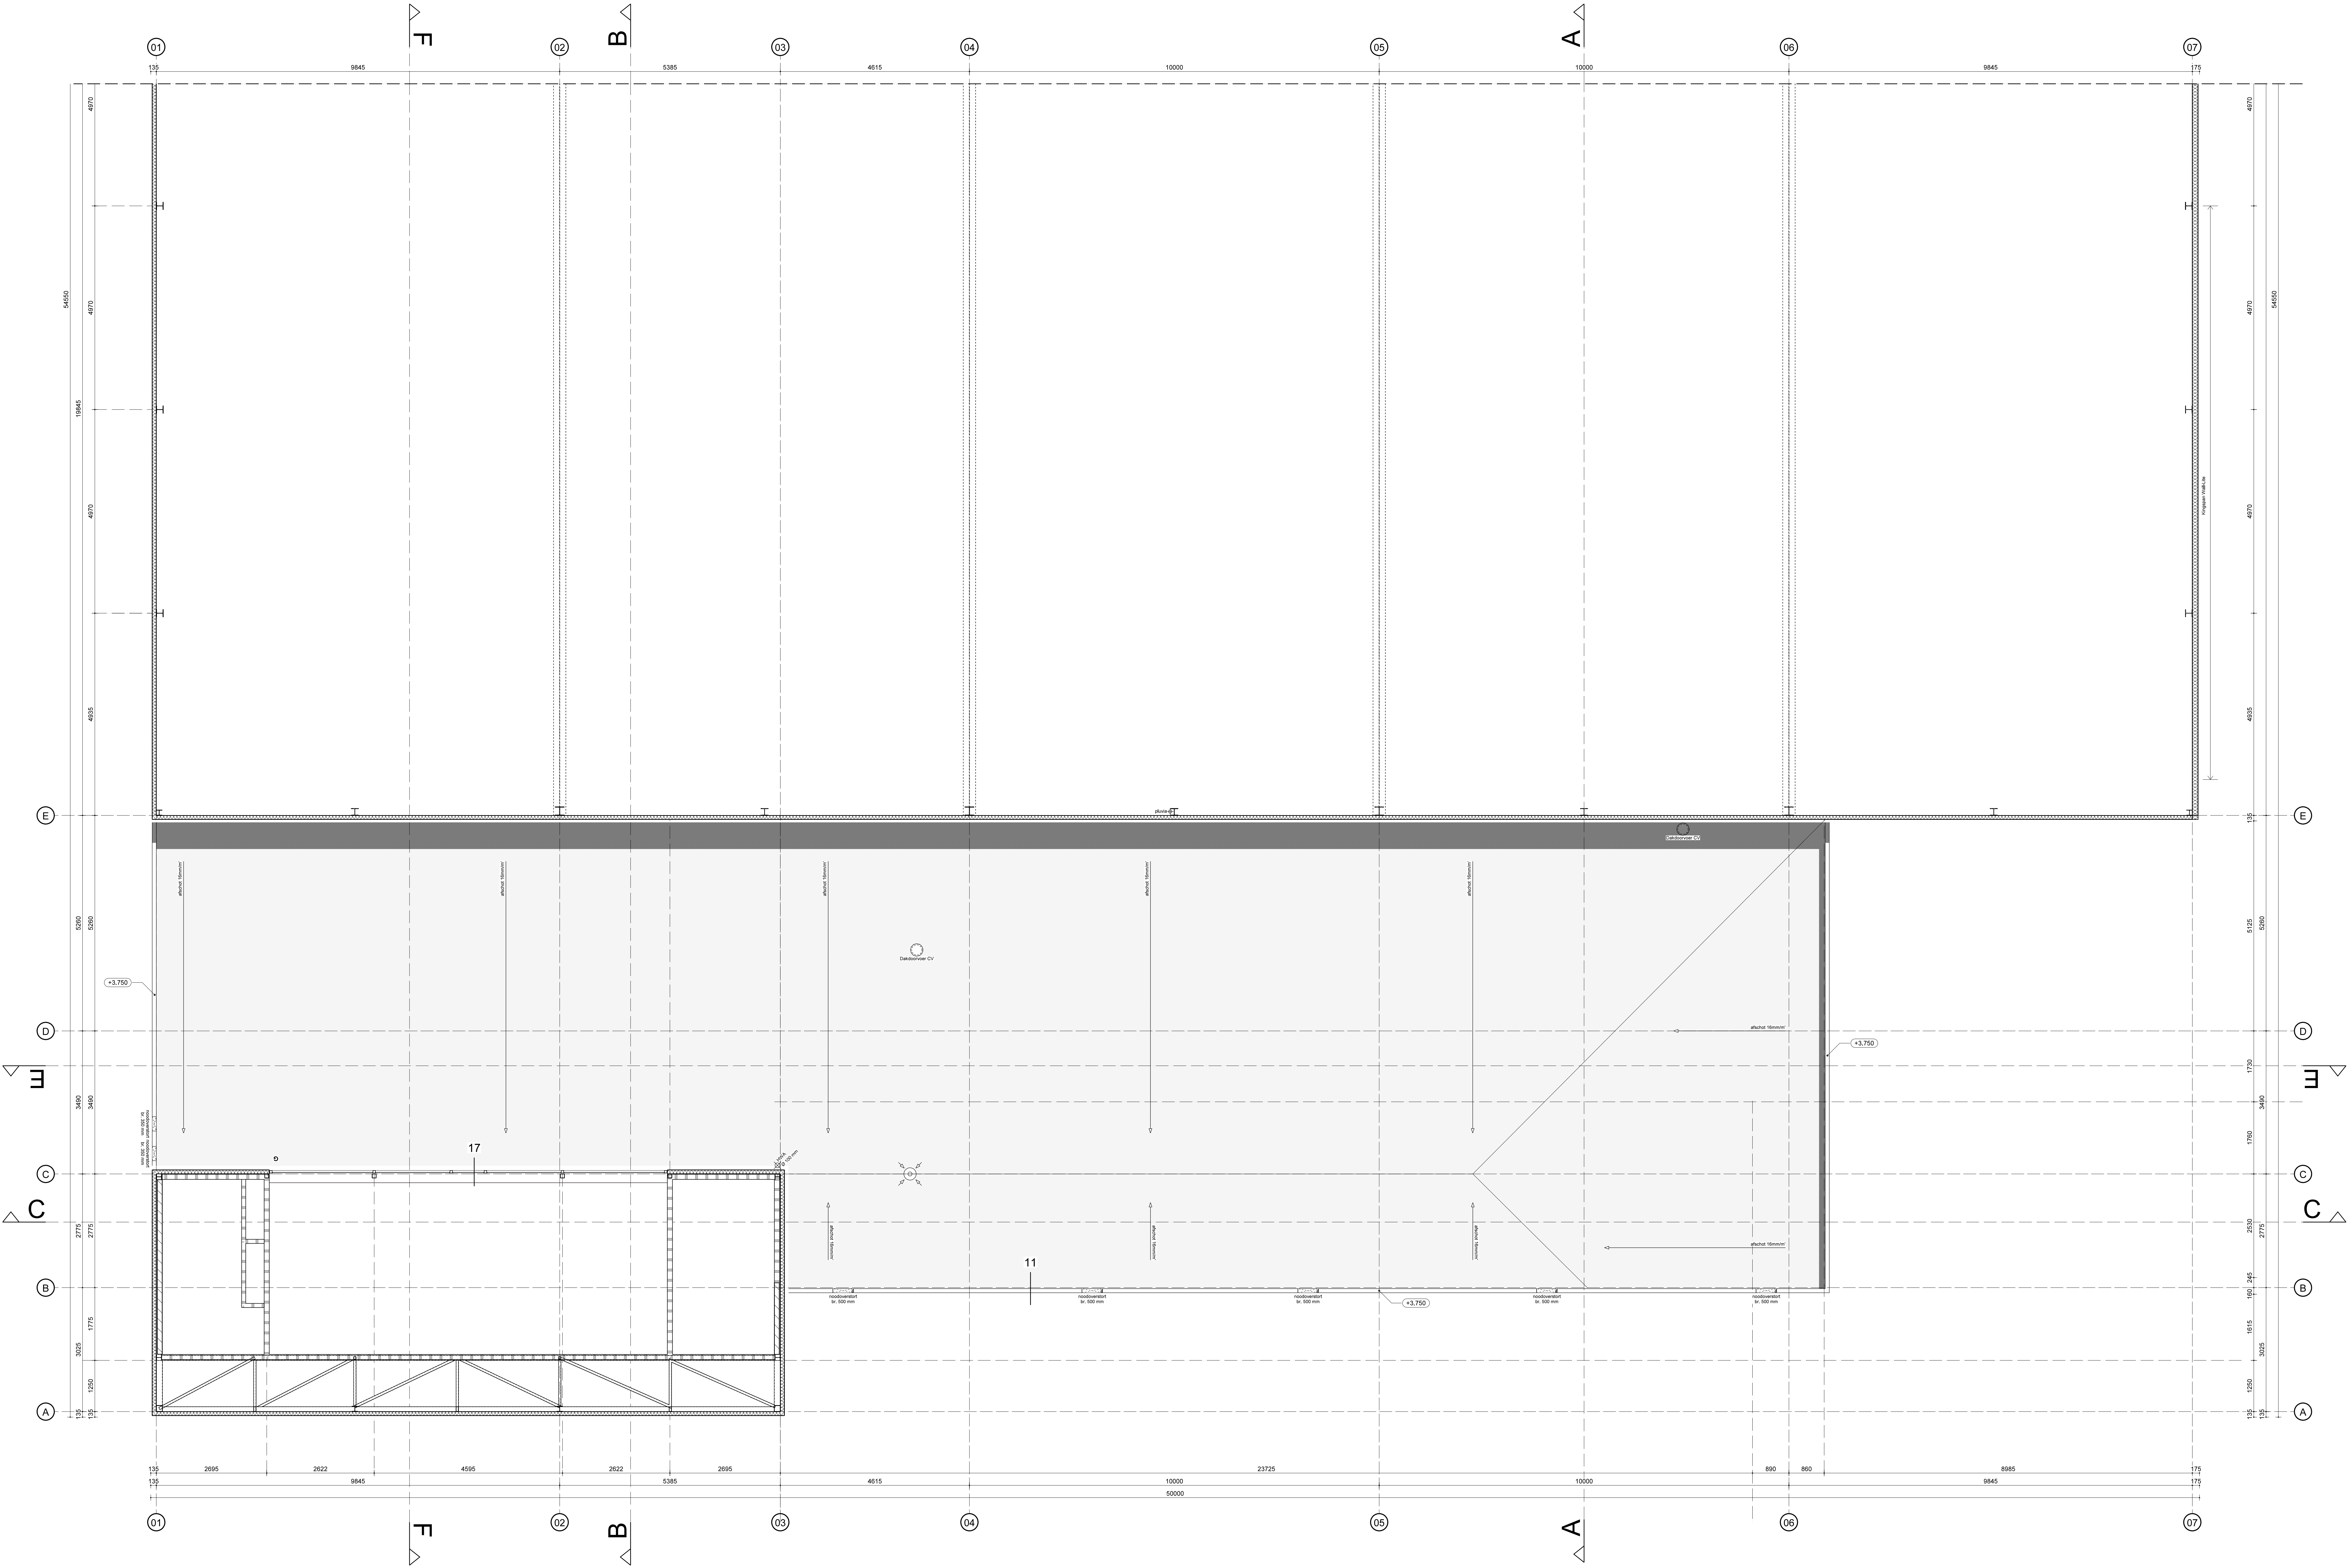

Plattegrond op 4000+ PEIL

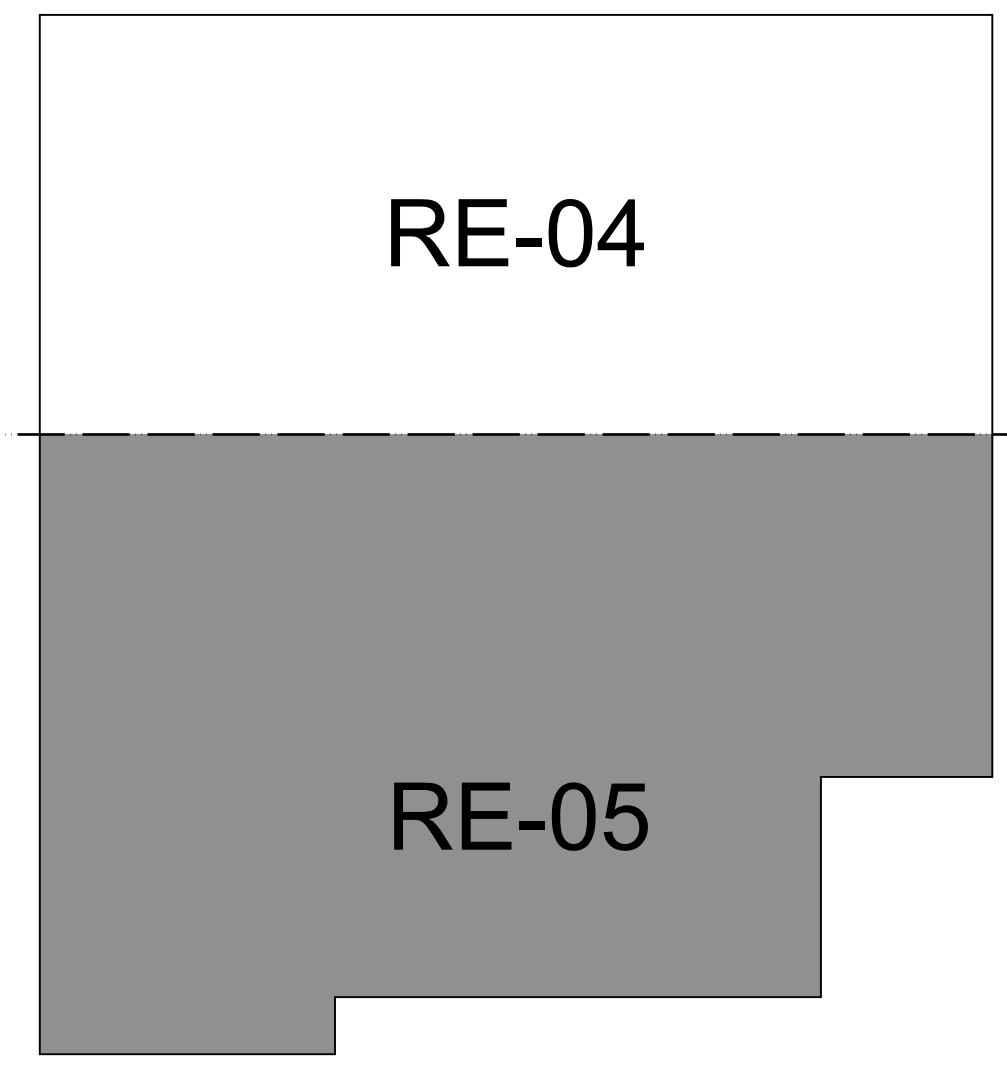

van
hoogevest
architecten

Van Hoogevest Architecten BV
 Westlingel 9 / 3911 BA, Amerongen / T. 033-4631705 / F. 033-4610854
 bureau@vanhoogevest.nl / www.vanhoogevest.nl

2.1900.5 Turnhal Turn-ann
 Schiermonnikoophof 21, 3826 DK Amersfoort

REVISIETEKENINGEN
 RE-05 Plattegrond op 4.000+ PEIL
 Blad 2 van 2

schaal 1:50 (1:0) Datum 09-08-2016
 gewijzigd A: C: E:
 B: D: F: