
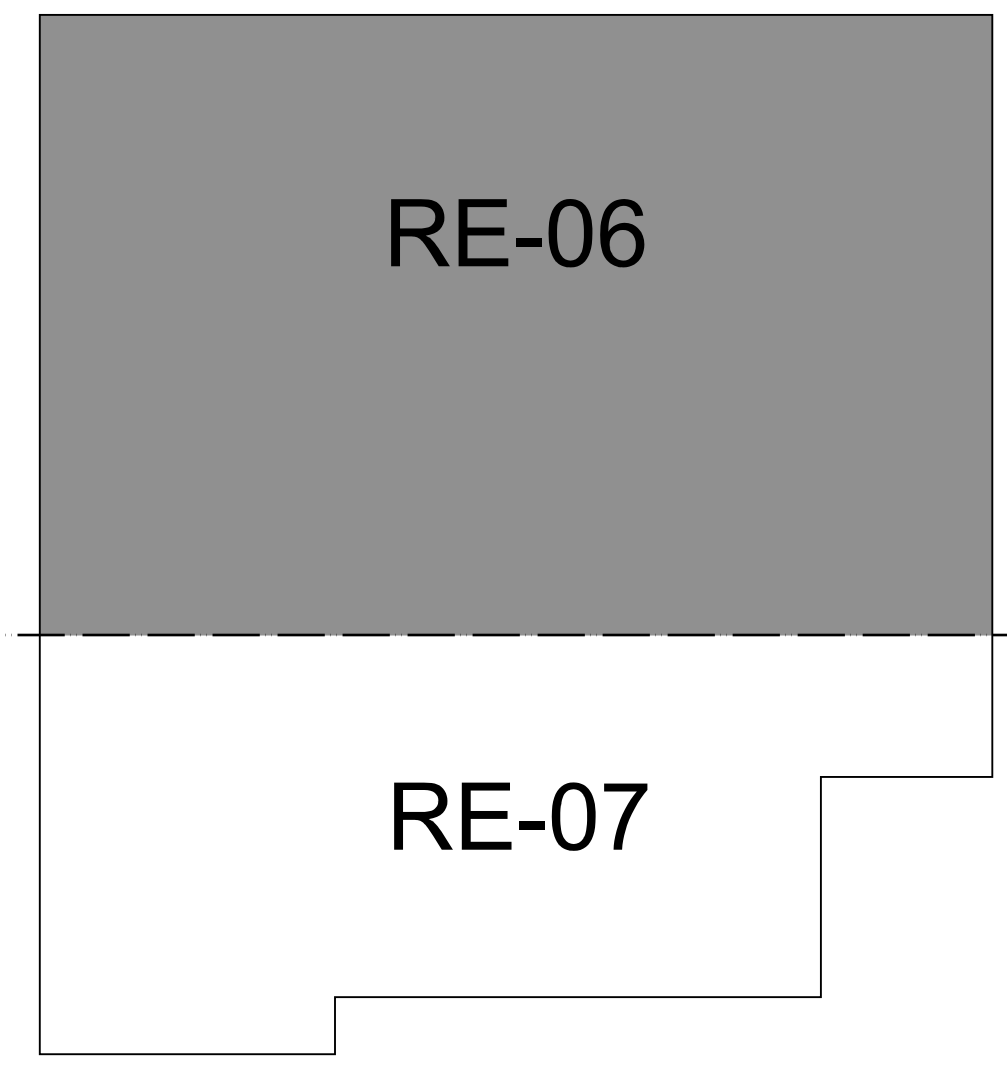


LEGENDA

- aluminium sandwichelement
- kalksteen klinkwerk CS12, diverse diktes
- wand afgewerkt met wandtegels
- lichte scheidingwand (metaalstud)
- isolatie
- prefab beton
- in het werk gecast beton
- tollecabine wand
- voorzetwand' aftrimming, dubbele glasplaat
- 9625+ hoogte vloerafwerking (mm) t.o.v. peil=0
- +3.350 hoogte dakrand (mm) t.o.v. peil=0
- epoxy gietvloer
- vloertegels
- deurkozijn
- deurkozijn met zelfkullende deur
- deurkozijn met zelfkullende deur en 60 minuten WEDBO
- deurkozijn met paneelkruising conform NEN-EN 1125
- raamkozijn met 30 minuten WEDBO
- vluchtwegsignalering, conform NEN 6088
- 60 brandbescherming met 60 minuten WEDBO
- symbool brandslanghaspelkast met brandlang van 30m
- handbrandmelder
- symbool brandmelding
- blusdekken
- draagbaar blustoestel (handblusser)
- EHBO kit
- ruimte voorzien van algemene noodverlichting
- AMV pictogram "nooduitgang vrijhouden"

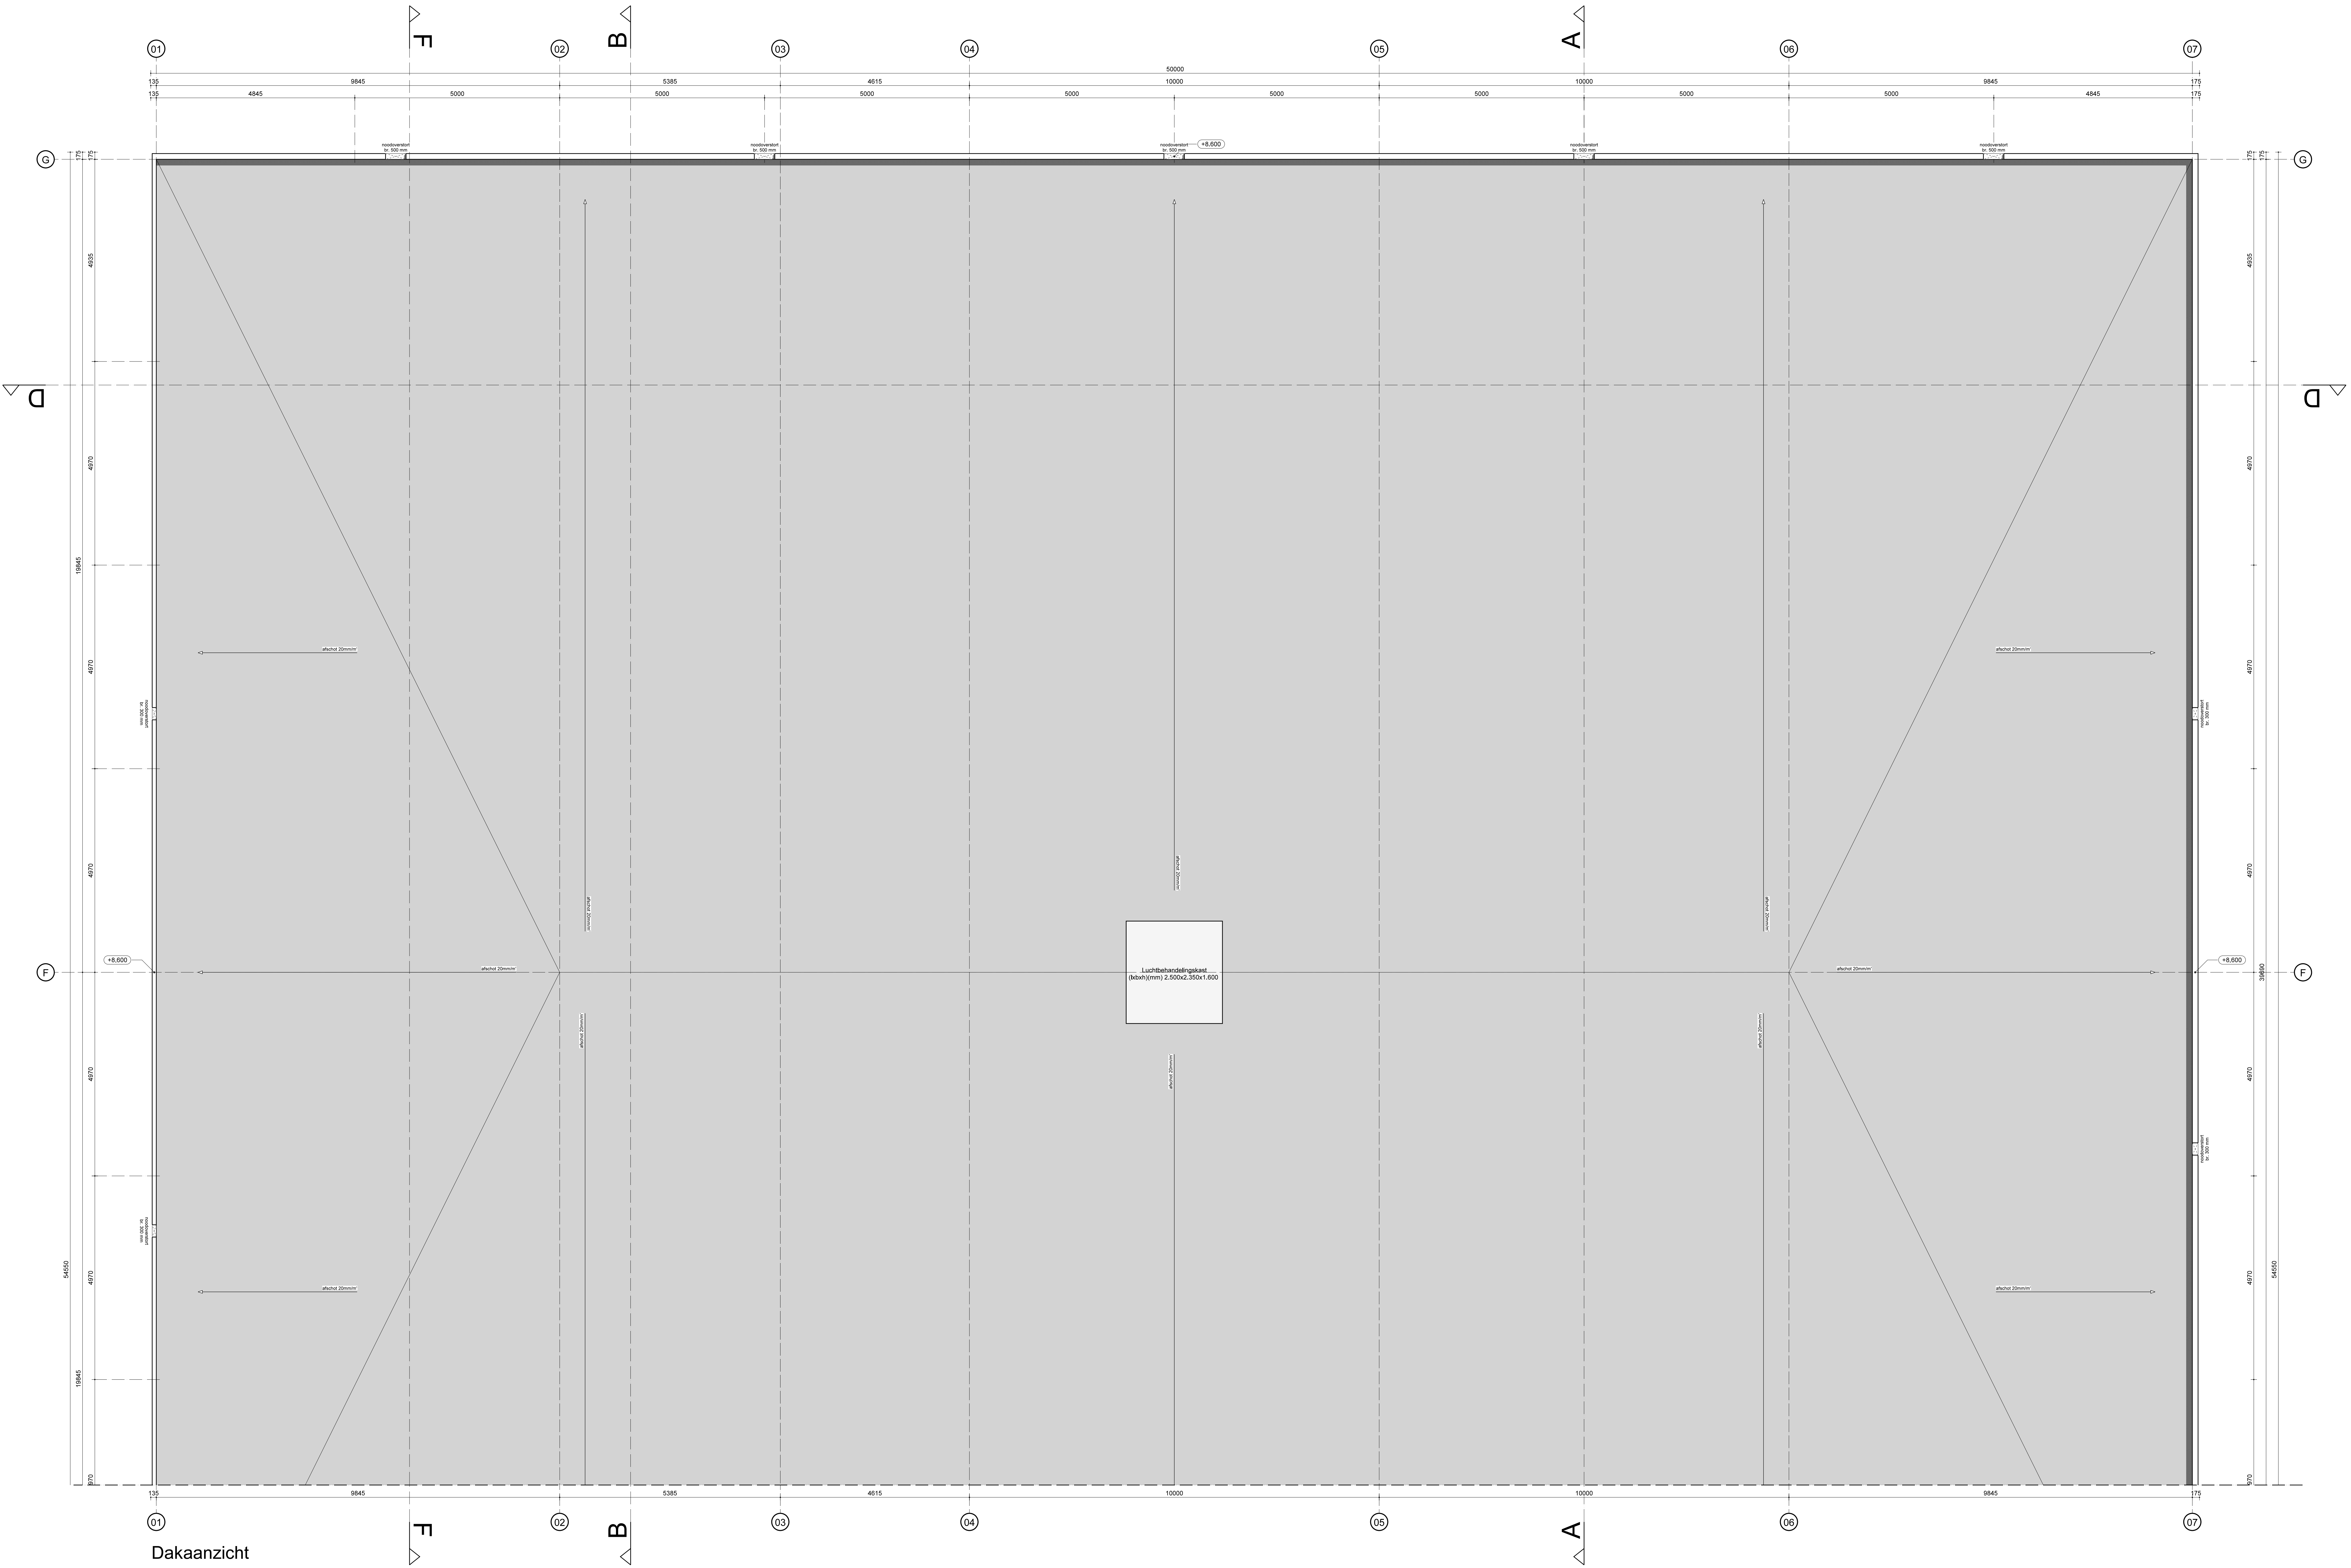

**van
hoogeveest
architecten**
 Van Hoogeveest Architecten BV
 Waskingel 8 / 3811 BA Amersfoort | T 033-4631705 / F 033-4610854
 bureau@vanhoogeveest.nl | www.vanhoogeveest.nl
 2.1900.5 Turnhal Turn-in
 Schermminkooghof 21, 3828 DK Amersfoort
 REVISIETEKENINGEN
 RE-06
 Dakaanzicht
 Blad 1 van 2
 schaal 1:50 (L0) Datum 09-08-2016
 gewijzigd A: C: E:
 B: D: F: