




doorsnede AA - blok 5

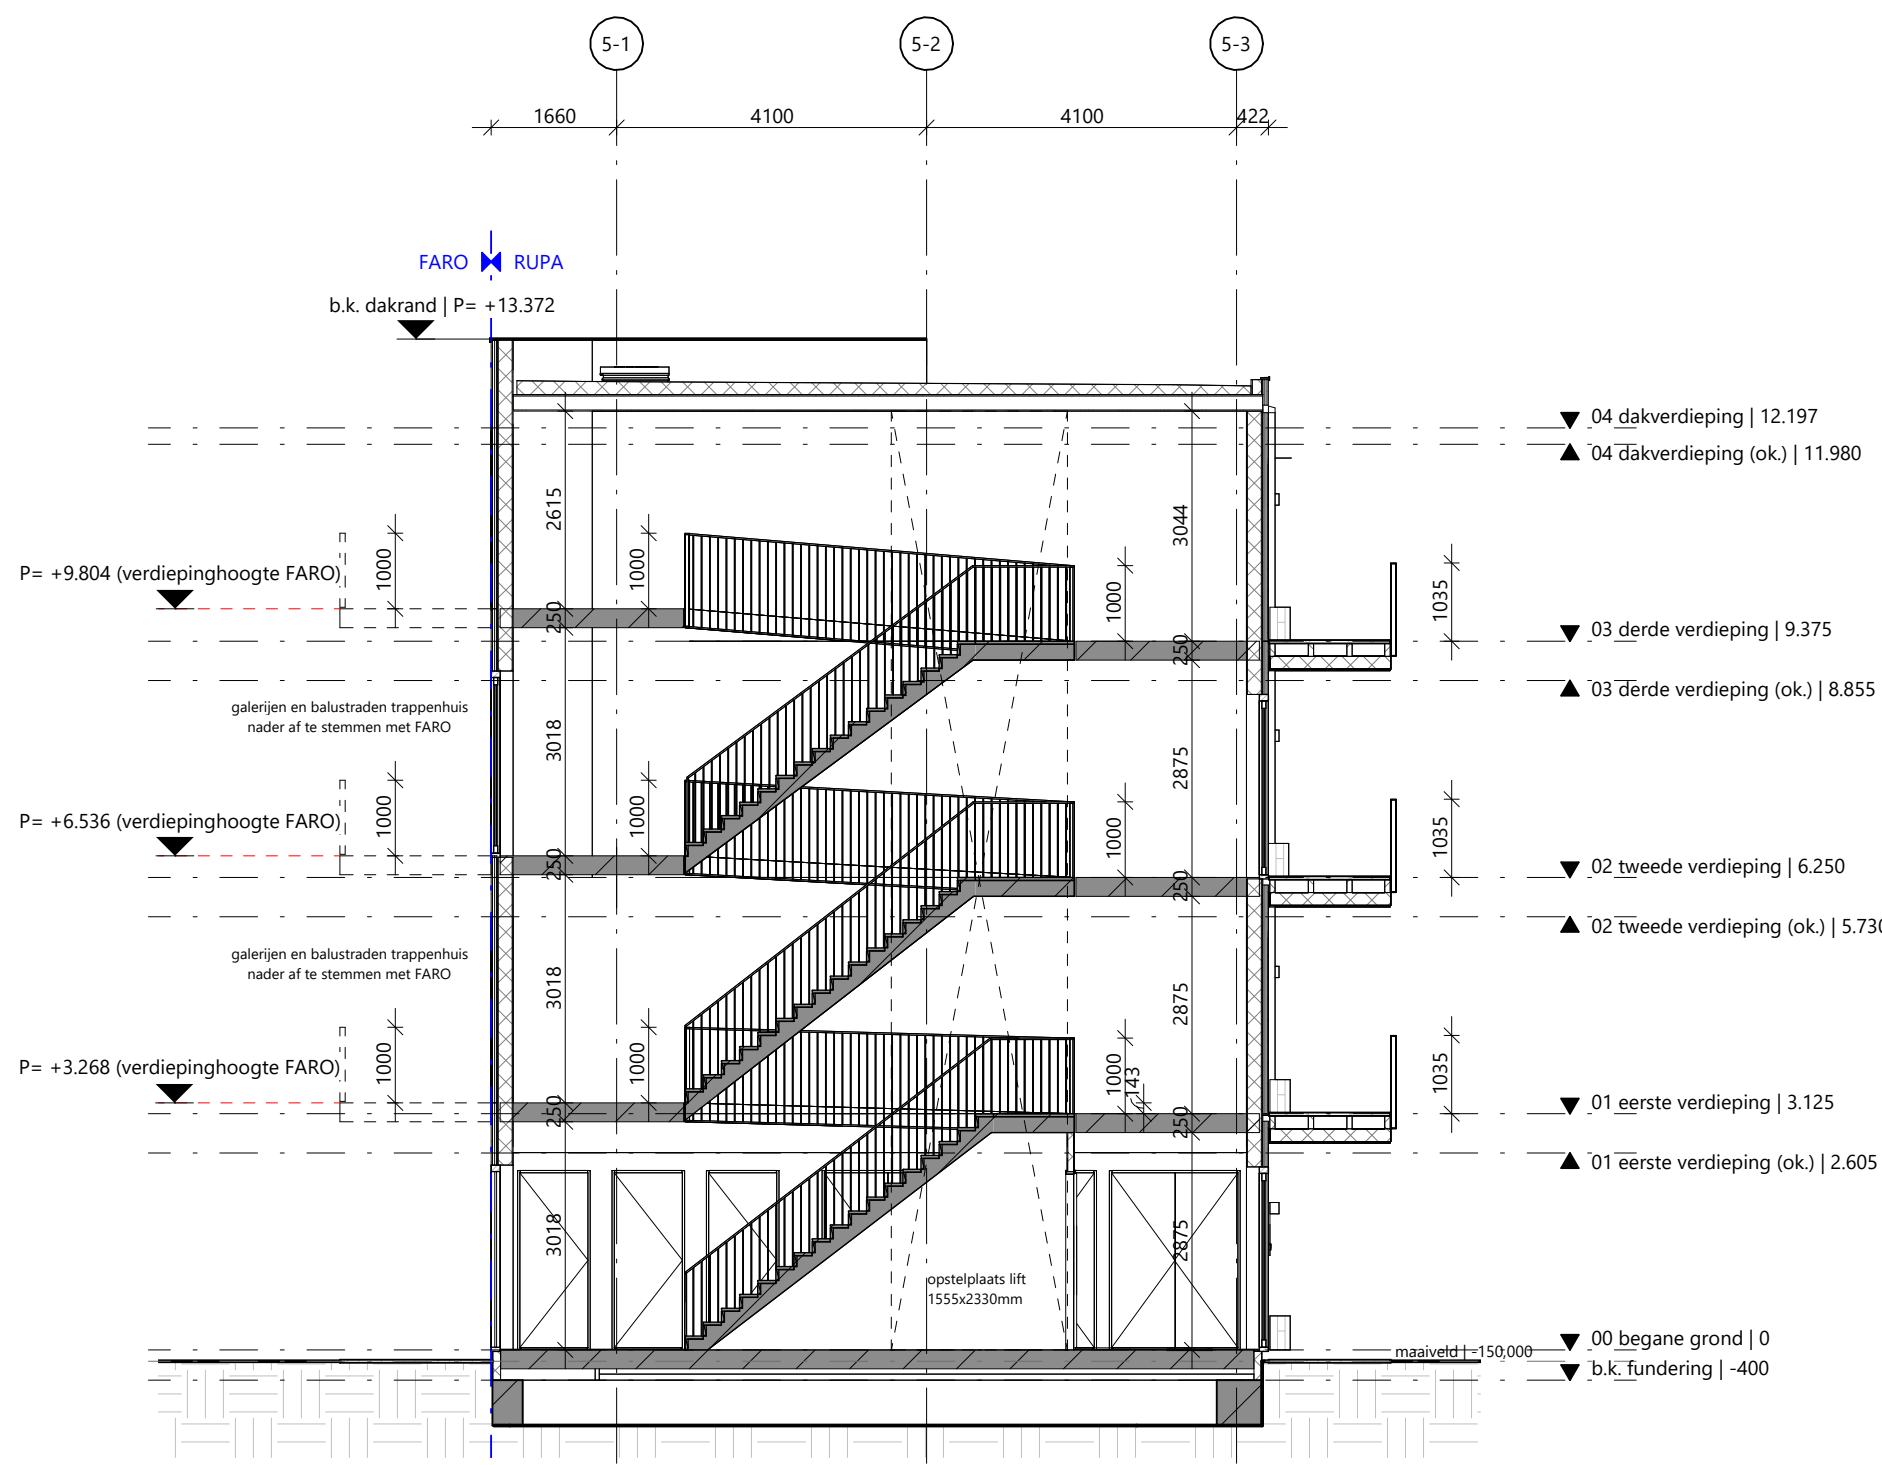

doorsnede BB - blok 5

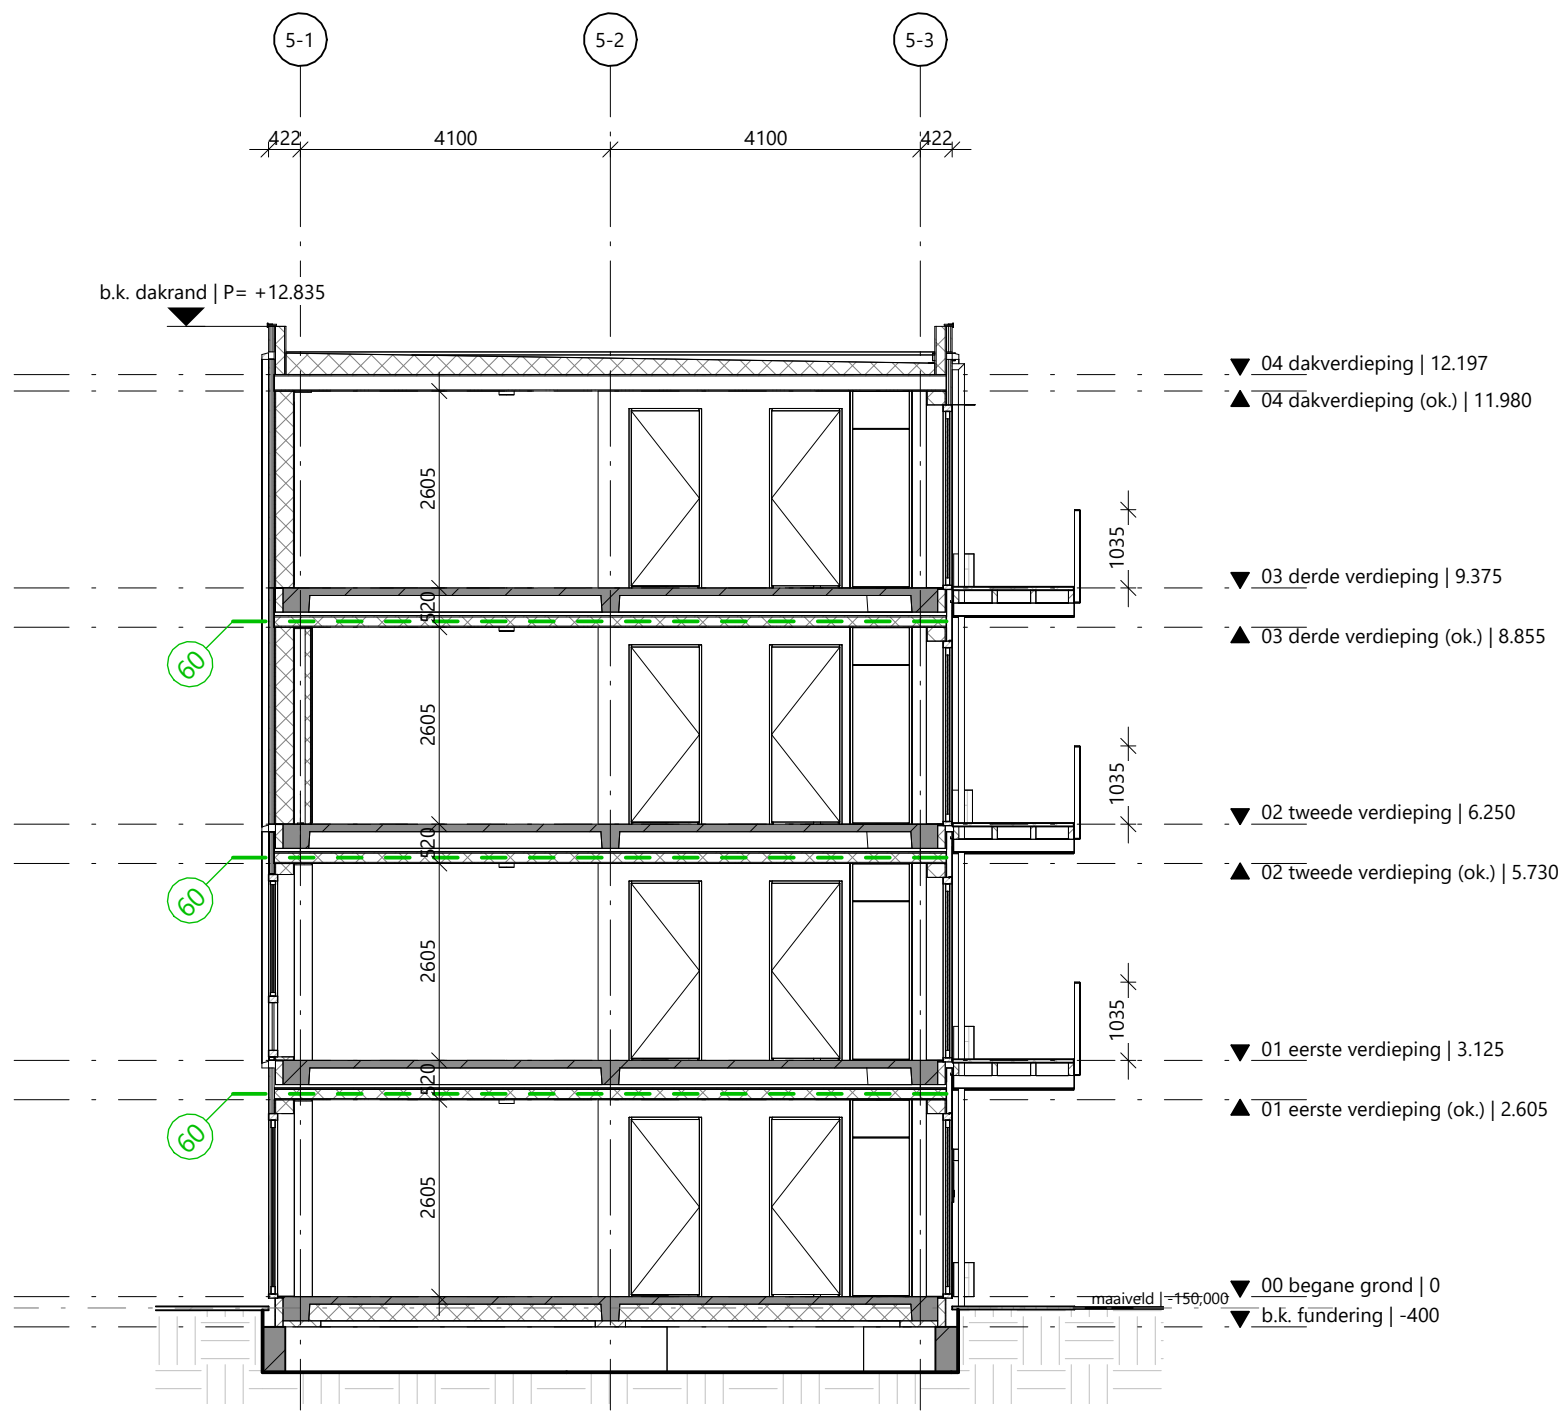

doorsnede CC - blok 5

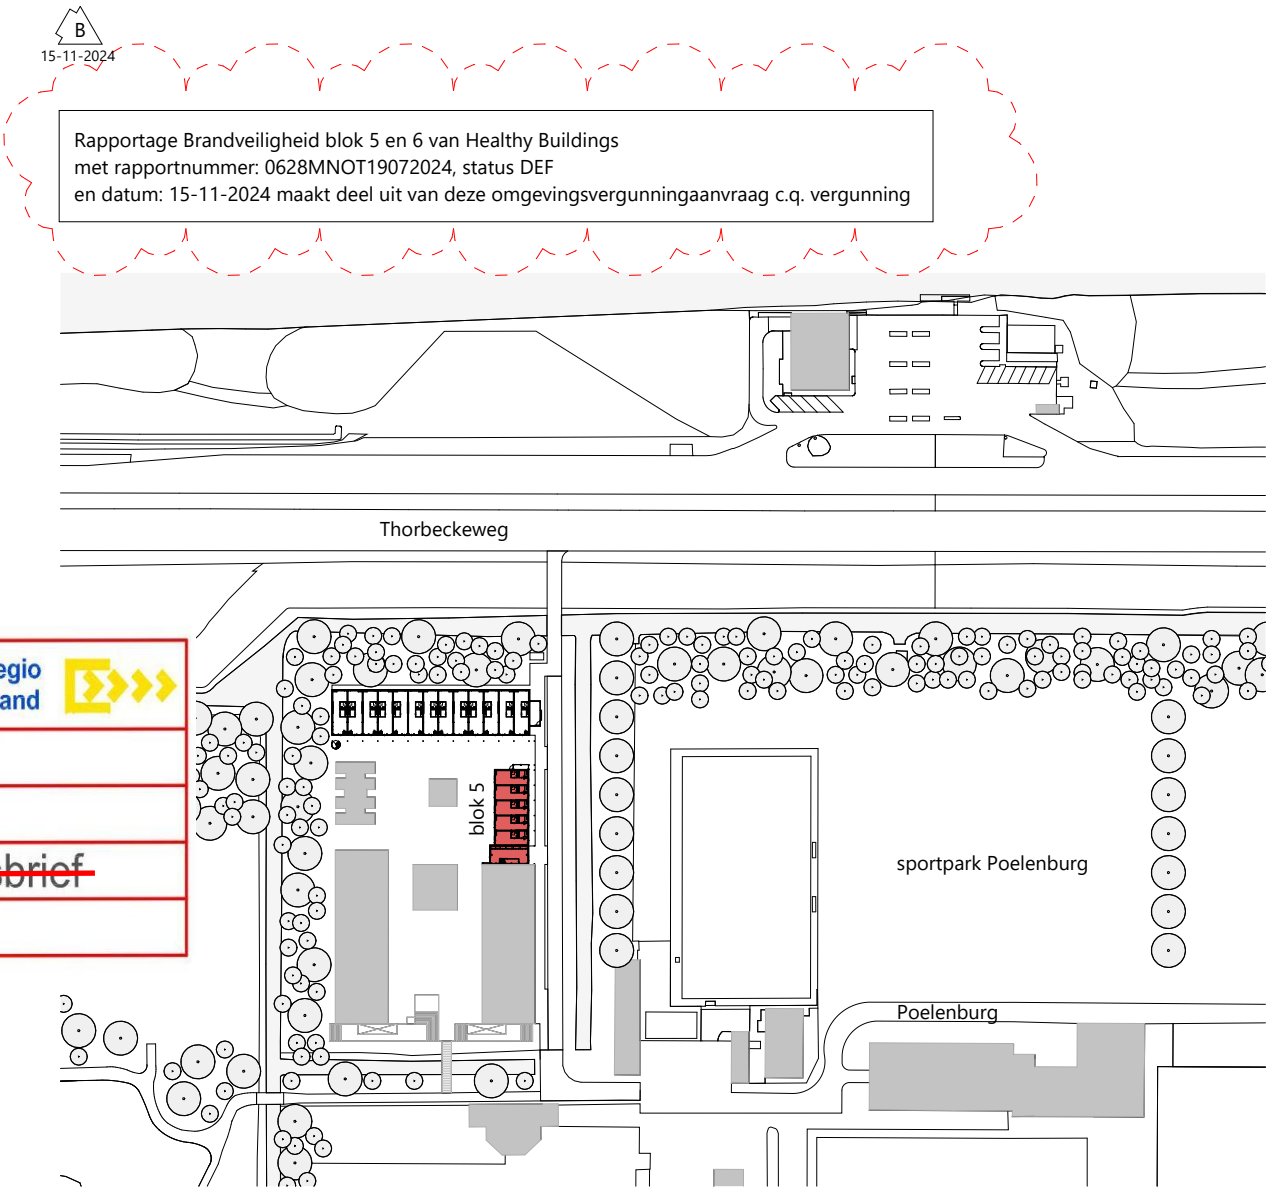

O2024027508

Brandweer Veiligheidsregio Zaanstreek-Waterland

Datum: 18-12-2024

Akkoord: FdV

~~Voorwaarden: Zie adviesbrief~~

~~Zie opmerkingen in het rood~~




rudy uytenga + partners architecten
Jan Evertsenstraat 779
1061XZ, Amsterdam
Nederland
+31 (0)20 305 77 77
arch@uytenga.nl
www.uytenga.nl

doorsneden blok 5

| | | | |
|---|------------------------------|-----------------|-------------------|
| Project C306 - Poelenburg | Tekeningnummer 2.03 DS-05 | Schaal 1:100 | Formaat A1 |
| Project adres Sportpark Poelenburg | Datum 22-12-2023 | Fase VO | Status concept |
| Opdrachtgever Heddes Bouw & Ontwikkeling | Revisie B: 15-11-2024 | | |




voorgevel - blok 5

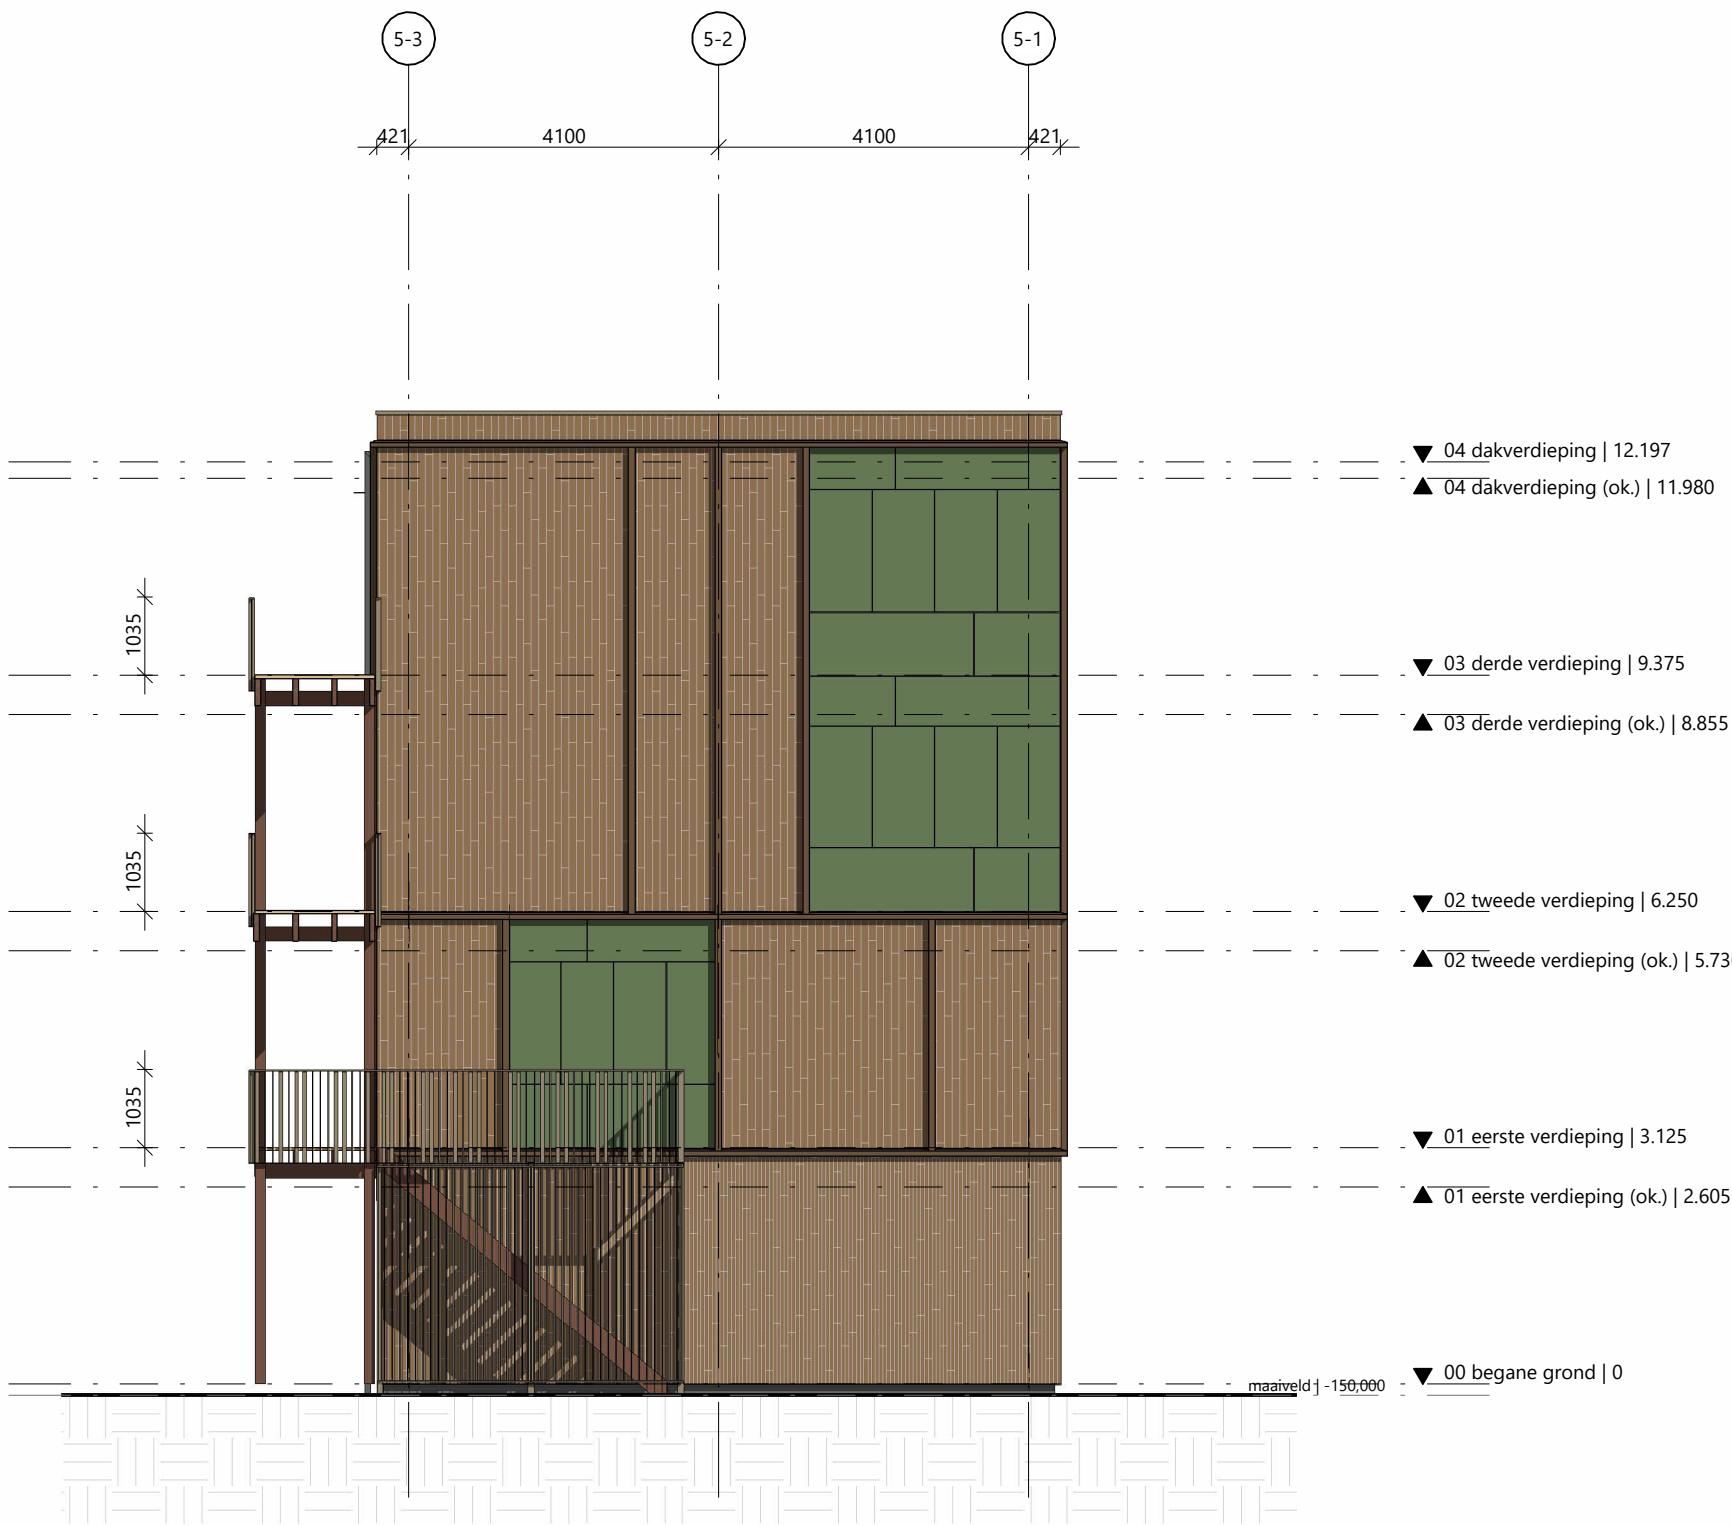

kopgevel - blok 5



achtergevel - blok 5

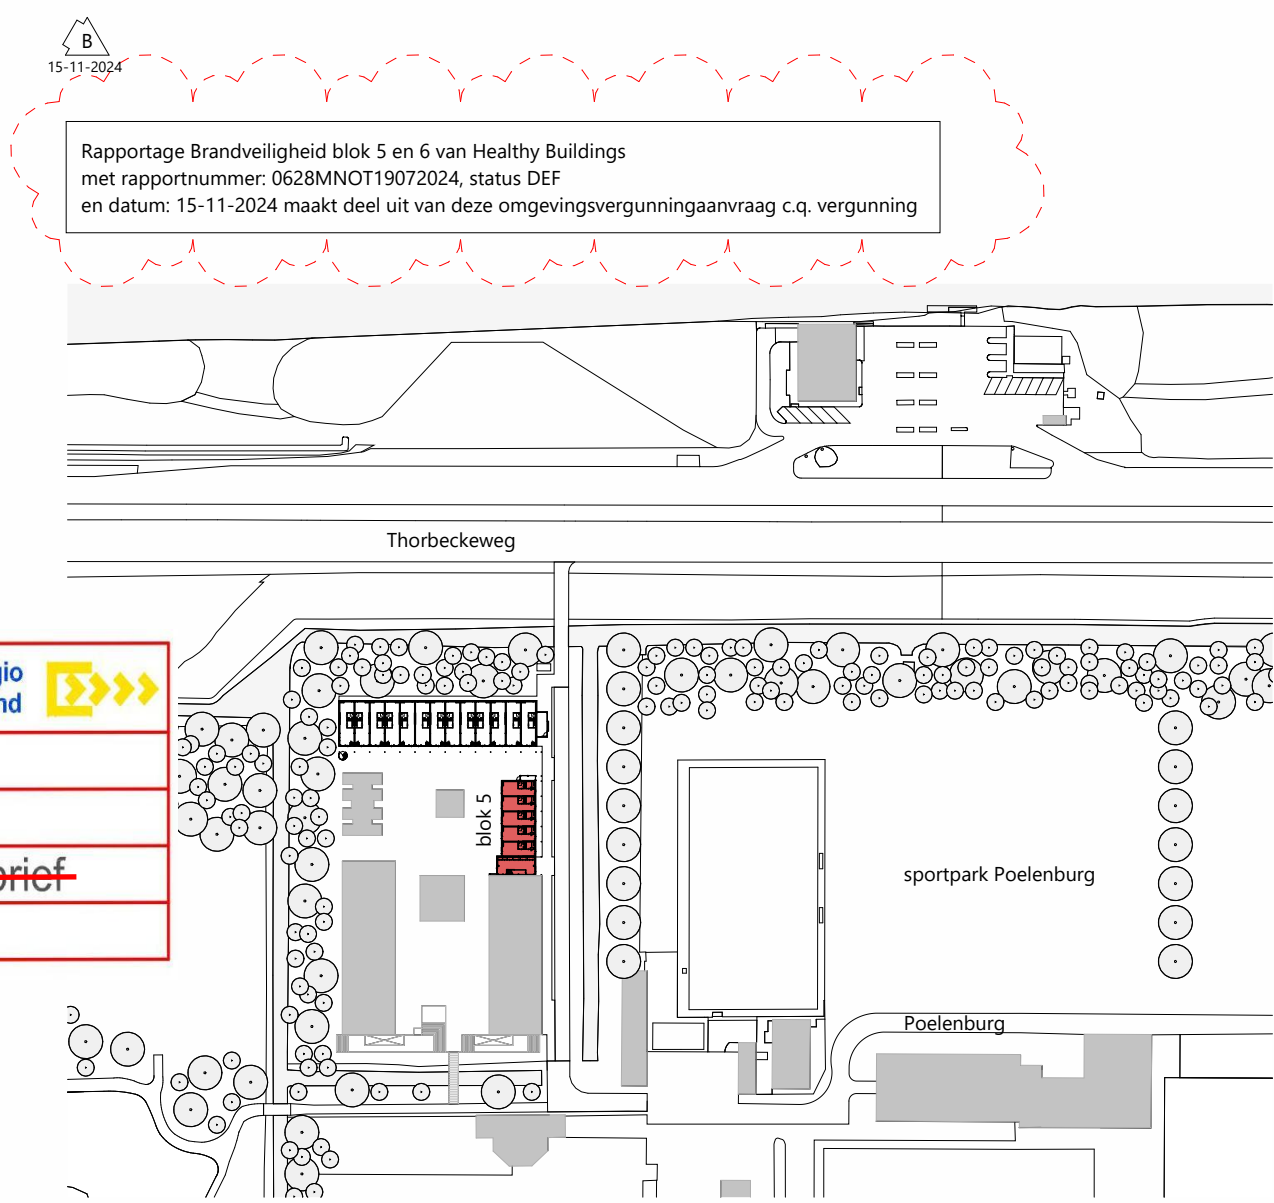

O2024027508

Brandweer Veiligheidsregio Zaanstreek-Waterland

Datum: 18-12-2024

Akkoord: FvdV

~~Voorwaarden: Zie adviesbrief~~

~~Zie opmerkingen in het rood~~



rudy uytenga + partners architecten

Jan Evertsenstraat 779 +31 (0)20 305 77 77
1061XZ, Amsterdam arch@uytenga.nl
Nederland www.uytenga.nl

gevelaanzichten blok 5

| | | | |
|---|------------------------------|-----------------|-------------------|
| Project C306 - Poelenburg | Tekeningnummer 2.04 GE-05 | Schaal 1:100 | Formaat A1 |
| Project adres Sportpark Poelenburg | Datum 22-12-2023 | Fase VO | Status concept |
| Opdrachtgever Heddes Bouw & Ontwikkeling | Revisie B: 15-11-2024 | | |