


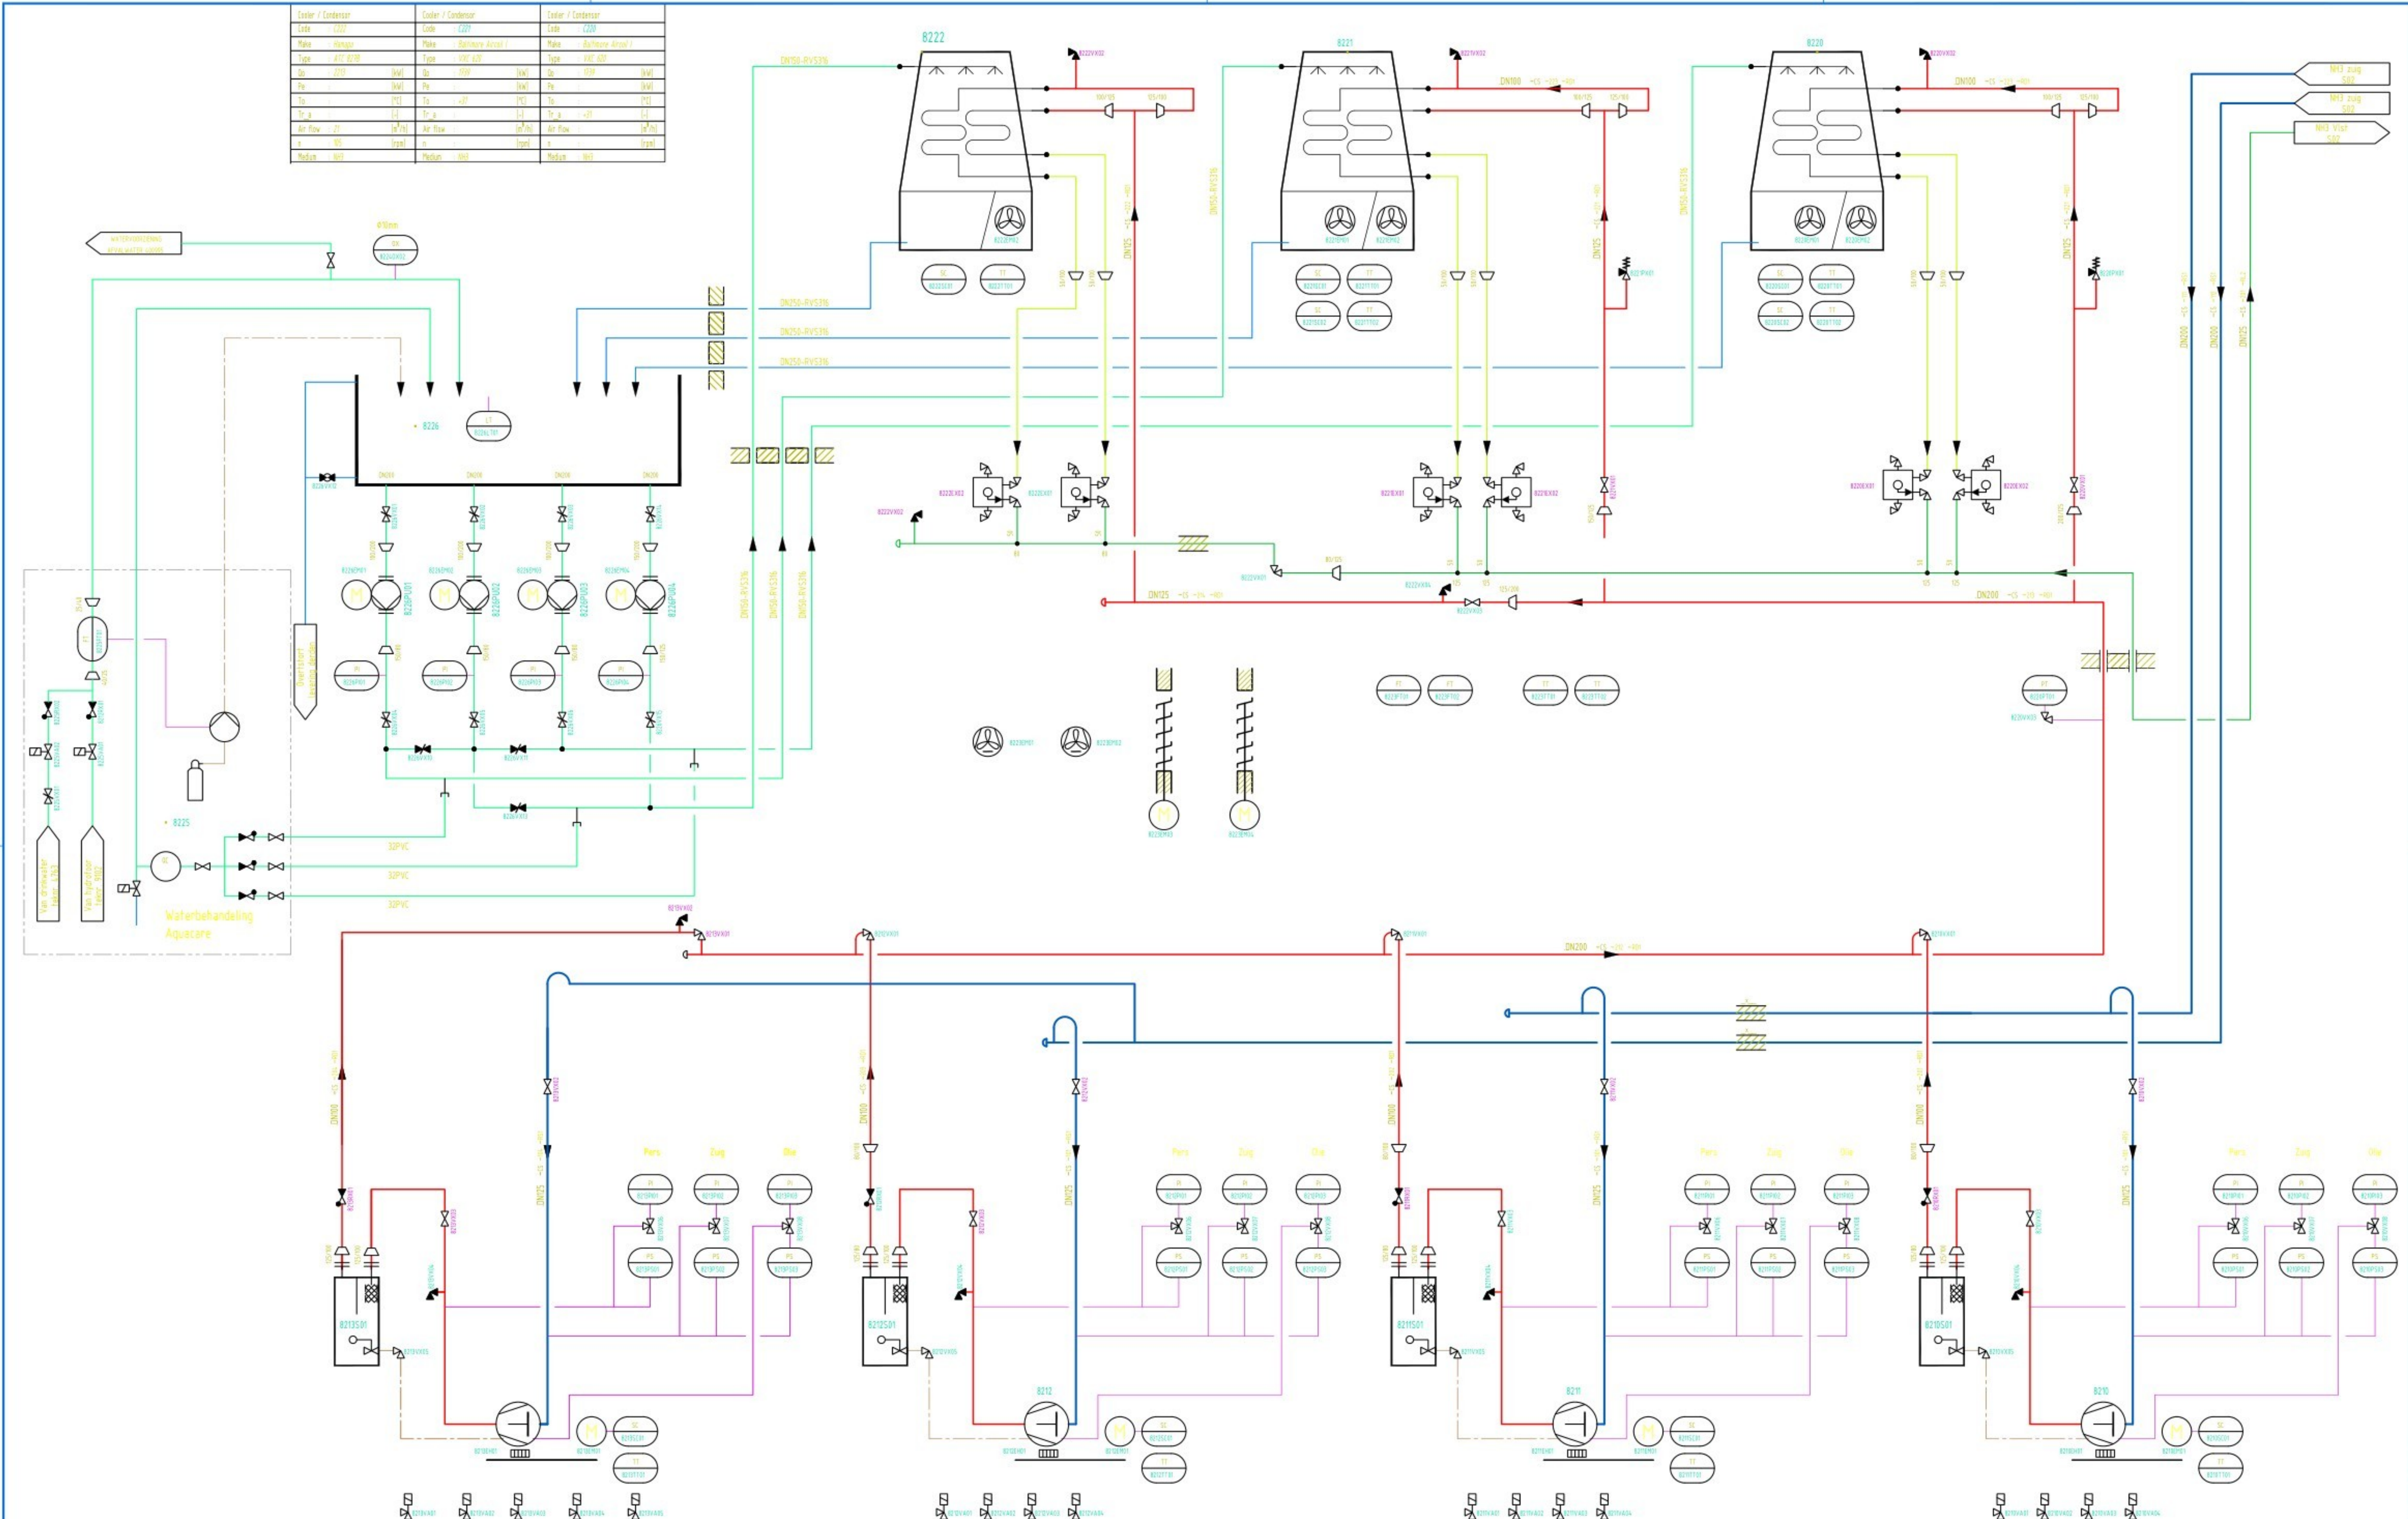
AS BUILT


Signature: _____ Date: _____

Rev.	Date	Description	Sheets	Orderno.	Getek.	Acc.
F	4/1/17	As built	S&P & S&T			
E	3/1/17	Platen van het koeltechnische schema "as built"	S&P & S&T	1.01	DB	DM
D	3/1/17	Aanpassingen tekening en lay-out	S&P & S&T	1.01	DB	DM
C	3/1/17	Aanpassing schema f.v.v. afleiding van de vande compressor	S&P	1.01	DB	DM
B	3/1/17	Extra afleidingen in de leiding f.v.v. vande compressor en derde condensor	S&P	1.01	AvdW	JD
A	3/1/17	Tekeningen projectovername onder de draaibank	S&T	1.01	AvdW	JD

Installatienr.:	00822-012-1-01	Ordernr. initiaal:	00822	Ordernr. actual:		Tek.no:	S01
Klant:	D.O.C. HOOGEVEEN - HOOGEVEEN	Revisie:		rev datum:	4-4-17	Gatek:	DB
Installatie:	NH3 l/waterinstallatie	Gatek:	DB	Formaat:	A1		
Omschrijving:	P&ID	Plotdatum:	13-2-18	Check:	AvdW	Acc:	DM
		Opmaak en symbolen volgens:	NEN-EN 1861				



Grenco B.V.

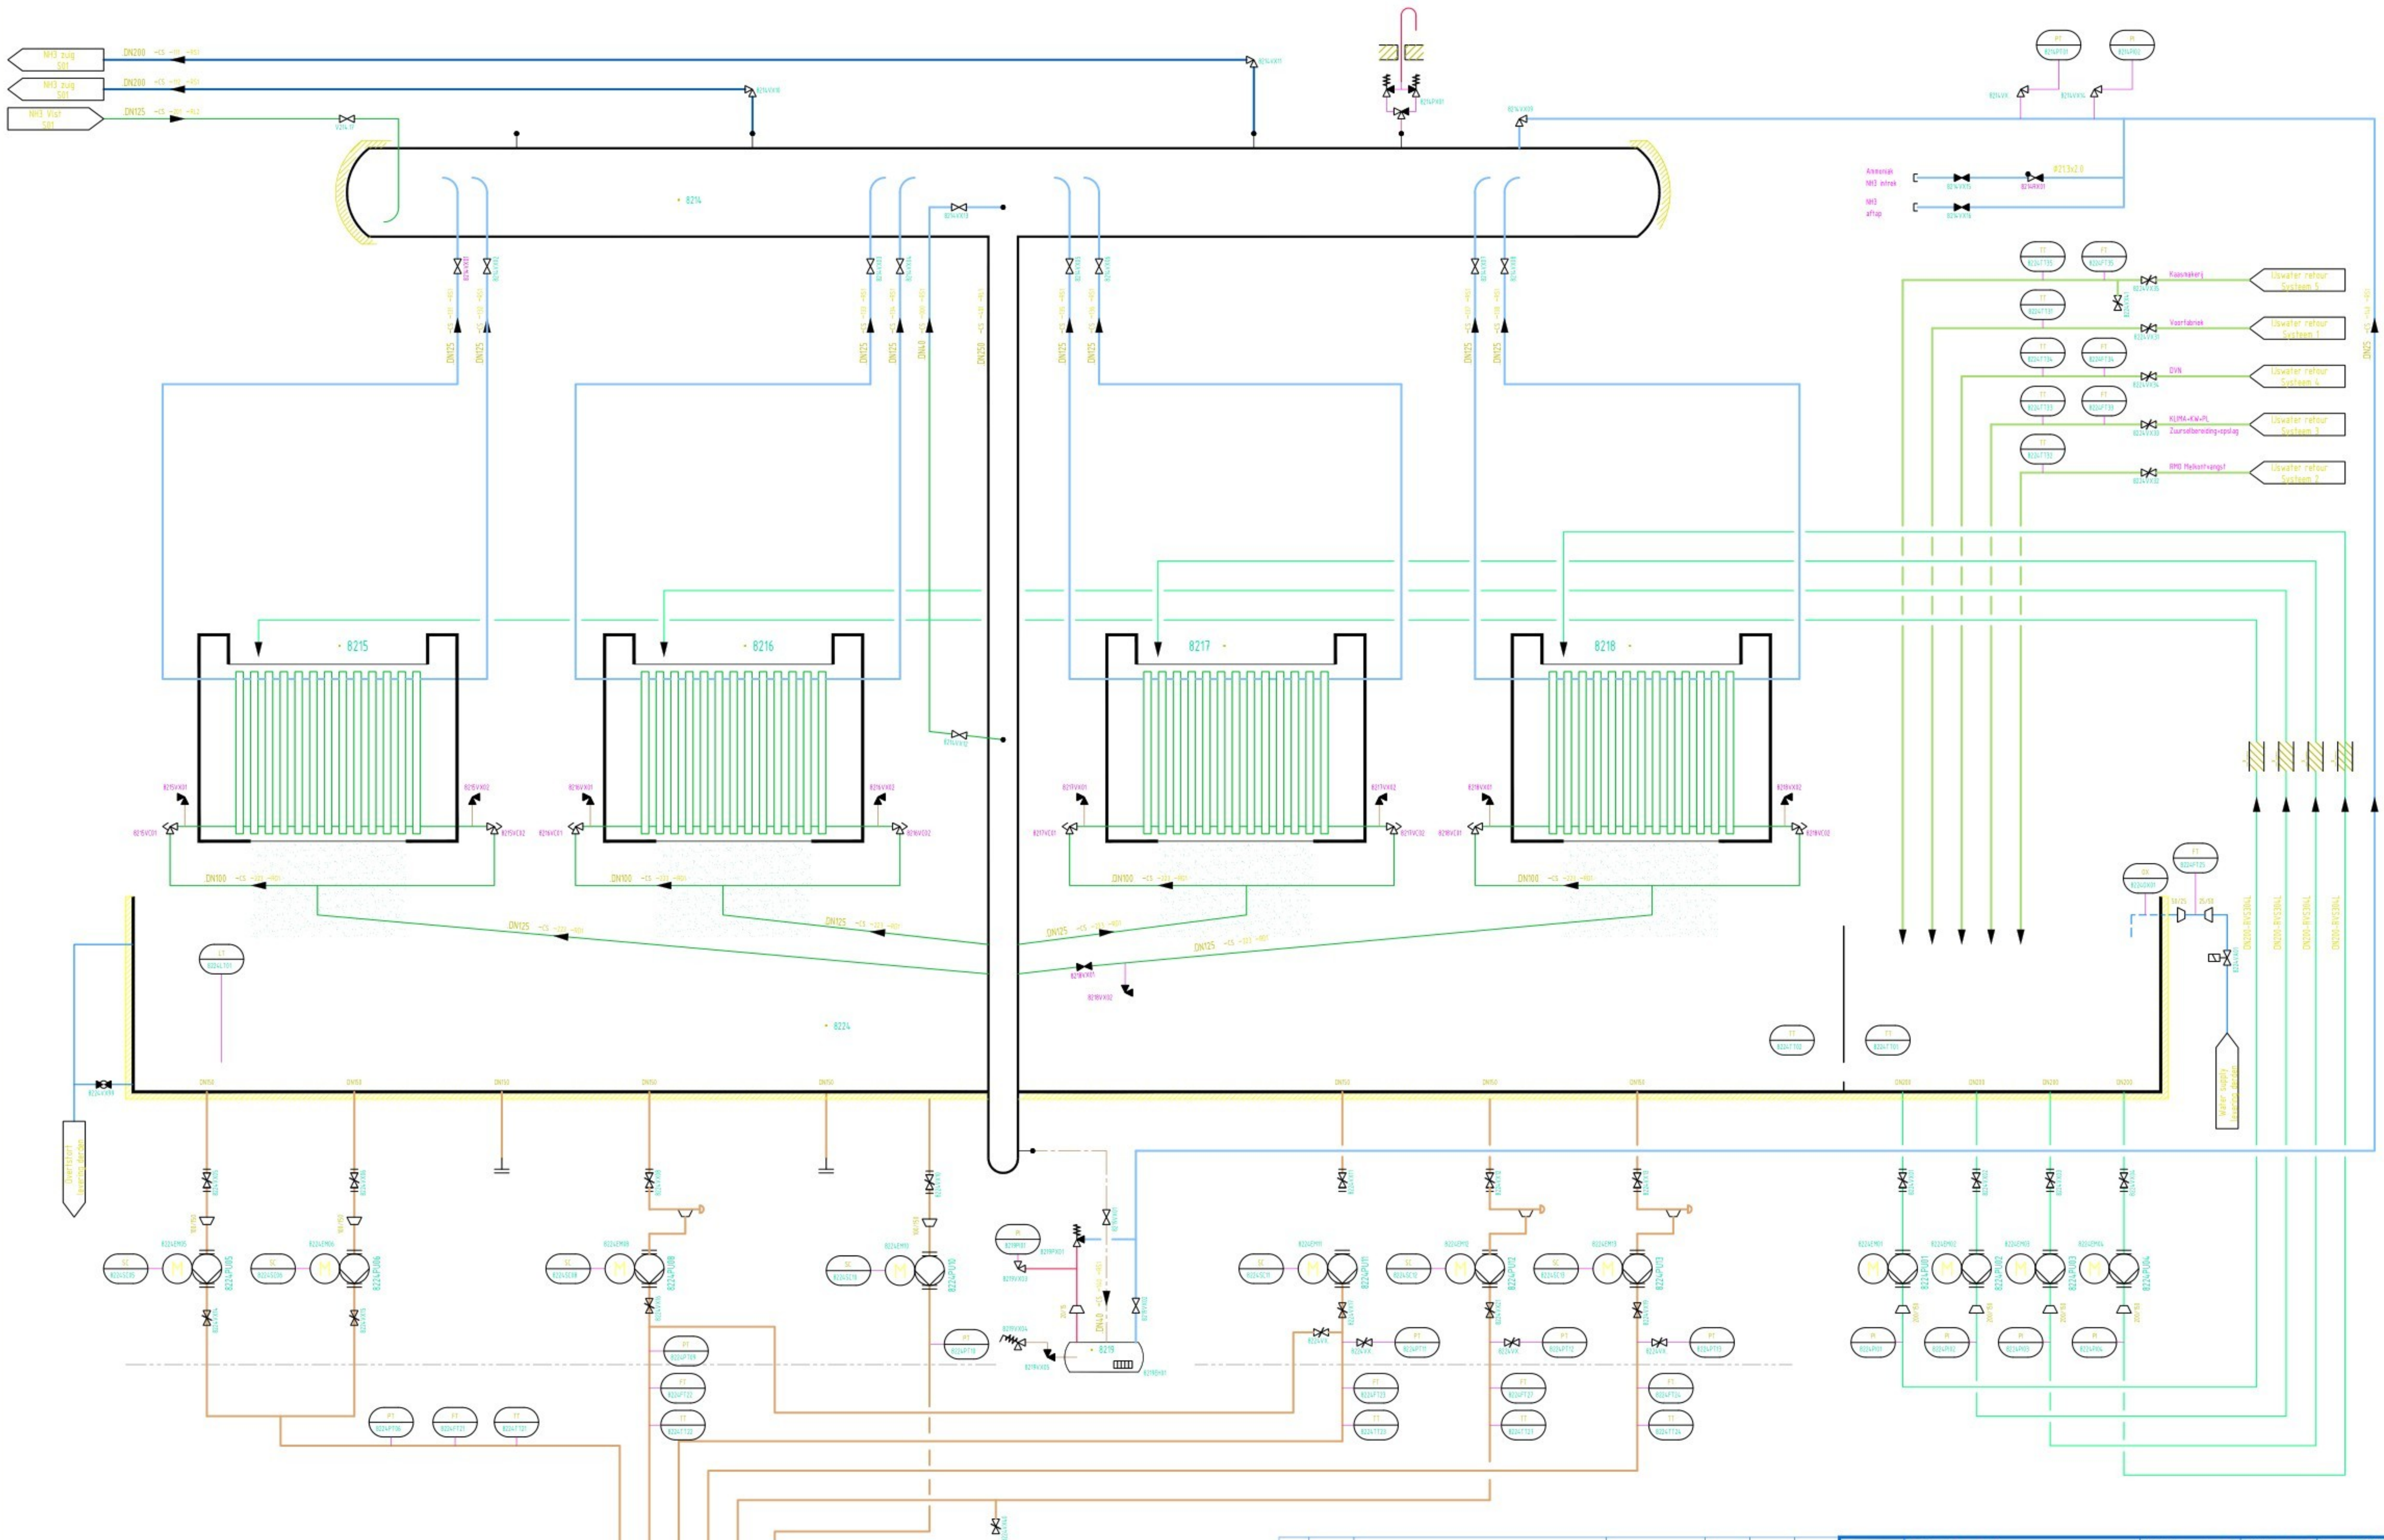

**ZOALS
UITGEVOERD**

Paraaf: _____ Datum: _____

Rev.	Date	Description	Sheets	Orderno.	Getek.	Acc.
C	04/04/17	Als best.	500			
B	20/02/16	Perio 10 Hoogveeng	500	14081	PH	KuH
A	22/04/08	ZOALS UITGEVOERD	500	1-03	HOVE	DM

Installatienr:	O0822-012	Ordernr. initiaal:	1-01	Ordernr. actueel:	2-01	Tek.no:	S02
Klant:	D.O.C. HOOGEVEEN - HOOGEVEEN					Revisie:	B
Installatie:	NH3 IJswaterinstallatie					rev datum:	4-4-17
Omschrijving:	P&ID					Getek:	DM
						Acc:	DM
						Formaat:	A1

Plotdatum: 13-2-18 Check: AvdW
Opmaak en symbolen volgens NEN-EN 1061



Grenco B.V.