




 = te graven water (totaal 1755m2)

SITUATIE | 1:1000
Lopikerweg Oost 102
3411 LW Lopik
Kadastrale gemeente: Lopik
Sectie: F, nummer: 1435

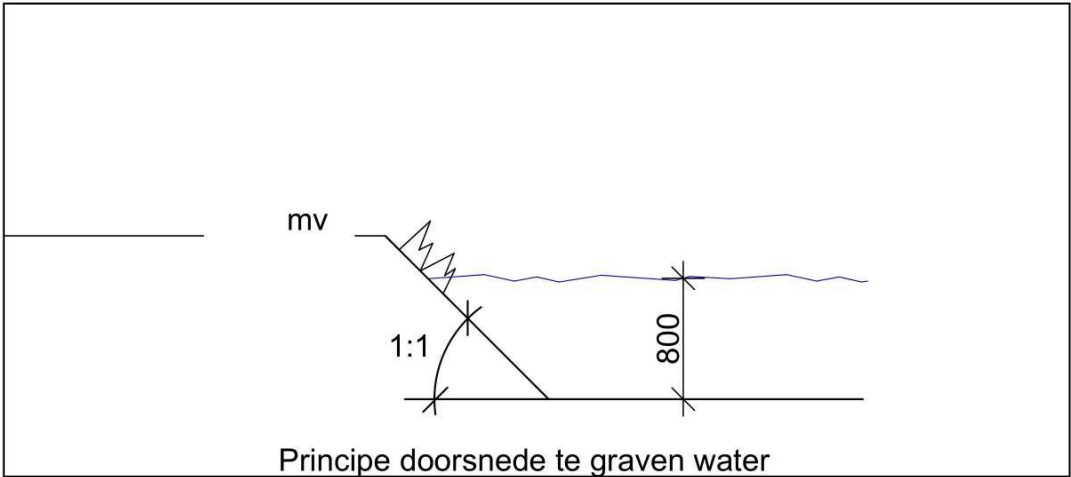

Projectnummer	2917	Tekening	SI-02 REVISIE
Project	Aanvraag nieuw te graven water Lopikerweg Oost 102 Lopik	Omschrijving	Situatie gewijzigd
Opdrachtgever	Verstoep Bouwadvies Opaalstraat 5 2872 ZR Schoonhoven	Schaal	1:1000
		Datum	12-01-2024 GvN
		Gewijzigd (A)	05-03-2024 GvN
		(B)	16-07-2026 GvN
		(C)	
		(D)	
		(E)	
		(F)	
		(G)	
		(H)	

