


0 DATUM **VERZONDEN 08 APR. 2014**
UW BRIEF VAN 26 februari 2014
UW KENMERK
ONS KENMERK VG/U
INGEKOMEN NR. I1401502
ONDERWERP Watervedunning

CONTACTPERSOON J.B.M. de Baat
DOORKIESNUMMER (088) - 97 43410
E-MAILADRES i.debaat@wshd.nl
BIJLAGEN vergunning met nr. D0025337



waterschap
**Hollandse
Delta**

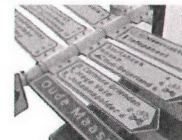

U1402379

C.M. Baars & Zn. B.V.
T.a.v. de heer G. van der Zouwen
Zijkade 20 a
4243 JE NIEUWLAND

Geachte heer Van der Zouwen,

Naar aanleiding van uw aanvraag is besloten de aan C.M. Baars & Zn. b.v. verleende vergunning D0022843 voor het uitvoeren van diverse werkzaamheden ten behoeve van natuurontwikkeling in de Wolvenpolder te Spijkenisse te wijzigen.

De vergunning met nummer D0025337 treft u als bijlage aan.

De mogelijkheid bestaat dat tegen het besluit bezwaar wordt gemaakt. Ook kan het verzoek worden ingediend om een voorlopige voorziening. Hiervoor verwijzen wij u naar de aandachtspunten die zijn bijgevoegd bij de vergunning.

Met nadruk wijzen wij u erop dat de uitvoering van de werkzaamheden, waartoe vergunning is verleend, gedurende de genoemde bezwaartermijn geheel voor uw risico komt.

Wij adviseren u deze brief bij de vergunning te bewaren. Voorts verzoeken wij u bij correspondentie het nummer van de vergunning te vermelden.

Aan deze vergunning zijn geen leges verbonden.

Heeft u naar aanleiding van deze brief nog vragen, dan kunt u contact opnemen met de medewerker zoals genoemd boven aan deze brief.

Hoogachtend,
namens dijkgraaf en heemraden,

E. Willemsen
teamleider vergunningverlening

Handelsweg 100
2988 DC Ridderkerk
Postadres Postbus 4103
2980 GC Ridderkerk
telefoon 088 974 30 00
fax 088 974 30 01
internet www.wshd.nl
info@wshd.nl



waterschap
**Hollandse
Delta**

Watervergunning

Aanhef

Dijkgraaf en heemraden van waterschap Hollandse Delta hebben op 26 februari 2014 verzoek ontvangen van C.M. Baars & Zn. b.v. te Nieuwland om vergunning D0022843 te wijzigen.

Besluit

Gelet op de bepalingen van de Waterwet, de Keur voor waterschap Hollandse Delta 2009, de Algemene wet bestuursrecht en de hieronder vermelde overwegingen besluiten dijkgraaf en heemraden als volgt:

- I De gevraagde wijziging op vergunning D0022843 aan C.M. Baars & Zn. b.v., Zijlkade 20a, 4243 JE te Nieuwland, of diens rechtverkrijgende(n), te verlenen. De wijziging betreft:
 - a) het aanbrengen van drainage;
 - b) het aanleggen van een wandelpad, en;
 - c) extra aan te brengen vlonders.
- II Als gevolg van de onder besluit I vergunde werken de desbetreffende beheerregisters aan te passen en tot die tijd dit besluit als kader te stellen voor ligging, vorm, samenstelling en omvang van de betrokken waterstaatswerken en de onderhoudsverplichtingen aan deze waterstaatswerken.
- III De tekeningen genoemd in bijlage II van dit besluit toe te voegen aan de tekeningen in bijlage II van besluit D0022843.

Ondertekening

Ridderkerk, d.d.

07 APR. 2014

Hoogachtend,
namens dijkgraaf en heemraden,

ing. R. Bouwman
afdelingshoofd Vergunningverlening a.i.

Legeskosten: nihil

Afschrift

Een afschrift van deze vergunning is gezonden aan het college van burgemeester en wethouders van de gemeente Spijkenisse;
gemeente@spijkenisse.nl



waterschap
**Hollandse
Delta**

Aanvraag en overwegingen

Aanleiding

Wegens kleine wijzigingen in het ontwerp en onduidelijkheden tijdens het vergunningverleningsproces zijn zaken vergund die nu in de uitvoering aanpassing behoeven.

Voor een situatieschets van de locatie van de activiteiten wordt verwezen naar bijlage I.

Handelingen waarvoor vergunning wordt aangevraagd

Op grond van artikel 6.22 van de Waterwet kan een vergunning worden gewijzigd.

Overwegingen

De gevraagde wijzigingen hebben geen gevolgen voor het overwegingenkader van de vigerende vergunning.

Wijzigingen in de uitvoering zoals de exacte locatie van sloten, paden of kunstwerken kunnen na afronding van het project middels een revisietekening worden verwerkt in de legger.

Slotoverweging


Bij het naleven van de aan dit besluit verbonden voorschriften en gelet op het individuele belang van de vergunninghouder wordt de inbreuk op het waterstaatswerk aanvaardbaar geacht en zijn er vanuit het waterschap geen bezwaren tegen het verlenen van de gevraagde vergunning.

Procedure

Het verzoek tot wijziging is op 26 februari 2014 door het waterschap ontvangen en geregistreerd onder nummer I1401502.

De ingediende aanvraag omvat 2 emails.

De voorbereiding van deze vergunning heeft conform het gestelde in afdeling 4.1.2 van de Algemene wet bestuursrecht (Awb) plaatsgevonden.

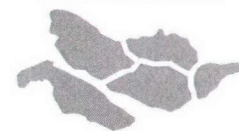

waterschap
**Hollandse
Delta**



Aandachtspunten

- I De vergunninghouder moet er rekening mee houden dat er naast de onderhavige vergunning, voor de handelingen waarop de vergunning betrekking heeft, tevens andere vergunning(en) en/of ontheffing(en) en/of een meldingsplicht vereist kunnen zijn.
- II Het hebben van deze vergunning ontslaat de houder niet van de verplichting om de redelijkerwijs mogelijke maatregelen te treffen teneinde te voorkomen dat derden ten gevolge van het gebruikmaken van de vergunning schade lijden.
- III Indien het vergunningplichtige werk in andere handen mocht overgaan – bijvoorbeeld door verkoop, erfopvolging, overdracht van gebruiksrecht of anderszins – moet wijziging van de tenaamstelling van de vergunning schriftelijk worden aangevraagd bij het college van dijkgraaf en heemraden van waterschap Hollandse Delta. Het verzoek moet worden gedaan binnen vier weken na de rechtsopvolging.
- IV Op grond van de Algemene wet bestuursrecht kan een (rechts)persoon, wiens belang rechtstreeks bij de vergunning is betrokken, gedurende een periode van zes weken vanaf de dag na bekendmaking, tegen dit besluit een bezwaarschrift indienen. Het bezwaarschrift moet worden gericht aan college van dijkgraaf en heemraden van waterschap Hollandse Delta, Postbus 4103, 2980 GC Ridderkerk
- V De vergunning treedt in werking na bekendmaking. Op grond van artikel 6:16 Algemene wet bestuursrecht schorst het bezwaar de werking van dit besluit niet. Gelet hierop kan, na indiening van het bezwaarschrift, gedurende de bezwaartermijn ook een verzoek om een voorlopige voorziening worden ingediend op grond van artikel 8:81 Algemene wet bestuursrecht. In geval een voorlopige voorziening wordt ingediend, treedt de vergunning niet in werking voordat op dit verzoek is beslist. Het verzoek tot het treffen van een voorlopige voorziening moet worden gericht aan de Voorzieningenrechter van de sector bestuursrecht van de Rechtbank Rotterdam, Postbus 50950, 3007 BL Rotterdam of digitaal via <http://loket.rechtspraak.nl/bestuursrecht>.

Wij verzoeken u vriendelijk om een afschrift van het verzoek tot het treffen van een voorlopige voorziening toe te zenden aan het college van dijkgraaf en heemraden van waterschap Hollandse Delta, Postbus 4103, 2980 GC Ridderkerk.
- VI Voor vragen omtrent deze vergunning kunt u contact opnemen met het waterschap via het waterschapsloket op nummer 0900 2005 005 (10 ct/min).

Bijlage II Gewaarmerkte tekeningen

- tekeningnummer 11-014-100
d.d. 12-2-2014, kenmerk I1401502
- tekeningnummer 11-014-200
d.d. 12-2-2014, kenmerk I1401502
- tekeningnummer GV1115-1 1003
d.d. 21-8-2013, kenmerk I1401502
- tekeningnummer GV1115-1 1004
d.d. 21-8-2013, kenmerk I1401502

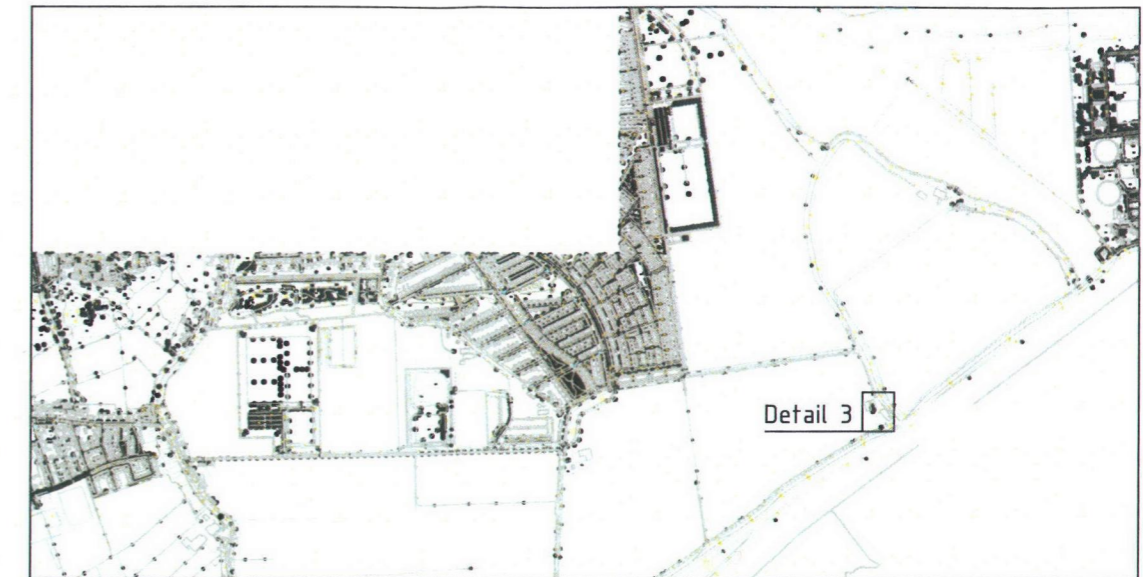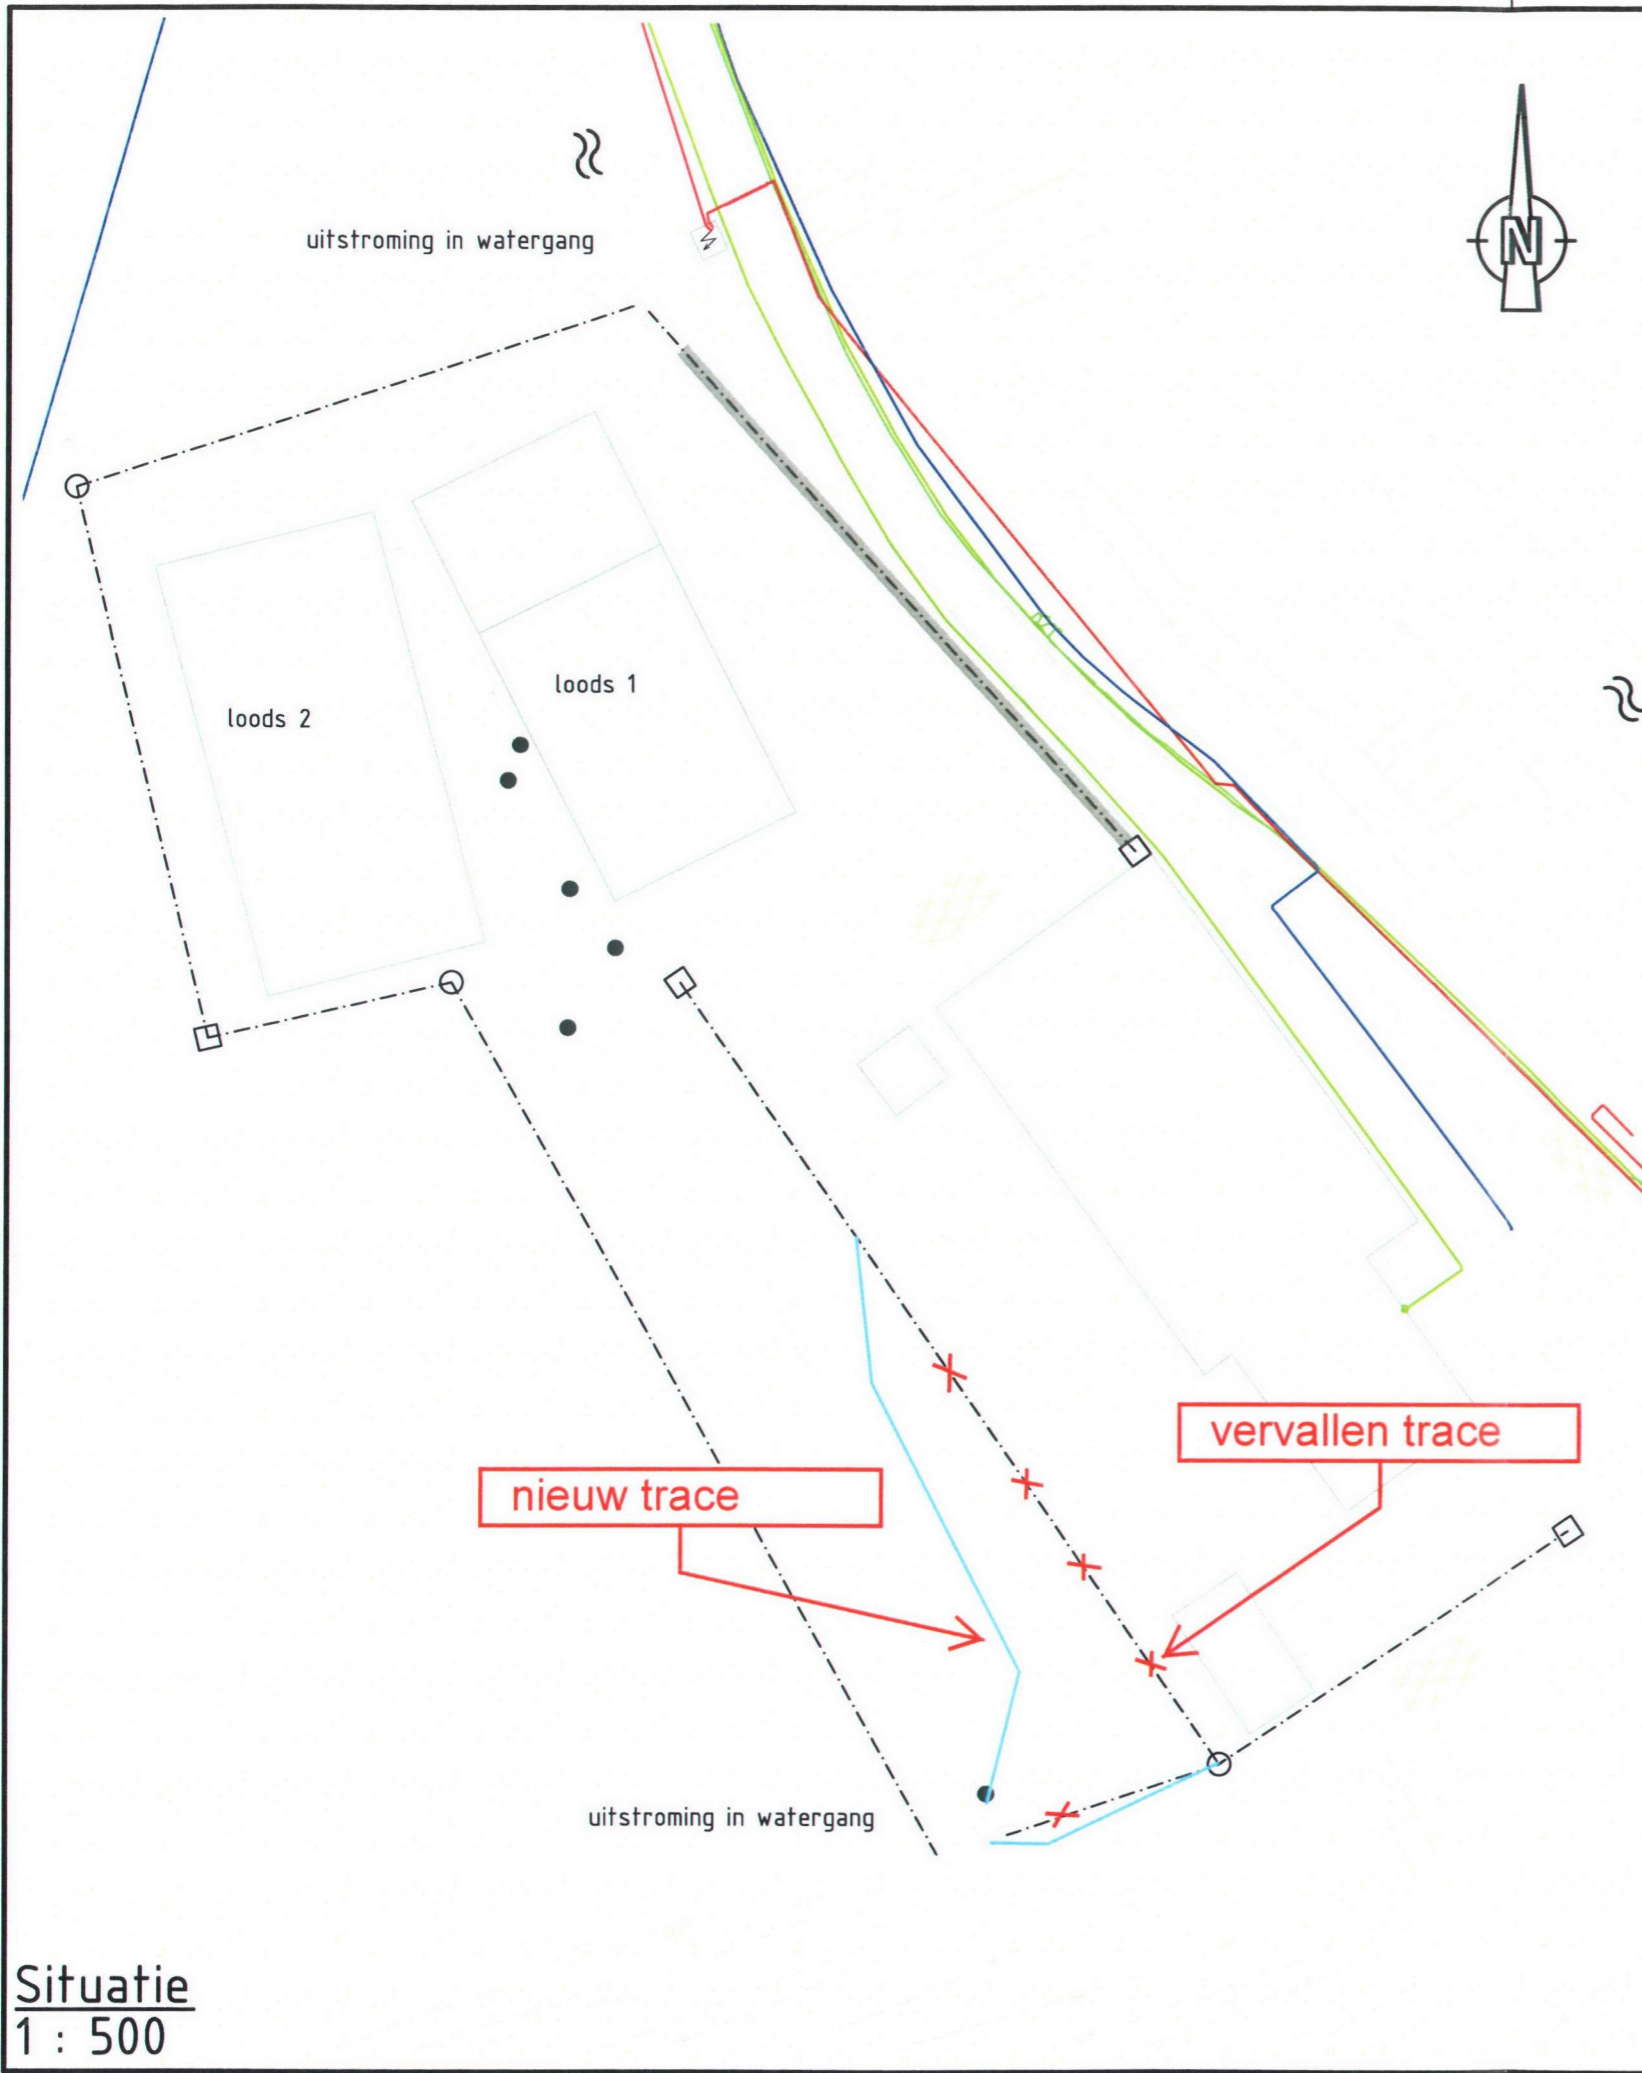

Situatie
1 : 25000



Behoort bij besluit
D -- 0025337

Waterschap Hollandse Delta

I 1401502 --

IX

- Legenda**
- drains ϕ 120 mm, N.A.P. -1.30m in zandkoffer (30x30 cm) met worteldoek
 - verwijderen verharding en na installatie van drain herstellen
 - drainage verbindingsput
 - drainage doorspuitput
- Legenda kabels & leidingen**
- data KPN
 - data Stedin
 - data UPC
 - hoogspanning Stedin
 - middenspanning Stedin
 - laagspanning Stedin
 - water Evides

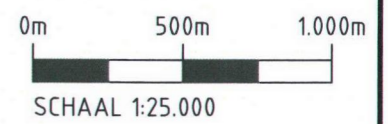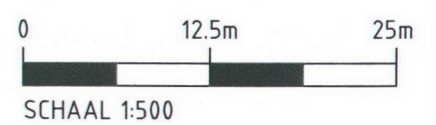

DLG
Drainageplan Wolvenpolder Zuid en Groenzone Zuidoost
Ontwerp drainage systeem


Witteveen **Bos**

Willemskade 19-20
3016 DM Rotterdam
Telefoon 010 244 28 00
Telefax 010 244 28 88

Getekend R. Hekman
Gecontroleerd H.D.C. Meuwese
Goedgekeurd E.P. de Bruine
Datum 21-08-2013

Wijzigingen
Schaal 1 : 500 / 1 : 25000
GV1115-1 1003
Formaat A 3

Situatie
1 : 500

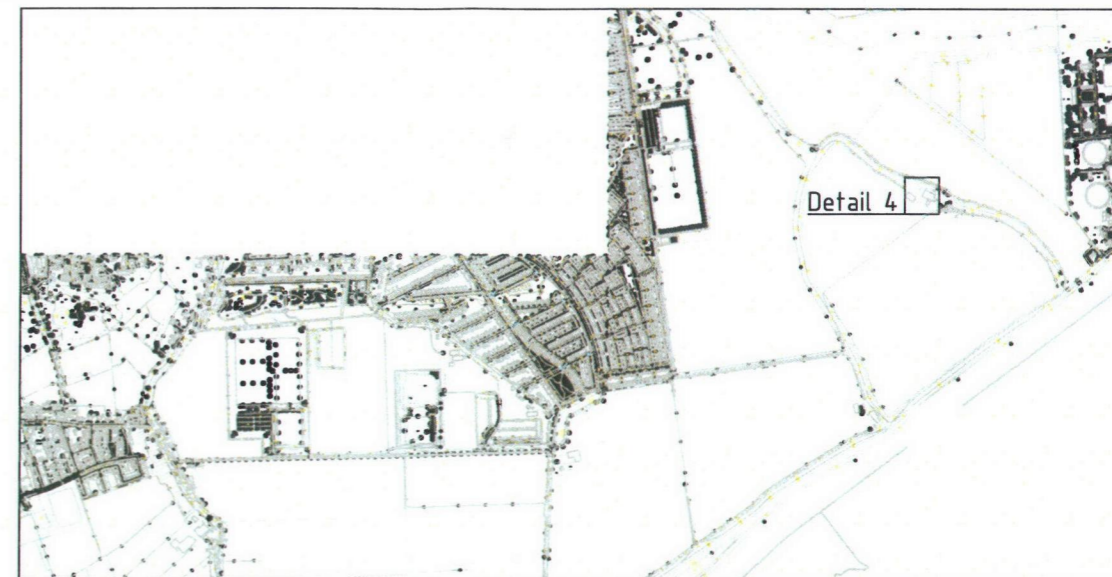

Situatie
1 : 25000


Behoort bij besluit

D 0025337

Waterschap Hollandse Delta


11401502

1x

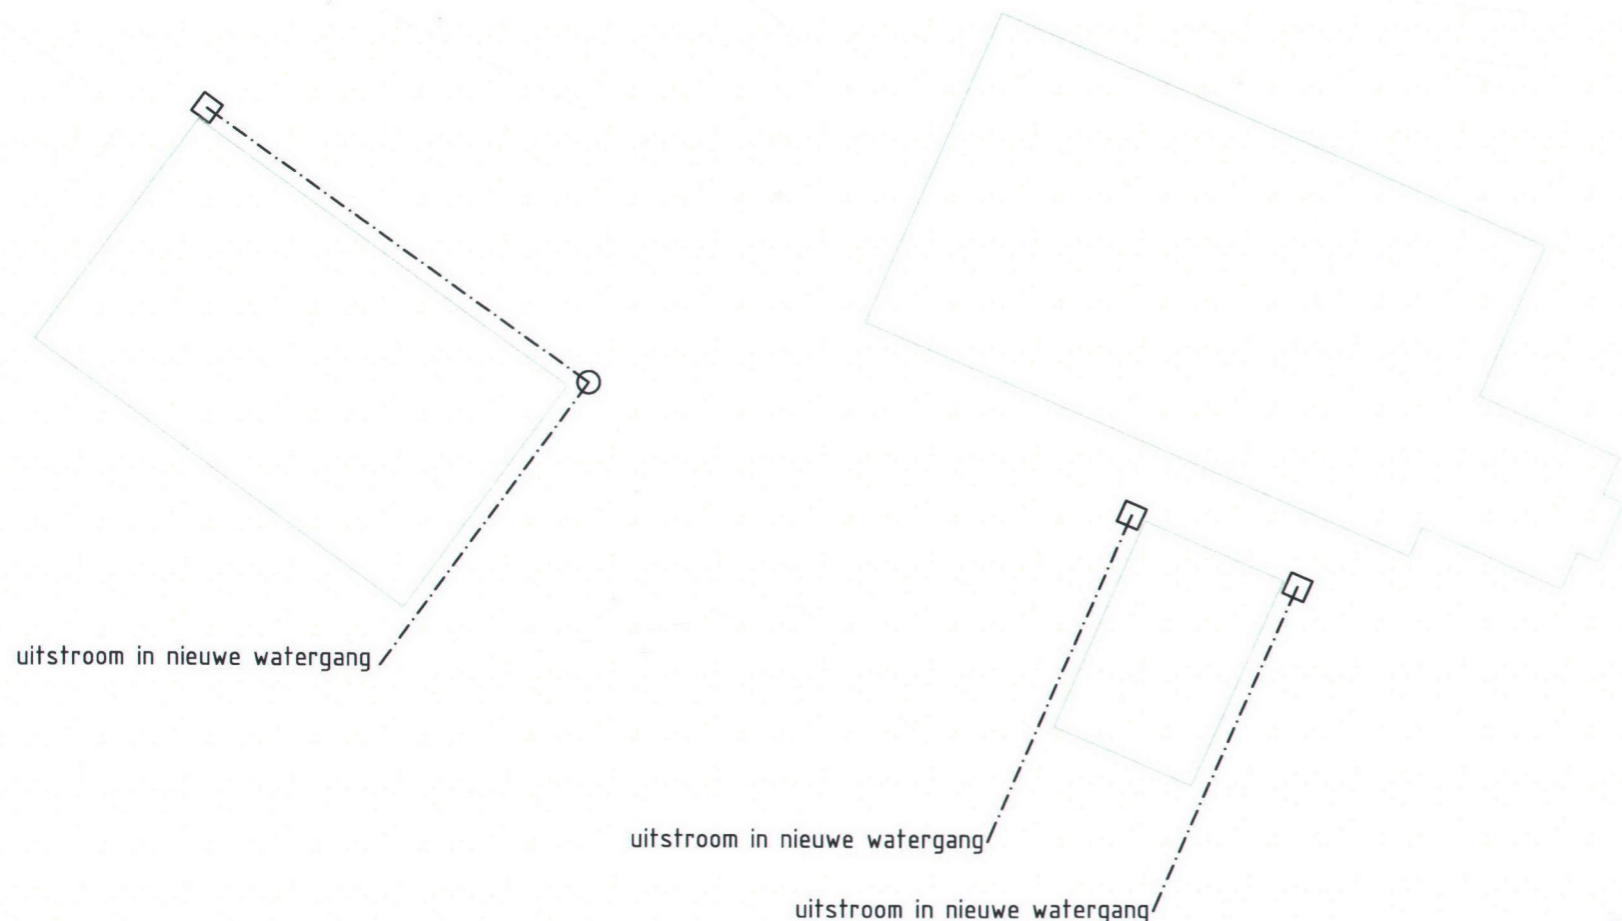

Legenda

- drains \varnothing 120 mm, N.A.P. -1.00m
in zandkoffer (30x30 cm) met worteldoek
- drainage verbindingput
- drainage doorspuitput

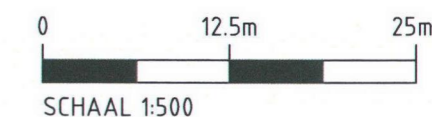

SCHAAL 1:500



SCHAAL 1:25.000

DLG

Drainageplan Wolvenpolder Zuid en Groenzone Zuidoost
Ontwerp drainage systeem

Witteveen + Bos

Willemskade 19-20
3016 DM Rotterdam
Telefoon 010 244 28 00
Telefax 010 244 28 88

Getekend	R. Hekman
Gecontroleerd	H.D.C. Meuwese
Goedgekeurd	E.P. de Bruine
Datum	27-06-2013

D	
C	
B	
A	
Wijzigingen	
Schaal	1 : 500 / 1 : 25000
GV1115-1 1004	
Formaat	A 3

Situatie
1 : 500

