



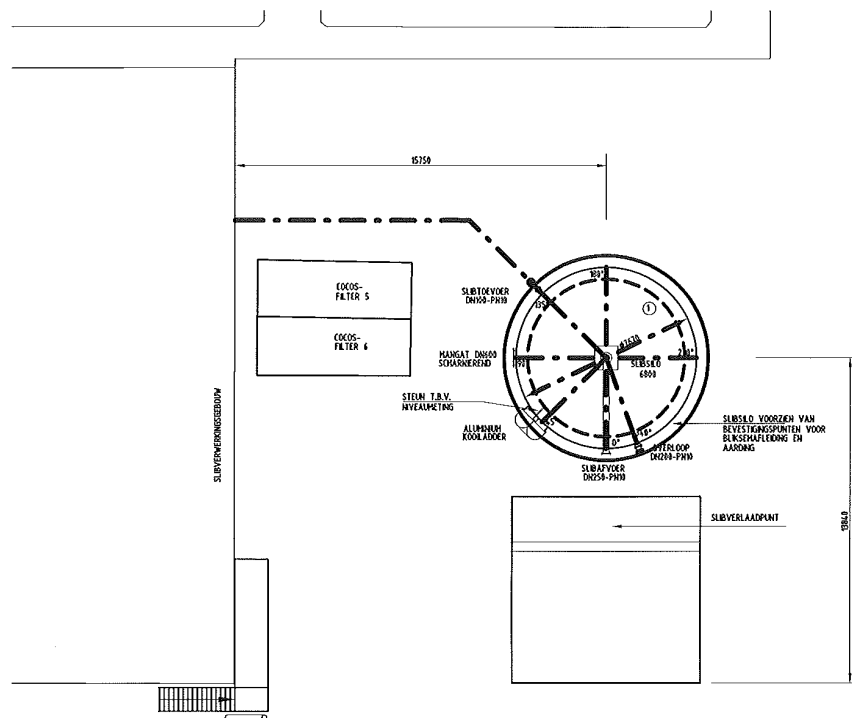

OPMERKINGEN:
- DETAILS OPSLAGSILO ZIE TEKENING 293/2002-2545

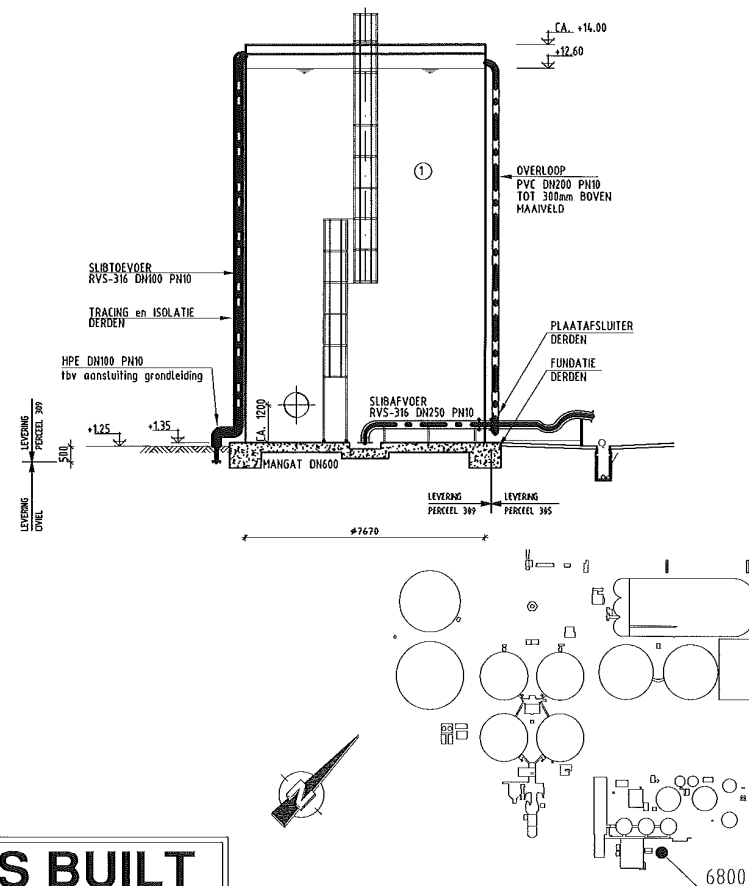

AS BUILT

OVERZICHT

1	1	Slibopslagsilo		500 m ³	1010	Geëmailleerd staal	USAT bvba	293/2002-2545
Pos.	Aantal	Omschrijving		Afmeting	Type	Materiaal	Fabriekaat	Tek.nr.
Gew.	Naam	d.d.	Schaal	1:200	Datum	WATERSCHAP VELUWE UITBREIDING RWZI HARDERWIJK Auteursrecht voorbehouden volgens de wet		
			Getekend	SM	21-5-2003			
			Gezien					
Opstellings-tekening Slibsilo								
						EAD-tekening geen handmatige wijzigingen toegestaan		
hycon HYDROCHEMIE-CONHAG BV BERKEL EN RODENRIJS - HOLLAND						Formaat	Tek.nr.	
						A3	A2315M10	

F:\USER\PROJECT