





Behoort bij beschikking
d.d. 10-06-2016
nr. (s) ZK16001388

Juridisch beleidsmedewerker
Publiekszaken / vergunningen

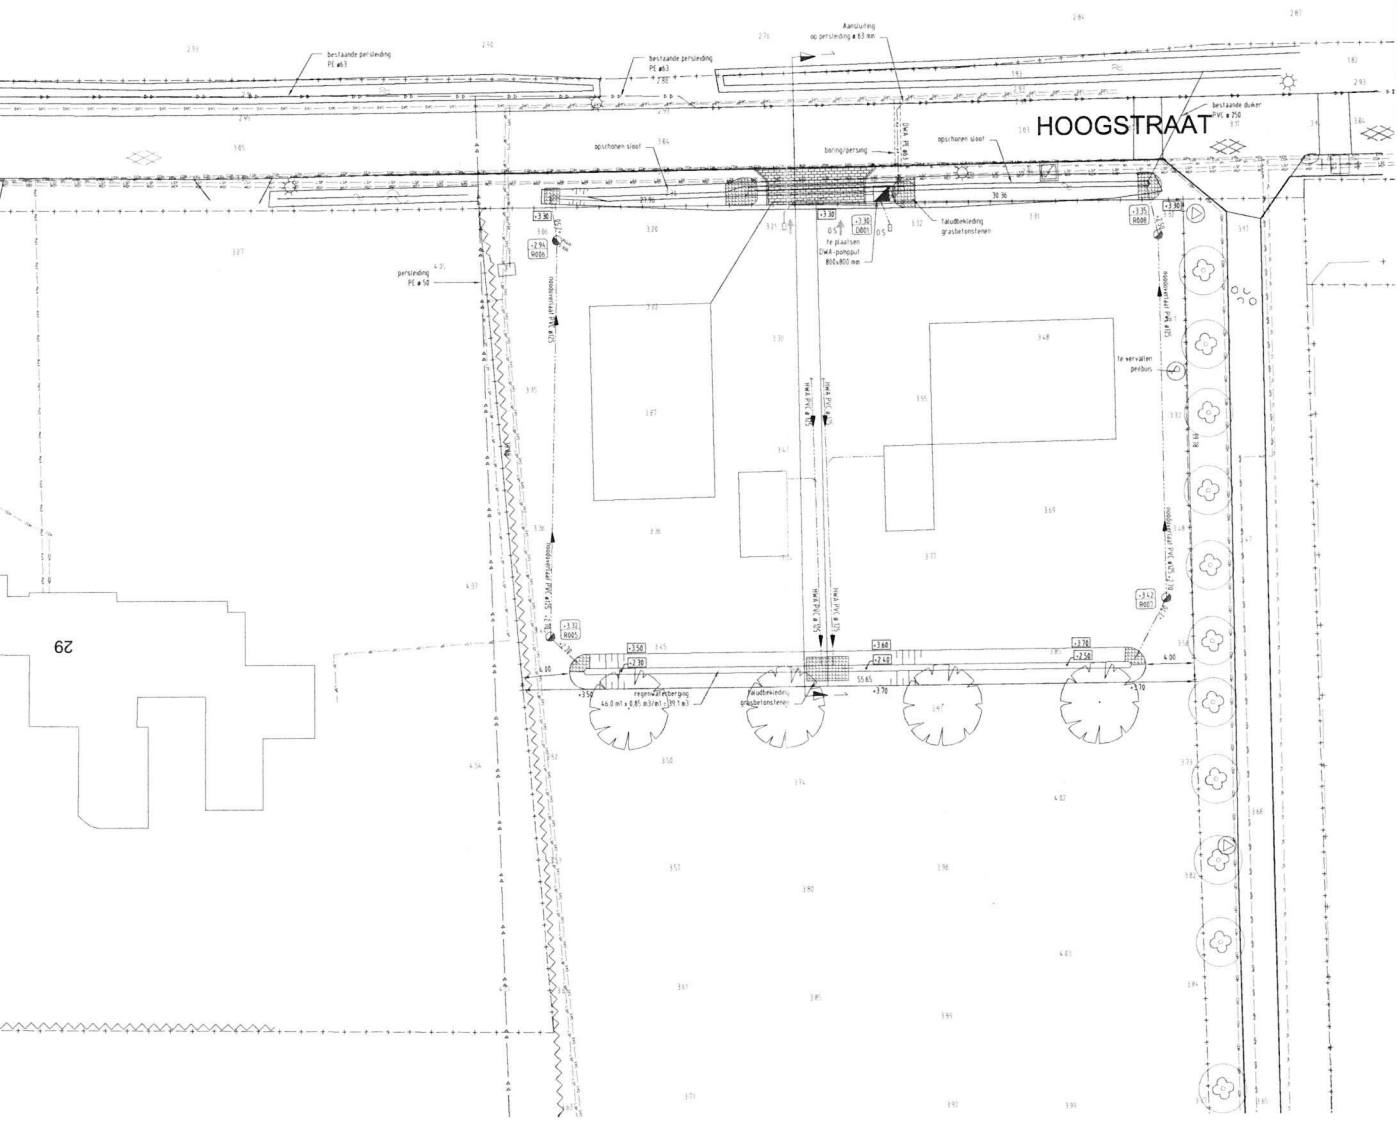

29

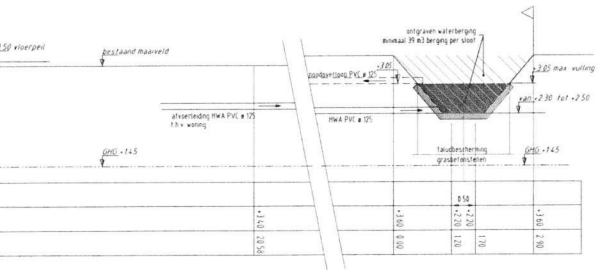

legenda

	grensgrens		roestvrijstalen afvalput met gietijzerdekking r.a.a. RAB 01, DWA, Ø 125
	te realiseren kabel met waaier		HWA aansluiting naar waerberg PVC ø 125
	verl. b.s.s. betonlaag, halfstevensverband Ø 125		bestaande roestput
	duiker BT ø 100 mm en dan met laadbekleding naar graafbetonrechten		bestaande schuifput
	DWA aansluiting naar pompput, PVC ø 125 mm met ontstoppingskruk		bestaande persleiding
	DWA aansluiting, persing/boring onder Pijpweg Hoogstraat		bestaande haag
	te plaatsen pompput Ø 800 mm v.v. Frygipomp type (P 385) conform Bijlage A, persleiding P1 ø 150 mm		te plaatsen Franxus excretor 110d

Maten in meters, tenzij anders aangegeven
hoogtepunten in meters t.o.v. N.A.P.

B	extra noodwatersleidingen waerbergsgestoot	vvv	14-12-2011	g
A	aanspanen en laten pompput	vvv	16-11-2011	g

Ruimte voor Ruimte
ontwikkeling lokale Hoogstraat te Weiberg

Revisie notering

CIVILSUPPORT
ONTWERP EN BEVEILIGING - WET- EN WITTELIJK
ADVIES - 0172 542000 Fax: 0172 542001

Ontwerper	J. Eggenhuis
Beoordelaar	Bertien
Beveiliging	
Uitvoerder	vvv
Keuringsinstantie	27-06-2011
Bevestigingsdatum	27-06-2011
Bevestigingslocatie	Revisie Weibergweg
Uitsluiting	
Uitsluiting	

Stationsnummer: AQ Hoogte: 1200/50 Hoofdwatertoevoer: 0771 Eilandnummer: B01 Rijkswaterstaat: -

Legenda K&L

	Brabant Water
	Enexis - laagspanning
	Enexis - middenspanning
	Gas
	KPN
	ZIGGO
	CAI
	persleiding

Dhr. F.A.P. van Bergen en
Mevr. J.C.P. van Bergen
Pastoor van Waesstraat 26
4721 BA SCHIJF

Datum
17 december 2015
Onderwerp
Opleveringsbrief plan Hoogstraat Welberg

Referentie
mm/bp/
Bijlagen
Tips en wenken
Uitzettekening
Revisietekening
Grondgeschiktheidsverklaring
Opleveringsverklaring

Geachte heer Van Bergen en mevrouw Van Bergen,

De werkzaamheden in het kader van het bouwrijp maken, zoals verwoord in de van toepassing zijnde Technische Omschrijving (onderdeel van de koperscontractstukken), zijn uitgevoerd.

Aanleghoogte

In nieuwsbulletin 6 hebben wij u een opgave van de indicatieve gemiddelde aanleghoogte per kavel doorgegeven. Het verschil tussen de indicatieve gemiddelde aanleghoogte en het geadviseerd bouwpeil bedraagt maximaal 0.35 meter. Deze maat is er mede op gebaseerd dat de gewenste afwerkhoogte van de tuin voor een groot deel kan worden gerealiseerd met de uit de bouwput (zonder onderkeldering) vrijkomende grond. Hiermede wordt het onnodig en kostbaar afvoeren van bruikbare grond voorkomen.

Bouwpeil

Voor de hoogte van het geadviseerd bouwpeil kunt u telefonisch contact opnemen met de afdeling Bouwen van de gemeente Steenberg, op telefoonnummer 0167-543434.

Referentiepunt NAP

Hierbij ontvangt u van ons ook het meetreferentiepunt voor de NAP-hoogtematen zoals aangegeven op bijgaande uitzettekening met coördinaten.

Ontwatering en afwatering

Volledigheidshalve vermelden wij nog dat u zelf verantwoordelijk bent voor de eventuele ontwatering en het in standhouden van de afwateringsvoorzieningen op de kavel.

Uitzetting kavel

De hoekpunten van uw kavel zijn éénmalig door ons uitgezet door middel van blauwe kunststofbuizen (gelijk met maaiveld). Nabij de kunststofbuis staat een houten piket. De hoekpunten zijn genummerd en weergegeven op bijgaande uitzettekening. Op deze tekening zijn tevens coördinaten van de

Project : RvR locatie Hoogstraat Welberg gemeente Steenbergen
Onderwerp: Gemiddelde aanleghoogtes
Datum: 26 november 2012

Kavel	Gemiddelde aanleghoogte +NAP
1	3,50
2	3,40
3	3,00

Noot:

In verband met eventuele ophoging van het terrein tijdens het bouwrijp maken kan de uiteindelijke gemiddelde aanleghoogte van uw kavel afwijken van de maaiveldhoogte zoals die is opgenomen in het sonderingsrapport.