


**Renvooi**

(tabel)  
 b.k. dakloze  
 rookwiel (rook + temperatuur)  
 rook + deurenopening  
 kozijn + deurenopening  
 zelfsluitende deur  
 brandwerende scheidings + 1/2 in min. welke  
 brandwerendheidsgetal  
 transportverrichtingsnummer  
 transportverrichtingsnummer met richtingpijl  
 minimaal voorzien van glaspaneel  
 noodverlichting (min. 1 lux op vloer)  
 bij storingen (gevoelige min. 1 uur)  
 V.A.P.S. Medelid + parkeerbeveiliging of rookmelder  
 noodverlichting in twee of drie fasen  
 onderaan in twee of drie fasen  
 branddiepte + lengte in meters.


BEM1604732  
gemeente Steenbergen

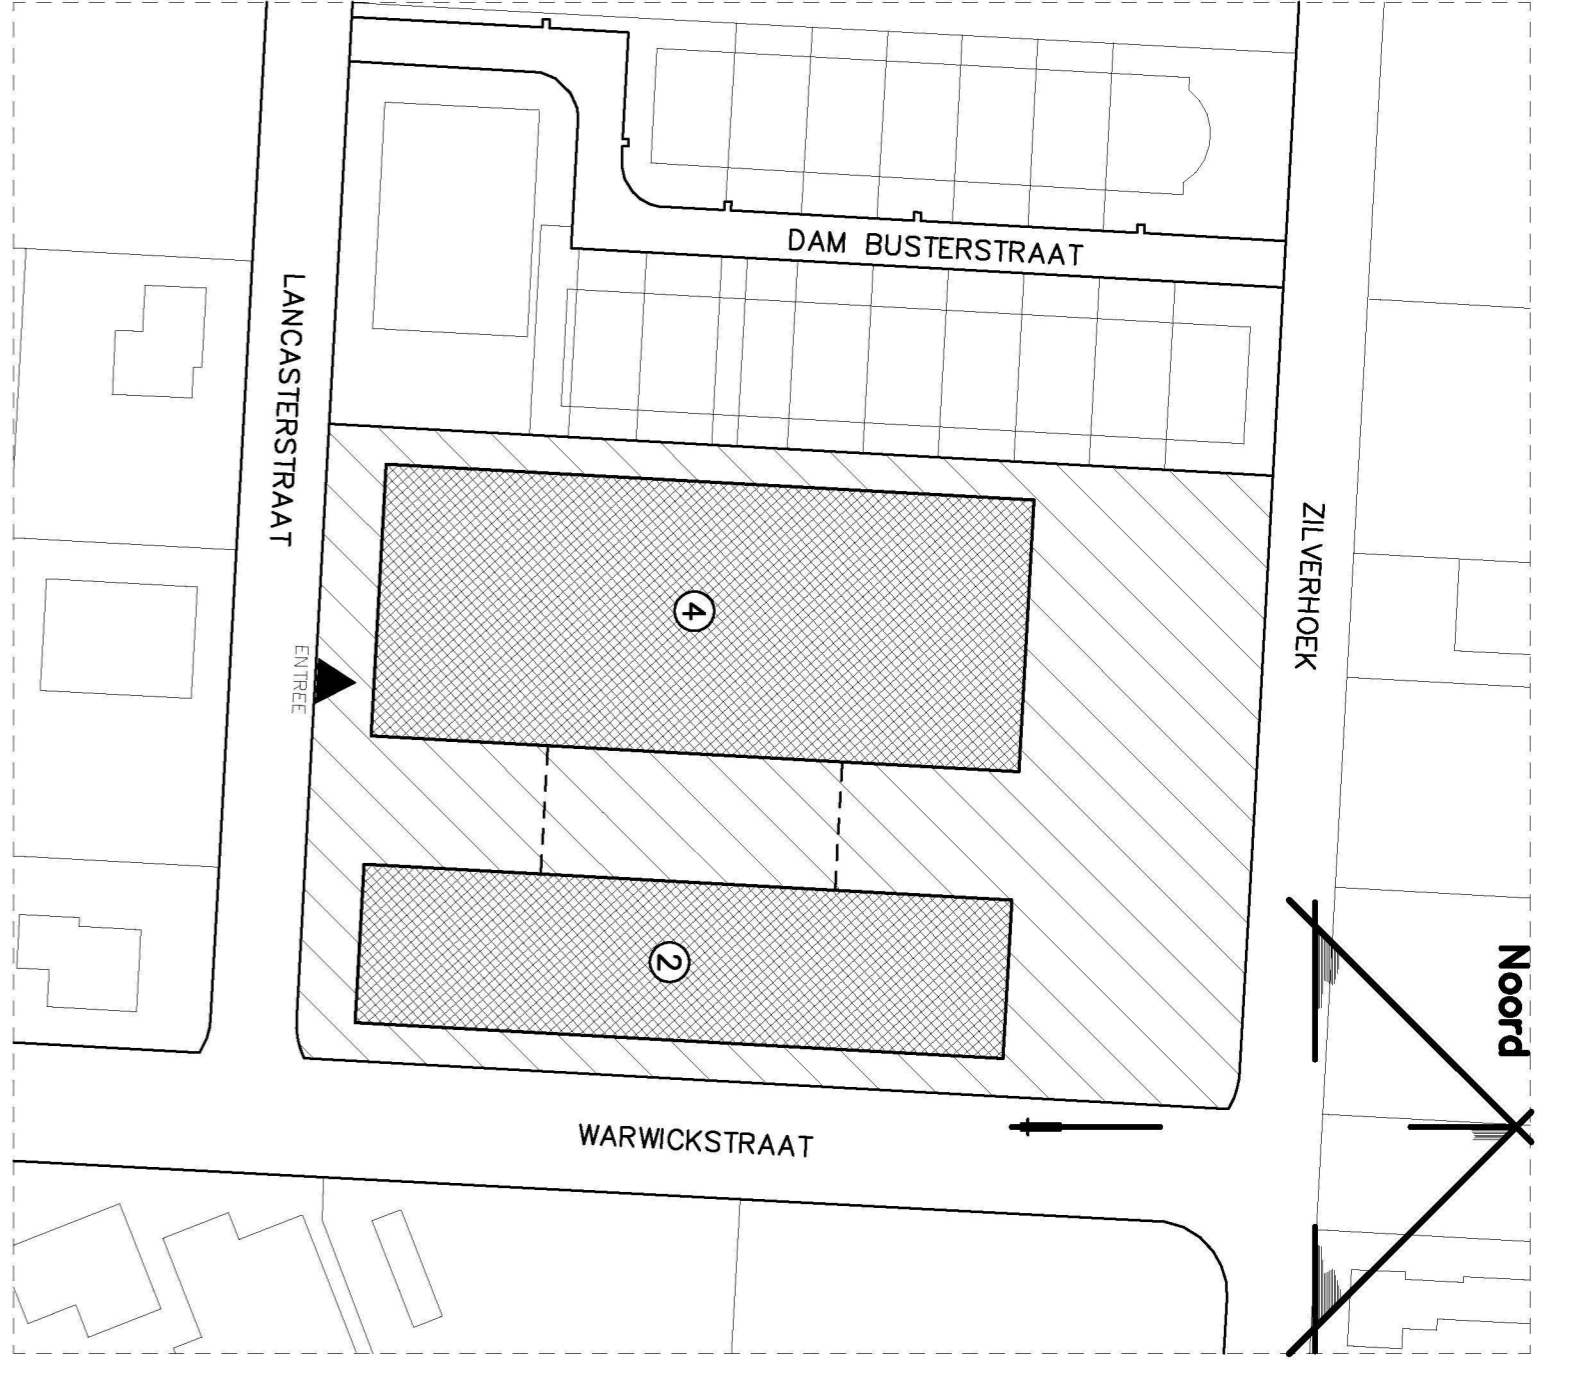

**Situatie**

Schaal: 1:1000  
 Gemeente: Steenbergen  
 Kern: Steenbergen  
 Postcode: 4851 SR  
 Sectie: E N.: 500

**Brandcompartimentering**

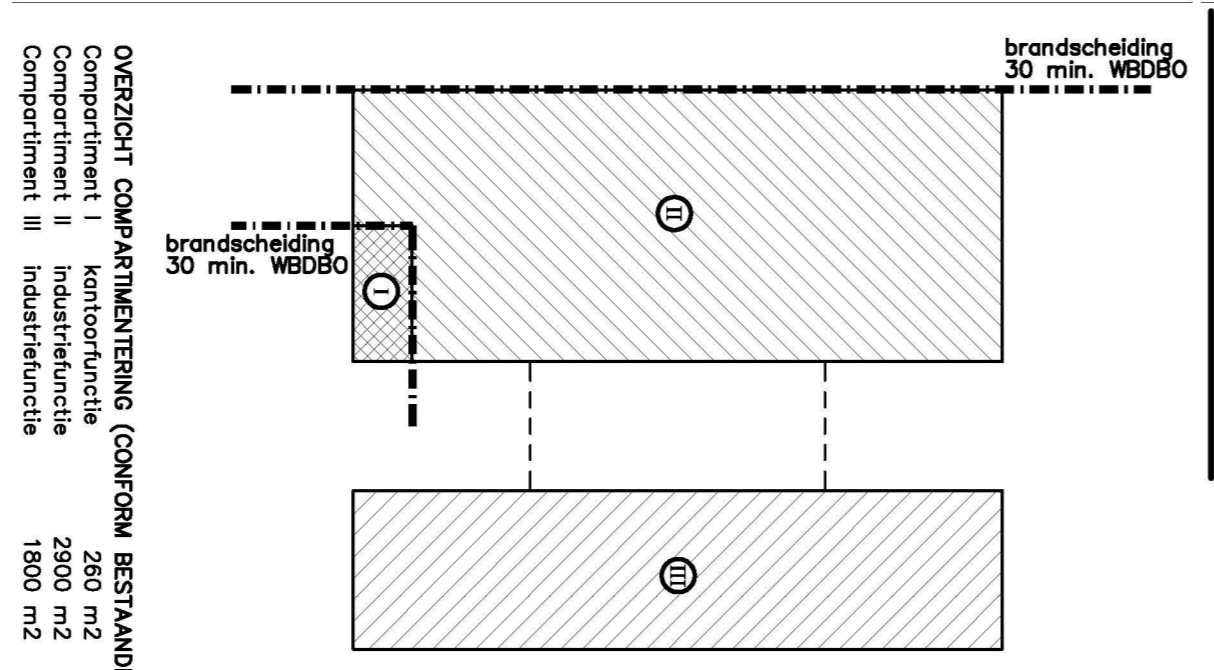

OVERZICHT COMPARTIMENTERING (CONFORM BESTAANDE BOUW BESLUIT 2012)

 Compartment III Industriefunctie  
 1800 m<sup>2</sup>

Behoort bij beschikking	
d.d.	23-09-2016
nr.(s)	ZK16003445
Medewerker Publiekszaken/vergunningen	

**REVISIE:**

0	A
1	B
2	C

**OMSCHRIJVING:**  
 D.D. 12-05-2016 (AS BUILT)  
 D.D. 07-09-2016 (AANVULLING GEMEENTE)

**15 JAAR**  
2000-2015  
ORIS VOOR NUT  
NIEUW VOSSMIDDER

**KRAAK** BOUWTECHNISCH  
 MAANAGEMENTBURO B.V.

STONENWEG 3  
 NIEUW VOSSMIDDER  
 TEL. 0167 - 545100  
 FAX 0167 - 5450910  
 E-MAIL: info@kraak.nl

WERKNR.: 16054  
 SCHAAL: 1:200  
 APM.: A1  
 GFT.:  
 GFC.:

PROJECT: VERBOUWING VAN DE BEST.  
 PANDEN GELIGEN AAN DE  
 LANCASTERSTRAAT 2-4 TE STB.

OPDR.GEVR.:  
 BESTAANDE SITUATIE PLATTEGROND

TEK. NR.:  
**B01b**