






Voorgevel (Noordwest) gewijzigd

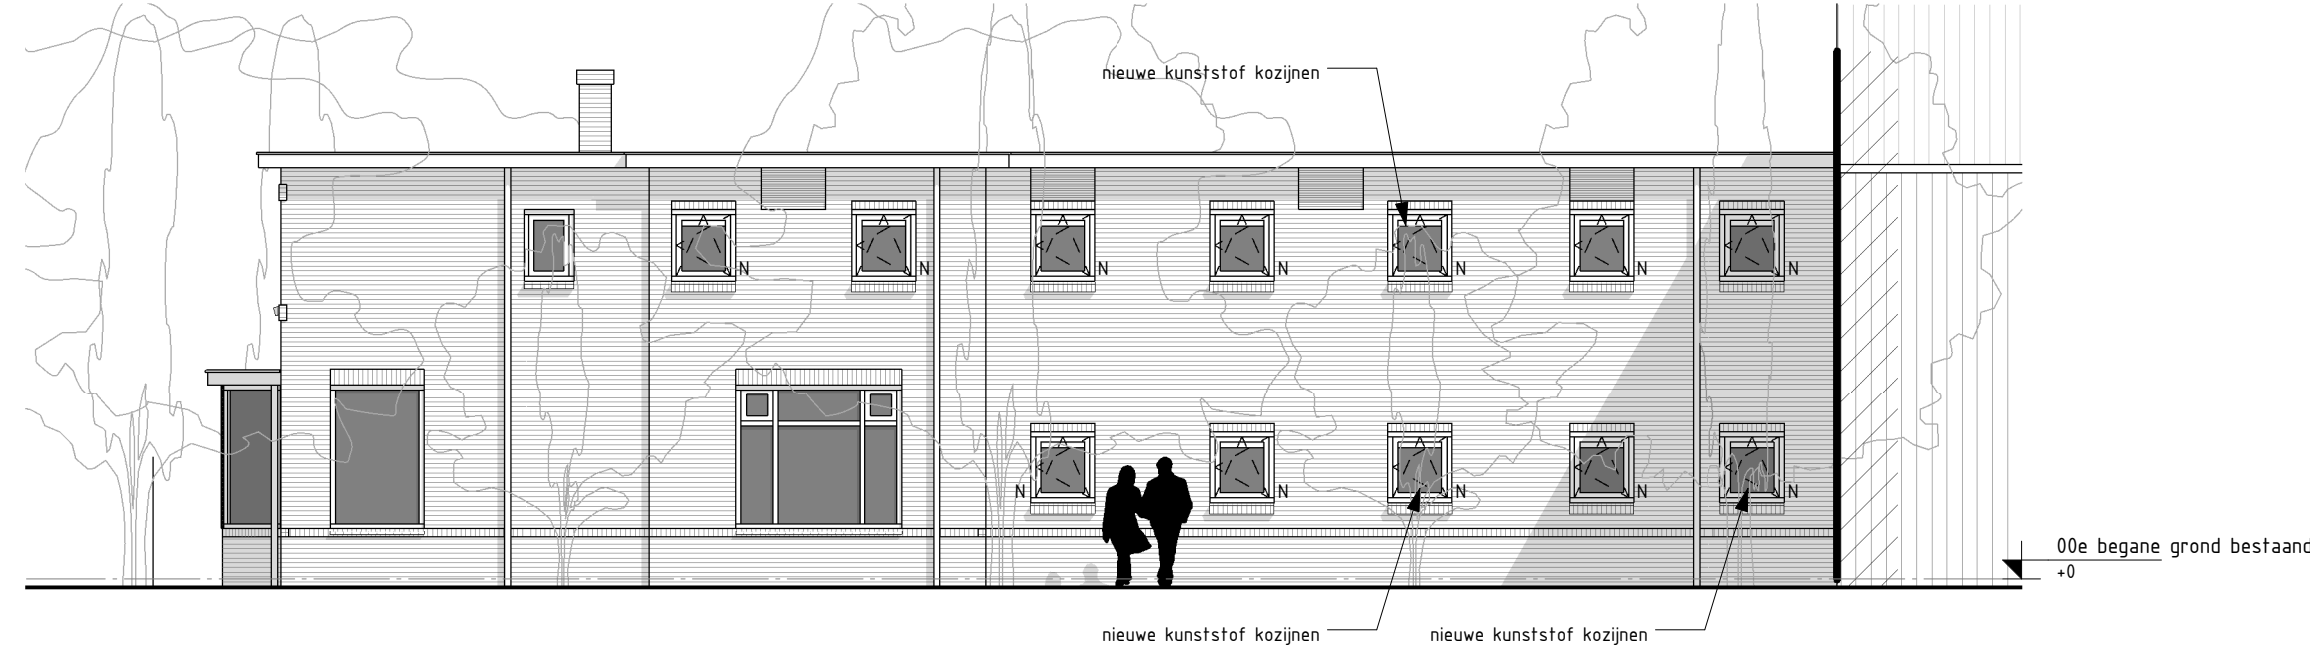


Rechterzijgevel (Zuidwest) gewijzigd

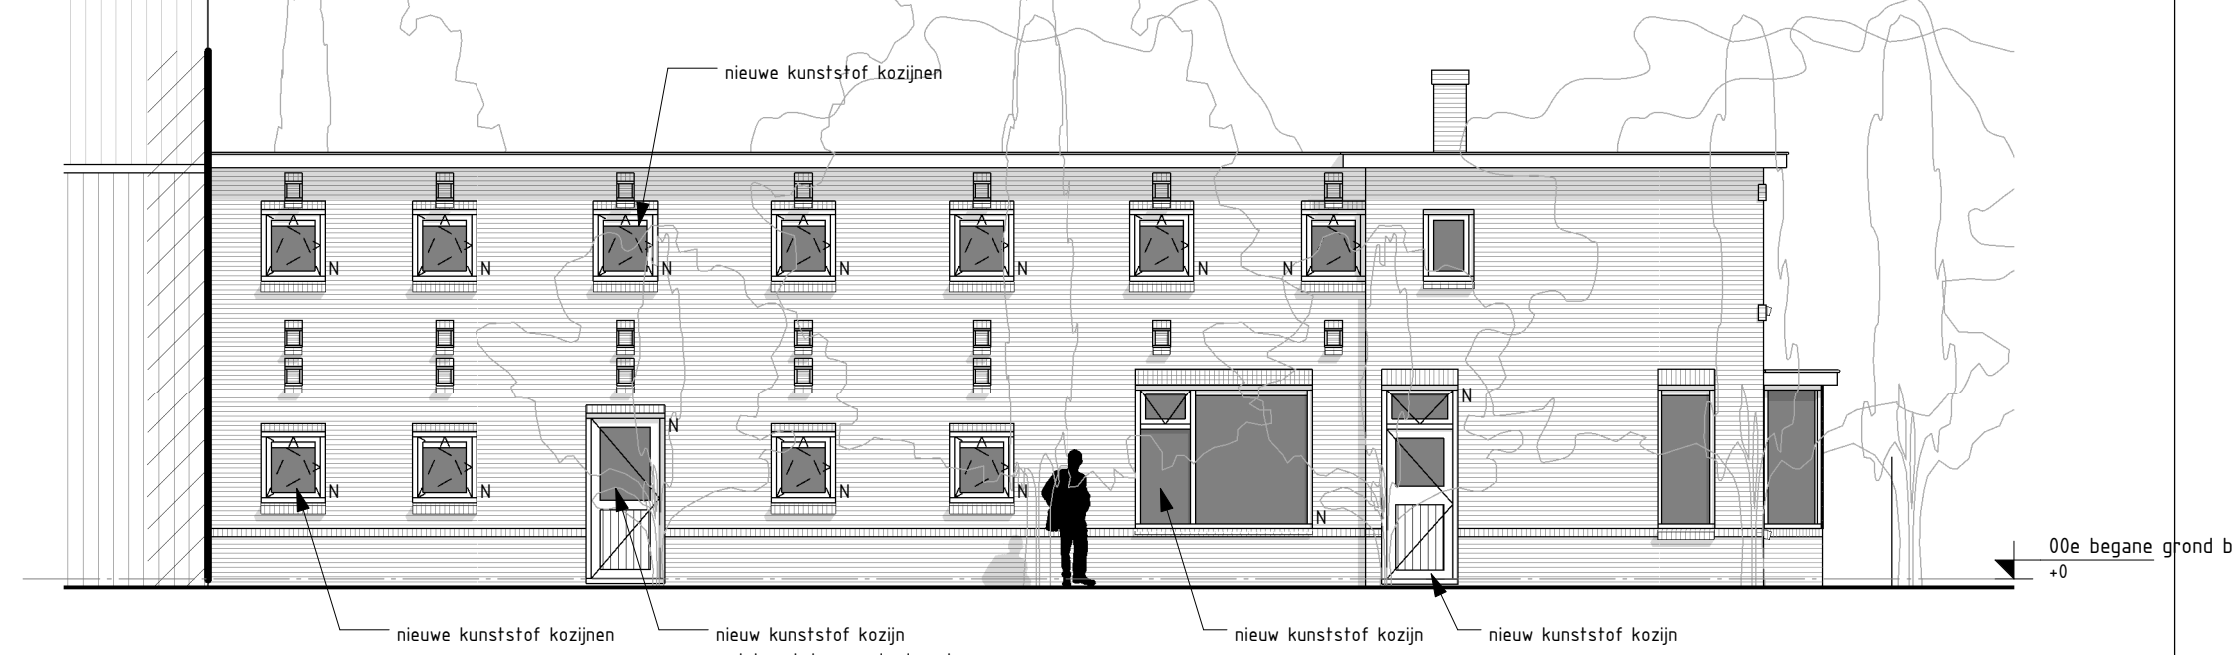


Linkerzijgevel (Noordoost) gewijzigd

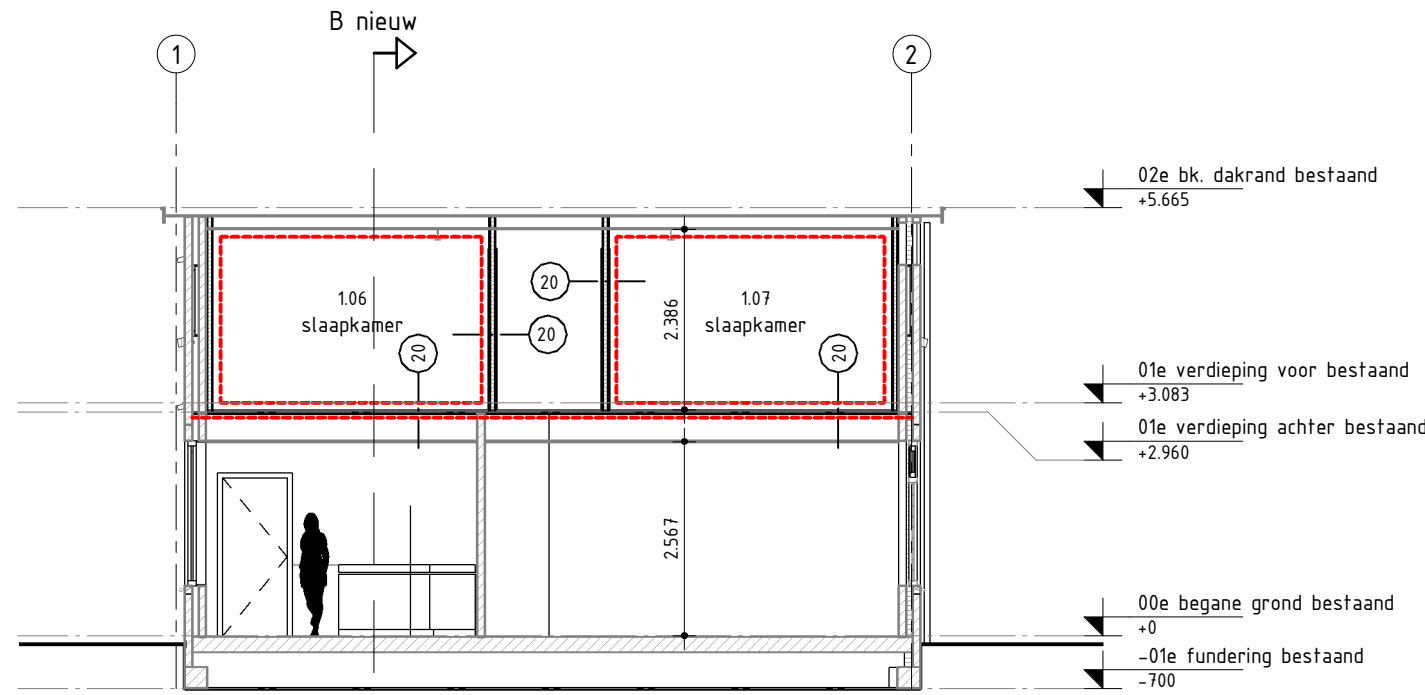

Principe doorsnede A-A gewijzigd

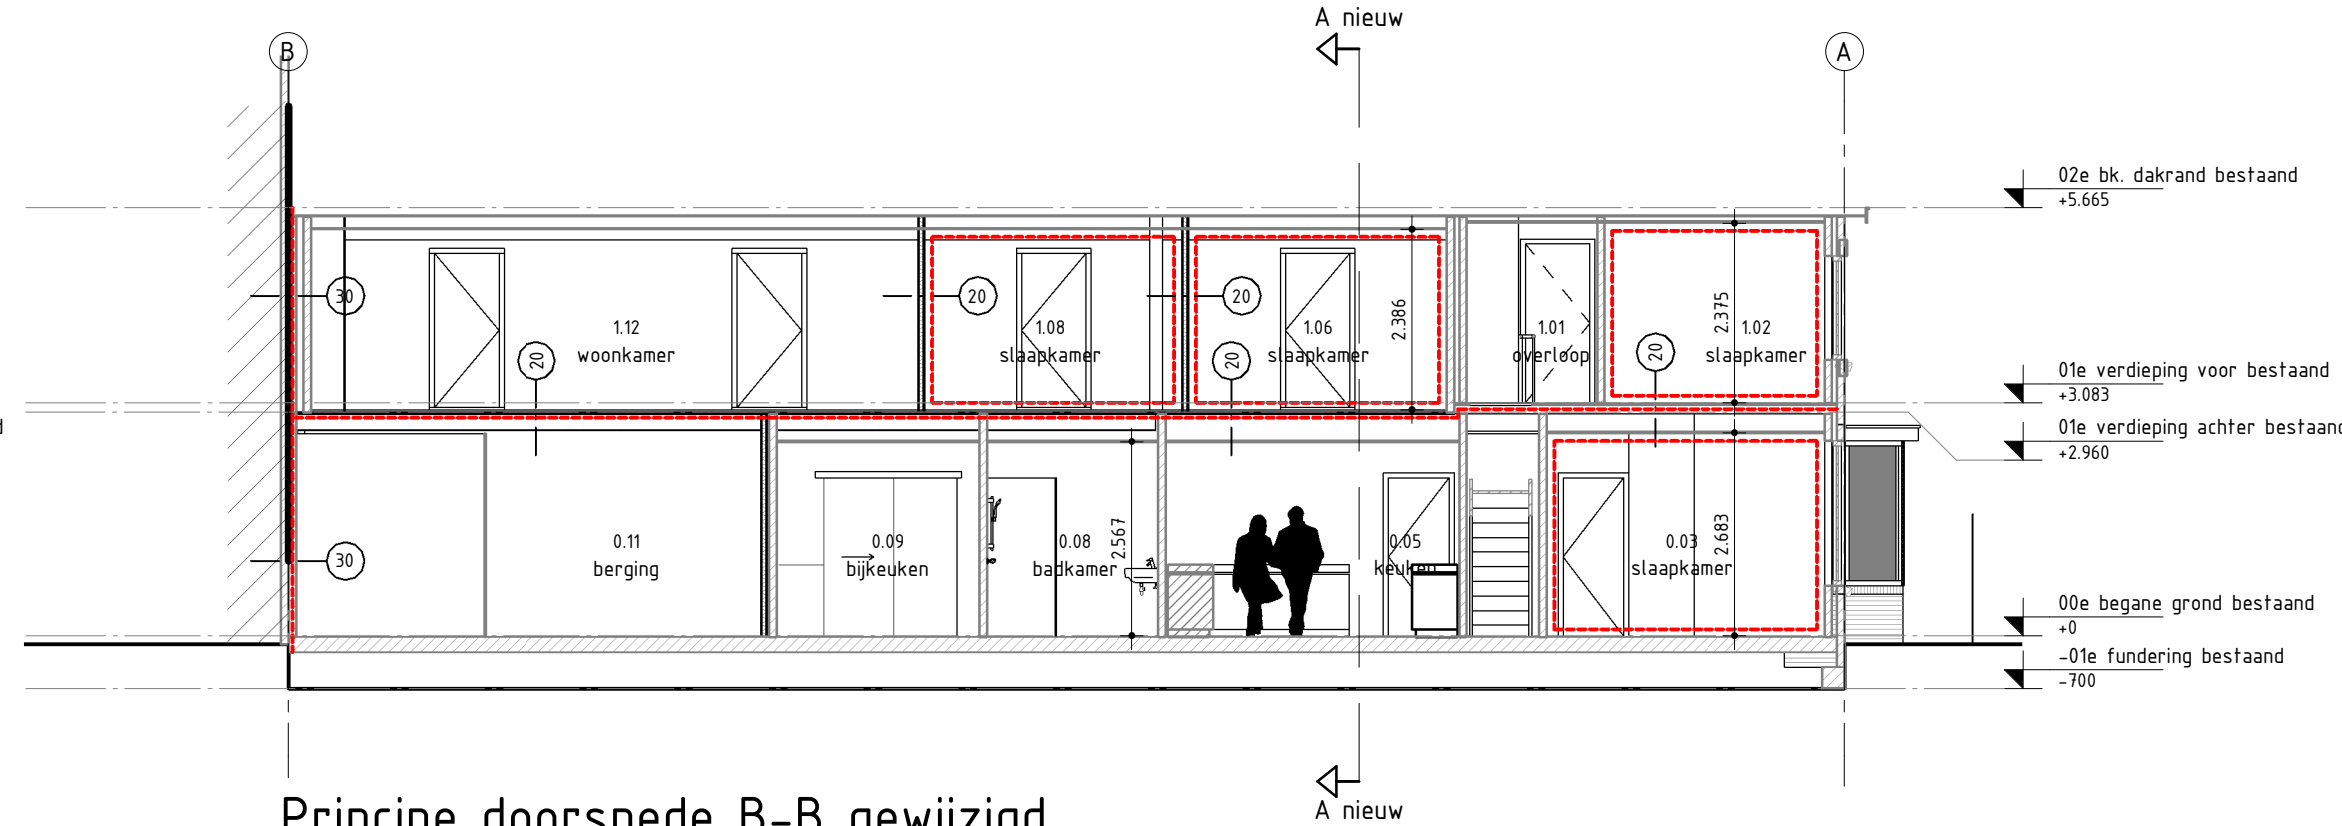


Principe doorsnede B-B gewijzigd

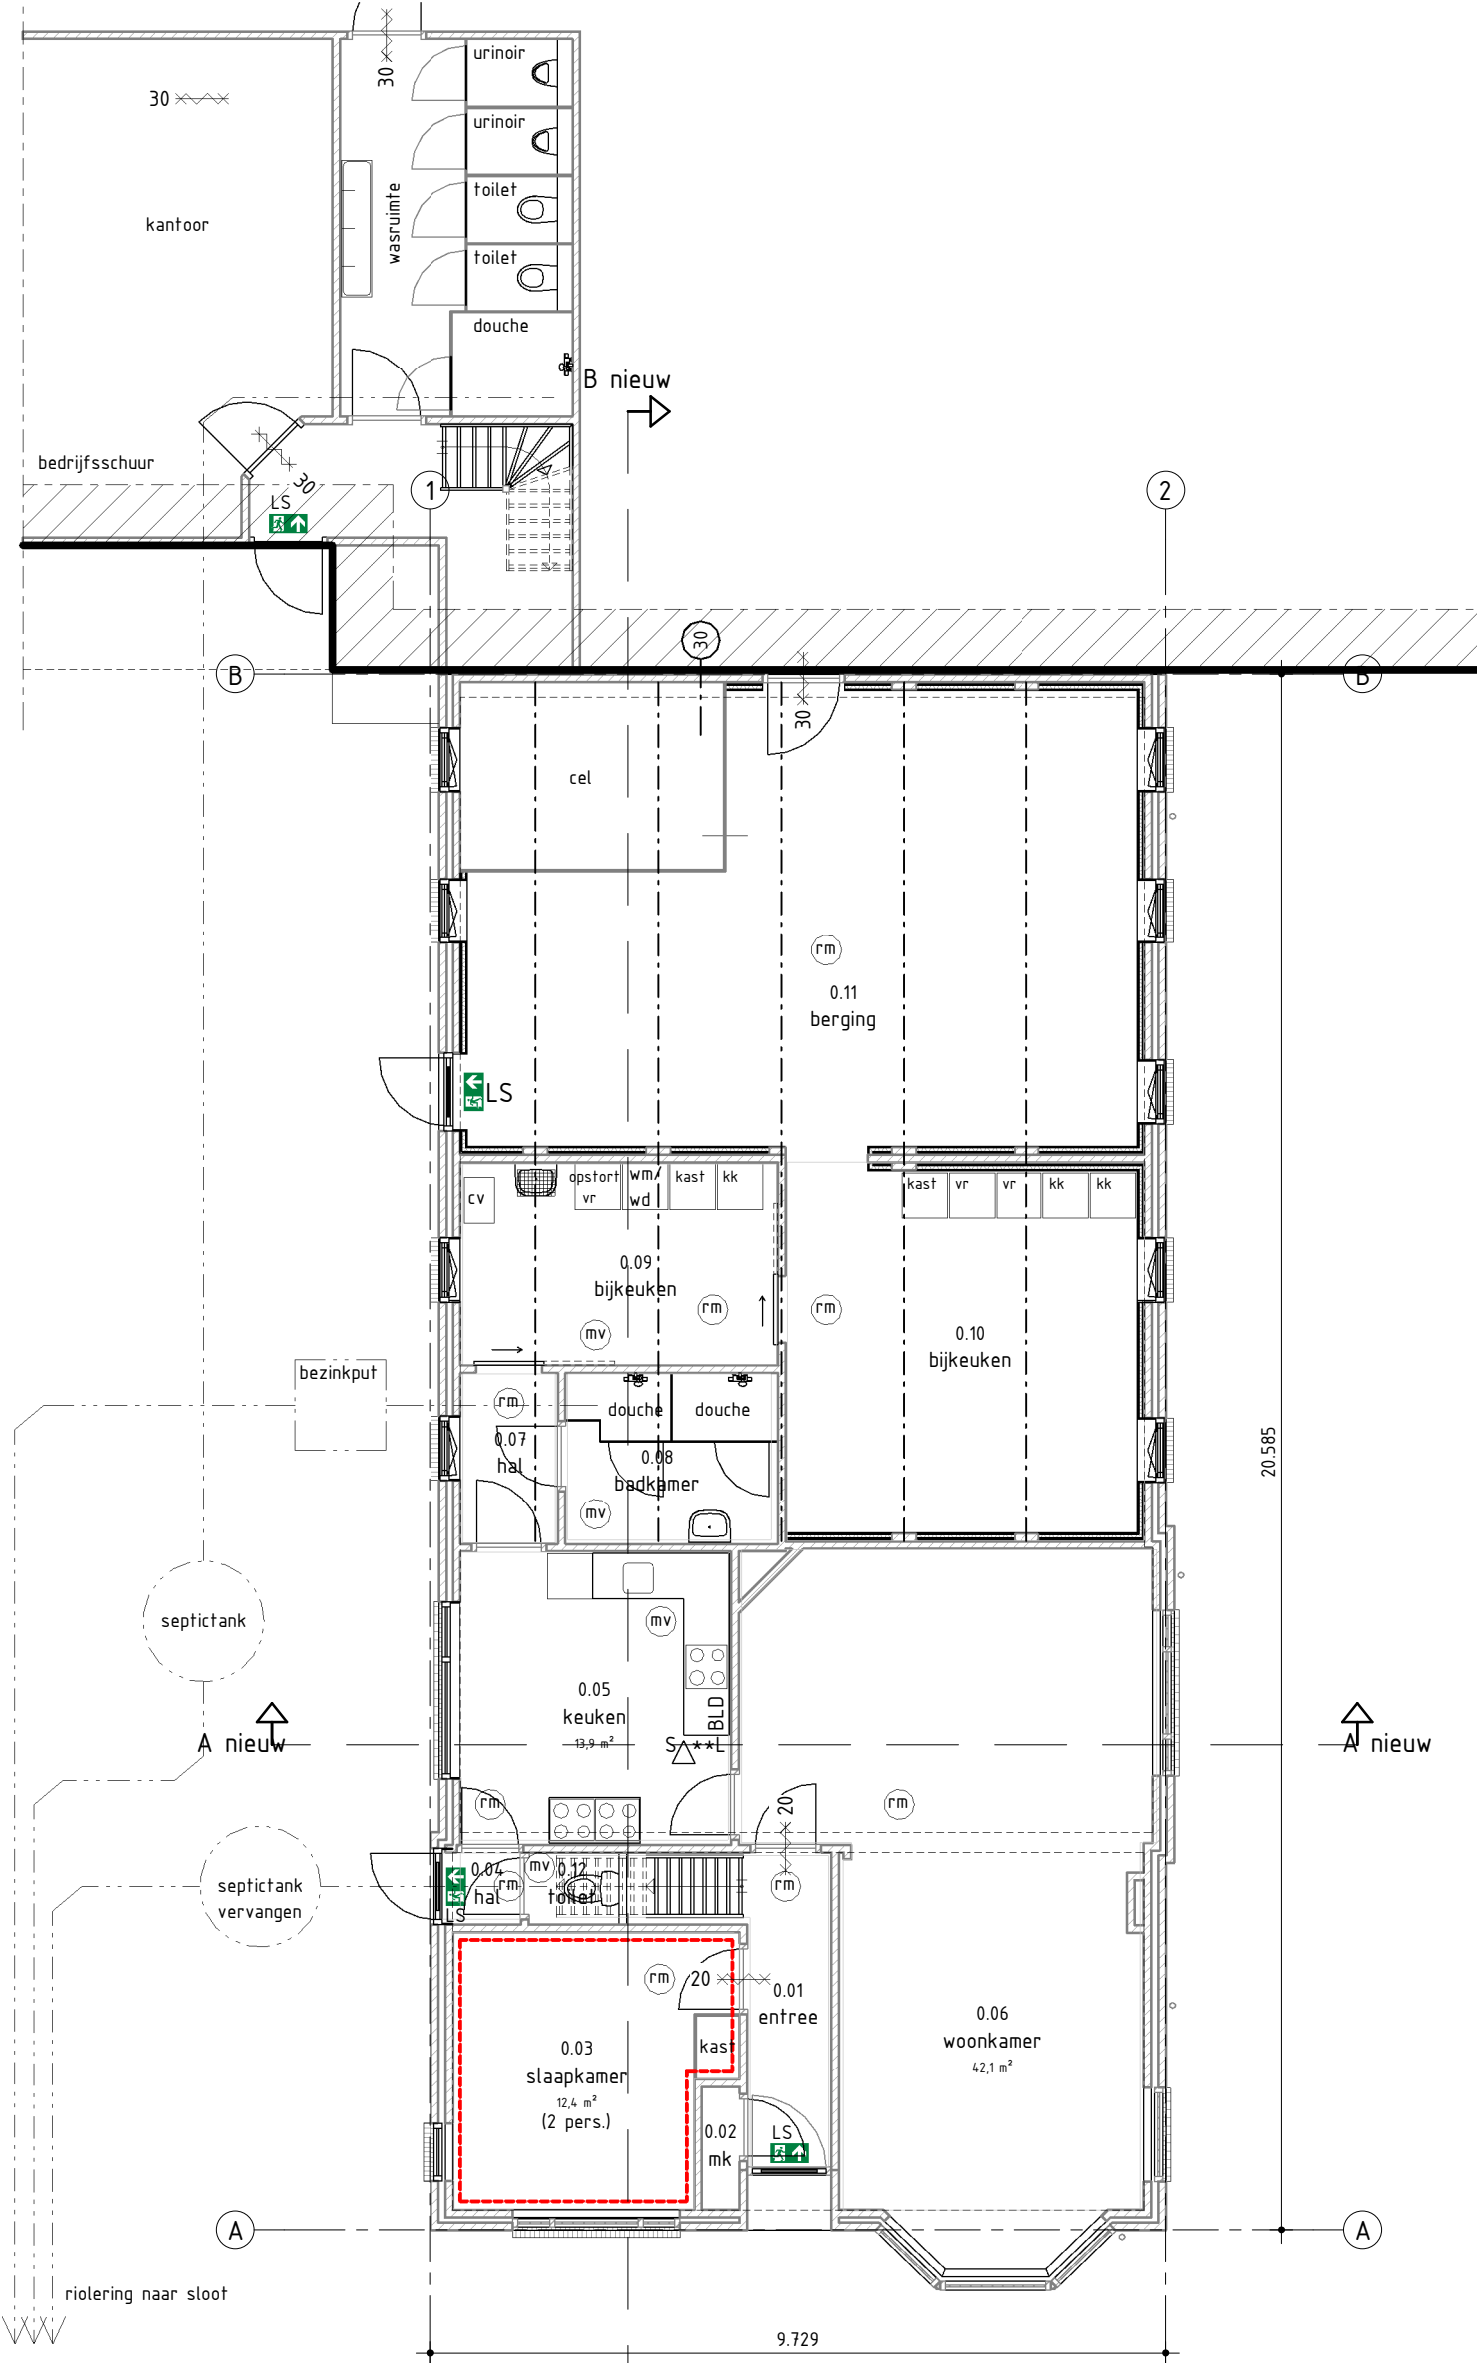

Begane grond gewijzigd

Logiesfunctie, gebruiksovervalakte 183,8 m²

Totaal logiesfunctie, gebruiksovervalakte 363,8 m² < 1000 m²

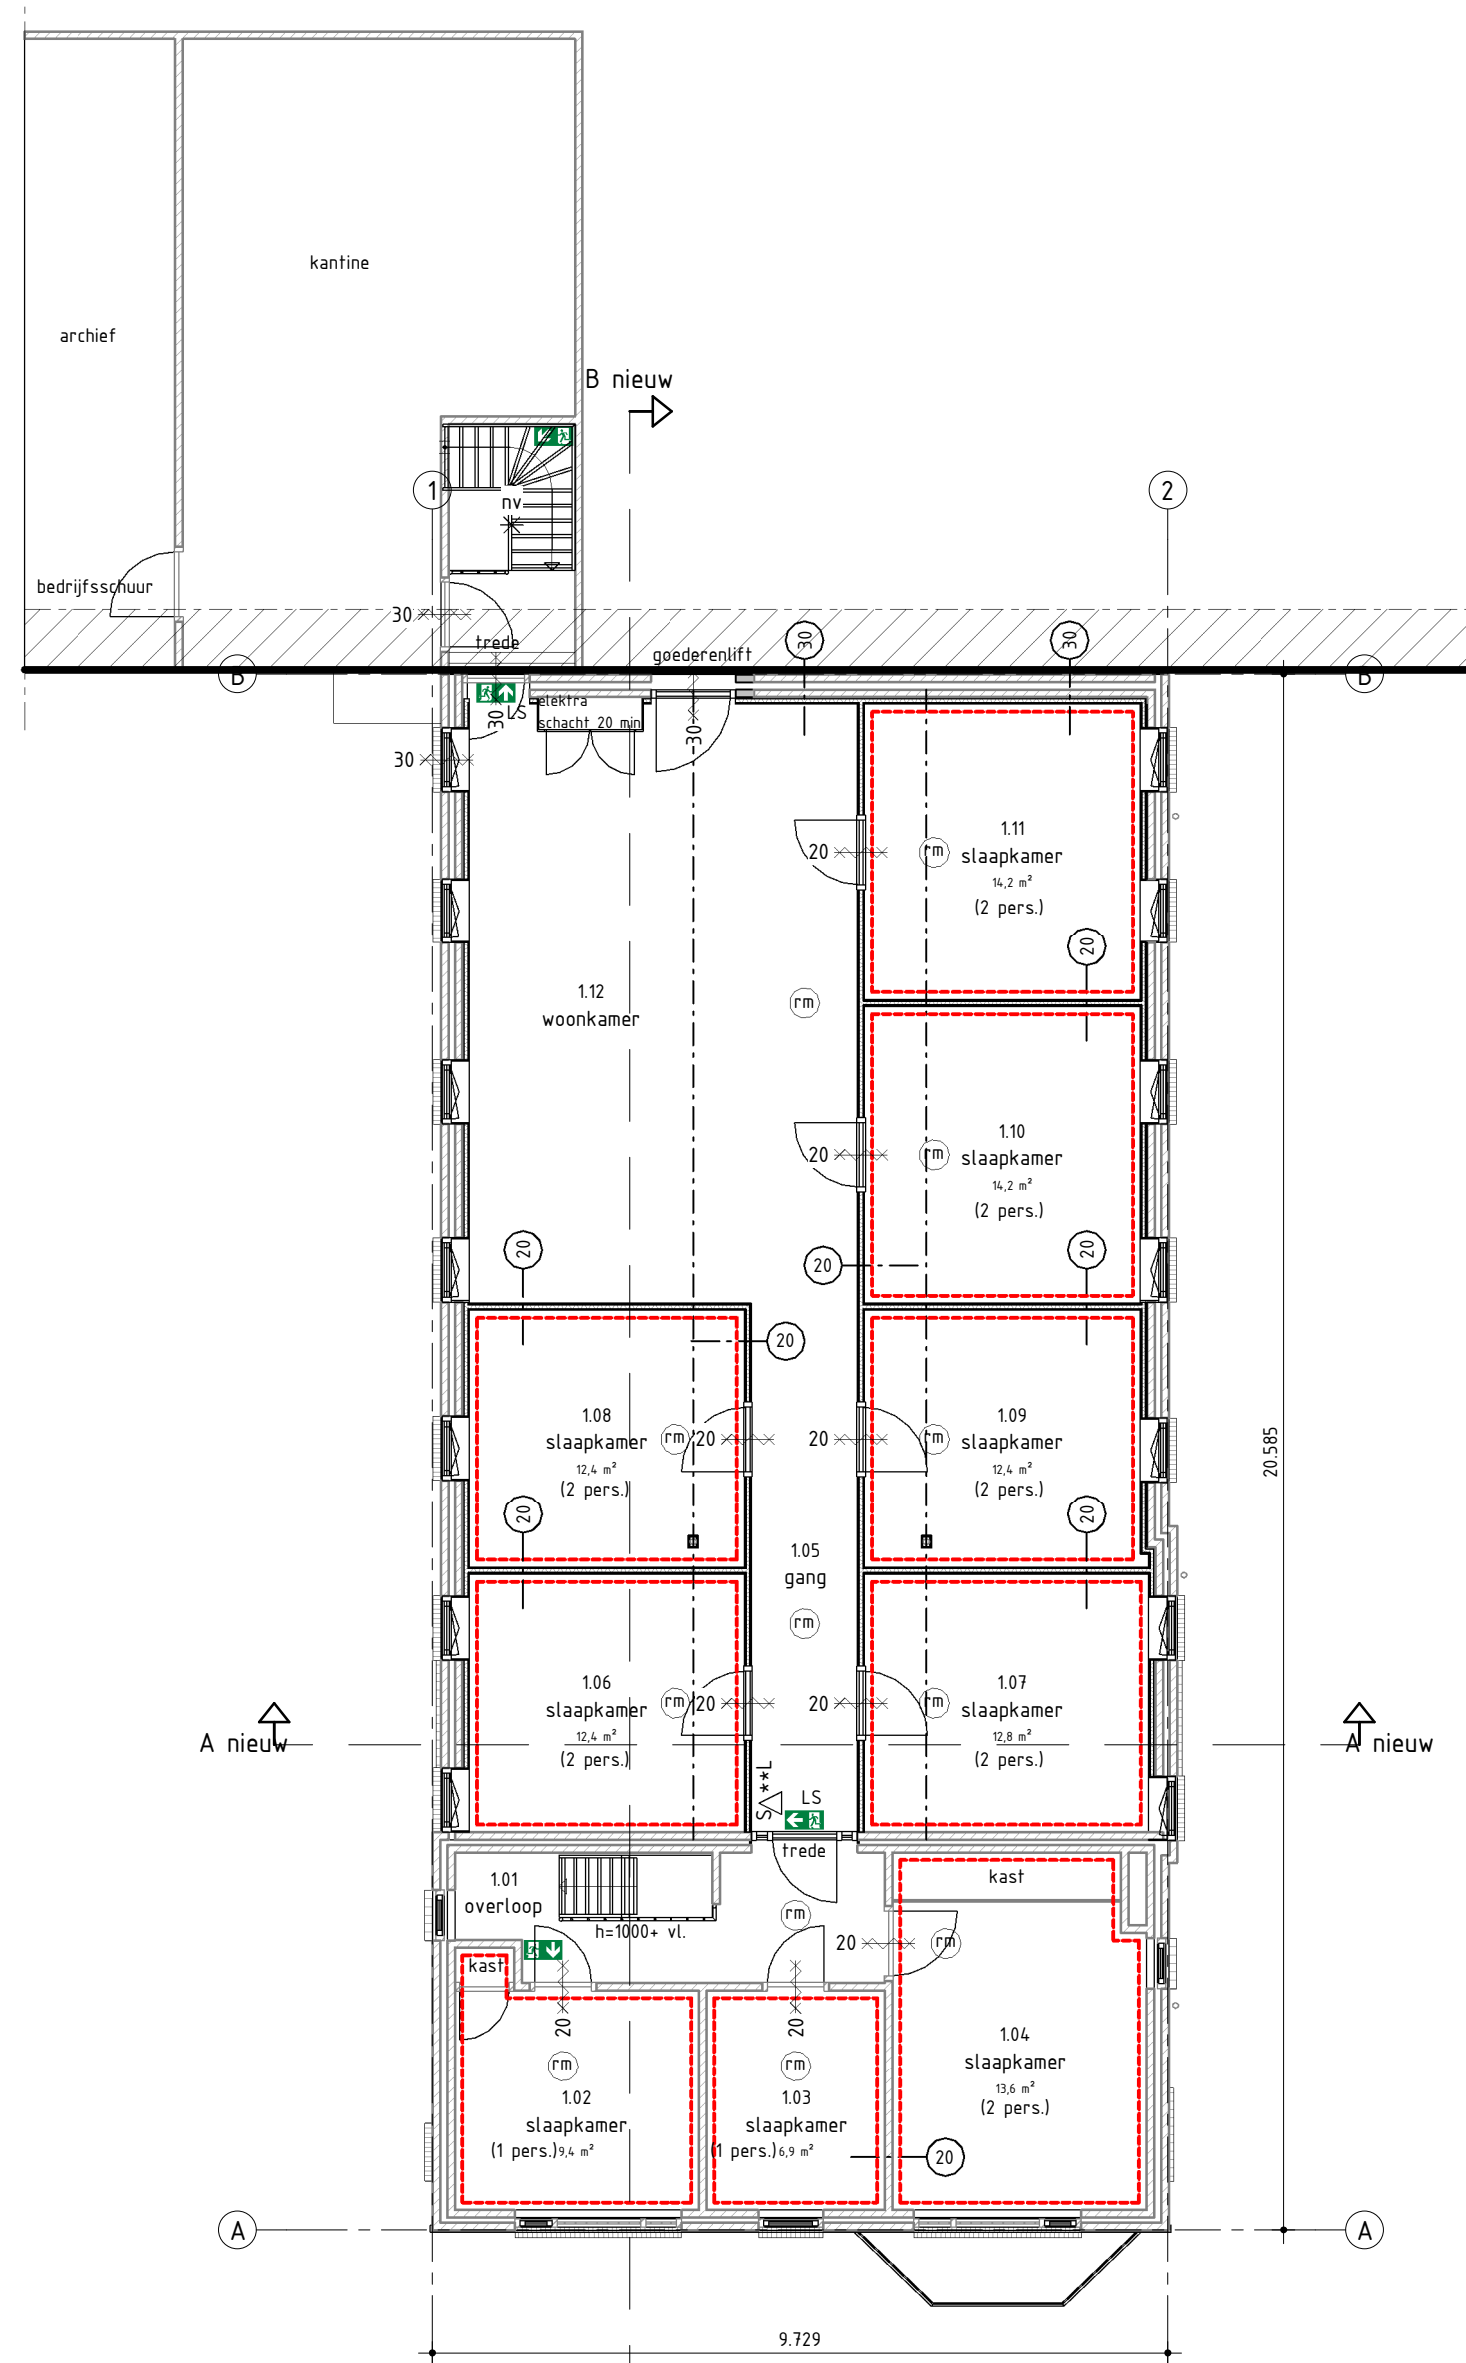

Verdieping gewijzigd

Logiesfunctie, gebruiksovervalakte 183,8 m²

Totaal logiesfunctie, gebruiksovervalakte 363,8 m² < 1000 m²



Situatie gewijzigd

Schaal: 1:1000
Gemeente: Hollands Kroon
Sectie: K
Nummer: 2861

Behoort bij besluit van
burgemeester en wethouders
van gemeente Hollands Kroon

zaaknummer
datum
Z-134547
7 april 2017

Mona Koning
medewerker team Ruimte

MATERIALISATIE

ONDERDEEL	MATERIAAL	KLEUR
kozijnen	kunststof	groen als bestaand
ramen	kunststof	groen als bestaand
deuren	kunststof	groen als bestaand
boedelen (dakrand)	rockpanel	groen als bestaand
plafonds (dakrand)	rockpanel	groen als bestaand
dakbedekking	bitumen	donkerkleuring

B	Revisietekening	15-02-2017
A	Maatvoering gewijzigde ruimtes toegevoegd	04-11-2016

MAATVOERING IN HET WERK BEPALEN IN OVERLEG MET DE DIRECTIE

Hollands Kroon Architectuur

Opdrachtgever	: Huijg Breezand B.V.	Gef.	: C.M.
Project	: Huisvesting arbeidsmigranten bedrijfswooning	Datum	: 20-10-2016
Onderdeel	: Fase 5; Definitief Ontwerp	Werknr.	: 16-469
	Nieuwe situatie	Schaal	: 1:100/1:1000
		Formaat	: A1
		Bladnr.	: 00-02