
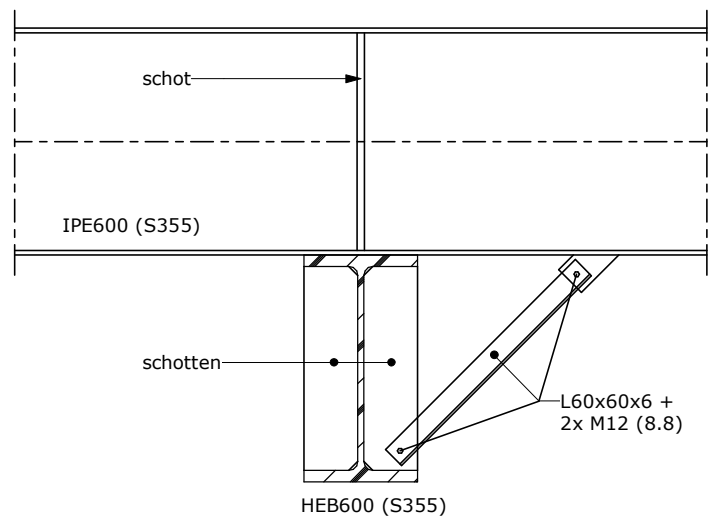


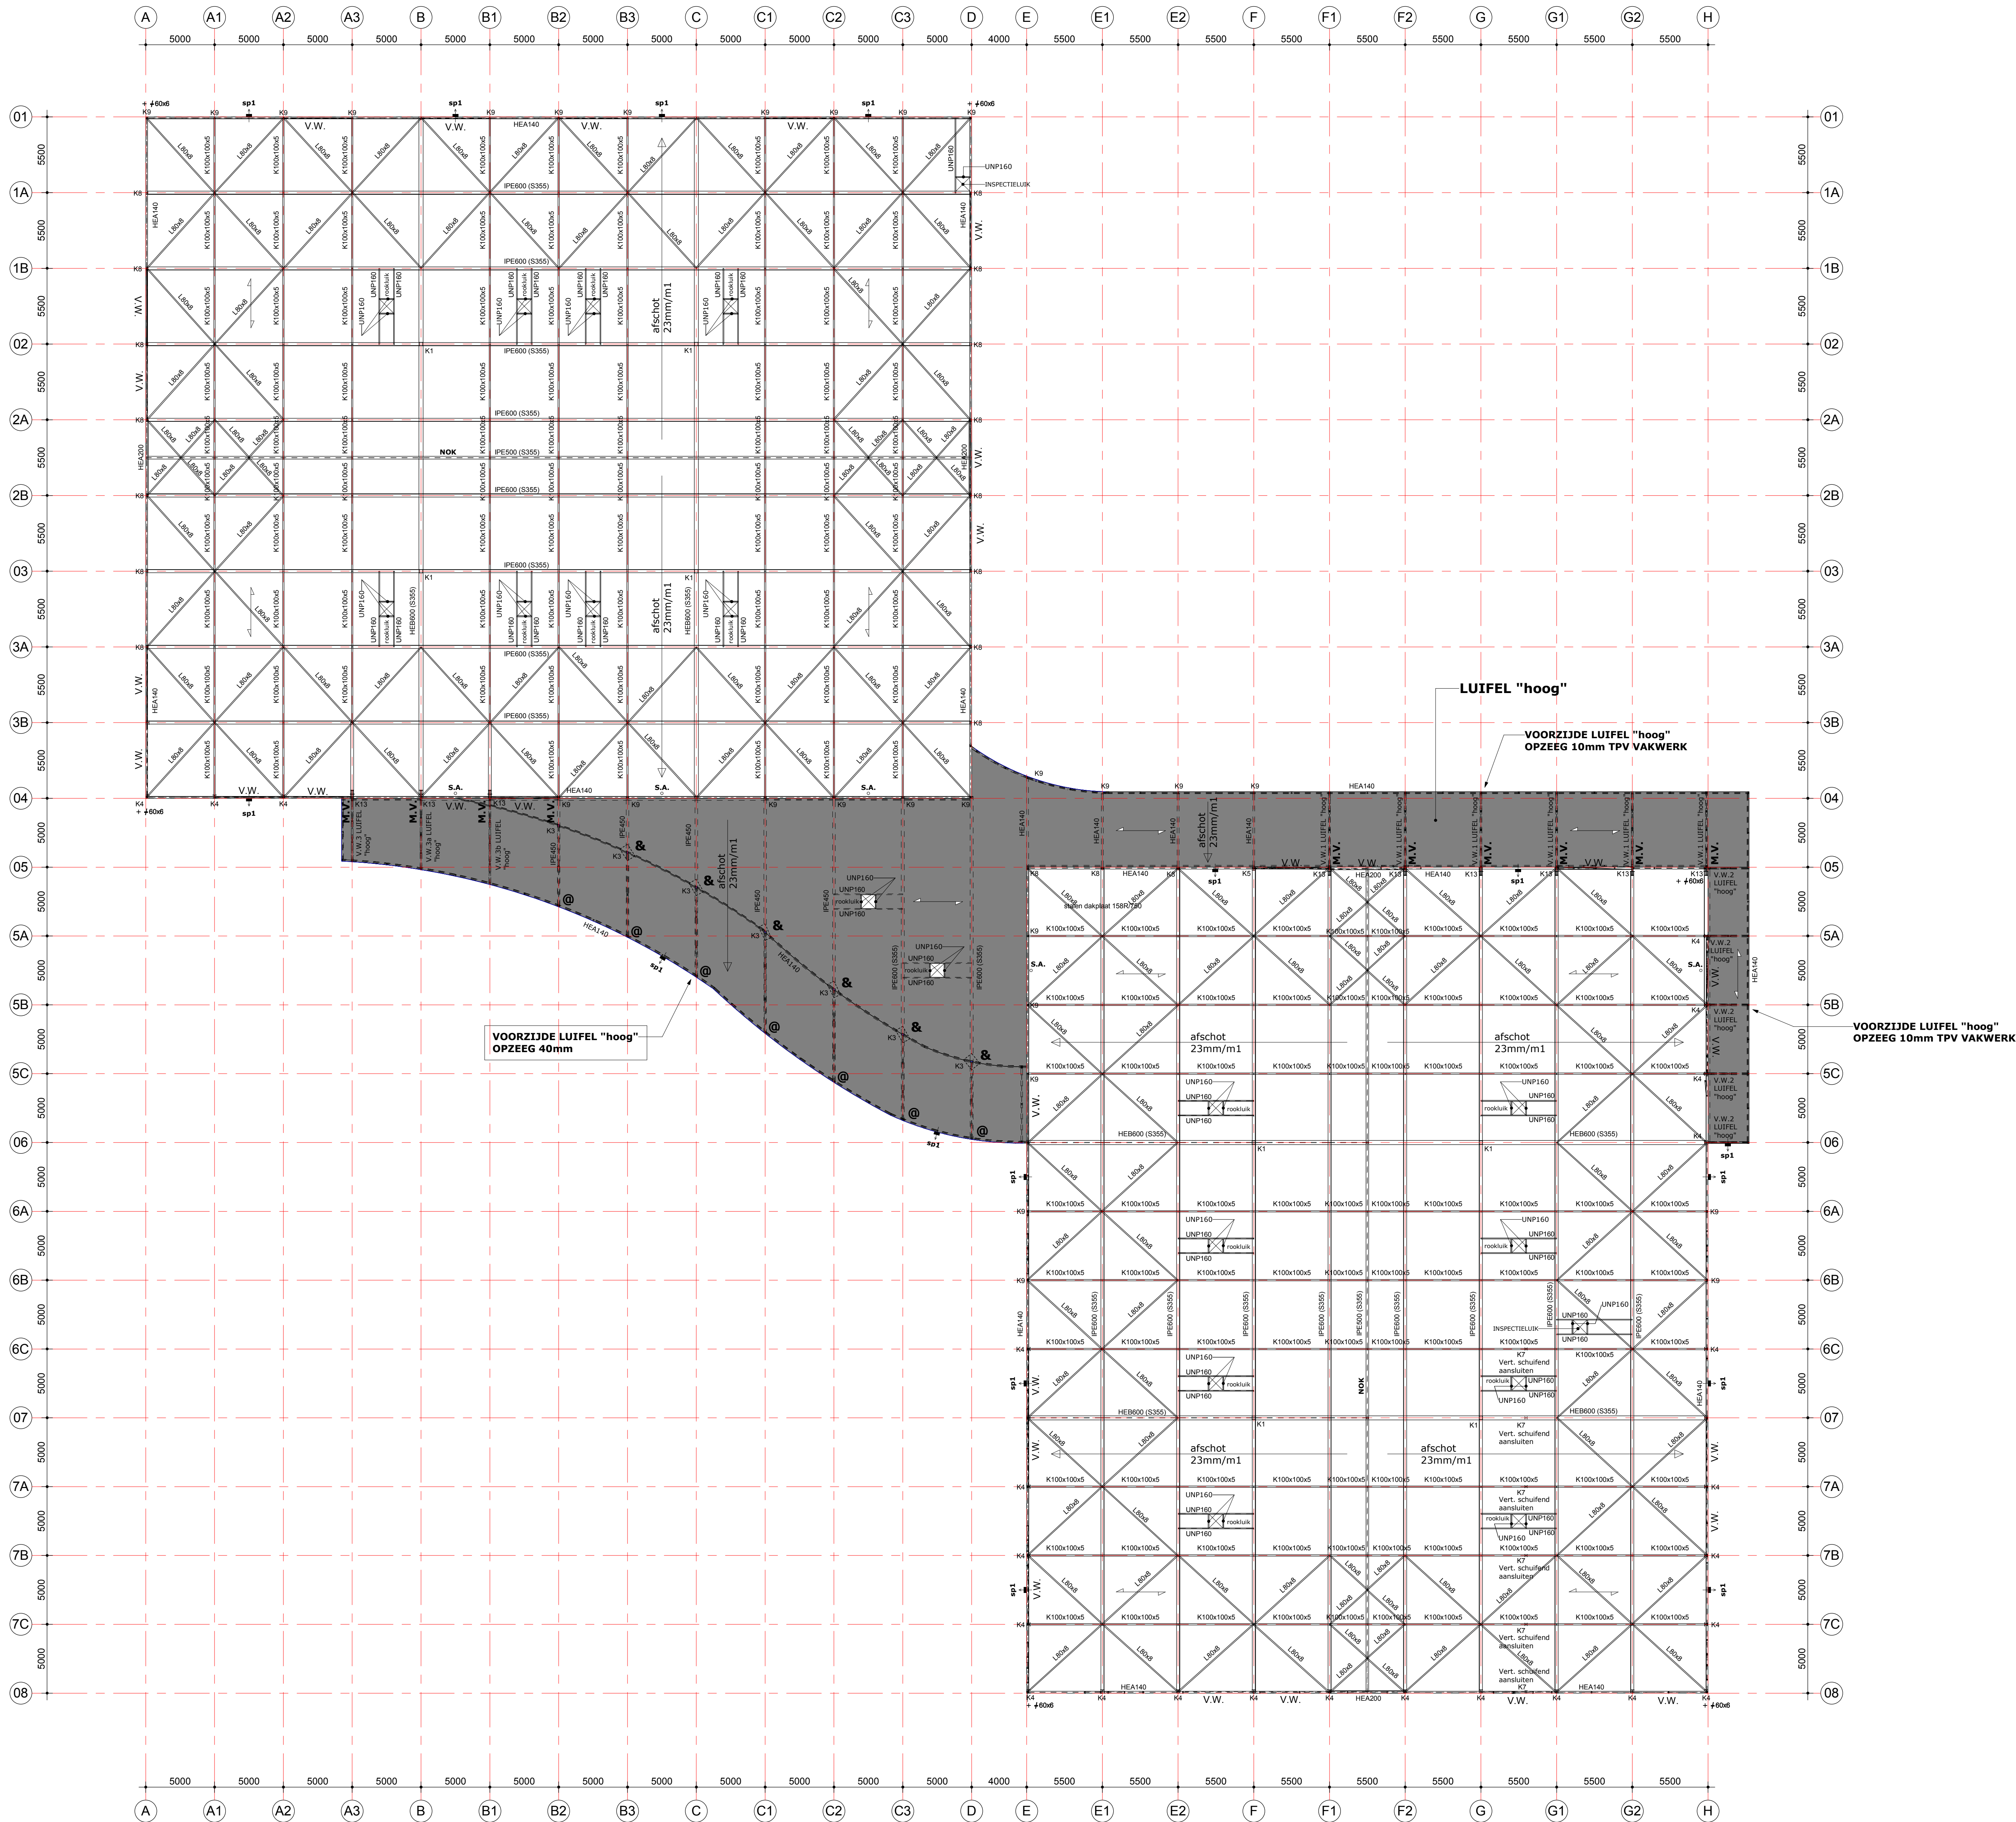

PRINCIPE DETAIL KIPSTEUN
TPV HEB600 onder IP600

DAKCONSTRUCTIE

1 : 200

STALEN KOLOMMEN:

- K1 = $\phi 250 \times 8$
- K2 = $\phi 200 \times 8$
- K3 = $\phi 160 \times 8$
- K4 = HEA260
- K5 = HEA240
- K6 = HEA220
- K7 = HEA180
- K8 = HEA160
- K9 = HEA140
- K10 = $\phi 100 \times 8$
- K11 = $\phi 250 \times 12,5$
- K12 = $\phi 200 \times 12,5$
- K13 = HEB320
- K14 = $\phi 120 \times 60 \times 5$
- K15 = HEB180


= Stalen dakplaat 158R/750 t=0,88mm

V.W. = Vertikaal Windverband $\nabla 100 \times 10 (2 \times 2M16-8.8)$
Windverbanden in dak L80x80x8 (2x3M16-8.8)

& = Kipsteunen op 600mm uit hart ligger
@ = Kipsteunen


M.V. = MOMENTVASTE VERBINDING

sp.1 = Spuwer 400x200mm, 30mm boven dakbedekking
S.A. = Steekafvoer binnenmiddellijn $\phi 190mm$, 30mm boven dakbedekking

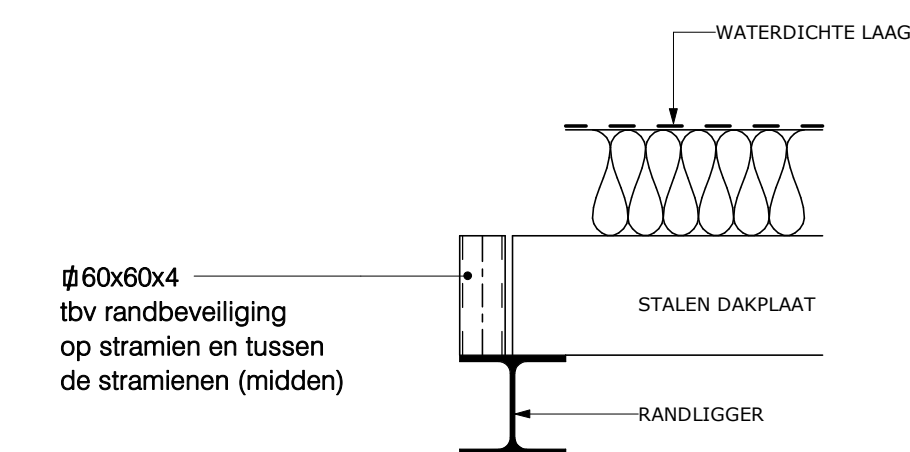


Voorziening tbv randbeveiliging

1 : 10

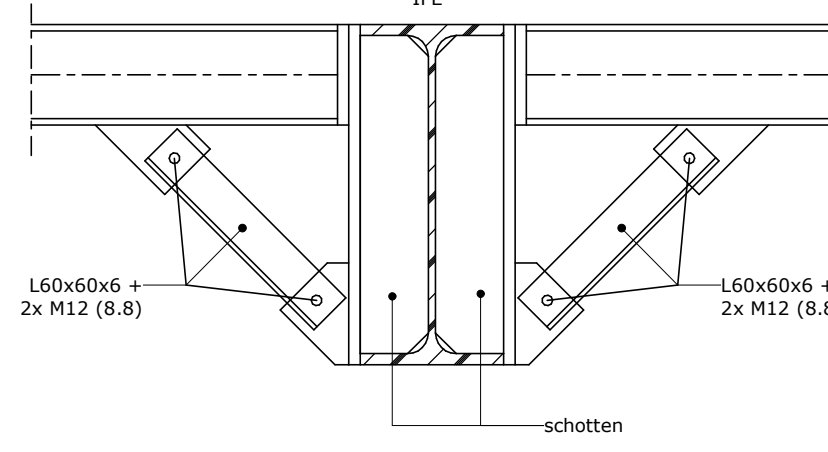

PRINCIPE DETAIL KIPSTEUN
TPV @

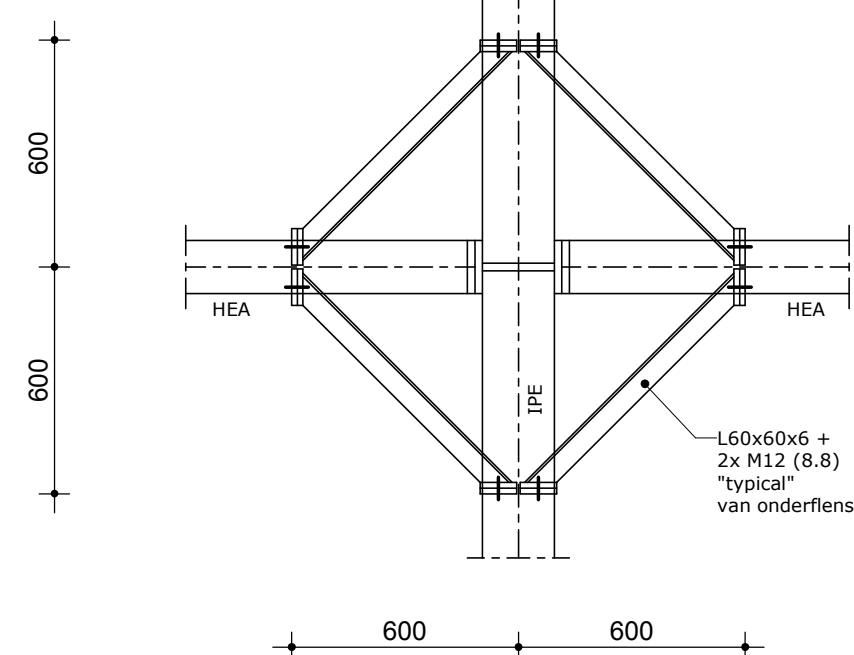

PRINCIPE DETAIL KIPSTEUN
TPV & (bovenaanzicht)

ALGEMENE GEGEVENS:

- Maatvoering in mm;
- $\text{Pell} = 0,000 = \dots\dots\dots \text{mm} + \text{N.A.P.}$;
- Voor overige bouwkundige voorzieningen en sparingen, zie tekeningen van architect, installateurs en rapporten van adviseurs;
- In die ruimten waar gasgestookte toestellen staan opgesteld dient een gasdetectiesysteem te worden toegepast welke het te verbranden gas detecteerd;
- Stenen oplossen op vloer nadat stempels verwijderd zijn;
- Brandverreidheid hoofdconstructie .. minuten.

TEKENINGEN EN BEREKENINGEN DERDEN:

- Tekeningen en berekeningen van derden worden 1x globaal en aselekt gecontroleerd. Daarna wordt nog 1x gecontroleerd of opmerkingen juist zijn verwerkt;
- Uitgangspunt is dat de volledige verantwoordelijkheid voor de tekeningen en berekeningen van derden bij deze derden berust;
- Elementen van vooraf vervaardigd constructief beton dienen te worden uitgewerkt volgens categorie 4 van de Criteria 73/06 uitgegeven door Kiwa.

ALGEMENE GEGEVENS STALEN DAKPLATEN:

- Stalen dakplaten fungeren als schijfconstructie;
- Tekeningen en berekeningen stalen dakplaten volgens uitwerking leverancier.
- Stalen dakplaten conform Eurocode 3, incl. nationale bijlagen en RMBS 2000 (laatste druk);
- Bevestigingsmiddelen schroeven in elk dal en in langsnaden max. 300 mm h.o.h.;
- Minimale staalkemdikte dakplaten 0,88 mm, tenzij anders vermeld;
- Dakplaten verspringend aanbrengen in 2- en 3-veldsoverspanningen.

ALGEMENE GEGEVENS STAALCONSTRUCTIE:

- Staalconstructie conform Eurocode 3, incl. nationale bijlagen en NEN-EN 1090;
- Staalkwaliteit min. S235, voor kokers/buizen min. S275 tenzij anders vermeld;
- Staalprofielen warmgewalst of warmvervaardigd, tenzij anders vermeld;
- Uitvoeringsklasse staal: EXC2, tenzij anders vermeld;
- Lassen min. a = 4 mm, tenzij anders vermeld;
- Bouten min. M16, tenzij anders vermeld;
- Boutkwaliteit, min. 8.8 gerold, tenzij anders vermeld;
- Kwaliteit ankers min. A6 gerold, tenzij anders vermeld;
- Kolommen onderdelen met krimpsme mortel, kwaliteit min. K70;
- Alle verholten stalen onderdelen thermisch verzinken volgens NEN-EN 845 (laatste druk);
- Werkplaattekeningen, ankerplan en detailberekeningen, inclusief verbindingen, volgens uitwerking leverancier. Tekeningen en berekeningen ter controle overleggen aan hoofdconstructeur;
- Ankerbouten voor montage immeten

B	09-05-2017	Diversen	R.L.	P.S.	
A	14-04-2017	Diversen	R.L.	P.S.	
Rev.	Datum	Omschrijving wijziging		Get.	Acc.
Ontwerpfase	☐	Bestekfase	☒	Uitvoeringsfase	☐
Voorlopig	☐	Voorlopig	☐	Voorlopig	☐
Definitief	☐	Definitief	☒	Definitief	☐
Opdrachtgever: Hoppsak Sevenum Holding BV Midden Peulweg 5A 5975 MZ Sevenum				Recht	
				Versie:	
				File:	
Werk: De Schatberg Sevenum				Projectnr.:	460518
Onderdeel: Dakconstructie				Blad:	B004
Datum : 08-03-2017 Schaal : As indicated Formaat : A0				Wijziging:	B
Gedekend : R.Lazarus Gecontroleerd : P.Schroijen Goedgekeurd : P.Schroijen				Tels. registratie	
Koningenswinkelstraat 3 6301 WH Valkenburg T +31(0)43 - 601 36 37 F +31(0)43 - 601 54 85 E info@feltebv.nl I www.feltebv.nl				Code :	
				Soort :	
As built bij overdracht					
Datum:		Wijz. letter:			