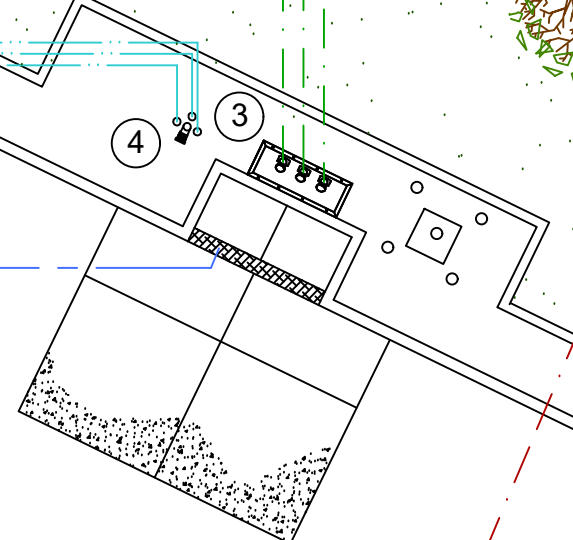
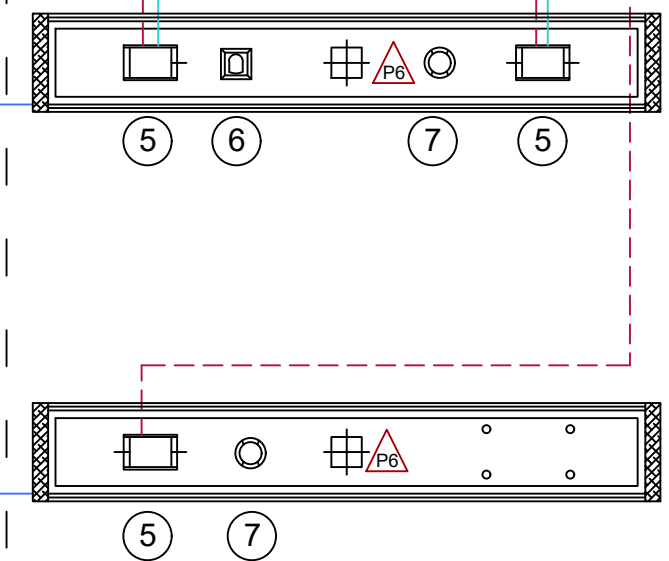
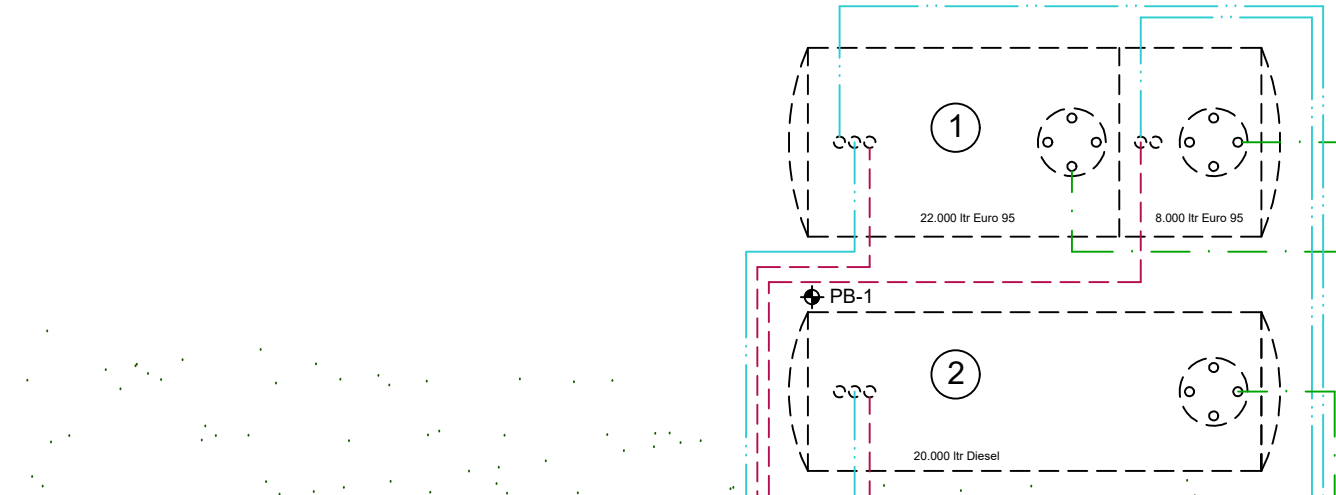
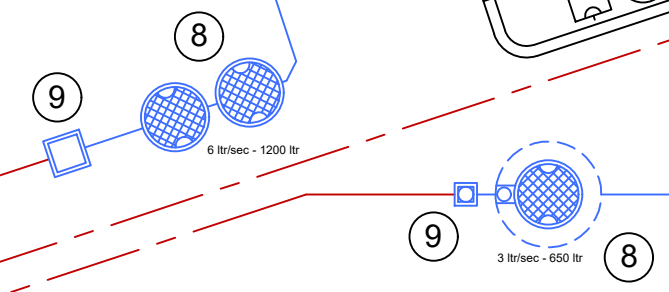
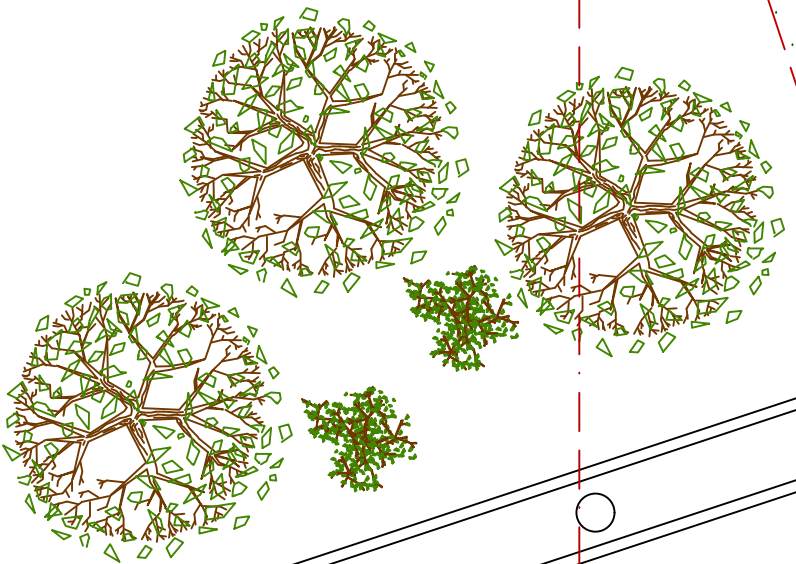
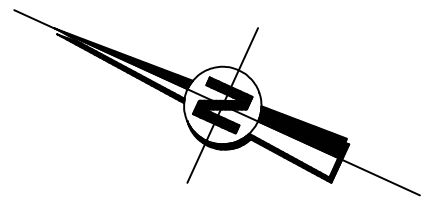


Kruisbergseweg

 ITT Service BV Industrieweg 11a 3846 BB Harderwijk Tel : 0341 - 411010 Fax : 0341 - 411012 E-mail : helpdesk@itts.nl	Opdrachtgever: TinQ Nederland BV Amperestraat 5 3846 AN Harderwijk			
	Project: TinQ tankstation Kruisbergseweg 12 Zelhem - Velswijk			
	Onderwerp: Revisietekening			
Getekend : MVD	Formaat : A1	Ordernr.: 1	Tek.nr.: MVD-154	Rev.: A
Datum : 2016-11-03	Schaal : 1:100			
Gecontr. : MVD				
TEKENING OP BASIS VAN GOEDKEURING VAN DE ORDELIJN AAN DEZELVE TEKENING KUNNEN GEEN RECHTEN WORDEN ONTDEKEND				