



1. Aanhef

Het dagelijks bestuur van het waterschap Noorderzijlvest heeft een onder zaaknummer Z/18/015101 geregistreerde aanvraag ontvangen van _____, Postbus 718, 6800 AS Arnhem, voor een wijziging van de op 3 april 2018 verleende watervergunning met zaaknummer Z/18/013563 inzake het nieuwe hoogspanningstracé Eemshaven - Vierverlaten.

In het verlengde van de door te voeren wijziging is er aanleiding om ook ambtshalve wijzigingen aan te brengen in de watervergunning verband houdende met het nieuwe hoogspanningstracé Eemshaven - Vierverlaten.

2. Besluit

Gelet op de bepalingen in Hoofdstuk 6 van de Waterwet (Wtw), Hoofdstuk 3 van de Keur Waterschap Noorderzijlvest 2009 alsmede paragraaf 2.2 van het ontheffingenbeleid waterschap Noorderzijlvest 2005, de Algemene wet bestuursrecht (Awb) en de in hoofdstuk 3 van dit wijzigingsbesluit opgenomen overwegingen besluit het dagelijks bestuur ten aanzien van de op 3 april 2018 verleende watervergunning met het zaaknummer Z/18/013563 als volgt:

- I. Aan paragraaf 5.2 van voornoemde vergunning bijzonder voorschrift 11 toe te voegen met de volgende tekst: "De gewijzigde loop van de Pannekoektocht moet verplicht voorzien worden van een 4-meter brede-, obstakelvrij-, onderhoudspad om de hoofdwatgang machinaal te kunnen onderhouden";
- II. Het met inbegrip van het 4-meter brede-, obstakelvrij-, onderhoudspad, de loop van hoofdwatgang Pannekoektocht te wijzigen conform de in bijlage 2 helemaal onderaan dit wijzigingsbesluit bijgevoegde kaartje, en de gewijzigde loop toe te voegen aan voornoemde vergunning;
- III. Kaders aan te geven en toe te voegen aan voornoemde vergunning waarbinnen _____, Postbus 718, 6800 AS Arnhem vrij kan opereren als het gaat om kleine wijzigingen ten aanzien van voornoemde vergunning, welke weergegeven zijn in bijlage 1 onderaan dit wijzigingsbesluit;
- IV. De kaders uit besluitpunt II ambtshalve ook van toepassing te verklaren op het gedeelte van het tracé Eemshaven – Vierverlaten dat niet onder voornoemde vergunning valt;
- V. Voor het overige de voornoemde vergunning in stand te laten.

3. Overwegingen

De verplichting om een 4-meter brede-, obstakelvrij-, onderhoudspad aan te leggen om machinaal onderhoud aan de verlegde hoofdwatgang mogelijk te maken staat niet expliciet als bijzonder voorschrift opgenomen in de watervergunning van 3 april 2018 met zaaknummer Z/18/013563. Het bijzonder voorschrift 12: "Zowel in de lengte- als in de breedterichting dient het onderhoudspad horizontaal te worden afgewerkt" had voorafgegaan moeten worden door voorschrift 11: "De gewijzigde loop van de Pannekoektocht moet verplicht voorzien worden van een 4-meter brede-, obstakelvrij-, onderhoudspad om de hoofdwatgang machinaal te kunnen onderhouden". Het nogmaals wijzigen van een gedeelte van de eerdere gewijzigde loop van hoofdwatgang Pannekoektocht geeft de gelegenheid om die onvolkomenheid te herstellen. Vernummers kan achterwege gelaten worden daar er in de nummering van de bijzondere voorschriften in de watervergunning met zaaknummer Z/18/013563 vanaf bijzonder voorschrift 10 doorgenummerd wordt naar bijzonder voorschrift 12 en verder. Enkel het toevoegen van bijzonder voorschrift 11 is dan ook afdoende.

Bij de voorbereidingen van de uitvoering van het vergunde in watervergunning Z/18/013563 is de aannemer gestuit op een asbestcement waterleiding die in de ontwerpfasen niet naar voren is gekomen. Deze leiding is lastig te verleggen.



Gelet op voornoemde is het nodig om de loop van de Pannekoektocht te wijzigen. De gewijzigde loop is helemaal onderaan dit wijzigingsbesluit weergegeven in bijlage 2. Gelet op art. 3:48, lid 1, Awb is verdere motivering achterwege gelaten.

Het nieuwe hoogspanningstracé Eemshaven – Vierverlaten kent gedurende de uitvoering van het project vele tussentijdse wijzigingen ten aanzien van het vergunde. Een sloot komt bijvoorbeeld net even op een andere plek te liggen dan vergund, of een dam moet bijvoorbeeld iets breder worden dan eerder vergund zodat zwaar transportverkeer zich veiliger van A naar B kan verplaatsen.

Voortschrijdend inzicht en verandering van plaatselijke omstandigheden liggen daaraan ten grondslag. Voortschrijdend inzicht en verandering van plaatselijke omstandigheden liggen daaraan ten grondslag. moet daardoor regelmatig met het waterschap in overleg. Dat kost beide partijen veel tijd. Om de realisatie van het nieuwe hoogspanningstracé en alles wat daar mee samenhangt zoals het ontmantelen en afvoeren van het oude hoogspanningstracé zo efficiënt en zo goedkoop mogelijk te maken is het nodig om kaders te geven waarbinnen vrij geopereerd mag worden. Die kaders in de vorm van voorschriften zijn opgenomen in bijlage 1 onderaan dit wijzigingsbesluit. Gelet op voornoemde is het wenselijk om de watervergunning, opgenomen in hoofdstuk 2 van dit wijzigingsbesluit, ambtshalve te wijzigen. Gelet op art. 3:48, lid 1, Awb is verdere motivering achterwege gelaten.

4. Procedure

Het wijzigingsbesluit en de bijbehorende stukken liggen ter inzage van 9 mei 2018 tot en met 19 juni 2018 in het waterschapshuis, Stedumermaar 1 te Groningen. Tijdens deze periode kunnen belanghebbenden bezwaar indienen bij het dagelijks bestuur van het waterschap Noorderzijlvest. Gebruikmaking van de vergunning gedurende de termijn van bezwaar en beroep is geheel voor eigen risico.

Indien u het niet eens bent met dit besluit kunt u hiertegen op grond van de Awb binnen zes weken na de dag van bekendmaking een bezwaarschrift indienen bij het dagelijks bestuur van het waterschap Noorderzijlvest, Postbus 18, 9700 AA te Groningen.

Het ondertekende bezwaarschrift dient in ieder geval te bevatten:

- de naam en het adres van de indiener;
- de dagtekening;
- een omschrijving van het besluit waartegen het bezwaar is gericht;
- een motivering, waaruit blijkt op welke gronden u zich niet met het aangevochten besluit kunt verenigen.

Het waterschap Noorderzijlvest heeft niet de mogelijkheid geopend om langs elektronische weg (per e-mail dan wel faxbericht) een bezwaarschrift in te dienen tegen bestuursbesluiten. Alleen bezwaarschriften die op traditionele wijze per (brief) post zijn verzonden, worden in behandeling genomen.

5. Ondertekening

Groningen, 8 mei 2018

Namens het Dagelijks Bestuur van
het waterschap Noorderzijlvest:

Willem Mutter,
manager Waterveiligheid & Watersysteem



Bijlage 1

Het realiseren van een dam met duiker op percelen die in de invloedssfeer liggen van de werken verband houdende met het nieuwe hoogspanningstracé Eemshaven – Vierverlaten is toegestaan als aan de volgende voorschriften voldaan wordt:

1. Maximaal 1 dam per perceel;
2. Eventueel aanwezige drainage- of andere uitmondingen moeten worden verlengd om te kunnen lozen;
3. Om de afvoer van water te waarborgen dient de te dempen watergang te worden voorzien van een duiker;
4. De duikerlengte mag hooguit 10 meter zijn;
5. In een watergang niet zijnde een hoofdwatergang moet de diameter van de duiker minimaal 400 mm zijn;
6. In een hoofdwatergang moet de diameter van de duiker eerst afgestemd worden met Noorderzijlvest;
7. Het leggen van de duiker in de sloot, mag niet eerder aanvangen, dan nadat de sloot ter plaatse van de te leggen duiker, en 5 meter aan weerszijden daarvan van alle aanwezige modder en begroeiing is ontdaan;
8. De duiker dient te zijn gemaakt van PVC, gegolfd plaatstaal of beton en moet van zodanige kwaliteit zijn dat de werking van de duiker gegarandeerd is v.w.b. de periode dat de dam met duiker dienst moet doen;
9. De binnen onderkant van de duiker dient te worden gelegd en te worden gehouden op een hoogte die gelijk is aan de hoogte van de vaste bodem van de watergang;
10. De duiker dient gelijkmatig te worden aangevuld met droge grond of zand, vanaf de vaste bodem tot aan de bovenkant van de duiker in lagen van maximaal 0.15 m, en daarboven tot aan het maaiveld in lagen van maximaal 0.30 m, welke lagen afzonderlijk moeten worden verdicht, waarbij geen ingesloten laagten ontstaan, als gevolg waarvan de afvoer van oppervlaktewater kan worden belemmerd;
11. Het te dempen gedeelte van de watergang dient zodanig te worden afgewerkt dat er geen ingesloten laagten ontstaan;
12. De waterafvoer mag tijdens de werkzaamheden en na het gereedkomen ervan niet worden belemmerd;
13. De verplichting tot het onderhouden van de werken komen ten laste van- en berusten bij de vergunninghouder of diens rechtsopvolger;
14. Een dam met duiker die niet meer gebruikt hoeft te worden voor de werken verband houdende met het nieuwe hoogspanningstracé Eemshaven – Vierverlaten moet verwijderd worden;
15. Van een dam met duiker met een niet-tijdelijk karakter moet binnen 30 kalenderdagen nadat de dam met duiker is aangelegd per e-mail onder vermelding van zaaknummer Z/18/015101 een revisietekening worden aangeleverd. Het e-mailadres is Vergunningen@noorderzijlvest.nl



Het verwijderen van een dam met duiker op percelen die in de invloedssfeer liggen van de werken verband houdende met het nieuwe hoogspanningstracé Eemshaven – Vierverlaten is toegestaan als aan de volgende voorschriften voldaan wordt:

1. De watergang is geen hoofdwatergang;
2. Dam + duiker volledig verwijderen;
3. Profiel van de watergang volledig herstellen;
4. Van het definitief verwijderen van een dam met duiker moet binnen 30 kalenderdagen na het afronden van de werkzaamheden per e-mail onder vermelding van zaaknummer Z/18/015101 een revisietekening worden aangeleverd. Het e-mailadres is Vergunningen@noorderzijlvest.nl

Het tijdelijk verbreden van een bestaande vaste dam (zonder duiker) op percelen die in de invloedssfeer liggen van de werken verband houdende met het nieuwe hoogspanningstracé Eemshaven – Vierverlaten is toegestaan voor zolang deze benodigd is voor de aanleg van de nieuwe masten en toebehoren dan wel het afvoeren van eventuele oude masten en toebehoren.



Bijlage 2

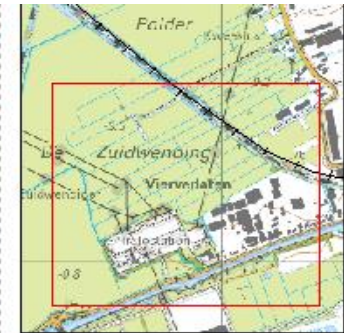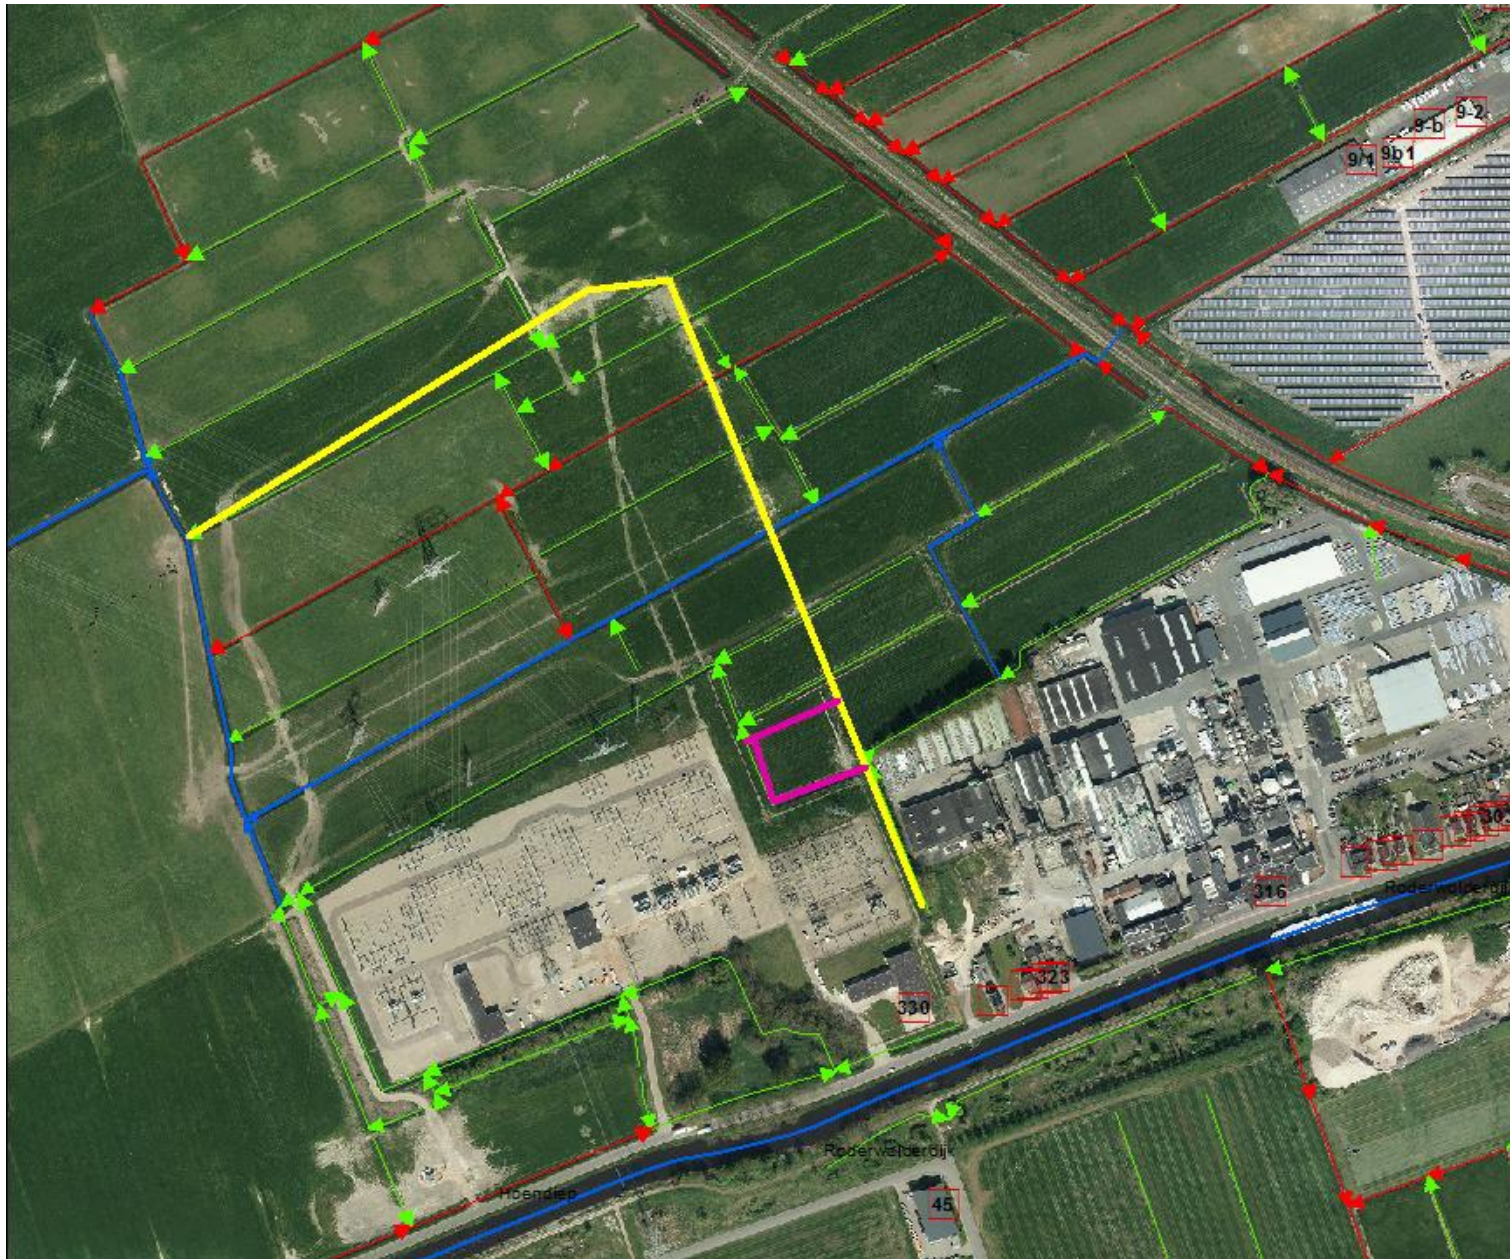

Overzicht schaal 1:25.000

**Legenda
Oppervlaktelichamen**

- hoofdwatergang
- schouwsloot
- overige sloot
- nieuwe loop hoofdwatergang Pannekoektocht
- omleiding nieuwe loop hoofdwatergang Pannekoektocht

Tekening te wijzigen loop Pannekoektocht

Wijzigingsbesluit: inzake de Watervergunning met zaaknummer Z/18/013563 (nieuwe hoogspanningsverbinding Vierverlaten).

Waterschap NOORDERZIJLVEST



01 mei 2018	1:25.000
getekend door: JW Huizinga	Formaat A3