


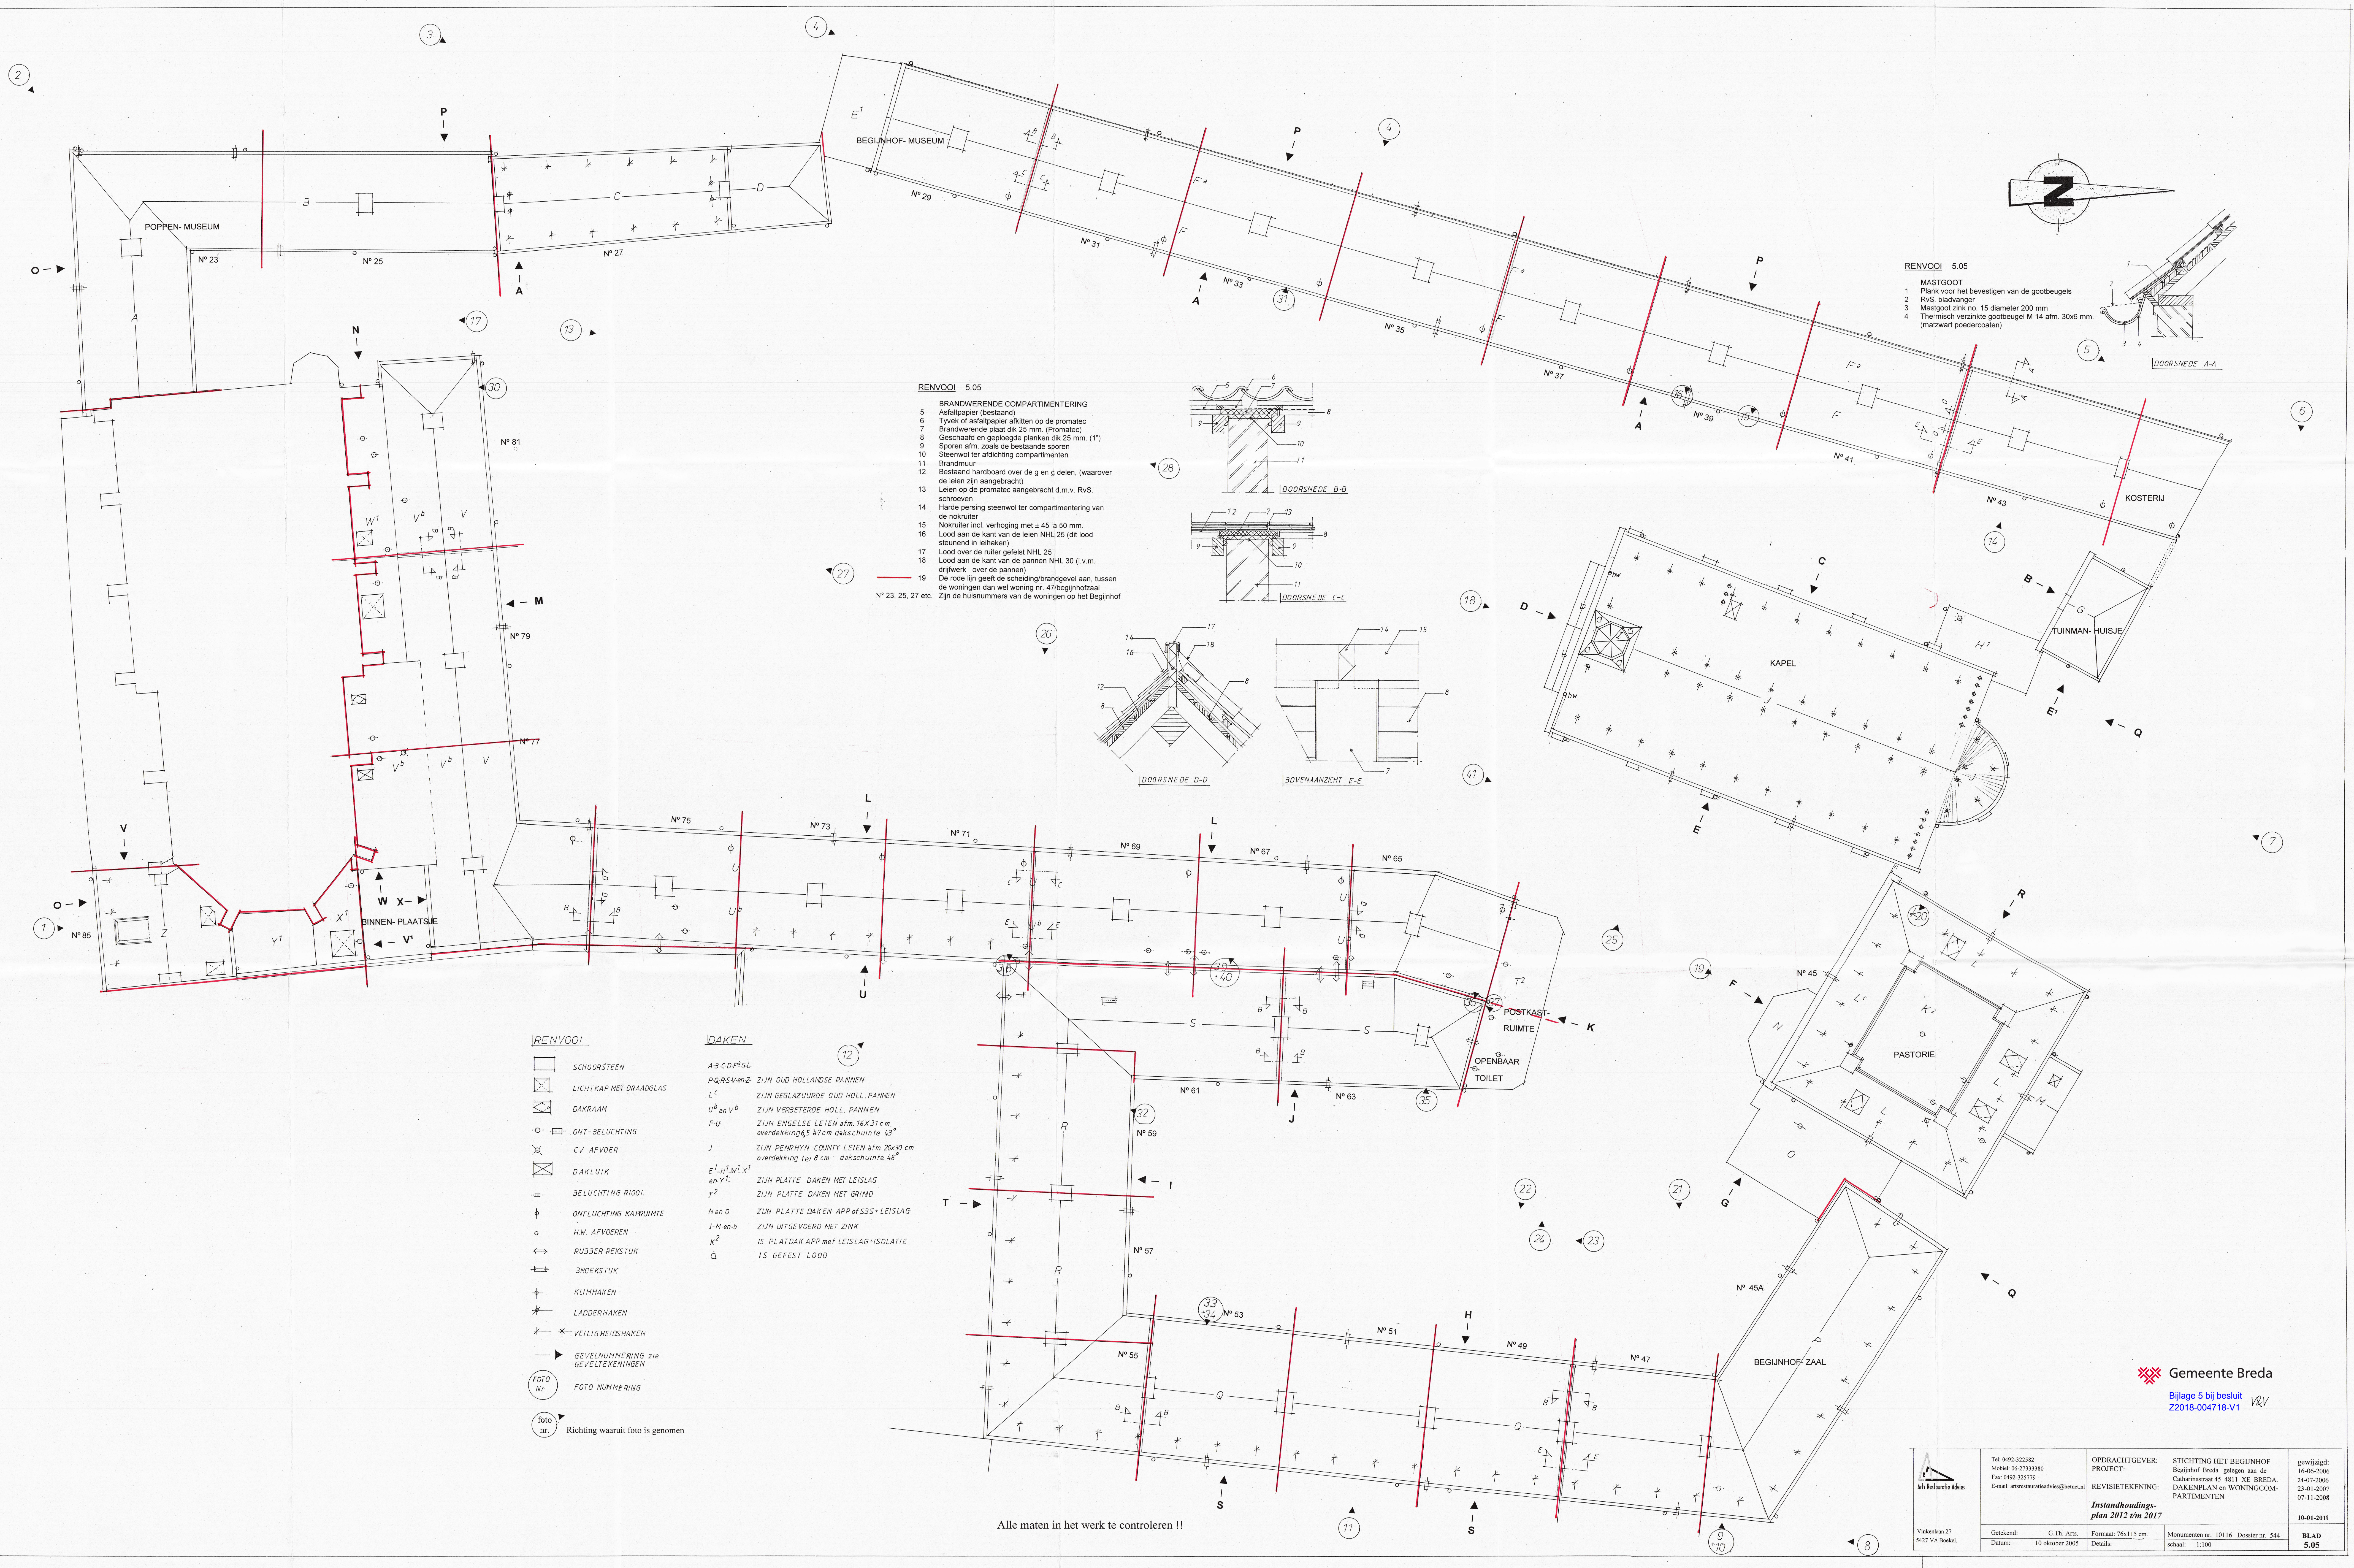

- RENVOL 5.05
- BRANDWERENDE COMPARTIMENTERING
- 5 Asfaltplaat (bestaat)
 - 6 Tyvek of asfaltplaat afkitten op de promatec
 - 7 Brandwerende plaat dik 25 mm. (Promatec)
 - 8 Geschaafd en geploegde planken dik 25 mm. (1")
 - 9 Sporen afm. zoals de bestaande sporen
 - 10 Steenwol ter afsluiting compartimenten
 - 11 Brandmuur
 - 12 Bestaand hardboard over de g en g delen, (waarover de leien zijn aangebracht)
 - 13 Leien op de promatec aangebracht d.m.v. RvS. schroeven
 - 14 Hardse perrings steenwol ter compartimentering van de nokruiter
 - 15 Nokruiter incl. verhoging met ± 45 a 50 mm.
 - 16 Lood aan de kant van de leien NHL 25 (dit lood steunend in leihaken)
 - 17 Lood over de ruiter gefest NHL 25
 - 18 Lood aan de kant van de pannen NHL 30 (l.v.m. drijfwerk over de pannen)
 - 19 De rode lijn geeft de scheiding/brandgevel aan, tussen de woningen dan wel woning nr. 47/beginthofzaal zijn de huisnummers van de woningen op het Beginthof

RENVOL

- SCHOORSTEEN
- LICHTKAP MET DRAADGLAS
- DAKRAAM
- ONT-BELUCHTING
- CV AFVOER
- DAKLUIK
- BELUCHTING RIJOL
- ONTLUCHTING KARRUIMTE
- H.W. AFVOEREN
- RUBBER REKSTUK
- BOEKSTUK
- KLIJMAKEN
- LADDERHAKEN
- VEILIGHEIDSHAKEN
- GEVELNUMMERING zie GEVELTEKENINGEN
- FOTO Nr. FOTO NUMMERING
- foto nr. Richting waaruit foto is genomen



DAKEN

- A-B-C-D-M-G-L
- P-Q-R-S-V-W-X-Z ZIJN OUD HOLLANDSE PANNEN
- L^c ZIJN GEGLAZURDE OUD HOLL. PANNEN
- U^b en V^b ZIJN VERBETERDE HOLL. PANNEN
- F-U ZIJN ENGELSE LEIEN afm. 16x31 cm, overschuif 5,5° tot 6° dakschuif 43°
- J ZIJN PENRHYN COUNTY LEIEN afm. 20x30 cm overschuif 1er 8 cm dakschuif 43°
- E¹-H¹-M¹-X¹ en Y¹ ZIJN PLATTE DAKEN MET LEISLAG
- T² ZIJN PLATTE DAKEN MET GRIND
- N en O ZIJN PLATTE DAKEN APP of S3S+LEISLAG
- I-M en b ZIJN UITGEVOERD MET ZINK
- K² IS PLATDAK APP met LEISLAG+ISOLATIE
- Q IS GEFEST LOOD

Alle maten in het werk te controleren !!

RENVOL 5.05

- 1 Mastgoot
- 2 Plank voor het bevestigen van de gootbeugels
- 3 RVS bladvanger
- 4 Mastgoot zink no. 15 diameter 200 mm
- 5 Thermisch verzinkte gootbeugel M 14 afm. 30x6 mm. (marzwart poedercoaten)

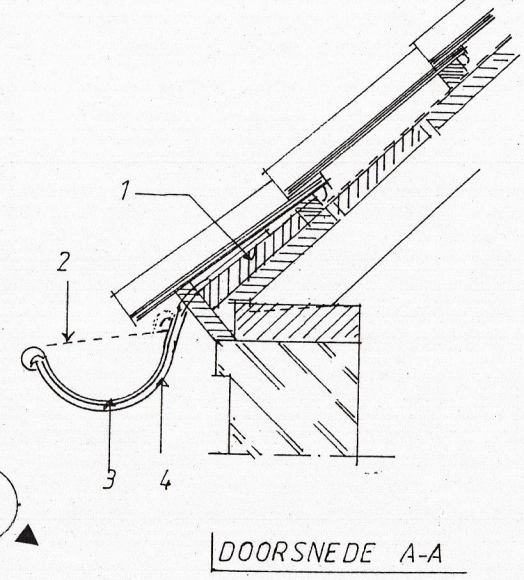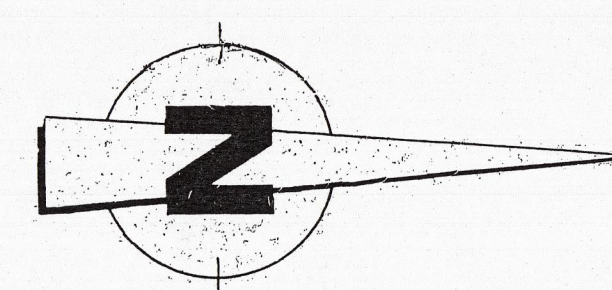

DOORSNEDEN A-A

DOORSNEDEN B-B

DOORSNEDEN C-C

DOORSNEDEN D-D

BOVENAANZICHT E-E

Gemeente Breda

Bijlage 5 bij besluit
Z2018-004718-V1

	Tol: 0492-322582 Mobiel: 06-27333380 Fax: 0492-322579 E-mail: artsrestauratiebreda@hetnet.nl		OPDRACHTGEVER: PROJECT: REVISIETEKENING: <i>Instandhoudings- plan 2012 t/m 2017</i>	STICHTING HET BEGINTHOF Beginthof Breda gelegen aan de Catharinastraat 45 4811 XE BREDA. DAKENPLAN en WONINGCOM- PARTIMENTEN	gewijzigd: 16-06-2006 24-07-2006 23-01-2007 07-11-2008	
	Visiekennel 27 5427 VA Boekel					10-01-2011
	Getekend: Datum:	G.Th. Arts 10 oktober 2005	Formaat: 76x115 cm. Detail:	Monumenten nr. 10116 schaal: 1:100	Dossier nr. 544 BLAD 5.05	