

ingevolge de bepalingen van de Bouw-
verordening behoren alle gewaarmerkte
bescheiden op het werk aanwezig te zijn
ten behoeve van hen, die met het toezicht
op de naleving dier verordening zijn belast

Bijlage: 2

hoort bij besluit van burgemeester
en wethouders van Breda d.d.

nr.:

27-6-2000
00/1391/10

SITUATIE:

GEMEENTE: BREDA

SECTIE: L NUMMER (S): 1460 - 1643


SCHAAL: 1: 2500



Gemeente Breda

Bijlage 11 bij besluit
Z2018-006871-V1

V&L

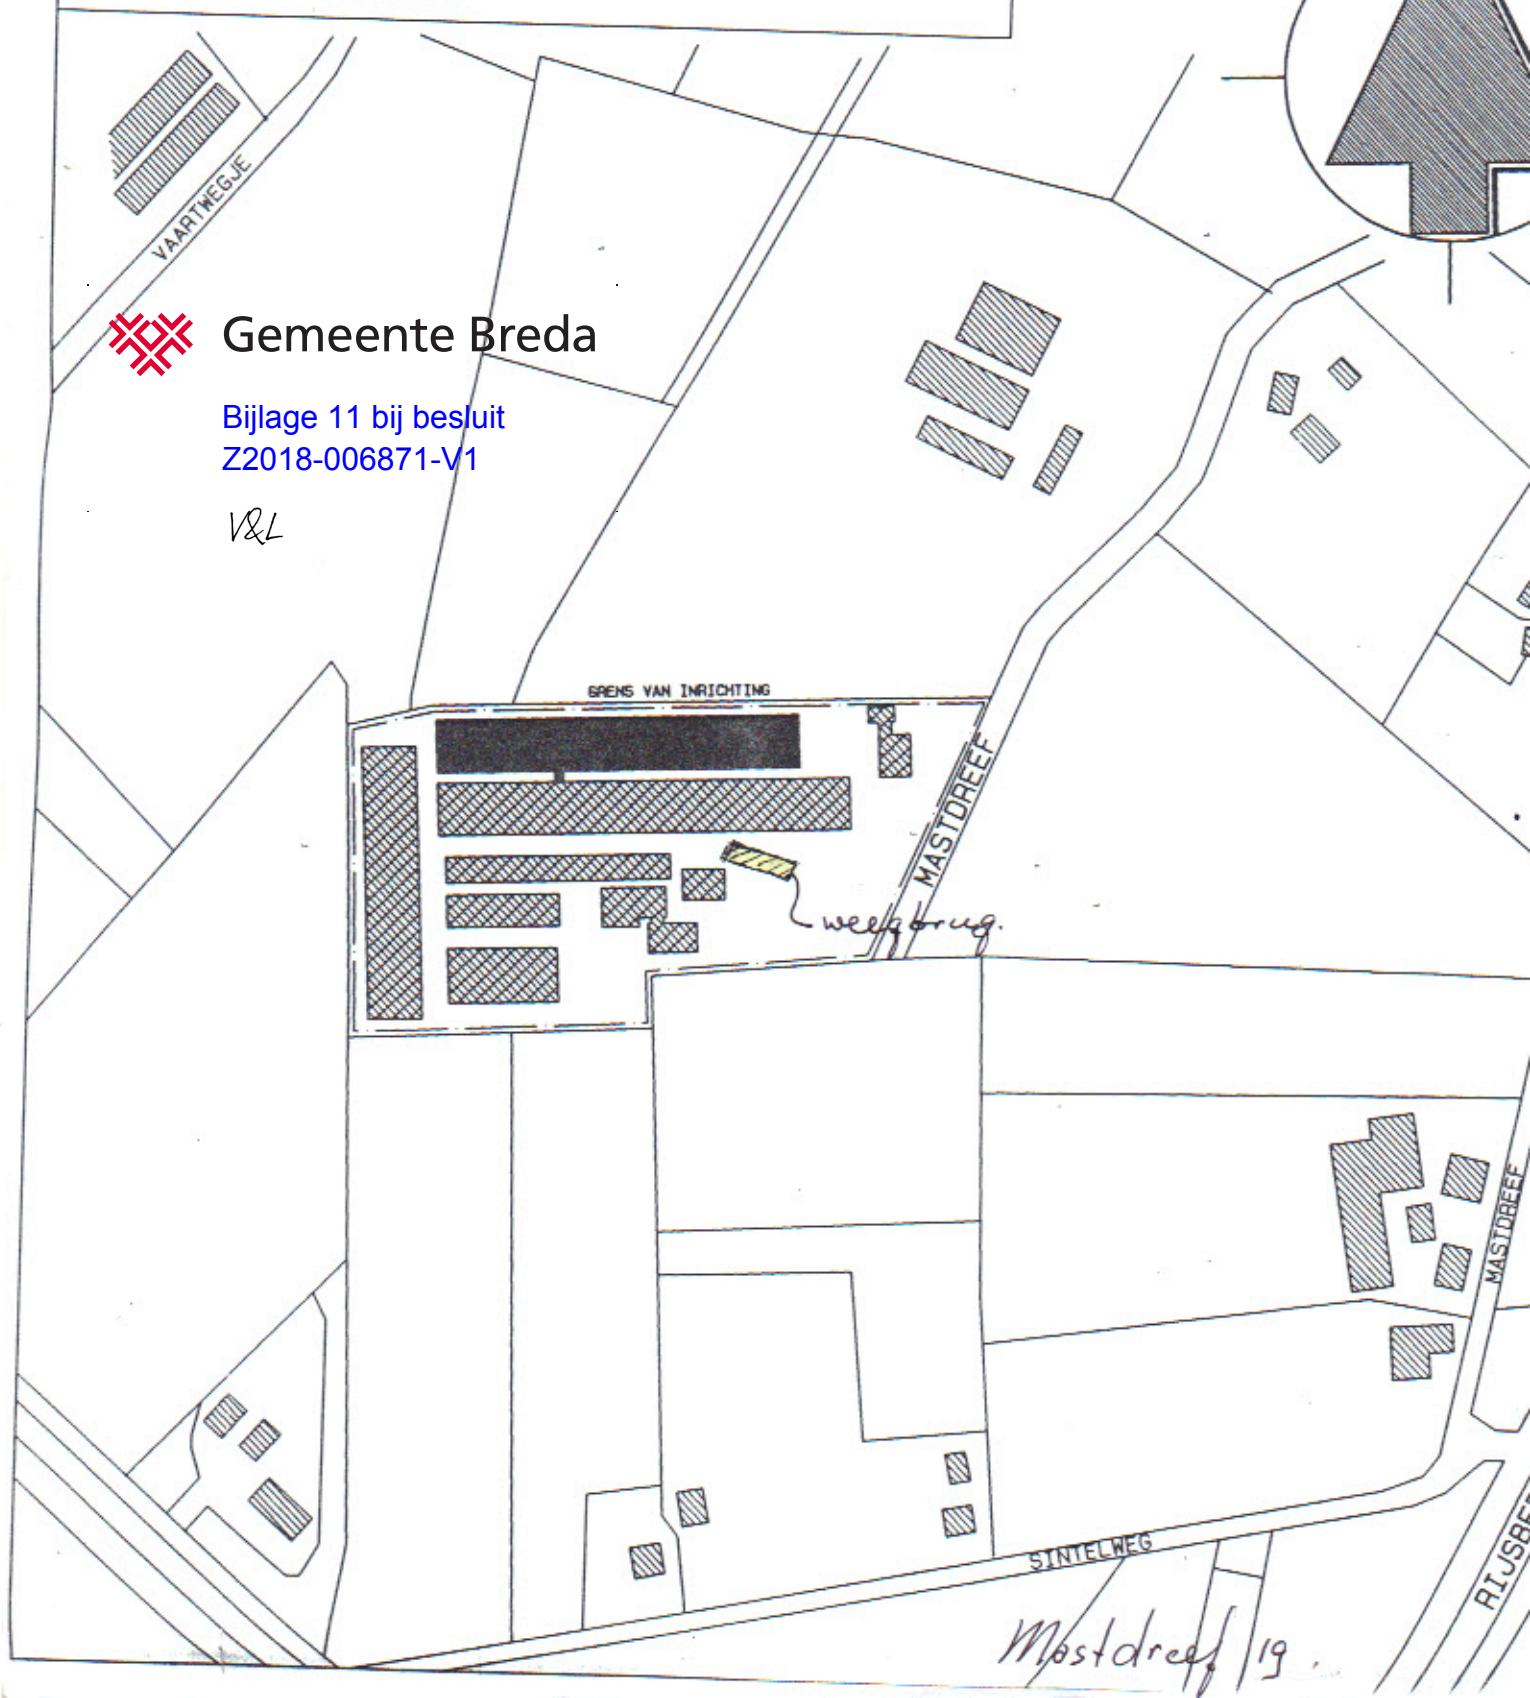

Mastdreef 19

METSELWERK BAKSTEEN
ILEERDE LUCHTSPOUW
MUPAN-PLUS GLASWOL
METSELWERK KALKZANDSTEEN

HOUTEN BALKLAAG 63x175 MM
50 MM PS-ISOLATIE

Ingevolge de bepalingen van de Bouw-
verordening behoren alle gewaarmerkte
bescheiden op het werk aanwezig te zijn
ten behoeve van hen, die met het toezicht
op de naleving dier verordening zijn belast

Bijlage 6
hoort bij besluit van burgemeester
en wethouders van Breda d.d. 4-8-2000
nr. 00/0319/10

AFGEGLIT STUKWERK TOT 1000 +P
100 MM METSELWERK BETONSTEEN

OPEN STOOTVOEG

20 +P

120 MM BETON B25 MK 2
WAP. 1x NET # 8-150 MM
50 MM ISOLATIE EPS-20
~~1 LAAG PE-FOLIE~~ *werkvloer*
VASTE GRONDSLAG

250 MM BETON B25 MK 50
WAP. 2x NET # 6-150 MM
~~1 LAAG PE-FOLIE~~ *werkvloer*
VASTE GRONDSLAG

DOORSNEDE E-E.

MATEN IN HET WERK TE CONTROLEREN

DUN ADVIES BV

ONTWERP - BOUW - MILIEU

OUDE STRUMPT 7 5113 BT ULICOTEN TEL.013-5199458 FAX 013-5199727

PROJECT I.O.V.

GETEKEND	A.J.
DATUM	07 APR 00
SCHAAL	1: 20
WIJZIGING	DATUM

ONDERWERP BOUWAANVRAAG VARKENSSTAL AAN DE MASTDREEF 19

PROJ. NR:	97058-3	BLAD	4-04	DETAILBLAD	2.
-----------	---------	------	------	------------	----

Ingevolge de bepalingen van de Bouwverordening behoren alle gewaarmerkte bescheiden op het werk aanwezig te zijn ten behoeve van hen, die met het toezicht op de naleving dier verordening zijn belast

Bijlage: 5
hoort bij besluit van burgemeester
en wethouders van Breda d.d. 4-8-2000
nr.: 00/0319/10

GEISOLEERDE SANDWICH-PANELEN
SPANTKOLOM HE-220-A
ISOLATIE
STALEN AFDEKKAP



DETAIL SPANT

MATEN IN HET WERK TE CONTROLEREN

DUN ADVIES BV

ONTWERP - BOUW - MILIEU

OUDE STRUMPT 7 5113 BT ULICOTEN TEL.013-5199458 FAX 013-5199727

PROJECT I.O.V.

ONDERWERP BOUWAANVRAAG VARKENSSTAL AAN DE MASTDREEF 19

PROJ. NR: 97058-3

BLAD

3-04

DETAILBLAD 1.

GETEKEND A.J.

DATUM 07 APR 00

SCHAAL 1: 20

WIJZIGING DATUM