



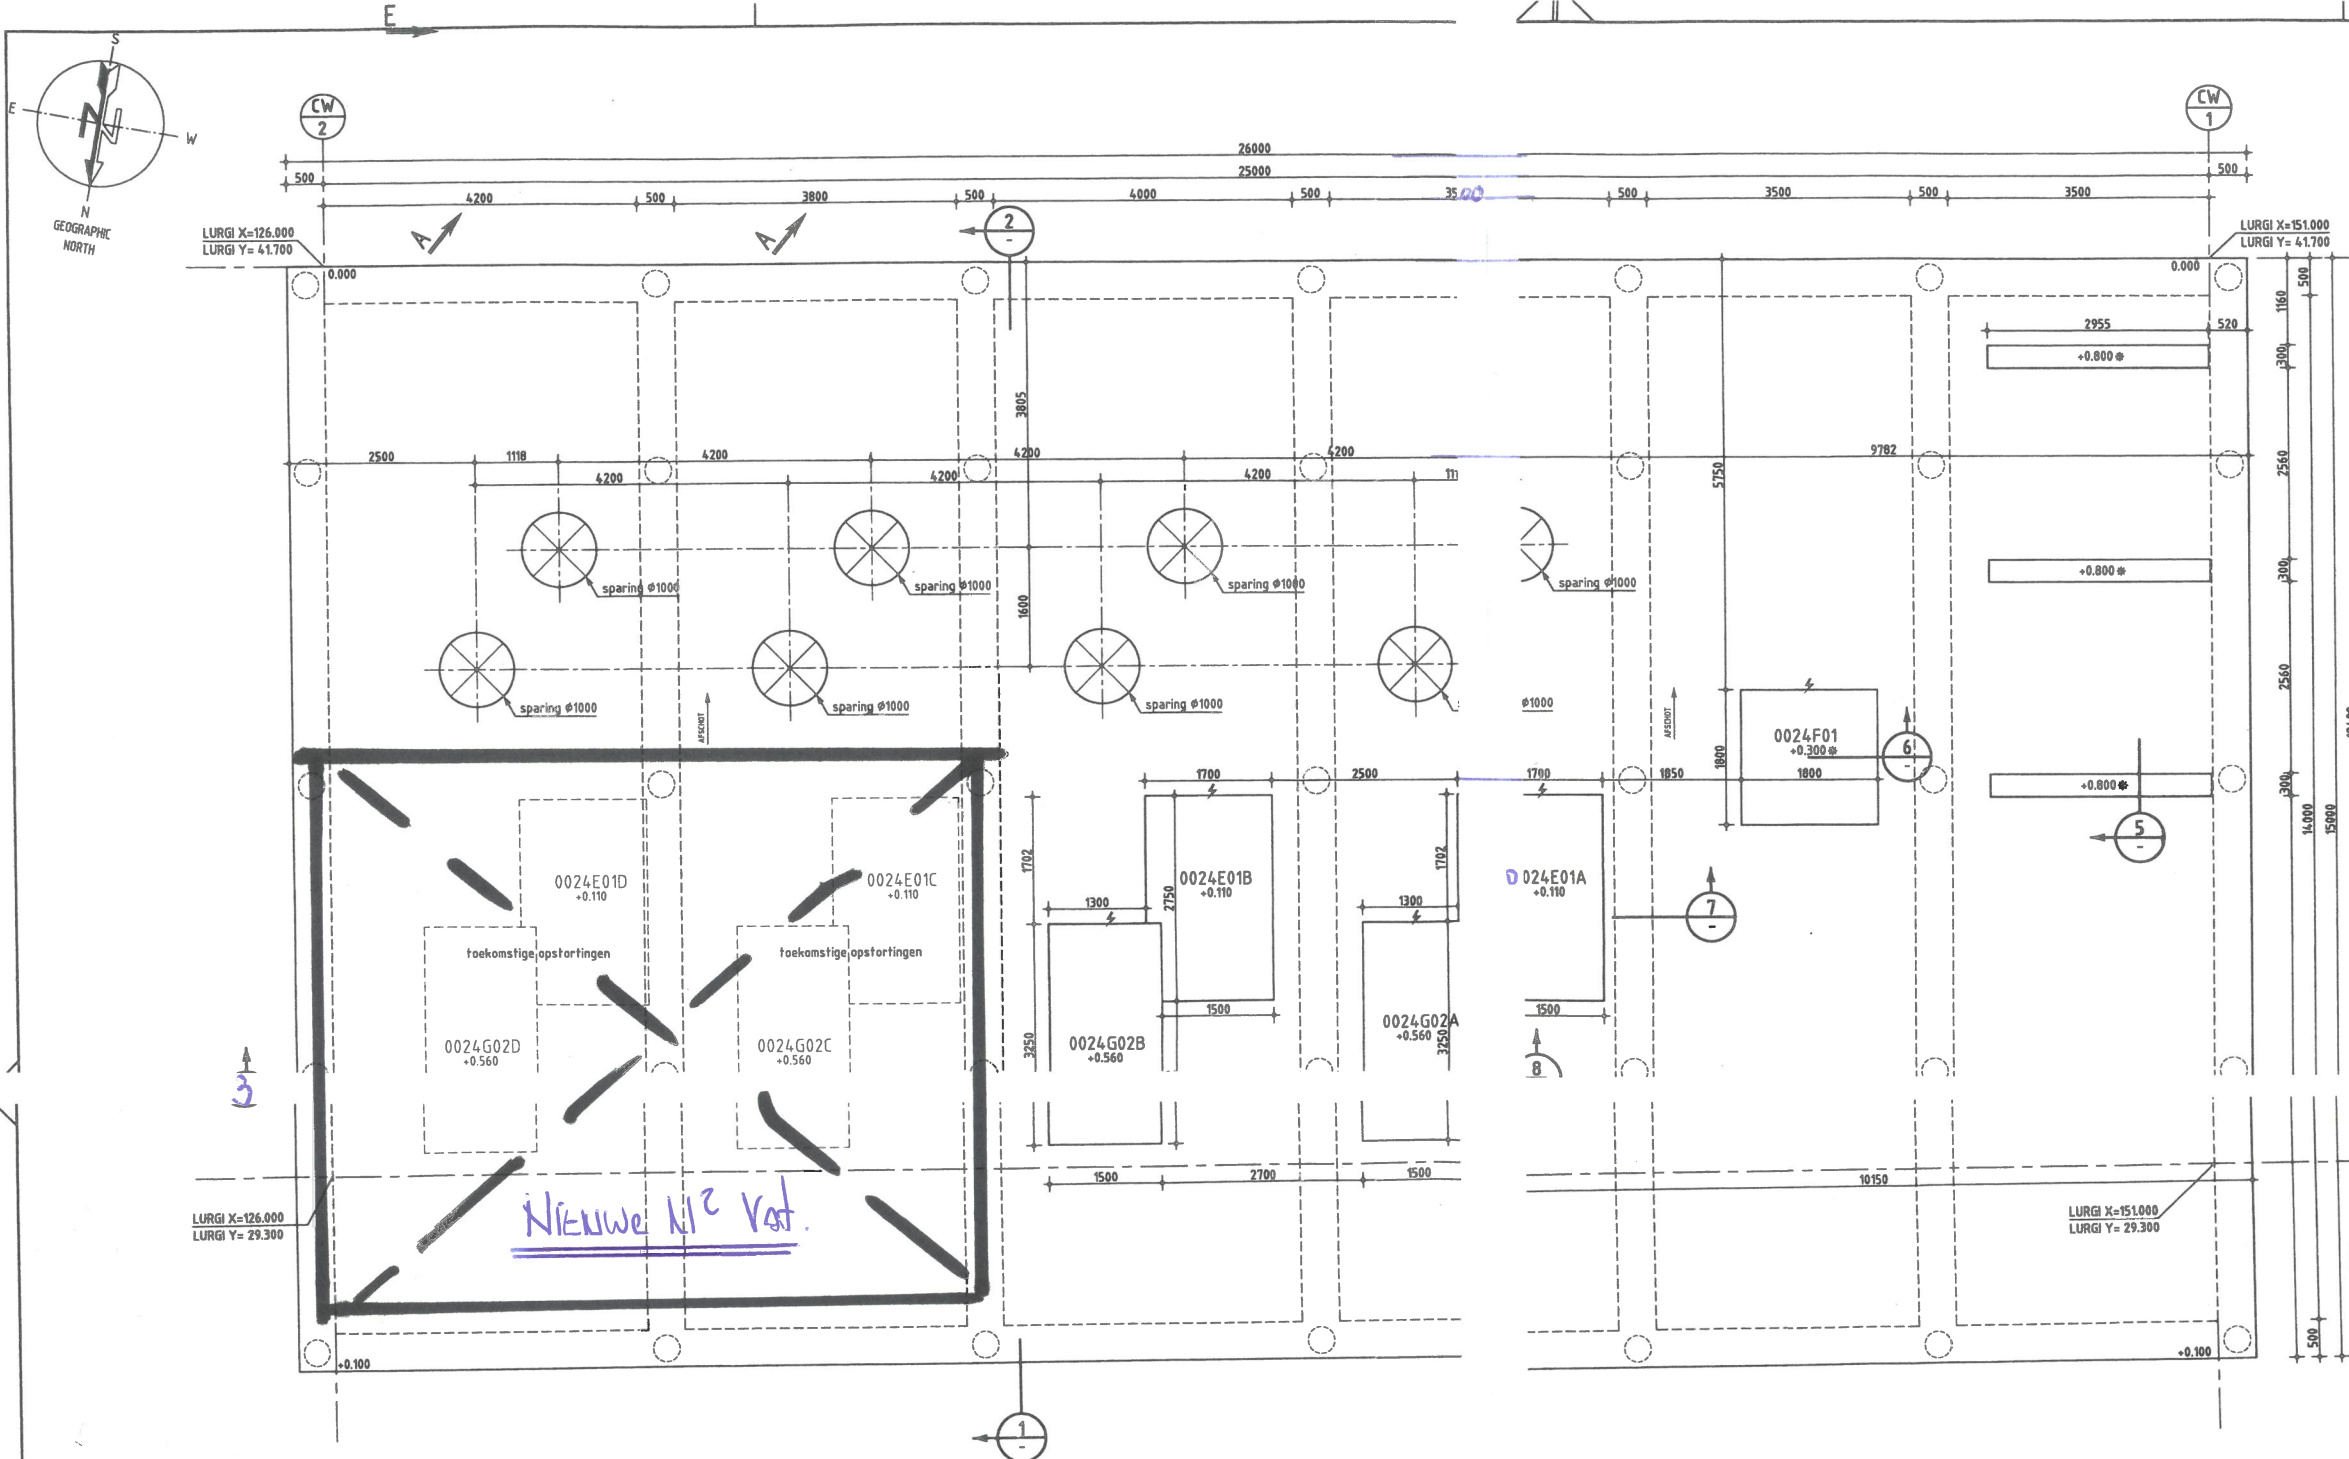

PLATTEGROND
SCHAAL 1:50

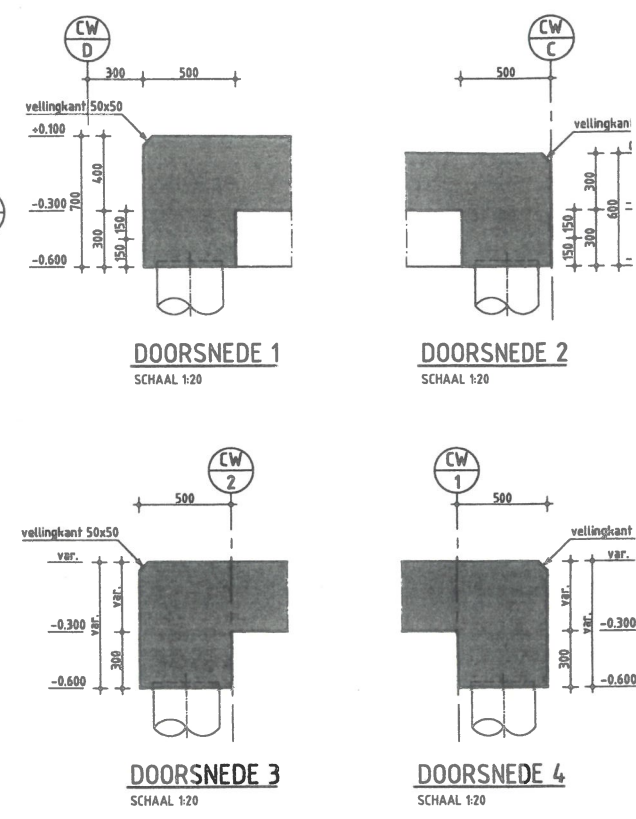


951441-6321-801 Cooling Water Intake-Plan
951441-6321-802 - - - - -


RIJFHORDE TEFKINGEN

OPMERKINGEN


1. ALLE AFMETINGEN IN MM
 2. ALLE PEILMATEN EN COÖRDINATEN IN M
 3. PEILMATEN: BKB = BOVENKANT RUWE BETON
 4. PEIL = 0.000 = 5.000 -NAP
 5. VELLINGKANTEN 25x25 mm, tenzij anders aangegeven
 6. VLAKEHOUTOLERANTIE BKB = +/- 3 mm
 7. IN TE STORTEN CADWELDPLATEN EN OVERIGE VOORZIENINGEN T.B.V. AARDING IN OVERLEG MET INSTALL
- BUILDING IDENTIFICATION NUMBERS 0024

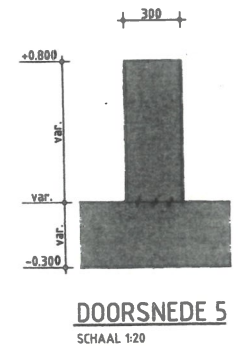

DOORSNEDE 5
SCHAAL 1:20

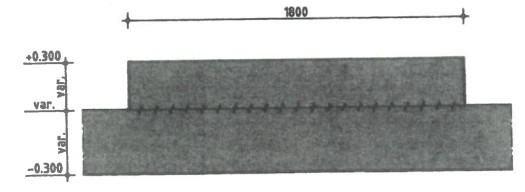


DOORSNEDE 6
SCHAAL 1:20

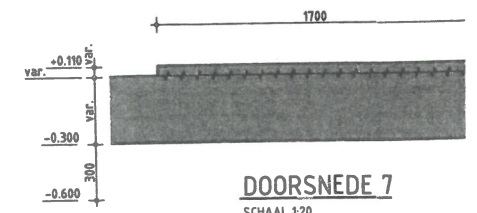

DOORSNEDE 7
SCHAAL 1:20



DOORSNEDE 8
SCHAAL 1:20



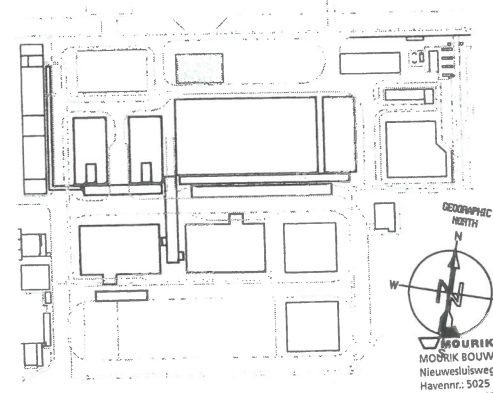


AS BL
28 NOV.

A	Bak verplaatst via vldp	BOD	JPD	EPK	30 msp.
revision	description	drawn	check	approved	date
client	BIOPETROL ROTTERDAM BV				
project	BIO-DIESEL PLANT ROTTERDAM				
description	COOLING WATER INTAKE FOUNDATION PLAN				
size	A1	scale	1:50	phase	CONSTRUCTION
project number	951441	drawing number	6321-		

ROYAL HASKON
INDUSTRIAL INSTALLAT

All dimensions in mm

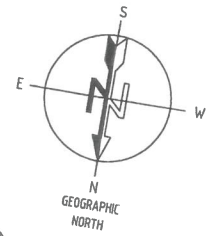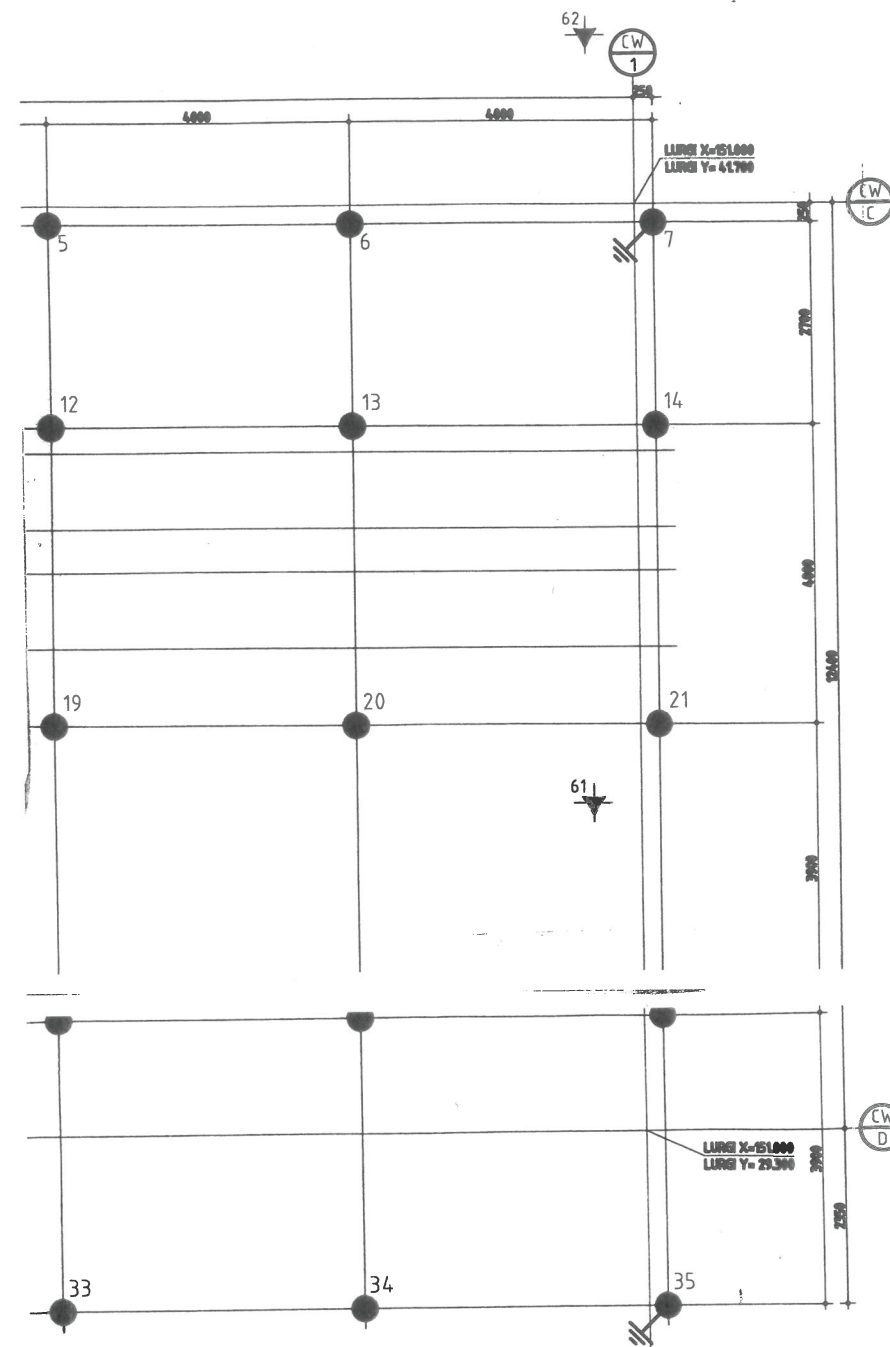
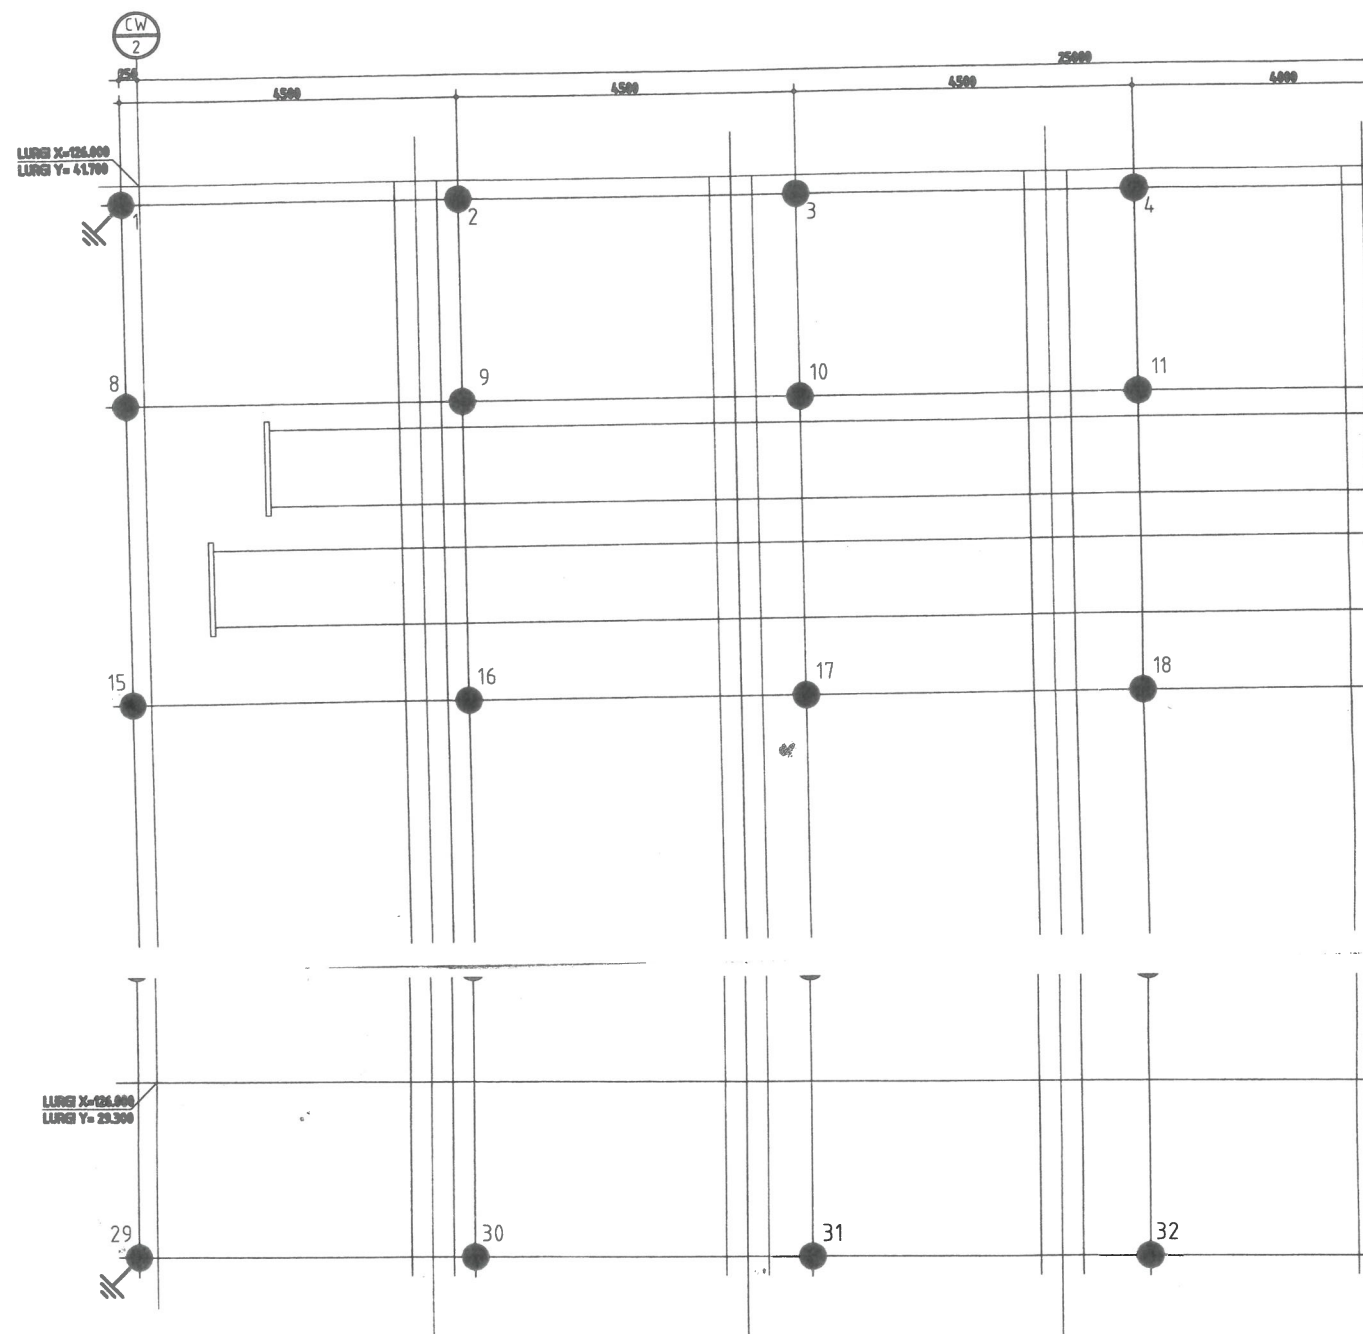


BIJBEHORENDE TEKENINGEN:

9S1441.6321.001 Cooling Water Intake
 SCHRIJVENBURG RAPPORT 1A-09794 3.1.07 Geomet.
 OPMERKINGEN

1. ALLE AFMETINGEN IN mm
2. ALLE PEILMATEN EN COÖRDINATEN IN m
3. PEIL = 0.000 = S.000 -NAP
4. IN TE STORTEN CAWELSPLETEN EN OVERWEE VOORZIEHINGEN T.B.V. AARDING IN OVERLEES MET INS

BUILDING IDENTIFICATION NUMBERS 0026

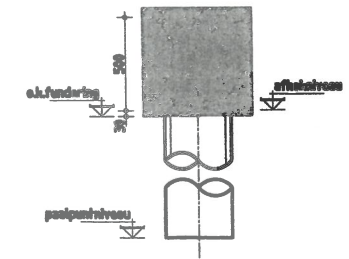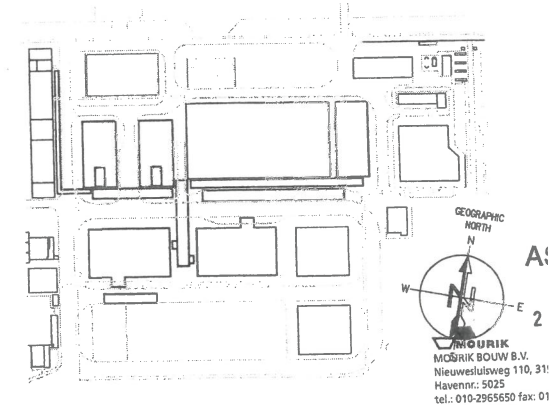


PRINCIPE DETAIL PAAL
 T.P.V. BALKEN
 SCHAAAL 1:20

PALENSTAAT PLANT 1							
Merk	Uittype	Afmeting (mm)	Aantal	Paalpuntniveau (m t.o.v. NAP)	Afhakniveau (m t.o.v. NAP)	Afhakniveau (m t.o.v. Peil)	F _{r,net,1} (kN) (rekenwaarde)
vi	ibro	ø356/406	35	-23.000	+4.430	-0.570	800





dering

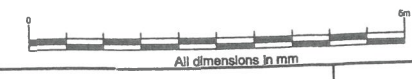

First edition	JRO	sup	EPE
revision	drawn	check	appr.
client BIOPETROL ROTTERDAM B.V.			
project BIO-DIESEL PLANT ROTTERDAM			
description PILE PLAN COOLING WATER INTAKE			
size A1	scale 1:50	phase CONSTRUCTION	project number 9S1441


NA
 Bliksemlen
 Voor al uw bouw- en
 beveiligingen
 Zeemanstraat 7
 2991 XR Barendrecht
 Tel: 010 - 292 7826
 Fax: 010 - 292 7827
 project number
 9S1441

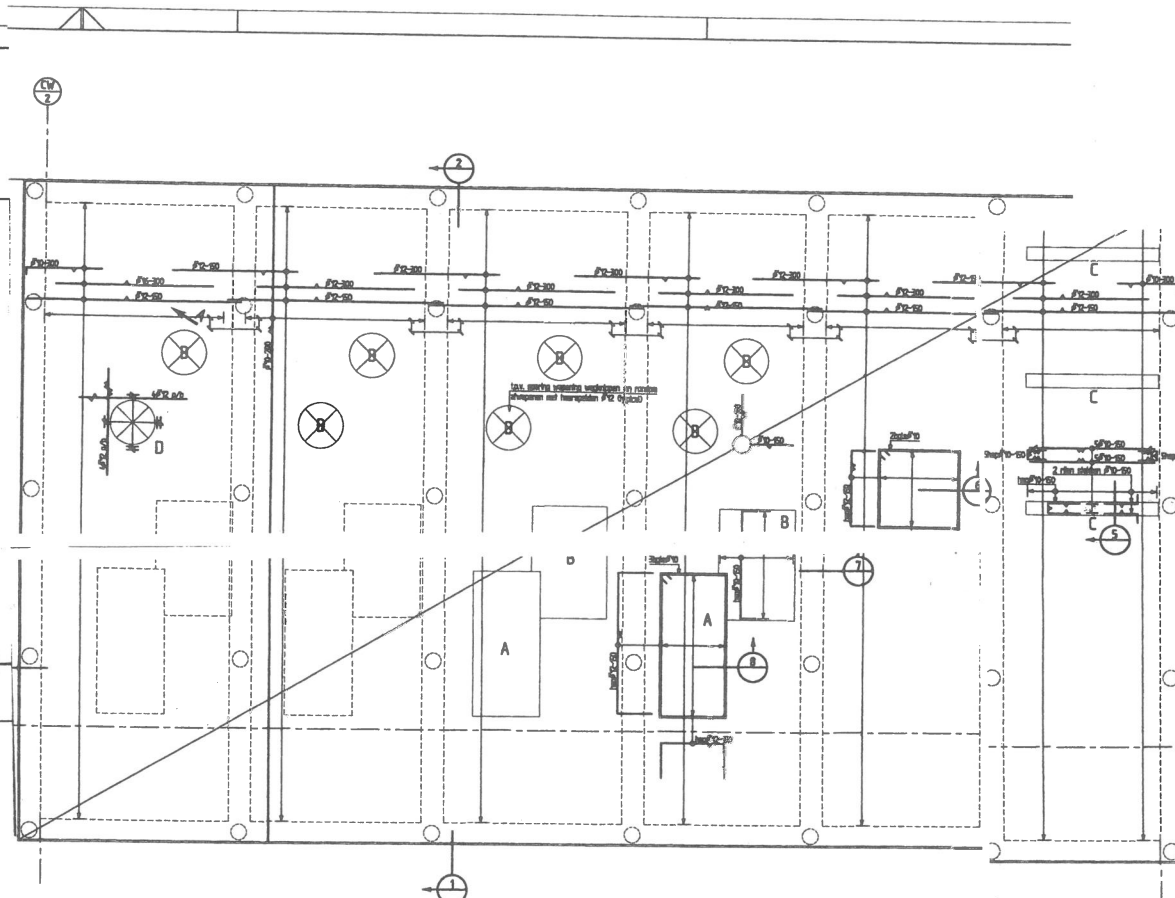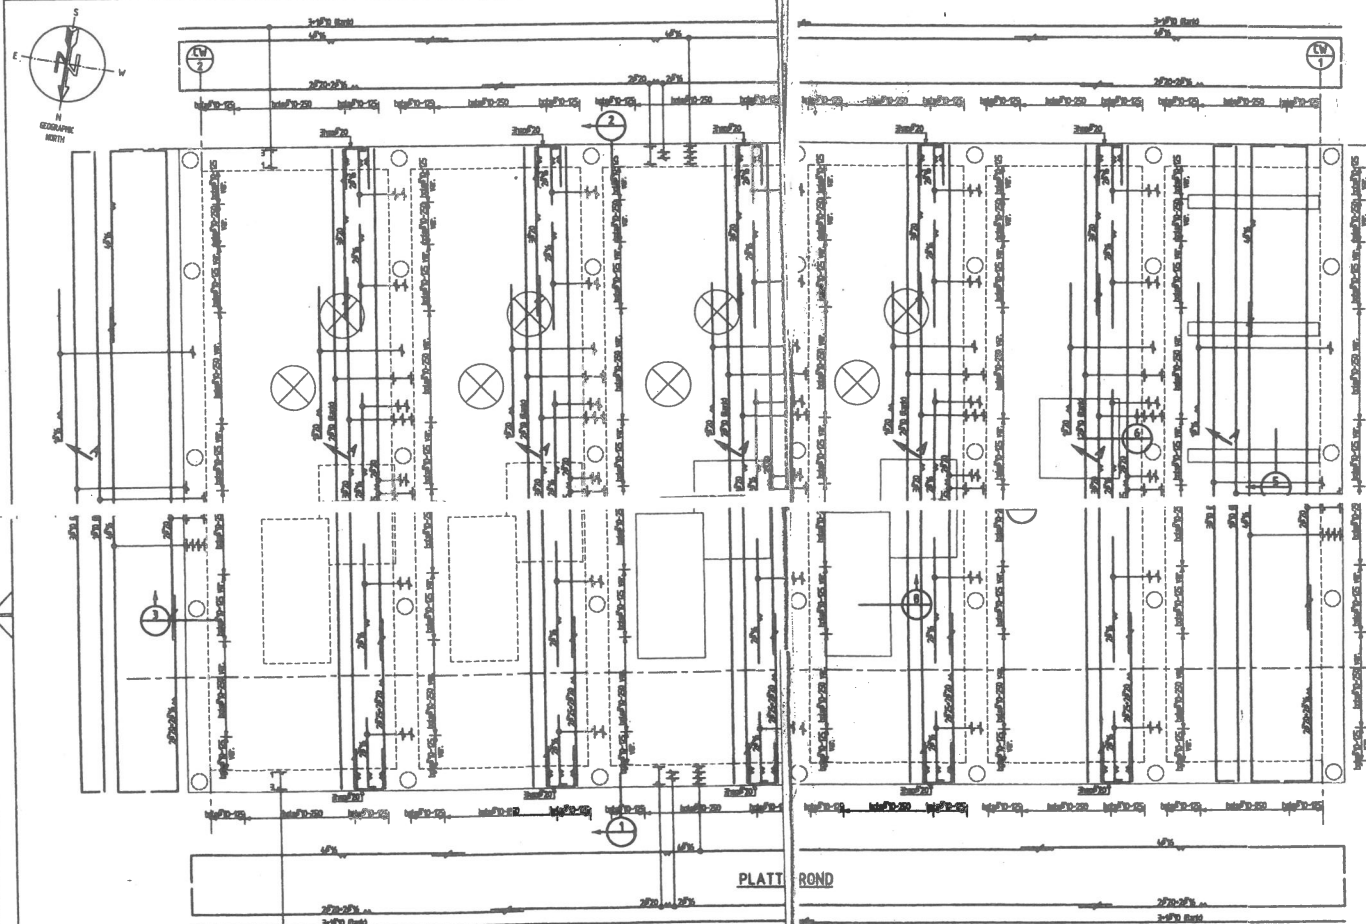


AS BUILT
28 NOV. 2007

BIJBEHOORENDE TEKENINGEN:
- 9584-61-821-001 COOLING WATER INTAKE FOUNDATION PLAN
BUILDING IDENTIFICATION NUMBERS 0821

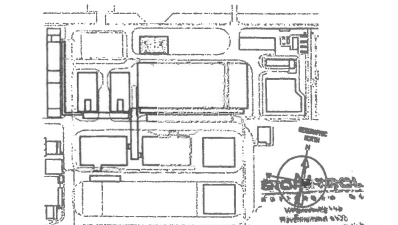

BIOPETROL UNIT
ROTTERDAM

BIO-DIESEL PLANT ROTTERDAM

COOLING WATER INTAKE
FOUNDATION PLAN
REINFORCEMENT

ROYAL HASKONING
INDUSTRIAL INSTALLATIONS

