


Zone waterstaatswerk conform legger Hoogheemraadschap De Stichtse Rijnlanden

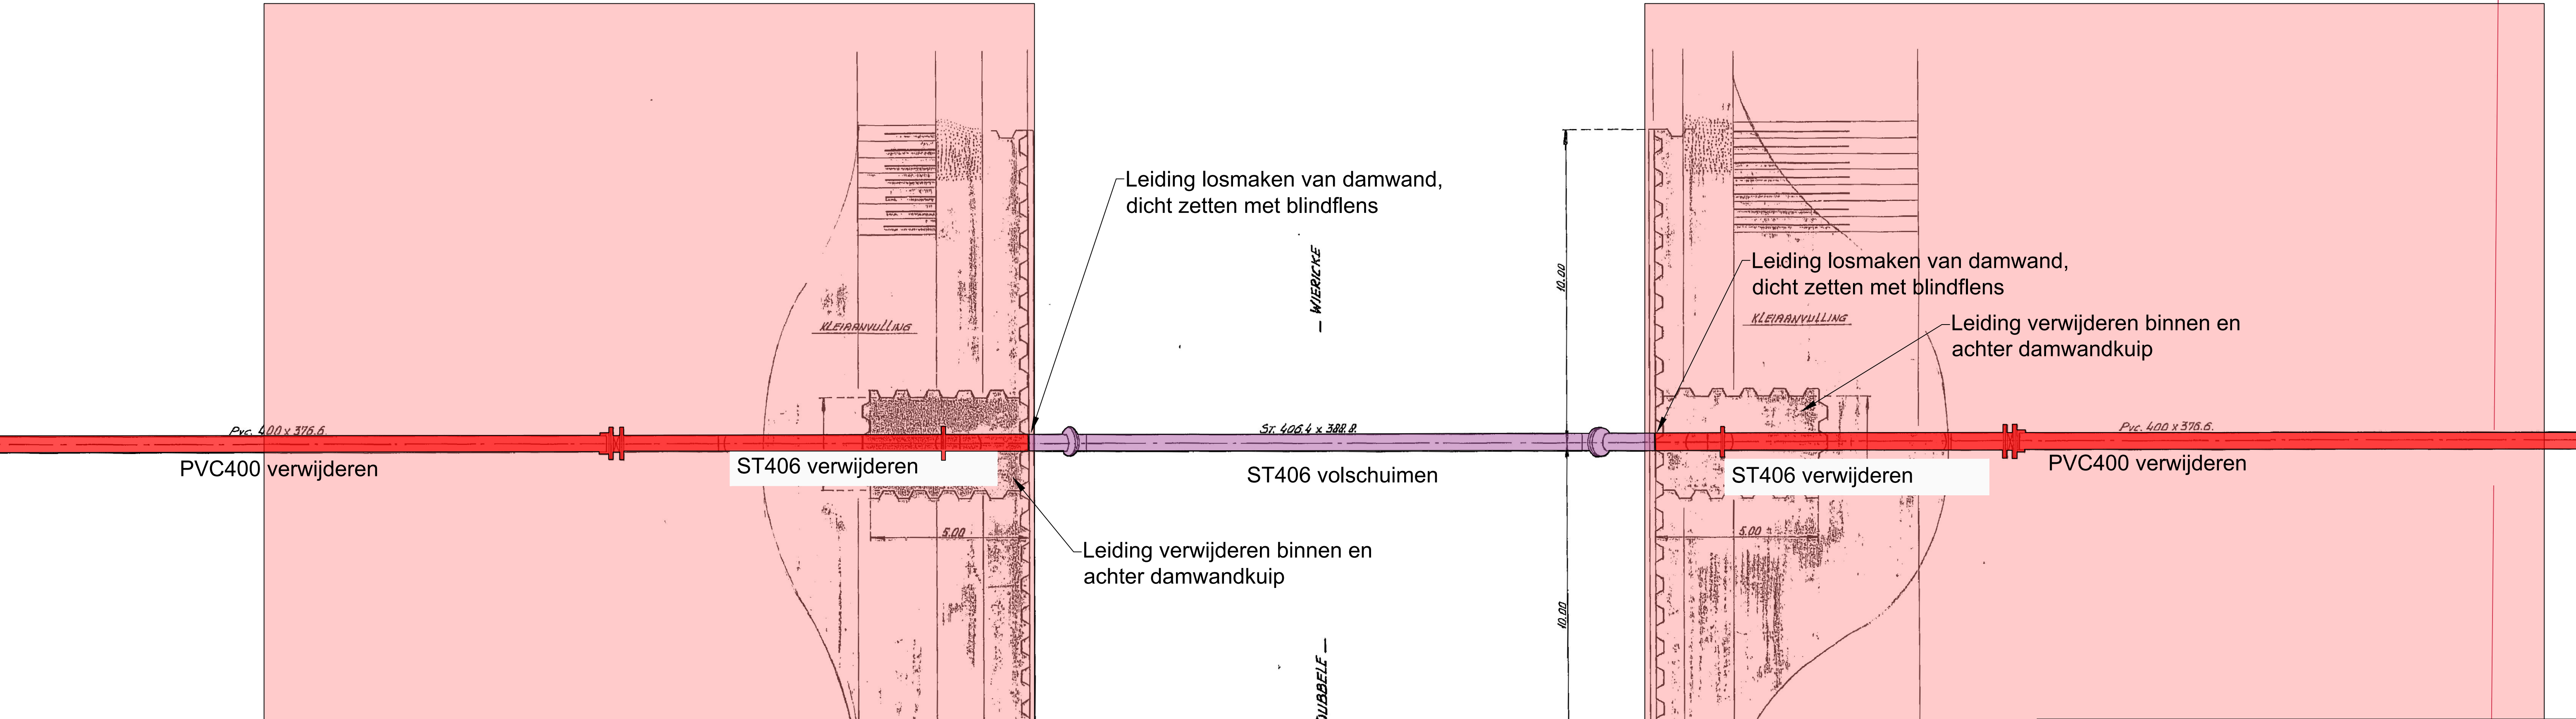

LEGENDA:

Te verwijderen leiding (red line)
Te volschuimen leiding (purple line)
Waterstaatswerk (red area)

Wijz.	Omschrijving	Getekend:	Gecontroleerd:	Akkoord:	Datum:
5	Vijfde uitgave	NN	WH	WR	11-08-2020
4	Vierde uitgave	NN	WH	WR	15-07-2020
3	Derde uitgave	NN	WH	WR	13-07-2020
2	Tweede uitgave	NN	WH	WR	02-07-2020
1	Eerste uitgave	NN	WH	WR	25-05-2020

AKKOORD ENGINEERING		AKKOORD UITVOERING		AKKOORD EINDCONTROLE	

Oasen
Nieuwe Gouwe O.Z. 3, 2801SB, Gouda
0182 593 530, www.oasen.nl

ATRON Engineering
Advies & Infra
Huisenboschstraat 22 B-1, 4251LR, Werkendam
0183 216 020, www.ATRON-Engineering.nl

Project: Te volschuimen / volschuimen zinker
Locatie: Dubbele Wiericke
Plaats: Nieuwerbrug aan den Rijn
Titel: Overzichtstekening te volschuimen / volschuimen zinker

Onderdeel: Overzichtstekening				Status:
Opdrachtgever: Oasen				VERGUNNING
Tekenaar: NN	Gecontroleerd: WH	Goedgekeurd: WR	Datum uitgifte: 25-05-2020	Tekeningnummer: 2364-0520-01-DT
Blad: 1	Aantal: 1	Schaal: 1:100	Formaat: A1	Documenttype: Tekening
				Bestandsnummer: 2364-0520-01

