



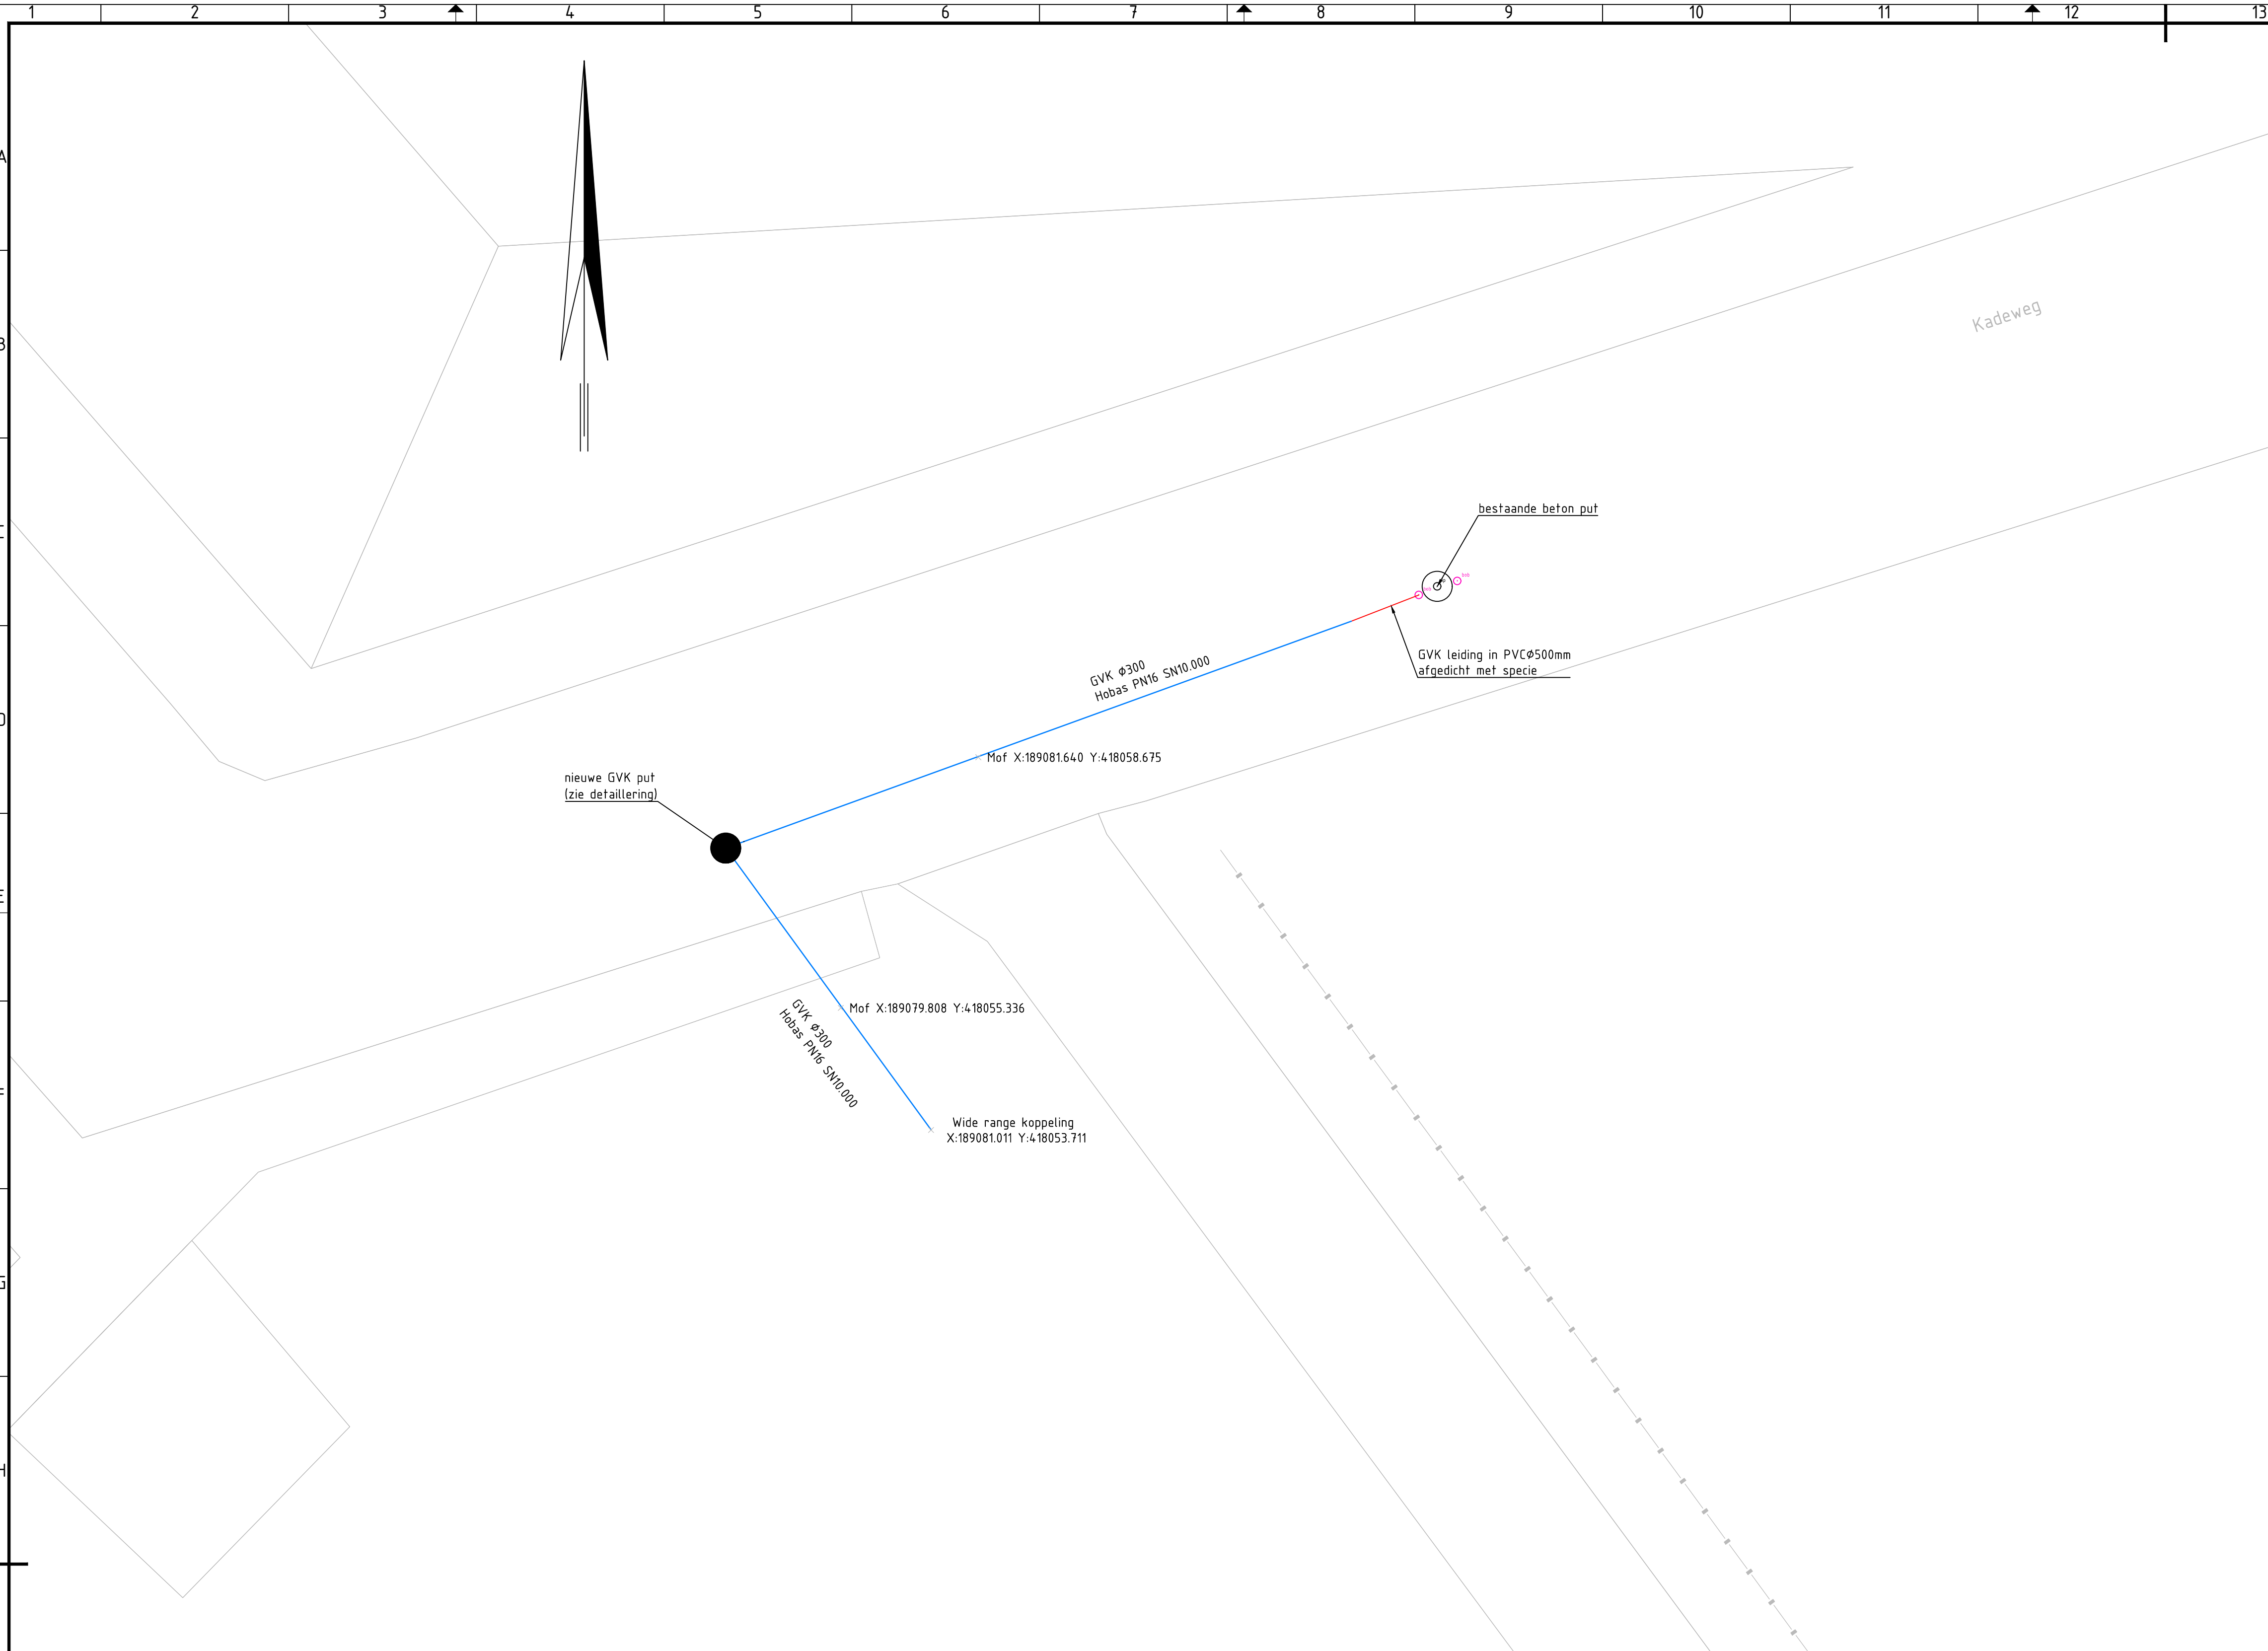

SITUATIE GVK leiding kerkplein – as built

Schaal 1:50

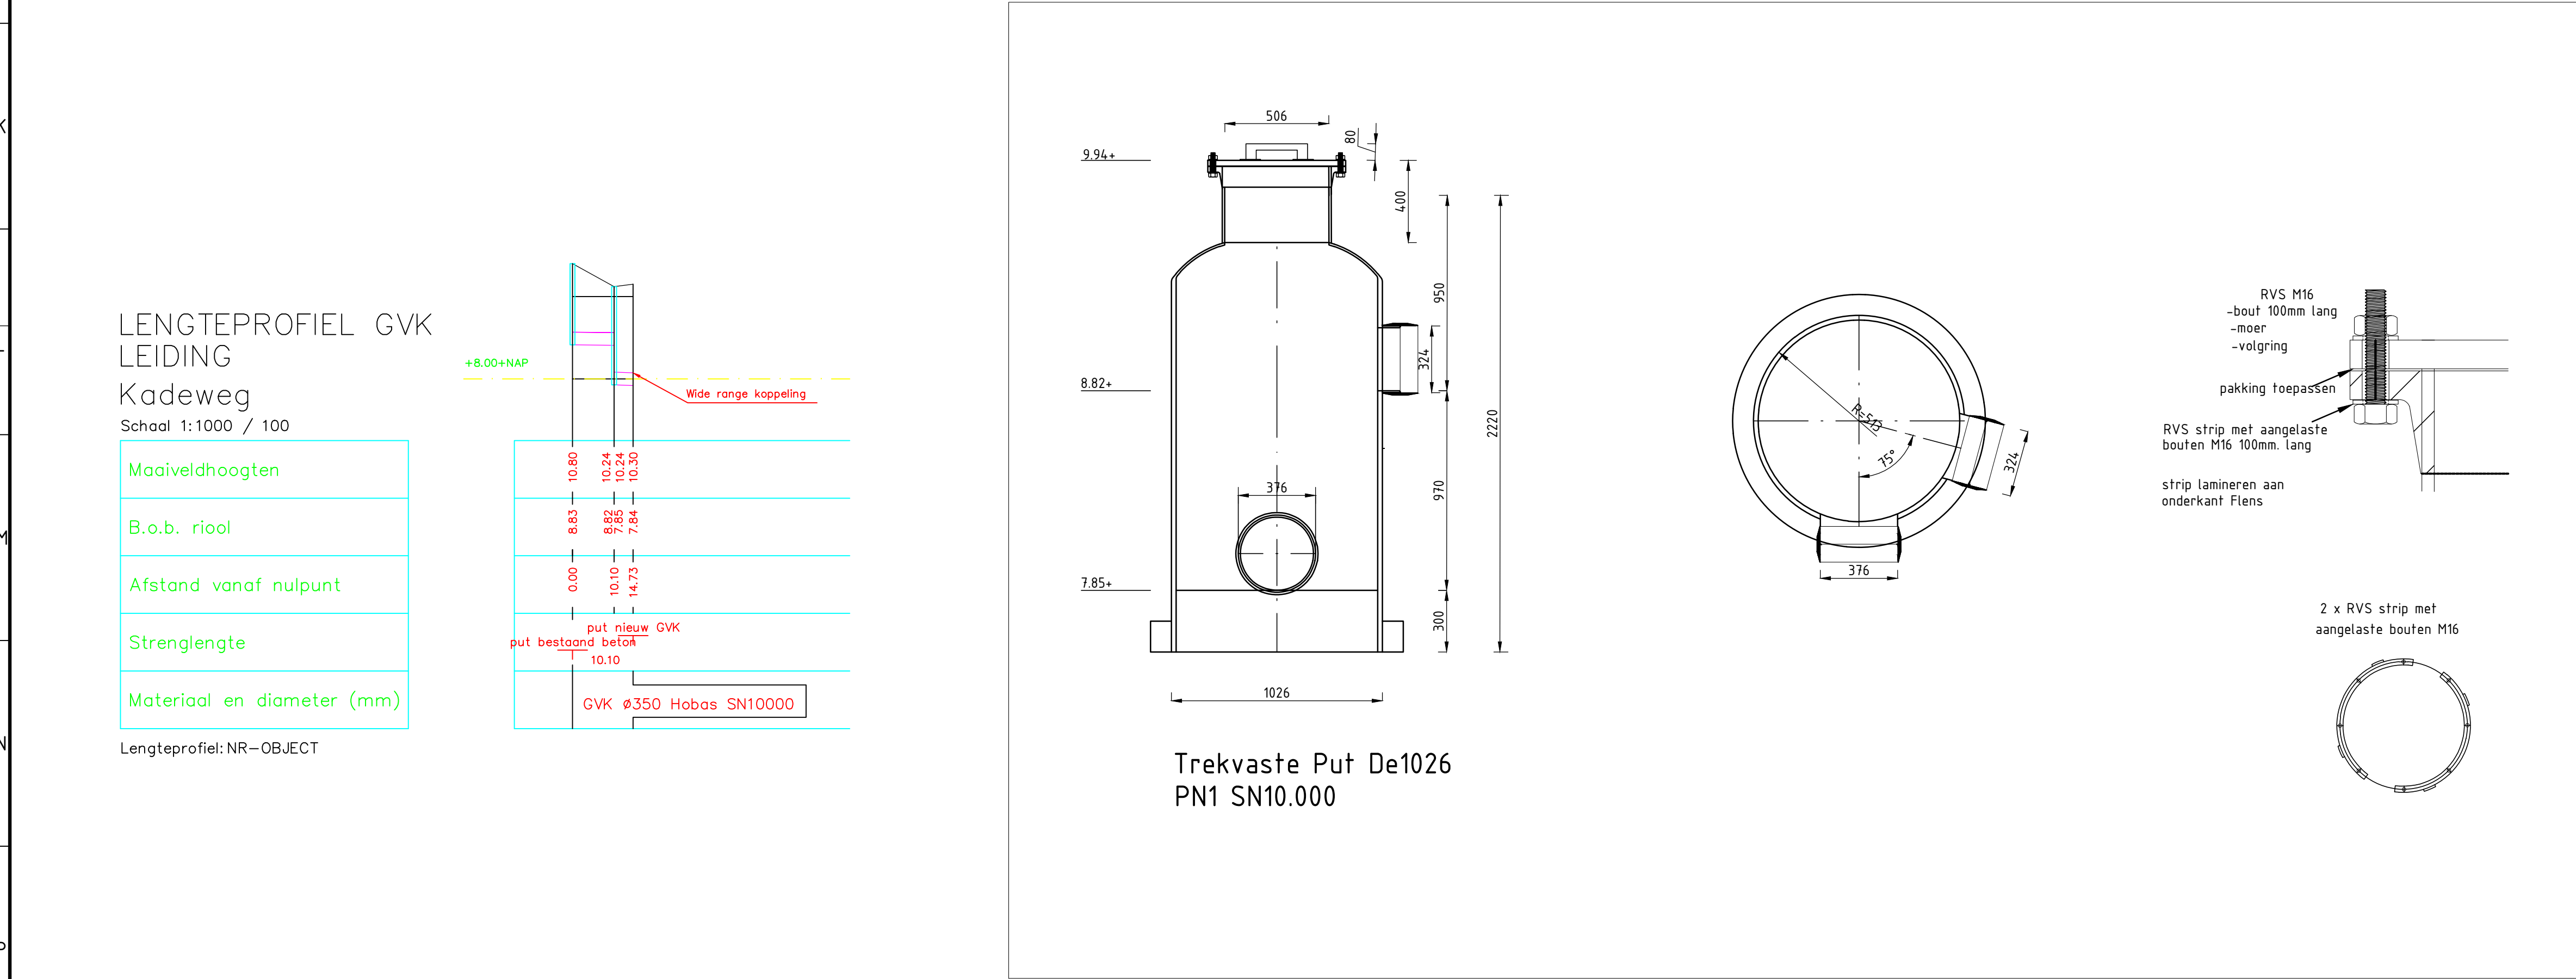

Detail GVK put

Schaal 1:20



### LENGTEPROFIEL GVK LEIDING

Kadeweg

Schaal 1:1000 / 100

|                            |
|----------------------------|
| Maatveldhoogten            |
| B.o.b. riool               |
| Afstand vanaf nulpunt      |
| Strenglengte               |
| Materiaal en diameter (mm) |

Lengteprofiel: NR-OBJECT

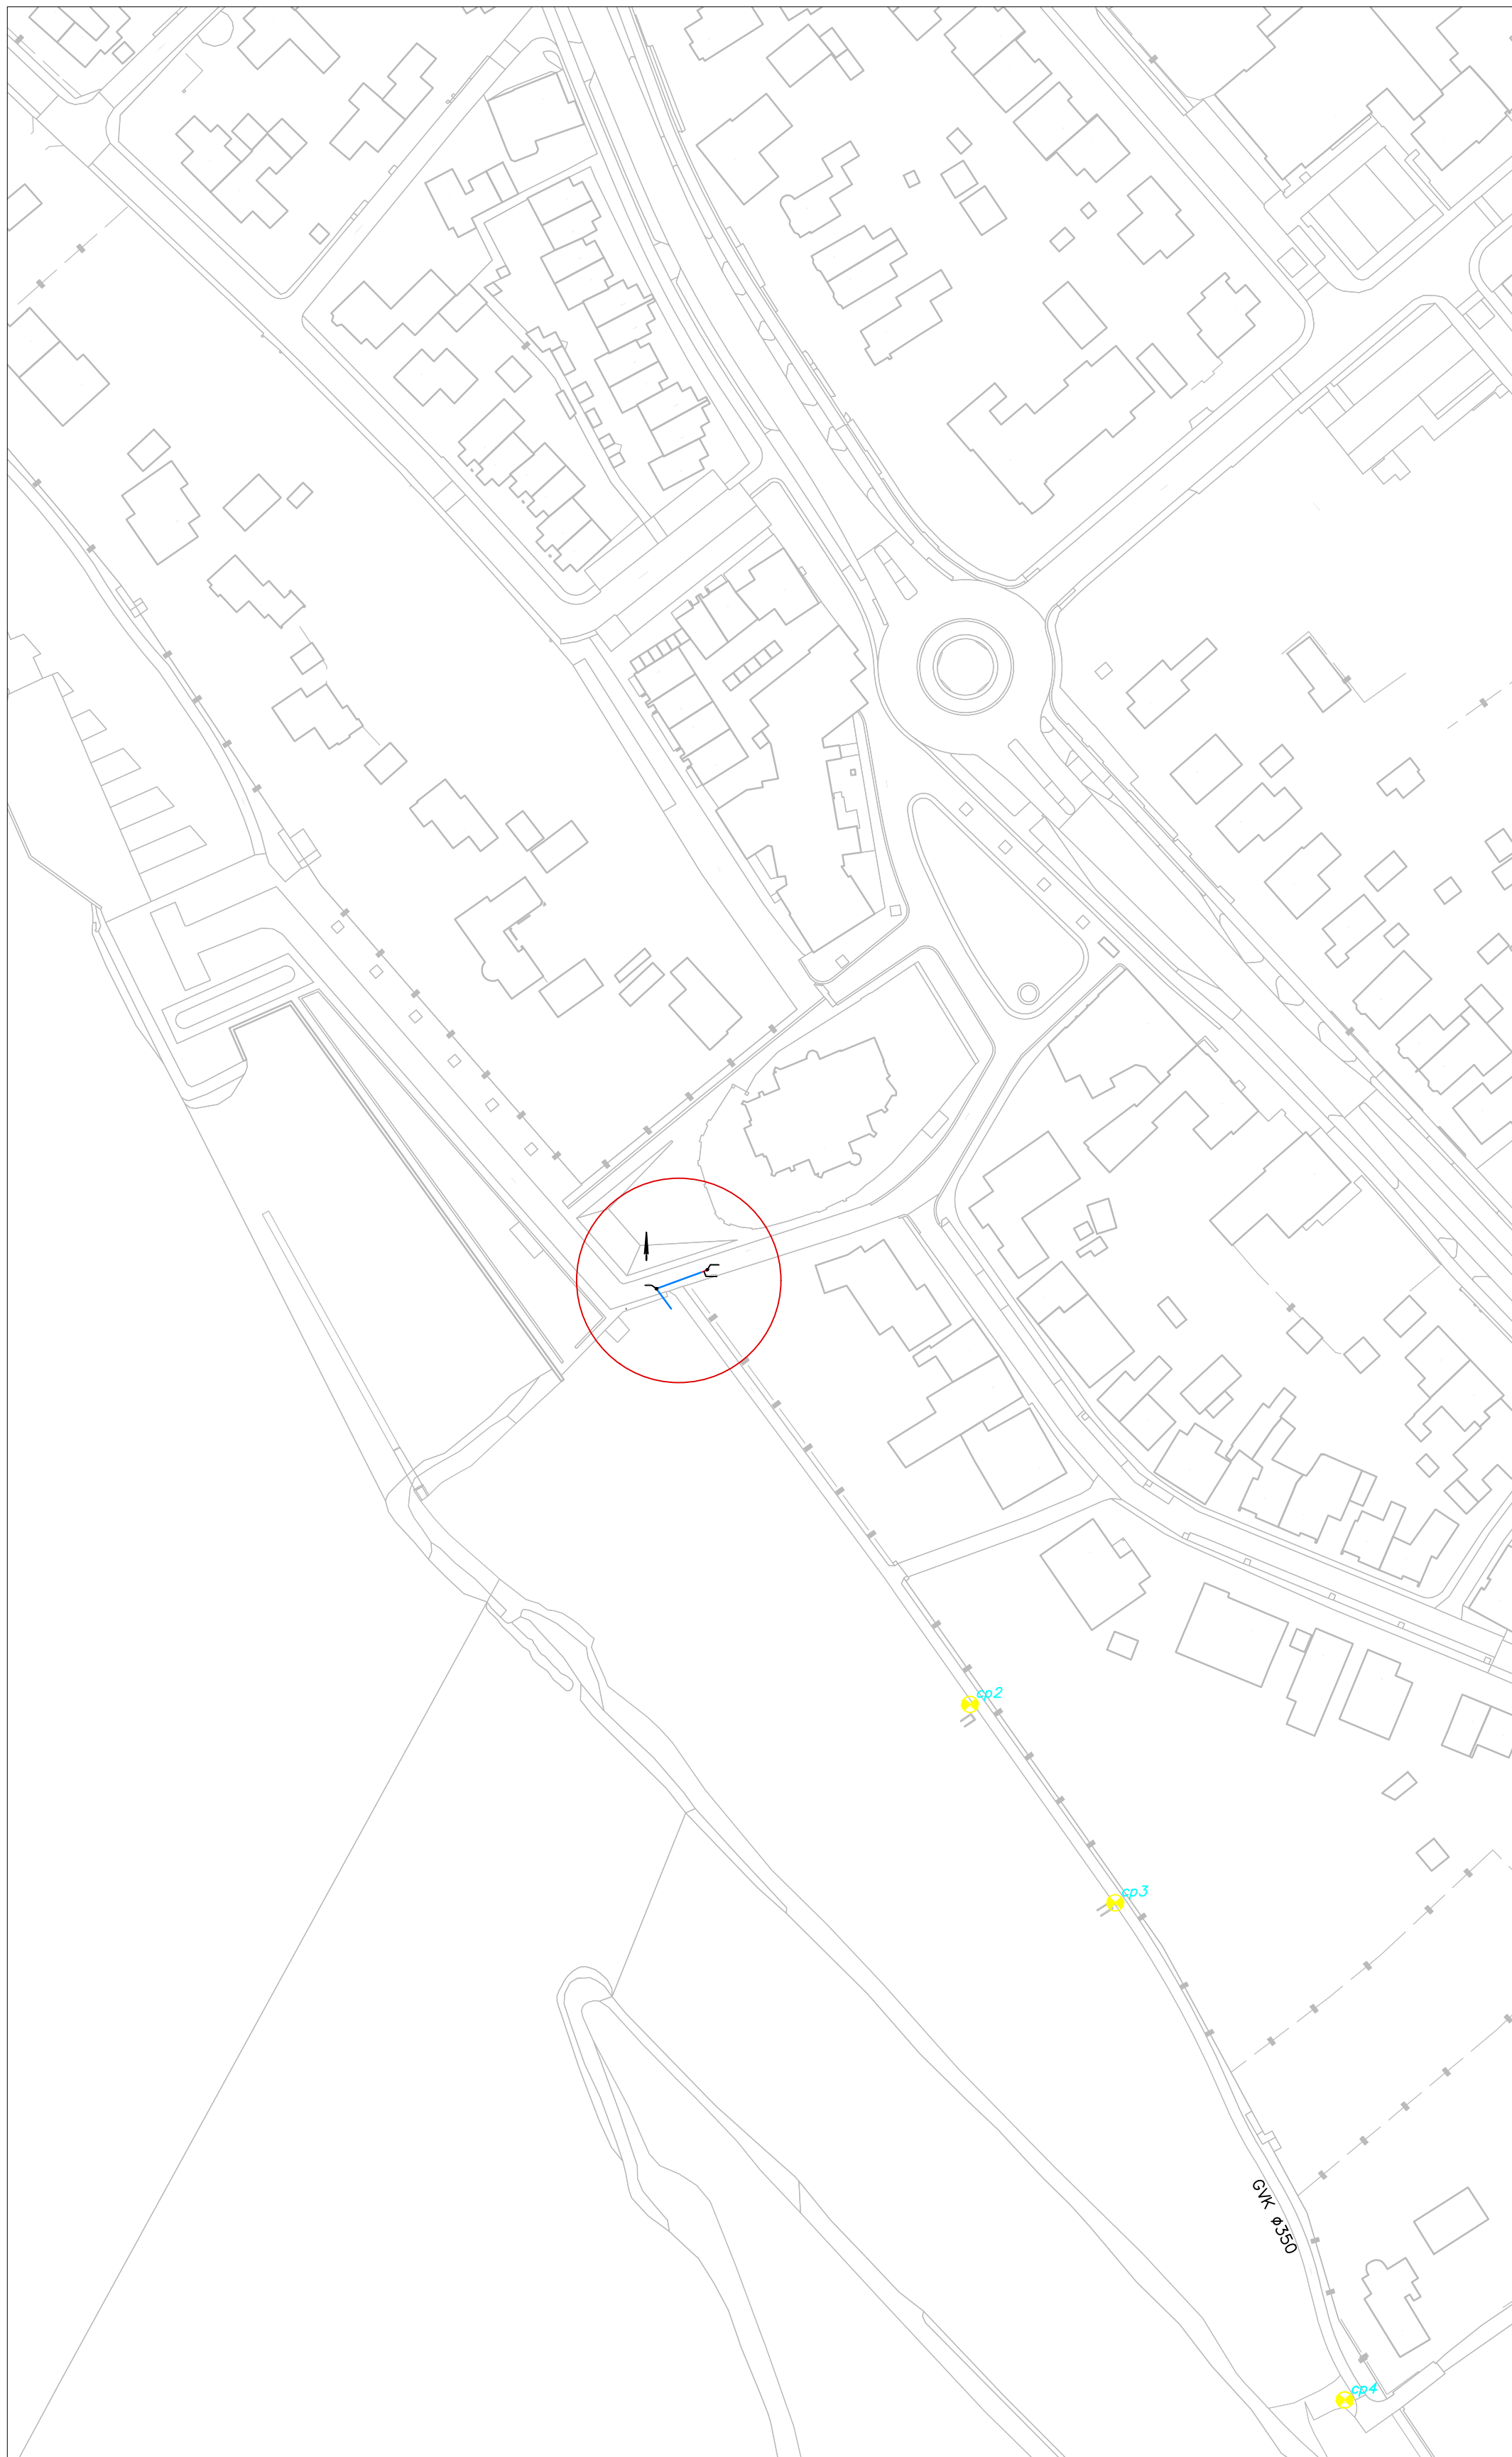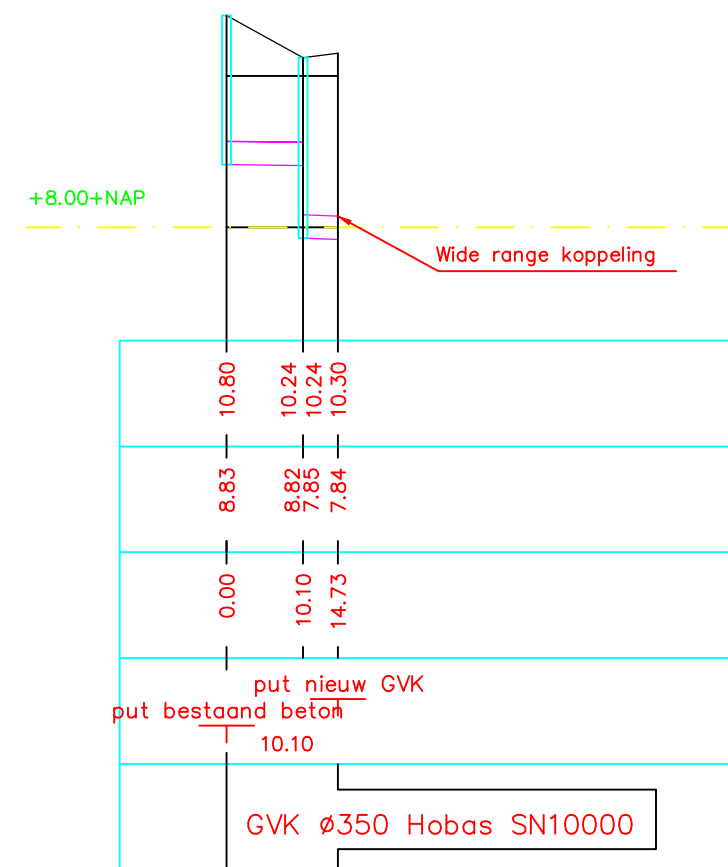

SITUATIE GVK leiding Veerstoep – as built

Schaal 1:1000

### LEGENDA

|  |               |
|--|---------------|
|  | GVK leiding   |
|  | GVK put nieuw |

|                                                                 |              |                     |               |         |       |
|-----------------------------------------------------------------|--------------|---------------------|---------------|---------|-------|
| locatie                                                         | omschrijving | getekend            | gecontroleerd | revisie | datum |
| Waterschap Limburg                                              |              |                     |               |         |       |
| project                                                         |              | waterschap limburg  |               |         |       |
| Dijkversterkingen Gemeenten Bergen, Gennep en Mook en Middelaar |              | WISSERS PLOEDMAKERS |               |         |       |
| omschrijving                                                    |              | fph                 |               |         |       |
| As-Built persleiding WBL                                        |              | WETERING            |               |         |       |
| documentatie                                                    |              | V12                 |               |         |       |
| formaat                                                         |              | schaal              | type          | bladen  | van   |
| A0                                                              |              | As-built            |               | 1       | 1     |