

DATUM 22 maart 2021
UW BRIEF VAN 17 december 2020
UW KENMERK DPO-004
ONS KENMERK PB2021-062253
INGEKOMEN NR. PB2020-051756
ONDERWERP Watervergunning

CONTACTPERSOON E. Poon
DOORKIESNUMMER 088 97436 94
E-MAILADRES E.Poon@wshd.nl
AANTAL BIJLAGEN 2
OLONUMMER 5683991
DOSSIERNUMMER VTH2020-7224



waterschap
**Hollandse
Delta**

Van den Herik Kust- en Oeverwerken B.V.
T.a.v. de heer R. van Duivenbode
Postbus 191
3360 AD SLIEDRECHT

Geachte heer Cornelissen,

Op 17 december 2020 hebben wij uw aanvraag ontvangen. De aanvraag betreft het verwijderen van brandstofleidingen en een betonnen put tussen Numansdorp en Willemstad.

Ons besluit

Wij hebben besloten de gevraagde vergunning te verlenen. Deze vergunning met nummer VTH2020-7224 treft u als bijlage aan.

Het besluit en de voorschriften die wij aan de vergunning verbinden, kunt u lezen in deel 1 van de vergunning. De aangevraagde activiteiten en onze overwegingen die hebben geleid tot dit besluit kunt u lezen in deel 2 van de vergunning. Met welke aandachtspunten u rekening moet houden kunt u lezen in deel 3 van de vergunning.

Start activiteiten

U moet ons vooraf op de hoogte stellen van de start van de activiteiten. Als wij niet weten wanneer u begint, loopt u het risico dat u de uitgevoerde werken achteraf moet aanpassen. In voorschrift 1 van de vergunning staat hoe u ons op de hoogte moet brengen.

Leges

Aan het in behandeling nemen van uw aanvraag zijn geen leges verbonden.

Opmerkingen


1. Mogelijk heeft u behalve deze vergunning nog andere vergunningen, ontheffingen en/of (privaatrechtelijke) toestemmingen nodig voor de vergunde activiteiten.
2. Zonder de schriftelijke toestemming van het waterschap mag het werk niet worden gewijzigd, uitgebreid of verwijderd.
3. Voordat u met de graafwerkzaamheden start adviseren wij u zich op de hoogte te stellen van eventueel aanwezige kabels en leidingen ter plaatse van de activiteiten.
4. Voor eventuele grondwateronttrekkingen moet apart een melding worden gedaan of vergunning worden aangevraagd bij het waterschap.
5. Van 1 oktober tot 1 april daaropvolgend geldt voor primaire waterkeringen een stormseizoen, waarbinnen geen activiteiten uitgevoerd mogen worden.

Handelsweg 100
2988 DC Ridderkerk
postadres Postbus 4103
2980 GC Ridderkerk
telefoon 088 974 30 00
internet www.wshd.nl
info@wshd.nl

Contact

Voor vragen over deze brief en de vergunning kunt u contact opnemen met bovengenoemde contactpersoon. Wij verzoeken u bij alle correspondentie over deze vergunning het dossiernummer te vermelden.

Hoogachtend,
namens dijkgraaf en heemraden,

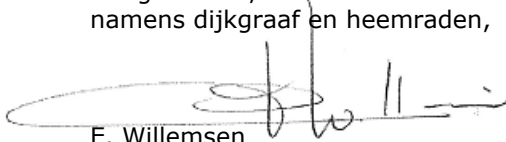

E. Willemsen
teamleider vergunningverlening

Afschrift aan:

- a. het college van burgemeester en wethouders van de gemeente Hoeksche Waard,
info@gemeentehw.nl;
- b. gemachtigde, ARA Adviesburo B.V., m.cornelissen@ara-adviesburo.com.





waterschap
**Hollandse
Delta**

Watervergunning nummer VTH2020-7224

Deel 1 Besluit en voorschriften

Aanhef

Dijkgraaf en heemraden van waterschap Hollandse Delta hebben op 17 december 2020 een aanvraag ontvangen van om een vergunning te verlenen.

Besluit

Gelet op de bepalingen van de Waterwet, de Keur van waterschap Hollandse Delta, de Algemene wet bestuursrecht en de in deel 2 vermelde overwegingen besluiten dijkgraaf en heemraden als volgt:

1. de gevraagde vergunning als bedoeld in artikel 3.2 van de Keur van waterschap Hollandse Delta aan Van den Herik Kust- en Oeverwerken B.V., Galathesdijk 12, 3257 LE Ooltgensplaat of diens rechtverkrijgende(n) te verlenen voor het verwijderen van brandstofleidingen en een betonnen put tussen Numansdorp en Willemstad;
2. de vergunning te verlenen voor de realisatie van de werken genoemd onder besluit 1 voor een periode van drie jaar, gerekend vanaf het moment dat de vergunning in werking treedt;
3. de vergunning te verlenen voor onbepaalde tijd voor het hebben en onderhouden van de werken genoemd onder besluit 1;
4. de tekeningen zoals opgenomen in de bijlage 2 deel te laten uitmaken van deze vergunning;
5. aan de vergunning de in deel 1 opgenomen voorschriften te verbinden.

Ondertekening

Ridderkerk, d.d. 19 maart 2021

Namens dijkgraaf en heemraden,

P. Schakel
hoofd afdeling Vergunningverlening, Toezicht en Handhaving

Handelsweg 100
2988 DC Ridderkerk
postadres Postbus 4103
2980 GC Ridderkerk
telefoon 088 974 30 00
internet www.wshd.nl
info@wshd.nl



Voorschriften

Ten aanzien van aanvang en voltooiing van de activiteiten

1. De aanvang van de activiteiten moet ten minste één week van tevoren worden gemeld bij het waterschapsloket. Tevens moet u een naam en telefoonnummer van een contactpersoon, die in geval van calamiteiten door het waterschap bereikt kan worden doorgegeven. Het waterschapsloket is bereikbaar op telefoonnummer 0900 2005005 (lokaal tarief) of per e-mail 2005005@wshd.nl.
2. Als ten behoeve van onderhoud enige grondroering, ophoging of vernieuwing moet worden gedaan, moet dit ten minste één week van tevoren schriftelijk worden gemeld bij het waterschapsloket.
3. Schade en onderhoud aan de waterkering en het oppervlaktewaterlichaam, als gevolg van de uitvoering van de activiteiten, blijft gedurende een periode van een jaar na voltooiing van de activiteiten voor rekening van de vergunninghouder.

Ten aanzien van uitvoering en revisie

4. Tijdens de uitvoering van de activiteiten moet een exemplaar van deze vergunning met bijbehorende bijlagen op de uitvoeringslocatie aanwezig zijn.
5. De activiteiten moeten worden uitgevoerd overeenkomstig de bij deze vergunning behorende bijlagen, behoudens de uit de voorschriften voortvloeiende wijzigingen en/of aanvullingen.
6. Ten aanzien van de voorschriften is het ter plaatse geldende leggerprofiel maatgevend. Behalve wanneer het oppervlaktewaterlichaam ruimere afmetingen heeft, dan moet van deze ruimere afmetingen worden uitgegaan.
7. Tijdens de uitvoering moeten op eerste aanwijzing van het waterschap in geval van calamiteiten en/of wateroverlast door de vergunninghouder direct alle maatregelen worden genomen die nodig zijn om de stabiliteit en veiligheid van de waterkering en de lokale waterhuishouding te waarborgen.
8. Alle voor de uitvoering van de activiteiten in, langs of over de waterkering en het oppervlaktewaterlichaam te maken hulpconstructies behoeven de goedkeuring van het waterschap en moeten direct na het gereedkomen van het onderdeel van de activiteiten waarvoor zij werden aangebracht volledig worden verwijderd.
9. De stabiliteit en veiligheid van de waterkering en de lokale waterhuishouding mag tijdens de uitvoering van de werken niet onnodig worden verstoord. Hiertoe moeten afdoende maatregelen getroffen worden.
10. Na uitvoering van de activiteiten moet binnen 2 maanden de revisietekeningen conform het Rijksdriehoeksstelsel digitaal aan het waterschap worden toegezonden.

Ten aanzien van grondroeringen

11. Grondroeringen moeten tot het strikt noodzakelijke worden beperkt. Eventuele nazakkingen of zettingen, voor zover die het gevolg zijn van de vergunde activiteiten, moeten door en op kosten van de vergunninghouder worden hersteld.
12. Het is verboden (met uitzondering van de vergunde activiteiten) iets van het waterstaatswerk (waterkering of oppervlaktewaterlichaam) te ontgraven.
13. Grondroeringen moeten op een zodanige wijze worden uitgevoerd, dat de gemaakte taluds niet kunnen afschuiven.
14. Alvorens met de activiteiten wordt begonnen moet het grasgewas kort worden afgemaaid en de bezoding worden afgenomen.



waterschap
**Hollandse
Delta**

15. De eventueel overblijvende grond moet ter plaatse worden verwerkt.
16. Bij ongeschiktheid van de vrijgekomen materialen voor sleufherstel, omdat de vereiste verdichtingsgraad niet meer kan worden bereikt, moet(en) de ontgraving(en) worden aangevuld met materiaal dat een gelijkwaardige funderingsopbouw geeft als de aanliggende ondergrond.
17. De verschillende grondsoorten moeten in oorspronkelijke volgorde worden teruggebracht, deze grond moet mechanisch worden verdicht in lagen van 0,20 m tot het oorspronkelijke maaiveld.

Ten aanzien van het verwijderen van objecten (put en brandstofleidingen)

Algemeen

18. De betonnen put en leidingen moeten, inclusief alle behorende voorzieningen, geheel worden verwijderd uit de waterkering, de zonering van de waterkering en de beschermingszone van het oppervlaktewaterlichaam.
19. Voor het verwijderen van de put en leidingen mag niet meer worden ontgraven dan strikt noodzakelijk.
20. De put en leidingen moeten via een open ontgraving worden verwijderd.
21. De te graven sleuf mag maximaal 5 m breed zijn en mag niet breder en langer zijn dan strikt noodzakelijk.
22. Met betrekking tot het verwijderen van de leidingen mag de sleuf een diepte hebben van maximaal 1 m onder maaiveld.
Met betrekking tot het verwijderen van de put mag de sleuf een diepte hebben van maximaal 2 m onder maaiveld.

Waterkering

23. Na het verwijderen van de put en leidingen moet de waterkering weer worden aangevuld zoals het naastliggende profiel.
24. Voordat aanvullingen met dijkklei categorie 1 plaatsvinden, moet het bestaande beloop van de waterkering worden ontzood en opgeruwd.
25. Door de uitvoering van de activiteiten mogen in de waterkering geen holle ruimten achterblijven.
26. De gerealiseerde sleuf in de zonering van de waterkering moet aan het eind van iedere dag gedicht worden.

Oppervlaktewaterlichaam

27. De te realiseren sleuf voor het verwijderen van de put bij het oppervlaktewaterlichaam moet tenminste 1 m uit de insteek van het oppervlaktewaterlichaam worden gegraven.
28. Het te realiseren werk mag niet leiden tot inzakking of verzakking van de taluds.
29. In geval van inzakking of verzakking van de taluds moet vergunninghouder zorgen voor herstel van de taluds.

Ten aanzien van calamiteiten

30. In het geval van brandstoflekkage dient vergunninghouder de te verrichten werkzaamheden, verband houdende met de calamiteit, voor te leggen aan het waterschap, zodat het waterschap bekend is met de te verrichten werkzaamheden en de gevolgen daarvan voor de waterkering.

Ten aanzien van bereikbaarheid

31. De uitvoering en constructie van de in deze vergunning genoemde activiteiten moeten van een zodanige aard zijn, dat de beschermingszone langs de waterstaatswerken bereikbaar en berijdbaar is en blijft voor onderhoudsmaterieel.



Ten aanzien van afwerking

32. Als gevolg van de activiteiten mag geen grond, bagger of vuil in het water geraken of achterblijven. Direct na gereedkomen van de activiteiten, moet ter plaatse het oppervlaktewaterlichaam worden opgeschoond.
33. Het oppervlak moet geheel in overeenstemming met de omgeving worden afgewerkt en bekleed en eventuele verharding moet in de oorspronkelijke staat hersteld worden.
34. Direct na de voltooiing van de activiteiten moet het oppervlak geheel in overeenstemming met de omgeving worden afgewerkt en bekleed en direct worden voorzien van de oorspronkelijke steenbekleding/verharding of worden bezood of gezaaid met een rassenlijstmengsel type Delta 1.
35. Wanneer in de periode van 1 oktober tot 1 april daaropvolgend naar het oordeel van het waterschap op het werkterrein geen erosiebestendige dijkbekleding aanwezig is, of deze zich naar het oordeel van het waterschap in ondeugdelijke staat bevindt, moet op het werkterrein een weefseldoek Geolon Nicolon PP 40 of gelijkwaardig worden aangebracht. Het weefseldoek moet worden aangebracht met torstaal krammen met een doorsnede van ten minste 12 mm en een lengte van ten minste 800 mm. De krammen moeten worden aangebracht in vakken van 2 x 1 m en kruislings worden afgelijnd met staaldraad met een treksterkte van ten minste 235 N. De staaldraadkruizen zonder kram moet met een zandzak van ten minste 10 kg worden verankerd. Iedere zandzak moet worden verankerd met 2 krammen.
36. Het afstromende hemelwater mag geen uitspoeling van de waterkering ten gevolge hebben.
37. Losse materialen, planken e.d., die geen deel uitmaken van de activiteiten waarvoor vergunning is verleend, moeten direct na voltooiing van de activiteiten worden verwijderd.



Deel 2 Aanvraag en overwegingen

Aanleiding

Aanvrager wil niet functionele brandstofleidingen en een betonnen put verwijderen tussen Numansdorp en Willemstad.

Activiteiten waarvoor vergunning wordt aangevraagd

De aanvraag betreft het verwijderen van niet functionele brandstofleidingen en een betonnen put tussen Numansdorp en Willemstad.

De activiteiten vinden plaats in en/of nabij de waterkering plaatselijk bekend als Westersedijk in Numansdorp. Deze waterkering is een primaire waterkering volgens de legger van waterschap Hollandse Delta.

Voor de locatie van de activiteiten wordt verwezen naar bijlage 1.

Procedure

De aanvraag is op 17 december 2020 bij het omgevingsloket ingediend en bij het waterschap geregistreerd onder nummer PB2020-051756.

De aanvraag heeft betrekking op activiteiten in beheersgebieden waarbij zowel het waterschap als Rijkswaterstaat het bevoegde bestuursorgaan is, waardoor er sprake is van samenloop van bevoegdheden.

De betreffende activiteiten vallen bij Rijkswaterstaat niet onder een vergunningsplicht. De werkzaamheden vallen bij Rijkswaterstaat onder een meldingsplicht. Rijkswaterstaat ziet om die reden af van adviesverstrekking ten behoeve van de watervergunning.

De aanvraag omvat de volgende stukken:

- aanvraagformulier;
- aanbiedingsbrief ARA Adviesburo, d.d. 17 december 2020;
- tekening verwijderen leiding en putten, overzichtstekening nr 1905428A00-100, d.d. 3 juli 2020;
- bouwtekening pompput, ongenummerd en ongedateerd;
- werkplan Van den Herik, nr 11262 WPA-0073 v2.0, d.d. 1 december 2020.

De aanvrager is op 3 maart 2021 telefonisch mondeling op de hoogte gebracht van het feit dat de aanvraag nog onvoldoende gegevens bevat om in behandeling te kunnen nemen en is in de gelegenheid gesteld om de ontbrekende gegevens of bescheiden aan de aanvraag toe te voegen.

De volgende ontbrekende gegevens zijn op 3 maart 2021 ontvangen en geregistreerd onder nummer PB2021-062506 en PB2021-062507:

- e-mailbericht met toelichting.

De voorbereiding van deze vergunning heeft conform het gestelde in titel 4.1 van de Algemene wet bestuursrecht (Awb) plaatsgevonden.

Toetsing van de aanvraag

De aanvraag is getoetst aan de doelstellingen van de Waterwet en de Keur van waterschap Hollandse Delta. Deze doelstellingen en belangen vormen de basis voor vergunningverlening en zijn vastgelegd in wettelijk vastgestelde normen en aanvullend beleid. Dit is uitgewerkt in aanvullende regelgeving, water- en beheersplannen en beleidsregels.



waterschap
**Hollandse
Delta**

Overwegingen watersysteembeheer

Inleiding

Op dit moment liggen er twee zinkerleidingen (brandstofleidingen) tussen Numansdorp en Willemstad in het Hollands Diep. Deze leidingen, evenals een betonnen put in Numansdorp en in Willemstad, zijn niet langer functioneel. Om die reden wil aanvrager de 2 betonnen putten en 2 leidingen verwijderen.

Locatie

Eén van de te verwijderen betonnen putten en een deel van de te verwijderen leidingen liggen in Numansdorp, en daarmee in het beheersgebied van waterschap Hollandse Delta.

De te verwijderen betonnen put bevindt zich in de beschermingszone van een primaire waterkering, plaatselijk bekend als Westersedijk in Numansdorp. Ook ligt de betonnen put op circa 1 m van de insteek van watergang T01604, en daarmee in de beschermingszone van de watergang.

De in Numansdorp gelegen te verwijderen leidingen bevinden zich in de gehele zonering (kernzone, binnen- en buitendijkse beschermingszone, en buitenbeschermingszone) van voornoemde primaire waterkering.

Constructie en uitvoering

De te verwijderen betonnen put bevindt zich op een diepte van circa 2 m onder maaiveld. De betonnen put heeft een lengte van 4,70 m en een breedte van 2,50 m. De betonnen put wordt op locatie gesloopt. Het beton wordt kapot geprikt en de betonbrokken worden afgevoerd.

De in Numansdorp gelegen te verwijderen leidingen hebben een diameter van 0,20 m en bevinden zich op een diepte van circa 0,80 m onder maaiveld. De 2 leidingen bevinden zich op een afstand van circa 0,50 m van elkaar. Nadat de leidingen in stukken zijn geknipt, geslepen of gezaagd, worden de leidingdelen afgevoerd.

Zowel de betonnen put als de leidingen worden verwijderd via een open ontgraving. Om beide leidingen te verwijderen, wordt 1 sleuf gegraven. De te graven sleuf heeft een bovenbreedte van circa 5 m en een bodembreedte van circa 1 m. De sleuf heeft aan weerszijden een talud van circa 1:2 om inzakking van de sleuf te voorkomen. Voor wat betreft de duur van het werk geldt dat aan het einde van een werkdag de sleuf weer wordt aangevuld met grond. Na het verwijderen van de betonnen put en leidingen wordt de sleuf terug aangevuld met de uitgenomen grond en aangevuld met dijkklei erosieklasse I. De grondopbouw wordt erosiebestendig afgewerkt teruggebracht naar de oorspronkelijke situatie.

Hieronder wordt ingegaan op de effecten op het watersysteem ten gevolge van het verwijderen van de betonnen put en de leidingen die zich bevinden in het beheersgebied van waterschap Hollandse Delta.

Ten aanzien van waterkeringen

De kernzone van primaire waterkering Westersedijk in Numansdorp is 70 m breed. De waterkering heeft aan weerszijden van de kernzone een beschermingszone van circa 30 m breed. De waterkering heeft ook een buitenbeschermingszone van circa 127 m breed. Het maaiveld op de kruin van de waterkering is circa NAP + 5,22 m. De dijktafelhoogte is NAP + 4,80 m. Het maatgevend hoogwater is NAP + 2,65 m. De waterkering heeft een overhoogte van circa 0,42 m. Het betreft een robuuste waterkering.

Effecten op relevante faalmechanismen, stabiliteit en erosiebestendigheid

De in Numansdorp gelegen te verwijderen put bevindt zich in de binnendijkse beschermingszone van de waterkering. De in Numansdorp gelegen te verwijderen leidingen bevinden zich in de gehele zonering van de waterkering.

Werkzaamheden die worden uitgevoerd in en nabij waterkeringen kunnen van invloed zijn op het in gang zetten van faalmechanismen en het falen van de waterkering. Ontgravingen en het verwijderen van de erosiebestendige laag van een waterkering kan leiden tot instabiliteit van de waterkering. Het niet goed afwerken van de werken kan afschuiving, erosie en piping tot gevolg hebben.



waterschap
**Hollandse
Delta**

De werken hebben een tijdelijke duur, waarbij per werkdag niet meer wordt ontgraven dan aan het eind van de werkdag kan worden gedicht. Daarnaast vinden de ontgravingen plaats via een open ontgraving. Het risico op schade aan de waterkering is daarmee gering, aangezien de ontgraving niet diep is. Er wordt gegraven tot maximaal 2 m onder maaiveld in het geval van de betonnen werkput en tot maximaal 1 m onder maaiveld in het geval van brandstofleidingen. Ook geldt dat de afmetingen van de ontgravingen gering zijn beperkt tot 5 m.

Voor de afwerking en het herstel van de ontgravingen zijn voorschriften in de vergunning opgenomen. Na verwijdering van de objecten moet de waterkering worden aangevuld en afgewerkt in overeenstemming met de omgeving en erosiebestendig worden afgewerkt, zodat er geen onacceptabel negatief effect op de waterkering bestaat.

Gelet op de robuustheid van de waterkering, de korte duur van het werk, de voorgeschreven maximale omvang en diepte van de sleuf, de wijze van uitvoering van de werken (open ontgraving en niet meer ontgraven dan in één dag gedicht kan worden) en de wijze van afwerking, heeft het werk geen onacceptabel negatief effect op de stabiliteit van de waterkering en is de kans op het in werking stellen van faalmechanismen gering, ondanks het uitvoeren van de werken in de zonering van de waterkering.

Uitvoeringsperiode (stormseizoen)

De werken vinden plaats buiten het stormseizoen

Ten aanzien van calamiteiten

Tijdens de uitvoering van de werkzaamheden zorgt vergunninghouder ervoor dat er zich geen calamiteiten, zoals brandstoflekkage, voordoen.

In het geval van brandstoflekkage is voorgeschreven dat vergunninghouder de te verrichten werkzaamheden verband houdende met de calamiteit voorlegt aan het waterschap. Hiermee is gewaarborgd dat de door vergunninghouder te verrichten werkzaamheden bij calamiteiten geen onacceptabel grote schade aan de waterkering veroorzaakt.

Ten aanzien van oppervlaktewaterlichamen

Effecten op bergingscapaciteit, doorstroming

Het te beschermen belang voor het waterschap bij het verwijderen van objecten in en nabij oppervlaktewaterlichamen betreft voornamelijk de stabiliteit van de taluds van de watergang. Voorkomen moet worden dat de taluds inzakken en daarmee de bergingscapaciteit en doorstroming belemmeren.

In dit specifieke geval betreft het te verwijderen object een put en leidingen. De objecten bevinden zich in de beschermingszone van overige watergang T01604 en worden verwijderd via een open ontgraving. De ontgraving komt niet dichterbij dan 1 m van de insteek van de watergang. Hiermee is de stabiliteit van de taluds, bergingscapaciteit en doorstroming van de watergang gewaarborgd.

Effecten op de ruimte voor doelmatig beheer en onderhoud

De beheer- en onderhoudstaken van watergang T01604 liggen bij het waterschap. Tijdens de werkzaamheden is de beschermingszone langs de watergang ter plaatse van de ontgraving tijdelijk verminderd bereikbaar. De belemmering heeft een tijdelijk karakter. Na voltooiing van de werkzaamheden is de ruimte voor doelmatig beheer en onderhoud hersteld naar de oorspronkelijke situatie.

Effecten op de waterkwaliteit en de ecologie

Het te realiseren werk wordt niet in het natte profiel van de watergang uitgevoerd. Daarmee heeft het werk geen effect op de waterkwaliteit en ecologie.

Conclusie

De in de vergunning opgenomen voorschriften waarborgen dat de doelstellingen van het waterbeheer voldoende worden beschermd. Op grond van de overwegingen bestaan daarom geen bezwaren tegen het verlenen van de gevraagde vergunning.



Deel 3 Bezwaar en aandachtspunten

Bezwaar

Dijkgraaf en heemraden wijzen u op de mogelijkheid om op grond van artikel 7:1 van de Awb bezwaar te maken tegen dit besluit door het indienen van een bezwaarschrift. De termijn voor het indienen van een bezwaarschrift bedraagt zes weken vanaf de dag na verzenddatum van dit besluit. Het bezwaarschrift moet bevatten uw naam en adres, de dagtekening, een omschrijving van het besluit waartegen het bezwaar is gericht en de gronden van het bezwaar. Ook moet het bezwaarschrift ondertekend zijn. U kunt het bezwaarschrift sturen aan het college van dijkgraaf en heemraden van waterschap Hollandse Delta, Postbus 4103, 2980 GC Ridderkerk.

Naast het indienen van een bezwaarschrift kunt u in geval van een spoedeisend belang op grond van artikel 8:81 Awb een verzoek tot het treffen van een voorlopige voorziening doen bij de Voorzieningenrechter van de sector bestuursrecht van de Rechtbank Rotterdam, Postbus 50950, 3007 BL Rotterdam. U kunt ook digitaal een voorlopige voorziening aanvragen bij genoemde rechtbank via <https://www.rechtspraak.nl/Organisatie-en-contact/Rechtsgebieden/Bestuursrecht>. Daarvoor moet u beschikken over een elektronische handtekening (DigiD). Kijk op de genoemde site voor de precieze voorwaarden.

Wij verzoeken u een afschrift van het verzoek tot het treffen van een voorlopige voorziening toe te zenden aan het college van dijkgraaf en heemraden van waterschap Hollandse Delta, Postbus 4103, 2980 GC Ridderkerk.

Aandachtspunten

1. Tegen dit besluit kan ook door andere belanghebbenden bezwaar worden gemaakt. De bezwaartermijn voor het indienen van een bezwaarschrift bedraagt zes weken vanaf de dag na verzenddatum van dit besluit. Wij wijzen u erop dat uitvoering van de vergunde activiteiten binnen de bezwaartermijn geheel voor eigen risico is.
2. Het hebben van deze vergunning ontslaat de houder niet van de verplichting om alle redelijkerwijs mogelijke maatregelen te treffen teneinde te voorkomen dat derden of waterschap Hollandse Delta ten gevolge van het gebruik maken van de vergunning schade lijden.
3. Als het vergunningplichtige werk in andere handen overgaat – bijvoorbeeld door verkoop, erfopvolging, overdracht van gebruiksrecht of anderszins – moet wijziging van de tenaamstelling van de vergunning schriftelijk worden gemeld bij dijkgraaf en heemraden waterschap Hollandse Delta. De melding moet worden gedaan binnen vier weken nadat de vergunning voor hem is gaan gelden.
4. Als gedurende drie achtereenvolgende jaren geen gebruik is gemaakt van deze vergunning kunnen dijkgraaf en heemraden van waterschap Hollandse Delta deze vergunning geheel of gedeeltelijk intrekken.



BIJLAGE 1 Locatie – te verwijderen leidingen en put in Numansdorp



waterschap
**Hollandse
Delta**

Overzichtstekening



Te verwijderen
betonnen put
en leidingen




waterschap
**Hollandse
Delta**

Detailtekening 1- te verwijderen put en leidingen



Detailtekening 2 – put en leidingen in waterkering

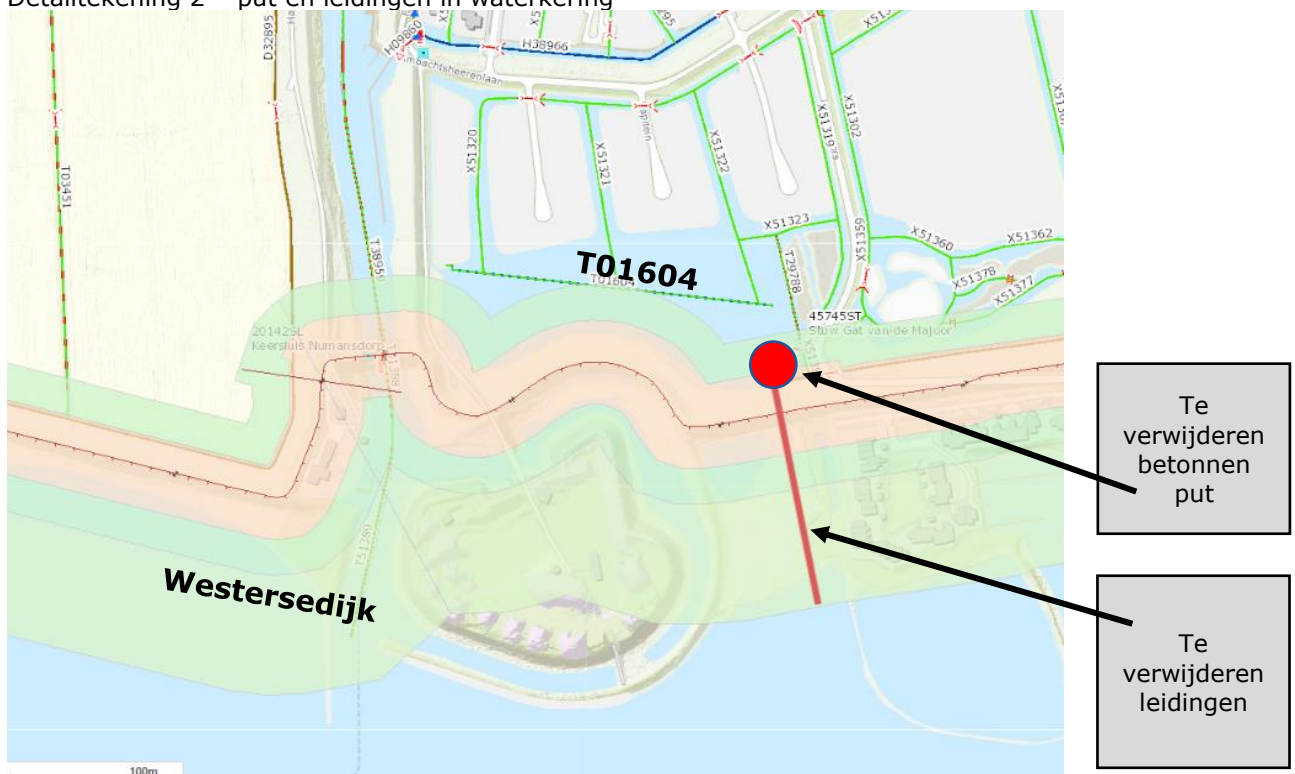



waterschap
**Hollandse
Delta**

Foto: locatie te verwijderen betonnen put ten opzichte van insteek overige watergang T01604 in Numansdorp







BIJLAGE 2 Tekeningen

De volgende tekeningen maken deel uit van de vergunning van waterschap Hollandse Delta met nummer VTH2020-7224:

- tekening verwijderen leiding en putten, overzichtstekening nr 1905428A00-100, d.d. 3 juli 2020;
- bouwtekening pompput, ongenummerd en ongedateerd.

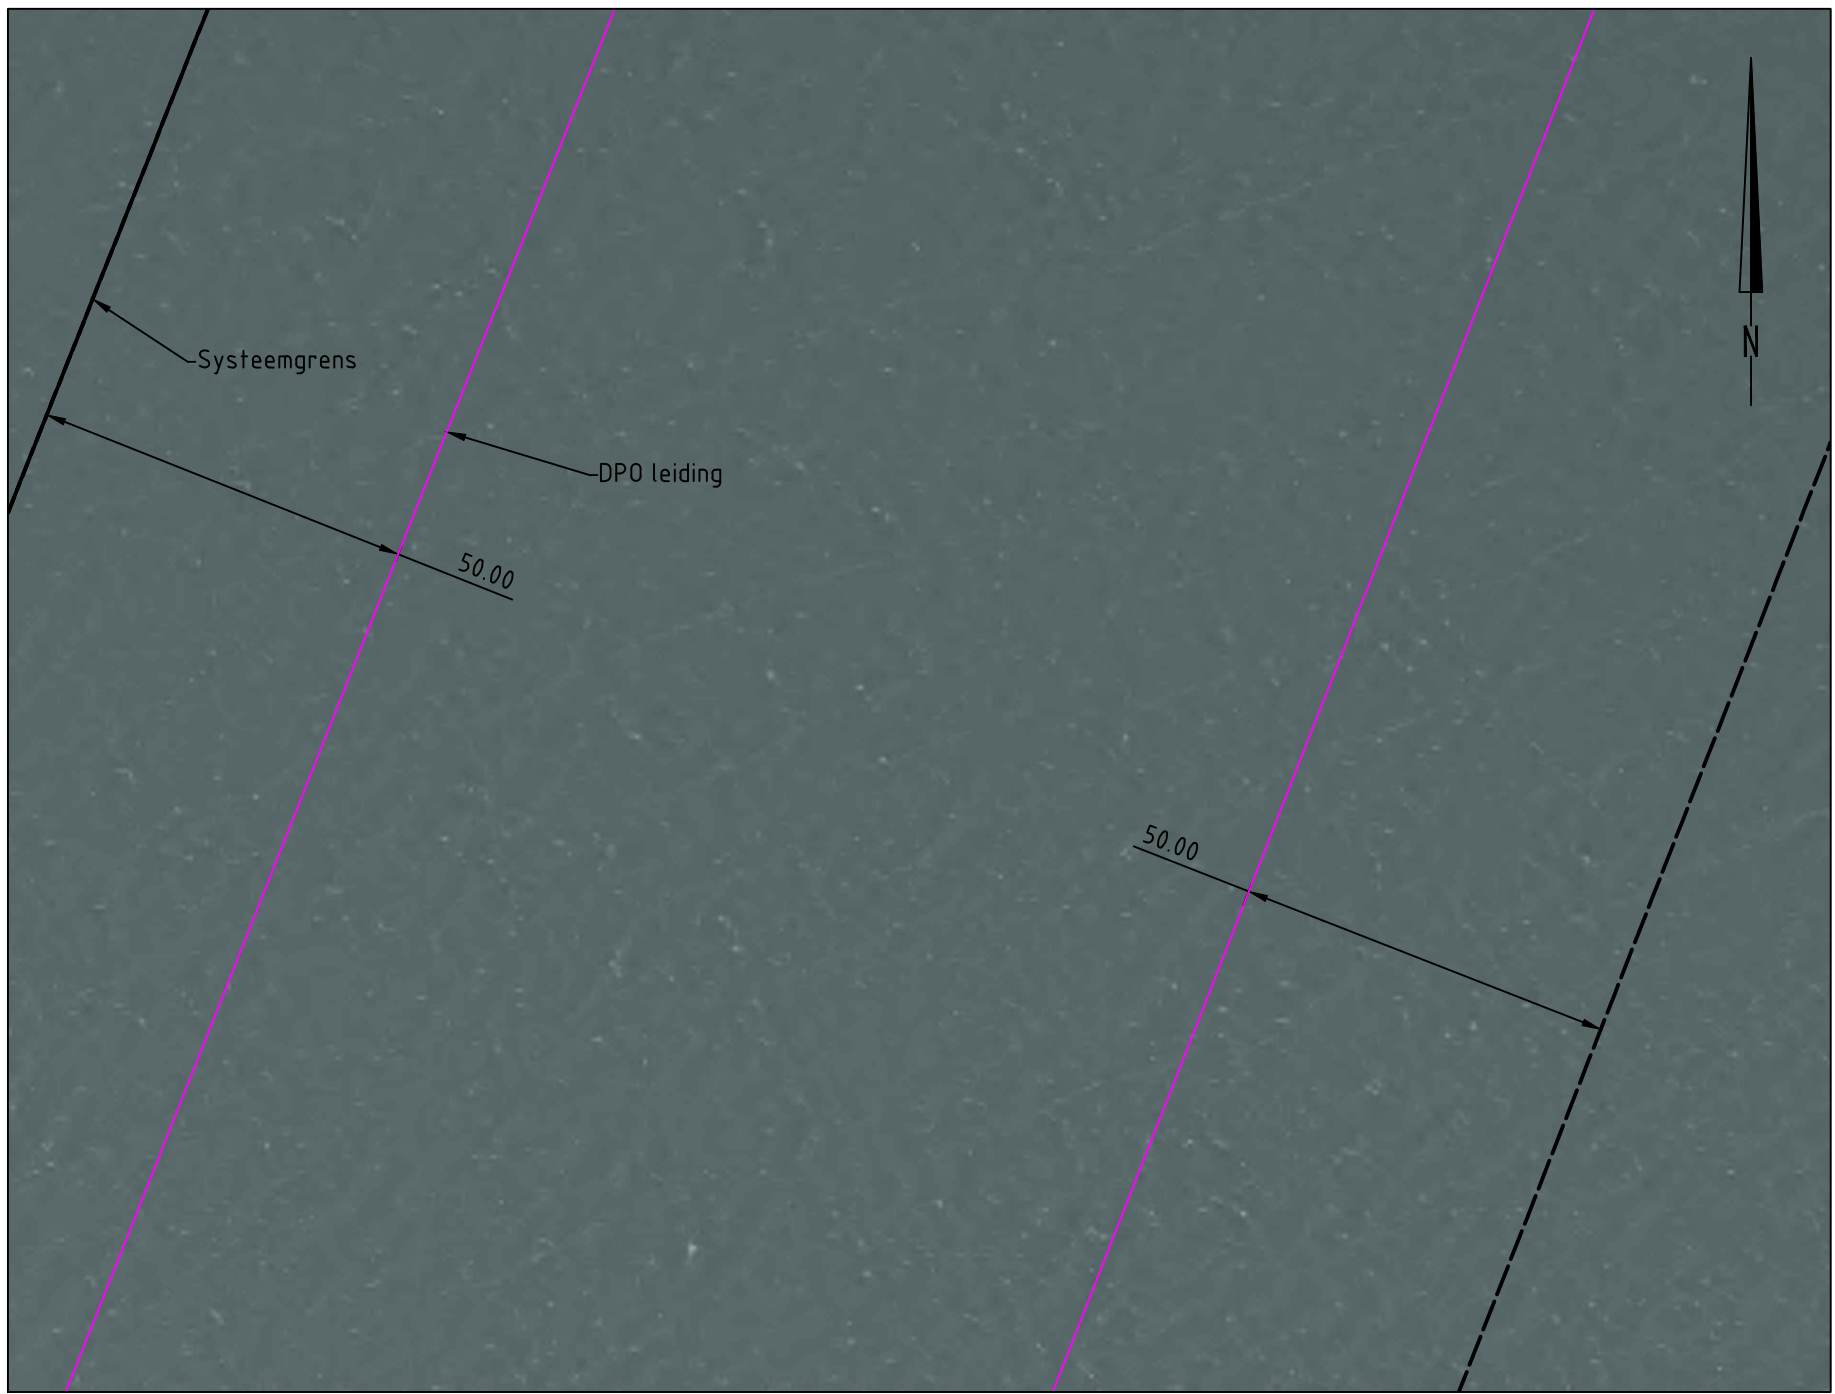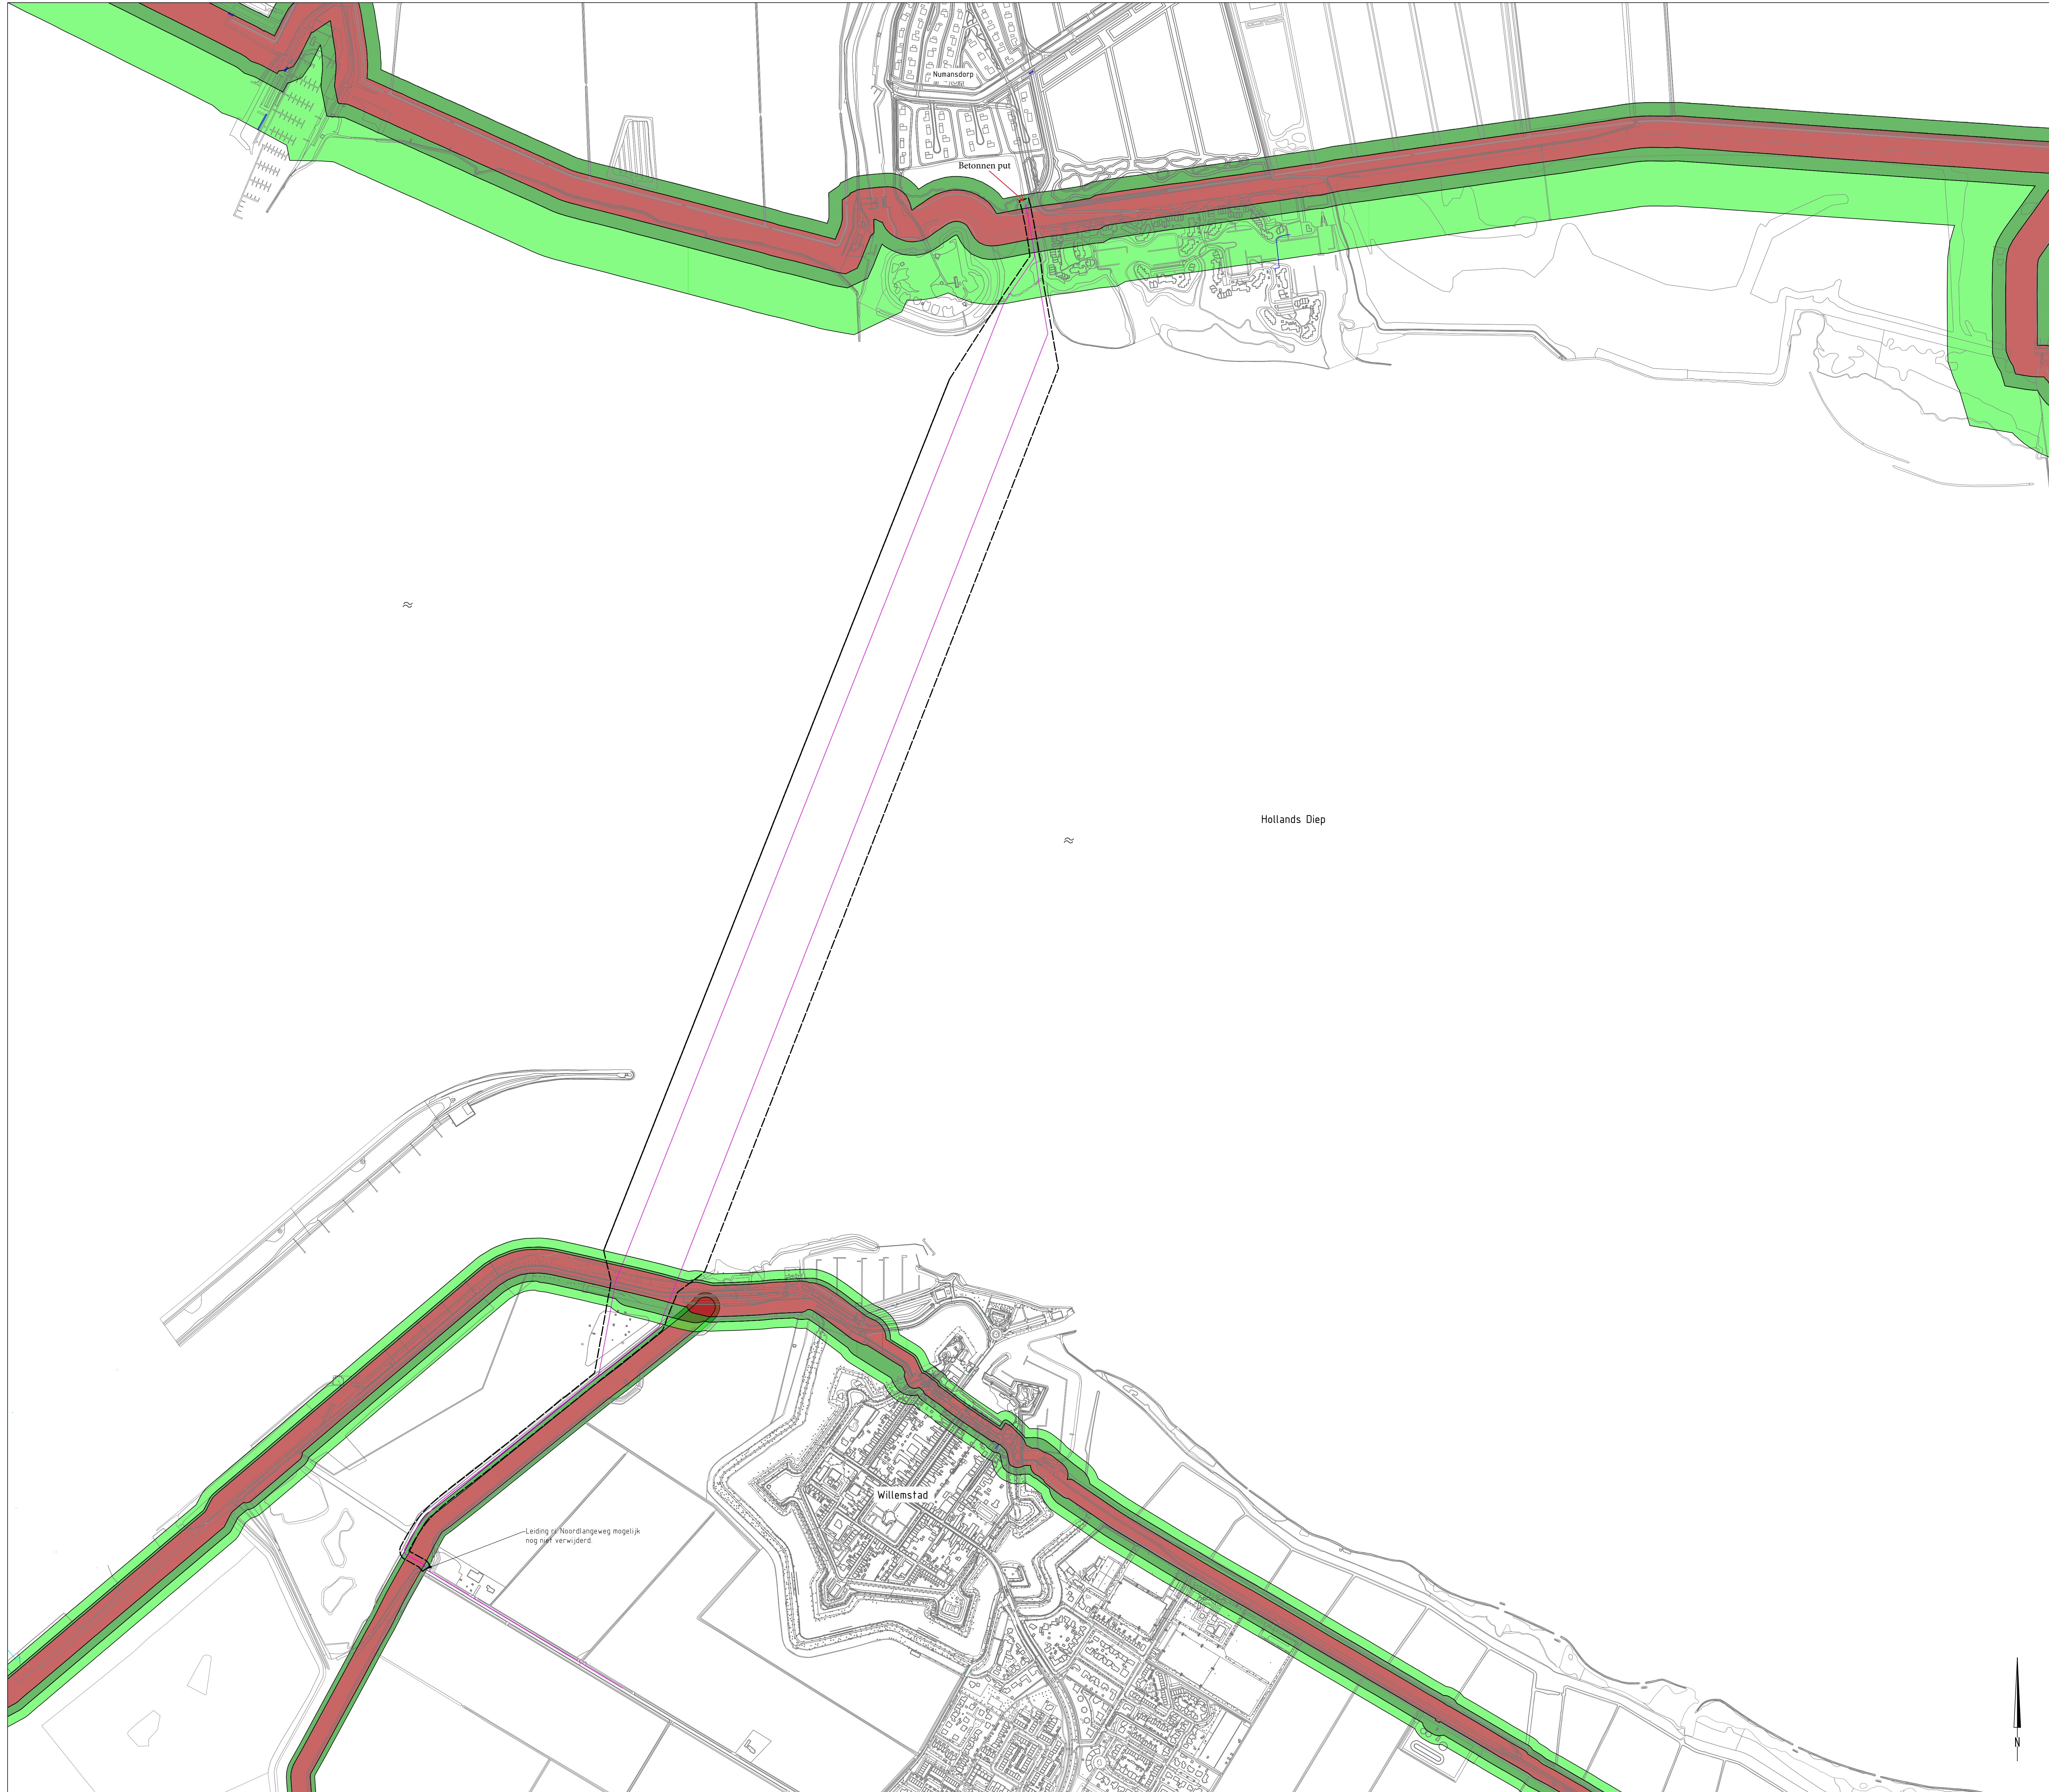

SITUATIE DPO LEIDINGEN & SYSTEEMGRENS
Schaal 1:1000

LEGENDA

- Buitenbeschermingszone
- Beschermingszone
- Kernzone
- Systeemgrens
- DPO leiding

Maten in meters, tenzij anders vermeld
Ligging bestaande kabels en leidingen ter indicatie ingetekend

Wijk	Datum	Get.	Omschrijving

Project:
Verwijderen leiding en putten
Locatie Hollands Diep

Opdrachtgever:
Defensie Pijpleiding Organisatie

Omschrijving:
Overzichtstekening


Besteknummer:

Get. (ontworpen) Oec. (controleur)



Projectnummer: 1905428A00
Projectleider: P. van Oosten
Auteur: R. Omri
Fase: VO
Logo opdrachtgever:


Formaat: A0
Schaal: 1:5000/1:1000
Status: Definitief
Datum: 03-07-2020
Blad: 01 van 01 bladen
Nummer: 1905428A00-100
Wijk:

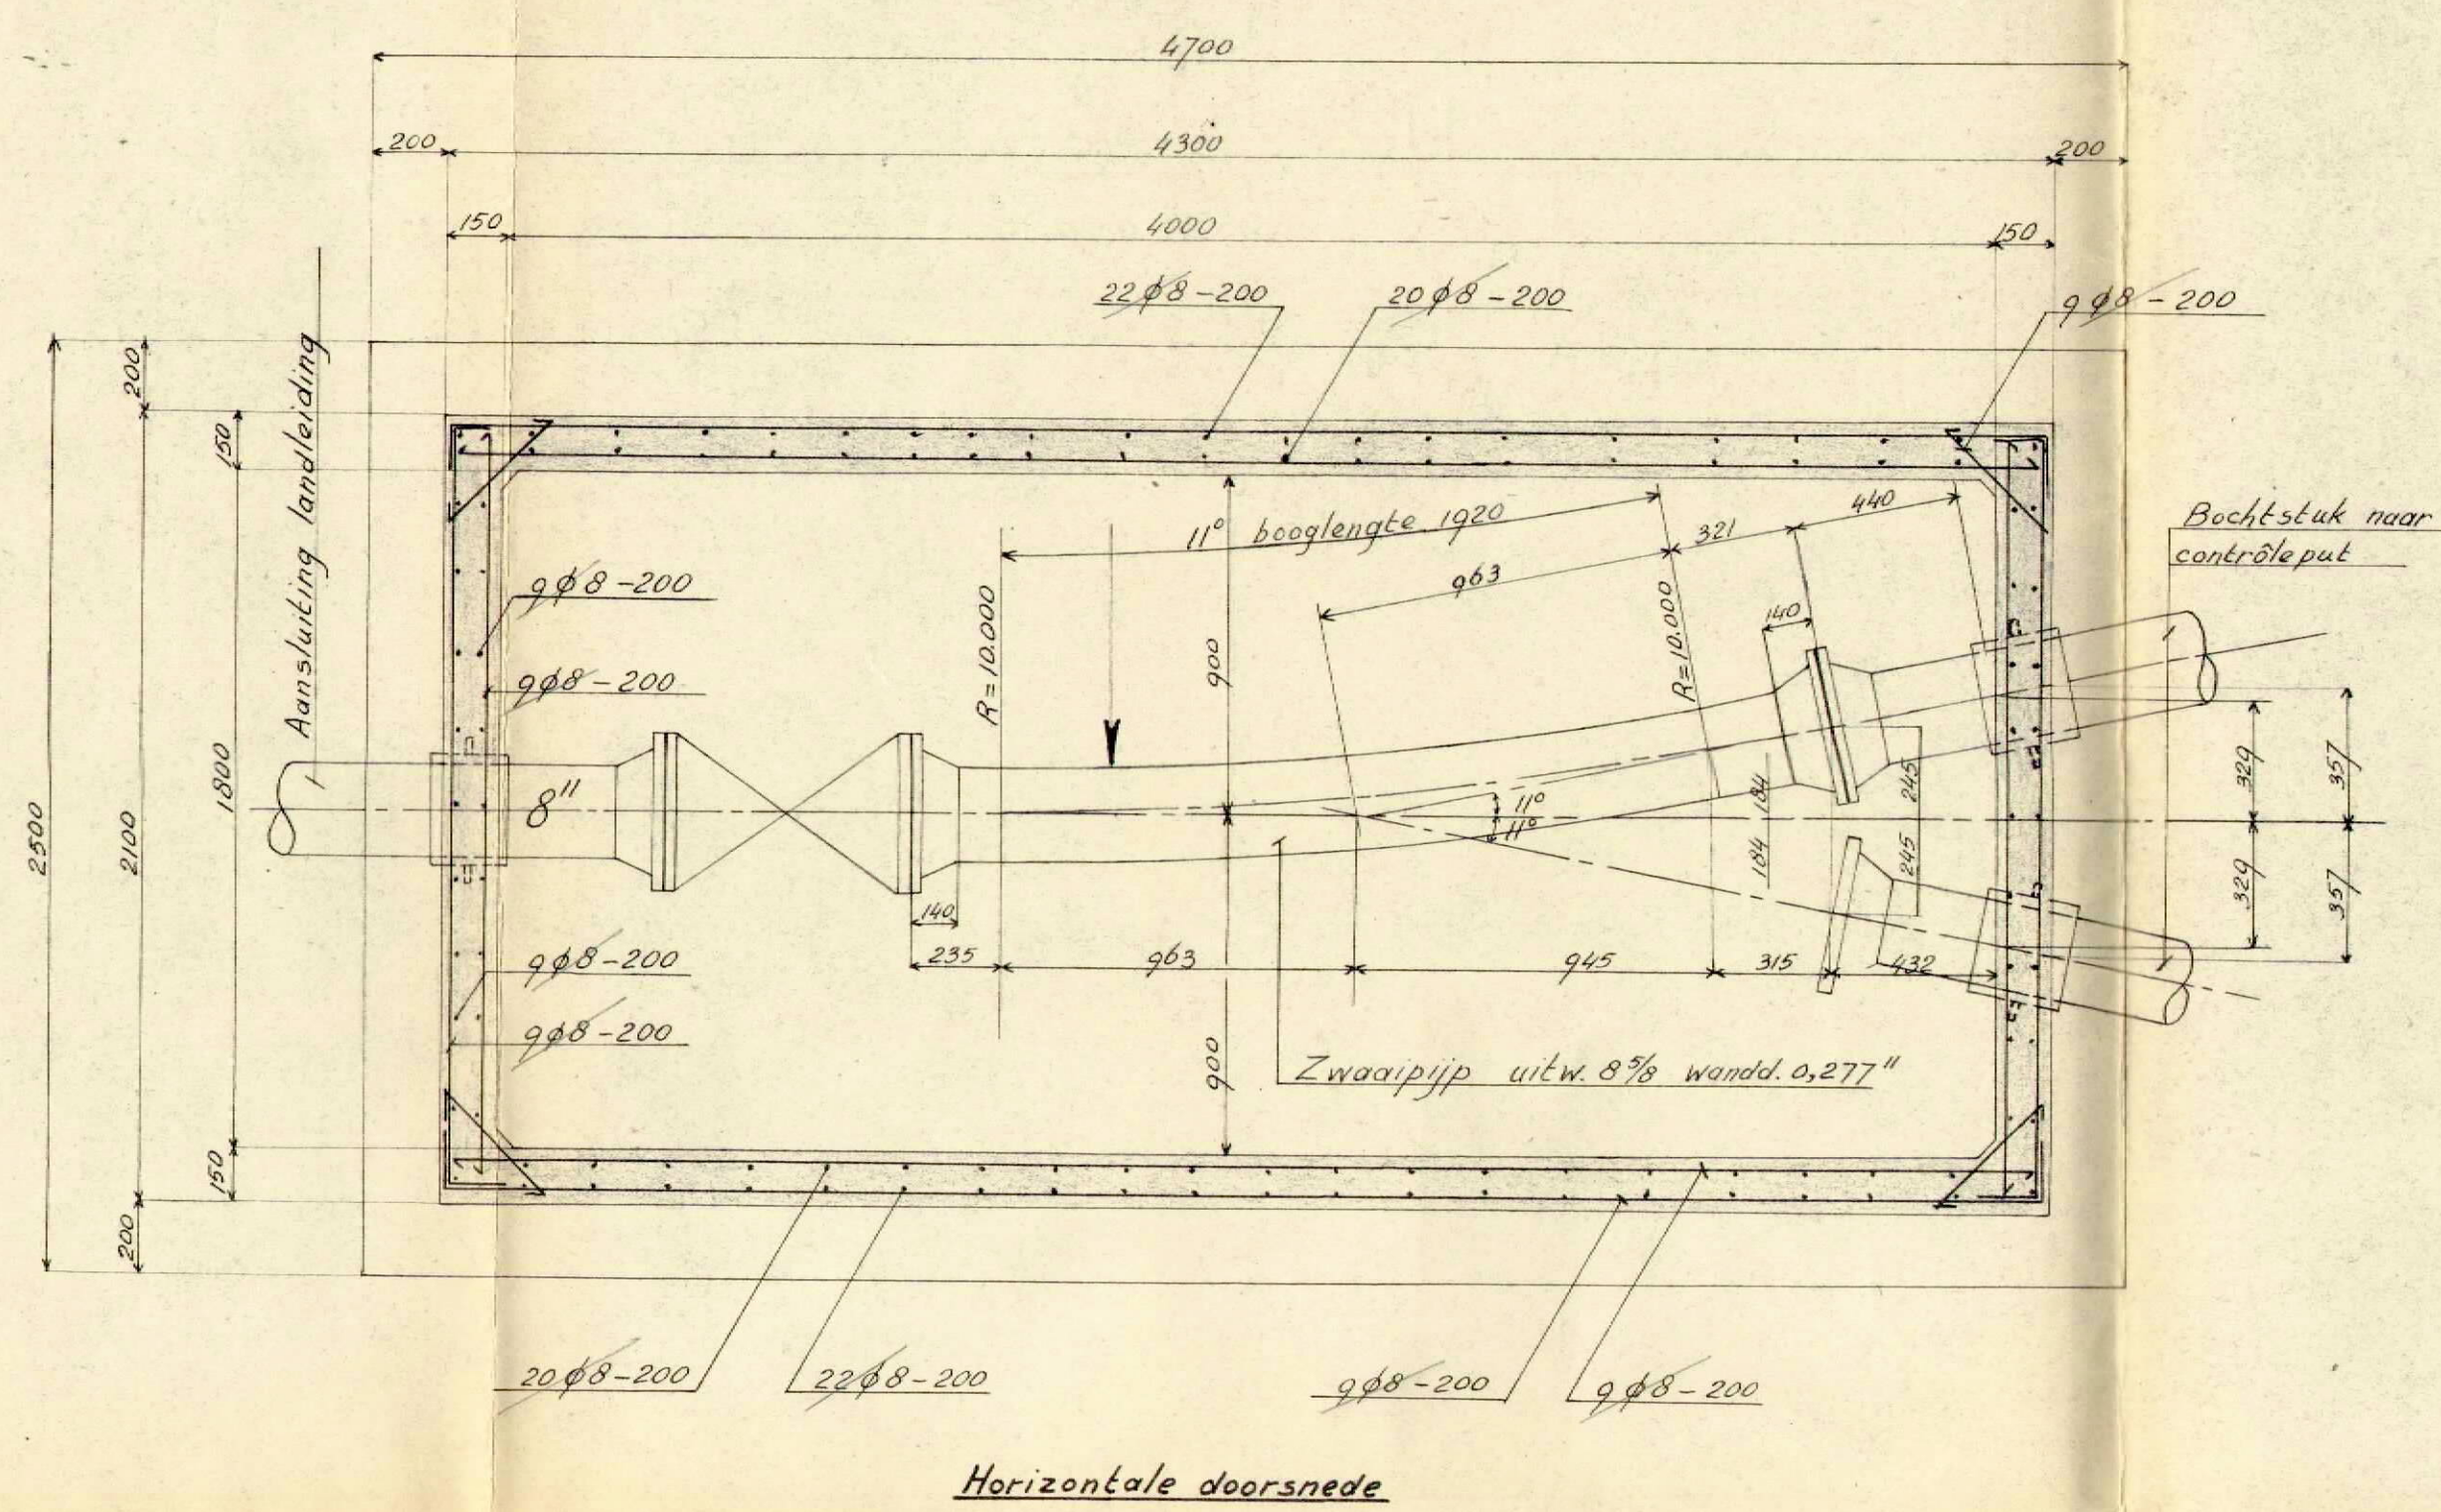


Horizontale doorsnede

8" Zwaaiput

Schaal 1:20

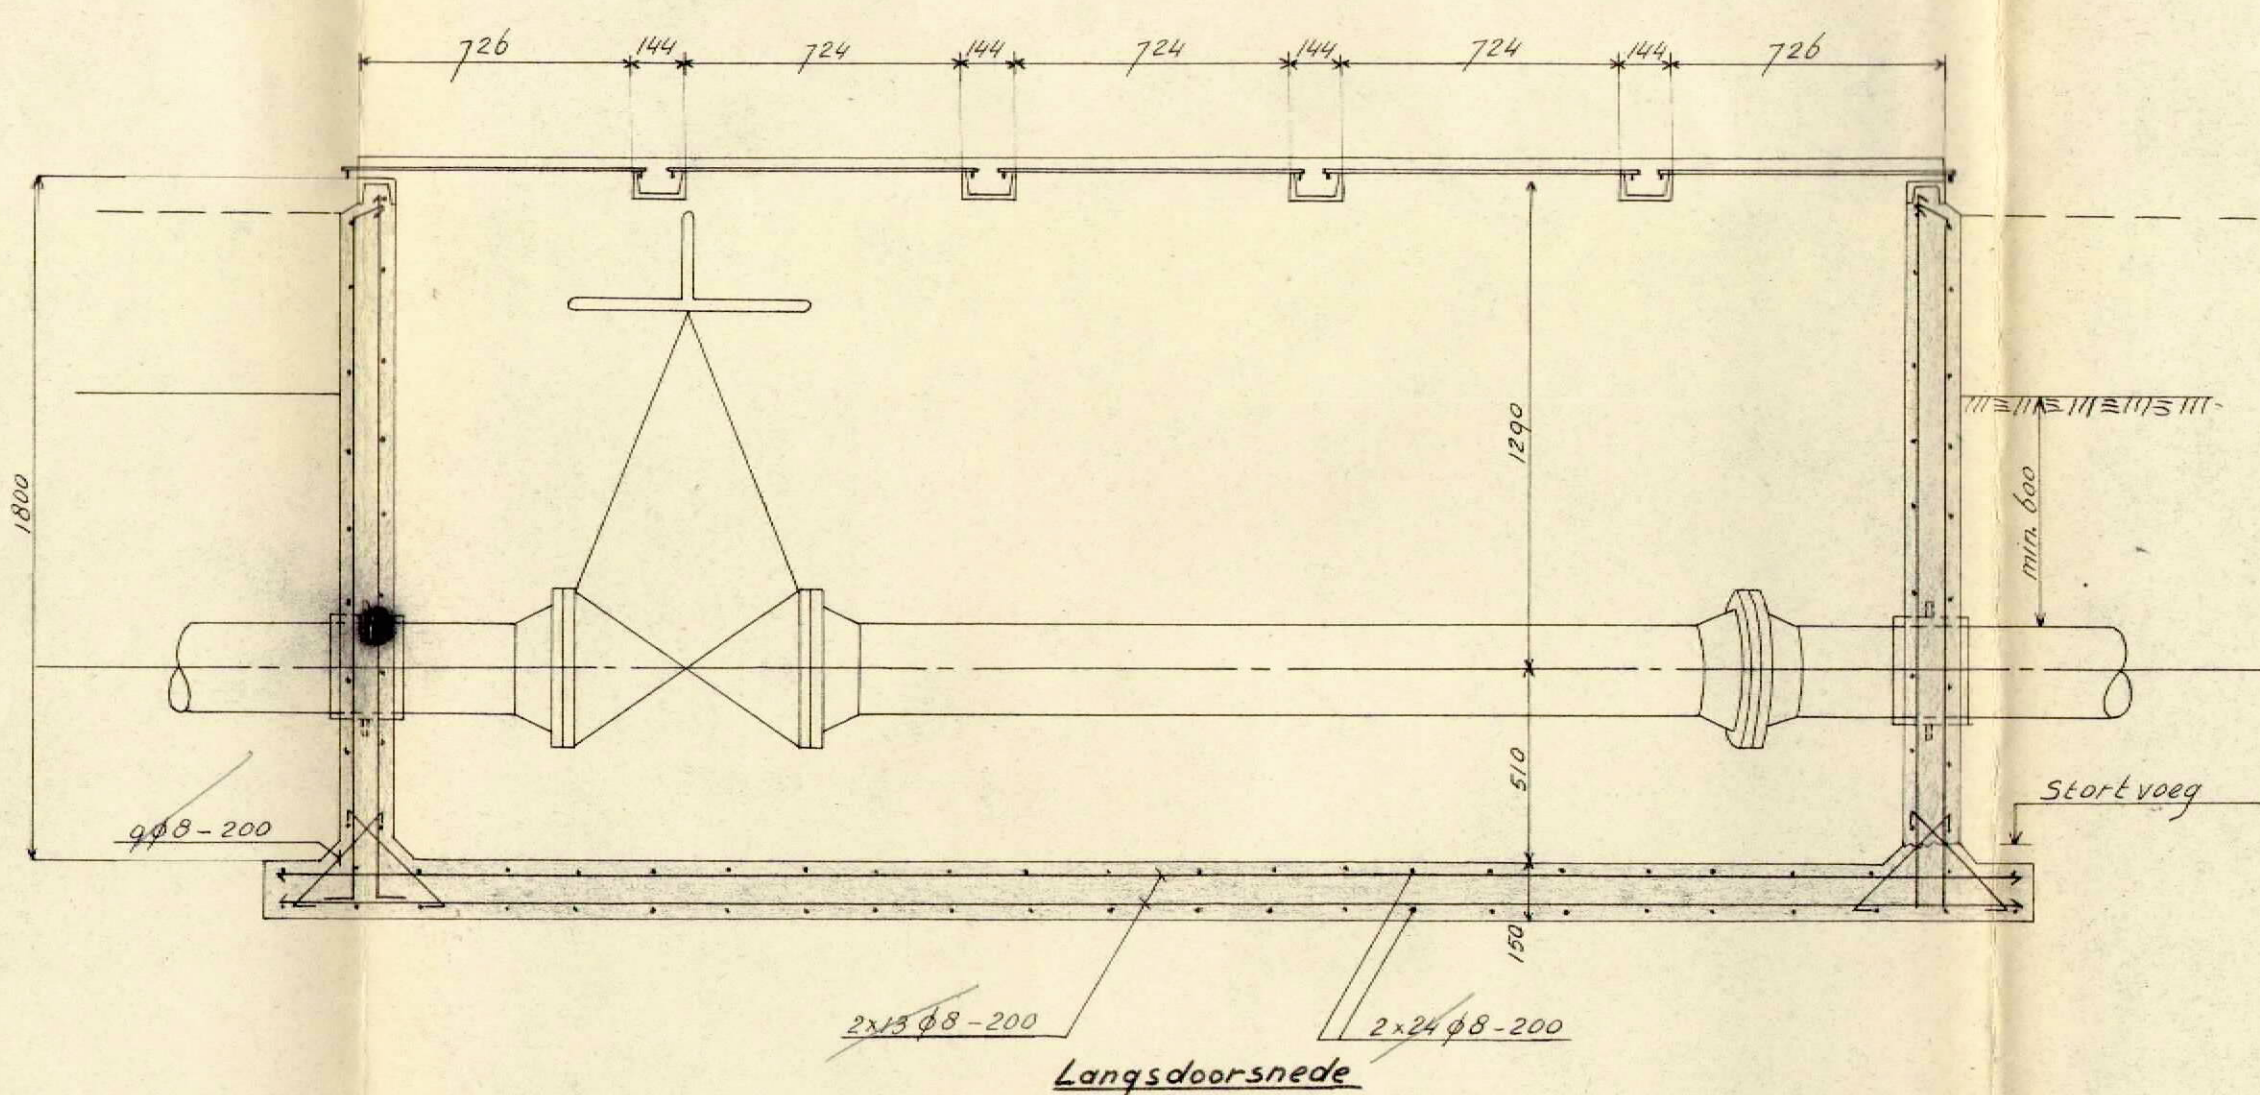


Langsdoorsnede

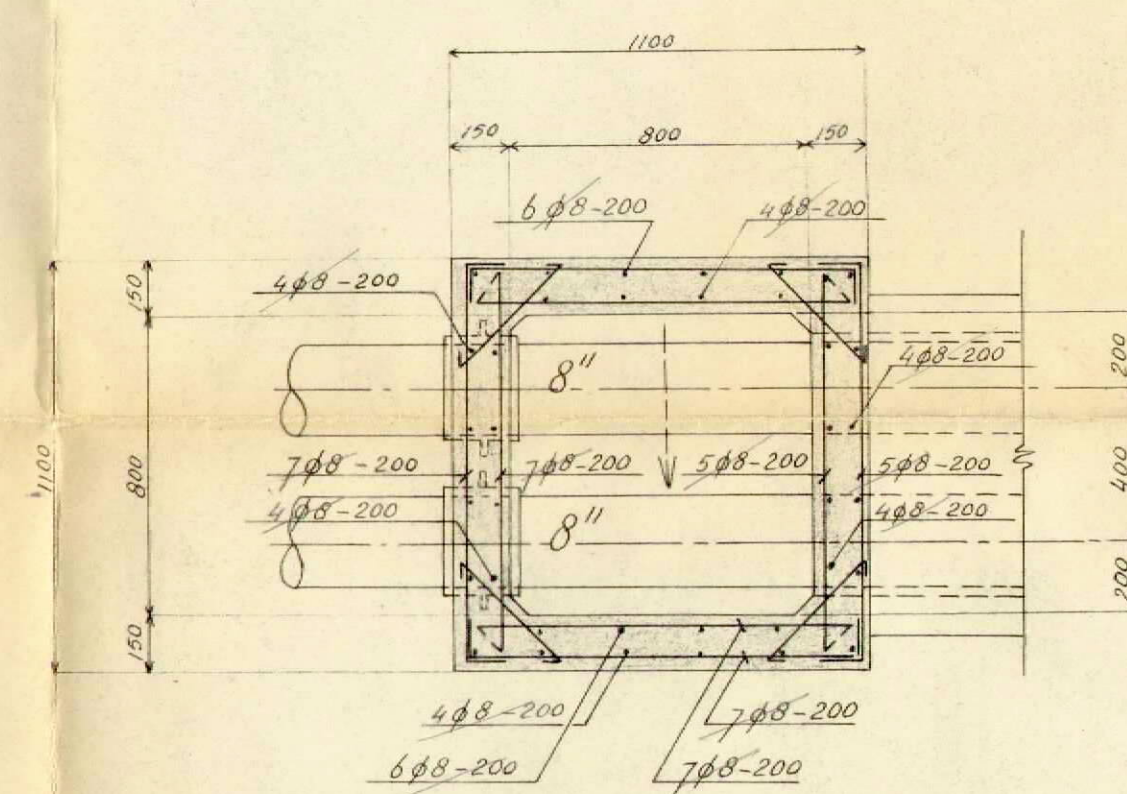


Horizontale doorsnede

8" Controleput


Schaal 1:20

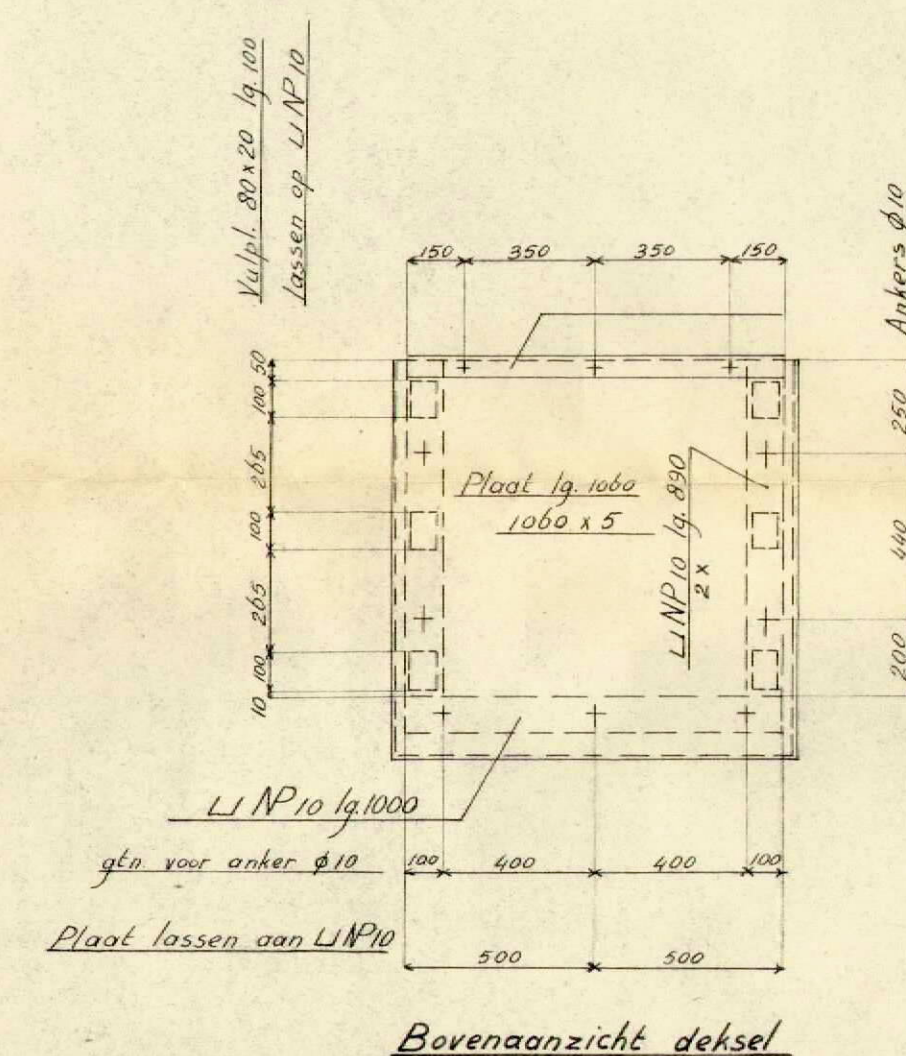


Bovenaanzicht deksel

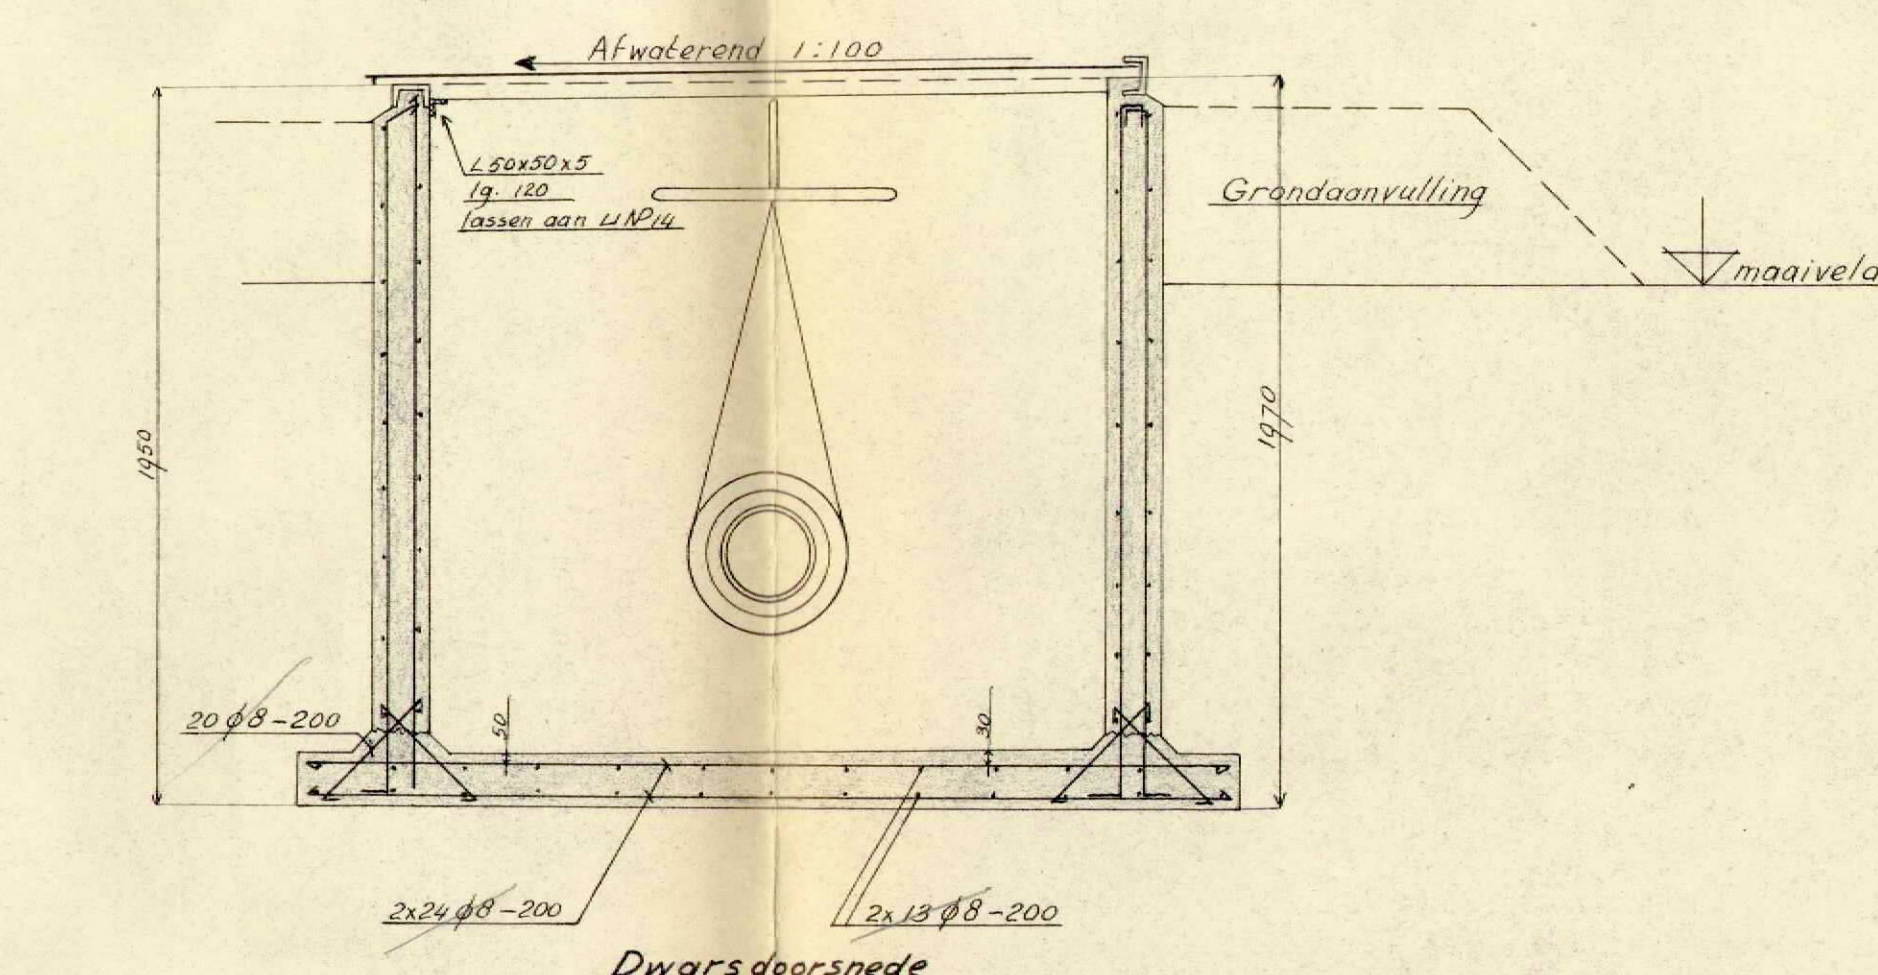

Dwarsdoorsnede

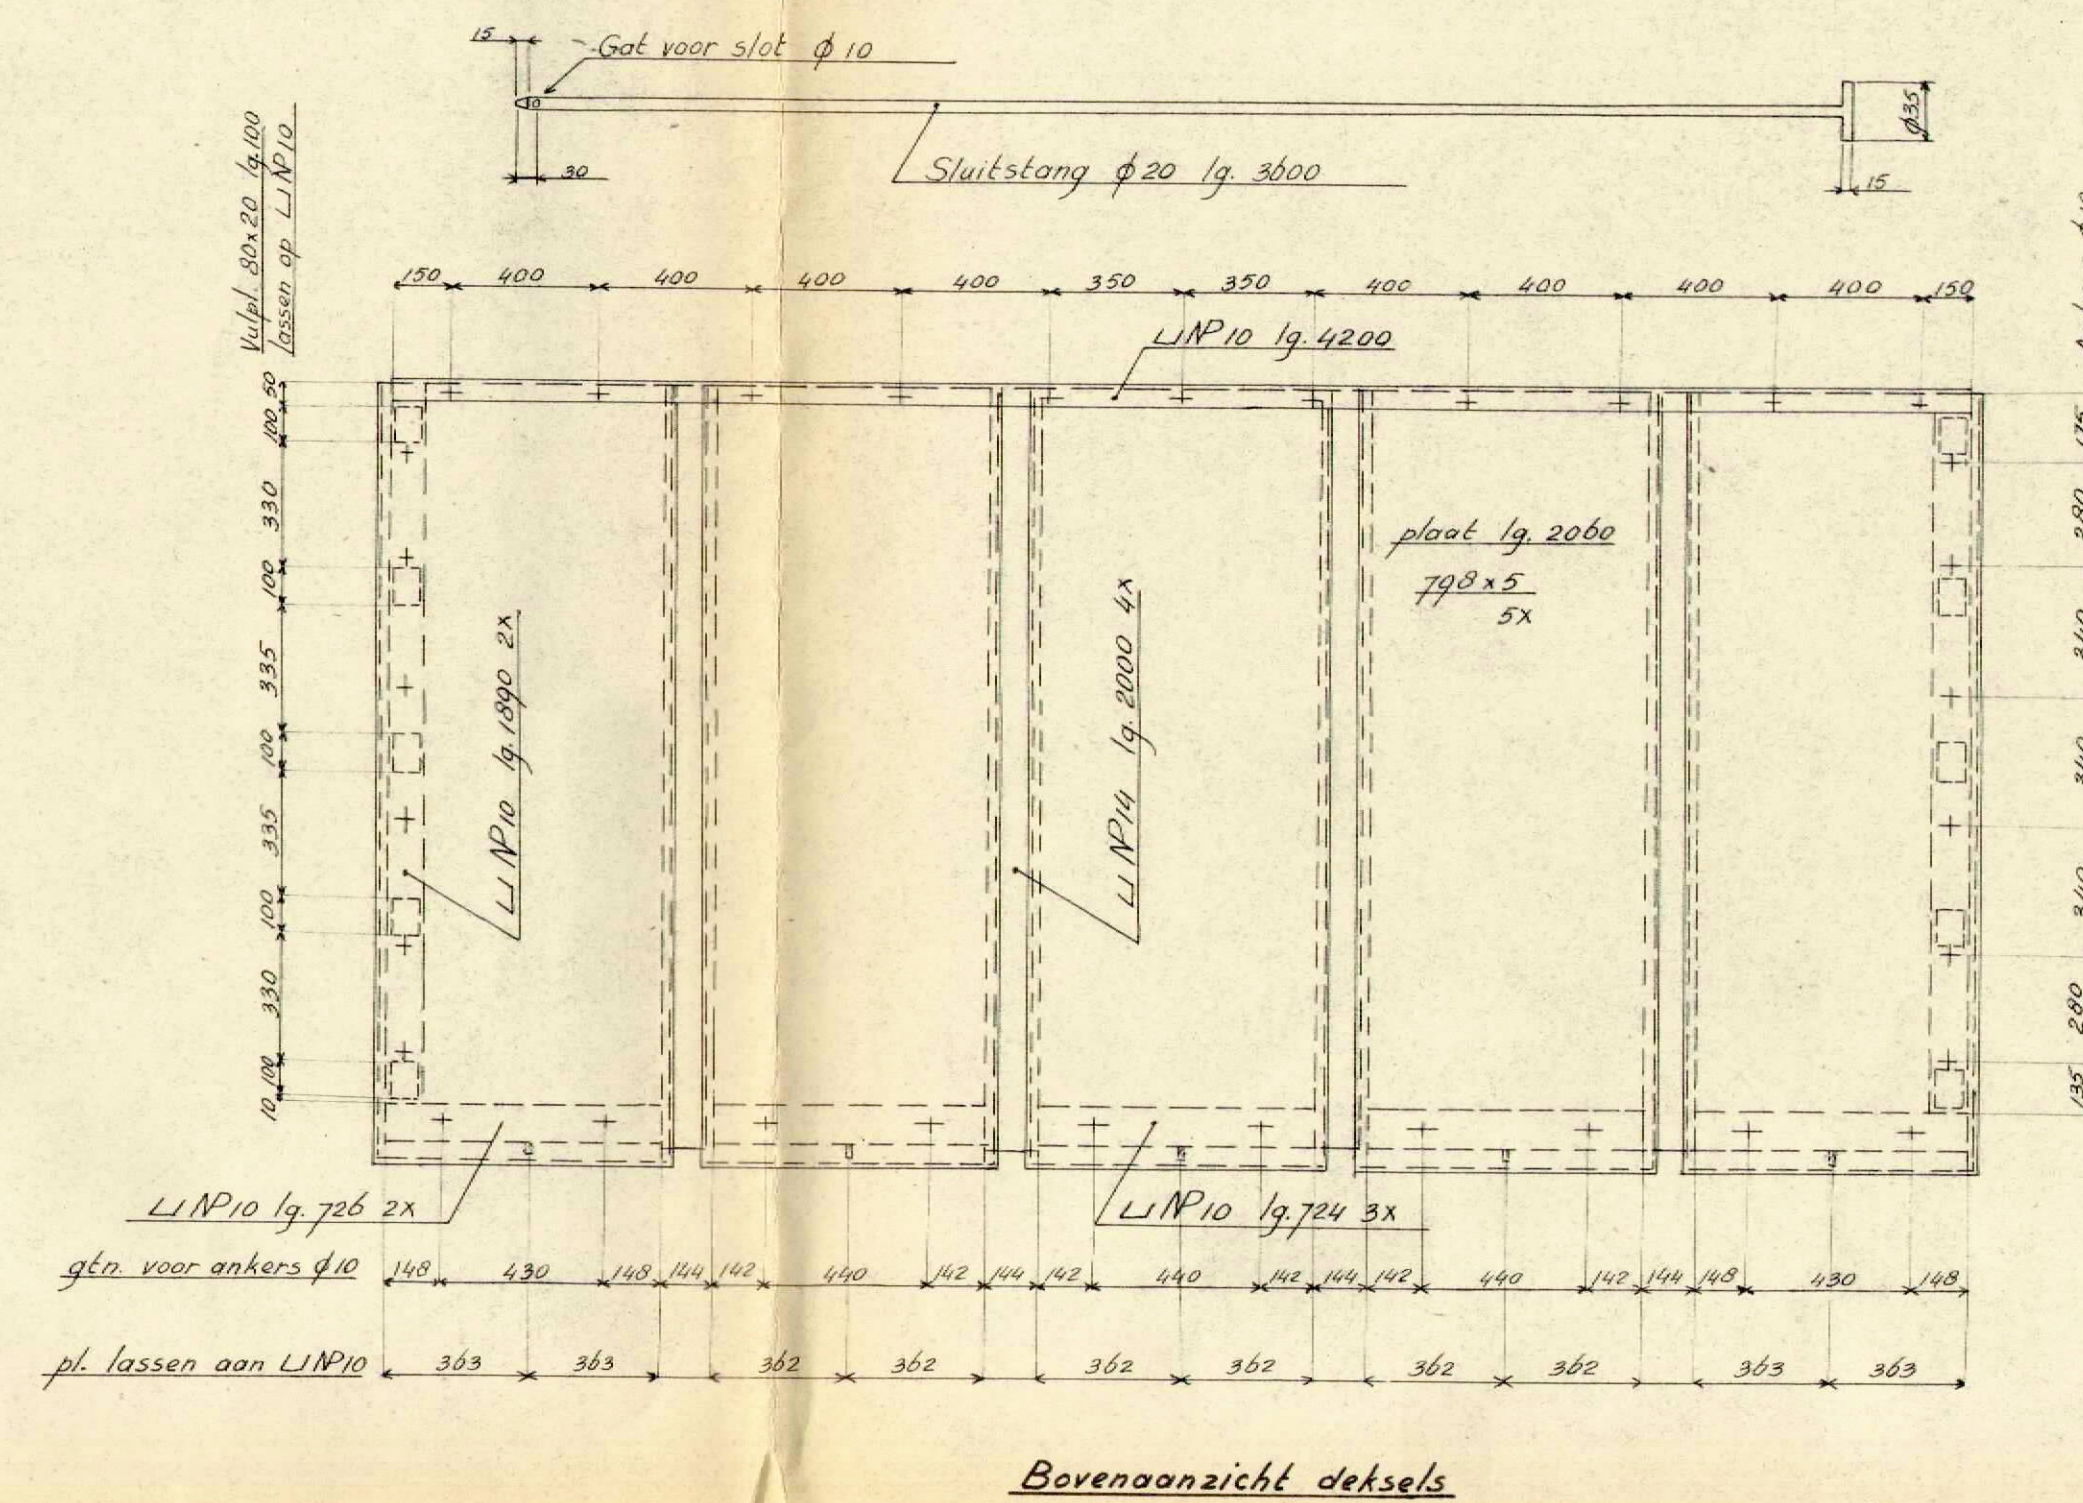


Bovenaanzicht deksel

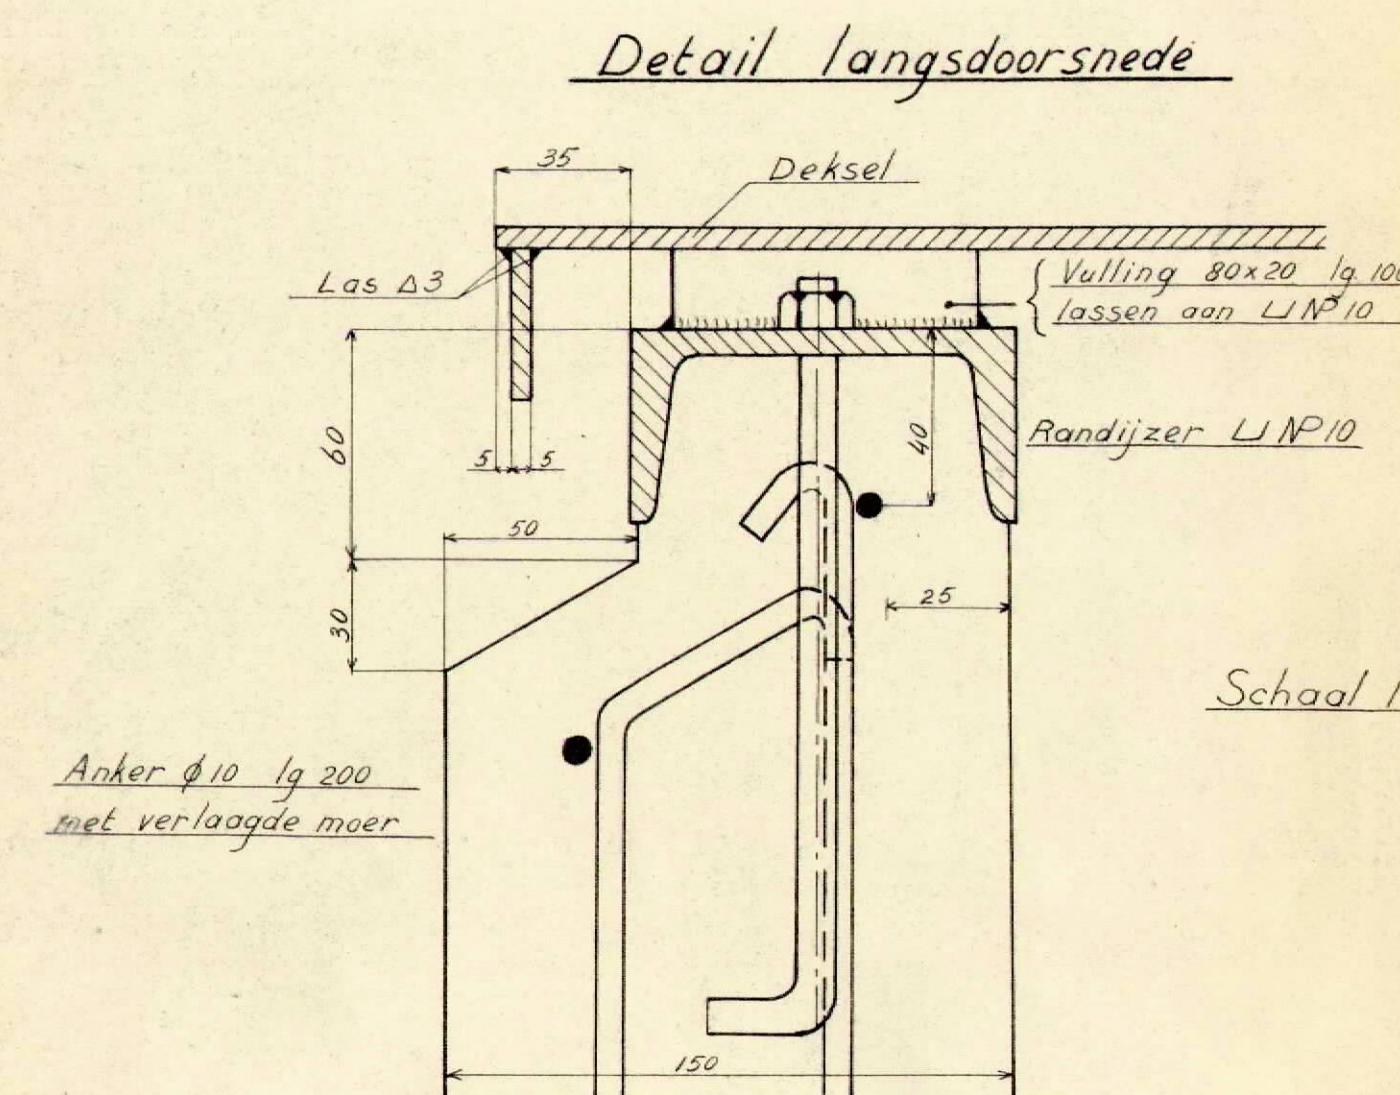


Detail langsdoorsnede

Schaal 1:2

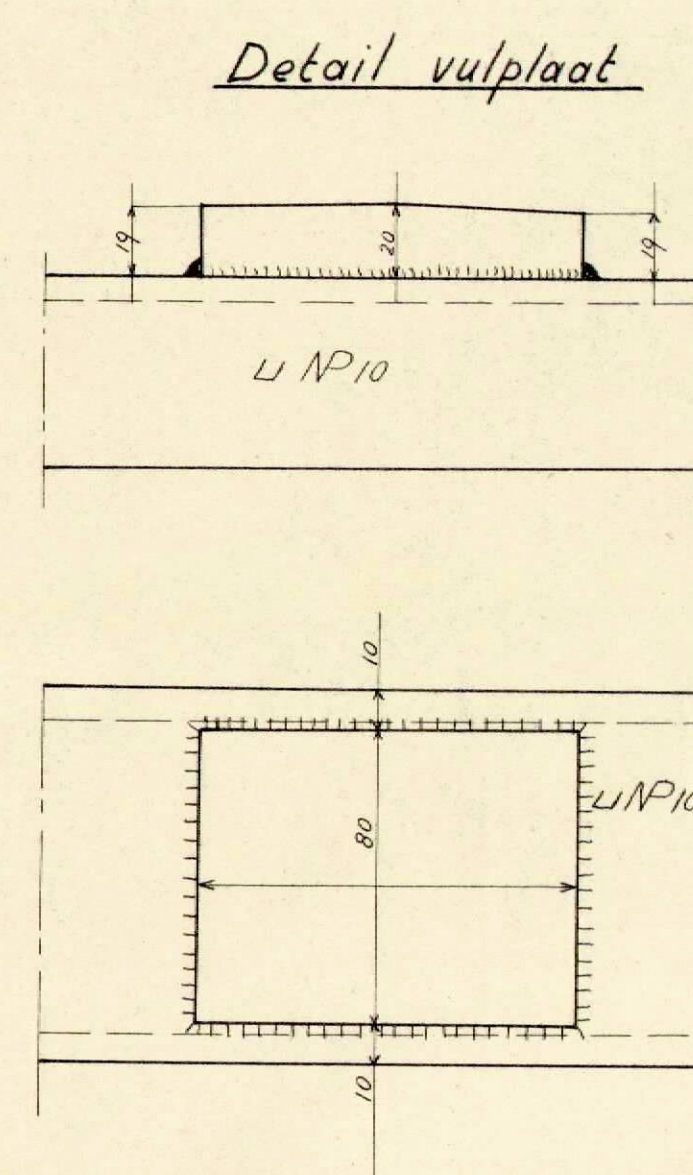


Detail vulplaat

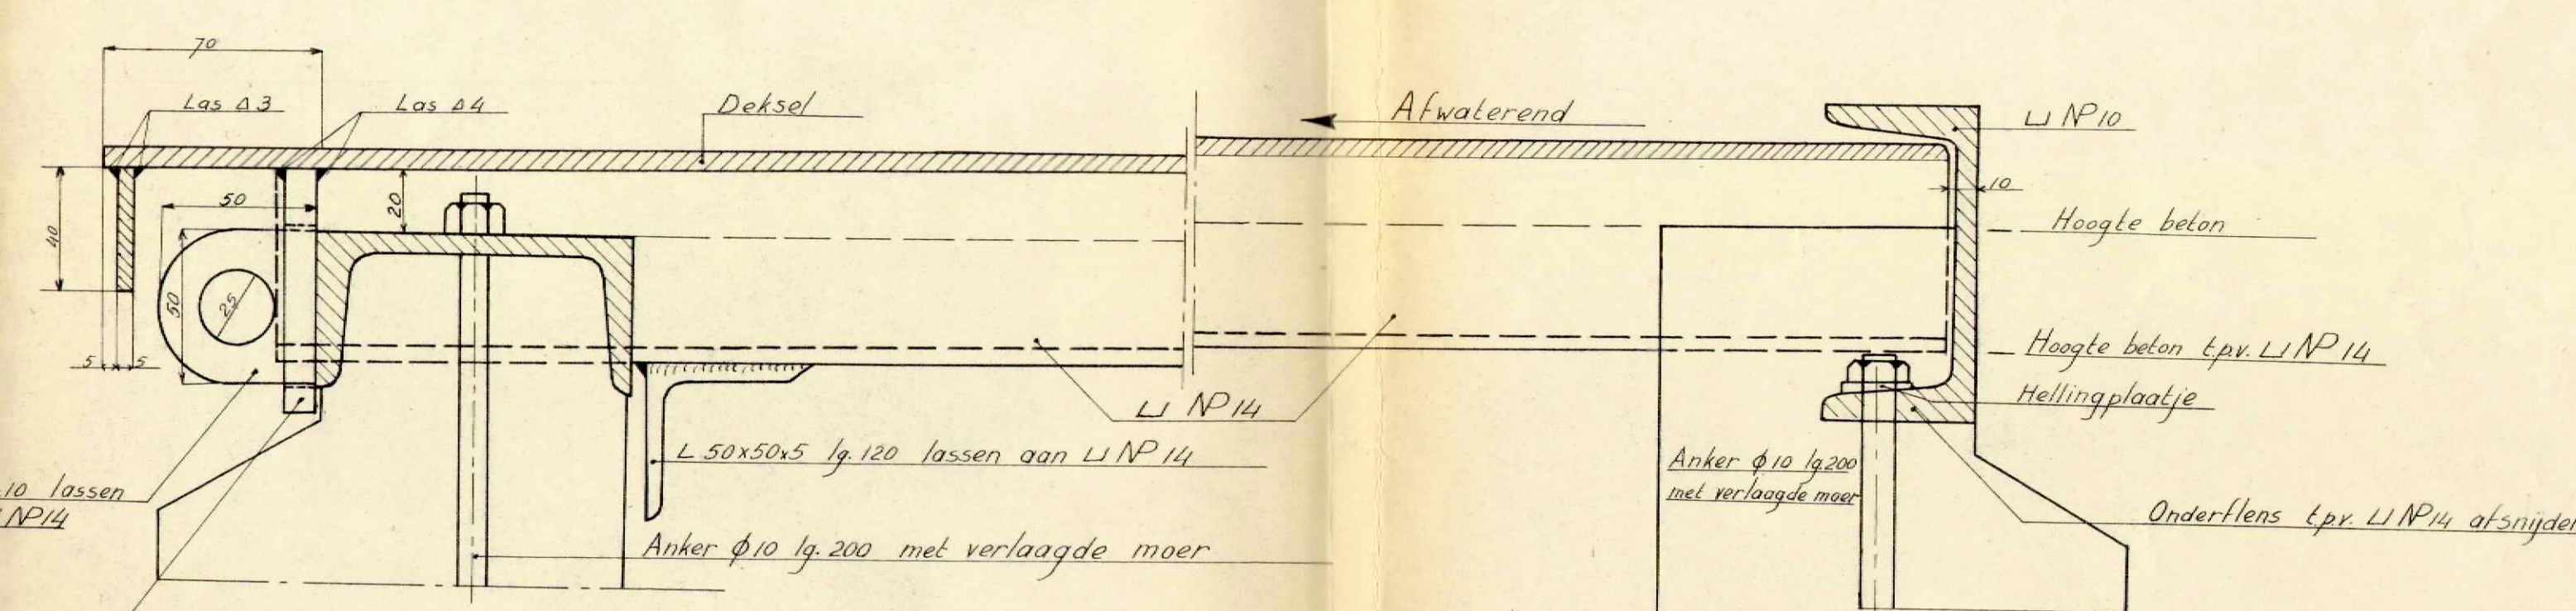


Detail dwarsdoorsnede

Schaal 1:2

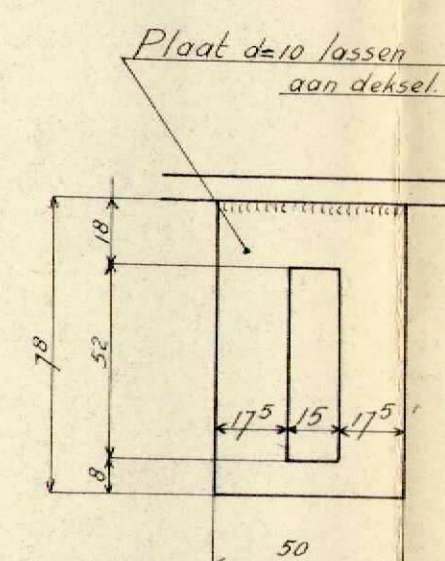


Details pijpdoorvoer


Schaal 1:20

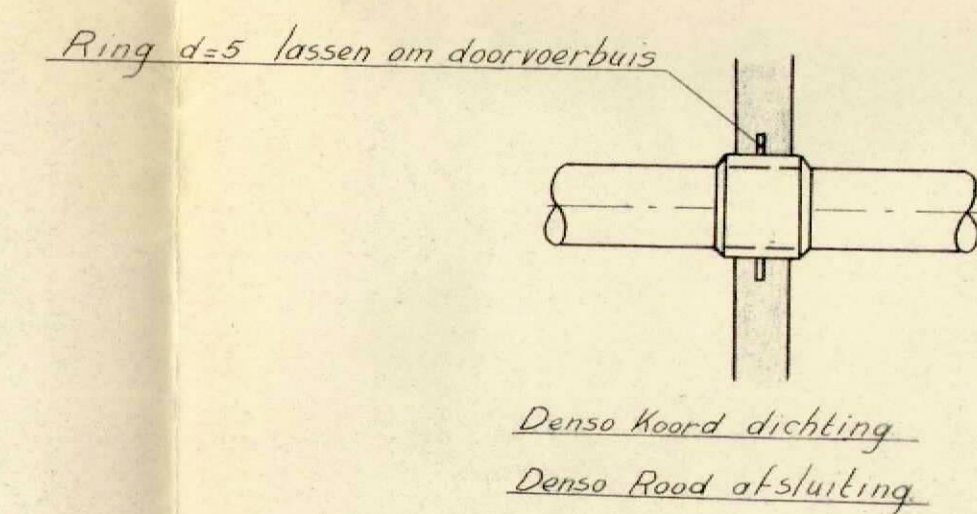



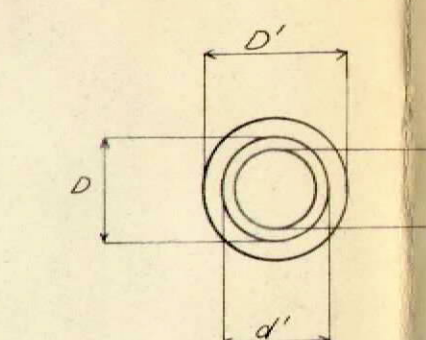


pijp d=8"
doorvoerbuis D=10" lg 200 mm
Ring dikte 3 mm
Binnendiam. d' = 270 mm
Buitendiam. D' = 370 mm

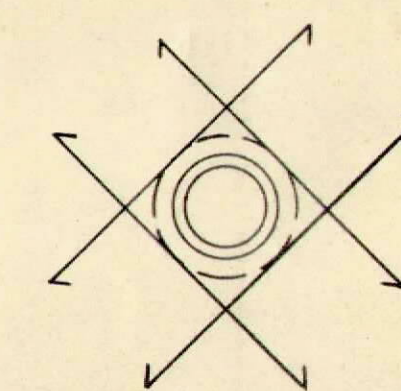

Ter plaatse van de pijpdoorvoer
2x4 extra staven #8 lg 600 mm

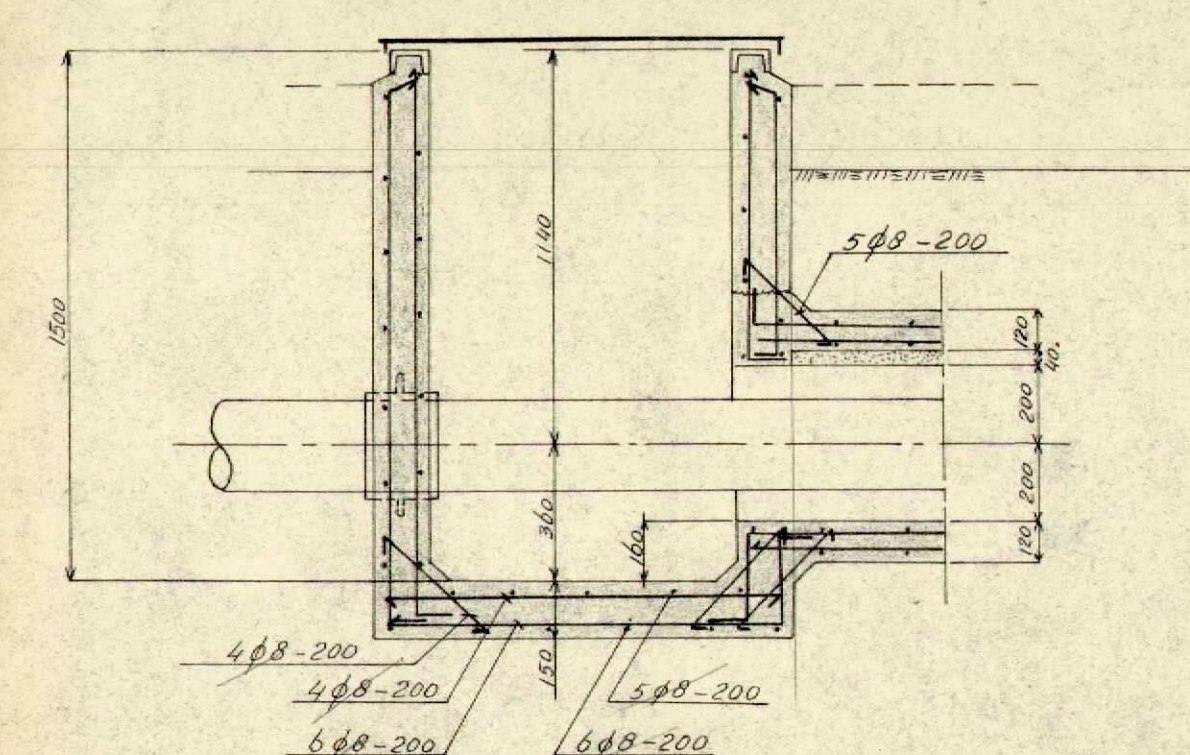

Langsdoorsnede

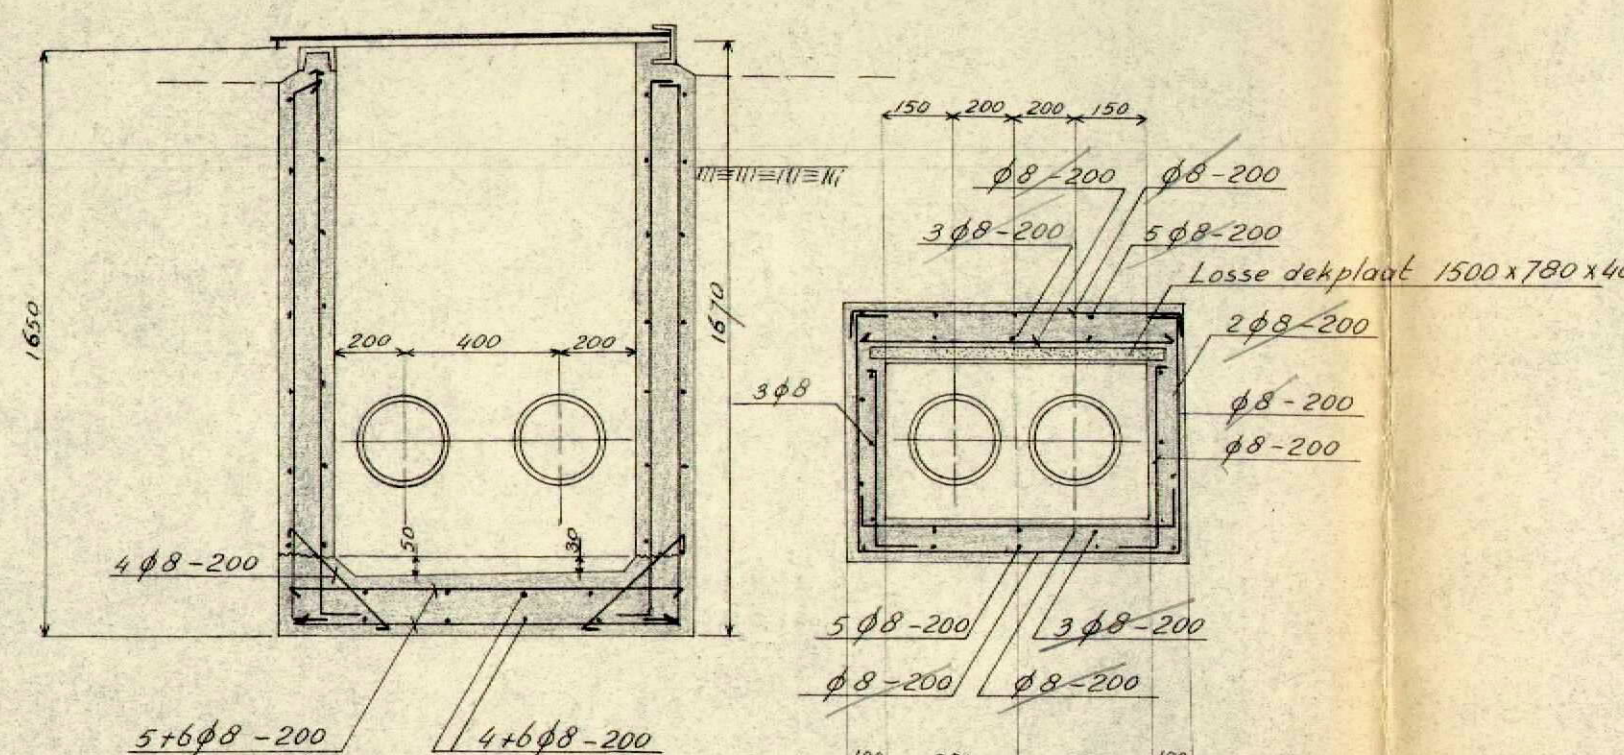

Dwarsdoorsnede

SCHAAL	1:20 1:2	DATUM	Maart 1956	DIENT DER GENIE
GETEKEND	J.F.S.			BUREAU PIJPLEIDINGEN
GEZIEN				's Gravenhage
HET AANLEGGEN VAN EEN PIJPLEIDINGNET DOOR NEDERLAND				
8" ZWAAIPUT KRUISING HOLLANDSCH DIEP		BESTEK N° 1.72. 627	IN BLADEN 2	FORMAAT A ₀
1956		HOOFD V/H BUREAU PIJPLEINGEN		
1/2 Gravenhage De Aannemer		19		

M 330-231