



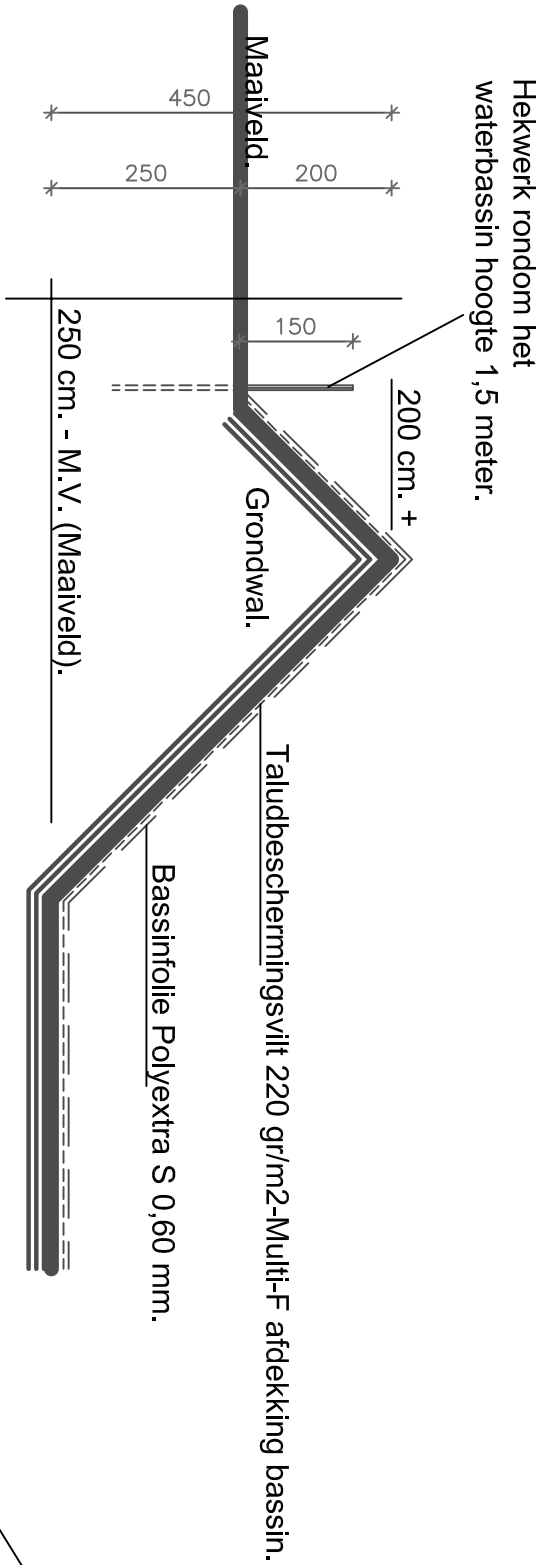

Doorsnede rondlopende grondwal e.d. bij waterbassin.

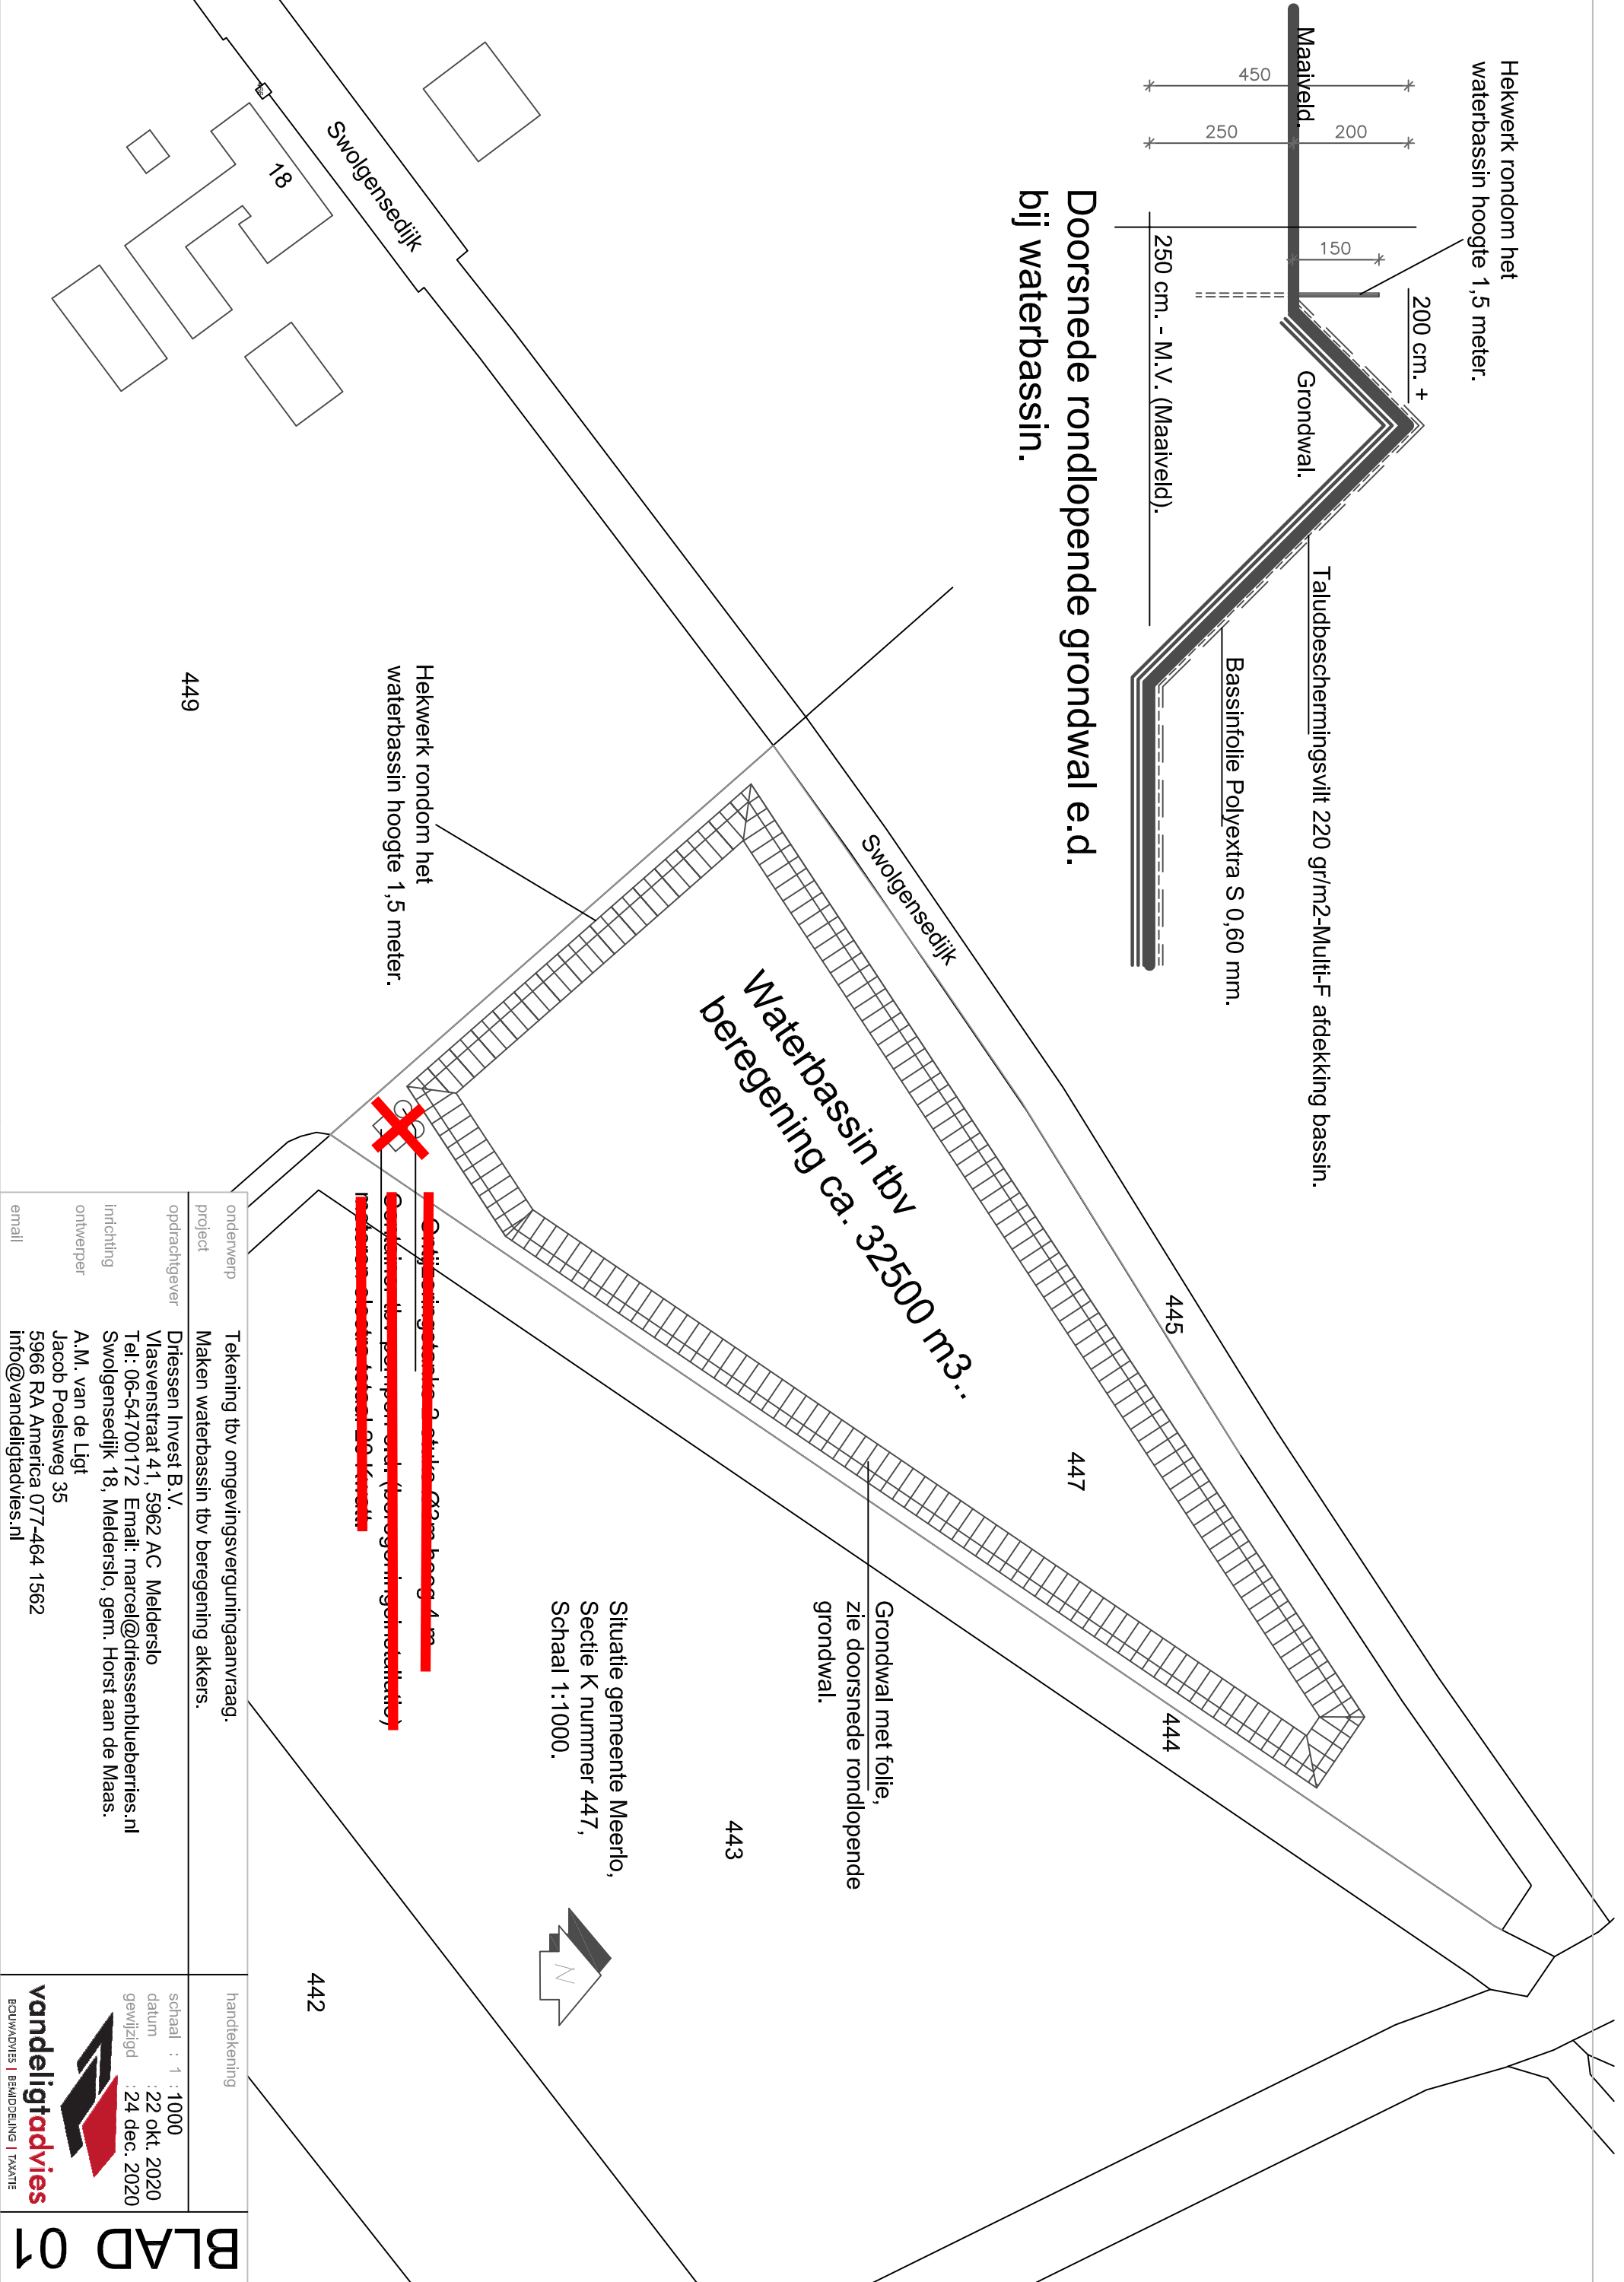

~~Grondwal met folie, zie doorsnede rondlopende grondwal.~~
~~Swolgensedijk~~

Tekening tbv omgevingsvergunningaanvraag. Maken waterbassin tbv beregening akkers.	
opdrachtgever	handtekening
project	schaal : 1 : 1000
opdrachtgever	datum : 22 okt. 2020
inrichting	gewijzigd : 24 dec. 2020
ontwerper	
email	

vandeligtadvies
