


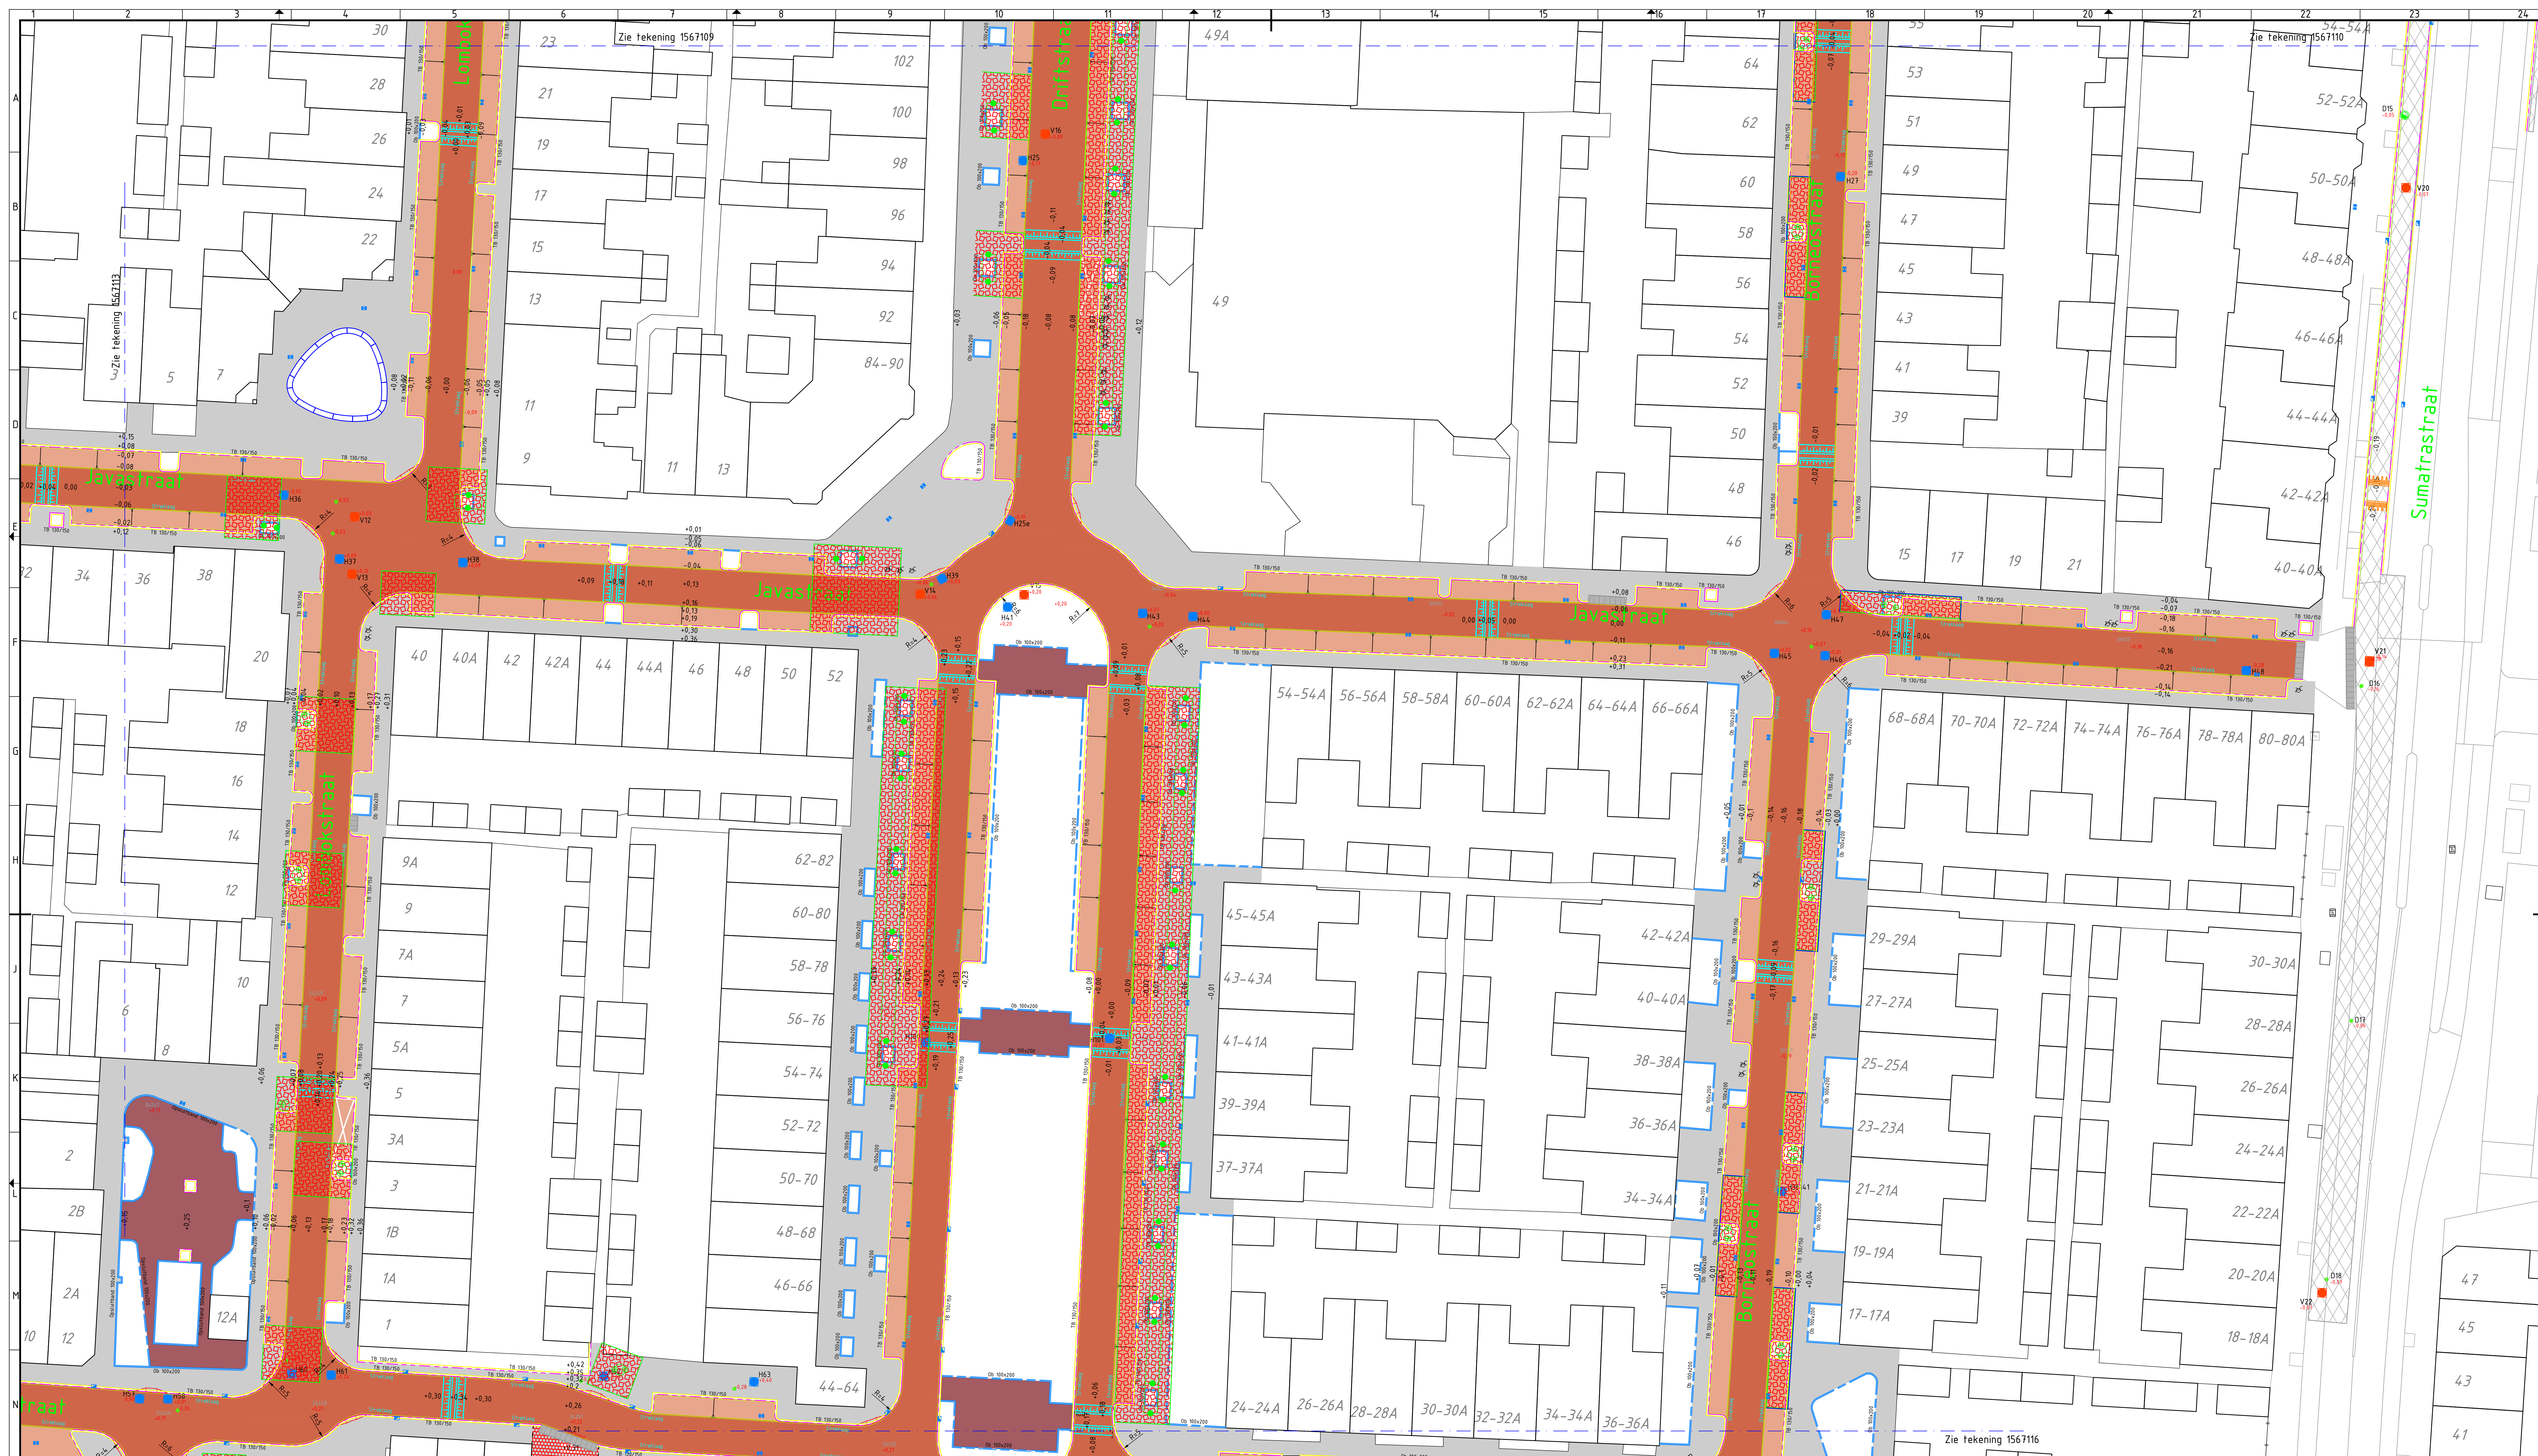

## REVISIE verharding, straatmeubilair en boomgranulaat

SCHAAL 1:200

Legenda Maaiveldrevisie

### Legenda Lijnen

|                                                                                    |                      |
|------------------------------------------------------------------------------------|----------------------|
|  | Trottoirband 150x250 |
|  | Opsluitband 100x200  |
|  | Streklag sbs         |
|  | Materiaalgrens       |
|  | Gootlaag             |
|  | Betonband 500x1000   |

### Legenda symbolen



|                                                                                     |                         |
|-------------------------------------------------------------------------------------|-------------------------|
|  | Drempeel straatbaksteen |
| 0.08                                                                                |                         |
|  | Nieuwe straathoogte     |
|  | Verlaagde band, overste |
|  | Inritband 750x500x180mm |
|  | Solidband 500x1000      |
| 25                                                                                  |                         |
|  | Fietsrek                |
|  | plantenbak              |
|  | Bomen drainage zwart    |
|  | Bomen drainage groen    |

Legenda arcering


|                                                                                      |                                                                                  |
|--------------------------------------------------------------------------------------|----------------------------------------------------------------------------------|
|  | Rijbaan, straatbaksteen, dikformaat, keperverband, kleur paviona roodpaars       |
|  | Parkeervak, straatbaksteen, dikformaat, elleboogverband, kleur paviona roodpaars |
|  | Trottoir, betongegel 300x300x50mm, kleur grjjs kleurcode 530                     |
|  | Trottoir, betongegel 300x300x80mm, kleur grjjs kleurcode 530                     |
|  | Plein, straatbaksteen, waalformaat, halfsteensverband, kleur Binnenste Beter Mix |
|  | Rijbaan, straatbaksteen, waalformaat, halfsteensverband, kleur Incana            |
|  | Aangebracht boomgranaal                                                          |

Behoort bij beschikking van  
Burgemeester en Wethouders  
van Leiden


BV. Z21/3242032

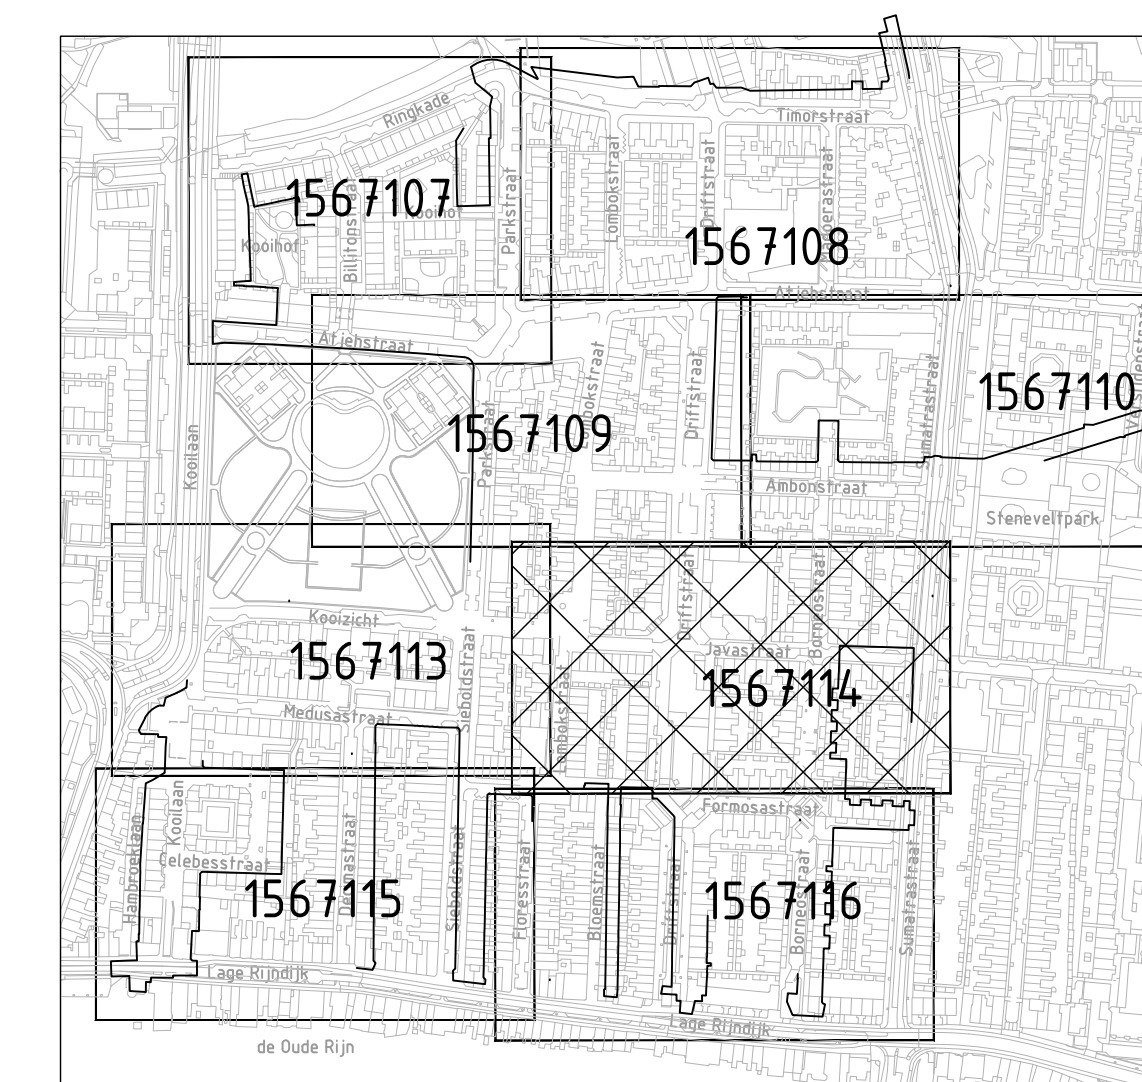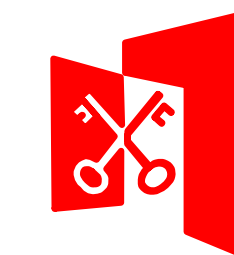

Maten in meters, tenzij anders vermeld  
 Materiaalmaten in mm, tenzij anders vermeld Peilmaten in meters  
 t.o.v. N.A.P., tenzij anders vermeld  
 Diameters in mm, tenzij anders vermeld

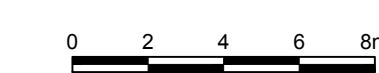

|   |          |                                                                                       |    |                        |                |
|---|----------|---------------------------------------------------------------------------------------|----|------------------------|----------------|
| <h2>Riolering Oude Koni</h2>   |          |                                                                                       |    |                        |                |
| Onderwerp   |          |                                                                                       |    |                        |                |
| <b>REVISIE verharding straatmeubilair boomgranaat</b><br><b>Lombokstraat, Javastraat, Dinfstraat, Bornestraat, Formosastraat</b> |          |                                                                                       |    |                        |                |

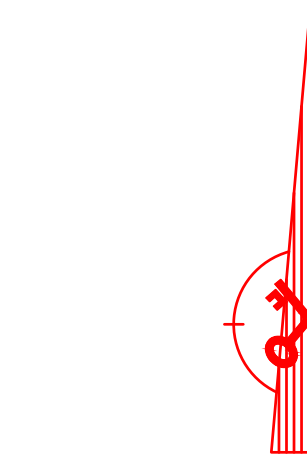

g:\delpb\pbs\3 projecten\projecten 2013\13-12-019 oude kool riolering\10. beheer\10.10 revisietekeningen\definitieve stukken\tekening\_1567107-1567110\_1567111-1567112-1567113-1567114-1567612-15