




Bovenaanzicht  
Schaal 1/250

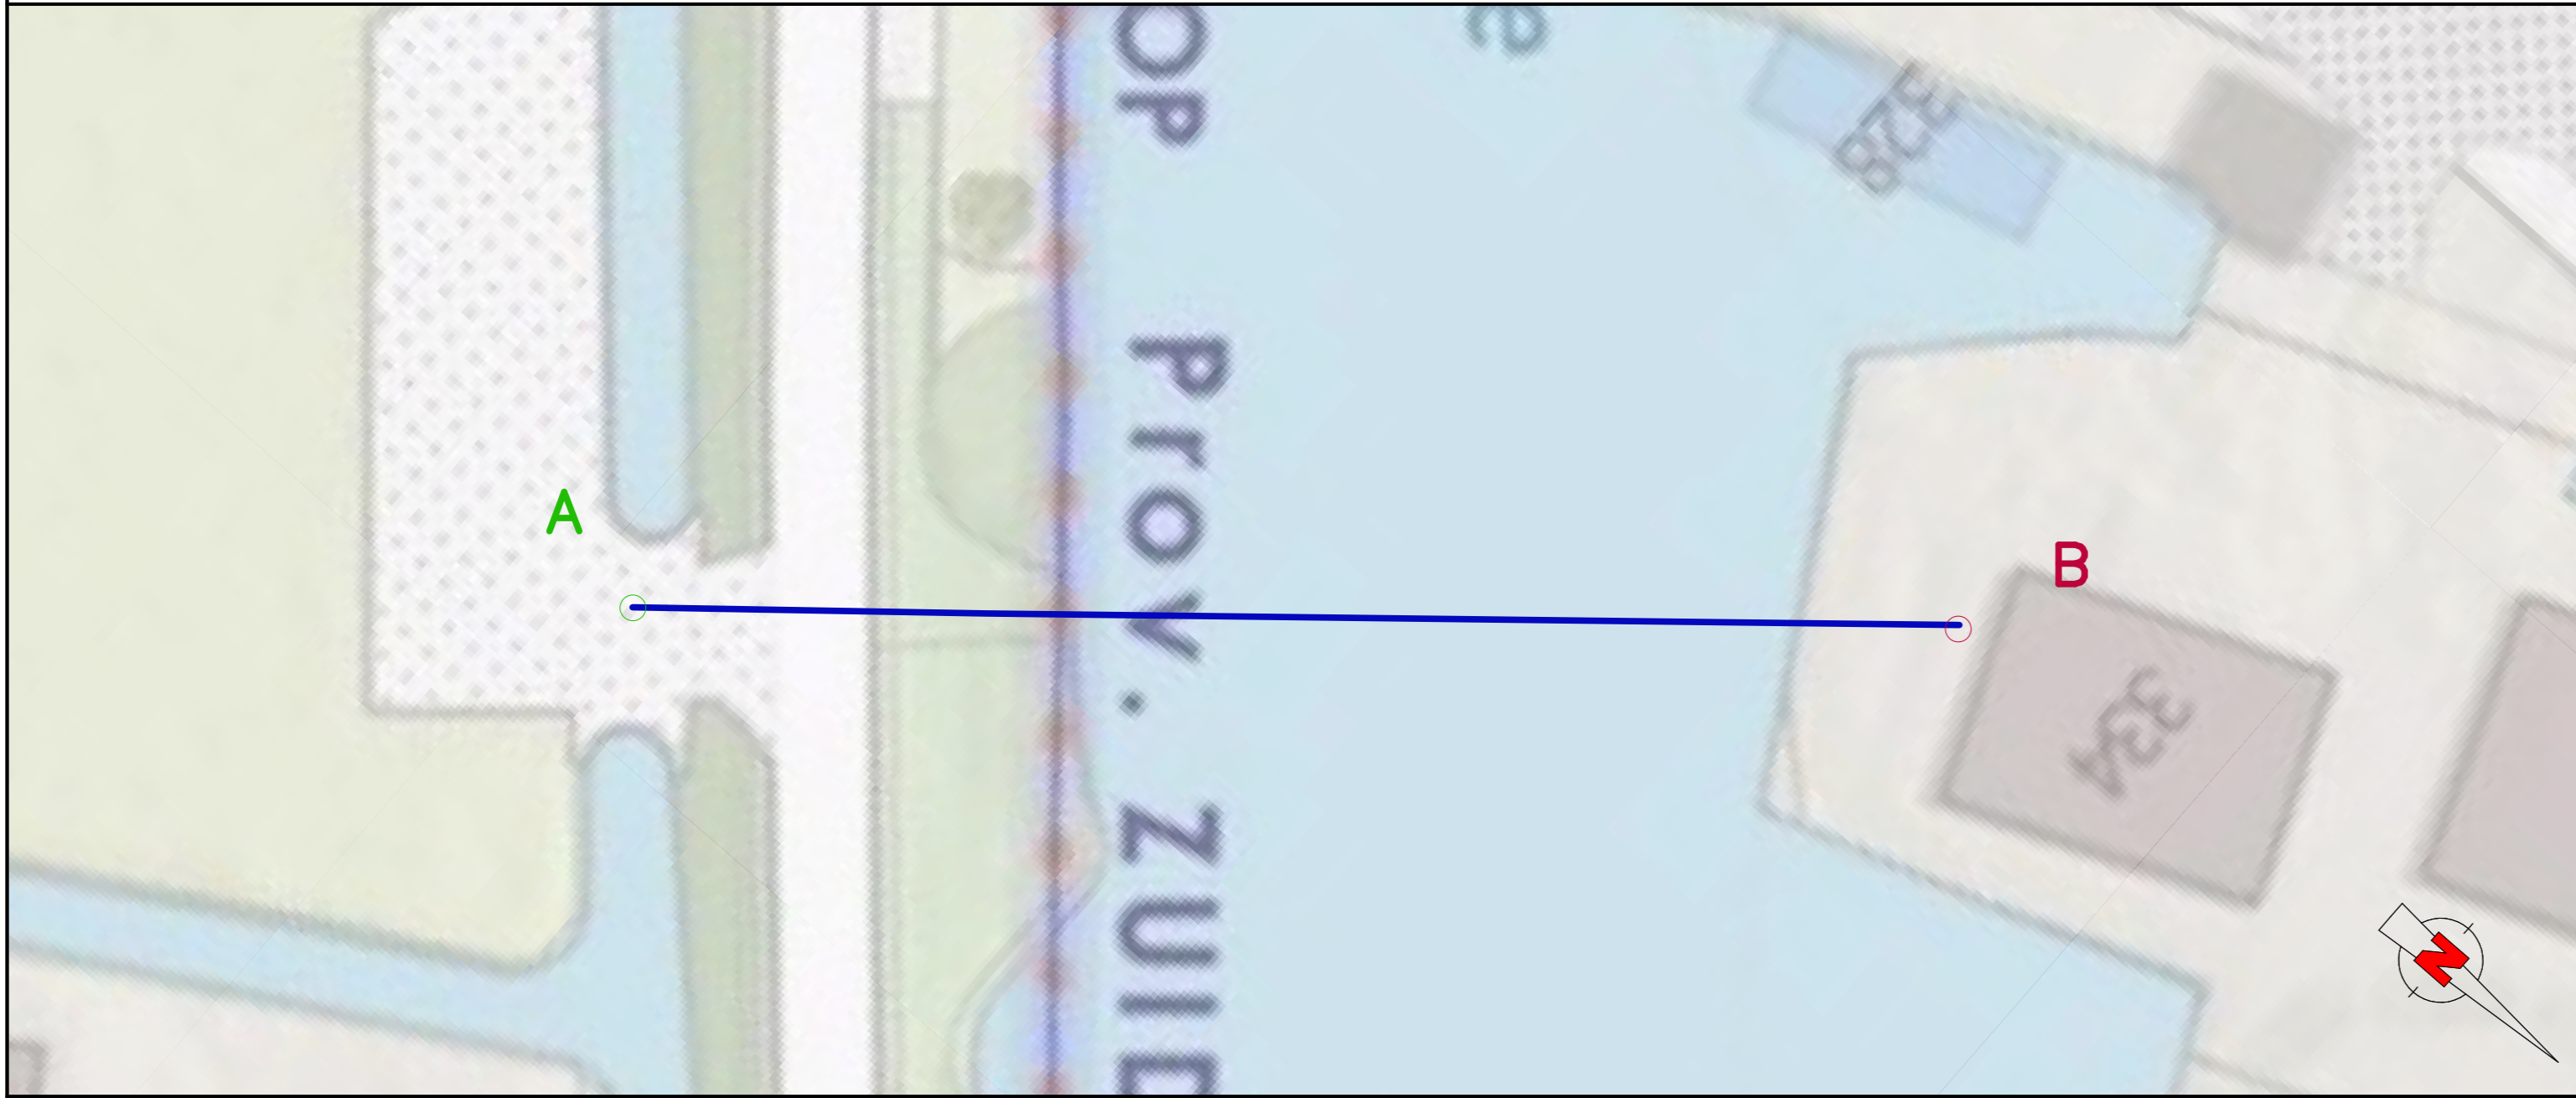

Situatie  
Schaal 1/500

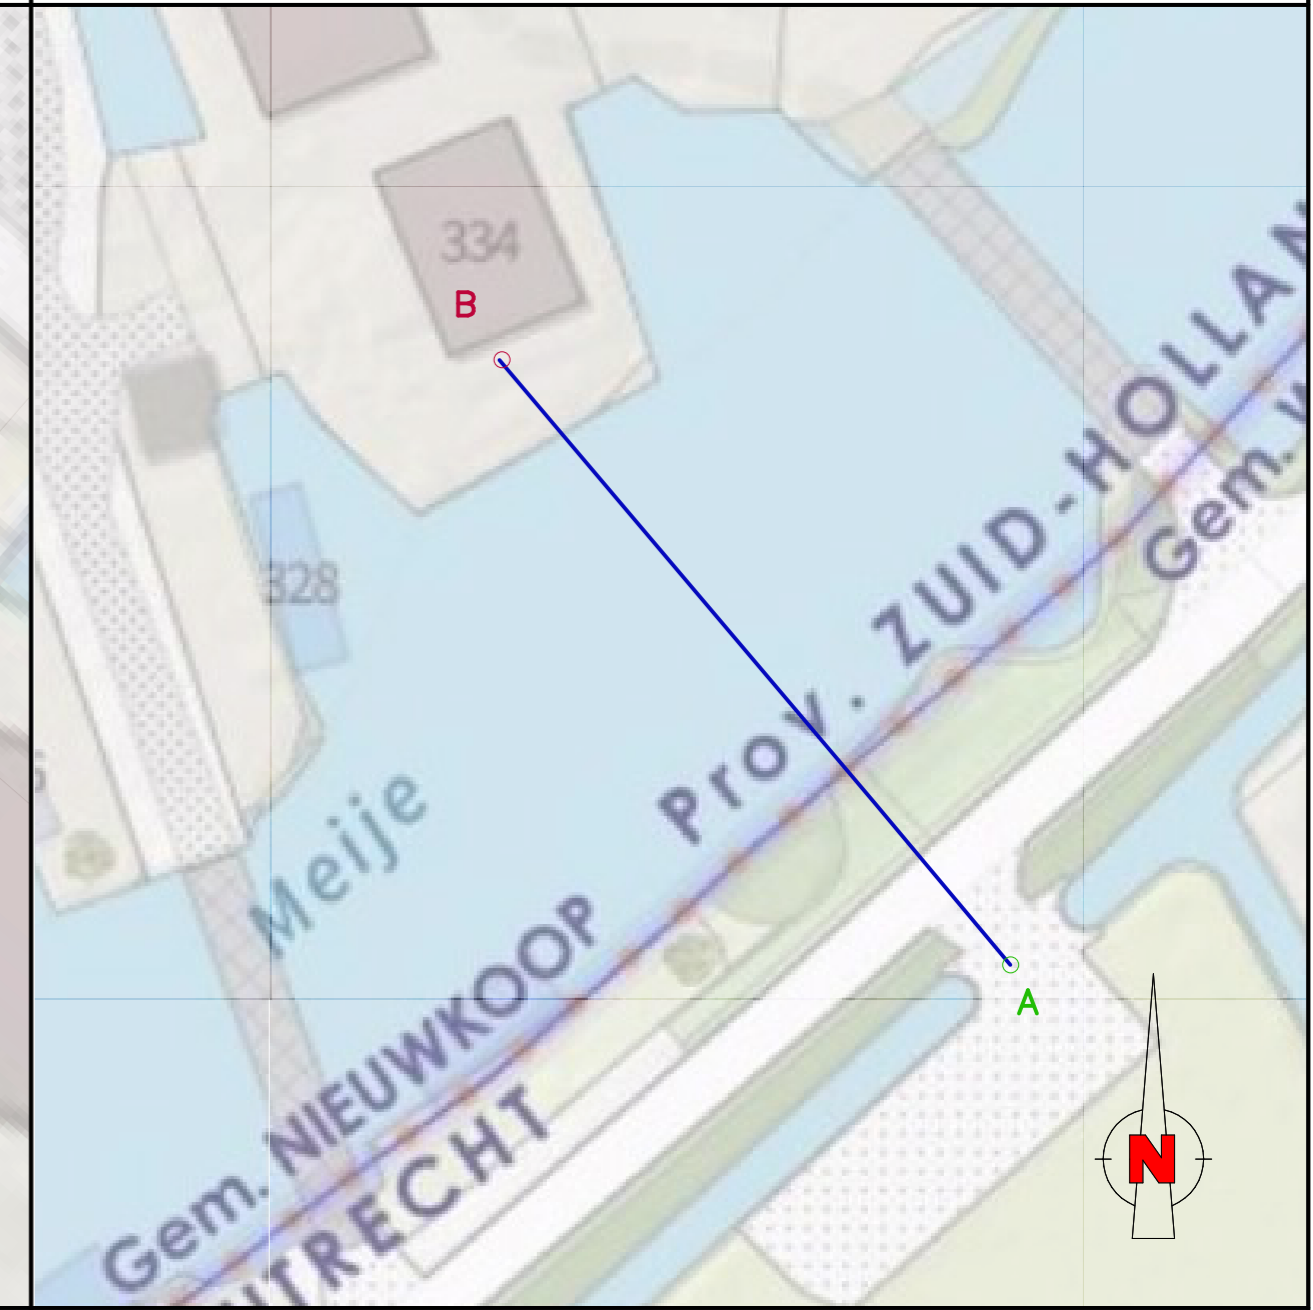


Lengteprofiel  
Schaal 1/250

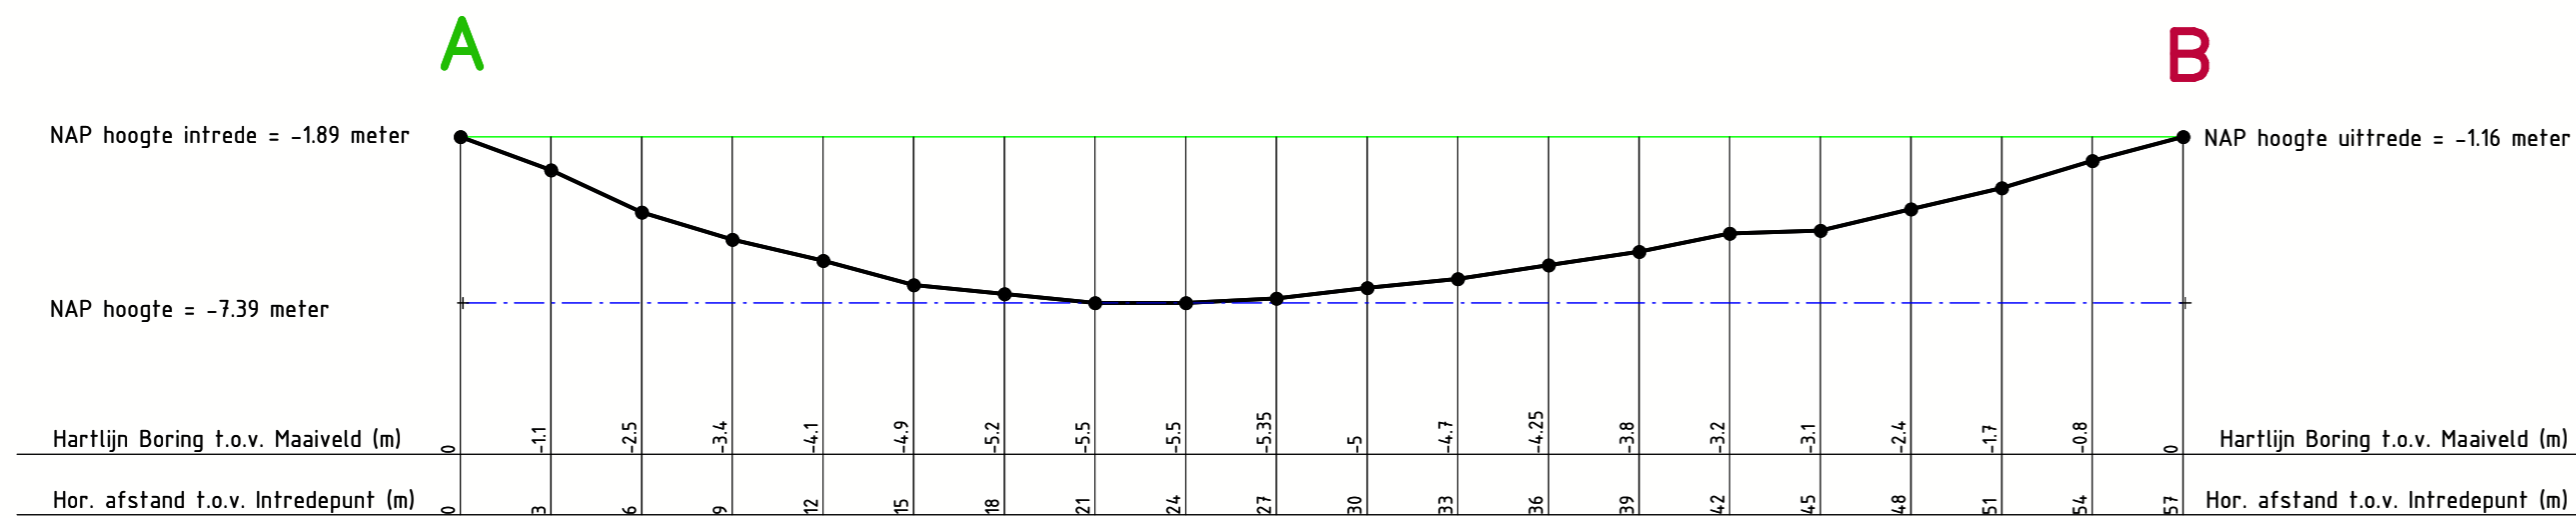

**Coördinatenlijst**

| Nr | X          | Y          | Z      |
|----|------------|------------|--------|
| A  | 116126.565 | 461604.693 | -1.890 |
| B  | 116092.914 | 461644.724 | -1.158 |

Doorsnede Boring  
Schaal 1/2

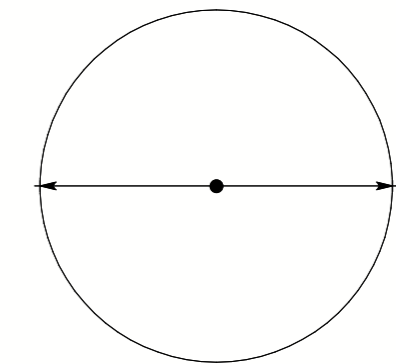

1 x BUIS HDPE Diam. 90 mm  
 r = 45mm



**REKOERT BOORTECHNIEK BV**

Rijnstraat 32a  
 NL 4191 CL Geldermarsen  
 Tel : +31 88 11 63 900  
 e-mail : info@rekoertboortechniek.nl

|                                     |  |   |   |
|-------------------------------------|--|---|---|
| <b>Onderwerp:</b>                   |  | Gestuurde boring<br>Lengte: 57 meter<br>Locatie: Meije te Nieuwkoop |   |
| <b>Opdrachtgever:</b>               |  | Reijer Lehmann  |   |
| <b>Getekend:</b><br>Renate de Bruin | <b>Datum tekening:</b><br>17-06-2021   | <b>Schaal:</b><br>1/2 - 1/250 - 1/500                               | <b>Fase:</b><br>As-Built                  |
| <b>Contact:</b><br>Renate de Bruin  | <b>Datum uitvoering:</b><br>11-03-2021 | <b>Formaat:</b><br>A2 - Liggend                                     | <b>Tekeningnummer:</b><br>2103046 - 10_05 |