


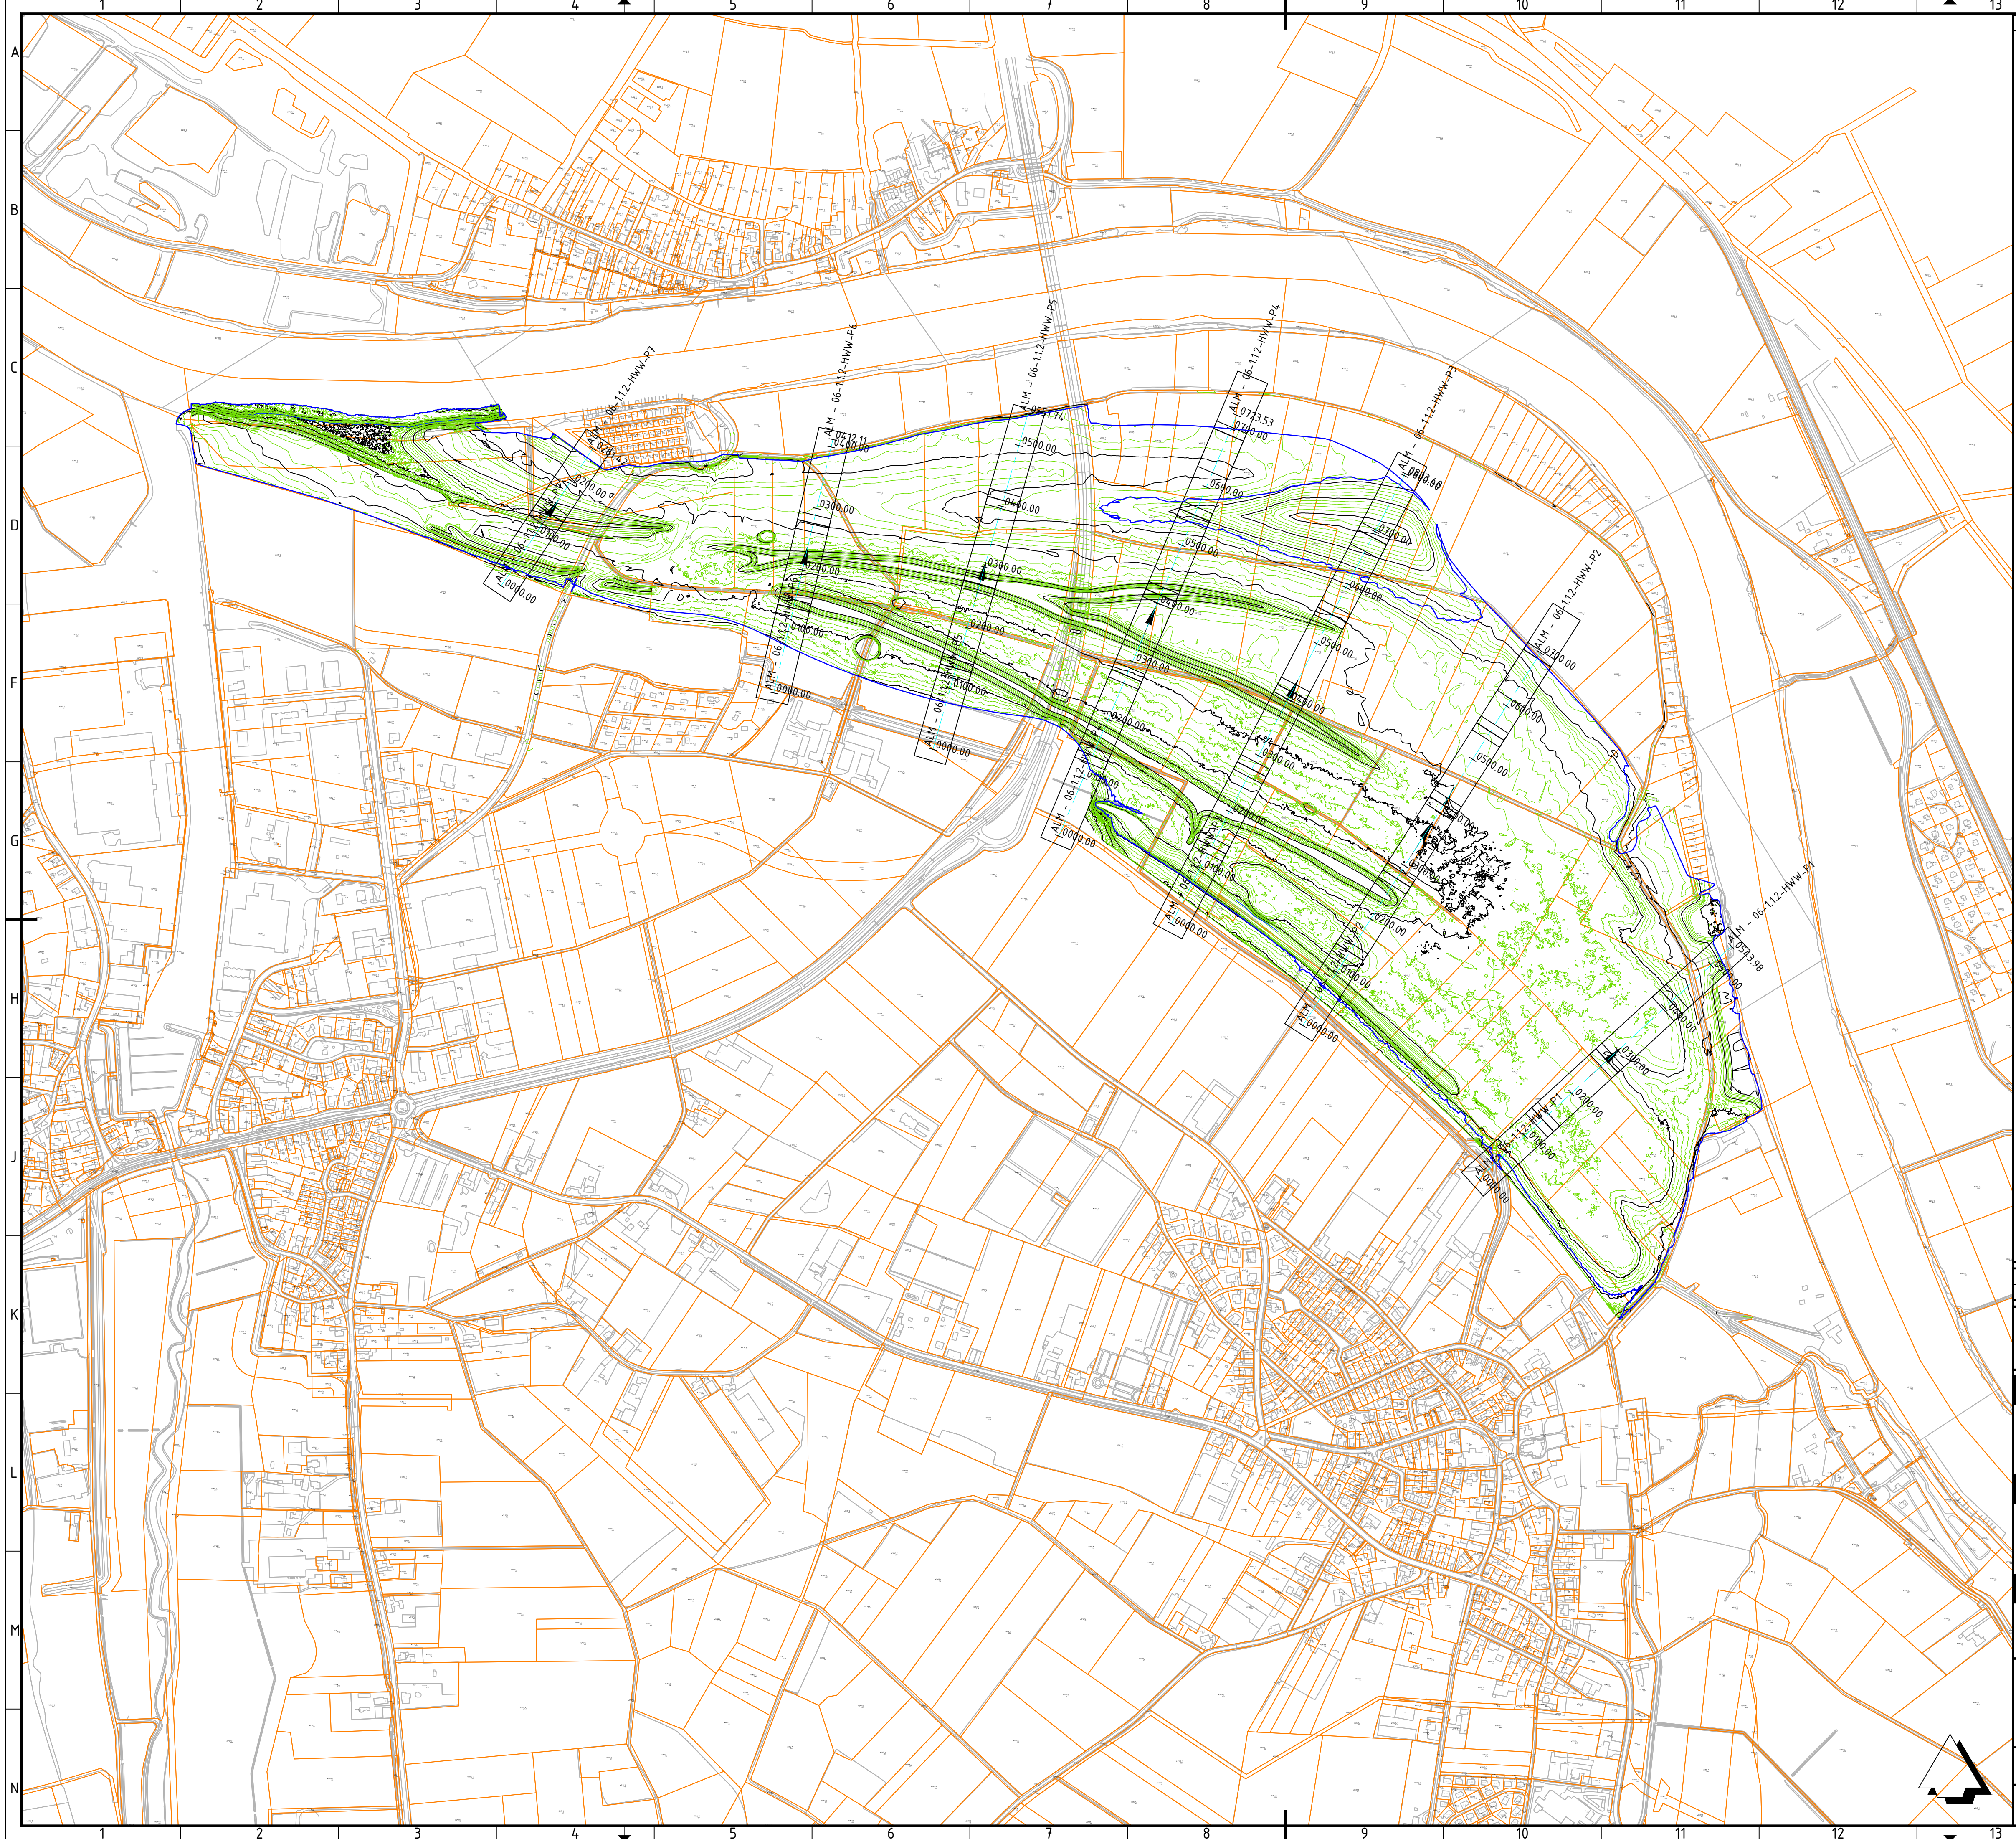

BGT

Ontgrondingscontour

Kadaster grenzen

Versie G		Datum: 03-05-2021		Gef.: B. Gasseling		Omschrijving: Update verwerking opmerkingen VG-E-1004 - 2020204			
Versie F		Datum: 22-02-2021		Gef.: C. Oerlemans		Omschrijving: Verwerking opmerkingen VG-E-1004 - 2020204			
Con.: C. Oerlemans		Vrij.: T. Rensen		Ver.: I. van Peur		Ver.: T. Rensen		Akk.: J. Janssen	
d.d.:		d.d.:		d.d.:		d.d.:		d.d.:	
par.:		par.:		par.:		par.:		par.:	

Contact
Geijsterseweg 11a
5861BK, Wanssum
moedermaas@duravermeer.nl

Oprachtgever

provincie limburg

Project

Gebiedsontwikkeling Ooijen - Wanssum

Fase

: As-buit

Onderwerp

: Ontgrondingenvergunning
Hoogwatergeul Wanssum
Overzicht

Objectnummer

: 1.12

Objectnaam

: Hoogwatergeul Wanssum

Schaal

: 1:5000

Bladformaat

: A0

Status

: Definitief

Contractnummer

: ONT-2013-001

Bladnummer


: 1 van 1

DocumentID

: 1503332-00581

Versie

: G

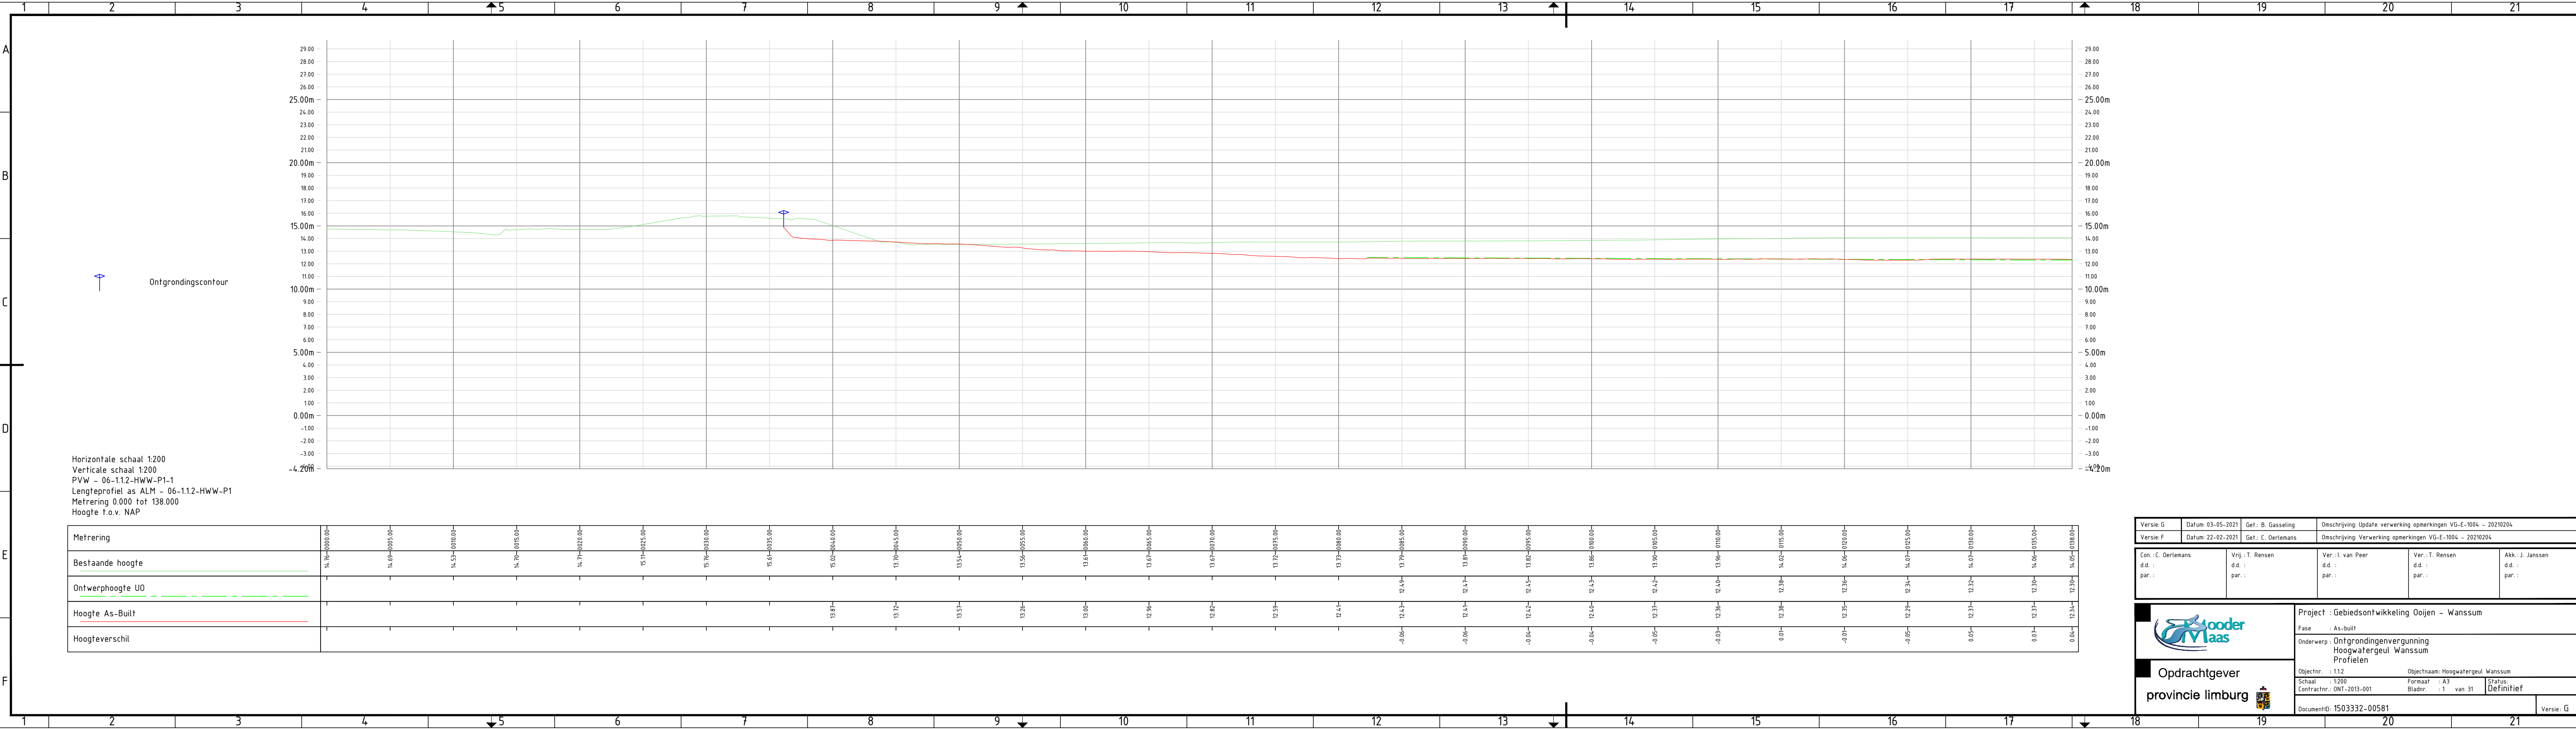

Horizontale schaal 1:200
Verticale schaal 1:200
PVW - 06-1.1.2-HWW-P1-1
Lengteprofiel as ALM - 06-1.1.2-HWW-P1
Metrering 0.000 tot 138.000
Hoogte t.o.v. NAP

Bestaande hoogte	14.75	14.69	14.53	14.70	14.71	15.11	15.16	15.61	15.02	13.70	13.54	13.56	13.67	13.67	13.73	13.82	13.86	13.90	13.96	14.02	14.06	14.06	14.05	14.05	14.04	14.03	14.02	14.01	14.00	13.99
Ontwerphoogte UO																12.49	12.47	12.45	12.43	12.42	12.40	12.38	12.37	12.36	12.34	12.32	12.30	12.29	12.28	12.27
Hoogte As-Built										13.87	13.72	13.57	13.26	13.00	12.96	12.82	12.59	12.41	12.43	12.41	12.42	12.40	12.37	12.36	12.38	12.35	12.29	12.37	12.37	12.34
Hoogteverschil																														

Versie: G
Datum: 03-05-2021
Gef.: B. Gasseling

Versie: F
Datum: 22-02-2021
Get.: C. Oerlemans

Omschrijving: Update verwerking opmerkingen VG-E-1004 - 20210204
Omschrijving: Verwerking opmerkingen VG-E-1004 - 20210204

Con.: C. Oerlemans
d.d.:
par.:

Vrij.: T. Rensen
d.d.:
par.:

Ver.: L. van Peer
d.d.:
par.:

Ver.: T. Rensen
d.d.:
par.:

Akk.: J. Janssen
d.d.:
par.:



Opdrachtgever
provincie limburg

Project : Gebiedsontwikkeling Ooijen - Wanssum

Fase : As-built

Onderwerp : Ontgrondingenvergunning
Hoogwatergeul Wanssum
Profielen

Objectnr. : 1.1.2
Schaal : 1:200
Contractnr.: ONT-2013-001

Objectnaam: Hoogwatergeul Wanssum
Bladnr. : 1 van 31
Status: Definitief

DocumentID: 1503332-00581

Versie: G




Horizontale schaal 1:200
 Verticale schaal 1:200
 PVW - 06-1.1.2-HWW-P1-2
 Lengteprofiel as ALM - 06-1.1.2-HWW-P1
 Metreering 138.000 tot 276.000
 Hoogte t.o.v. NAP

[illegible]

Versie: G	Datum: 03-05-2021	Get.: B. Gasselting	Omschrijving: Update verwerking opmerkingen VG-E-1004 - 20210204
Versie: F	Datum: 22-02-2021	Get.: C. Oerlemans	Omschrijving: Verwerking opmerkingen VG-E-1004 - 20210204

Con.: C. Oerlemans	Vrij.: T. Rensen	Ver.: L. van Peer	Ver.: T. Rensen	Akk.: J. Janssen
d.d.:	d.d.:	d.d.:	d.d.:	d.d.:
par.:	par.:	par.:	par.:	par.:

	Project : Gebiedsontwikkeling Ooijen - Wanssum		
	Fase : AS-built		
Opdrachtgever provincie limburg 	Onderwerp : Ontgrondingenvergunning Hoogwatergeul Wanssum Profielen		
	Objectnr. : 1.12	Objectnaam: Hoogwatergeul Wanssum	
	Schaal : 1:200 Contractnr.: ONT-2013-001	Formaat : A3 Bladnr. : 2 van 31	Status: Definitief
DocumentID: 1503332-00581			Versie: G

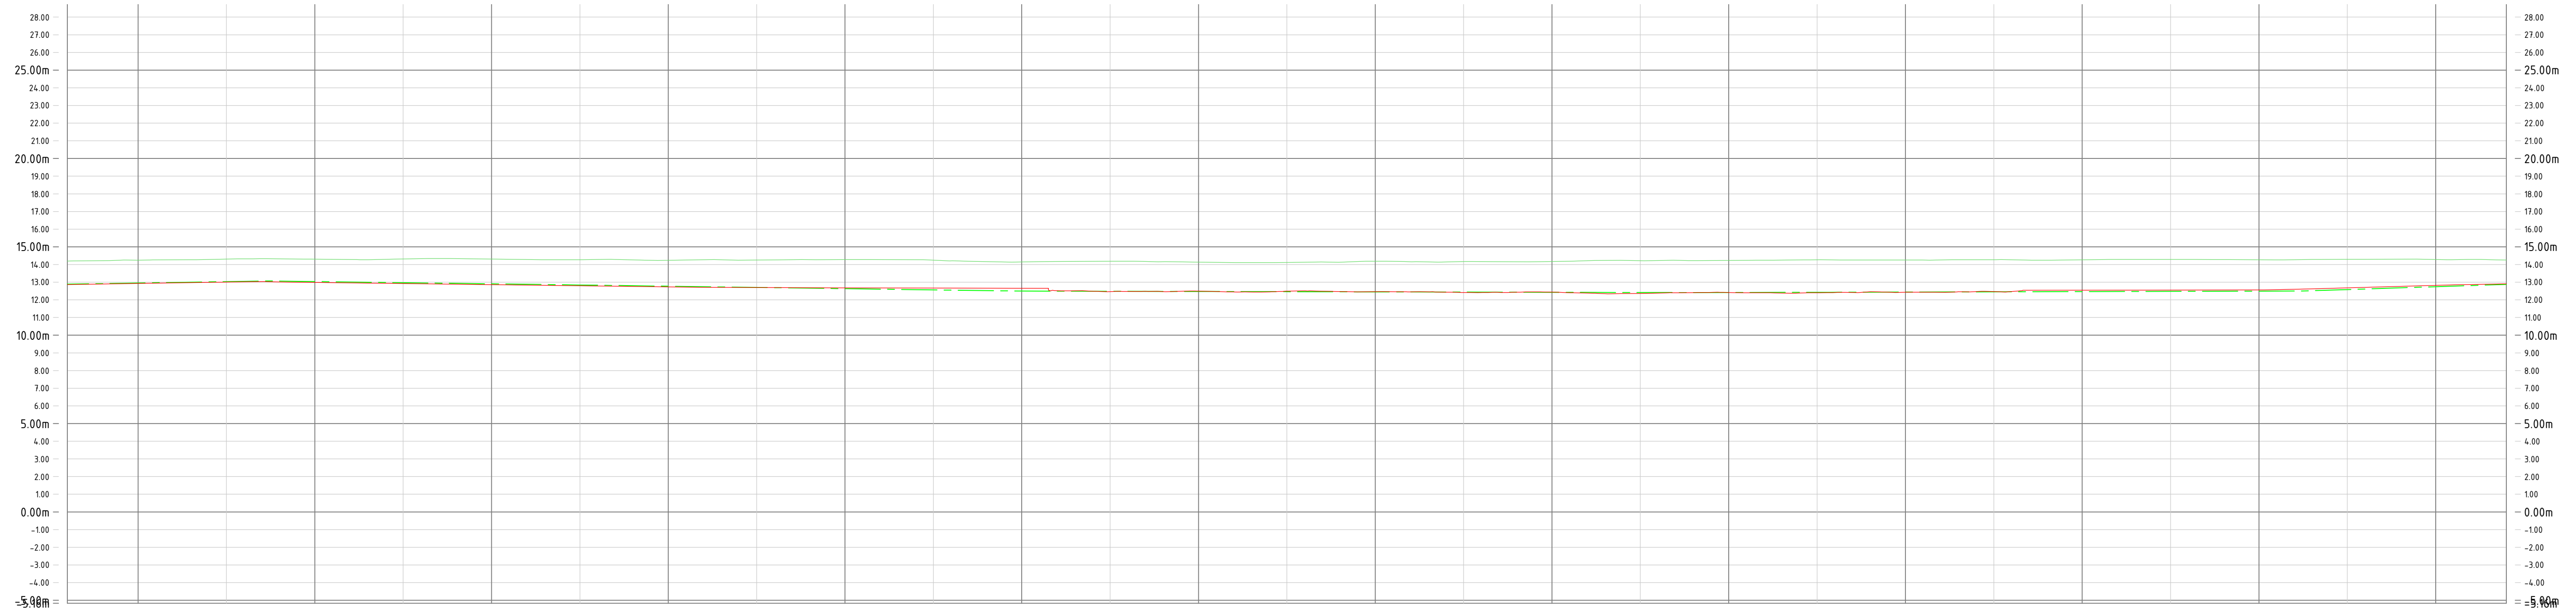


Horizontale schaal 1:200
 Verticale schaal 1:200
 PVW - 06-1.1.2-HWW-P1-3
 Lengteprofiel as ALM - 06-1.1.2-HWW-P1
 Metreering 276.000 tot 414.000
 Hoogte t.o.v. NAP

[illegible]

Versie: G	Datum: 03-05-2021	Get.: B. Gasseling	Omschrijving: Update verwerking opmerkingen VG-E-1004 - 20210204
Versie: F	Datum: 22-02-2021	Get.: C. Oerlemans	Omschrijving: Verwerking opmerkingen VG-E-1004 - 20210204

Con.: C. Oerlemans	Vrij.: T. Rensen	Ver.: I. van Peer	Ver.: T. Rensen	Akk.: J. Janssen
d.d.:	d.d.:	d.d.:	d.d.:	d.d.:
par.:	par.:	par.:	par.:	par.:

	Project : Gebiedsontwikkeling Ooijen - Wanssum		
	Fase : As-built		
	Onderwerp : Ontgrondingenvergunning Hoogwatergeul Wanssum Profielen		
	Objectnr. : 1.12 Objectnaam: Hoogwatergeul Wanssum Schaal : 1:200 Formaaf : A3 Status: Contractor: ONT-2013-001 Bladnr. : 3 van 31 Definitief		
Opdrachtgever provincie limburg 	DocumentID: 1503332-00581		Versie: G

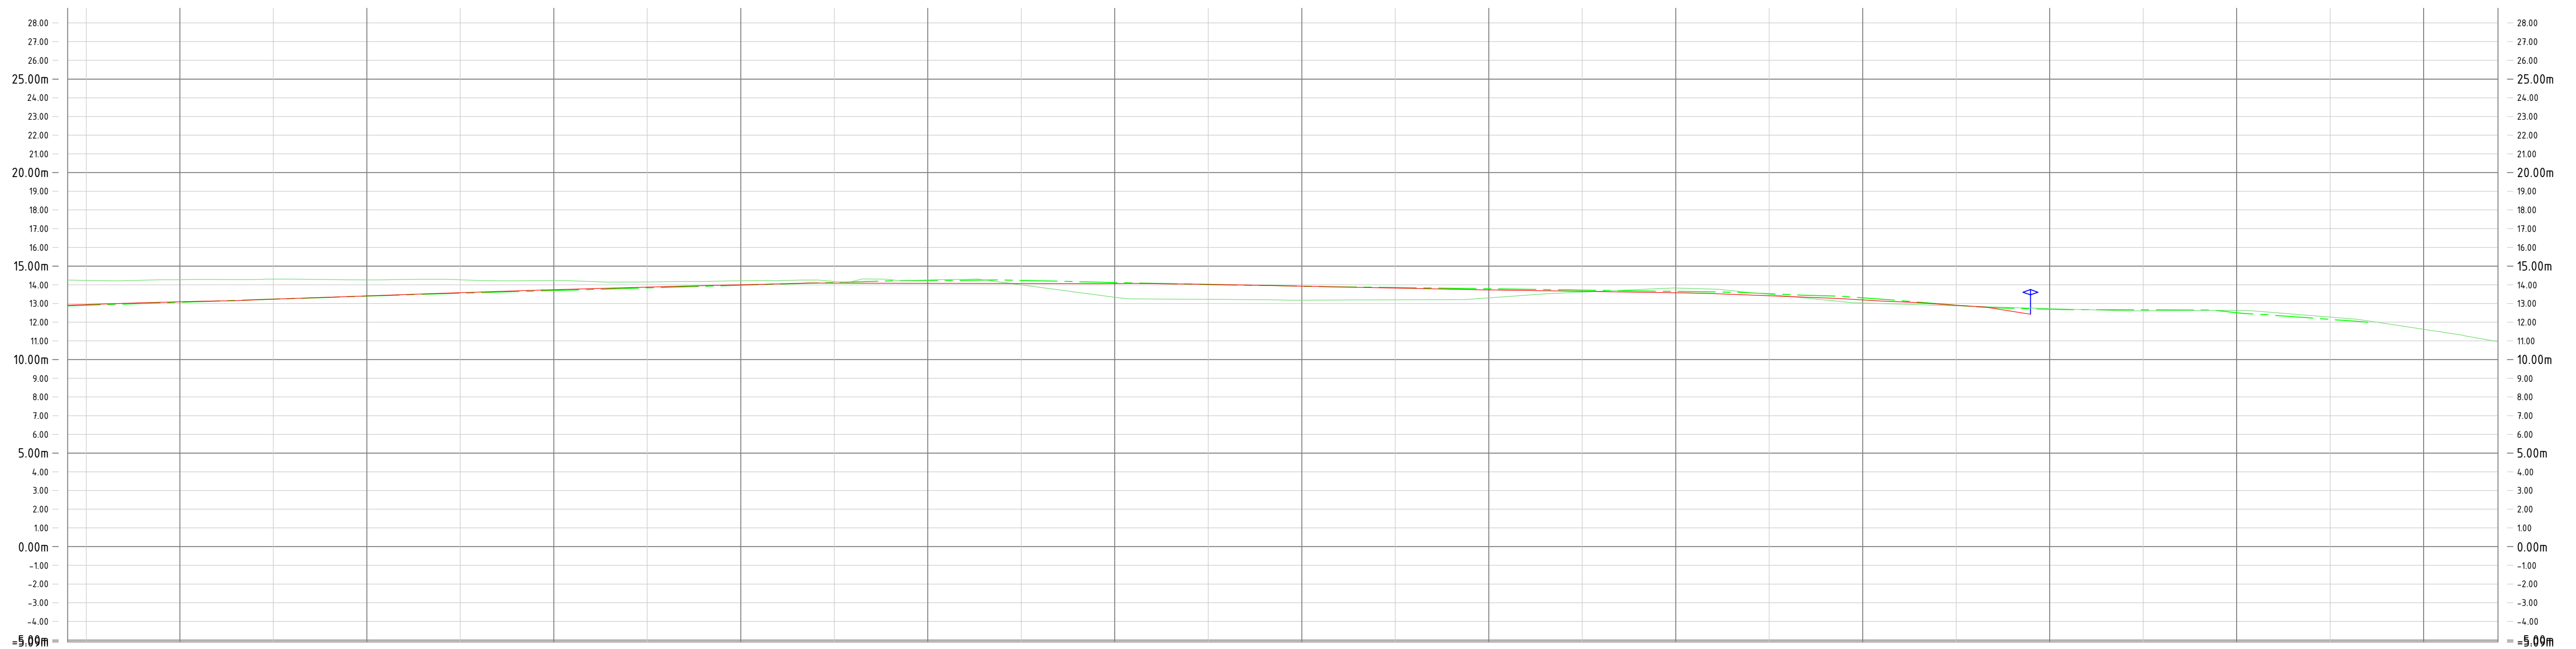


Horizontale schaal 1:200
 Verticale schaal 1:200
 PVW - 06-1.1.2-HWW-P1-4
 Lengteprofiel as ALM - 06-1.1.2-HWW-P1
 Mettering 414.000 tot 543.979
 Hoogte f.o.v. NAP

Bestaande hoogte	14.25	14.25	14.27	14.30	14.26	14.27	14.23	14.15	14.22	14.18	14.26	14.00	13.34	13.22	13.18	13.20	13.30	13.64	13.89	13.40	13.03	12.87	12.69	12.66	12.63	12.51	12.55	11.62	10.98
Ontwerphoogte UO	12.87	12.94	13.07	13.23	13.39	13.55	13.69	13.84	13.98	14.12	14.23	14.23	14.12	14.01	13.93	13.85	13.78	13.71	13.64	13.52	13.30								
Hoogte As-Built	12.91	12.94	13.09	13.23	13.41	13.57	13.74	13.87	14.00	14.09	14.08	14.07	14.07	14.02	13.92	13.82	13.72	13.65	13.58	13.44	13.19	12.91							
Hoogteverschil	0.04	0.04	0.02	0.00	0.01	0.03	0.05	0.04	0.02	-0.03	-0.15	-0.16	-0.05	0.01	-0.01	-0.03	-0.06	-0.06	-0.07	-0.11	0.00								

Versie: G	Datum: 03-05-2021	Get.: B. Gasselting	Omschrijving: Update verwerking opmerkingen VG-E-1004 - 20210204
Versie: F	Datum: 22-02-2021	Get.: C. Oerlemans	Omschrijving: Verwerking opmerkingen VG-E-1004 - 20210204

Con.: C. Oerlemans	Vrij.: T. Rensen	Ver.: L. van Peer	Ver.: T. Rensen	Akk.: J. Janssen
d.d.:	d.d.:	d.d.:	d.d.:	d.d.:
par.:	par.:	par.:	par.:	par.:

	Project : Gebiedsontwikkeling Ooijen - Wanssum		
	Fase : AS-built		
Opdrachtgever provincie limburg 	Onderwerp : Ontgrondingenvergunning Hoogwatergeul Wanssum Profielen		
	Objectnr. : 1.12	Objectnaam : Hoogwatergeul Wanssum	
	Schaal : 1:200 Contractnr. : ONT-2013-001	Formaat : A3 Bladnr. : 4 van 31	Status : Definitief
DocumentID : 1503332-00581			Versie : G

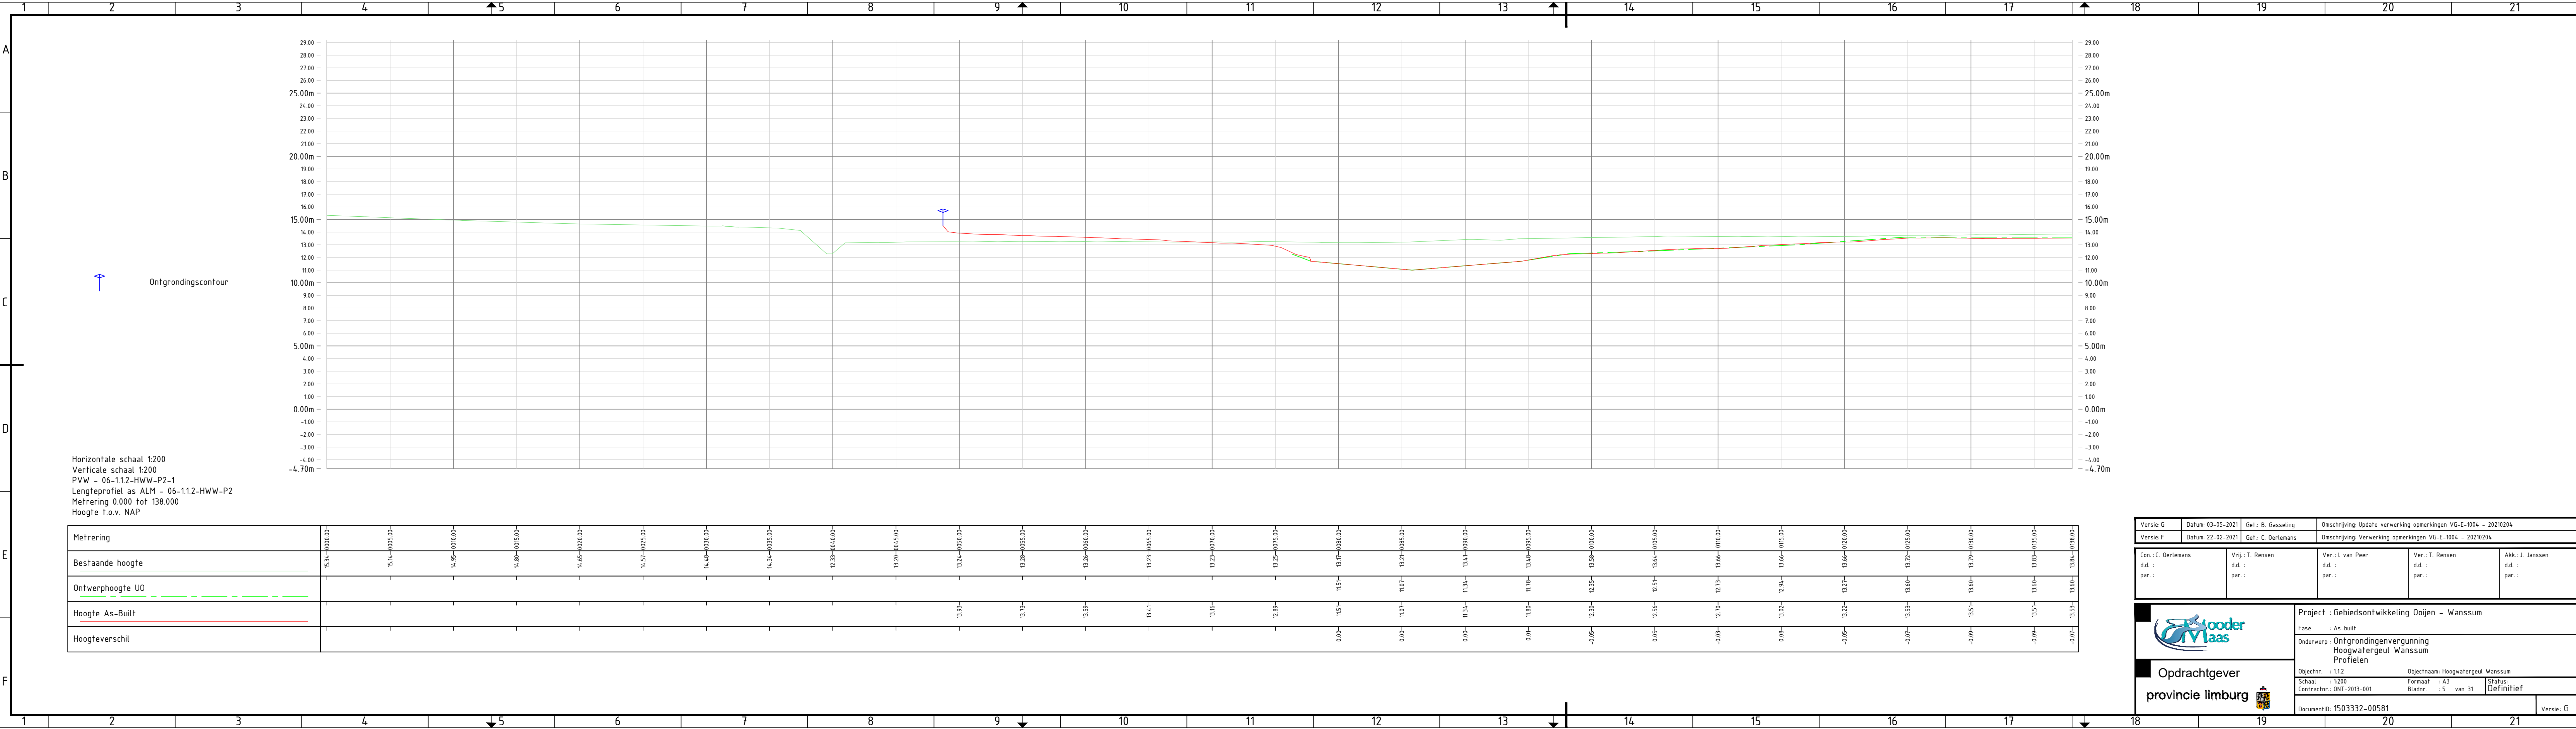

Metrering																																																																																																																																																																																																																																																																																																																																																																																																																																																																																																																																																																																																																																																																																																																																																																																																																																																																																																																																																																																																																																																																																																																																																																																																																																																																																																																																																																																																																														</
-----------	--	--	----

Versie: G
Datum: 03-05-2021
Gef.: B. Gasseling

Versie: F
Datum: 22-02-2021
Get.: C. Oerlemans

Omschrijving: Update verwerking opmerkingen VG-E-1004 - 20210204
Omschrijving: Verwerking opmerkingen VG-E-1004 - 20210204

Con.: C. Oerlemans
d.d.:
par.:

Vrij.: T. Rensen
d.d.:
par.:

Ver.: L. van Peer
d.d.:
par.:

Ver.: T. Rensen
d.d.:
par.:

Akk.: J. Janssen
d.d.:
par.:

Opdrachtgever
provincie limburg

Project : Gebiedsontwikkeling Ooijen - Wanssum

Fase : As-built

Onderwerp : Ontgrondingenvergunning
Hoogwatergeul Wanssum
Profielen


Objectnr. : 1.1.2
Schaal : 1:200
Contractnr.: ONT-2013-001

Objectnaam: Hoogwatergeul Wanssum
Bladnr. : 5 van 31

Status: Definitief

DocumentID: 1503332-00581

Versie: G

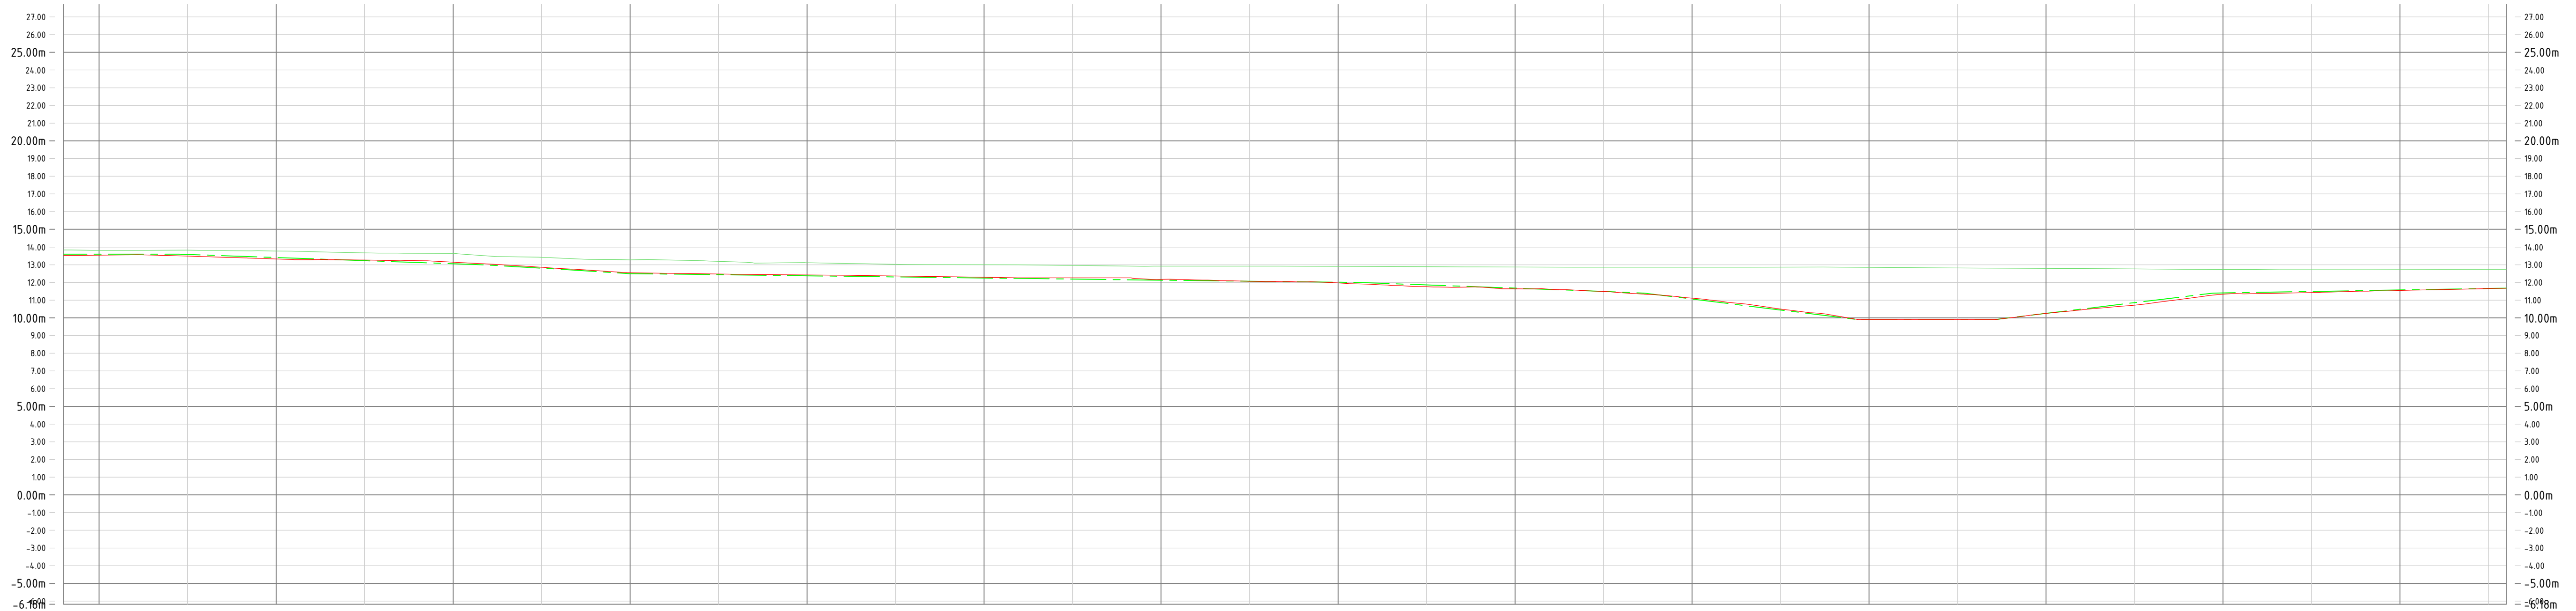


Horizontale schaal 1:200
 Verticale schaal 1:200
 PVW - 06-1.1.2-HWW-P2-2
 Lengteprofiel as ALM - 06-1.1.2-HWW-P2
 Metreering 138.000 tot 276.000
 Hoogte t.o.v. NAP

[illegible]

Versie: G	Datum: 03-05-2021	Get.: B. Gasseling	Omschrijving: Update verwerking opmerkingen VG-E-1004 - 20210204
Versie: F	Datum: 22-02-2021	Get.: C. Oerlemans	Omschrijving: Verwerking opmerkingen VG-E-1004 - 20210204

Con.: C. Oerlemans	Vrij.: T. Rensen	Ver.: I. van Peer	Ver.: T. Rensen	Akk.: J. Janssen
d.d.:	d.d.:	d.d.:	d.d.:	d.d.:
par.:	par.:	par.:	par.:	par.:

	Project : Gebiedsontwikkeling Ooijen – Wanssum		
	Fase : As-built		
	Onderwerp : Ontgrondingenvergunning Hoogwatergeul Wanssum Profielen		
	Objectnr. : 1.12	Objectnaam: Hoogwatergeul Wanssum	
Opdrachtgever provincie limburg	Schaal : 1:200	Formaat : A3	Status:
	Contractnr.: ONT-2013-001	Bladnr. : 6 van 31	Definitief
	DocumentID: 1503332-00581		Versie: G

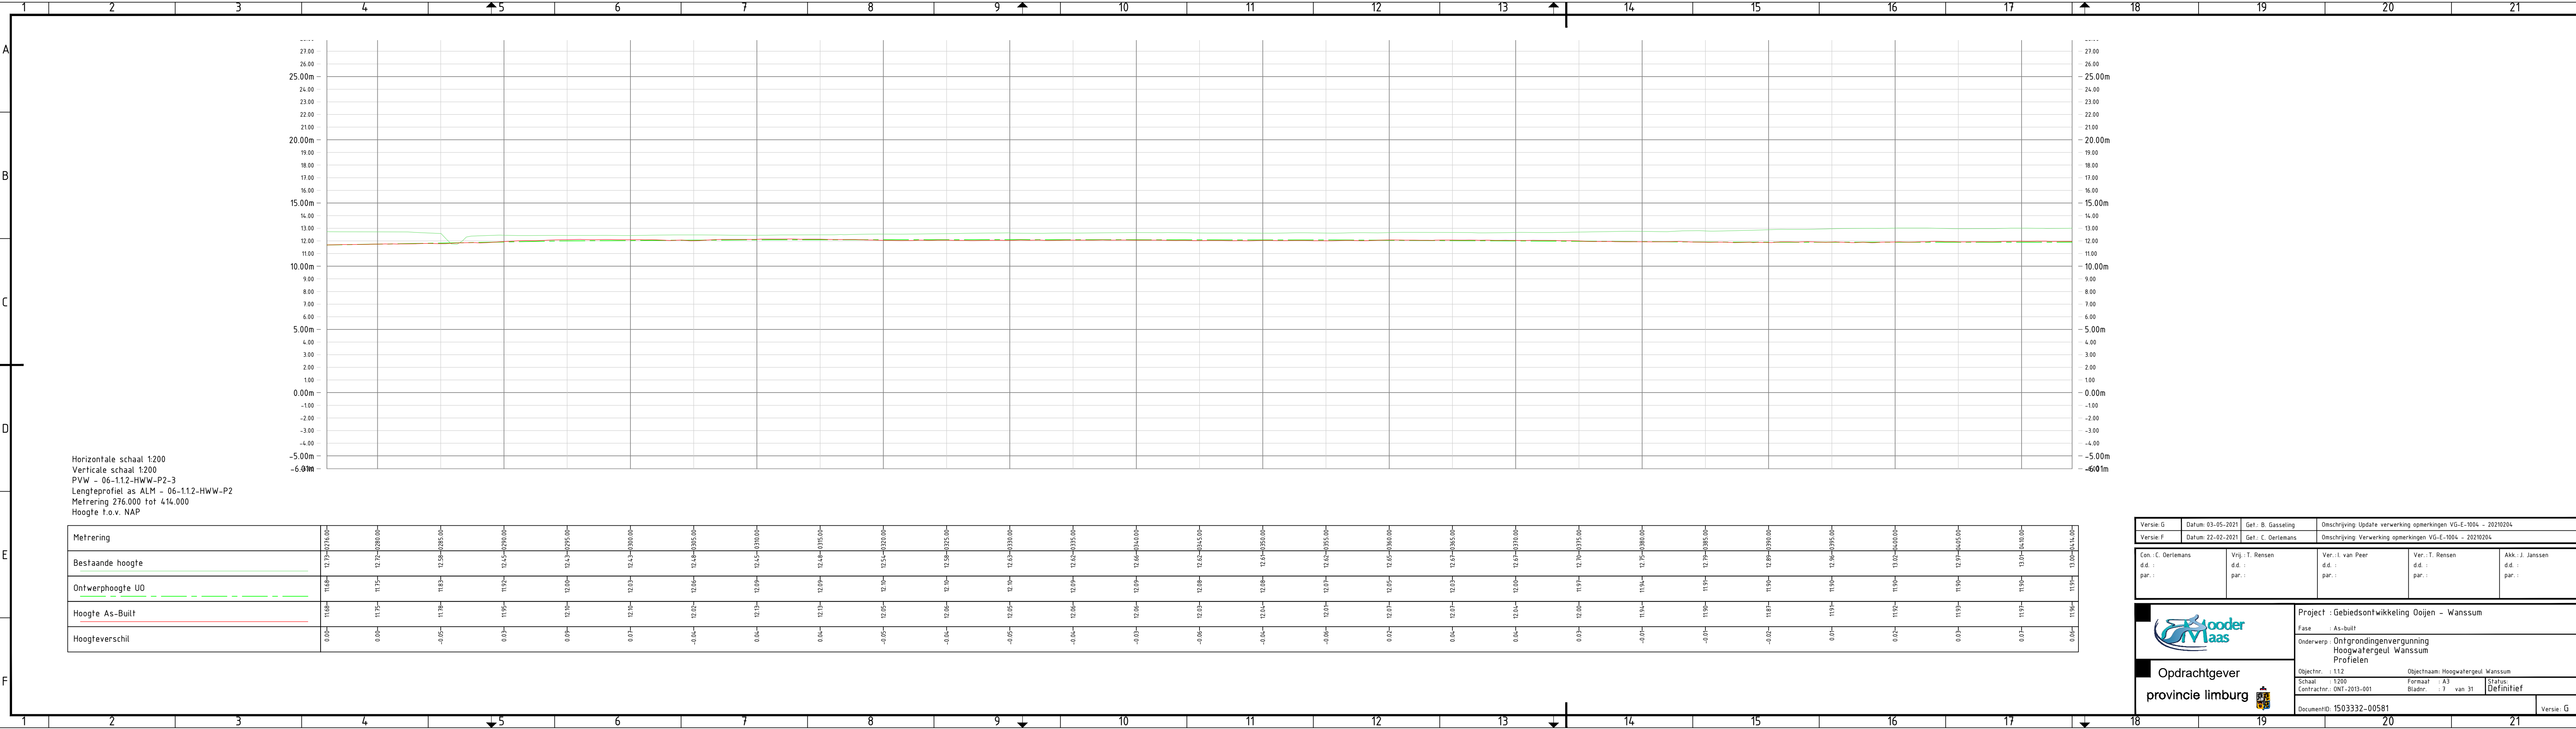

Horizontale schaal 1:200
Verticale schaal 1:200
PVW - 06-1.1.2-HWW-P2-3
Lengteprofiel as ALM - 06-1.1.2-HWW-P2
Metrering 276.000 tot 414.000
Hoogte t.o.v. NAP

Metrering	
-----------	--	--	
Versie: G
Datum: 03-05-2021
Get.: B. Gasseling

Versie: F
Datum: 22-02-2021
Get.: C. Oerlemans

Omschrijving: Update verwerking opmerkingen VG-E-1004 - 20210204
Omschrijving: Verwerking opmerkingen VG-E-1004 - 20210204

Con.: C. Oerlemans
d.d.:
par.:

Vrij.: T. Rensen
d.d.:
par.:

Ver.: I. van Peer
d.d.:
par.:

Ver.: T. Rensen
d.d.:
par.:

Akk.: J. Janssen
d.d.:
par.:



Opdrachtgever
provincie limburg

Project : Gebiedsontwikkeling Ooijen - Wanssum

Fase : As-built

Onderwerp : Ontgrondingenvergunning
Hoogwatergeul Wanssum
Profielen


Objectnr. : 1.1.2
Schaal : 1:200
Contractnr.: ONT-2013-001

Objectnaam: Hoogwatergeul Wanssum
Formaat : A3
Bladnr. : 7 van 31

Status: Definitief

DocumentID: 15033332-00581

Versie: G

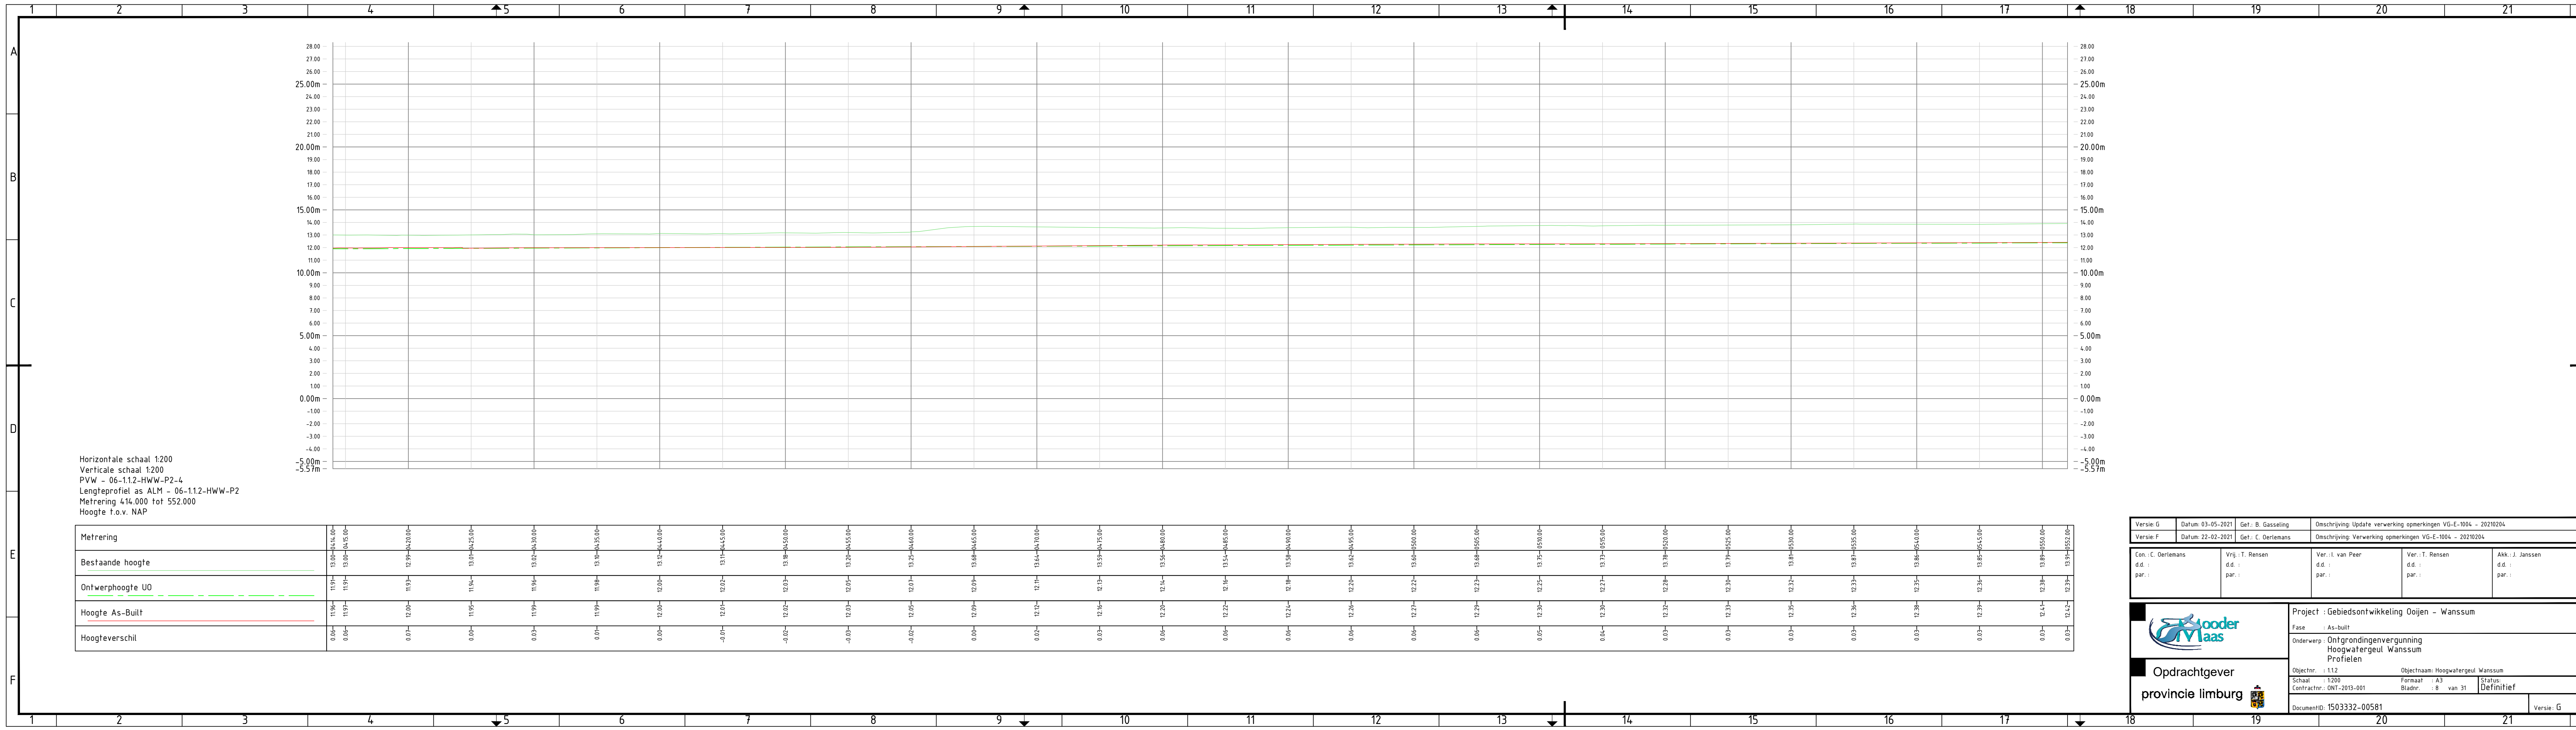

Horizontale schaal 1:200
Verticale schaal 1:200
PVW - 06-1.1.2-HWW-P2-4
Lengteprofiel as ALM - 06-1.1.2-HWW-P2
Metrering 414.000 tot 552.000
Hoogte t.o.v. NAP

Metrering	
-----------	--	--	
Versie: G
Datum: 03-05-2021
Gef.: B. Gasseling

Versie: F
Datum: 22-02-2021
Gef.: C. Oerlemans

Omschrijving: Update verwerking opmerkingen VG-E-1004 - 20210204
Omschrijving: Verwerking opmerkingen VG-E-1004 - 20210204

Con.: C. Oerlemans
d.d.:
par.:

Vrij.: T. Rensen
d.d.:
par.:

Ver.: L. van Peer
d.d.:
par.:

Ver.: T. Rensen
d.d.:
par.:

Akk.: J. Janssen
d.d.:
par.:



Opdrachtgever
provincie limburg

Project : Gebiedsontwikkeling Ooijen - Wanssum

Fase : As-built

Onderwerp : Ontgrondingenvergunning
Hoogwatergeul Wanssum
Profielen

Objectnr.: : 1.1.2
Schaal : 1:200
Contractnr.: ONT-2013-001

Objectnaam: Hoogwatergeul Wanssum
Bladnr.: : 8 van 31

Status: Definitief

DocumentID: 1503332-00581
Versie: G




Horizontale schaal 1:200
 Verticale schaal 1:200
 PVW - 06-1.1.2-HWW-P2-5
 Lengteprofiel as ALM - 06-1.1.2-HWW-P2
 Metreering 552.000 tot 690.000
 Hoogte t.o.v. NAP

[illegible]

Versie: G	Datum: 03-05-2021	Get.: B. Gasselting	Omschrijving: Update verwerking opmerkingen VG-E-1004 - 20210204
Versie: F	Datum: 22-02-2021	Get.: C. Oerlemans	Omschrijving: Verwerking opmerkingen VG-E-1004 - 20210204

Con.: C. Oerlemans	Vrij.: T. Rensen	Ver.: I. van Peer	Ver.: T. Rensen	Akk.: J. Janssen
d.d.:	d.d.:	d.d.:	d.d.:	d.d.:
par.:	par.:	par.:	par.:	par.:

 Opdrachtgever provincie limburg 	Project : Gebiedsontwikkeling Ooijen - Wanssum		
	Fase : As-built		
	Onderwerp : Ontgrondingenvergunning Hoogwatergeul Wanssum Profielen		
	Objectnr. : 112	Objectnaam: Hoogwatergeul Wanssum	
Schaal : 1:200	Formaat : A3	Status: Definitief	
Contractnr.: ONT-2013-001	Bladnr. : 9 van 31		
DocumentID: 1503332-00581			Verse: G

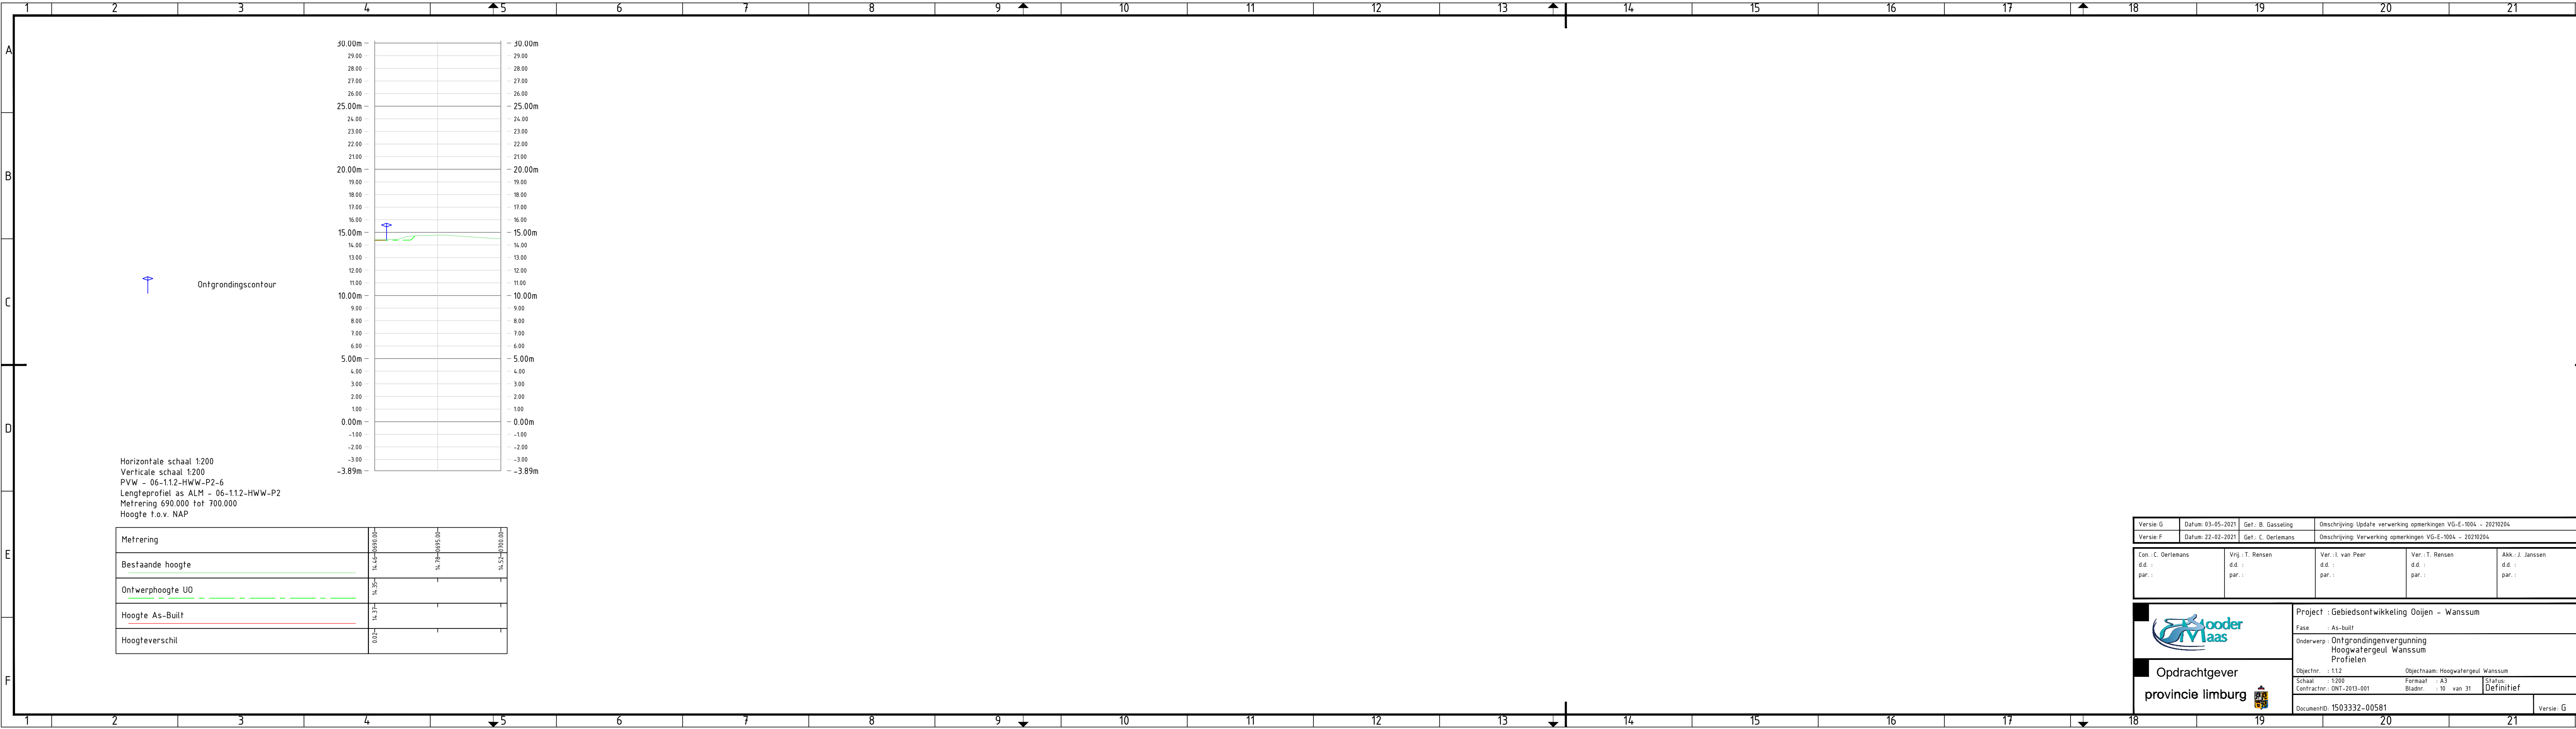

12.00

11.00

10.00

9.00

8.00

7.00

6.00

5.00

4.00

3.00

2.00

1.00

0.00m

-1.00

-2.00

-3.00

-3.89m

30.00m

29.00

28.00

27.00

26.00

25.00m

24.00

23.00

22.00

21.00

20.00m

19.00

18.00

17.00

16.00

15.00m

14.00

13.00

12.00

11.00

10.00m

9.00

8.00

7.00

6.00

5.00m

4.00

3.00

2.00

1.00

0.00m

-1.00

-2.00

-3.00

-3.89m

14.78

14.65

14.52

14.78

14.65

14.52

0.02

0.00

0.00

Horizontal schaal 1:200

Verticale schaal 1:200

PVW - 06-1.1.2-HWW-P2-6

Lengteprofiel as ALM - 06-1.1.2-HWW-P2

Metreering 690.000 tot 700.000

Hoogte f.o.v. NAP

Metreering

Bestaande hoogte

Ontwerphoogte UO

Hoogte As-Built

Hoogteverschil

14.78

14.65

14.52

14.78

14.65

14.52

0.02

0.00

0.00

Versie: G		Datum: 03-05-2021		Gef.: B. Gasseling		Omschrijving: Update verwerking opmerkingen VG-E-1004 - 20210204	
Versie: F		Datum: 22-02-2021		Gef.: C. Oerlemans		Omschrijving: Verwerking opmerkingen VG-E-1004 - 20210204	

Con.: C. Oerlemans		Vrij.: T. Rensen		Ver.: L. van Peer		Ver.: T. Rensen		Akk.: J. Janssen	
d.d.:		d.d.:		d.d.:		d.d.:		d.d.:	
par.:		par.:		par.:		par.:		par.:	

Opdrachtgever

provincie limburg

Project : Gebiedsontwikkeling Ooijen - Wanssum

Fase : As-built

Onderwerp : Ontgrondingenvergunning
Hoogwatergeul Wanssum
Profielen

Objectnr. : 1.1.2

Schaal : 1:200

Contractnr.: ONT-2013-001

Objectnaam: Hoogwatergeul Wanssum


Formaat : A3

Bladnr. : 10 van 31

Status: Definitief

DocumentID: 1503332-00581

Versie: G

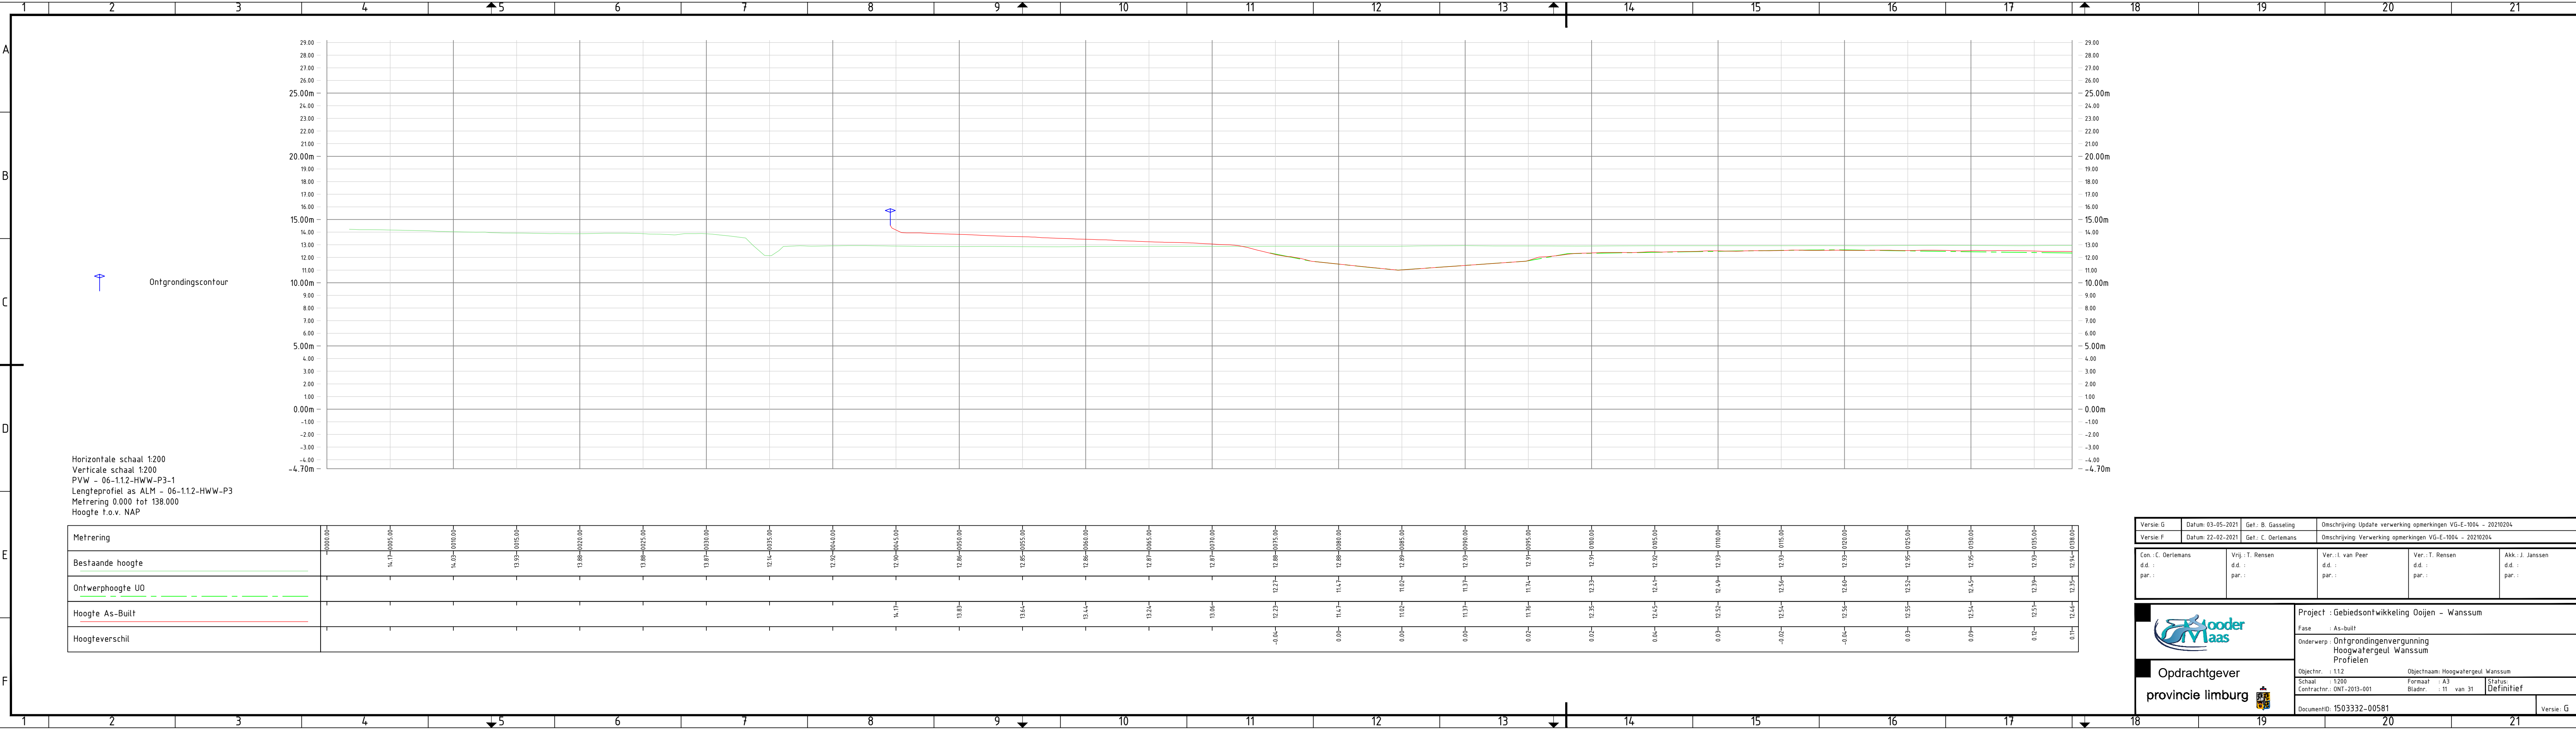

Horizontale schaal 1:200
Verticale schaal 1:200
PVW - 06-1.1.2-HWW-P3-1
Lengteprofiel as ALM - 06-1.1.2-HWW-P3
Metrering 0.000 tot 138.000
Hoogte t.o.v. NAP

Metrering	0.000.00	14.17-0005.00	14.03-0010.00	13.99-0015.00	13.88-0020.00	13.88-0025.00	13.87-0030.00	12.11-0035.00	12.92-0040.00	12.90-0045.00	12.86-0050.00	12.85-0055.00	12.87-0060.00	12.87-0065.00	12.87-0070.00	12.88-0075.00	12.88-0080.00	12.89-0085.00	12.93-0090.00	12.91-0095.00	12.91-0100.00	12.92-0105.00	12.99-0110.00	12.99-0115.00	12.99-0120.00	12.99-0125.00	12.99-0130.00	12.91-0135.00	12.91-0140.00
Bestaande hoogte		14.17	14.03	13.99	13.88	13.88	13.87	12.11	12.92	12.90	12.86	12.85	12.87	12.87	12.87	12.88	12.88	12.89	12.93	12.91	12.91	12.92	12.99	12.99	12.99	12.99	12.99	12.91	12.91
Ontwerphoogte UO																													
Hoogte As-Built										14.17	13.83	13.64	13.44	13.24	13.06	12.23	11.47	11.02	11.37	11.76	12.35	12.45	12.52	12.54	12.56	12.55	12.54	12.51	12.46
Hoogteverschil																-0.04	0.00	0.00	0.00	0.02	0.02	0.04	0.03	-0.02	-0.04	0.03	0.09	0.12	0.11

Versie: G
Datum: 03-05-2021
Gef.: B. Gasseling

Versie: F
Datum: 22-02-2021
Gef.: C. Oerlemans

Omschrijving: Update verwerking opmerkingen VG-E-1004 - 20210204
Omschrijving: Verwerking opmerkingen VG-E-1004 - 20210204

Con.: C. Oerlemans
d.d.:
par.:

Vrij.: T. Rensen
d.d.:
par.:

Ver.: L. van Peer
d.d.:
par.:

Ver.: T. Rensen
d.d.:
par.:

Akk.: J. Janssen
d.d.:
par.:



Opdrachtgever
provincie limburg

Project : Gebiedsontwikkeling Ooijen - Wanssum

Fase : As-built


Onderwerp : Ontgrondingenvergunning
Hoogwatergeul Wanssum
Profielen

Objectnr. : 1.1.2
Schaal : 1:200
Contractnr.: ONT-2013-001

Objectnaam: Hoogwatergeul Wanssum
Bladnr. : 11 van 31
Status: Definitief

DocumentID: 1503332-00581

Versie: G

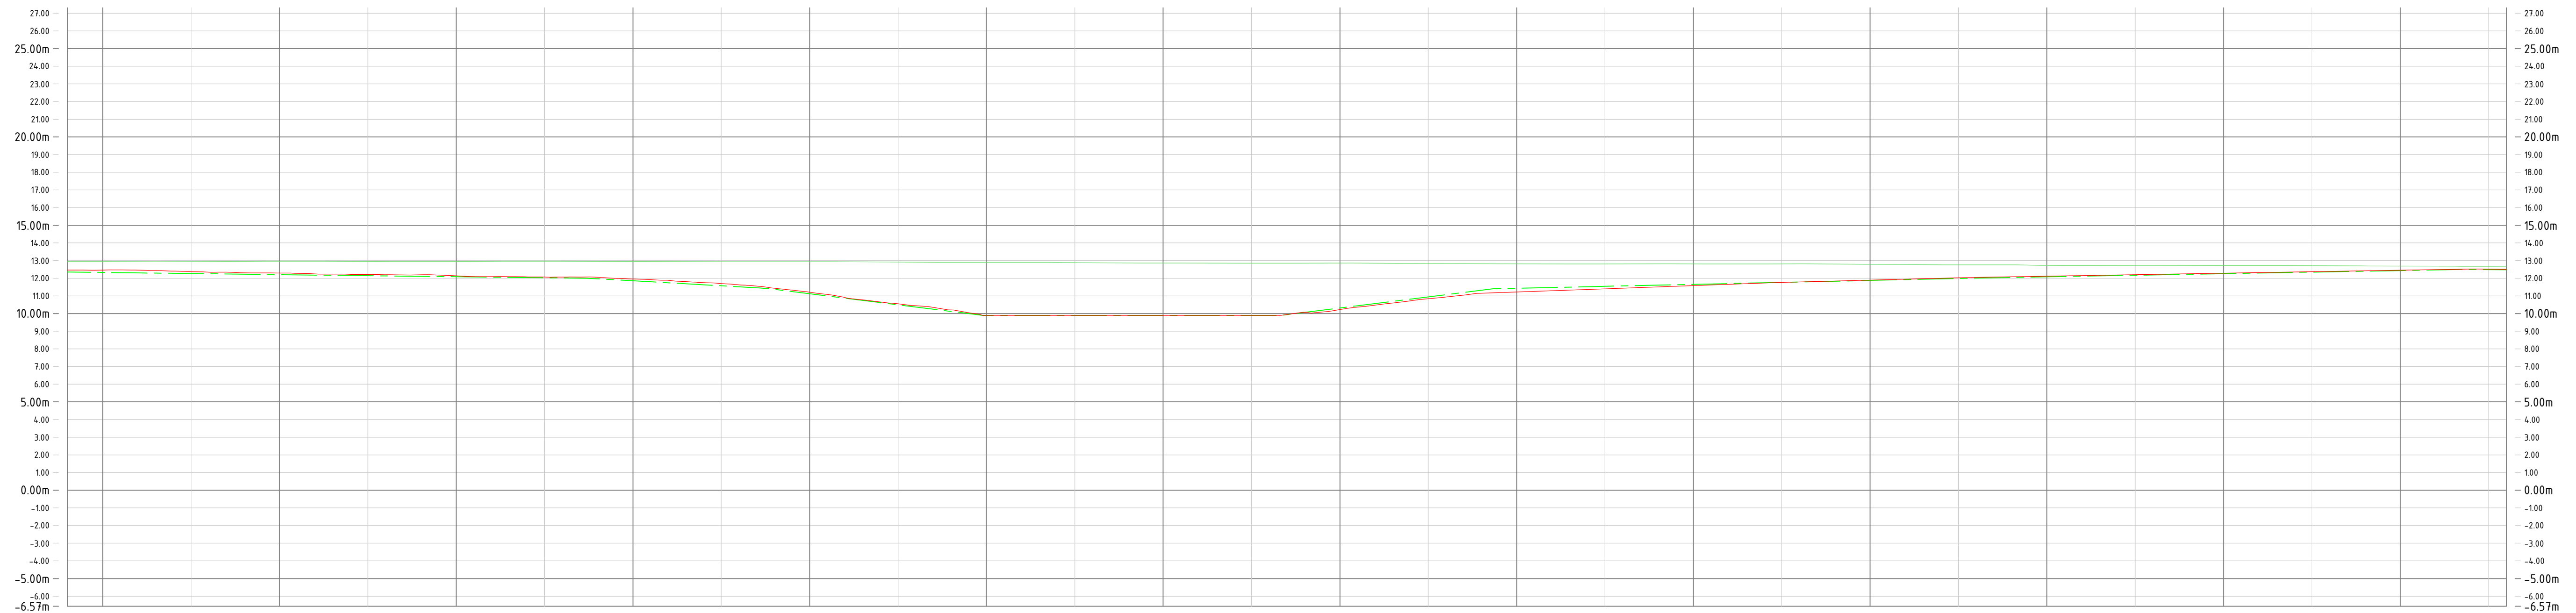


Horizontale schaal 1:200
 Verticale schaal 1:200
 PVW - 06-1.1.2-HWW-P3-2
 Lengteprofiel as ALM - 06-1.1.2-HWW-P3
 Metreering 138.000 tot 276.000
 Hoogte t.o.v. NAP

[illegible]

Versie: G	Datum: 03-05-2021	Gef.: B. Gasseling	Omschrijving: Update verwerking opmerkingen VG-E-1004 - 20210204
Versie: F	Datum: 22-02-2021	Gef.: C. Oerlemans	Omschrijving: Verwerking opmerkingen VG-E-1004 - 20210204

Con.: C. Oerlemans	Vrij.: T. Rensen	Ver.: I. van Peer	Ver.: T. Rensen	Akk.: J. Janssen
d.d.:	d.d.:	d.d.:	d.d.:	d.d.:
par.:	par.:	par.:	par.:	par.:

	Project : Gebiedsontwikkeling Doijen - Wanssum	
	Fase : As-built	
Opdrachtgever provincie limburg 	Onderwerp : Ontgrondingenvergunning Hoogwatergeul Wanssum Profielen	
	Objectnr. : 1.12	Objectnaam: Hoogwatergeul Wanssum
	Schaal : 1:200 Contractnr.: ONT-2013-001	Formaat : A3 Bladnr. : 12 van 31
Status: Definitief		DocumentId: 1503332-00581
		Versie : G

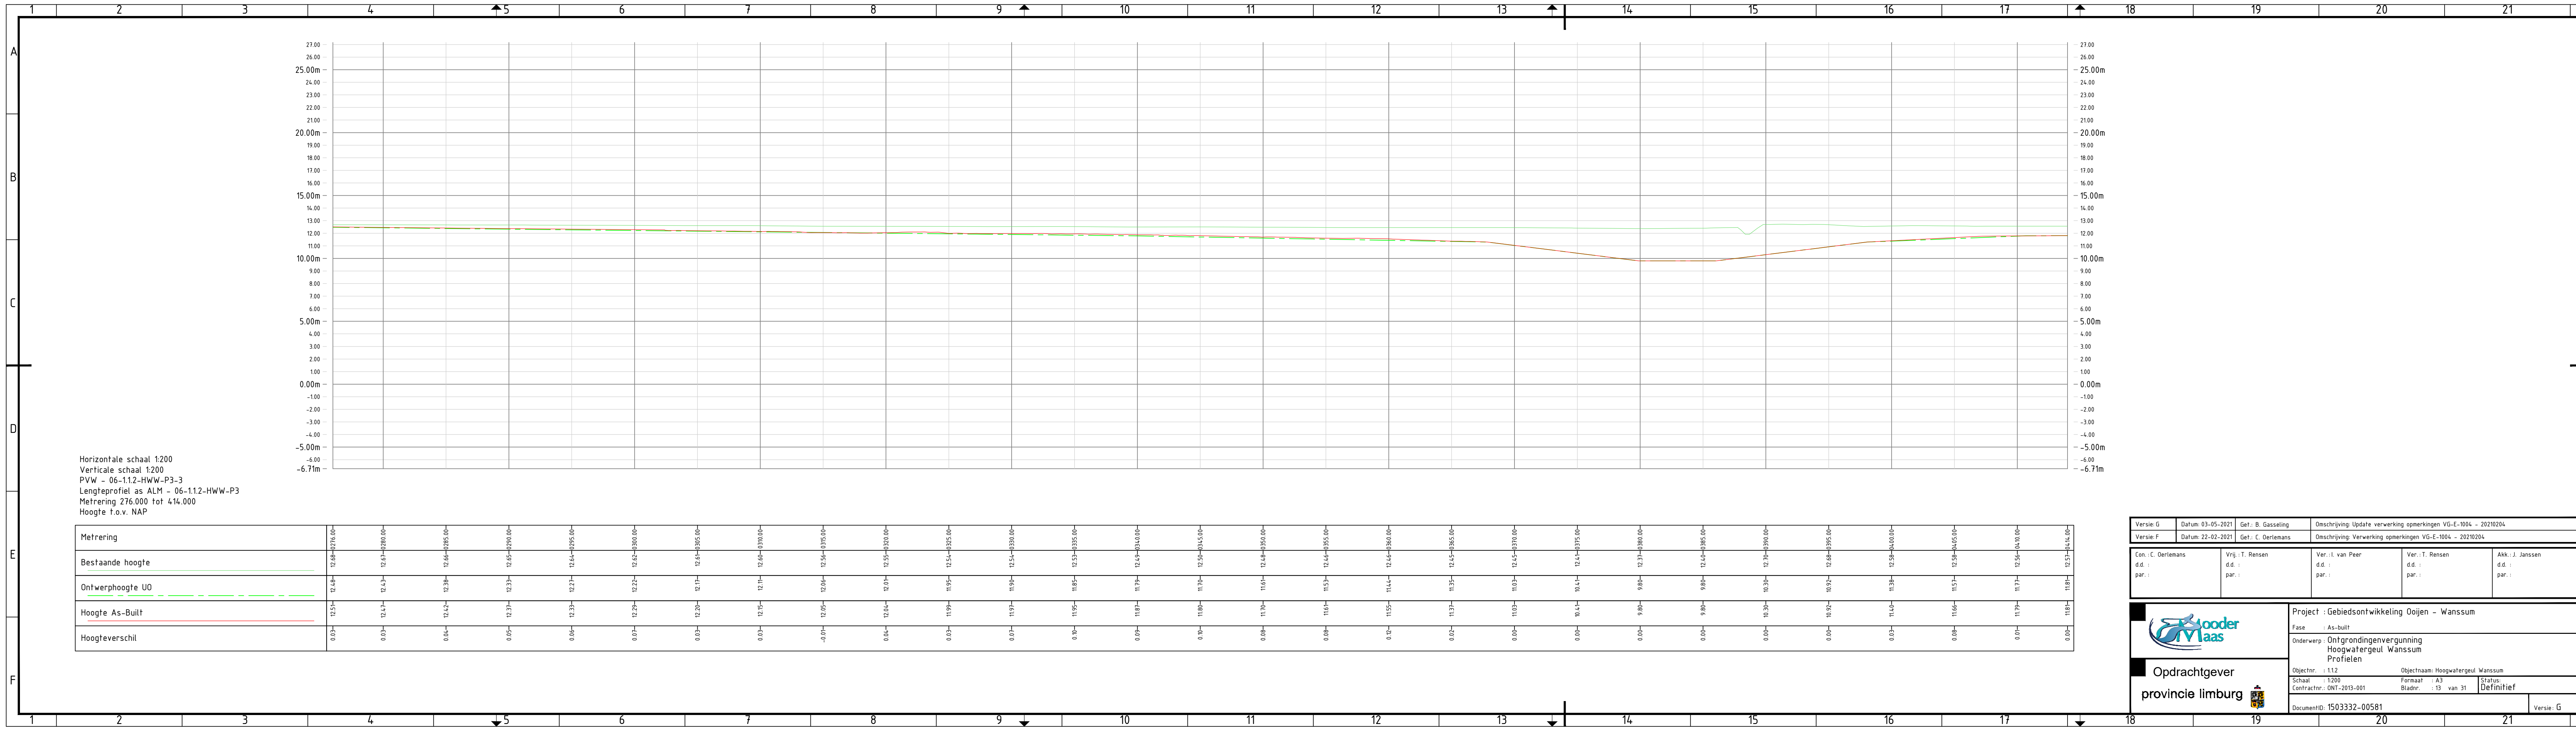

Horizontale schaal 1:200

Verticale schaal 1:200

PVW - 06-1.1.2-HWW-P3-3

Lengteprofiel as ALM - 06-1.1.2-HWW-P3

Metreering 276.000 tot 414.000

Hoogte t.o.v. NAP

Hoogte As-Built	12.51	12.47	12.42	12.37	12.33	12.29	12.20	12.15	12.05	12.04	11.99	11.97	11.95	11.87	11.80	11.70	11.61	11.55	11.37	11.03	10.41	9.80	9.80	10.30	10.92	11.40	11.66	11.79	11.81
Hoogteverschil	0.03	0.03	0.04	0.05	0.06	0.07	0.03	0.03	-0.01	0.04	0.03	0.07	0.10	0.09	0.10	0.08	0.08	0.12	0.02	0.00	0.00	0.00	0.00	0.00	0.00	0.03	0.08	0.01	0.00

12

13

14

15

16

17

18

19

20

21

1

2

3

Versie: G

Datum: 03-05-2021

Get.: B. Gasseling

Omschrijving: Update verwerking opmerkingen VG-E-1004 - 20210204

Versie: F

Datum: 22-02-2021

Get.: C. Oerlemans

Omschrijving: Verwerking opmerkingen VG-E-1004 - 20210204

Con.: C. Oerlemans

d.d.:

par.:

Vrij.: T. Rensen

d.d.:

par.:

Ver.: L. van Peer

d.d.:

par.:

Ver.: T. Rensen

d.d.:

par.:

Akk.: J. Janssen

d.d.:

par.:



Project : Gebiedsontwikkeling Ooijen - Wanssum

Fase : As-built

Onderwerp : Ontgrondingenvergunning
Hoogwatergeul Wanssum
Profielen

Objectnr. : 1.1.2

Schaal : 1:200

Contractnr.: ONT-2013-001


Objectnaam: Hoogwatergeul Wanssum

Bladnr. : 13 van 31

Status: Definitief

DocumentID: 1503332-00581

Versie: G

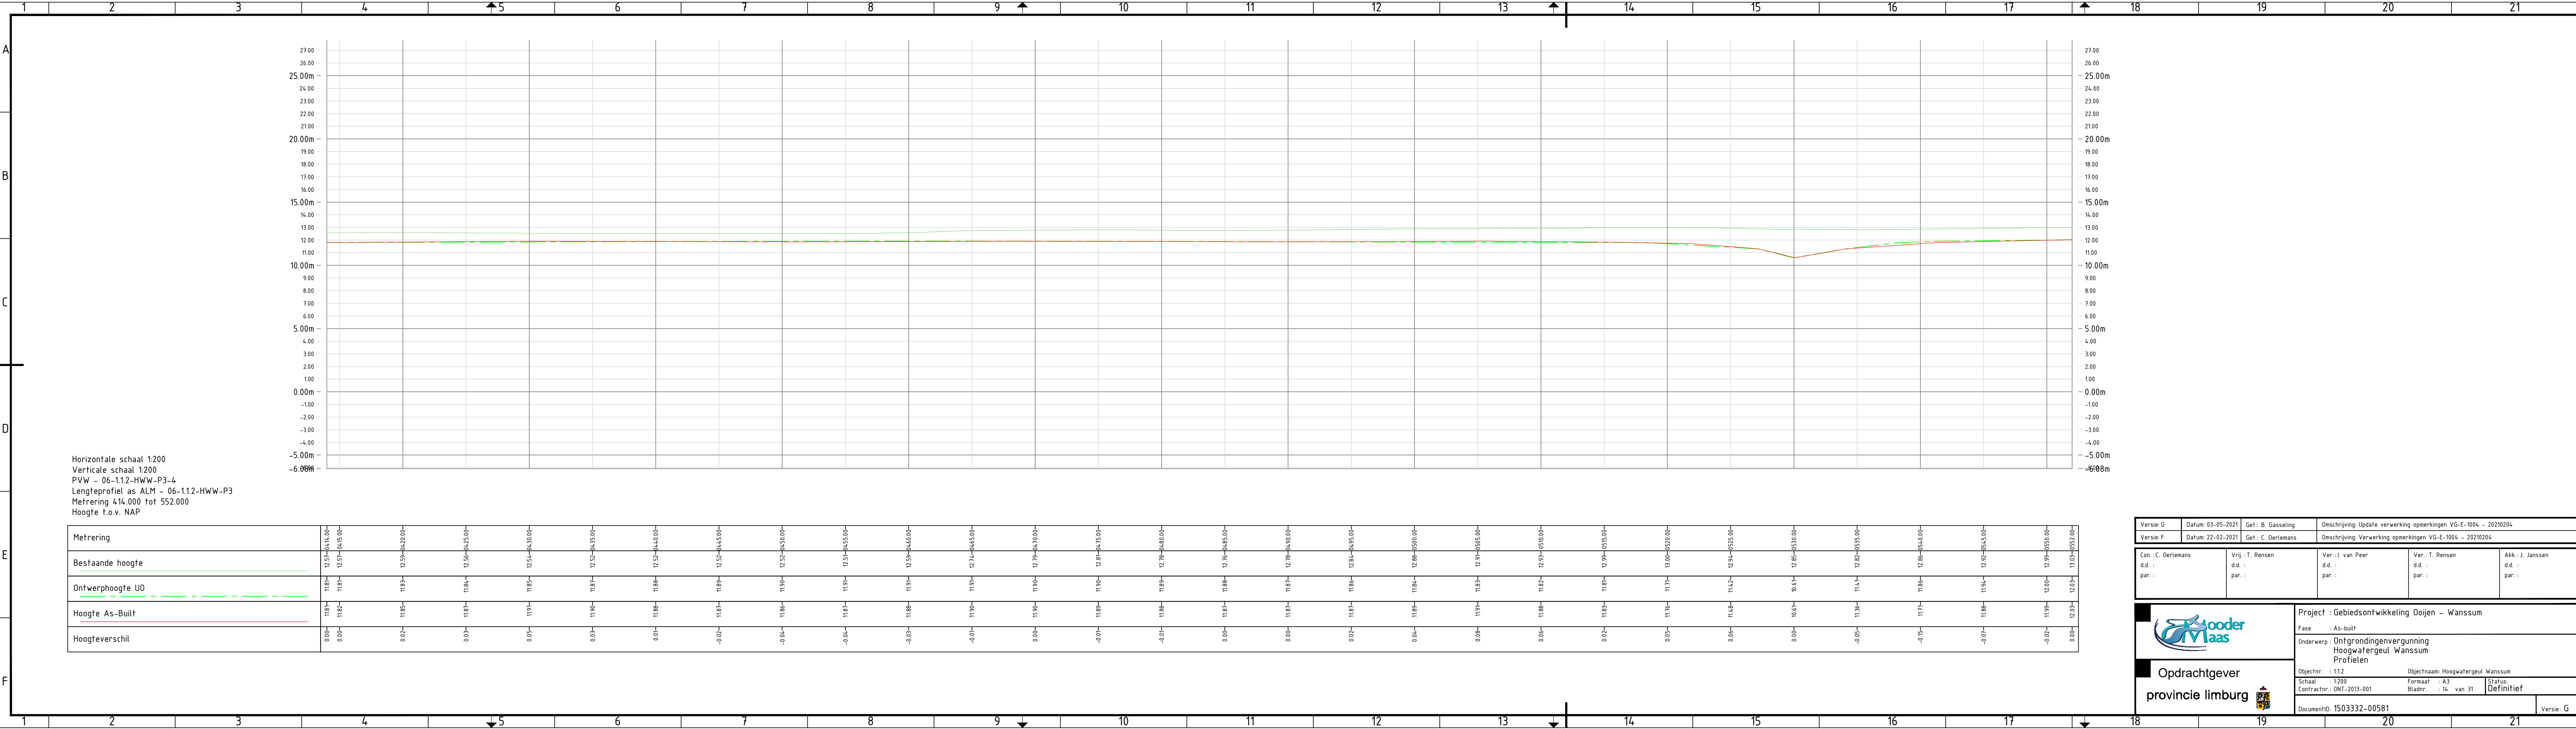

Horizontale schaal 1:200
Verticale schaal 1:200
PVW - 06-1.1.2-HWW-P3-4
Lengteprofiel as ALM - 06-1.1.2-HWW-P3
Metrering 414.000 tot 552.000
Hoogte t.o.v. NAP

Metrering	
-----------	--	--	
Versie: G
Datum: 03-05-2021
Gef.: B. Gasseling

Omschrijving: Update verwerking opmerkingen VG-E-1004 - 20210204

Versie: F
Datum: 22-02-2021
Gef.: C. Oerlemans

Omschrijving: Verwerking opmerkingen VG-E-1004 - 20210204

Con.: C. Oerlemans
d.d.:
par.:

Vrij.: T. Rensen
d.d.:
par.:

Ver.: L. van Peer
d.d.:
par.:

Ver.: T. Rensen
d.d.:
par.:

Akk.: J. Janssen
d.d.:
par.:



Opdrachtgever
provincie limburg

Project : Gebiedsontwikkeling Ooijen - Wanssum

Fase : As-built


Onderwerp : Ontgrondingenvergunning
Hoogwatergeul Wanssum
Profielen

Objectnr. : 1.1.2
Schaal : 1:200
Contractnr.: ONT-2013-001

Objectnaam: Hoogwatergeul Wanssum
Bladnr. : 14 van 31
Status: Definitief

DocumentID: 1503332-00581

Versie: G

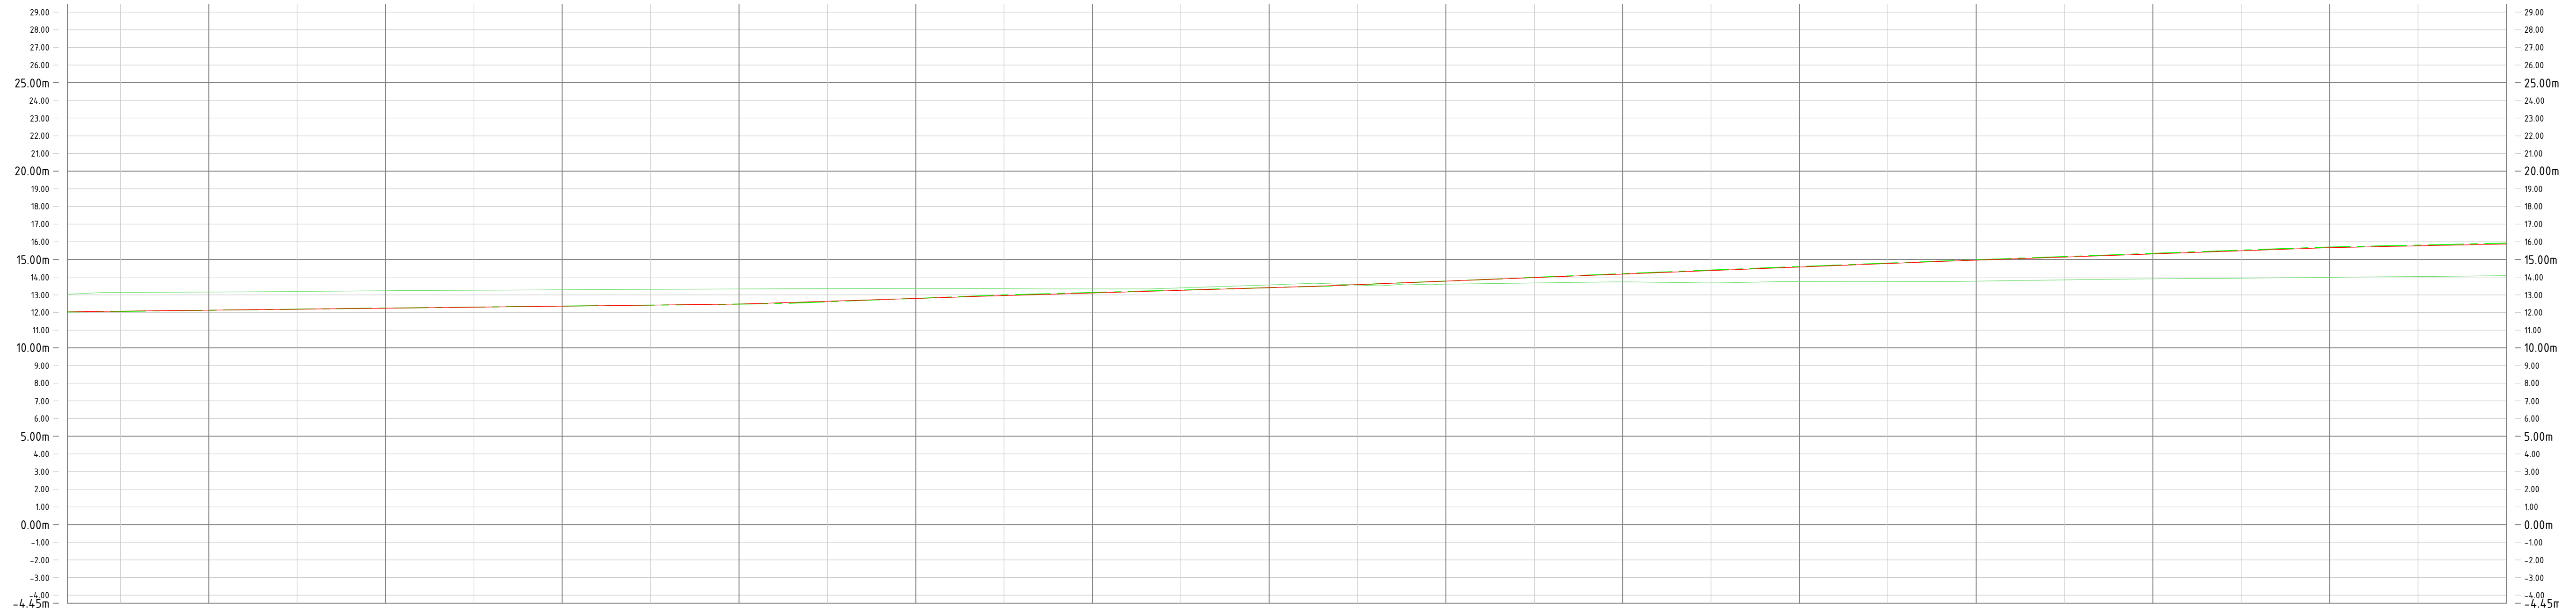


Horizontale schaal 1:200
 Verticale schaal 1:200
 PVW - 06-1.1.2-HWW-P3-5
 Lengteprofiel as ALM - 06-1.1.2-HWW-P3
 Metreering 552.000 tot 690.000
 Hoogte t.o.v. NAP

[illegible]

Versie: G Datum: 03-05-2021	Get.: B. Gassingh Datum: 22-02-2021	Omschrijving: Update verwerking opmerkingen VG-E-1004 - 20210204 Omschrijving: Verwerking opmerkingen VG-E-1004 - 20210204	
Con.: C. Oerlemans d.d.: par.:	Vrij.: T. Rensen d.d.: par.:	Ver.: van Peer d.d.: par.:	Ver.: T. Rensen d.d.: par.:
		Akk.: J. Janssen d.d.: par.:	

	Project : Gebiedsontwikkeling Ooijen – Wanssum	
	Fase : As-built	
	Onderwerp : Ontgrondingenvergunning Hoogwatergeul Wanssum Profielen	
	Objectnr. : 1.12	Objectnaam: Hoogwatergeul Wanssum
Opdrachtgever provincie limburg	Schaal : 1:200	Formaat : A3
	Contractnr.: ONT-2013-001	Bladnr. : 15 van 31
	Status: Definitief	
	DocumentID: 1503332-00581	
	Versie: G	

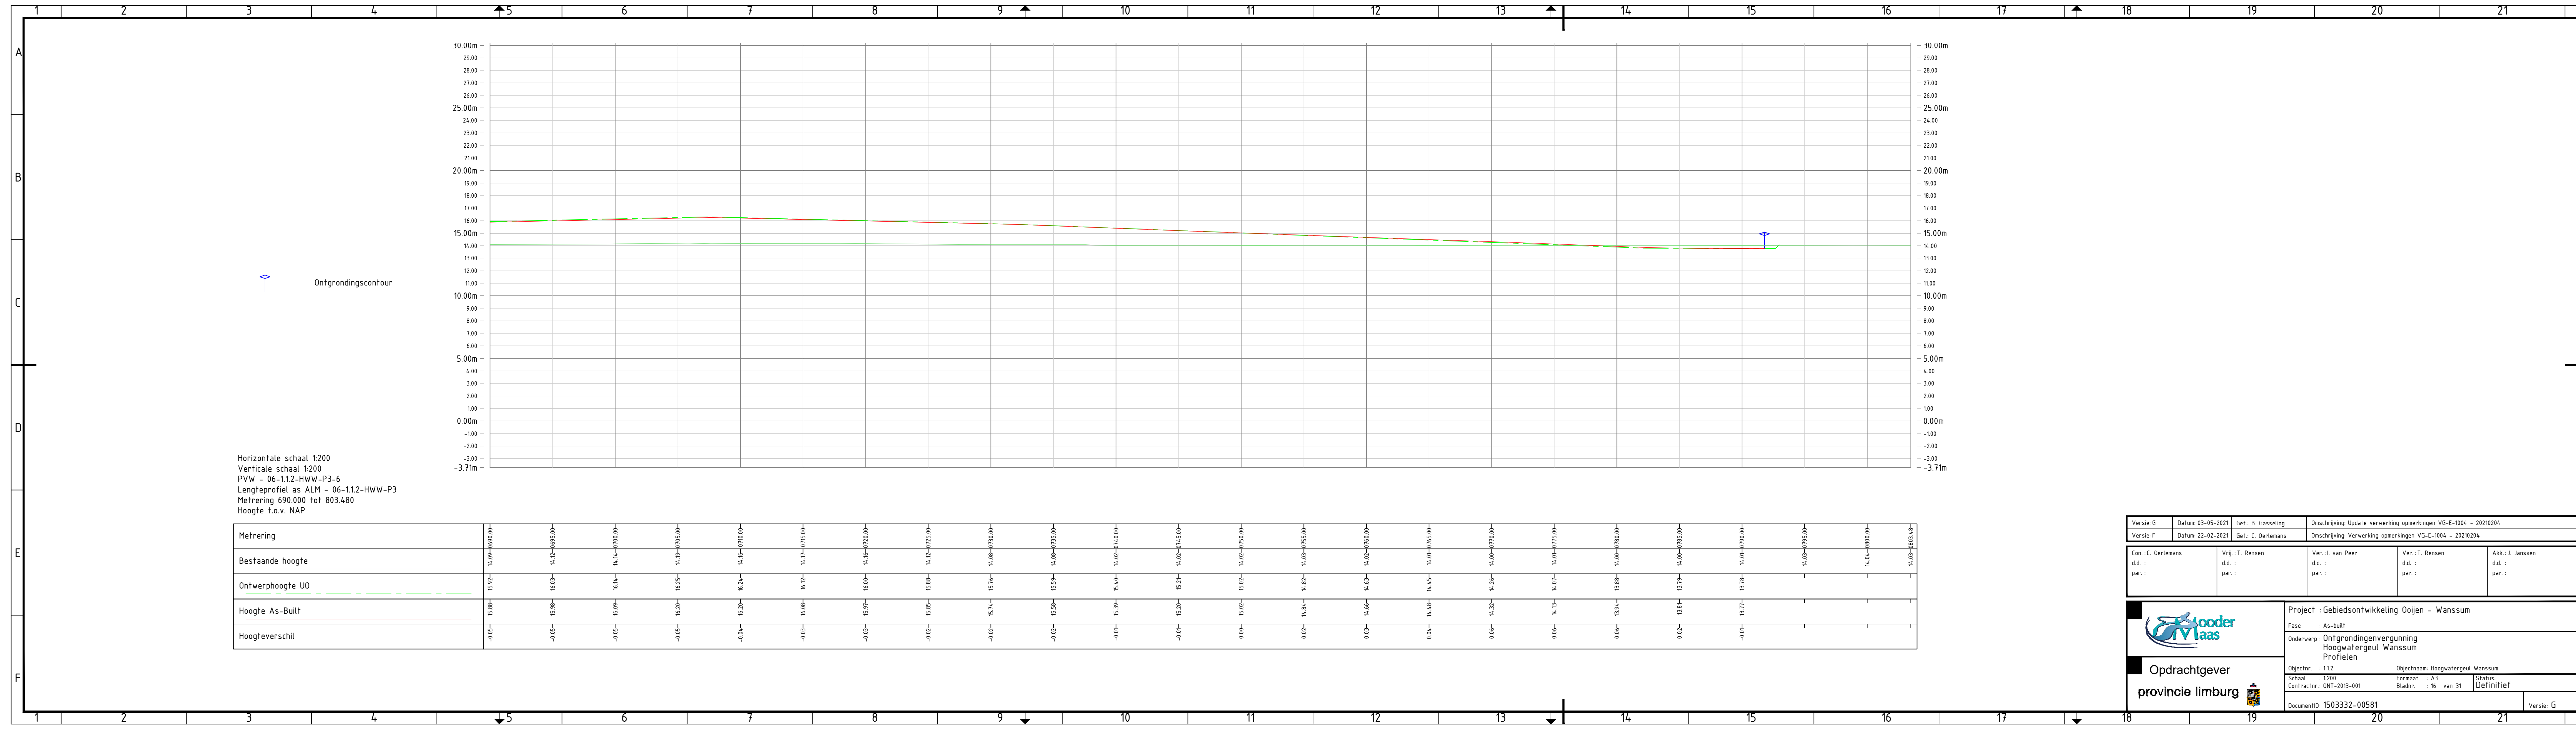

Horizontale schaal 1:200
Verticale schaal 1:200
PVW - 06-1.1.2-HWW-P3-6
Lengteprofiel as ALM - 06-1.1.2-HWW-P3
Metrering 690.000 tot 803.480
Hoogte f.o.v. NAP

Metrering	690.00	700.00	710.00	720.00	730.00	740.00	750.00	760.00	770.00	780.00	790.00	800.00	803.48
Bestaande hoogte	14.09	14.12	14.14	14.19	14.17	14.16	14.08	14.08	14.02	14.03	14.00	14.04	14.03
Ontwerphoogte U0	15.92	16.03	16.14	16.25	16.24	16.02	16.00	15.88	15.76	15.59	15.40	15.21	
Hoogte As-Built	15.88	15.98	16.09	16.20	16.20	16.08	15.97	15.85	15.74	15.58	15.39	15.20	
Hoogteverschil	-0.05	-0.05	-0.05	-0.05	-0.04	-0.03	-0.03	-0.02	-0.02	-0.02	-0.01	-0.01	

Versie: G
Datum: 03-05-2021
Gef.: B. Gasseling

Versie: F
Datum: 22-02-2021
Get.: C. Oerlemans

Omschrijving: Update verwerking opmerkingen VG-E-1004 - 20210204
Omschrijving: Verwerking opmerkingen VG-E-1004 - 20210204

Con.: C. Oerlemans
d.d.:
par.:

Vrij.: T. Rensen
d.d.:
par.:

Ver.: L. van Peer
d.d.:
par.:

Ver.: T. Rensen
d.d.:
par.:

Akk.: J. Janssen
d.d.:
par.:



Opdrachtgever
provincie limburg

Project : Gebiedsontwikkeling Ooijen - Wanssum

Fase : As-built

Onderwerp : Ontgrondingenvergunning
Hoogwatergeul Wanssum
Profielen


Objectnr. : 1.1.2
Schaal : 1:200
Contractnr.: ONT-2013-001

Objectnaam: Hoogwatergeul Wanssum
Bladnr. : 16 van 31

Status: Definitief

DocumentID: 1503332-00581

Versie: G

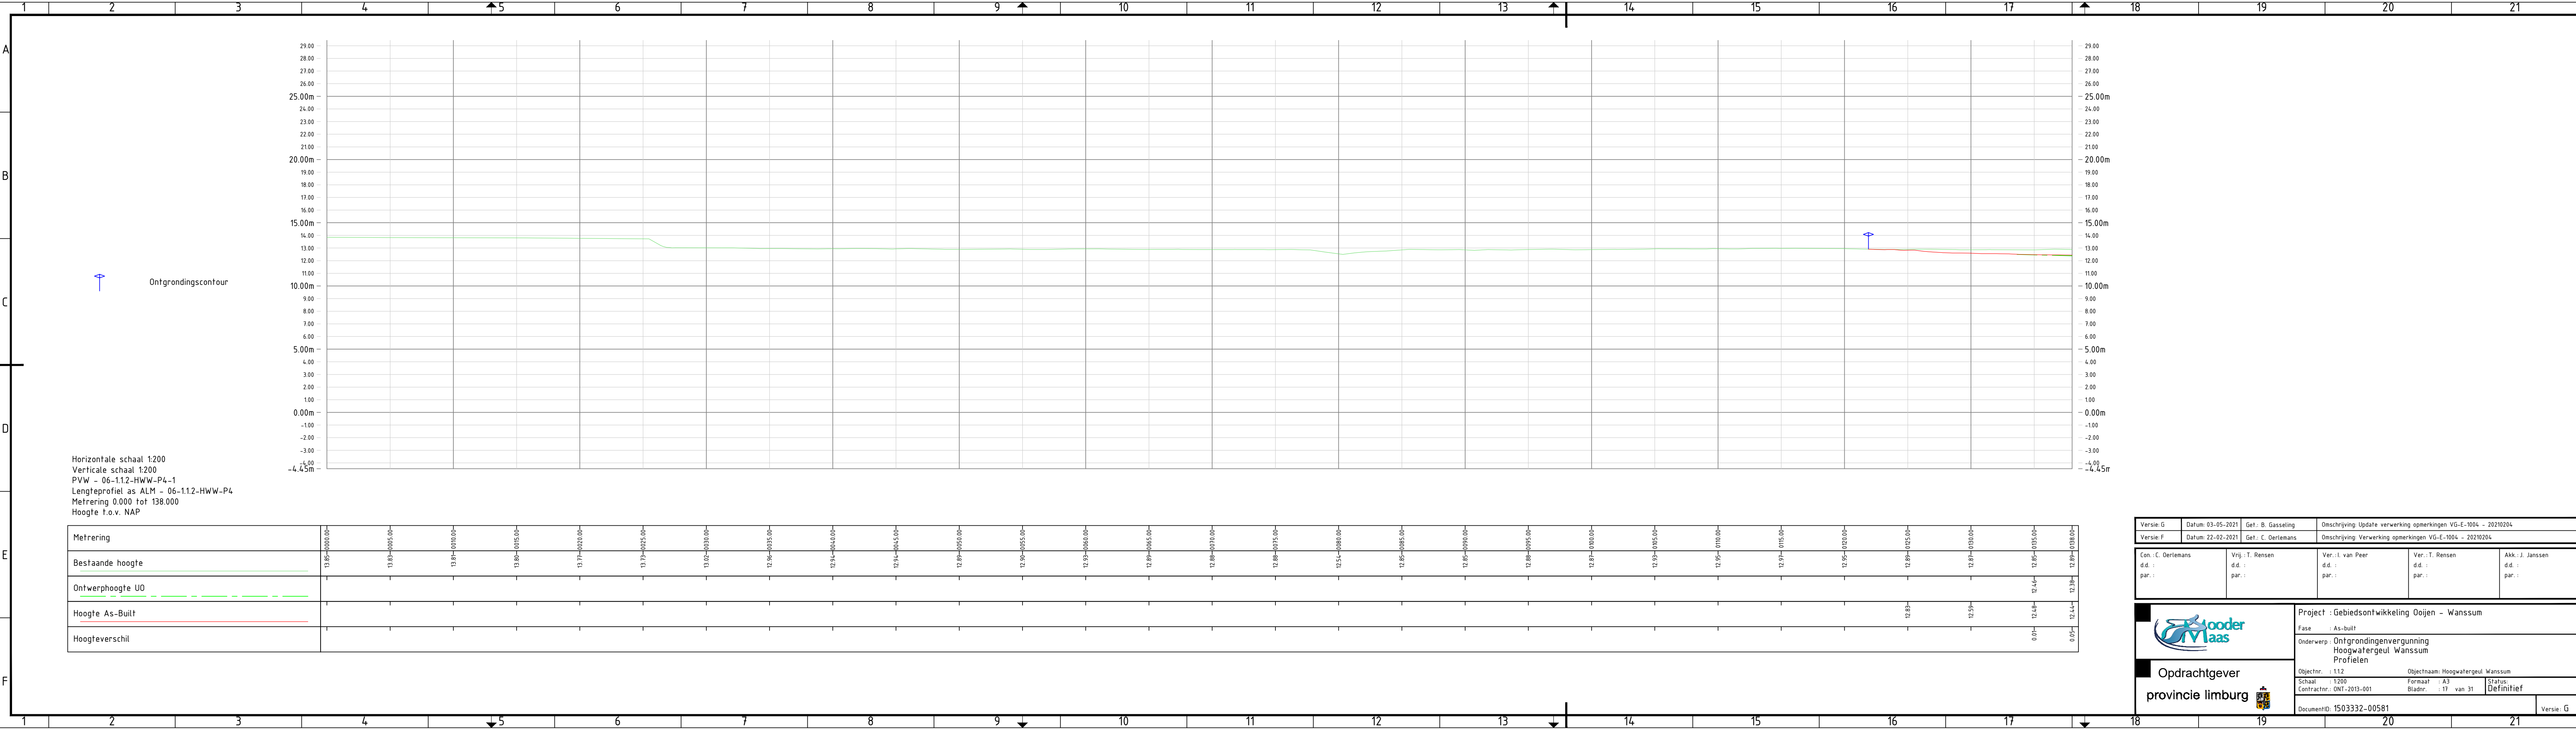

Versie: G	Datum: 03-05-2021	Gef.: B. Gasseling	Omschrijving: Update verwerking opmerkingen VG-E-1004 - 20210204	
Versie: F	Datum: 22-02-2021	Gef.: C. Oerlemans	Omschrijving: Verwerking opmerkingen VG-E-1004 - 20210204	

Con.: C. Oerlemans d.d.: par.:	Vrij.: T. Rensen d.d.: par.:	Ver.: L. van Peer d.d.: par.:	Ver.: T. Rensen d.d.: par.:	Akk.: J. Janssen d.d.: par.:
--------------------------------------	------------------------------------	-------------------------------------	-----------------------------------	------------------------------------




Opdrachtgever
provincie limburg

Project : Gebiedsontwikkeling Ooijen - Wanssum

Fase : As-built

Onderwerp : Ontgrondingenvergunning
Hoogwatergeul Wanssum
Profielen

Objectnr.: 1.1.2	Objectnaam: Hoogwatergeul Wanssum	
Schaal : 1:200	Formaat : A3	Status: Definitief
Contractnr.: ONT-2013-001		Bladnr.: 17 van 31
DocumentID: 1503332-00581		Versie: G

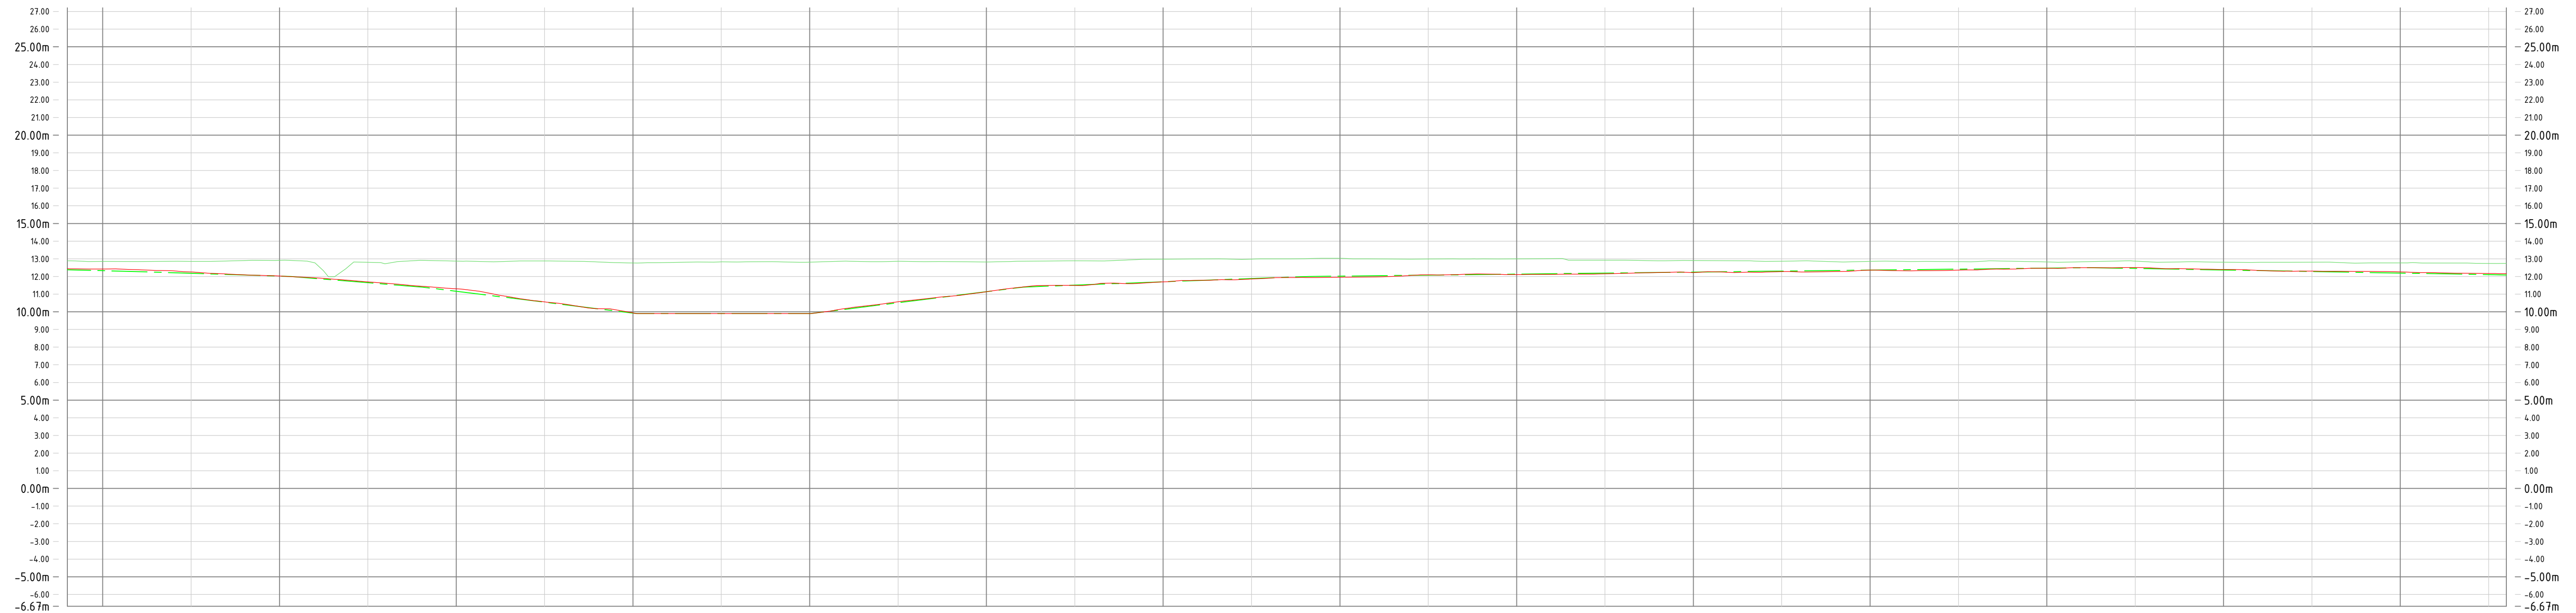


Horizontale schaal 1:200
 Verticale schaal 1:200
 PVW - 06-1.1.2-HWW-P4-2
 Lengteprofiel as ALM - 06-1.1.2-HWW-P4
 Metreering 138.000 tot 276.000
 Hoogte t.o.v. NAP

[illegible]

Versie: G	Datum: 03-05-2021	Get.: B. Gasselting	Omschrijving: Update verwerking opmerkingen VG-E-1004 - 20210204
Versie: F	Datum: 22-02-2021	Get.: C. Oerlemans	Omschrijving: Verwerking opmerkingen VG-E-1004 - 20210204

Con.: C. Oerlemans	Vrij.: T. Rensen	Ver.: L. van Peer	Ver.: T. Rensen	Akk.: J. Janssen
d.d.:	d.d.:	d.d.:	d.d.:	d.d.:
par.:	par.:	par.:	par.:	par.:

	Project : Gebiedsontwikkeling Ooijen - Wanssum		
	Fase : AS-built		
Opdrachtgever provincie limburg 	Onderwerp : Ontgrondingenvergunning Hoogwatergeul Wanssum Profielen		
	Objectnr. : 1.12	Objectnaam : Hoogwatergeul Wanssum	
	Schaal : 1:200	Formaat : A3	Status :
	Contractnr. : ONT-2013-001	Bladnr. : 18 van 31	Definitief
	DocumentID : 1503332-00581		
	Versie : G		

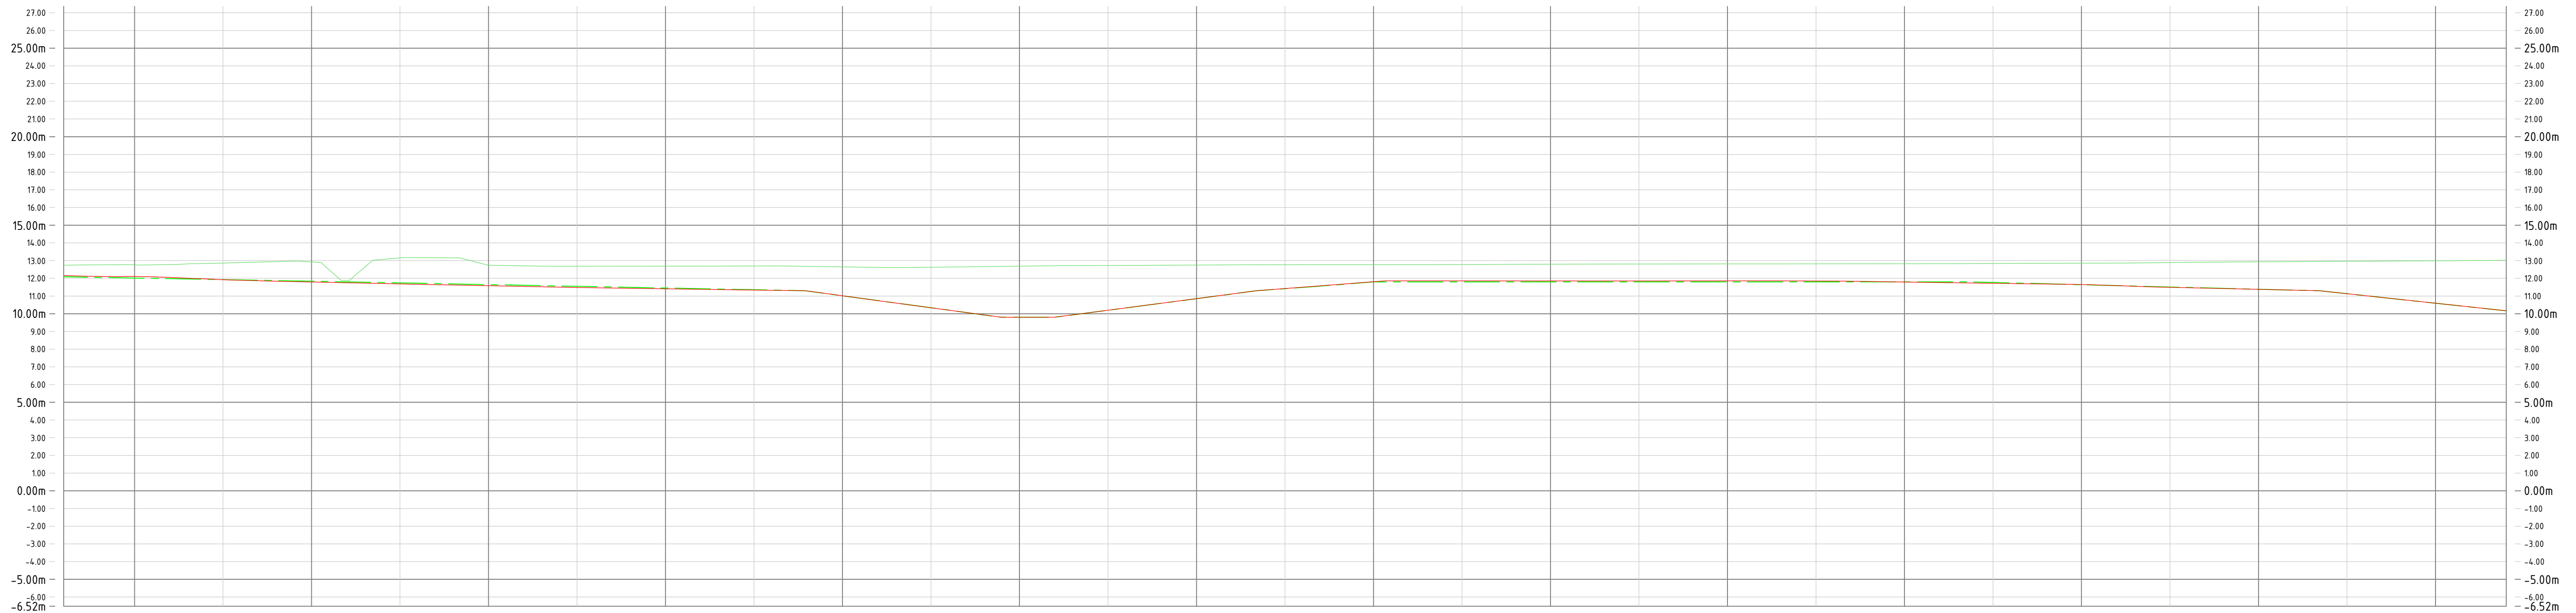


Horizontale schaal 1:200
 Verticale schaal 1:200
 PVW - 06-1.1.2-HWW-P4-3
 Lengteprofiel as ALM - 06-1.1.2-HWW-P4
 Metrening 276.000 tot 414.000
 Hoogte t.o.v. NAP

[illegible]

Versie: G	Datum: 03-05-2021	Get.: B. Gasseling	Omschrijving: Update verwerking opmerkingen VG-E-1004 - 20210204
Versie: F	Datum: 22-02-2021	Get.: C. Oerlemans	Omschrijving: Verwerking opmerkingen VG-E-1004 - 20210204

Con.: C. Oerlemans	Vrij.: T. Rensen	Ver.: I. van Peer	Ver.: T. Rensen	Akk.: J. Janssen
d.d.:	d.d.:	d.d.:	d.d.:	d.d.:
par.:	par.:	par.:	par.:	par.:


	Project : Gebiedsontwikkeling Ooijen – Wanssum		
	Fase : As-built		
Opdrachtgever provincie limburg 	Onderwerp : Ontgrondingenvergunning Hoogwatergeul Wanssum Profielen		
	Objectnr. : 1.1.2	Objectnaam: Hoogwatergeul Wanssum	
	Schaal : 1:200 Contractnr.: ONT-2013-001	Formaat : A3 Bladnr. : 19 van 31	Status: Definitief
DocumentID: 1503332-00581			Versie: G

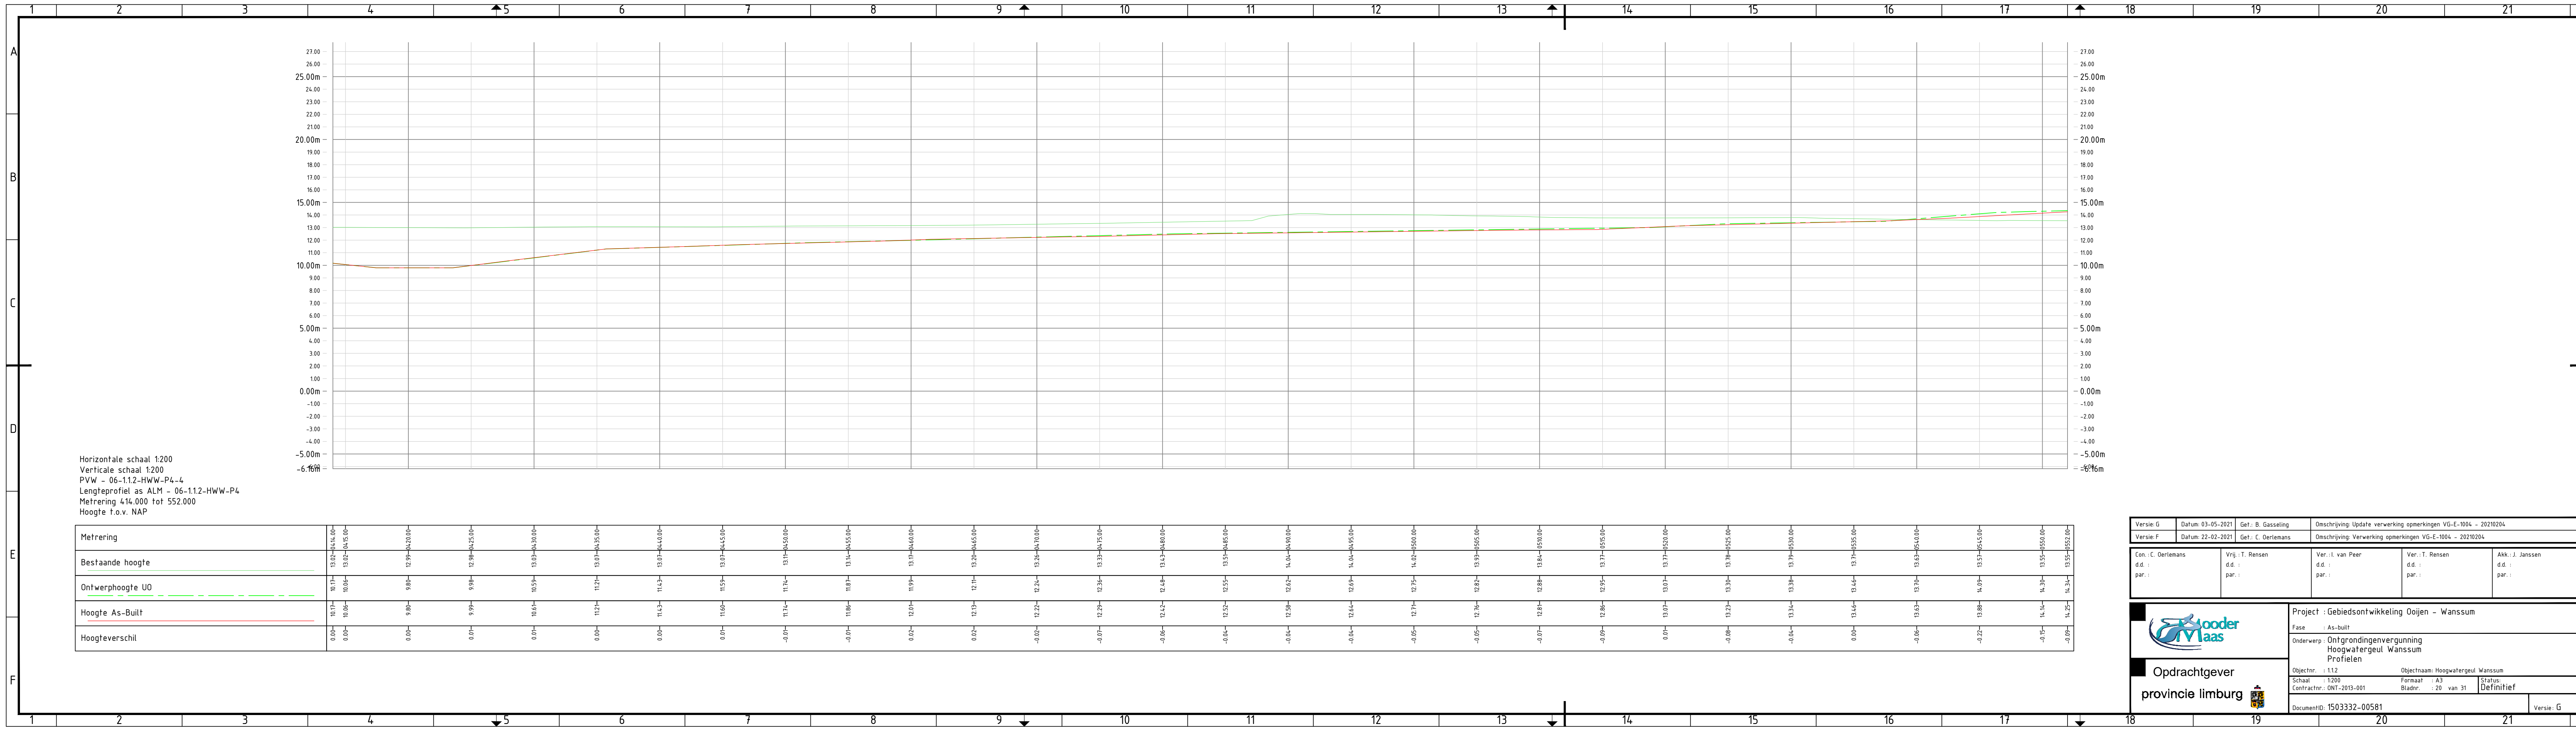

Horizontale schaal 1:200
Verticale schaal 1:200
PVW - 06-1.1.2-HWW-P4-4
Lengteprofiel as ALM - 06-1.1.2-HWW-P4
Metrering 414.000 tot 552.000
Hoogte t.o.v. NAP

Hoogteverschil	0.00	0.00	0.00	0.01	0.01	0.00	0.00	0.01	-0.01	-0.01	0.02	0.02	-0.02	-0.07	-0.06	-0.04	-0.04	-0.04	-0.05	-0.05	-0.07	-0.09	0.01	-0.08	-0.04	0.00	-0.06	-0.22	-0.15	-0.09

Versie: G	Datum: 03-05-2021	Get.: B. Gasseling	Omschrijving: Update verwerking opmerkingen VG-E-1004 - 20210204		
Versie: F	Datum: 22-02-2021	Get.: C. Oerlemans	Omschrijving: Verwerking opmerkingen VG-E-1004 - 20210204		
Con.: C. Oerlemans d.d.: par.:	Vrij.: T. Rensen d.d.: par.:	Ver.: L. van Peer d.d.: par.:	Ver.: T. Rensen d.d.: par.:	Akk.: J. Janssen d.d.: par.:	
		Project : Gebiedsontwikkeling Ooijen - Wanssum			
		Fase : As-built			
		Onderwerp : Ontgrondingenvergunning Hoogwatergeul Wanssum Profielen			
		Objectnr. : 1.1.2		Objectnaam: Hoogwatergeul Wanssum	
		Schaal : 1:200		Formaat : A3	
Contractnr.: ONT-2013-001		Bladnr. : 20 van 31		Status: Definitief	
DocumentID: 1503332-00581					
Versie: G					

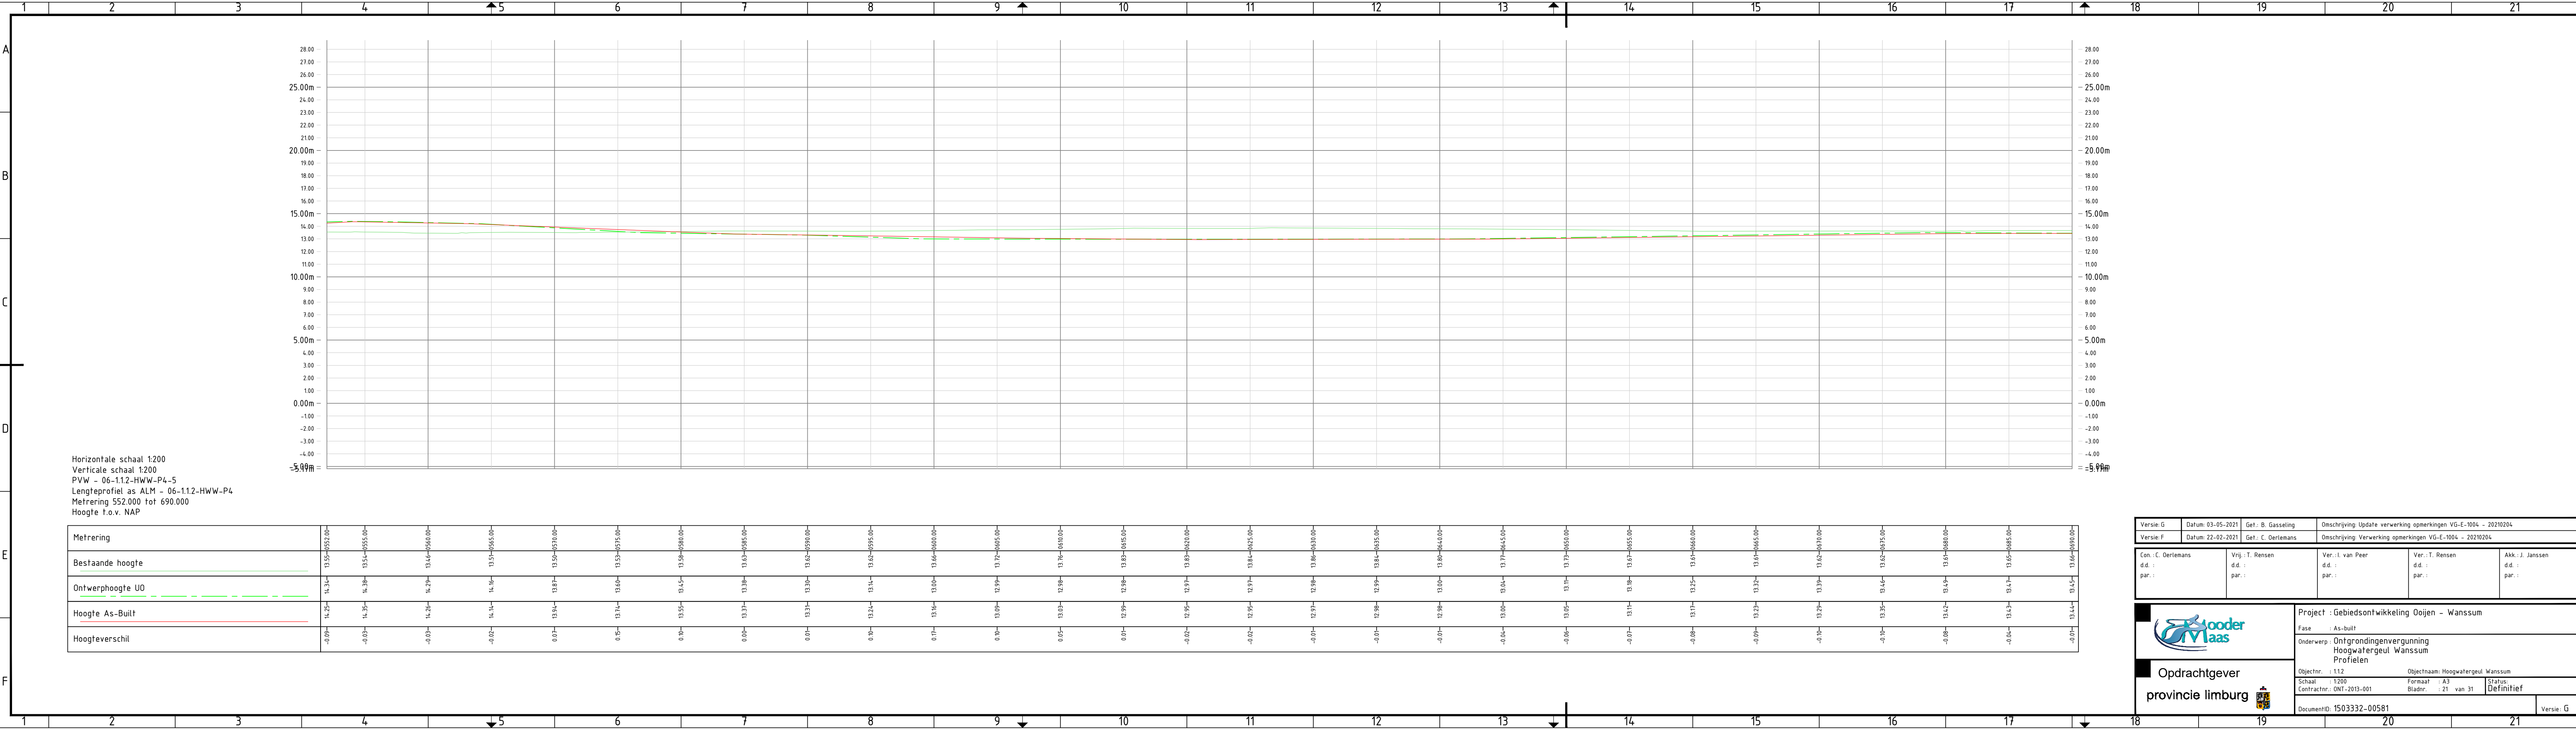

Horizontale schaal 1:200
Verticale schaal 1:200
PVW - 06-1.1.2-HWW-P4-5
Lengteprofiel as ALM - 06-1.1.2-HWW-P4
Metrering 552.000 tot 690.000
Hoogte t.o.v. NAP

Hoogte As-Built	14.25	14.35	14.26	14.14	13.94	13.74	13.55	13.37	13.31	13.24	13.16	13.09	13.03	12.99	12.95	12.95	12.97	12.98	13.05	13.11	13.17	13.23	13.29	13.35	13.42	13.43	13.44
Hoogteverschil	-0.09	-0.03	-0.03	-0.02	0.07	0.15	0.10	0.00	0.01	0.10	0.17	0.10	0.05	0.01	-0.02	-0.02	-0.01	-0.01	-0.04	-0.06	-0.07	-0.08	-0.09	-0.10	-0.08	-0.04	-0.01

Versie: G
Datum: 03-05-2021
Gef.: B. Gasseling

Omschrijving: Update verwerking opmerkingen VG-E-1004 - 20210204

Versie: F
Datum: 22-02-2021
Gef.: C. Oerlemans

Omschrijving: Verwerking opmerkingen VG-E-1004 - 20210204

Con.: C. Oerlemans
d.d.:
par.:

Vrij.: T. Rensen
d.d.:
par.:

Ver.: I. van Peer
d.d.:
par.:

Ver.: T. Rensen
d.d.:
par.:

Akk.: J. Janssen
d.d.:
par.:



Opdrachtgever
provincie limburg

Project : Gebiedsontwikkeling Ooijen - Wanssum

Fase : As-built

Onderwerp : Ontgrondingenvergunning
Hoogwatergeul Wanssum
Profielen

Objectnr. : 1.1.2
Schaal : 1:200
Contractnr.: ONT-2013-001


Objectnaam: Hoogwatergeul Wanssum

Bladnr. : 21 van 31

Status: Definitief

DocumentID: 1503332-00581

Versie: G

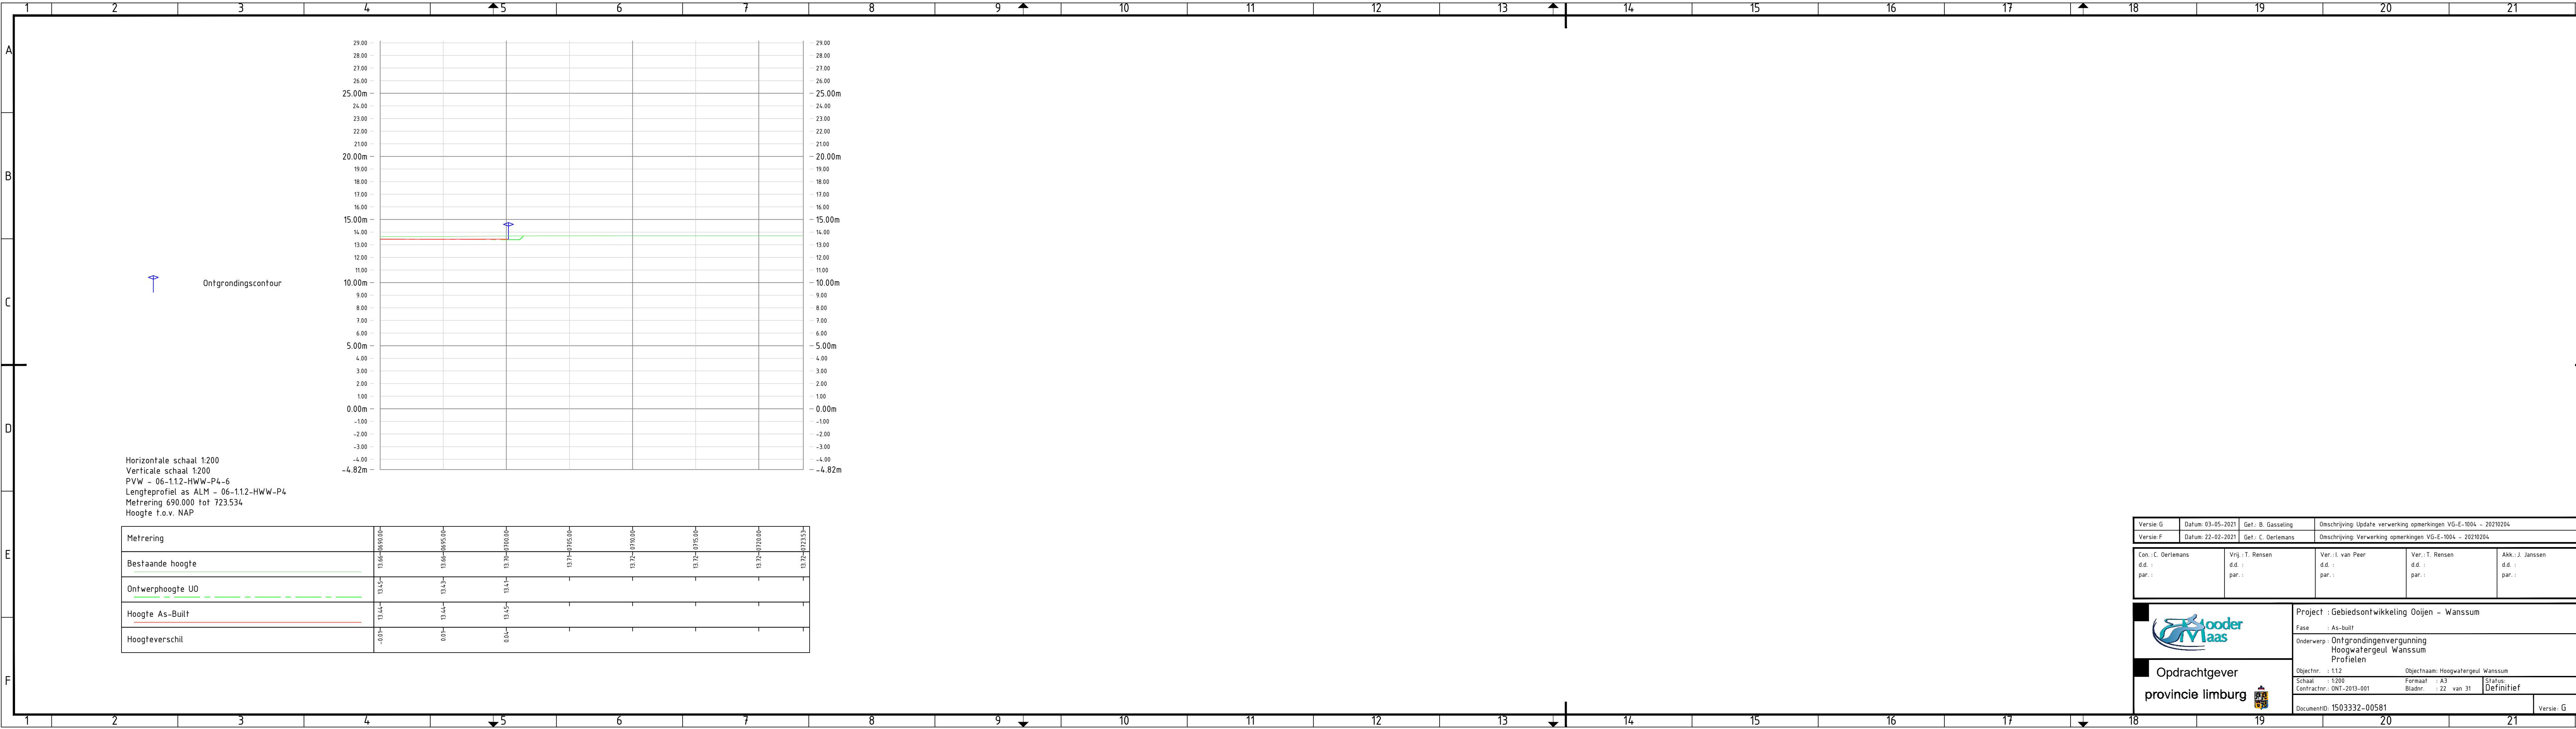

1

2

1

2

3

1

2

3

Horizontale schaal 1:200
Verticale schaal 1:200
PVW - 06-1.12-HWW-P4-6
Lengteprofiel as ALM - 06-1.12-HWW-P4
Metrering 690.000 tot 723.534
Hoogte t.o.v. NAP

Metrering	13.66-0690.00	13.66-0695.00	13.70-0700.00	13.7-0705.00	13.72-0710.00	13.72-0715.00	13.72-0720.00	13.72-0723.53
Bestaande hoogte								
Ontwerphoogte U0	13.45	13.43	13.41					
Hoogte As-Built	13.44	13.44	13.45					
Hoogteverschil	-0.01	0.01	0.04					

Versie: G
Datum: 03-05-2021
Get.: B. Gasseling

Versie: F
Datum: 22-02-2021
Get.: C. Oerlemans

Omschrijving: Update verwerking opmerkingen VG-E-1004 - 20210204
Omschrijving: Verwerking opmerkingen VG-E-1004 - 20210204

Con.: C. Oerlemans
d.d.:
par.:

Vrij.: T. Rensen
d.d.:
par.:

Ver.: L. van Peer
d.d.:
par.:

Ver.: T. Rensen
d.d.:
par.:

Akk.: J. Janssen
d.d.:
par.:


Opdrachtgever

provincie limburg

Project : Gebiedsontwikkeling Ooijen - Wanssum

Fase : As-built

Onderwerp : Ontgrondingenvergunning
Hoogwatergeul Wanssum
Profielen


Objectnr. : 1.12
Schaal : 1:200
Contractnr.: QNT-2013-001

Objectnaam: Hoogwatergeul Wanssum
Formaat : A3
Bladnr. : 22 van 31

Status: Definitief

DocumentID: 1503332-00581

Versie: G

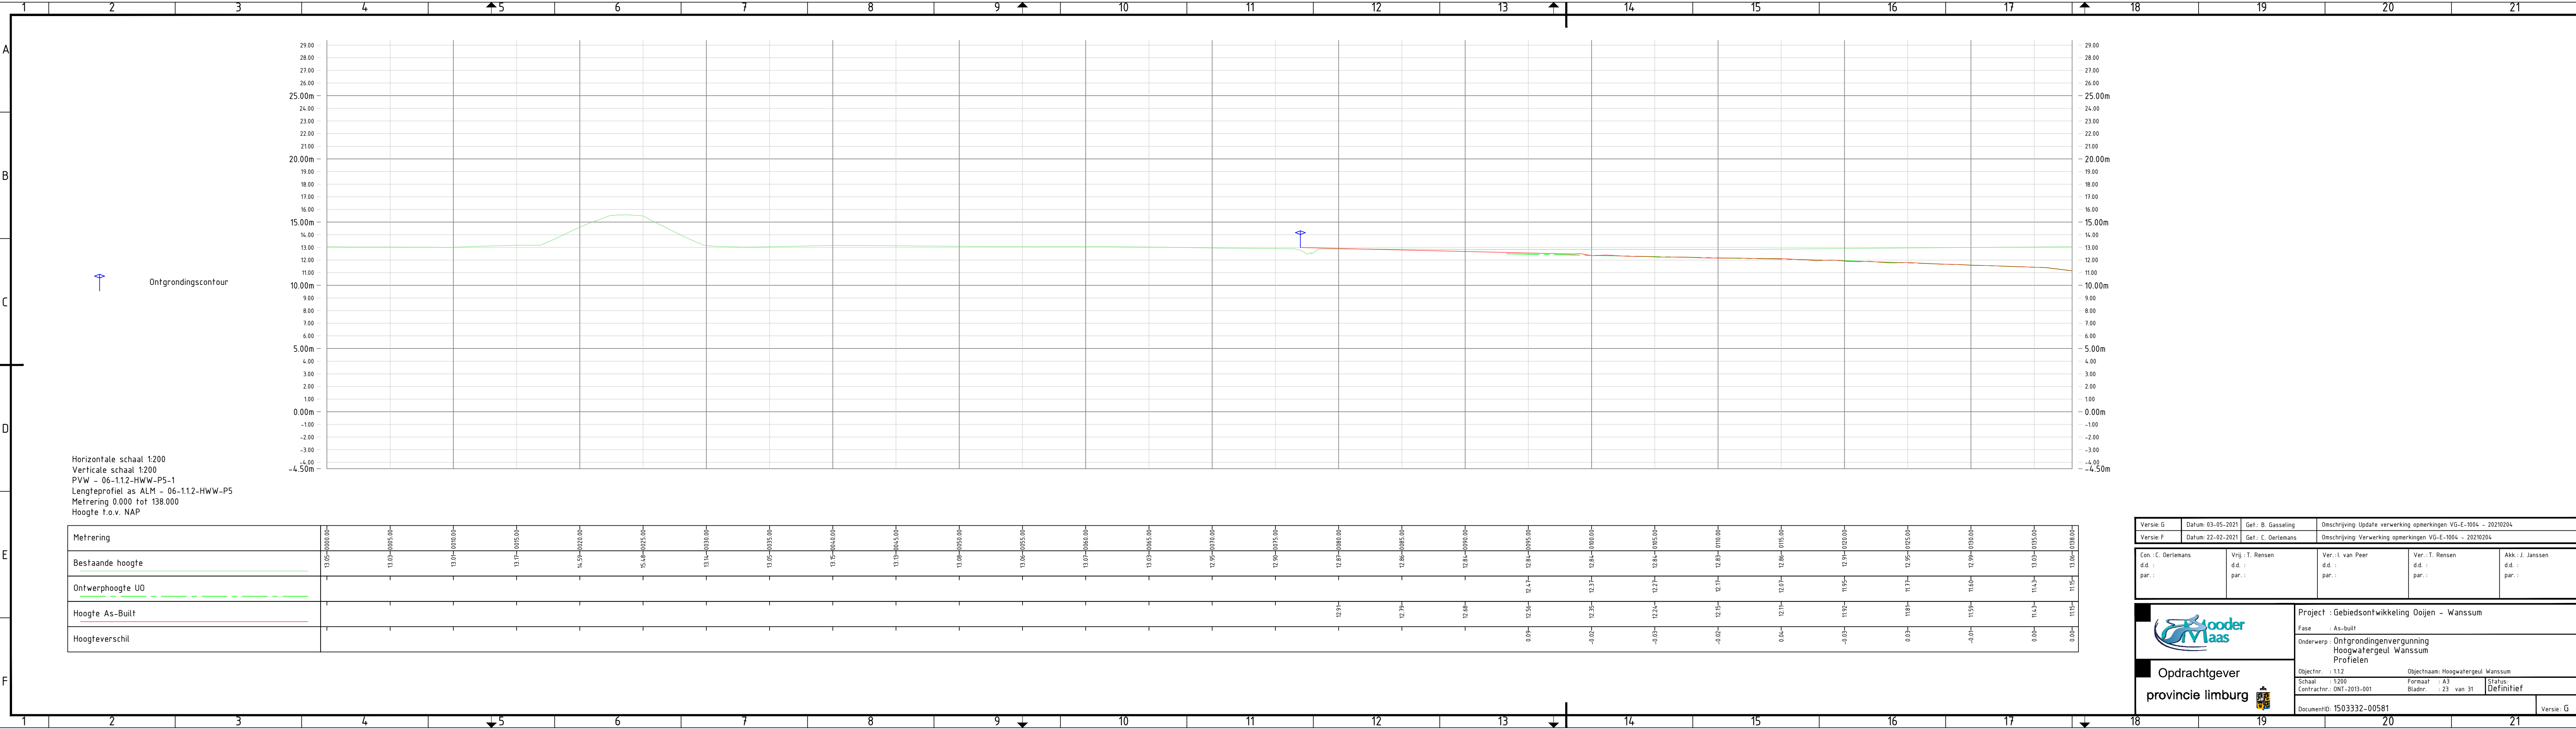

Horizontale schaal 1:200
Verticale schaal 1:200
PVW - 06-1.1.2-HWW-P5-1
Lengteprofiel as ALM - 06-1.1.2-HWW-P5
Metrering 0.000 tot 138.000
Hoogte t.o.v. NAP

Metrering	
-----------	--	--	
Versie: G

Datum: 03-05-2021

Gef.: B. Gasseling

Omschrijving: Update verwerking opmerkingen VG-E-1004 - 20210204

Versie: F

Datum: 22-02-2021

Get.: C. Oerlemans

Omschrijving: Verwerking opmerkingen VG-E-1004 - 20210204

Con.: C. Oerlemans

d.d.:

par.:

Vrij.: T. Rensen

d.d.:

par.:

Ver.: L. van Peer

d.d.:

par.:

Ver.: T. Rensen

d.d.:

par.:

Akk.: J. Janssen

d.d.:

par.:

Opdrachtgever provincie limburg

Project : Gebiedsontwikkeling Ooijen - Wanssum

Fase : As-built

Onderwerp : Ontgrondingenvergunning Hoogwatergeul Wanssum Profielen

Objectnr. : 1.1.2

Schaal : 1:200

Contractnr.: ONT-2013-001

Objectnaam: Hoogwatergeul Wanssum


Formaat : A3

Bladnr. : 23 van 31

Status: Definitief

DocumentID: 1503332-00581

Versie: G

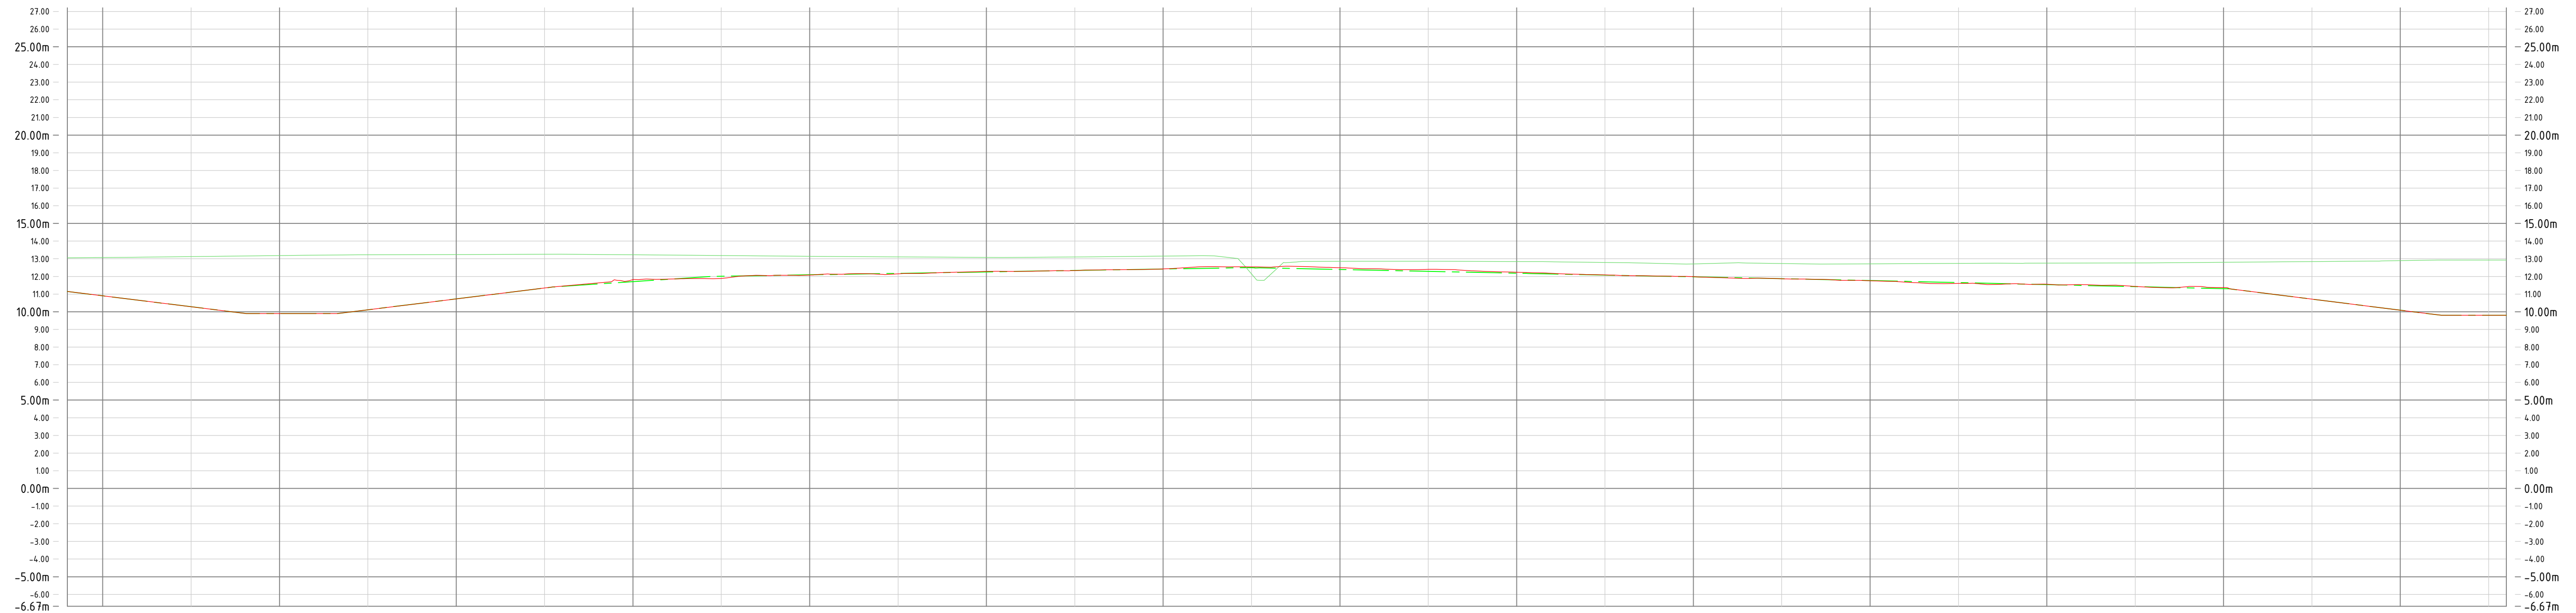


Horizontale schaal 1:200
 Verticale schaal 1:200
 PVW - 06-1.1.2-HWW-P5-2
 Lengteprofiel as ALM - 06-1.1.2-HWW-P5
 Metreering 138.000 tot 276.000
 Hoogte t.o.v. NAP

[illegible]

Versie: G	Datum: 03-05-2021	Get.: B. Gasselting	Omschrijving: Update verwerking opmerkingen VG-E-1004 - 20210204
Versie: F	Datum: 22-02-2021	Get.: C. Oerlemans	Omschrijving: Verwerking opmerkingen VG-E-1004 - 20210204

Con.: C. Oerlemans	Vrij.: T. Rensen	Ver.: L. van Peer	Ver.: T. Rensen	Akk.: J. Janssen
d.d.:	d.d.:	d.d.:	d.d.:	d.d.:
par.:	par.:	par.:	par.:	par.:

	Project : Gebiedsontwikkeling Ooijen - Wanssum		
	Fase : As-built		
Opdrachtgever provincie limburg 	Onderwerp : Ontgrondingenvergunning Hoogwatergeul Wanssum Profielen		
	Objectnr. : 1.12	Objectnaam : Hoogwatergeul Wanssum	
	Schaal : 1:200	Formaat : A3	Status :
	Contractnr. : ONT-2013-001	Bladnr. : 24 van 31	Definitief
	DocumentID : 1503332-00581		Versie : G

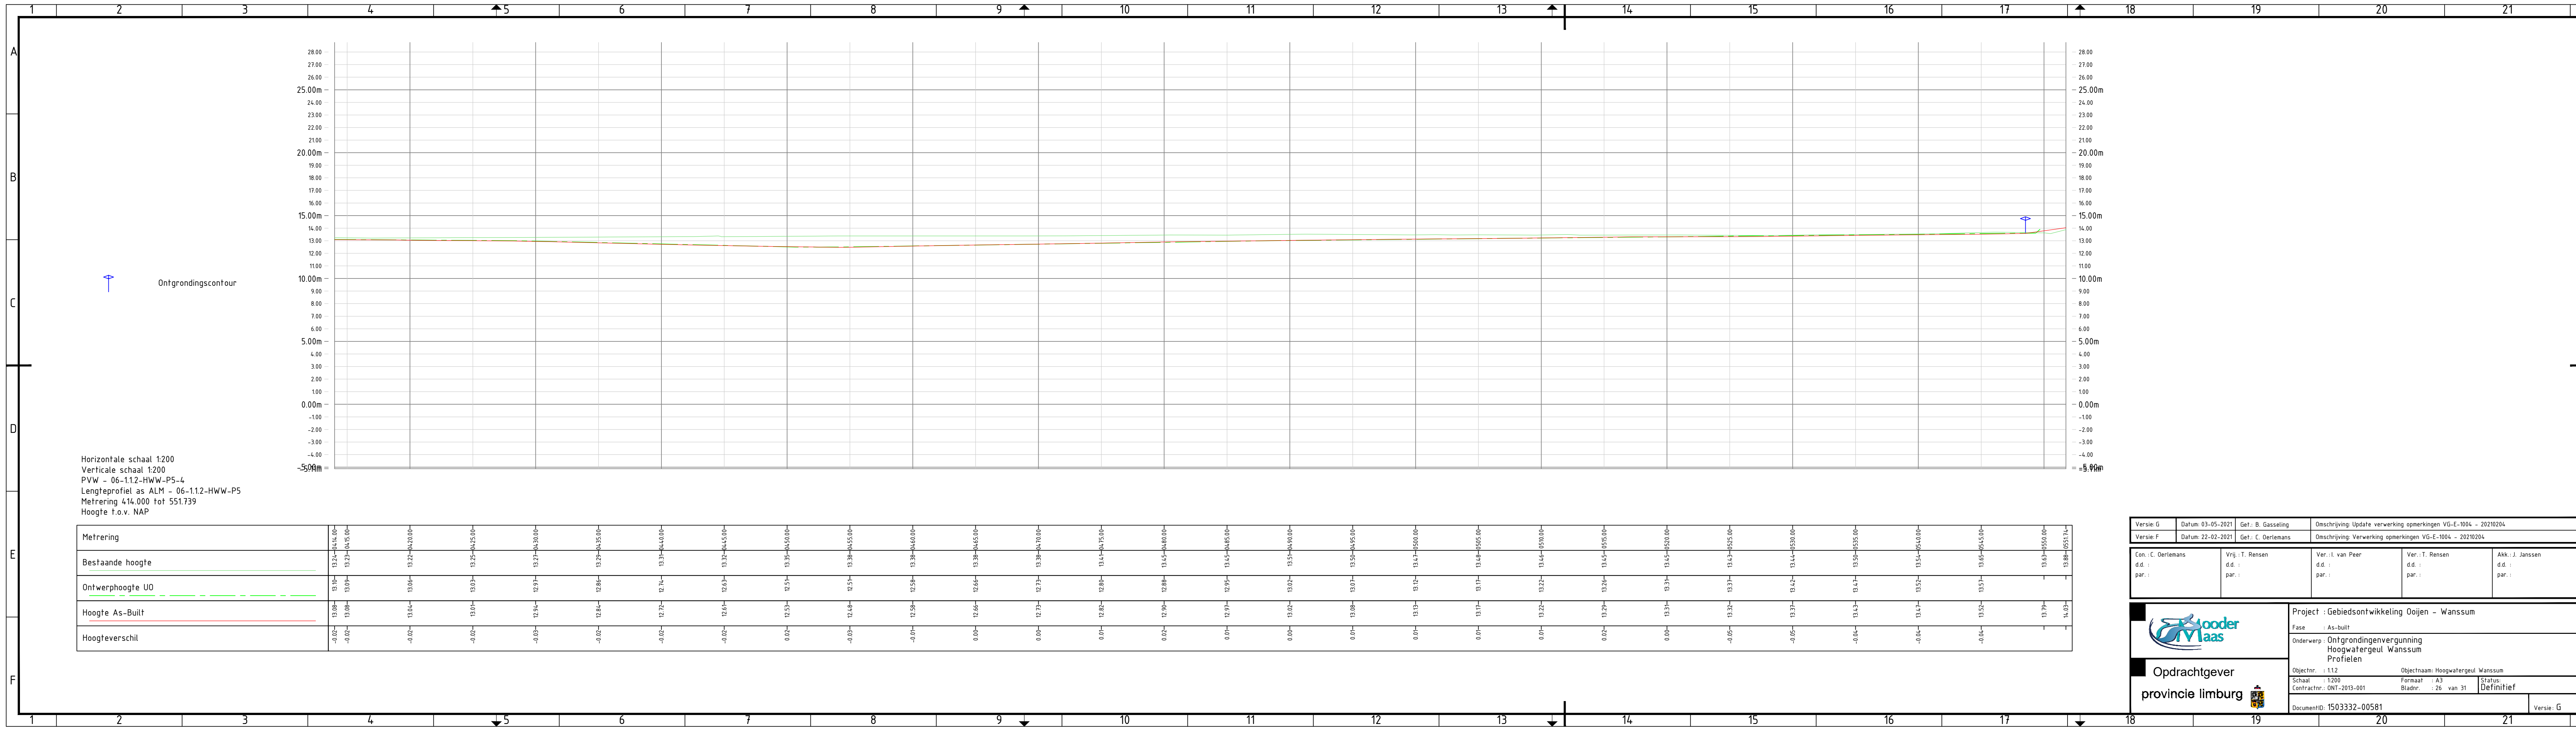

Horizontale schaal 1:200
Verticale schaal 1:200
PVW - 06-11.2-HWW-P5-4
Lengteprofiel as ALM - 06-11.2-HWW-P5
Metrering 414.000 tot 551.739
Hoogte f.o.v. NAP

Metrering																																																																																																																																																																																																																																																																																																																																																																																																																																																																																																																																																																																																																																																																																																																																																																																																																																																																																																																																																																																																																																																																																																																																																																																																																																																																																																																																																																																																																											</
-----------	--	--	----

Versie: G
Datum: 03-05-2021
Gef.: B. Gasseling

Versie: F
Datum: 22-02-2021
Gef.: C. Oerlemans

Omschrijving: Update verwerking opmerkingen VG-E-1004 - 20210204
Omschrijving: Verwerking opmerkingen VG-E-1004 - 20210204

Con.: C. Oerlemans
d.d.:
par.:

Vrij.: T. Rensen
d.d.:
par.:

Ver.: L. van Peer
d.d.:
par.:

Ver.: T. Rensen
d.d.:
par.:

Akk.: J. Janssen
d.d.:
par.:



Opdrachtgever
provincie limburg

Project : Gebiedsontwikkeling Ooijen - Wanssum

Fase : As-built


Onderwerp : Ontgrondingenvergunning
Hoogwatergeul Wanssum
Profielen

Objectnr. : 1.1.2
Schaal : 1:200
Contractnr.: ONT-2013-001

Objectnaam: Hoogwatergeul Wanssum
Bladnr. : 26 van 31
Status: Definitief

DocumentID: 15033332-00581

Versie: G

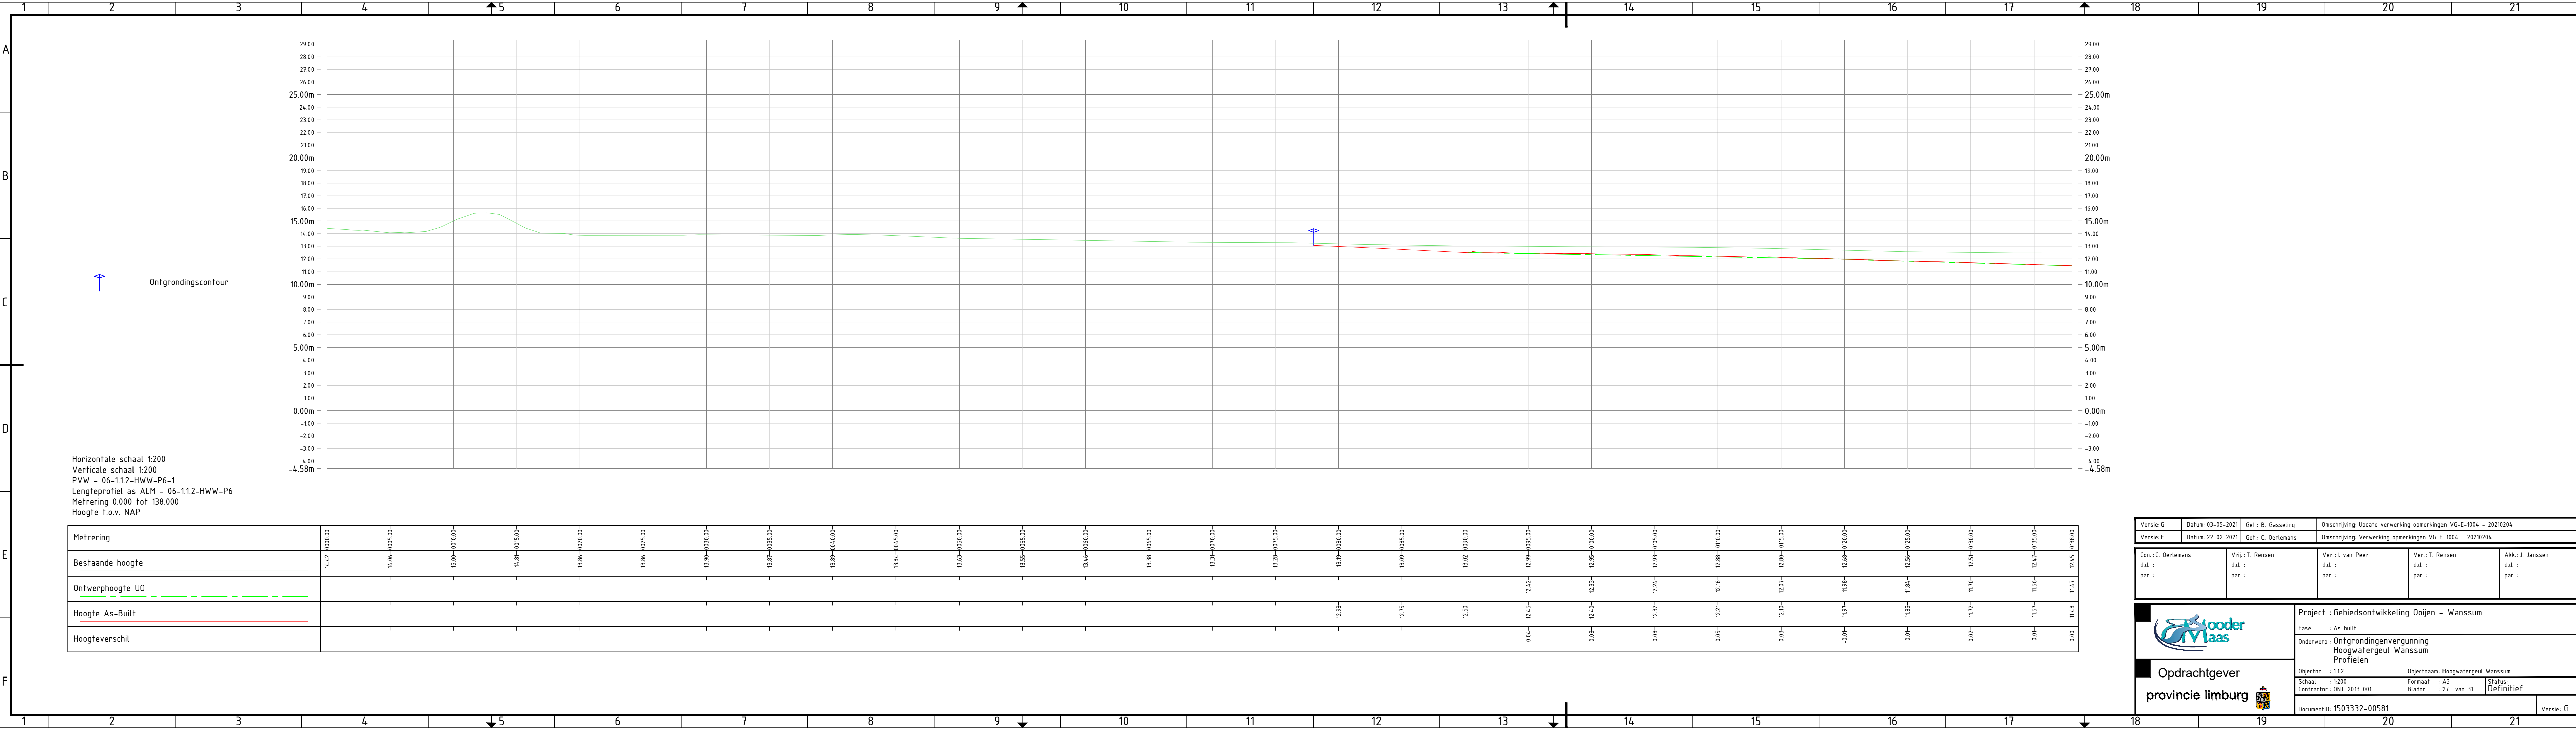

Horizontale schaal 1:200
Verticale schaal 1:200
PVW - 06-1.1.2-HWW-P6-1
Lengteprofiel as ALM - 06-1.1.2-HWW-P6
Metrering 0.000 tot 138.000
Hoogte t.o.v. NAP

Metrering	
-----------	--	--	
Versie: G
Datum: 03-05-2021
Gef.: B. Gasseling

Versie: F
Datum: 22-02-2021
Gef.: C. Oerlemans

Omschrijving: Update verwerking opmerkingen VG-E-1004 - 20210204
Omschrijving: Verwerking opmerkingen VG-E-1004 - 20210204

Con.: C. Oerlemans
d.d.:
par.:

Vrij.: T. Rensen
d.d.:
par.:

Ver.: L. van Peer
d.d.:
par.:

Ver.: T. Rensen
d.d.:
par.:

Akk.: J. Janssen
d.d.:
par.:

Opdrachtgever
provincie limburg

Project : Gebiedsontwikkeling Ooijen - Wanssum

Fase : As-built

Onderwerp : Ontgrondingenvergunning
Hoogwatergeul Wanssum
Profielen

Objectnr. : 1.1.2
Schaal : 1:200
Contractnr.: ONT-2013-001


Objectnaam: Hoogwatergeul Wanssum

Bladnr. : 27 van 31

Status: Definitief

DocumentID: 1503332-00581

Versie: G

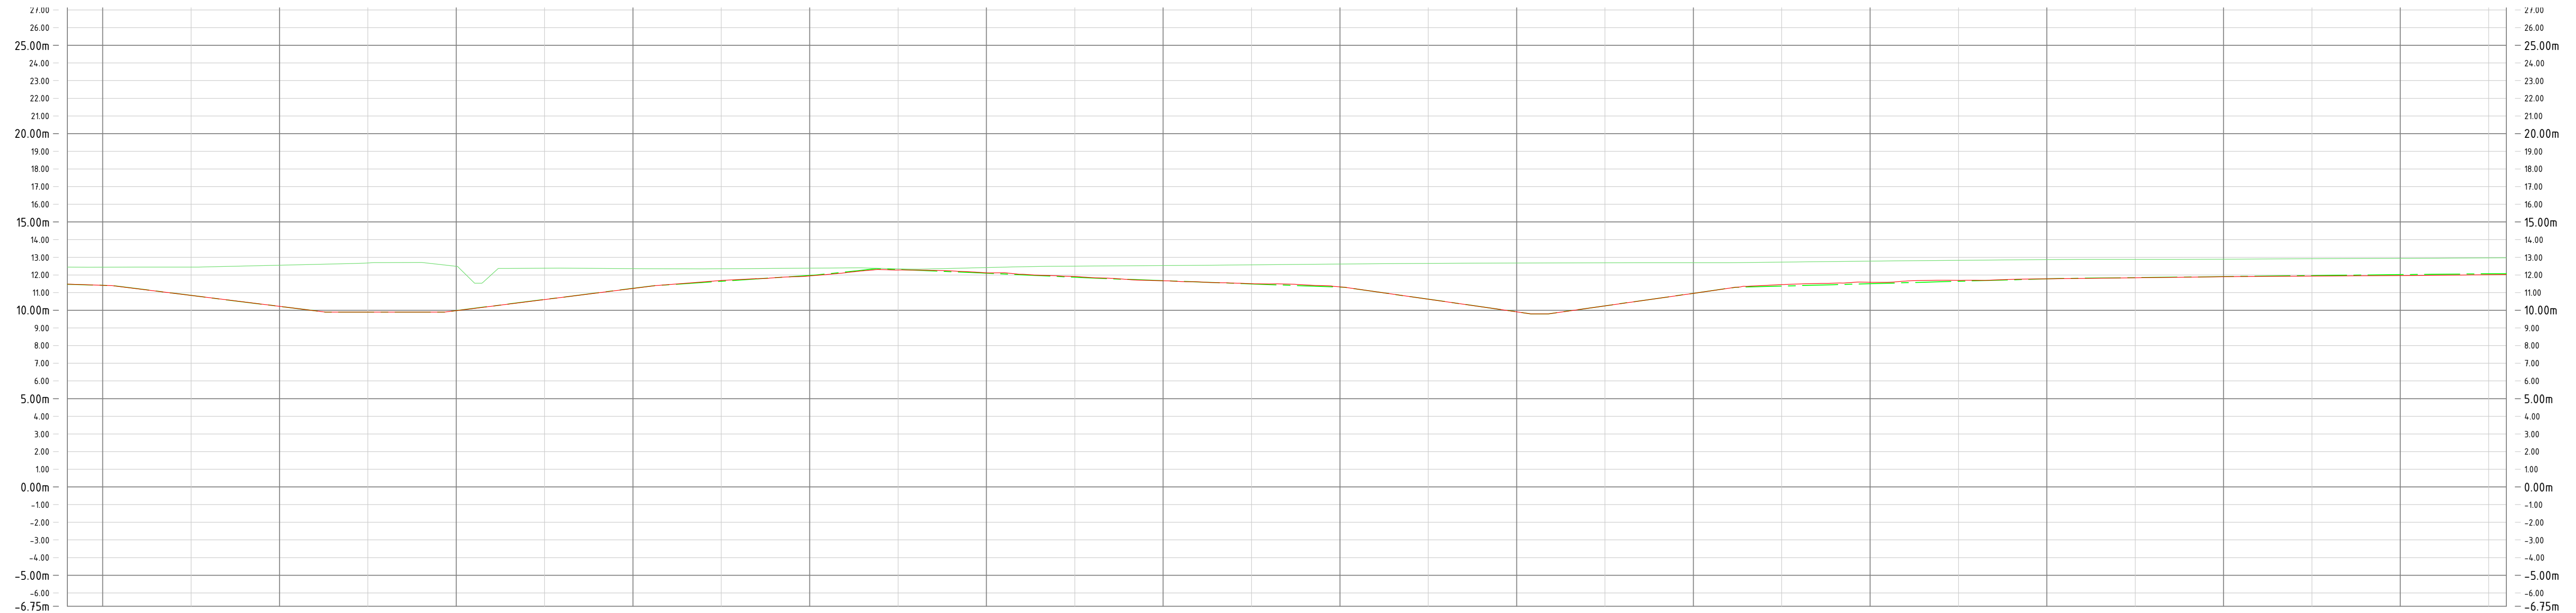


Horizontale schaal 1:200
 Verticale schaal 1:200
 PVW - 06-1.1.2-HWW-P6-2
 Lengteprofiel as ALM - 06-1.1.2-HWW-P6
 Metreering 138.000 tot 276.000
 Hoogte t.o.v. NAP

[illegible]

Versie: G	Datum: 03-05-2021	Get.: B. Gasselting	Omschrijving: Update verwerking opmerkingen VG-E-1004 - 20210204
Versie: F	Datum: 22-02-2021	Get.: C. Oerlemans	Omschrijving: Verwerking opmerkingen VG-E-1004 - 20210204

Con.: C. Oerlemans	Vrij.: T. Rensen	Ver.: L. van Peer	Ver.: T. Rensen	Akk.: J. Janssen
d.d.:	d.d.:	d.d.:	d.d.:	d.d.:
par.:	par.:	par.:	par.:	par.:

	Opdrachtgever provincie limburg			Project : Gebiedsontwikkeling Ooijen – Wanssum	
	Fase : As-built			Onderwerp : Ontgrondingenvergunning Hoogwatergeul Wanssum Profielen	
Objectnr. : 1.12				Objectnaam: Hoogwatergeul Wanssum	
Schaal : 1:200		Formaat : A3		Status:	
Contractnr.: ONT-2013-001		Bladnr. : 28 van 31		Definitief	
DocumentId: 1503332-00581				Versie: G	

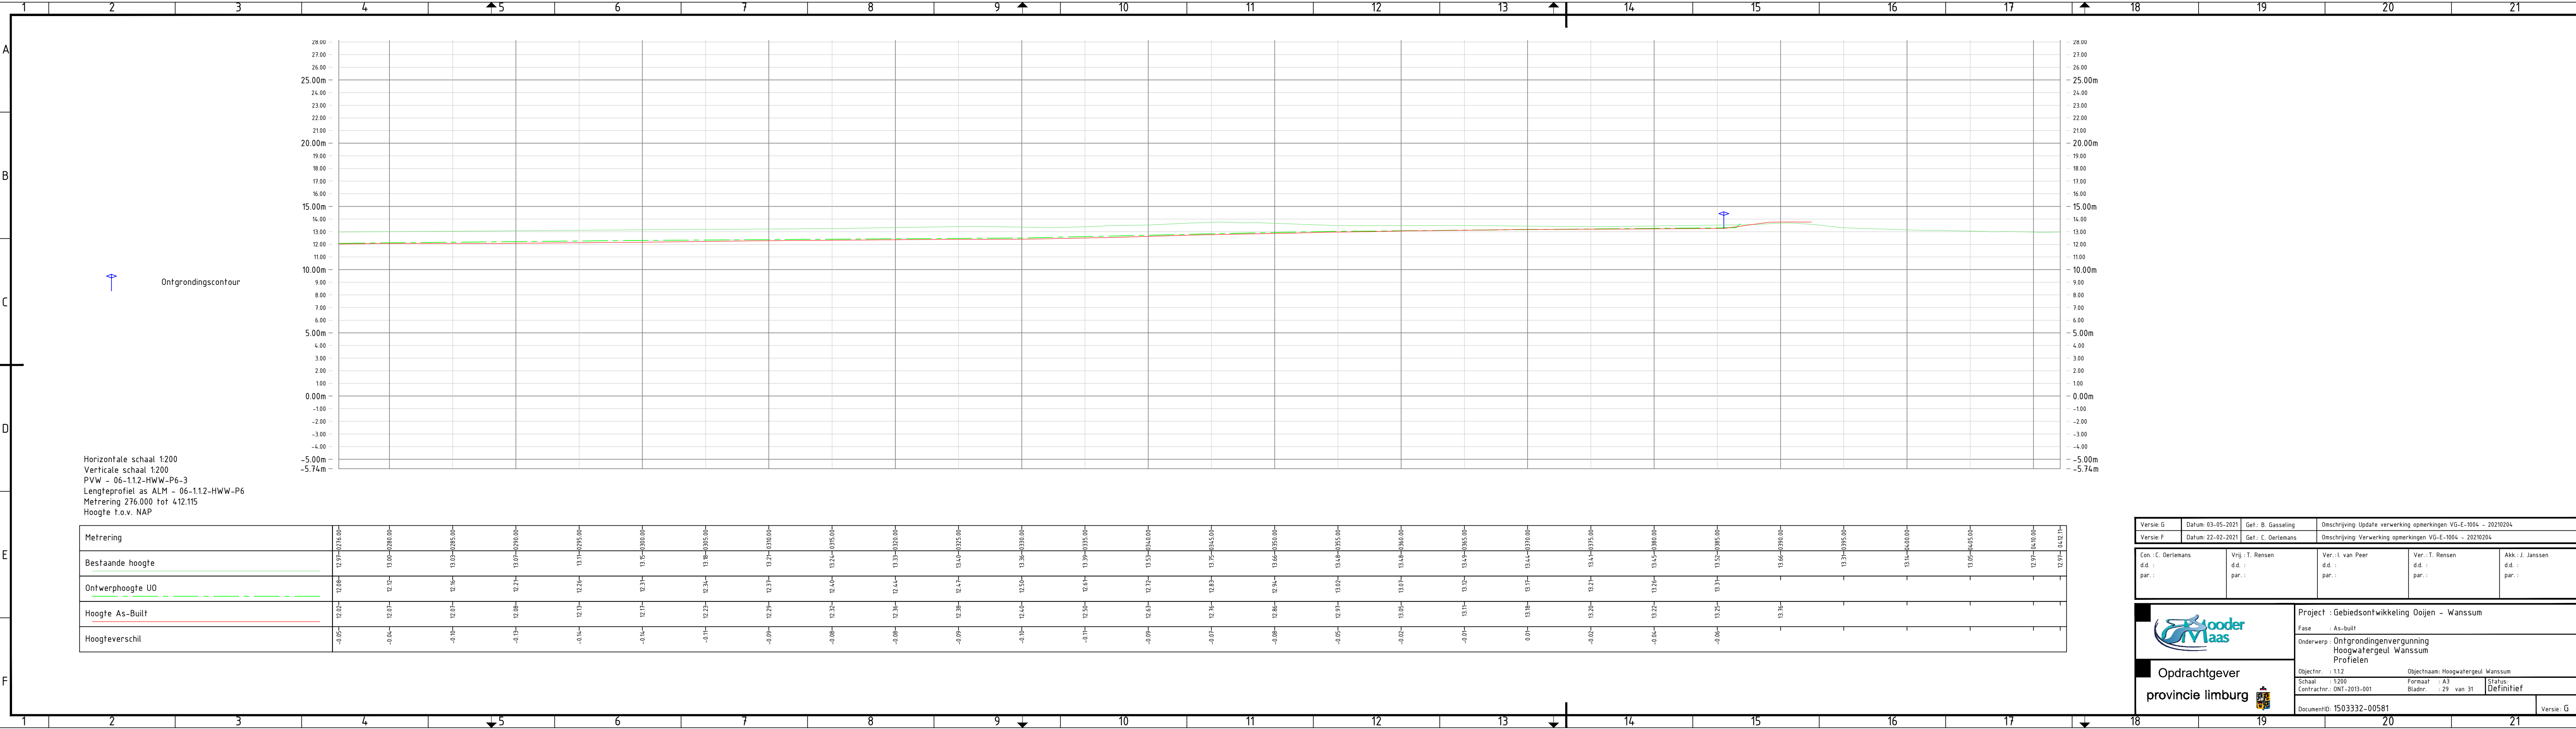

Horizontale schaal 1:200
Verticale schaal 1:200
PVW - 06-1.1.2-HWW-P6-3
Lengteprofiel as ALM - 06-1.1.2-HWW-P6
Metrering 276.000 tot 412.115
Hoogte t.o.v. NAP

Metrering	276.00	280.00	285.00	290.00	295.00	300.00	305.00	310.00	315.00	320.00	325.00	330.00	335.00	340.00	345.00	350.00	355.00	360.00	365.00	370.00	375.00	380.00	385.00	390.00	395.00	400.00	405.00	410.00	412.11
Bestaande hoogte	12.97	13.00	13.03	13.07	13.11	13.15	13.21	13.33	13.40	13.36	13.39	13.53	13.75	13.81	13.66	13.49	13.49	13.49	13.49	13.44	13.44	13.44	13.52	13.66	13.33	13.11	13.05	12.97	12.97
Ontwerphoogte U0	12.08	12.12	12.16	12.21	12.26	12.31	12.40	12.44	12.47	12.50	12.61	12.72	12.83	12.94	13.02	13.07	13.12	13.17	13.22	13.26	13.31	13.35	13.45	13.55	13.66	13.76			
Hoogte As-Built	12.02	12.07	12.07	12.08	12.13	12.17	12.23	12.29	12.32	12.36	12.38	12.40	12.50	12.63	12.76	12.86	12.97	13.05	13.11	13.18	13.20	13.22	13.25	13.76					
Hoogteverschil	-0.05	-0.04	-0.10	-0.13	-0.14	-0.14	-0.11	-0.09	-0.08	-0.08	-0.09	-0.10	-0.11	-0.09	-0.07	-0.08	-0.05	-0.02	-0.01	0.01	-0.02	-0.04	-0.06						

Versie: G	Datum: 03-05-2021	Gef.: B. Gasseling	Omschrijving: Update verwerking opmerkingen VG-E-1004 - 20210204
Versie: F	Datum: 22-02-2021	Gef.: C. Oerlemans	Omschrijving: Verwerking opmerkingen VG-E-1004 - 20210204

Con.: C. Oerlemans d.d.: par.:	Vrij.: T. Rensen d.d.: par.:	Ver.: L. van Peer d.d.: par.:	Ver.: T. Rensen d.d.: par.:	Akk.: J. Janssen d.d.: par.:
--------------------------------------	------------------------------------	-------------------------------------	-----------------------------------	------------------------------------



Opdrachtgever
provincie limburg



Project : Gebiedsontwikkeling Ooijen - Wanssum

Fase : As-built

Onderwerp : Ontgrondingenvergunning
Hoogwatergeul Wanssum
Profielen

Objectnr. : 1.1.2
Schaal : 1:200
Contractnr.: ONT-2013-001


Objectnaam: Hoogwatergeul Wanssum

Bladnr. : 29 van 31

Status: Definitief

DocumentID: 1503332-00581

Versie: G

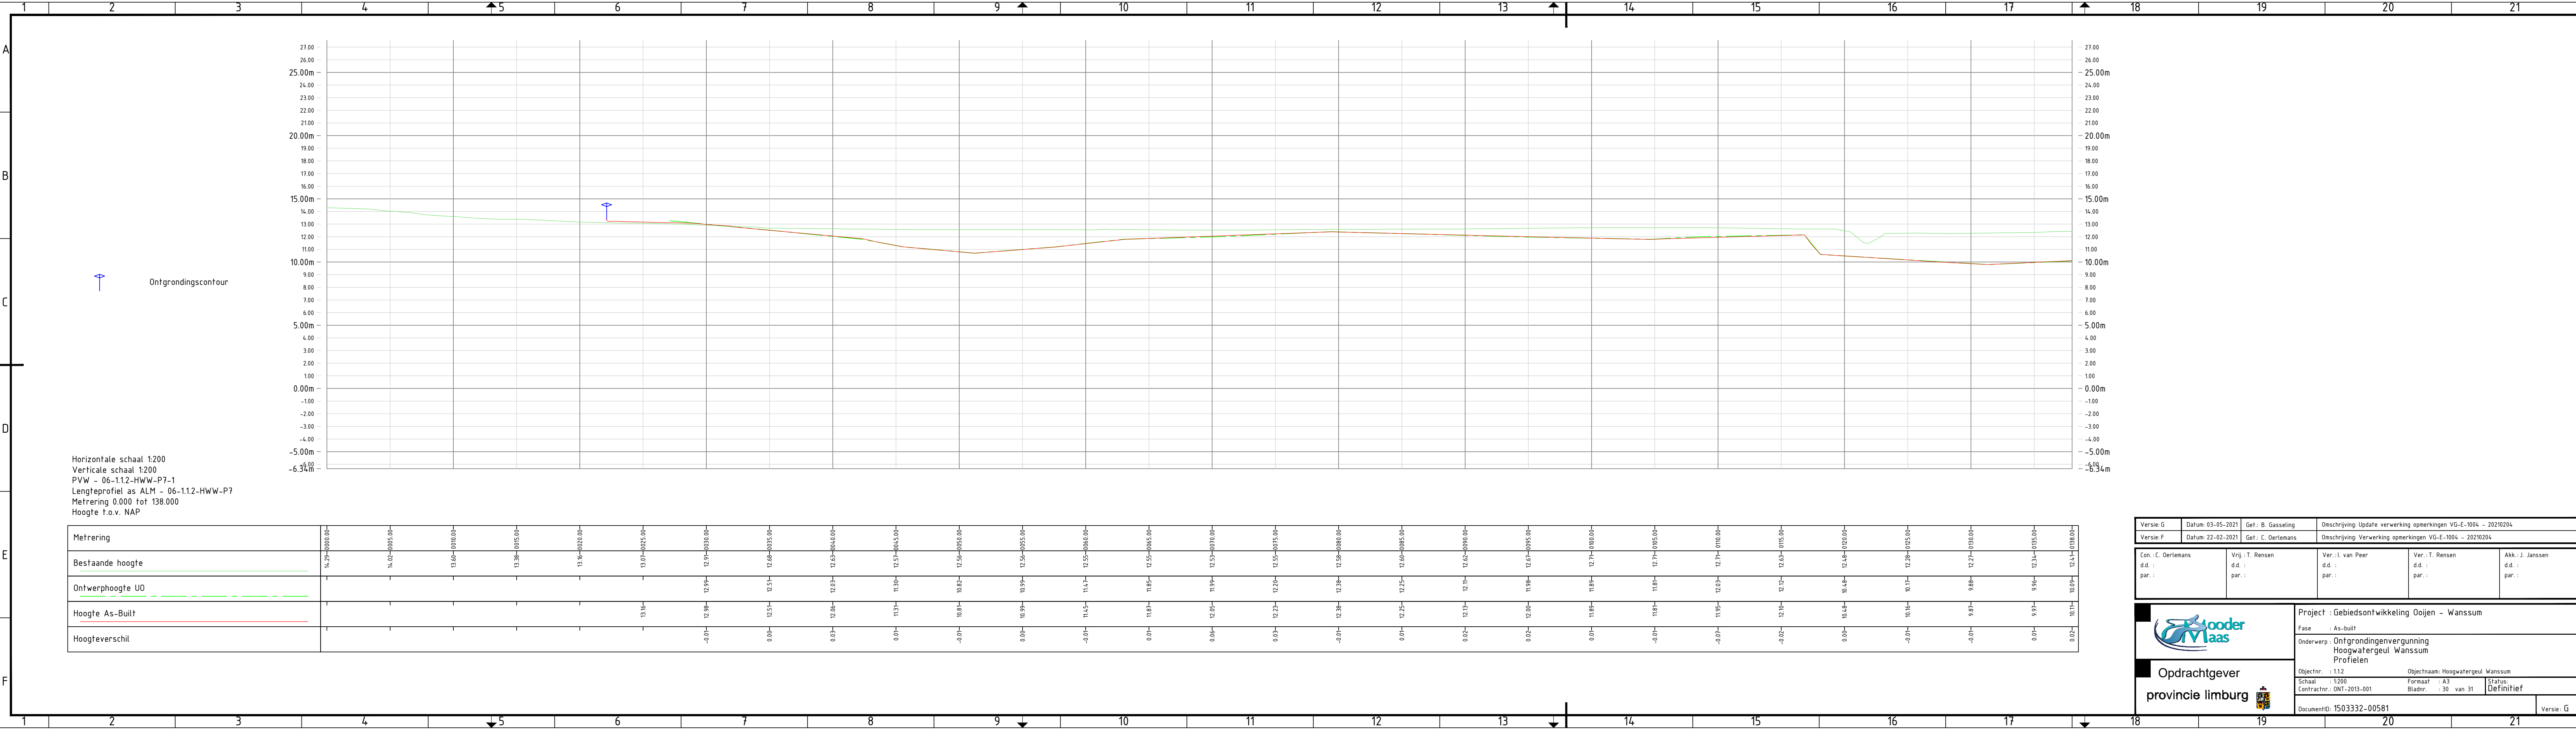

Horizontale schaal 1:200
Verticale schaal 1:200
PVW - 06-1.1.2-HWW-P7-1
Lengteprofiel as ALM - 06-1.1.2-HWW-P7
Metrering 0.000 tot 138.000
Hoogte t.o.v. NAP

Metrering																													
Bestaande hoogte	14.29+0000.00	14.02+0005.00	13.60+0010.00	13.38+0015.00	13.16+0020.00	13.07+0025.00	12.91+0030.00	12.68+0035.00	12.63+0040.00	12.57+0045.00	12.56+0050.00	12.55+0055.00	12.55+0060.00	12.55+0065.00	12.53+0070.00	12.55+0075.00	12.58+0080.00	12.60+0085.00	12.62+0090.00	12.67+0095.00	12.71+0100.00	12.71+0105.00	12.71+0110.00	12.63+0115.00	12.58+0120.00	12.28+0125.00	12.27+0130.00	12.34+0135.00	12.41+0138.00
Ontwerphoogte UO							12.99	12.51	12.03	11.30	10.82	10.99	11.47	11.85	11.99	12.20	12.38	12.25	12.11	11.98	11.89	11.81	12.03	12.12	10.48	10.17	9.88	9.96	10.09
Hoogte As-Built						13.16	12.98	12.51	12.06	11.31	10.81	10.99	11.45	11.87	12.05	12.23	12.38	12.25	12.13	12.00	11.89	11.81	11.95	12.10	10.48	10.16	9.87	9.97	10.11
Hoogteverschil							-0.01	0.00	0.03	0.01	-0.01	0.00	-0.01	0.01	0.06	0.03	-0.01	0.01	0.02	0.02	0.01	-0.01	-0.07	-0.02	0.00	-0.01	-0.01	0.01	0.02

Versie: G
Datum: 03-05-2021
Gef.: B. Gasseling

Versie: F
Datum: 22-02-2021
Gef.: C. Oerlemans

Omschrijving: Update verwerking opmerkingen VG-E-1004 - 20210204
Omschrijving: Verwerking opmerkingen VG-E-1004 - 20210204

Con.: C. Oerlemans
d.d.:
par.:

Vrij.: T. Rensen
d.d.:
par.:

Ver.: L. van Peer
d.d.:
par.:

Ver.: T. Rensen
d.d.:
par.:

Akk.: J. Janssen
d.d.:
par.:



Opdrachtgever
provincie limburg

Project : Gebiedsontwikkeling Ooijen - Wanssum

Fase : As-built

Onderwerp : Ontgrondingenvergunning
Hoogwatergeul Wanssum
Profielen

Objectnr. : 1.1.2
Schaal : 1:200
Contractnr.: ONT-2013-001


Objectnaam: Hoogwatergeul Wanssum

Formaat : A3
Bladnr. : 30 van 31

Status: Definitief

DocumentID: 1503332-00581

Versie: G

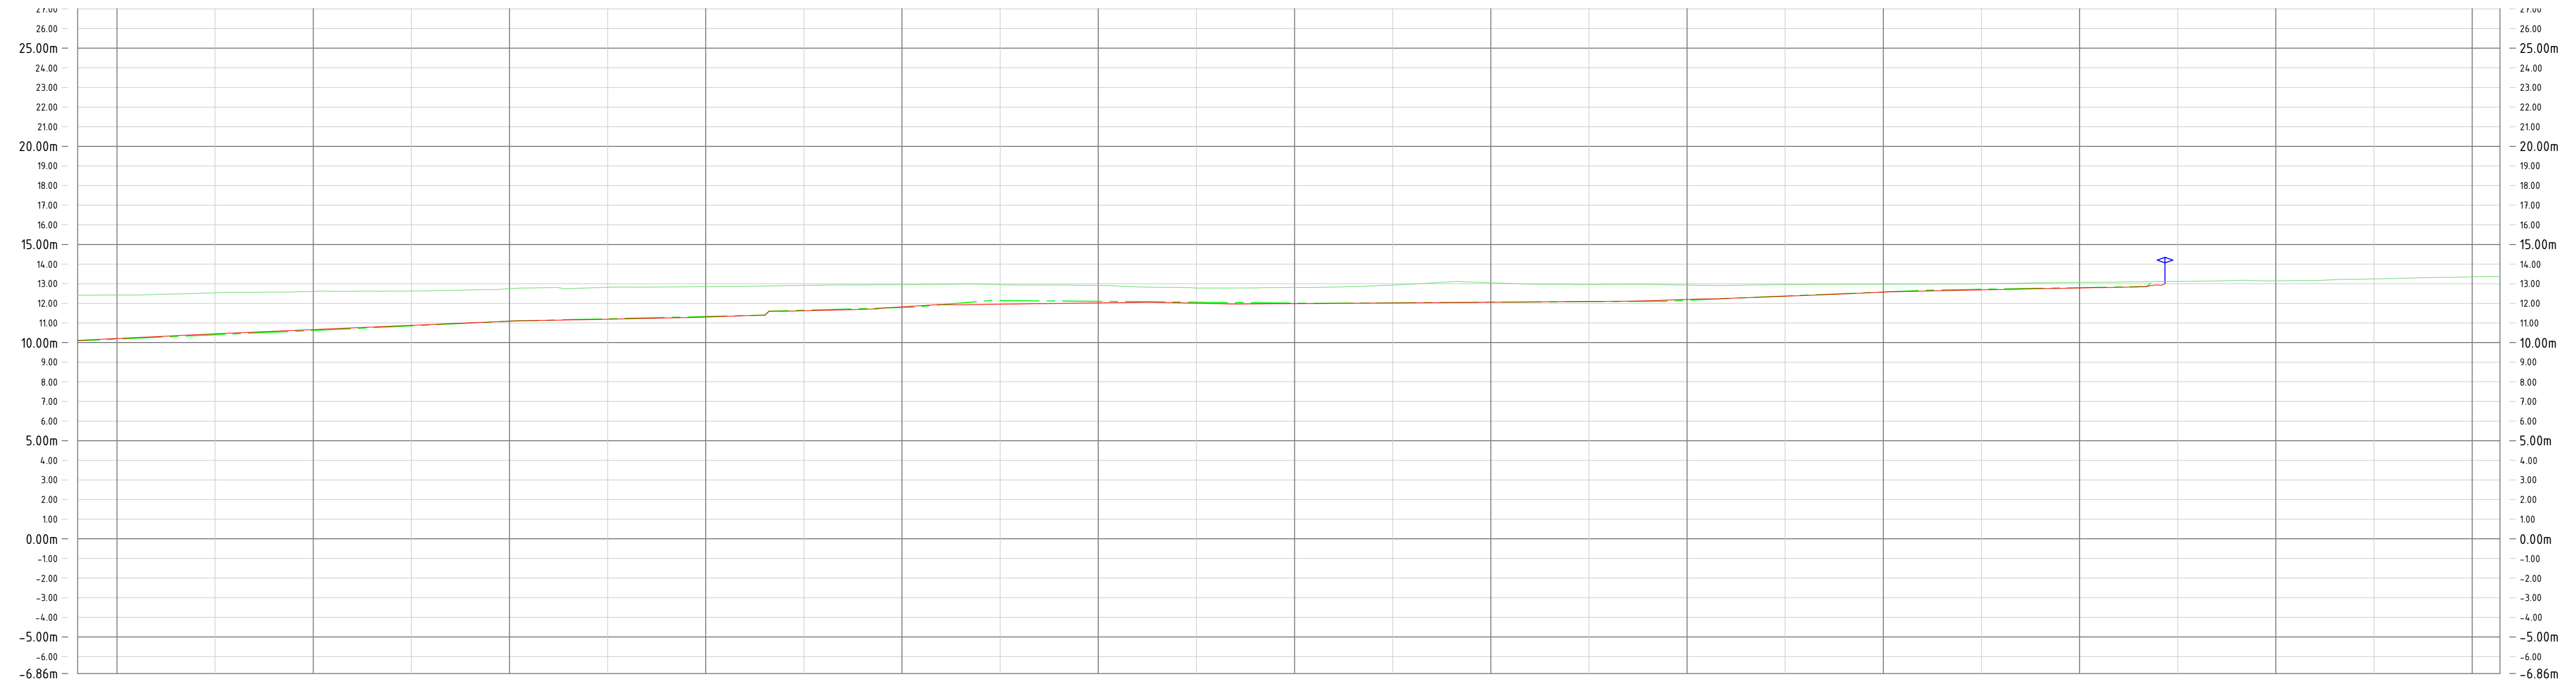

Horizontale schaal 1:200
 Verticale schaal 1:200
 PVW - 06-1.1.2-HWW-P7-2
 Lengteprofiel als ALM - 06-1.1.2-HWW-P7
 Metreering 138.000 tot 261.417
 Hoogte t.o.v. NAP

[illegible]

Versie: G	Datum: 03-05-2021	Get.: B. Gasselting	Omschrijving: Update verwerking opmerkingen VG-E-1004 - 20210204
Versie: F	Datum: 22-02-2021	Get.: C. Oerlemans	Omschrijving: Verwerking opmerkingen VG-E-1004 - 20210204

Con.: C. Oerlemans	Vrij.: T. Rensen	Ver.: L. van Peer	Ver.: T. Rensen	Akk.: J. Janssen
d.d.:	d.d.:	d.d.:	d.d.:	d.d.:
par.:	par.:	par.:	par.:	par.:

	Opdrachtgever provincie limburg				Project : Gebiedsontwikkeling Ooijen – Wanssum
					Fase : As-built
				Onderwerp : Ontgrondingenvergunning Hoogwatergeul Wanssum Profielen	
				Objectnr. : 1.12	Objectnaam: Hoogwatergeul Wanssum
				Schaal : 1:200	Formaat : A3
				Contractnr.: ONT-2013-001	Bladnr. : 31 van 31
				Status: Definitief	
				Documentid: 1503332-00581	Versie: G