



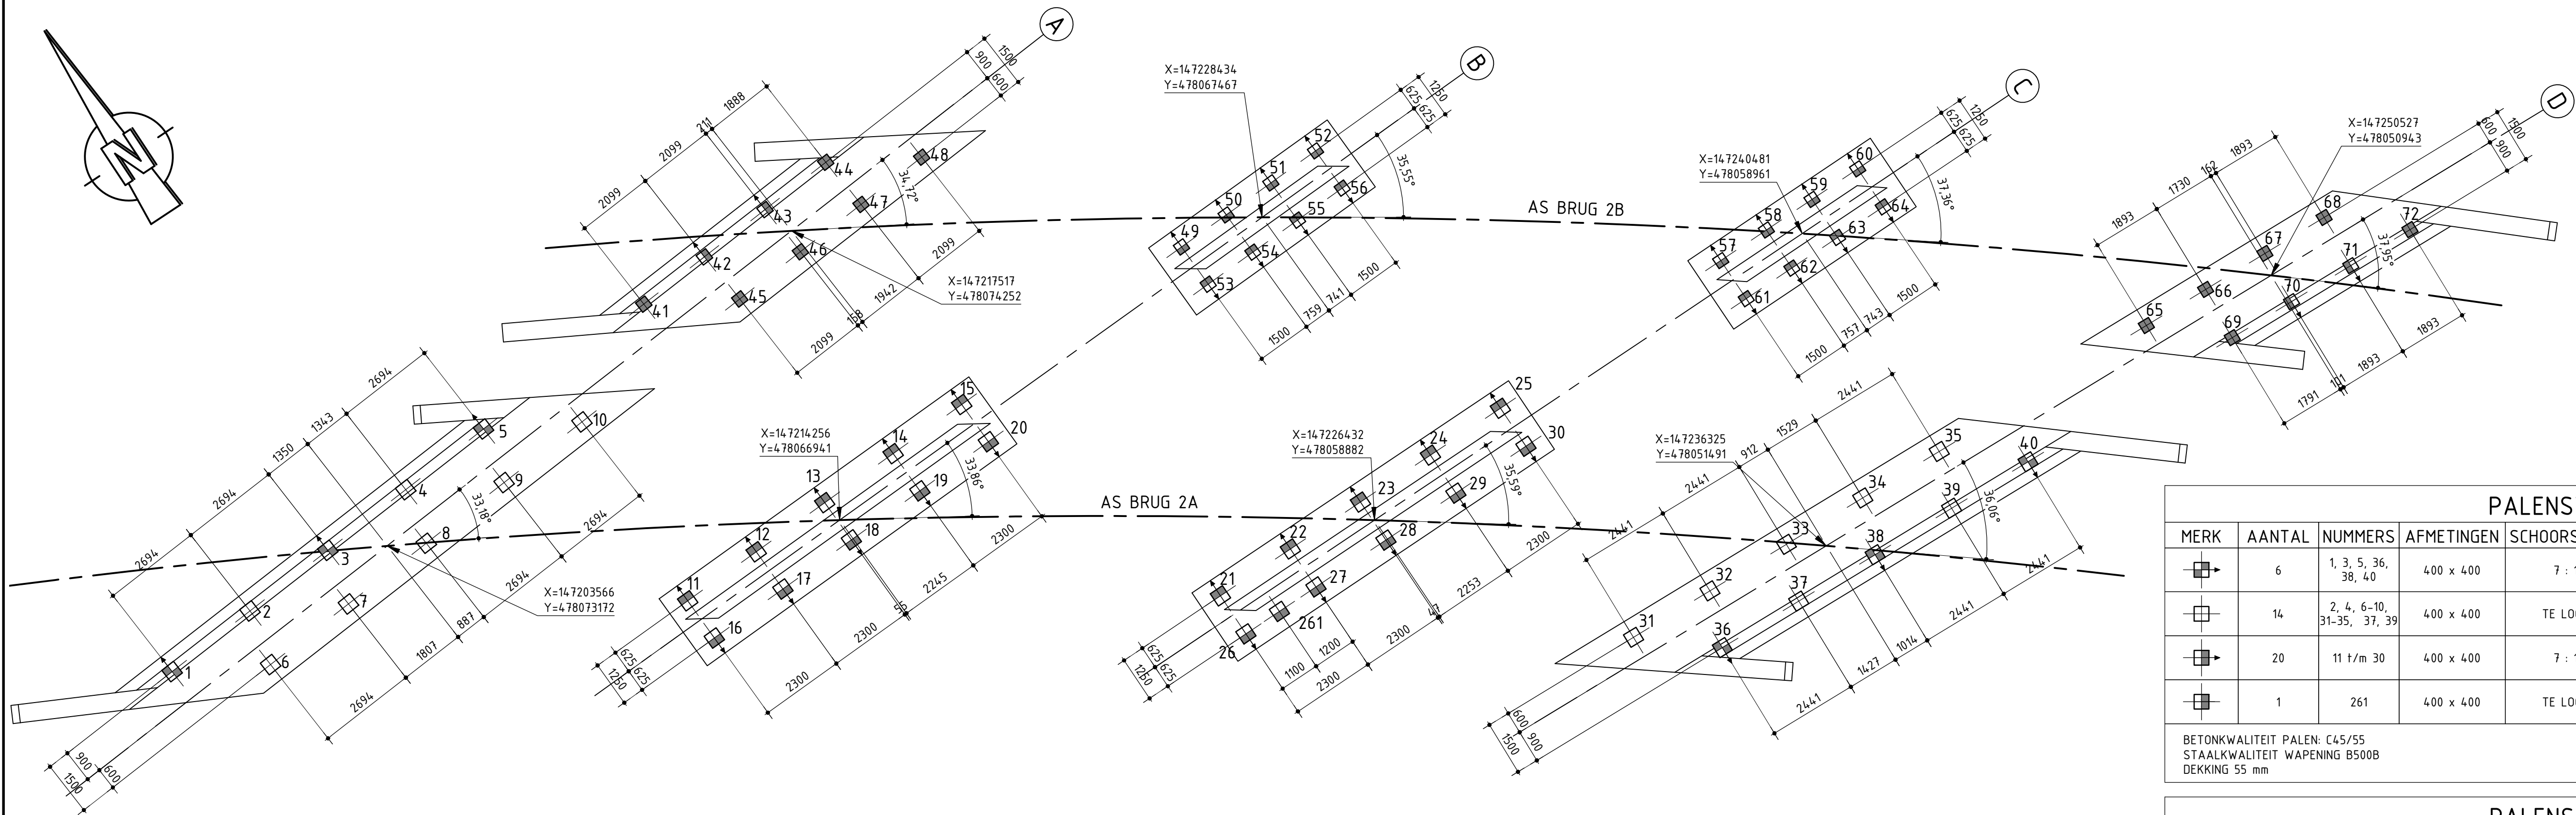


PAALLOCATIES

SCHAAL 1:100

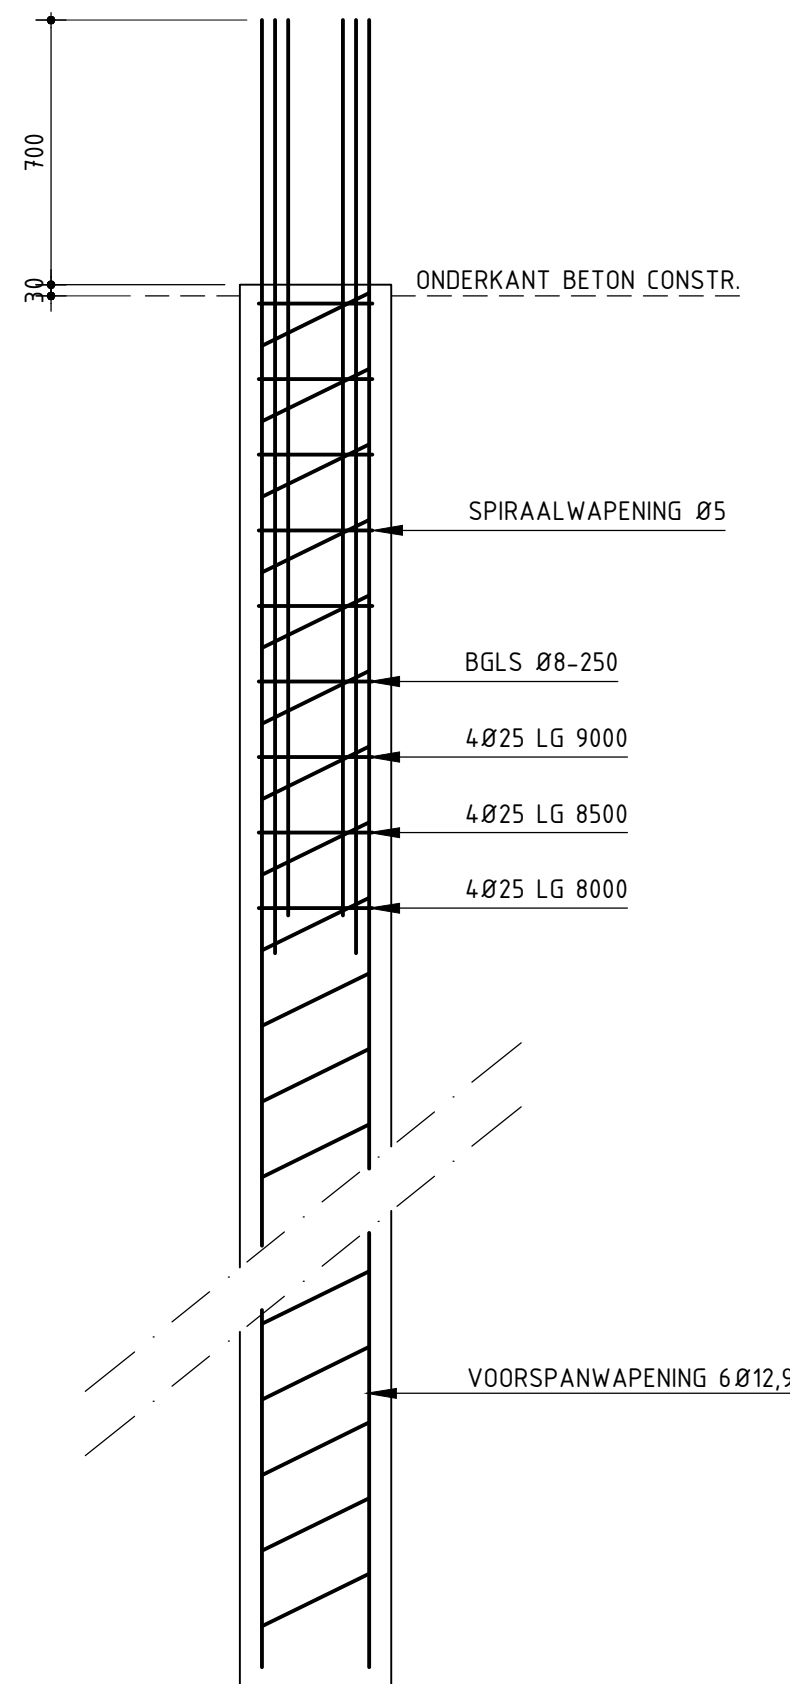


PRINCIPE WAPENING PALEN BRUG 2A LANDHOOFDEN

SCHAAL 1: 20
GELDT VOOR NR. 1 T/M 10 & 31 T/M 40

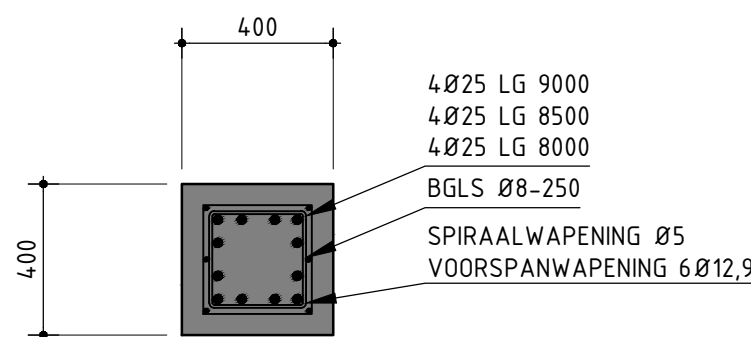


DOORSNEDE KOPWAPENING PALEN BRUG 2A LANDHOOFDEN

SCHAAL 1: 20
GELDT VOOR NR. 1 T/M 10 & 31 T/M 40

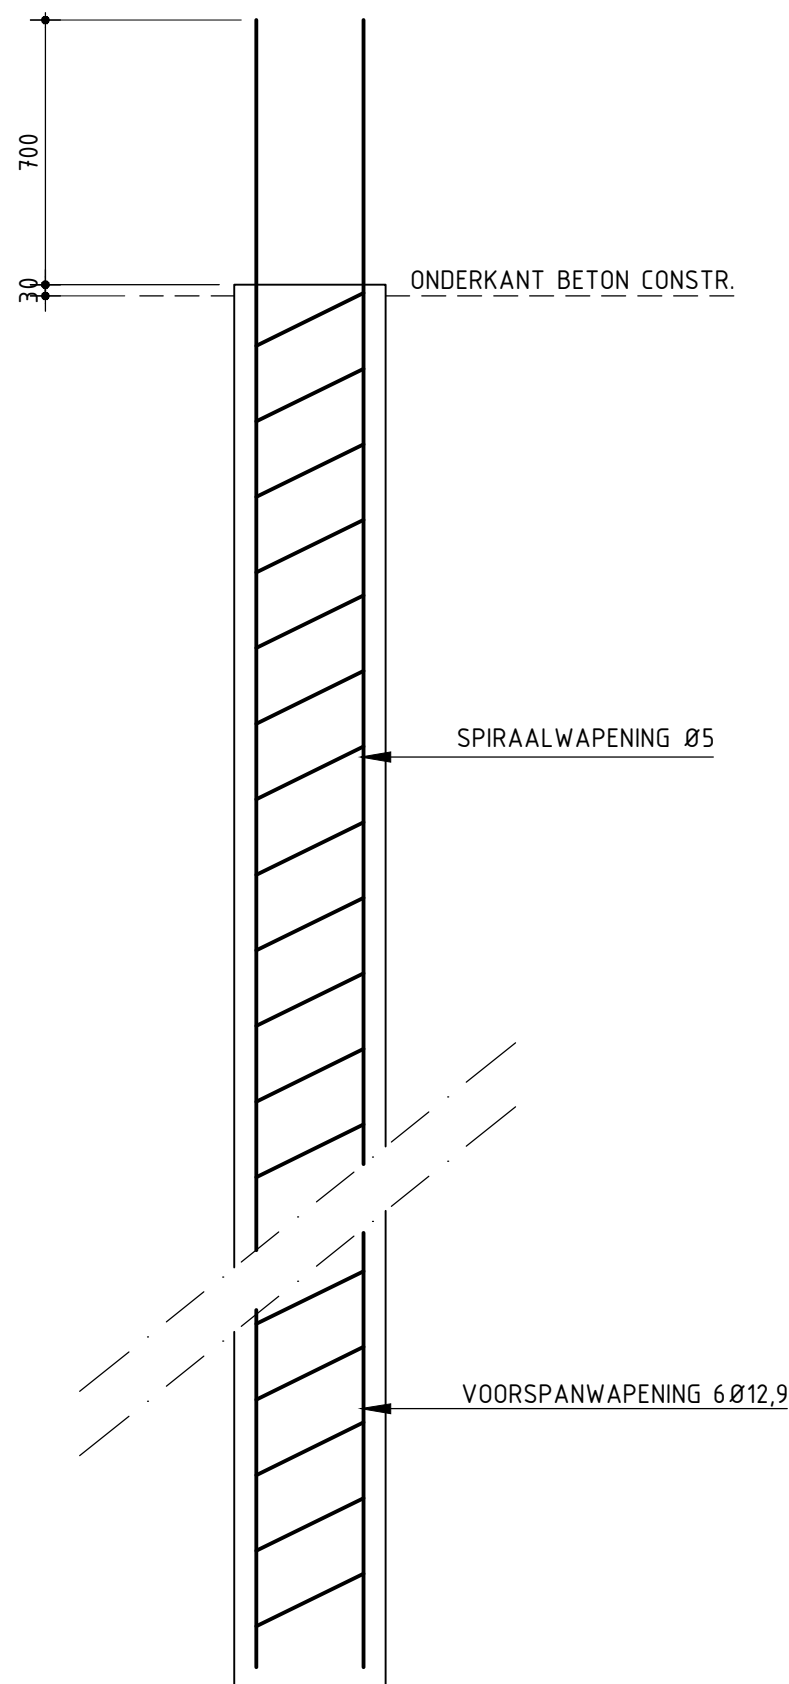


PRINCIPE WAPENING PALEN BRUG 2A TUSSENSTEUNPUNTEN

SCHAAL 1: 20
GELDT VOOR NR. 11 T/M 30 EN 261

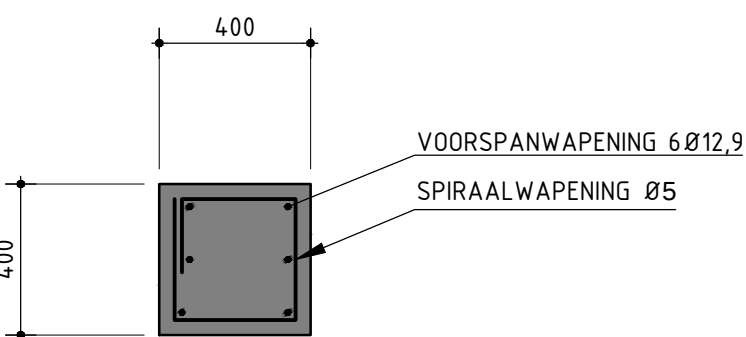


DOORSNEDE WAPENING PALEN BRUG 2A TUSSENSTEUNPUNTEN

SCHAAL 1: 20
GELDT VOOR NR. 11 T/M 30 EN 261 (GEEN EXTRA KOPWAPENING)

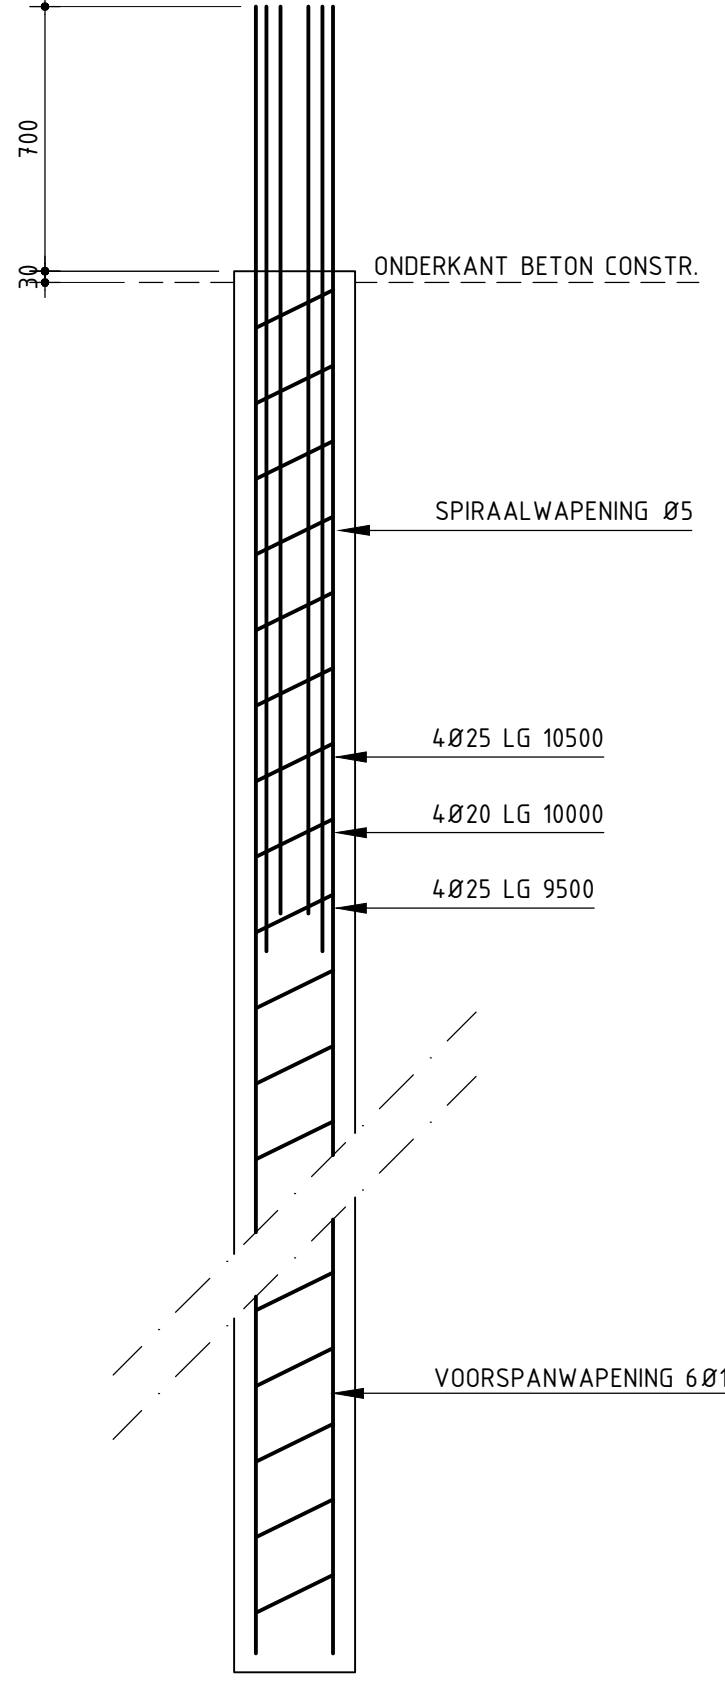


PRINCIPE WAPENING PALEN BRUG 2B LANDHOOFDEN

SCHAAL 1: 20
GELDT VOOR NR. 41 T/M 48 & 65 T/M 72

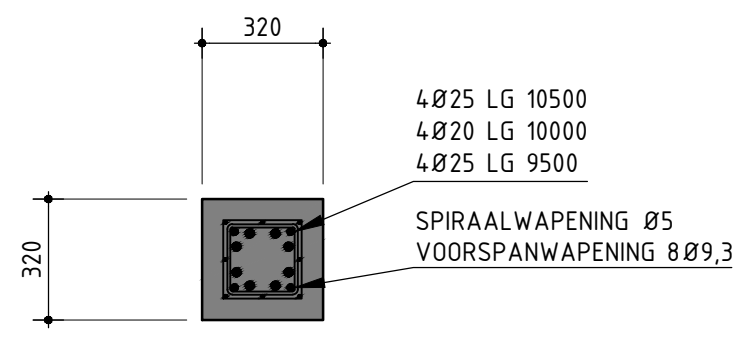


DOORSNEDE KOPWAPENING PALEN BRUG 2B LANDHOOFDEN

SCHAAL 1: 20
GELDT VOOR NR. 41 T/M 48 & 65 T/M 72

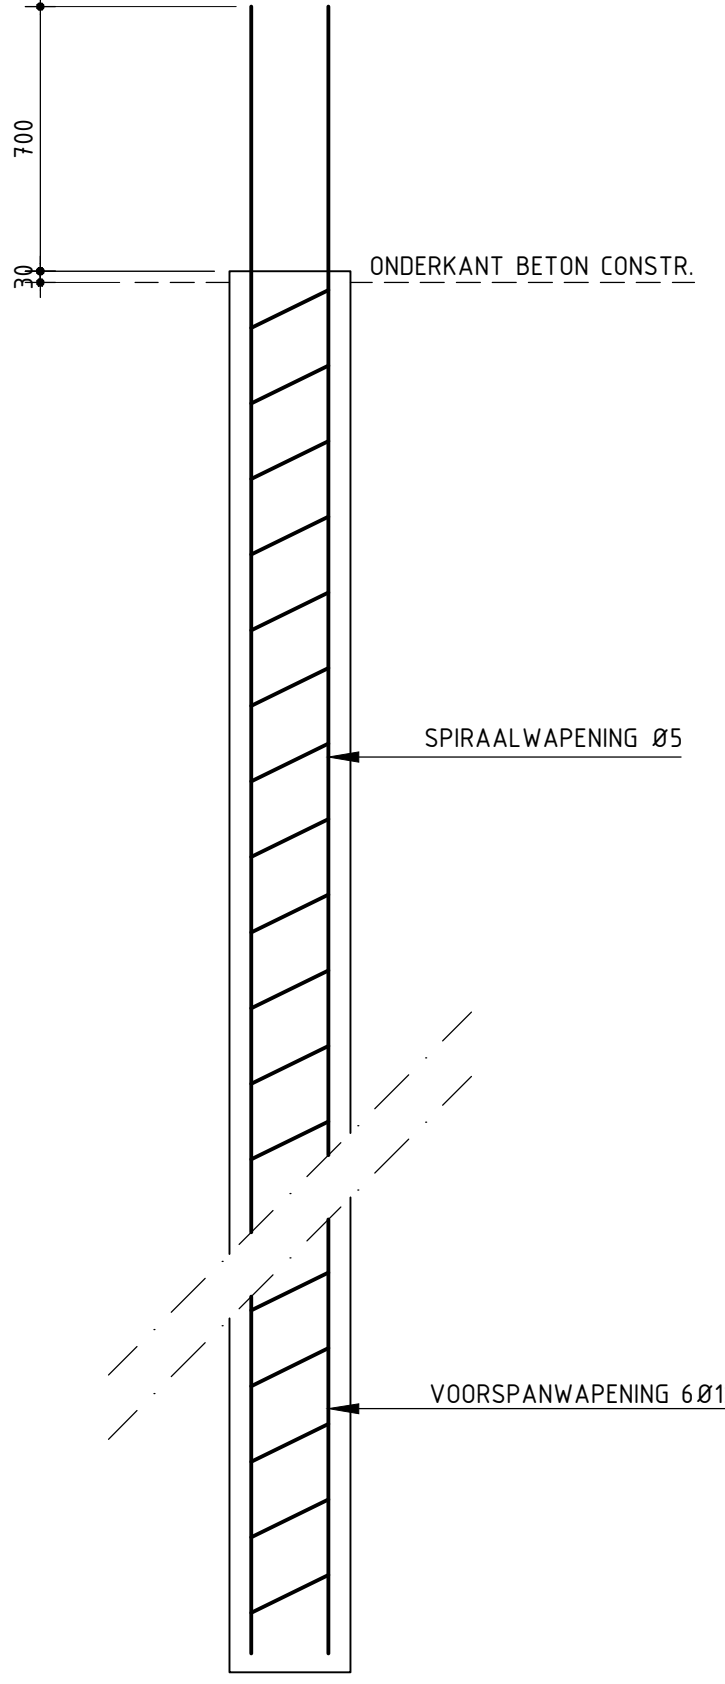

PRINCIPE WAPENING PALEN BRUG 2B TUSSENSTEUNPUNTEN

SCHAAL 1: 20
GELDT VOOR NR. 49 T/M 64

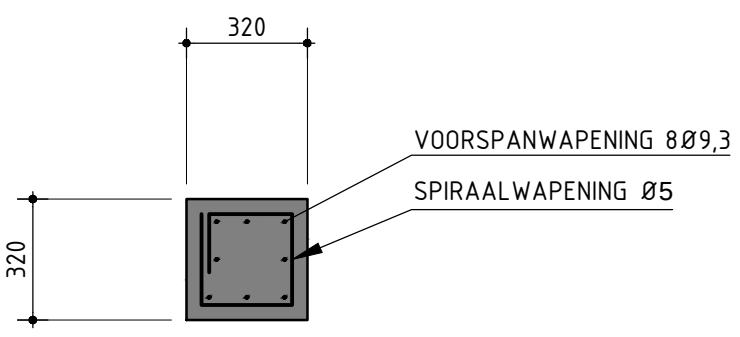

DOORSNEDE WAPENING PALEN BRUG 2B TUSSENSTEUNPUNTEN

SCHAAL 1: 20
GELDT VOOR NR. 49 T/M 64 (GEEN EXTRA KOPWAPENING)

PALENSTAAT BRUG 2A


MERK	AANTAL	NUMMERS	AFMETINGEN	SCHOORSTAND	AFHAKNIVEAU	PAALPUNT.NIV.	KOPWAPENING
→	6	1, 3, 5, 36, 38, 40	400 x 400	7 : 1	+0.215	-22.000	4Ø25 lg 9000 4Ø25 lg 8500 4Ø25 lg 8000
→	14	2, 4, 6-10, 31-35, 37, 39	400 x 400	TE LOOD	+0.215	-22.000	4Ø25 lg 9000 4Ø25 lg 8500 4Ø25 lg 8000
→	20	11 t/m 30	400 x 400	7 : 1	-2.370	-19.500	N.V.T.
→	1	261	400 x 400	TE LOOD	-2.370	-19.500	N.V.T.

BETONKWALITEIT PALEN: C45/55
STAALKWALITEIT WAPENING B500B
DEKING 55 mm

PALENSTAAT BRUG 2B

MERK	AANTAL	NUMMERS	AFMETINGEN	SCHOORSTAND	AFHAKNIVEAU	PAALPUNT.NIV.	KOPWAPENING
→	12	41, 44-48, 65-69, 72	320 x 320	TE LOOD	+0.141	-18.500	4Ø25 lg 10500 4Ø20 lg 10000 4Ø25 lg 9500
→	4	42, 43, 70, 71	320 x 320	7 : 1	+0.141	-18.500	4Ø25 lg 10500 4Ø20 lg 10000 4Ø25 lg 9500
→	16	49-64	320 x 320	7 : 1	-2.370	-18.500	N.V.T.

BETONKWALITEIT PALEN: C45/55
STAALKWALITEIT WAPENING B500B
DEKING 55 mm

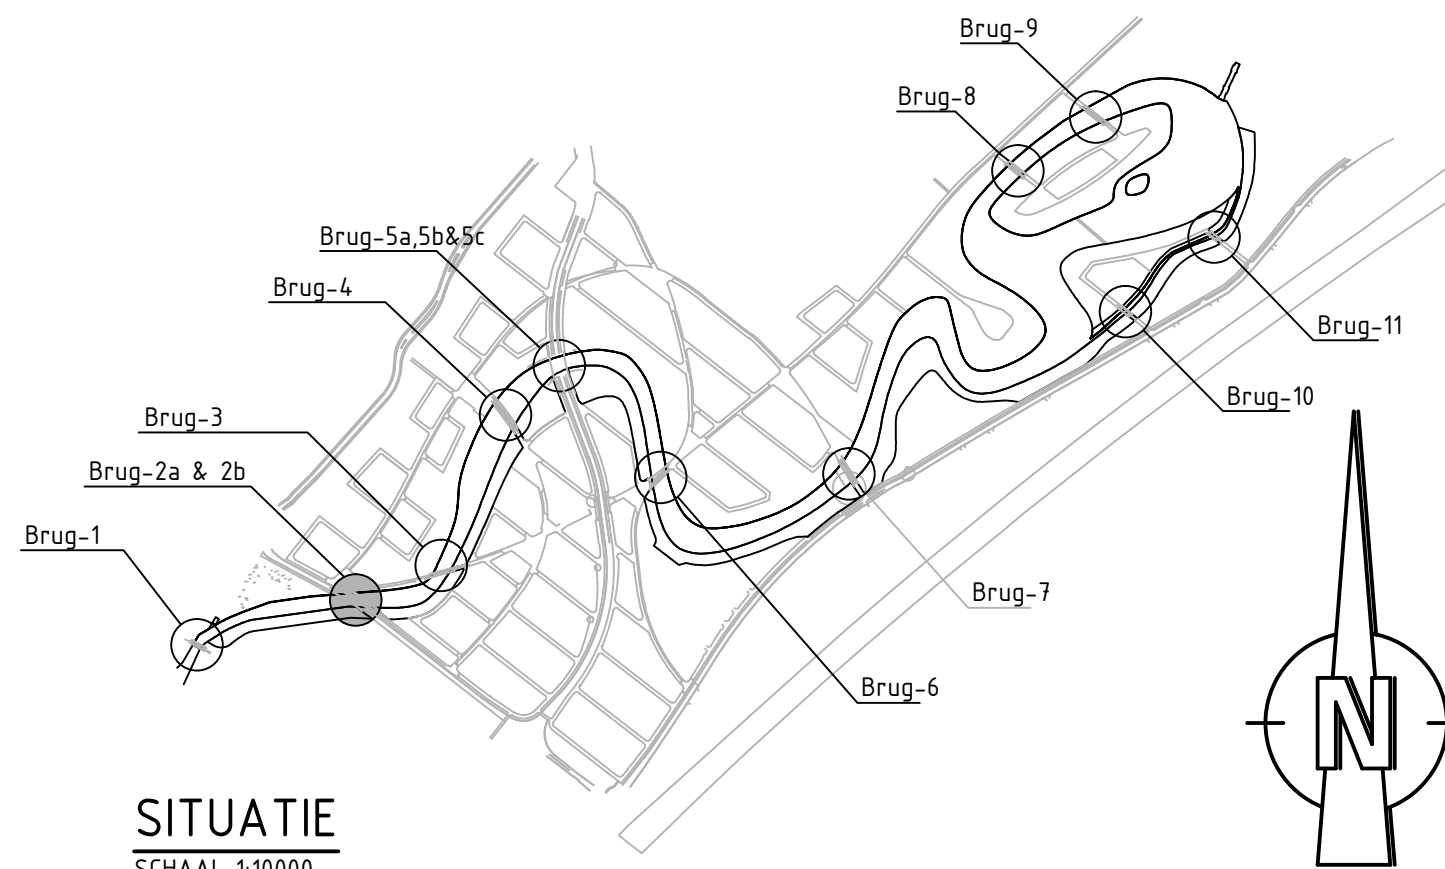

SITUATIE

SCHAAL 1:10000

BIJBEHORENDE TEKENINGEN

1172-AB-2020 BRUG 2A BOVENAANZICHT EN DOORSNEDEN
1172-AB-2021 BRUG 2B BOVENAANZICHT EN DOORSNEDEN
1172-AB-2023 BRUG 2A DETAILS
1172-AB-2024 BRUG 2B DETAILS

OPMERKINGEN

MATEN IN mm
HOOGTEMAATVOERING IN m T.O.V. NAP.
HOEKEN IN DECIMAAL STELSEL (360°)
COÖRDINATEN IN mm, WEEERGEVEN IN RD STELSEL
MAATVOERING IN BOVENAANZICHT T.O.V. ONDERKANT CONSTRUCTIEVLOER
PAAL 261 IS NIET OPGENOMEN IN DE CONSTRUCTIE

AANNEMINGSMAATSCHAPPIJ VOBİ B.V. BLARICUMMERMEENT

AS BUILT BRUG 2A & 2B PALENPLAN



Postbus 3
3645 ZJ VINKEVEEN
Telefoon 0297-261231
www.vobi.nl

Getekend R. Brouwer
Gecontroleerd B.S.J. Blok
Goedgekeurd R.M. de Rijk
Datum 21-10-2013

F
E
D
C
B
A
0 21-10-2013
Wijzigingen
Schaal 1: 20 / 50
1172-AB-2022
Formaat A1