




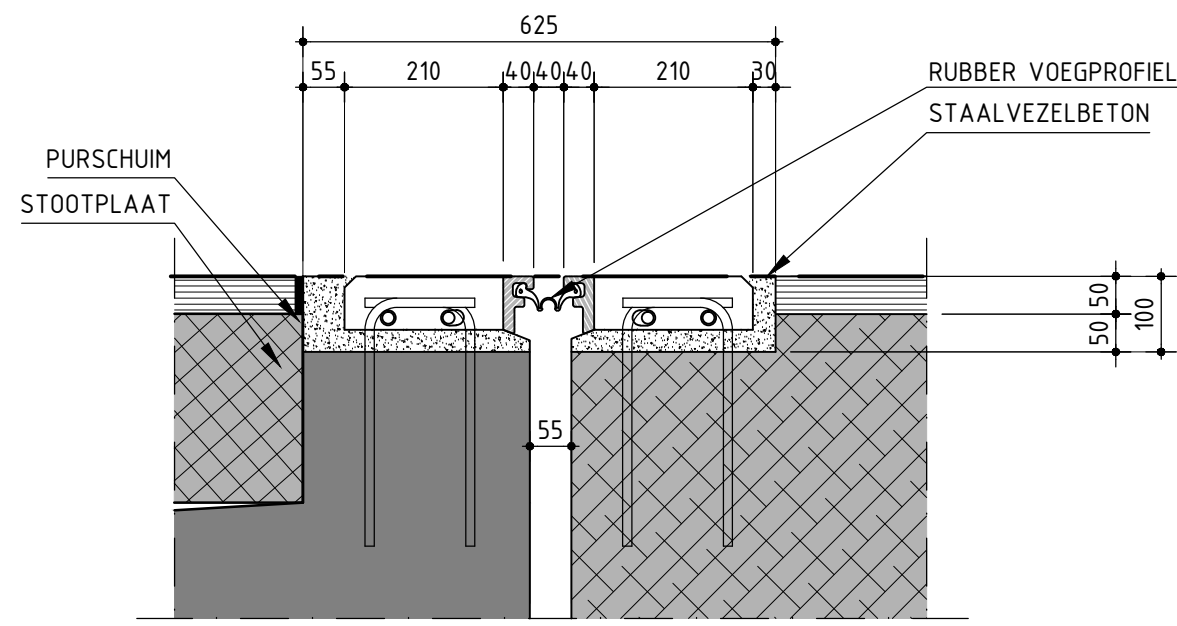


DETAIL 1
SCHAAL 1:10

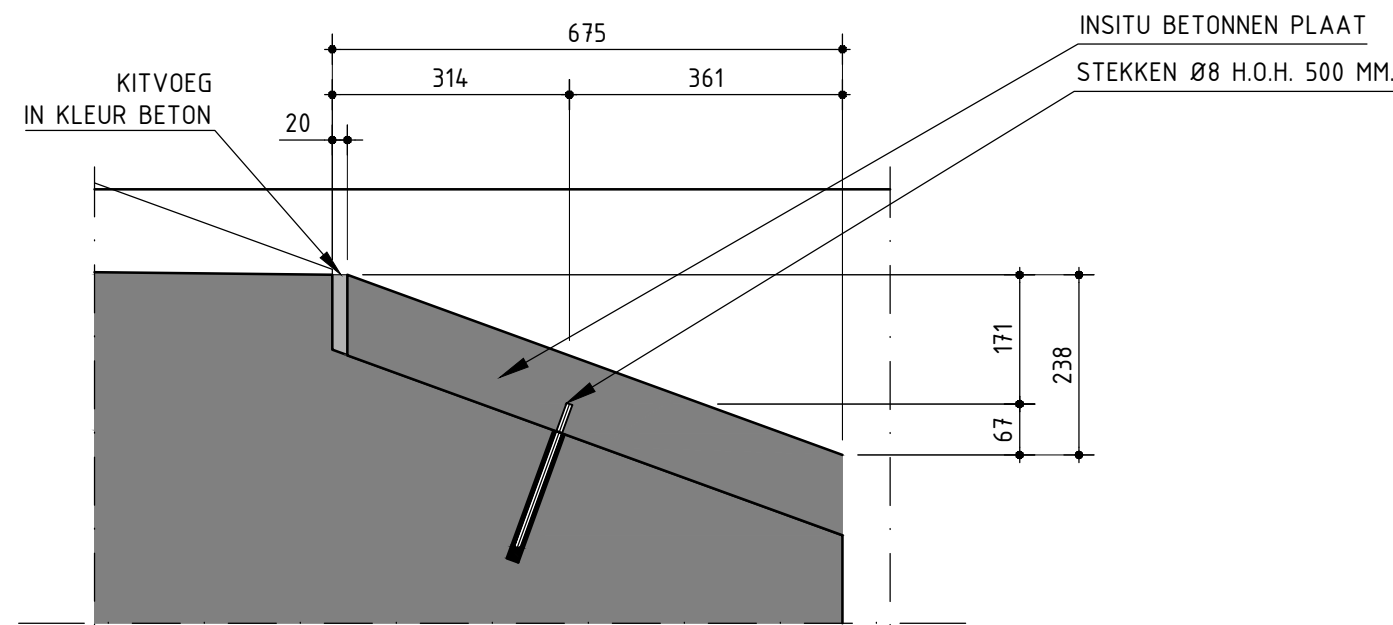


PRINCIPE DETAIL PREFAB PLAAT LANDHOOFD NOORD
SCHAAL 1:10

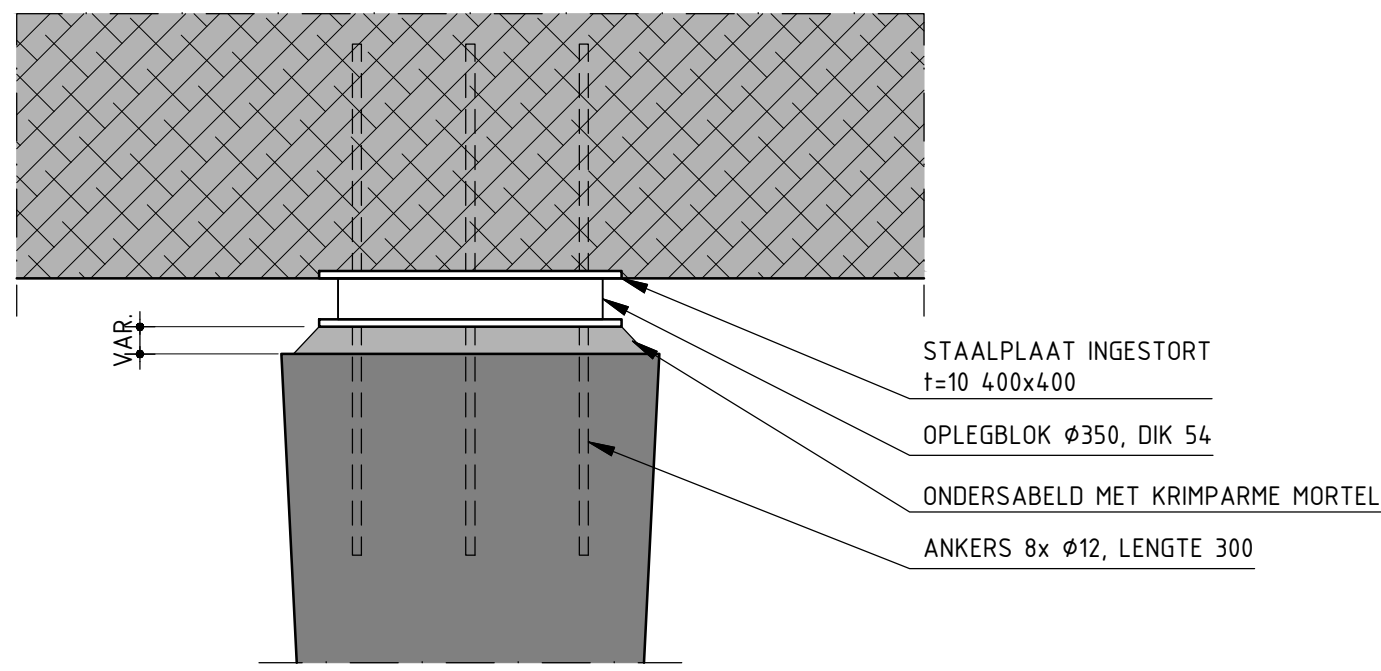


PRINCIPE OPLEGGING TUSSENSTEUNPUNT
SCHAAL 1: 10

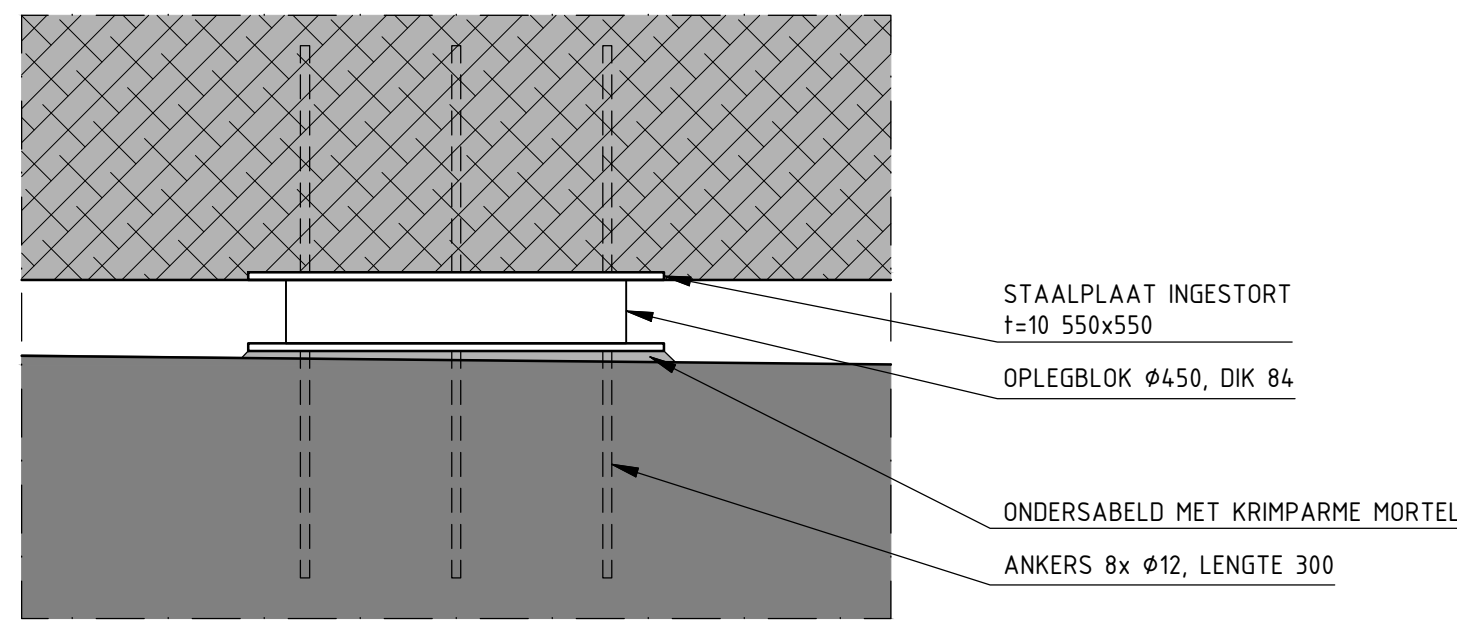


PRINCIPE OPLEGGING LANDHOOFD
SCHAAL 1: 10

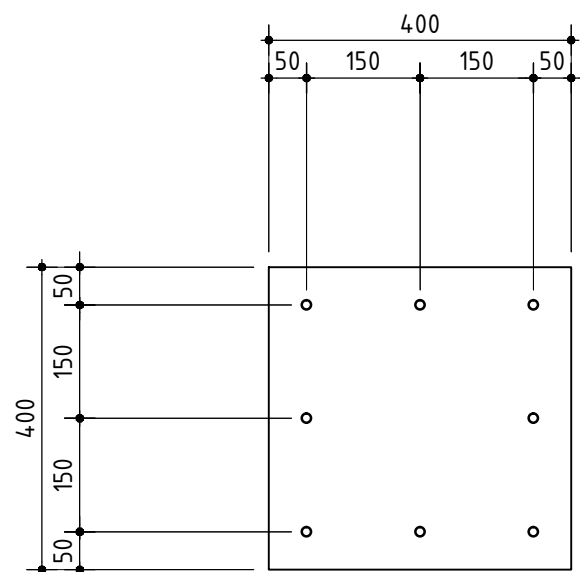

BOVENAANZICHT STAALPLAAT
TUSSENSTEUNPUNT
SCHAAL 1: 10
POSITIE ANKERS Ø12

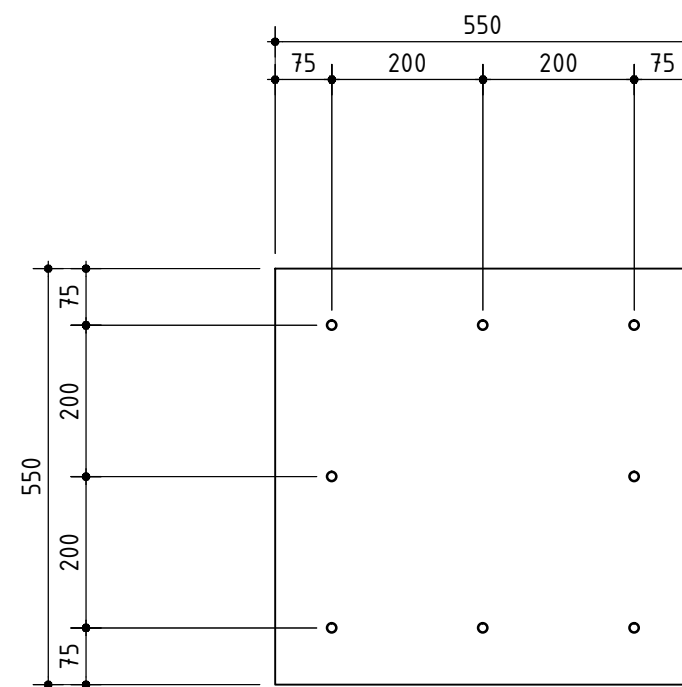

BOVENAANZICHT STAALPLAAT
LANDHOOFD
SCHAAL 1: 10
POSITIE ANKERS Ø12

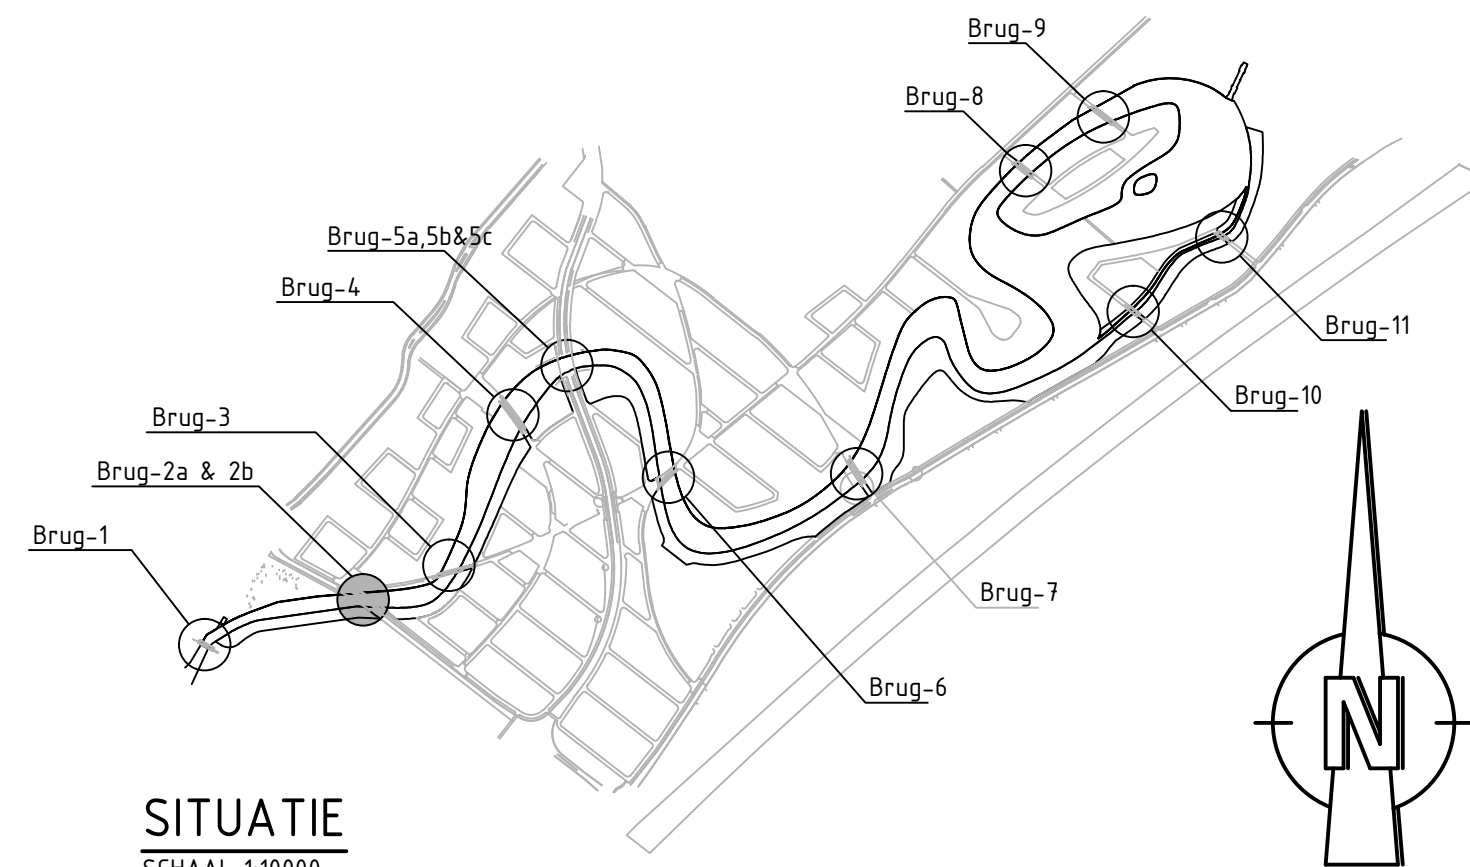

SITUATIE
SCHAAL 1:10000

AFWERKSTAAT

- ALLE IN HET ZICHT NIEUWE BETONNEN ONDERDELEN VAN DE BRUGGEN ZIJN, TOT 3 METER VANAF HET AANGRENZENDE BETREEDBARE OPPERVLAK, VOORZIEN VAN EEN ANTIGRAFFITI COATING OP BASIS VAN PLANTAARDIGE POLY-SACHARIDEN.
- BRUGDEK, OVERGANGSPLATEN EN SCHAMPKANTEN AAN DE BOVENKANT GEHYDROFOBEERD
- INSITU BETON UITGEVOERD IN SCHOONBETON CONFORM CUR AANBEVELING 100, BEOORDELINGSKLASSE B-1.
- BRUGDEKKEN UITGEVOERD IN BETONKLEUR OVEREENKOMSTIG KLEURENINDICATIE RAL 7001.
- TUSSENSTEUNPUNTEN UITGEVOERD IN BETONKLEUR OVEREENKOMSTIG KLEURENINDICATIE RAL 7043.
- HET BETON VAN DE TUSSENSTEUNPUNTEN OP KLEUR GEBRACHT DOOR TOEPASSING VAN KLEURPIGMENTEN.
- ASFALT UITGEVOERD ALS SMA MET BASALT IN TOPLAAG, KLEUR ZWART
- WERKVLOER DIK 70 mm

BIJBEHORENDE TEKENINGEN

1172-AB-2020 BRUG 2A, BOVENAANZICHT EN DOORSNEDEN
1172-AB-2022 BRUG 2A EN 2B, PALENPLAN

OPMERKINGEN

MATEN IN mm
HOOGTEMAATVOERING IN m T.O.V. NAP.
HOEKEN IN DECIMAAL STELSEL (360°)
COÖRDINATEN mm, WEERGEGEVEN IN RD STELSEL

LEGENDA

	GEWAPEND BETON		GIETASFALT
	PREFAB BETON		ASFALT (DOORSNEDE)
	VOORGESPANNEN BETON		

AANNEMINGSMAATSCHAPPIJ VOBİ B.V. BLARICUMMERMEENT

AS BUILT BRUG 2A DETAILS

VOBİ
BETON- EN WATERBOUW
Postbus 3
3645 ZJ VINKEVEEN
Telefoon 0297-261231
www.vobi.nl

Getekend R. Brouwer
Gecontroleerd B.S.J. Blok
Goedgekeurd R.M. de Rijk
Datum 21-10-2013

F		
E		
D		
C		
B		
A		
0 21-10-2013	Revisie	
Wijzigingen		
Schaal	1: 20 / 50	
Formaat	A1	

1172-AB-2023