



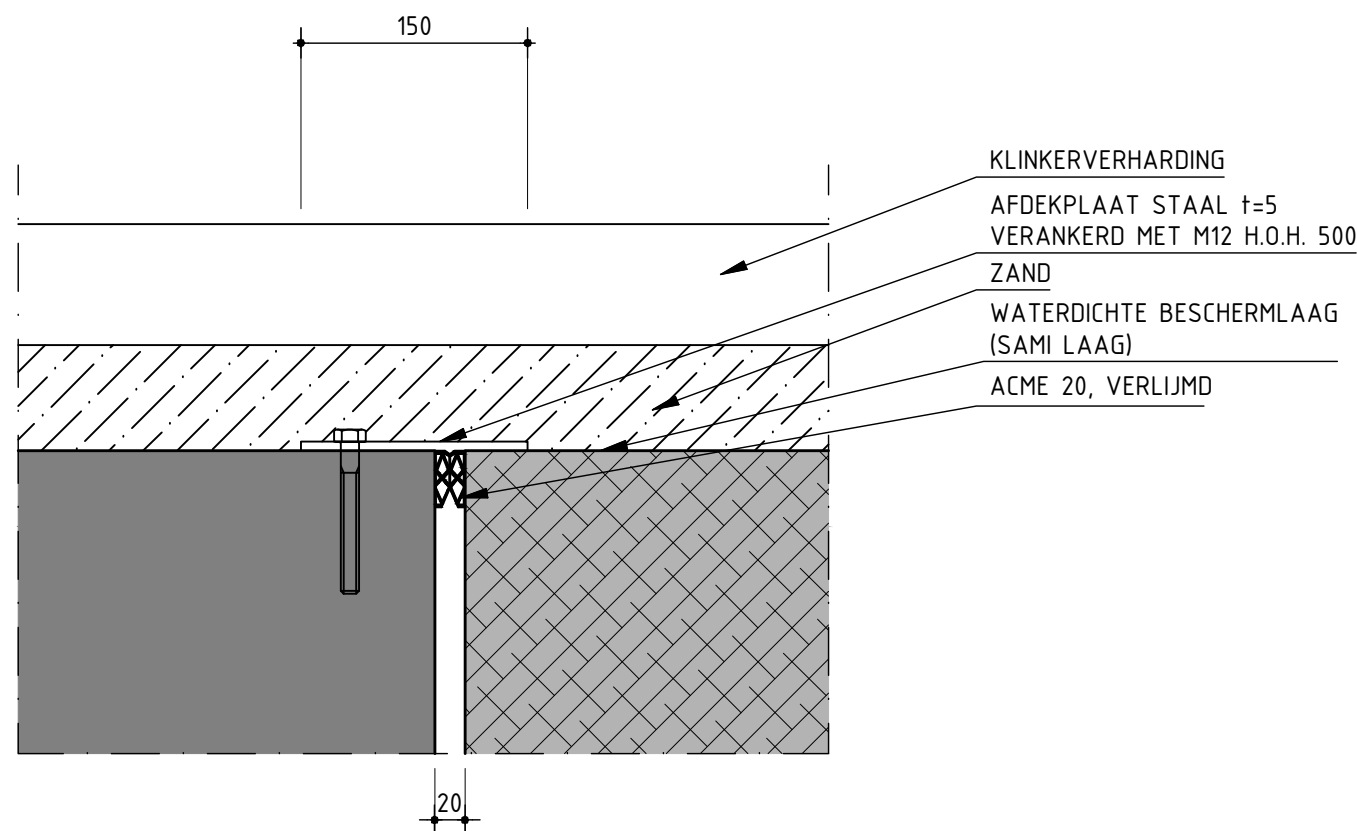


DETAIL 1
SCHAAL 1: 5

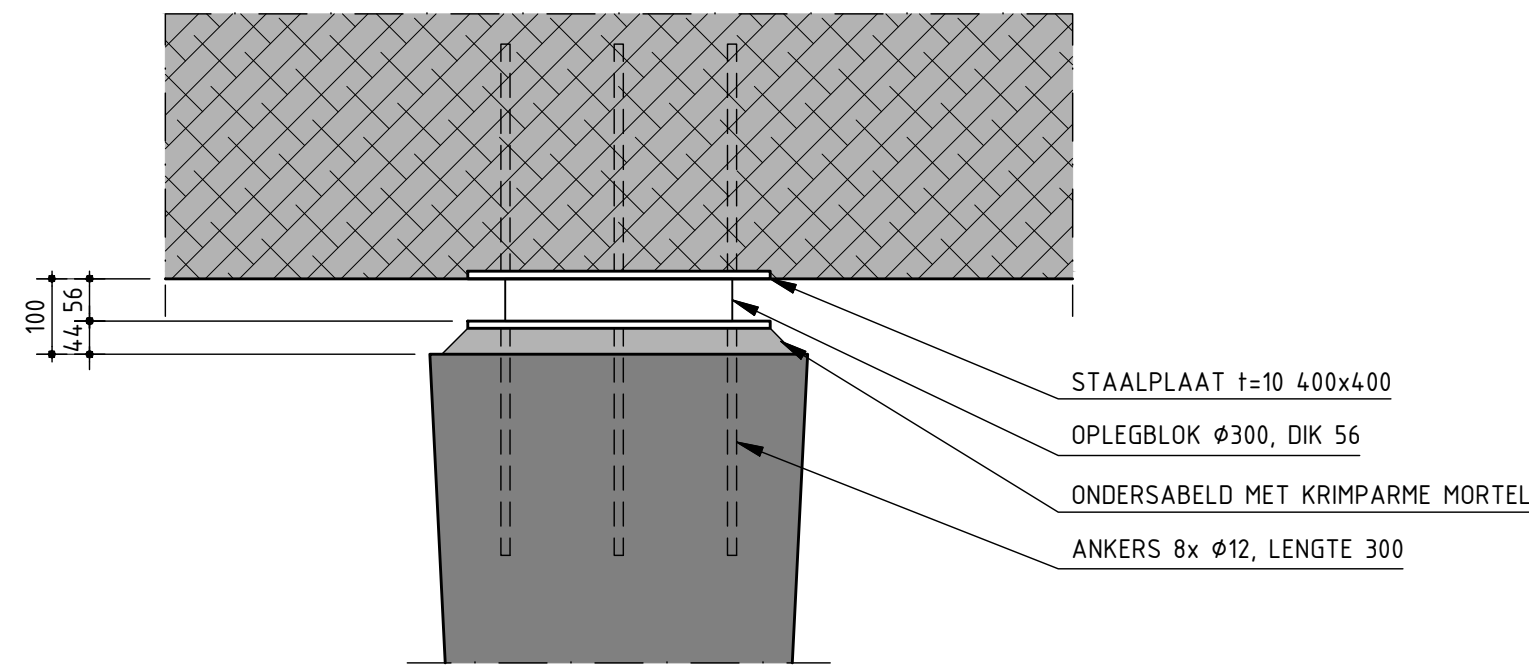


PRINCIPE OPLEGGING BRUGDEK

SCHAAL 1: 10
OPLEGGING GELDT VOOR ZOWEL HET LANDHOOFD ALS BIJ DE TUSSEN STEUNPUNTEN

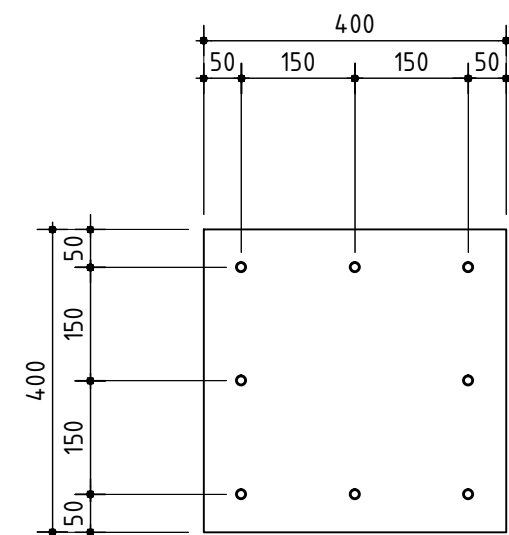


BOVENAANZICHT STAALPLAAT

SCHAAL 1: 10
POSITIE ANKERS ø12

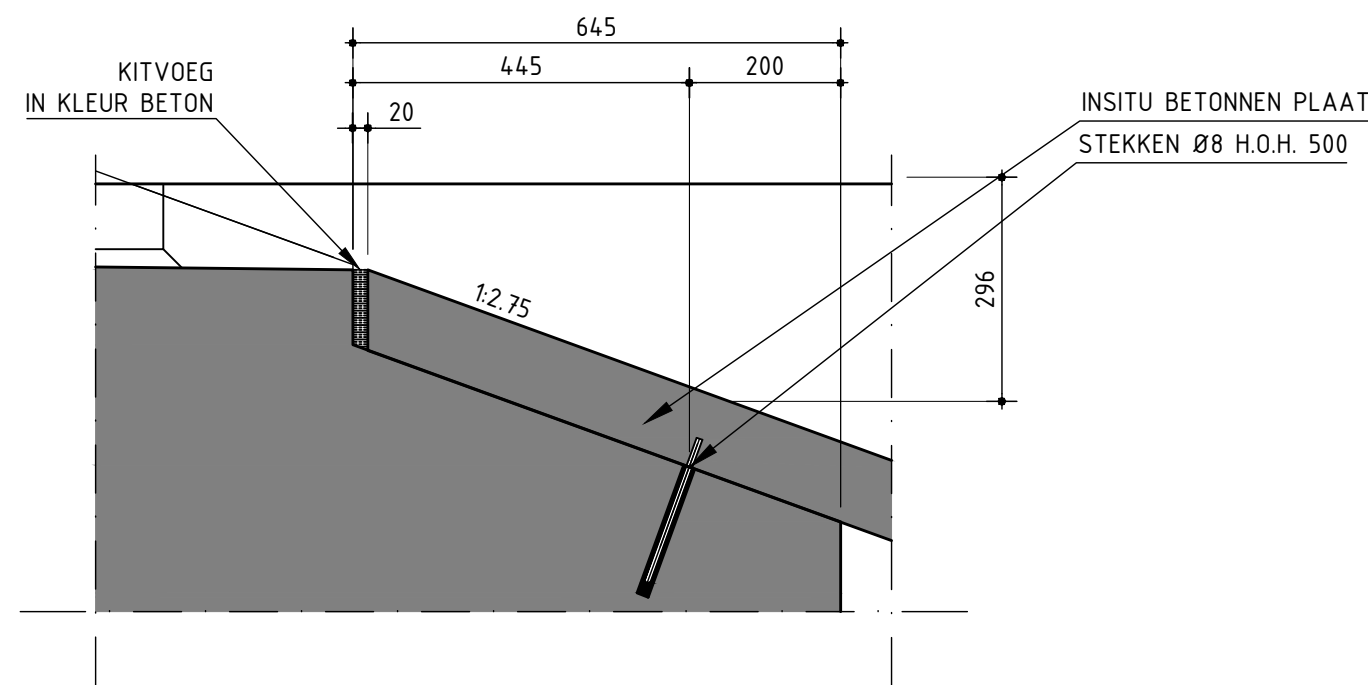


PRINCIPE DETAIL 2

SCHAAL 1: 10

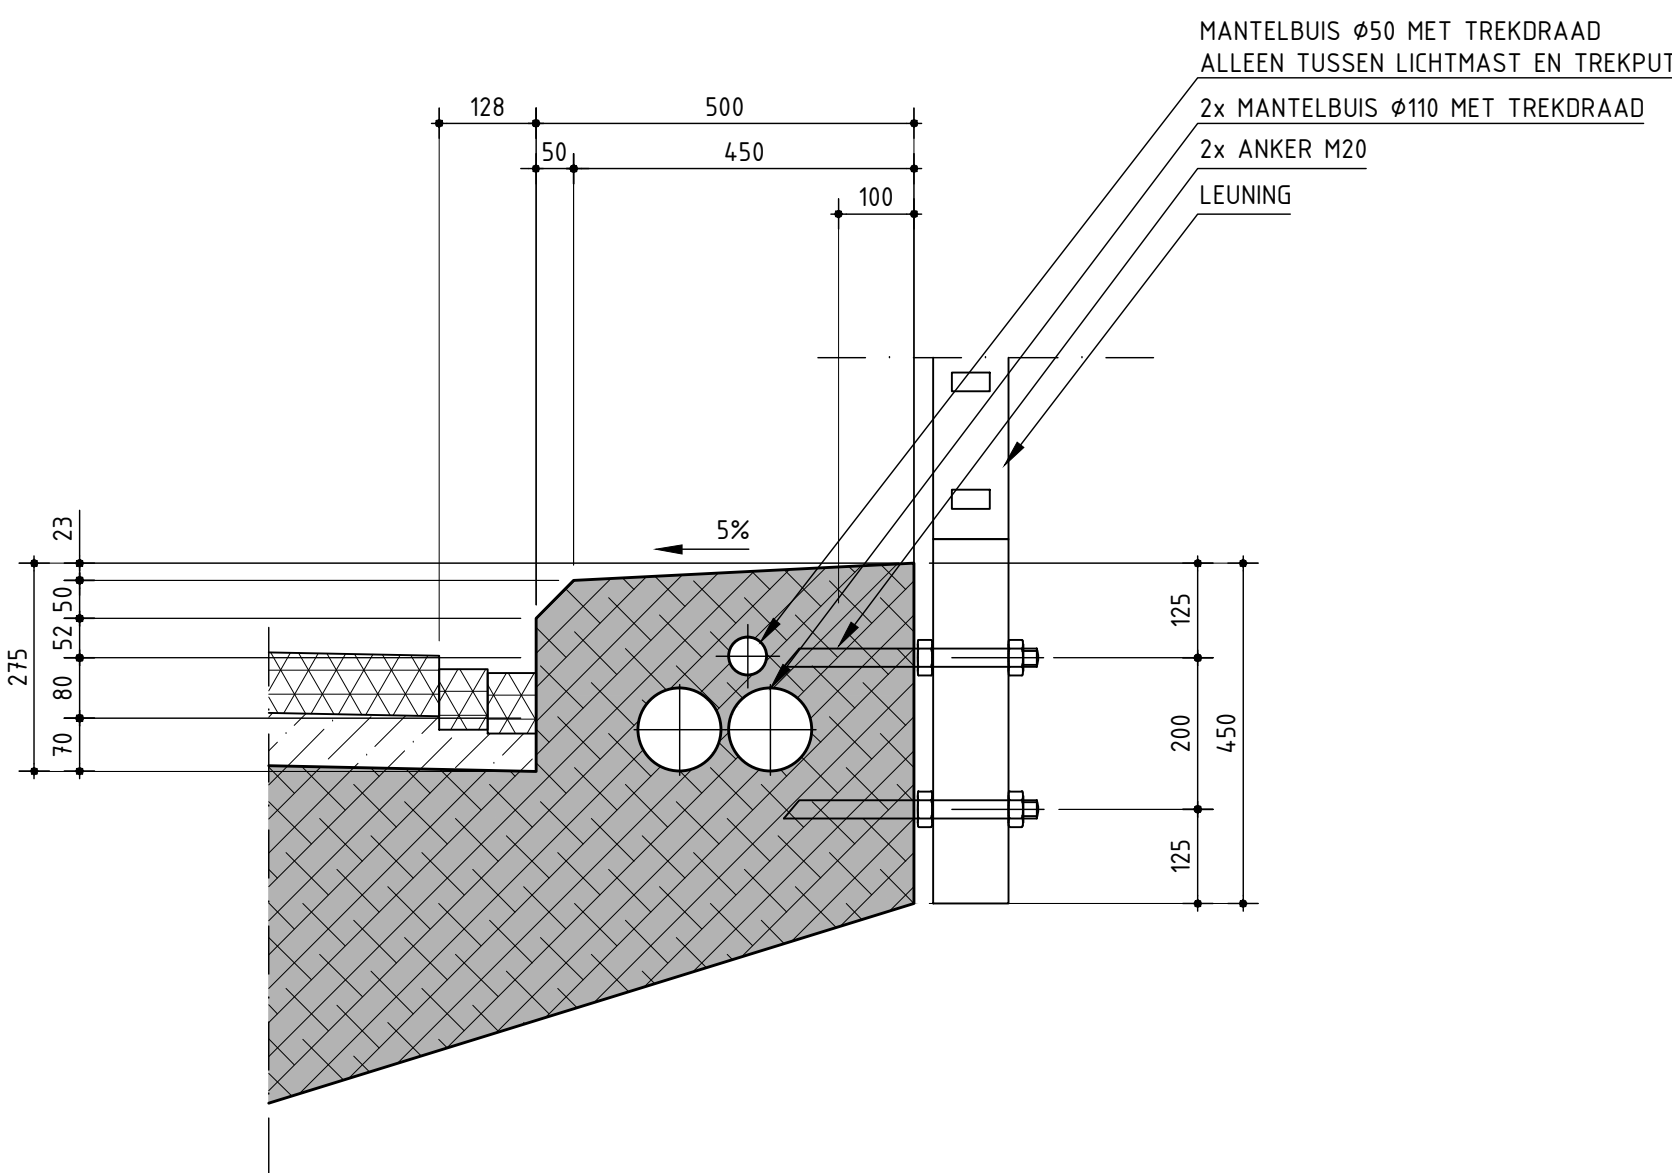


DETAIL 3

SCHAAL 1: 10

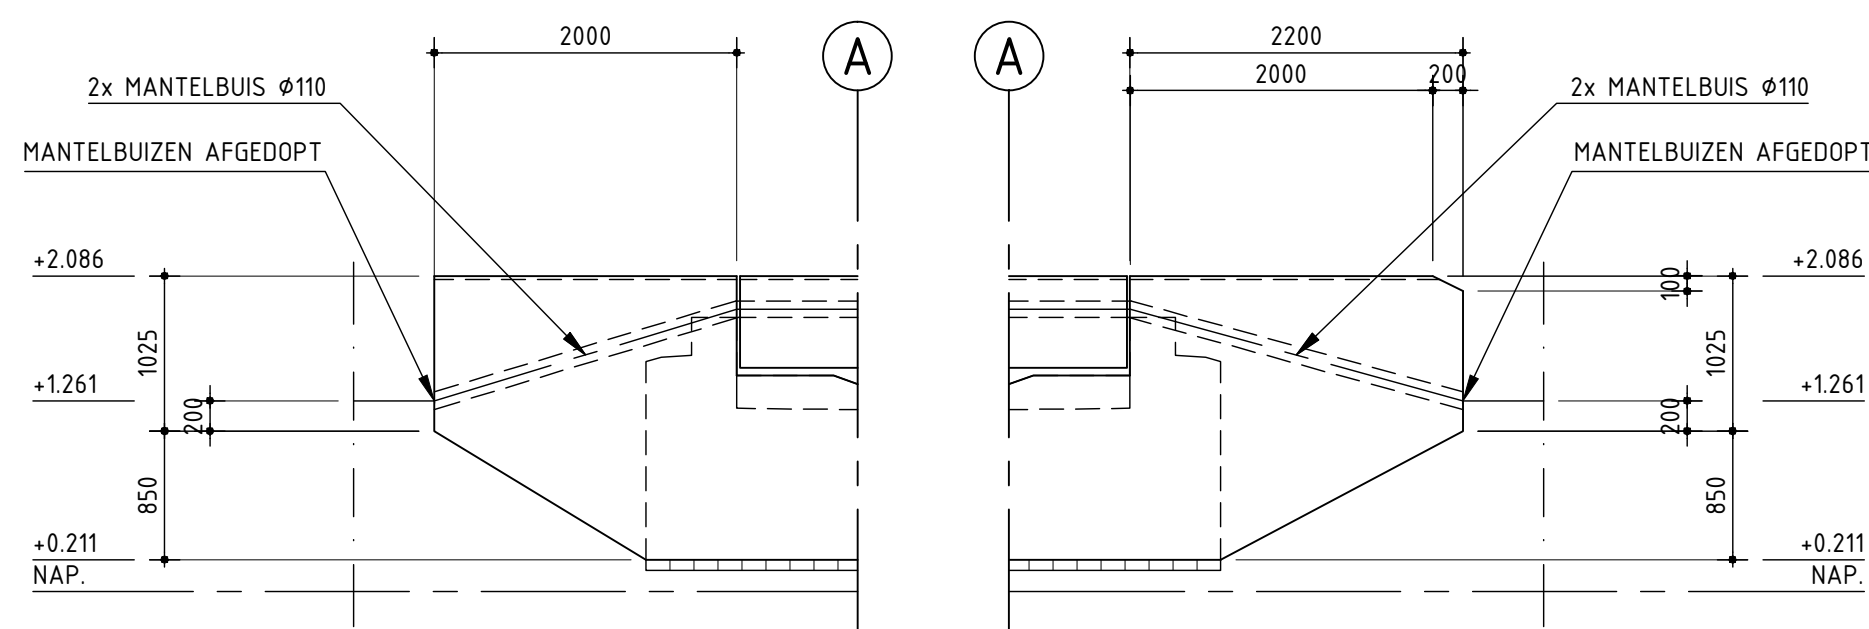


VLEUGELWAND NOORDWESTZIJDE

SCHAAL 1: 50
PRINCIPE GELDT OOK VOOR ZUIDWESTZIJDE

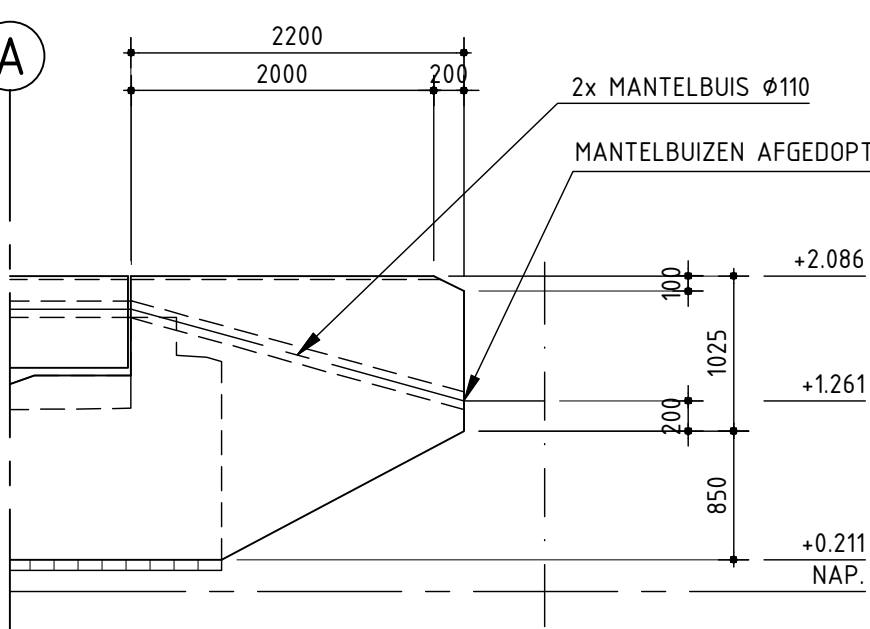


VLEUGELWAND NOORDOOSTZIJDE

SCHAAL 1: 50
PRINCIPE GELDT OOK VOOR ZUIDOOSTZIJDE

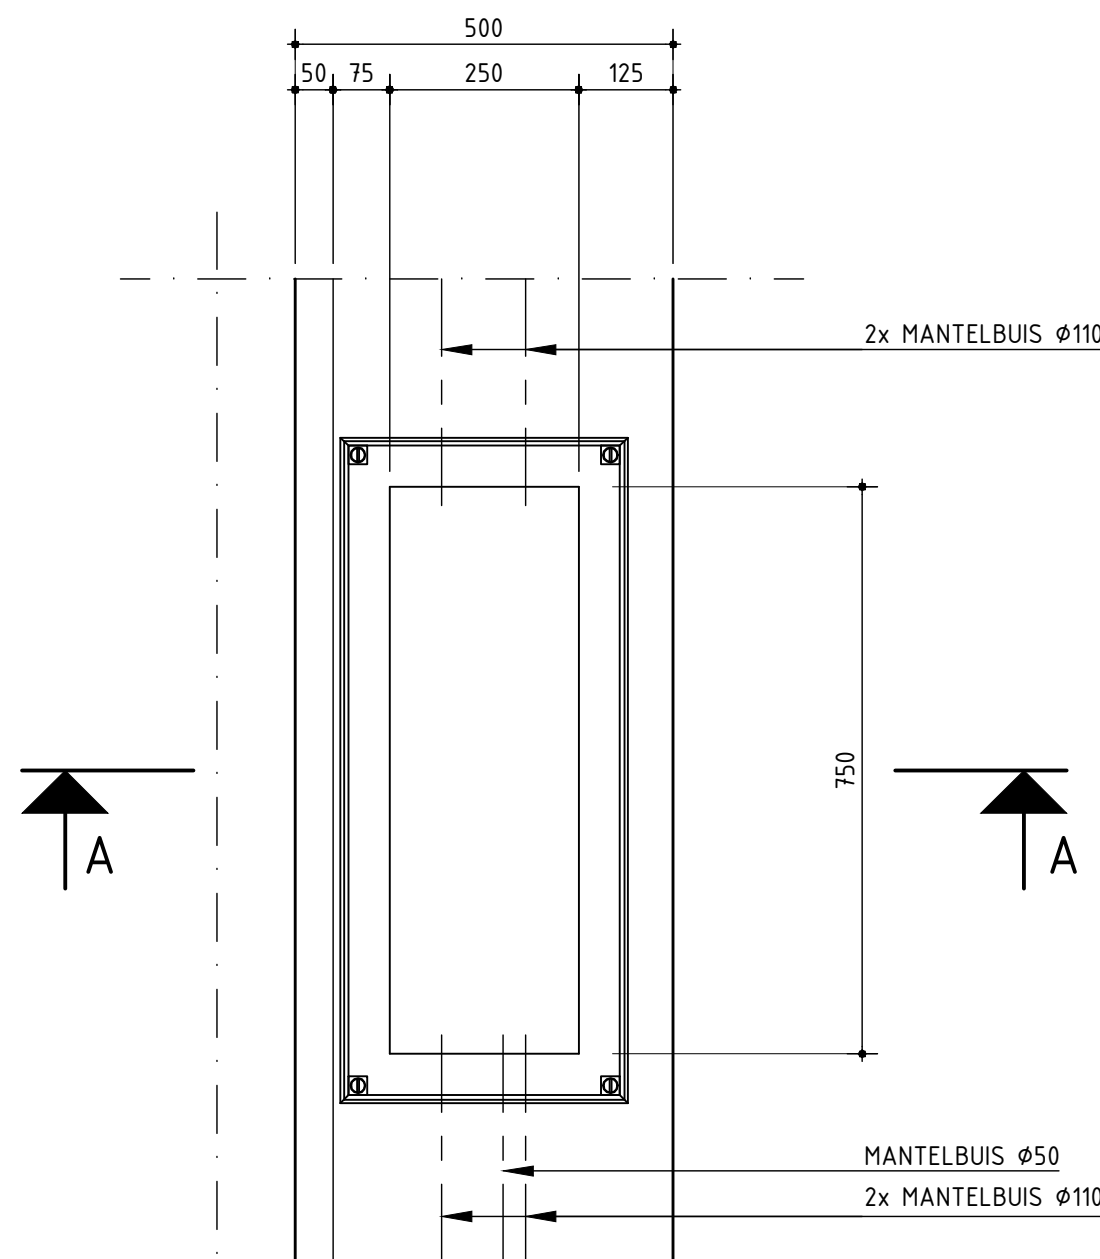


BOVENAANZICHT TREKPUT

SCHAAL 1: 10

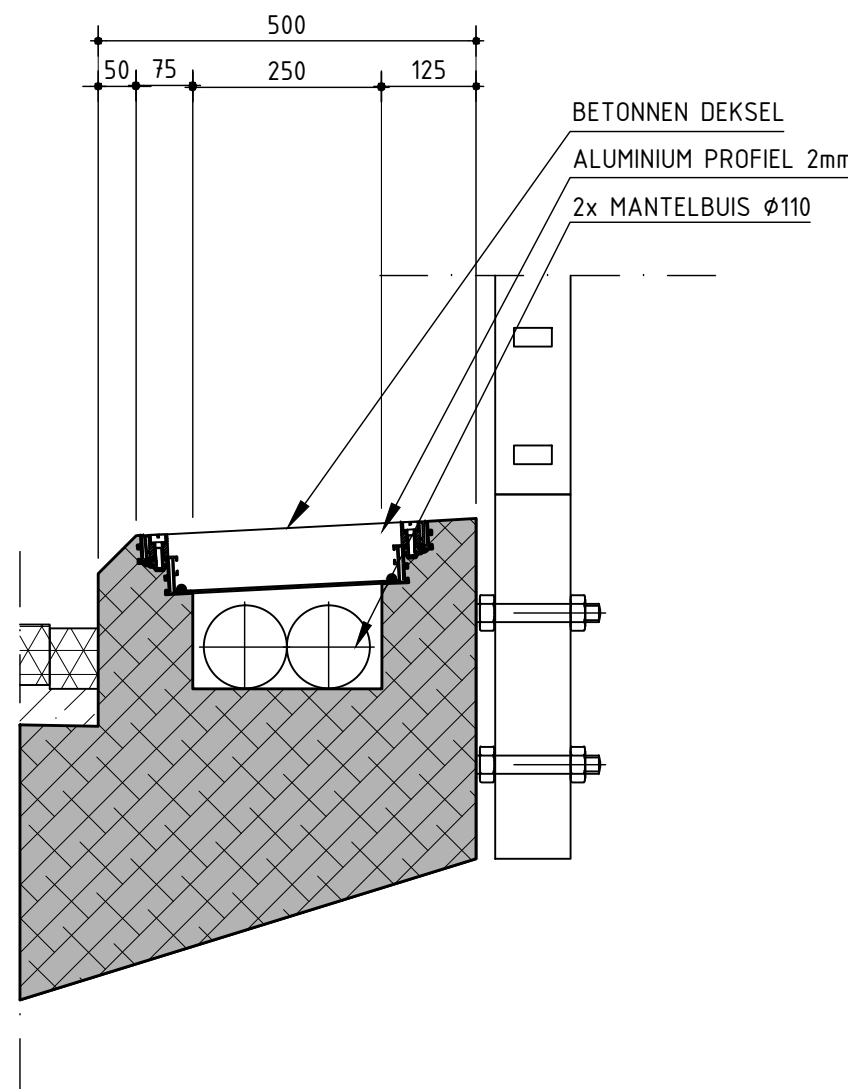


DOORSNEDE A-A

SCHAAL 1: 10
VOOR MAATVOERING SCHAMPKANT ZIE DETAIL 3

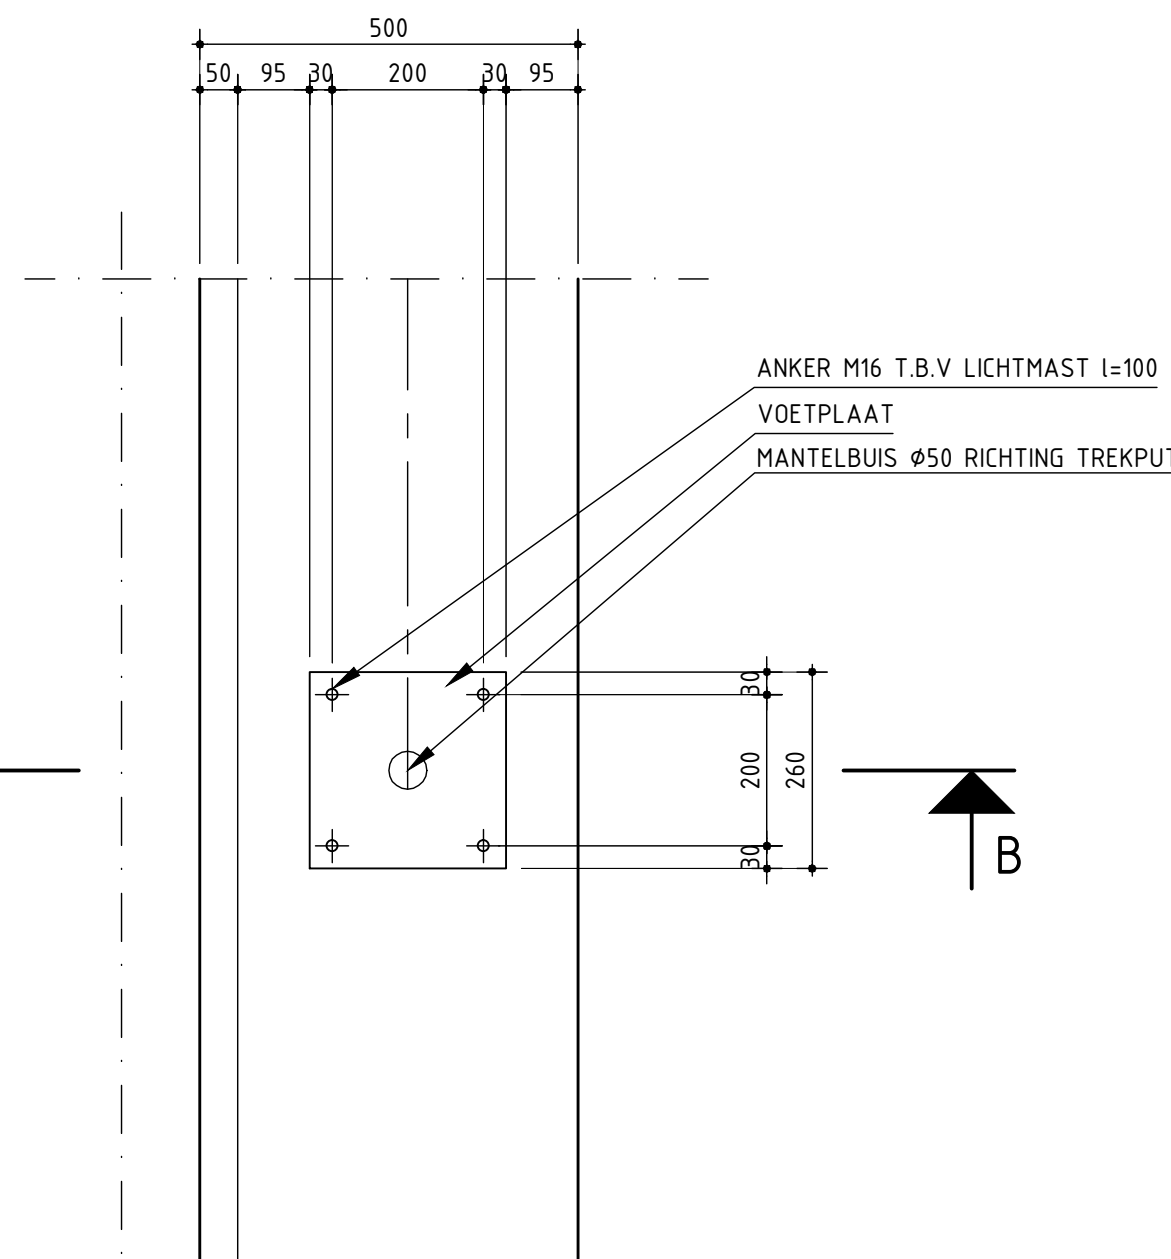


BOVENAANZICHT VOETPLAAT LICHTMAST

SCHAAL 1: 10

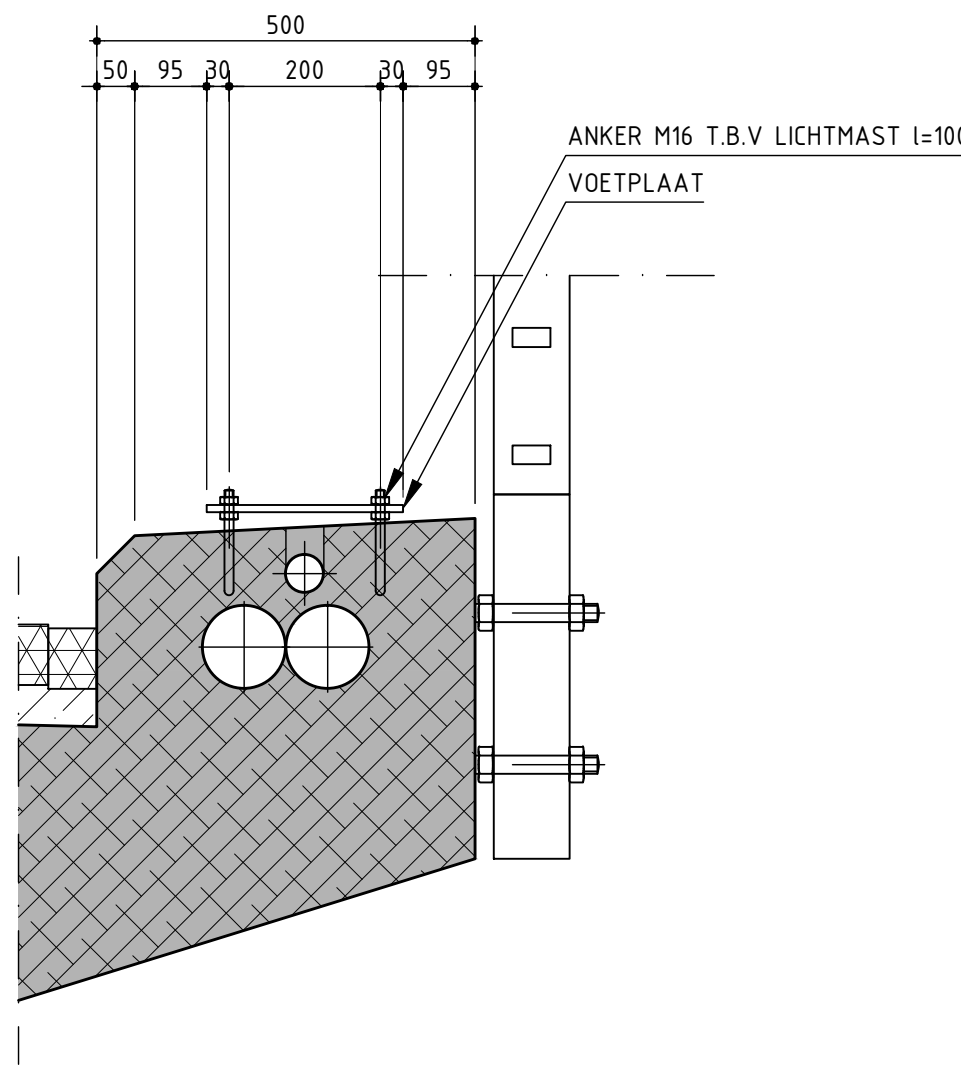

DOORSNEDE B-B

SCHAAL 1: 10
VOOR MAATVOERING SCHAMPKANT ZIE DETAIL 3

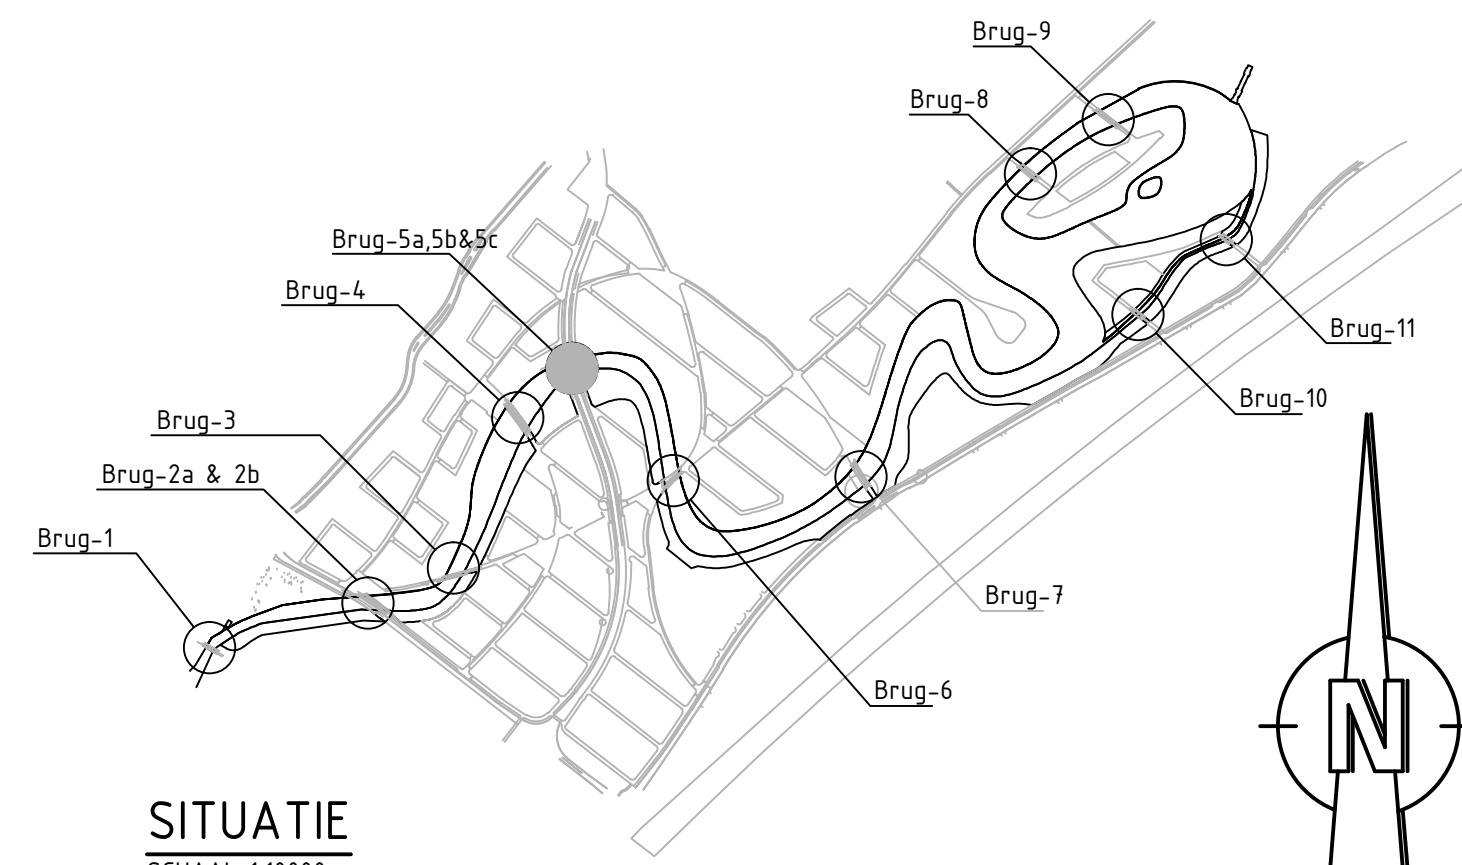

SITUATIE

SCHAAL 1:10000

AFWERKSTAAT

- ALLE IN HET ZICHT NIEUWE BETONNEN ONDERDELEN VAN DE BRUGGEN ZIJN, TOT 3 METER VANAF HET AANGRENZENDE BETREEDBARE OPPERVLAK, VOORZIEN VAN EEN ANTIGRAFFITI COATING OP BASIS VAN PLANTAARDIGE POLY-SACHARIDEN.
- BRUGDEK EN SCHAMPKANTEN AAN DE BOVENKANT GEHYDROFOBEERD
- INSITU BETON UITGEVOERD IN SCHOONBETON CONFORM CUR AANBEVELING 100, BEOORDELINGSKLASSE B-1.
- BRUGDEKKEN UITGEVOERD IN BETONKLEUR OVEREENKOMSTIG KLEURENINDICATIE RAL 7001.
- TUSSENSTEUNPUNTEN UITGEVOERD IN BETONKLEUR OVEREENKOMSTIG KLEURENINDICATIE RAL 7043.
- HET BETON VAN DE TUSSENSTEUNPUNTEN OP KLEUR GEBRACHT DOOR TOEPASSING VAN KLEURPIGMENTEN.
- KOREVAAR GEBAKKEN KLINKERVERHARDING, SCHIPPERSWAARD ROOD, KEPERVERBAND, DIKFORMAAT 199x65x85mm, VERHARDINGSRICHTING HAAKS OP BRUGRICHTING OPGEZET.
- KOREVAAR GEBAKKEN KLINKERVERHARDING, SCHIPPERSWAARD ROOD, HALFSTEENSVERBAND TER AANDUIDING LOOPSTROOK, DIKFORMAAT 199x65x85mm.
- WERKVLOEREN DIK 70 mm
- OVERGANGSPLATEN AAN DE BOVENZIJDE GEHYDROFOBEERD

BIJBEHORENDE TEKENINGEN

1172-AB-2052 BRUG 5C, DOORSNEDEN EN AANZICHTEN
1172-AB-2059 BRUG 5C, PALENPLAN

OPMERKINGEN

MATEN IN mm
HOOGTEMAATVOERING IN m T.O.V. NAP.
HOEKEN IN DECIMAAL STELSEL (360°)
COÖRDINATEN IN mm, WEERGEGEVEN IN RD STELSEL

LEGENDA

	GEWAPEND BETON		ZAND
	PREFAB BETON		KLINKERVERHARDING
	VOORGESPANNEN BETON		

AANNEMINGSMAATSCHAPIJ VOBİ B.V.
BLARICUMMERMEENT

AS BUILT
BRUG 5C
DETAILS

VOBİ
BETON- EN WATERBOUW

Postbus 3
3645 ZJ VINKEVEEN
Telefoon 0297-261231
www.vobi.nl

Getekend R. Brouwer
Gecontroleerd B.S.J. Blok
Goedgekeurd R.M. de Rijk
Datum 31-10-2012

Schaal 1: 50
1172-AB-2056
Formaat A1