


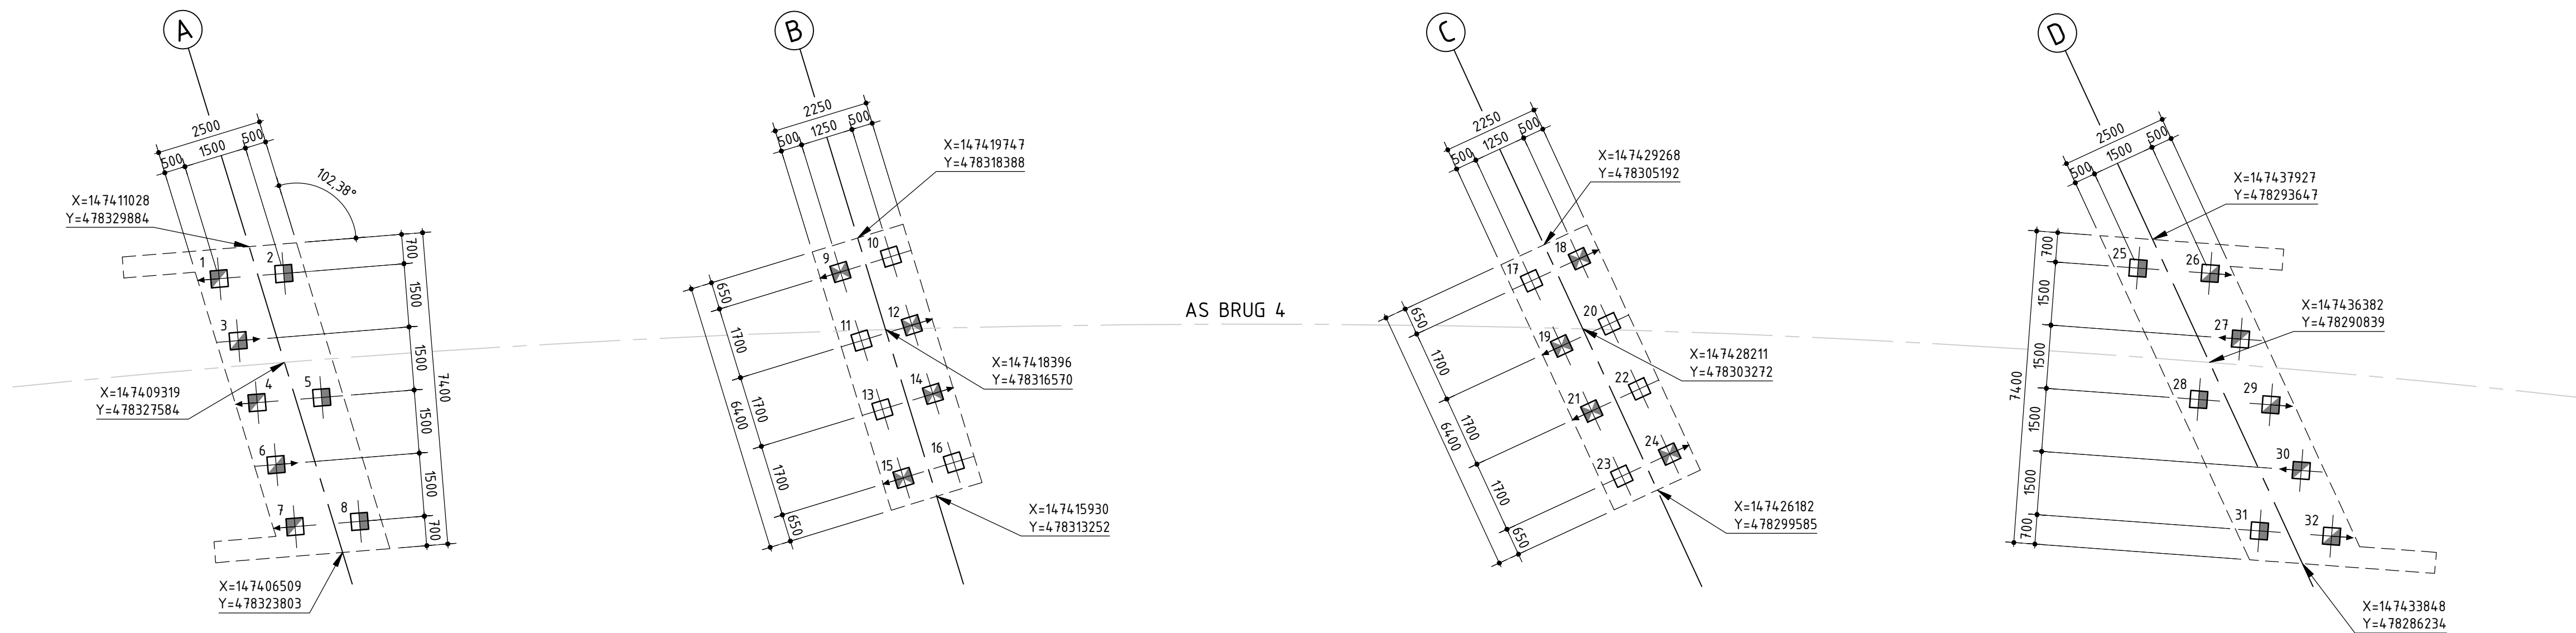


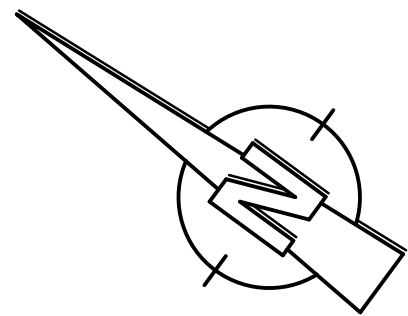

BOVENAANZICHT
SCHAAL 1: 100

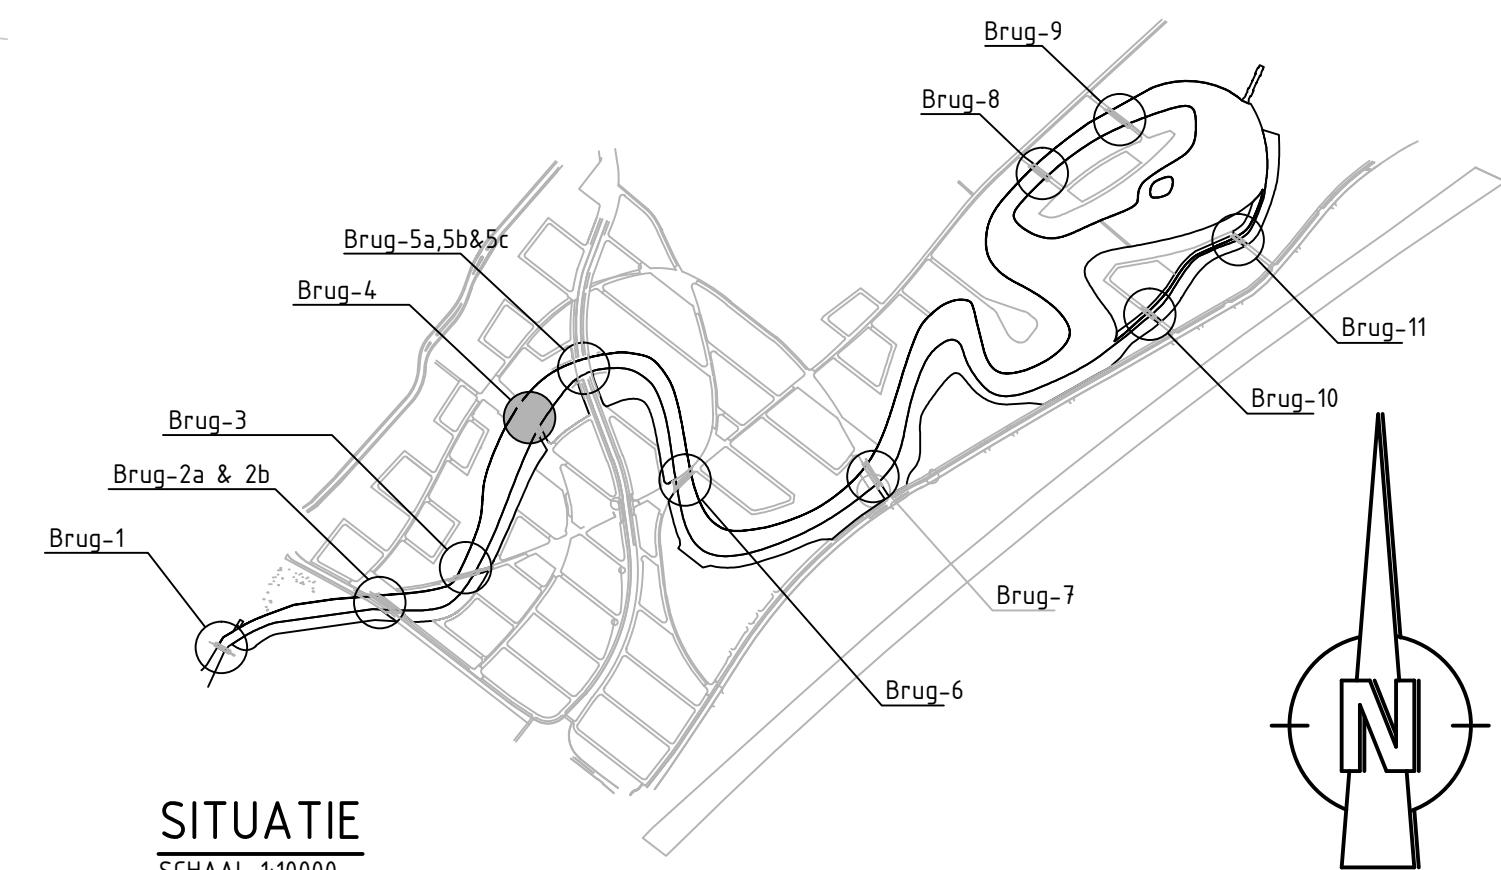


SITUATIE
SCHAAL 1:10000

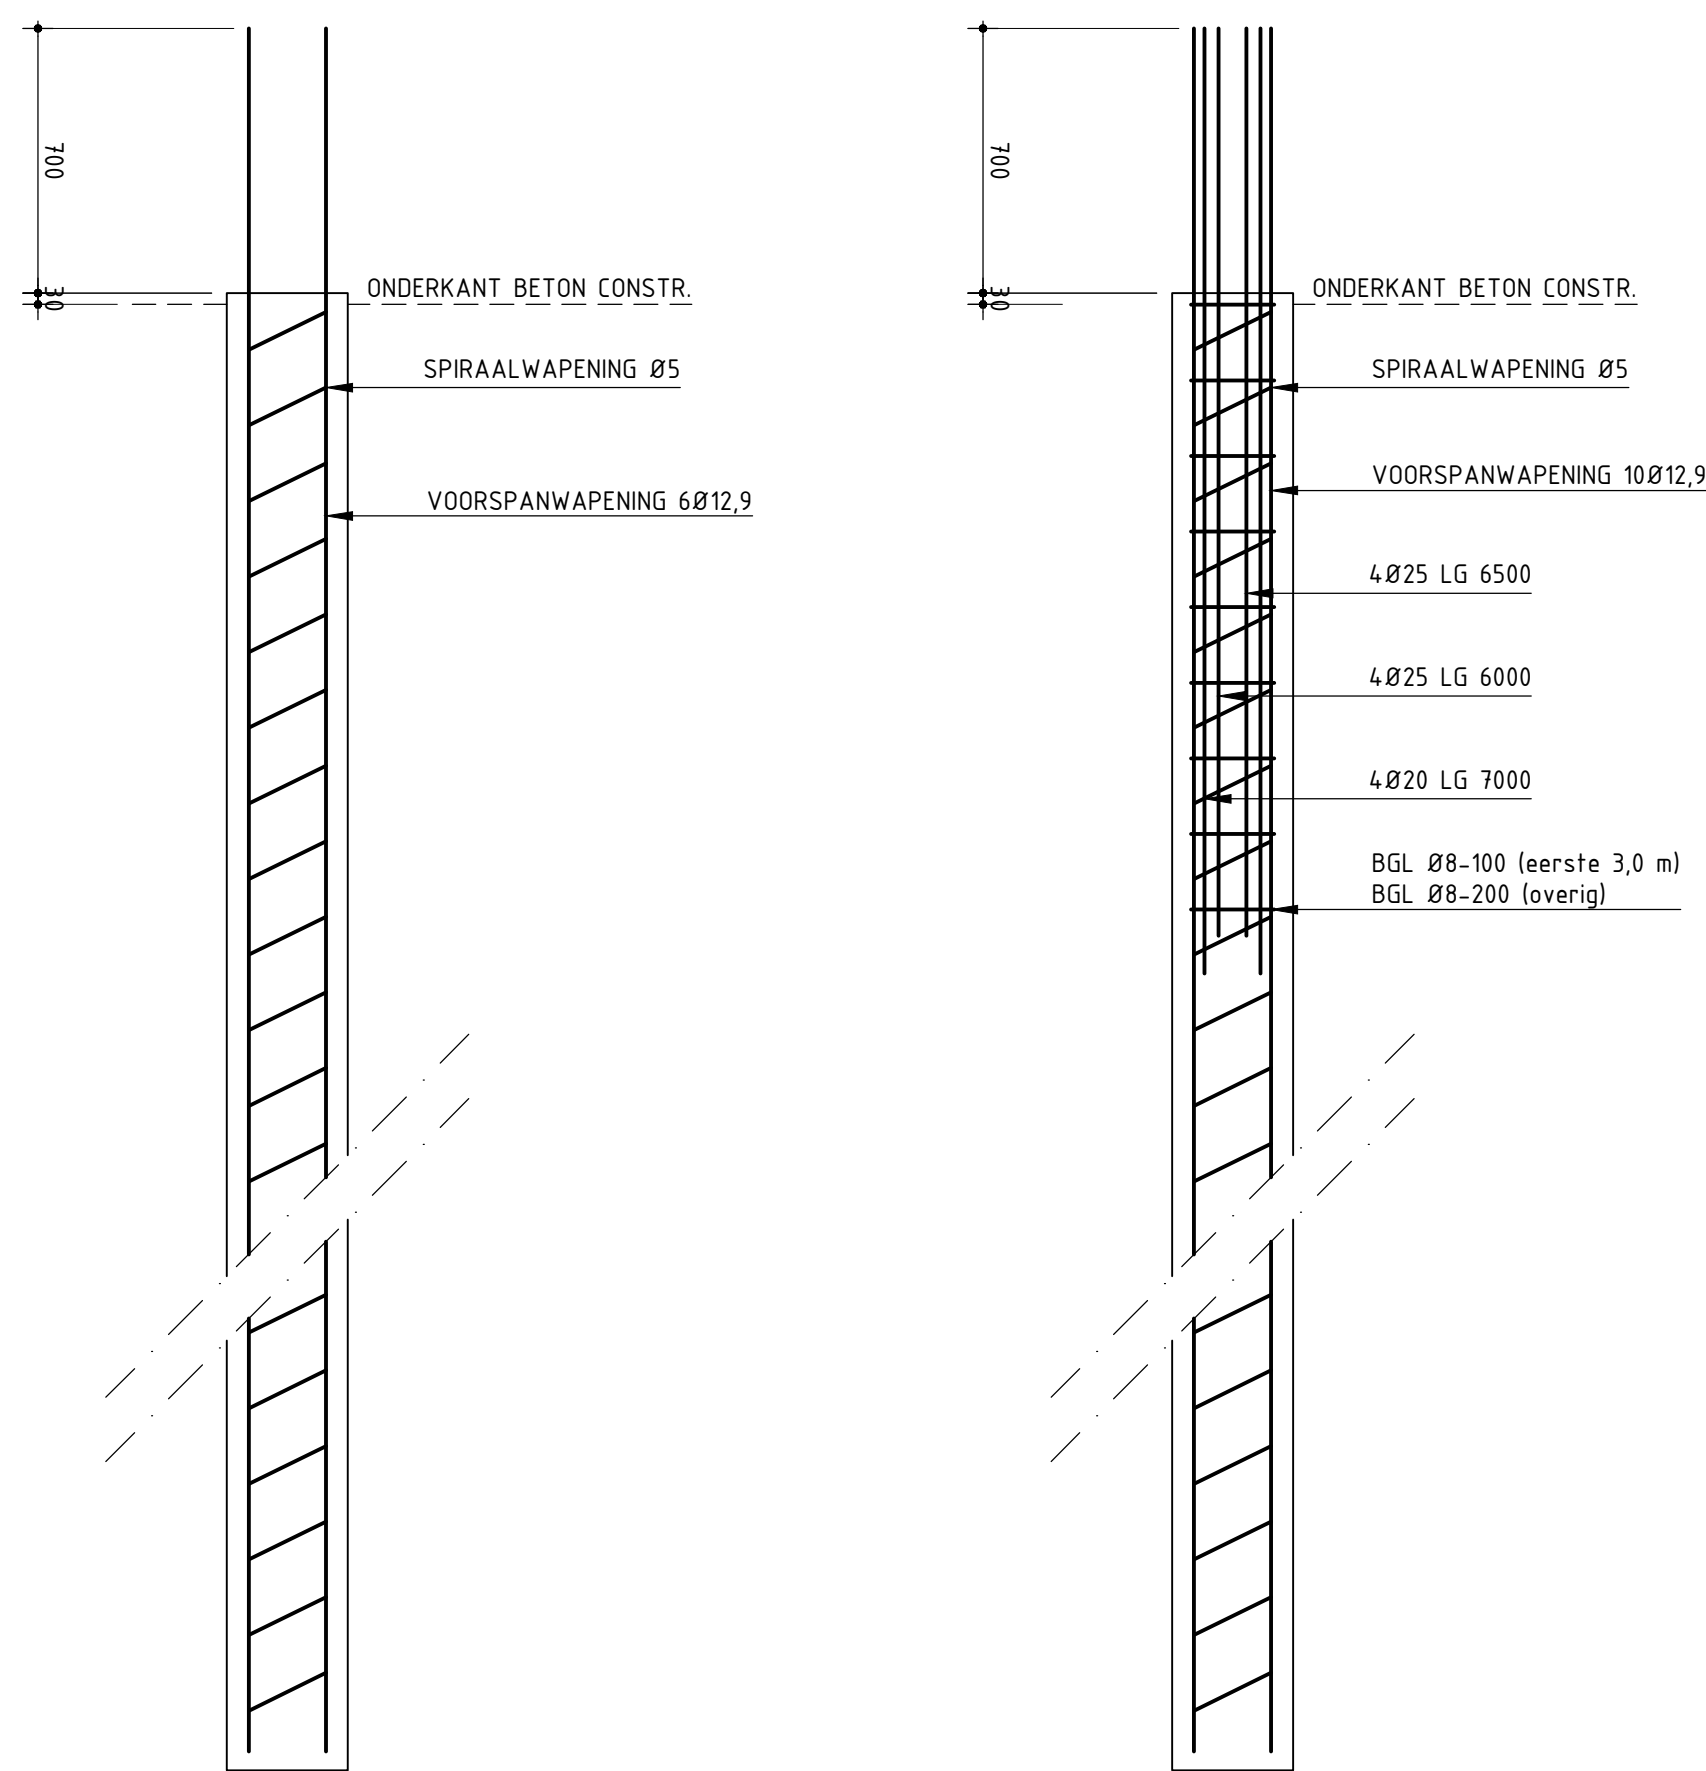


PRINCIPE WAPENING
PALEN TUSSENSTEUNPUNTEN
SCHAAL 1: 20

PRINCIPE WAPENING
PALEN LANDHOOFDEN
SCHAAL 1: 20

PALENSTAAT						
MERK	AANTAL	AFMETINGEN	SCHOORSTAND	AFHAKNIVEAU	PAALPUNTNIV.	KOPWAPENING
	8	400 x 400	TE LOOD	-2.370	-16.000	—
	8	400 x 400	7 : 1	-2.370	-16.000	—
	6	400 x 400	TE LOOD	+0.234	-16.500	4Ø20 lg 7000 4Ø25 lg 6500 4Ø25 lg 6000
	10	400 x 400	7 : 1	+0.234	-16.500	4Ø20 lg 7000 4Ø25 lg 6500 4Ø25 lg 6000
BETON KWALITEIT PALEN: C45/55 STAALKWALITEIT WAPENING B500B DEKKING 50 mm						

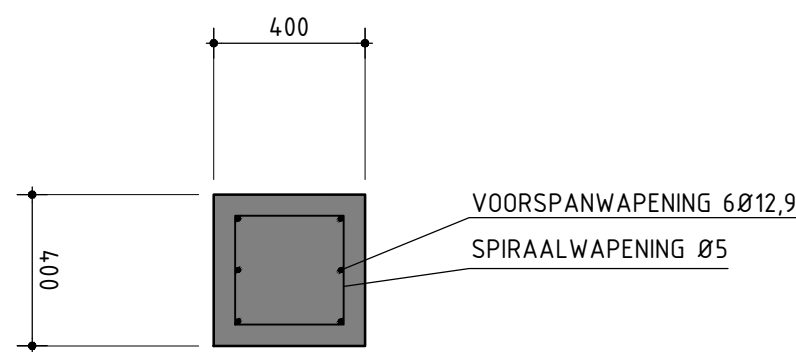

DOORSNEDE KOPWAPENING
PALEN TUSSENSTEUNPUNTEN
SCHAAL 1: 20

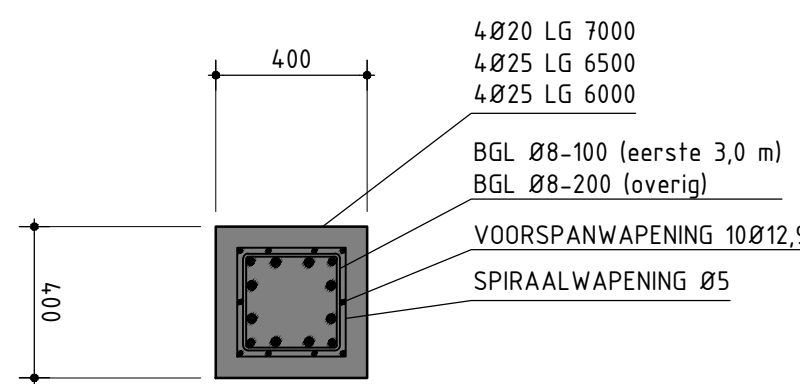

DOORSNEDE KOPWAPENING
PALEN LANDHOOFDEN
SCHAAL 1: 20

BIJBEHORENDE TEKENINGEN

1172-AB-2040 BRUG 4, BOVENAANZICHT EN DOORSNEDEN
1172-AB-2041 BRUG 4, DETAILS

OPMERKINGEN

MATEN IN mm
HOOGTEMAATVOERING IN m T.O.V. NAP.
HOEKEN IN DECIMAAL STELSEL (360°)
COÖRDINATEN mm, WEERGEGEVEN IN RD STELSEL
MAATVOERING IN BOVENAANZICHT T.O.V. ONDERKANT CONSTRUCTIEVLOER

AANNEMINGSMAATSCHAPIJ VOBİ B.V. BLARİCUMMERMEENT

AS BUILT BRUG 4 PALENPLAN



Postbus 3
3645 ZJ VINKEVEEN
Telefoon 0297-261231
www.vobi.nl

Getekend R. Brouwer
Gecontroleerd B.S.J. Blok
Goedgekeurd R.M. de Rijk
Datum 26-09-2013

F
E
D
C
B
A
0 26-09-2013
Wijzigingen
Schaal 1: 100
1172-AB-2042
Formaat A1