



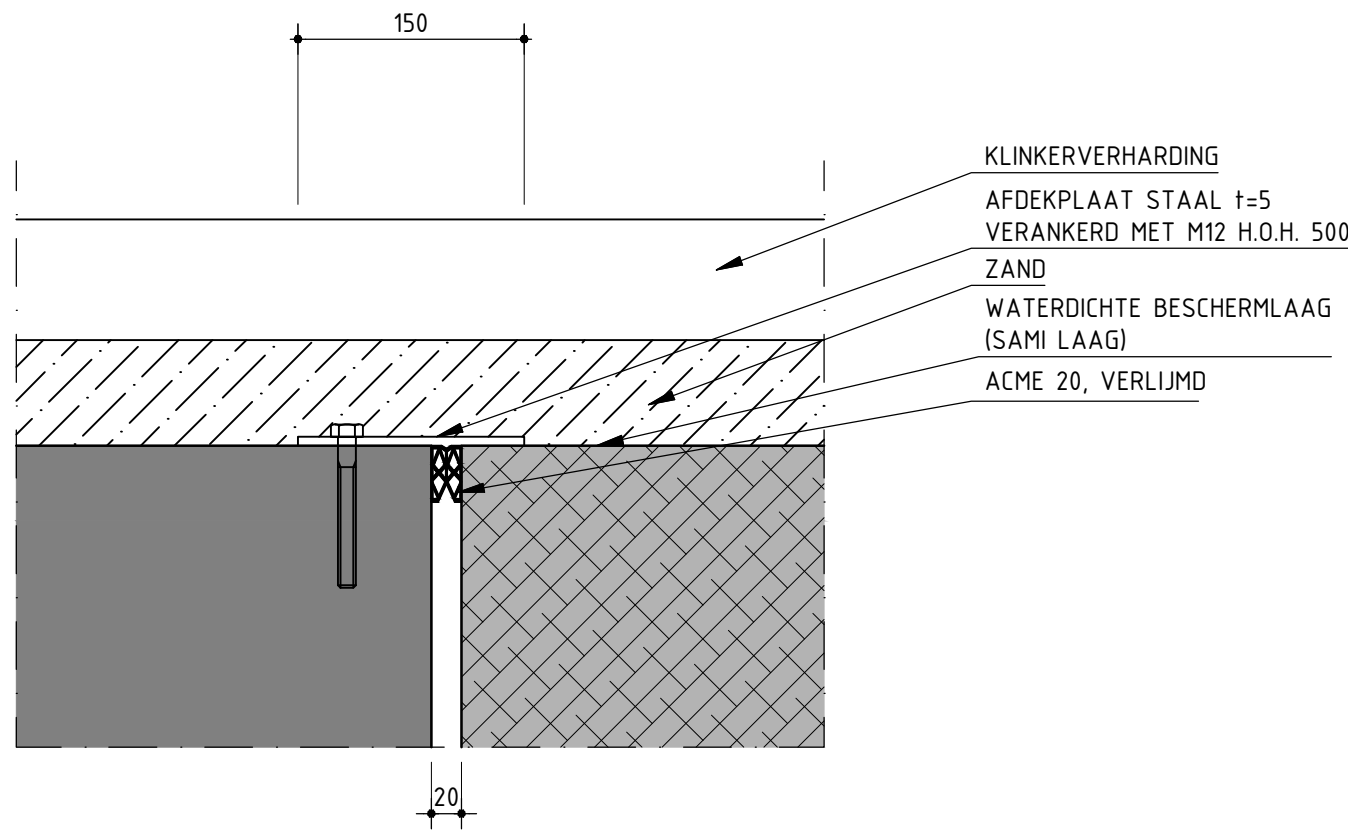


DETAIL 1
SCHAAL 1: 5

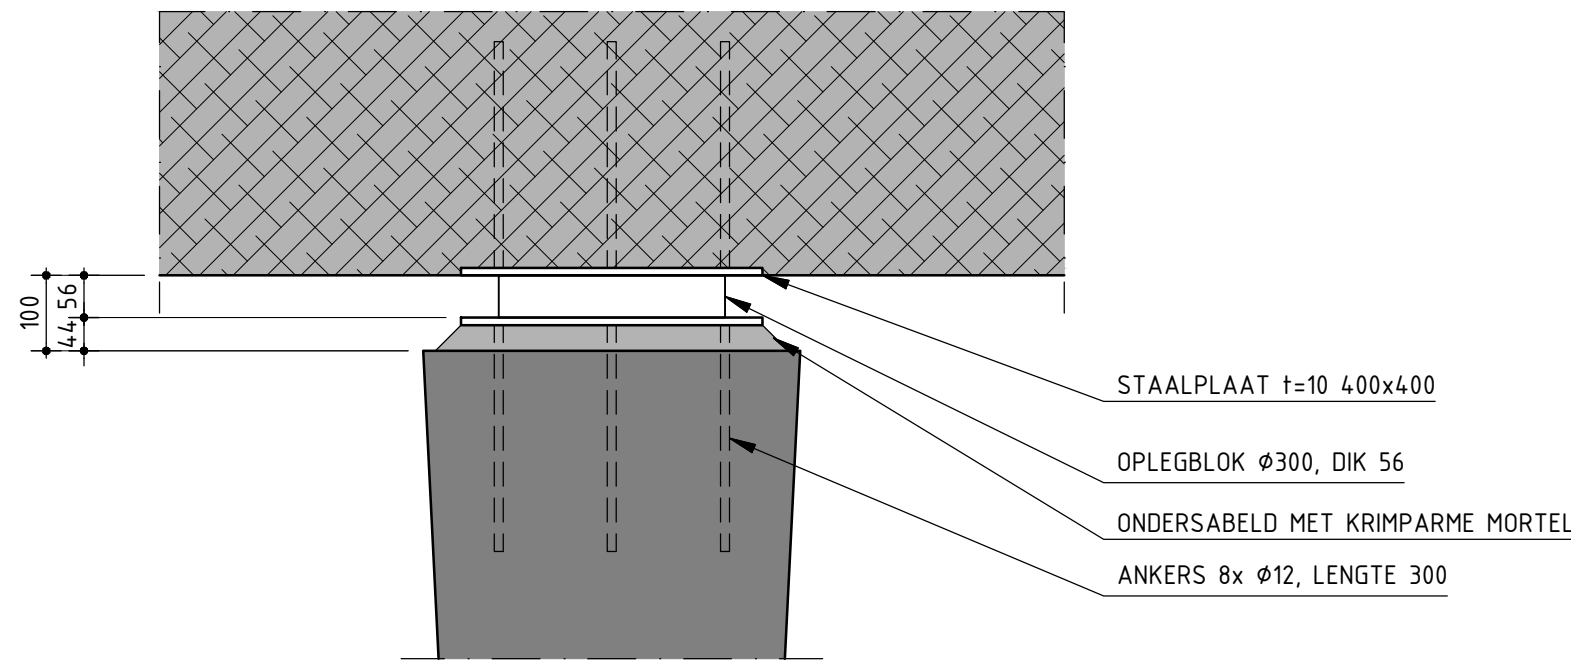


PRINCIPE OPLEGGING BRUGDEK

SCHAAL 1: 10
OPLEGGING GELDT VOOR ZOWEL HET LANDHOOFD ALS BIJ DE TUSSEN STEUNPUNTEN

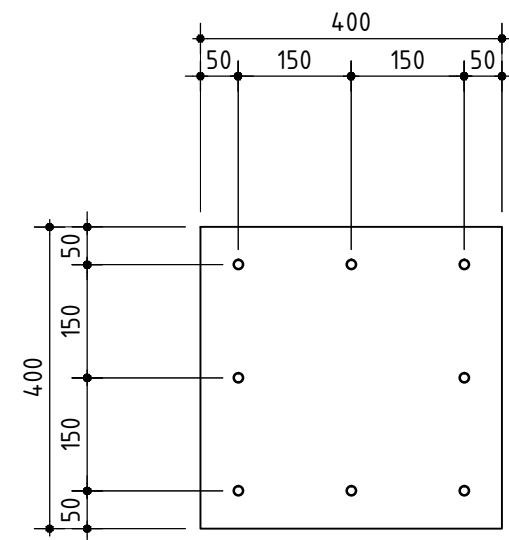


BOVENAANZICHT STAALPLAAT


SCHAAL 1: 10
POSITIE ANKERS Ø12

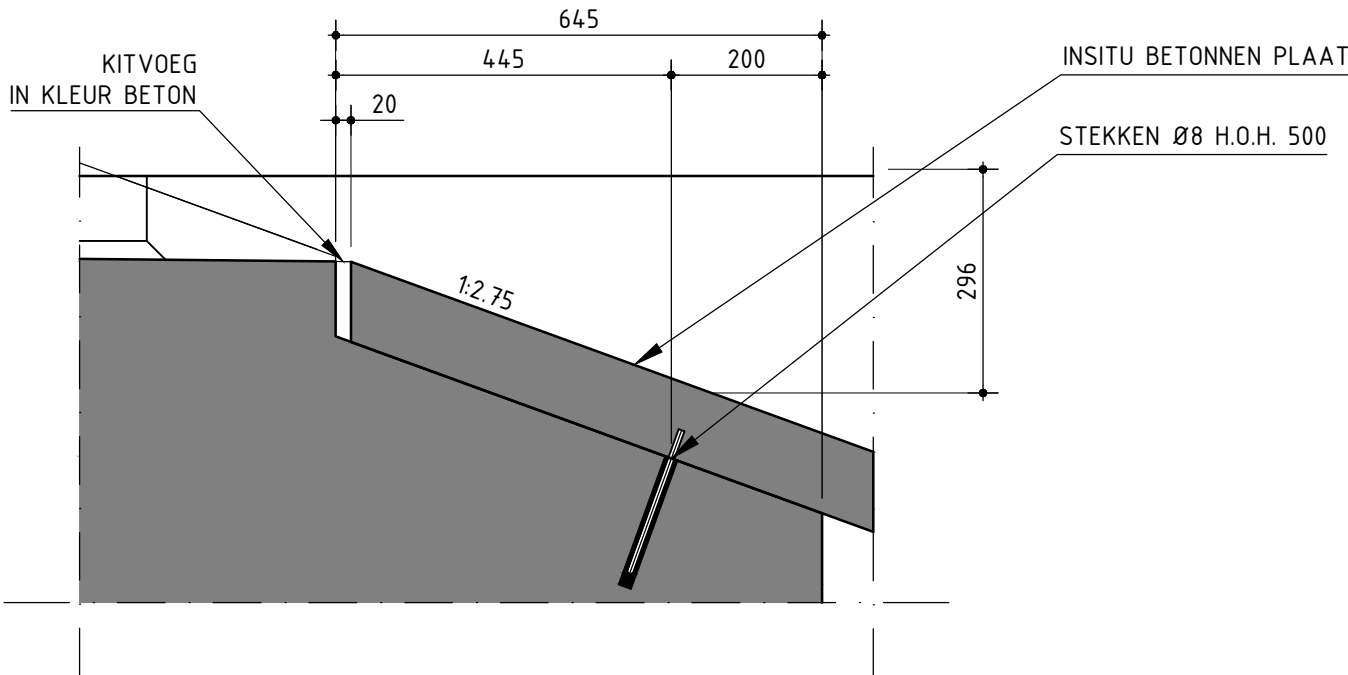

PRINCIPE DETAIL 2
SCHAAL 1:10

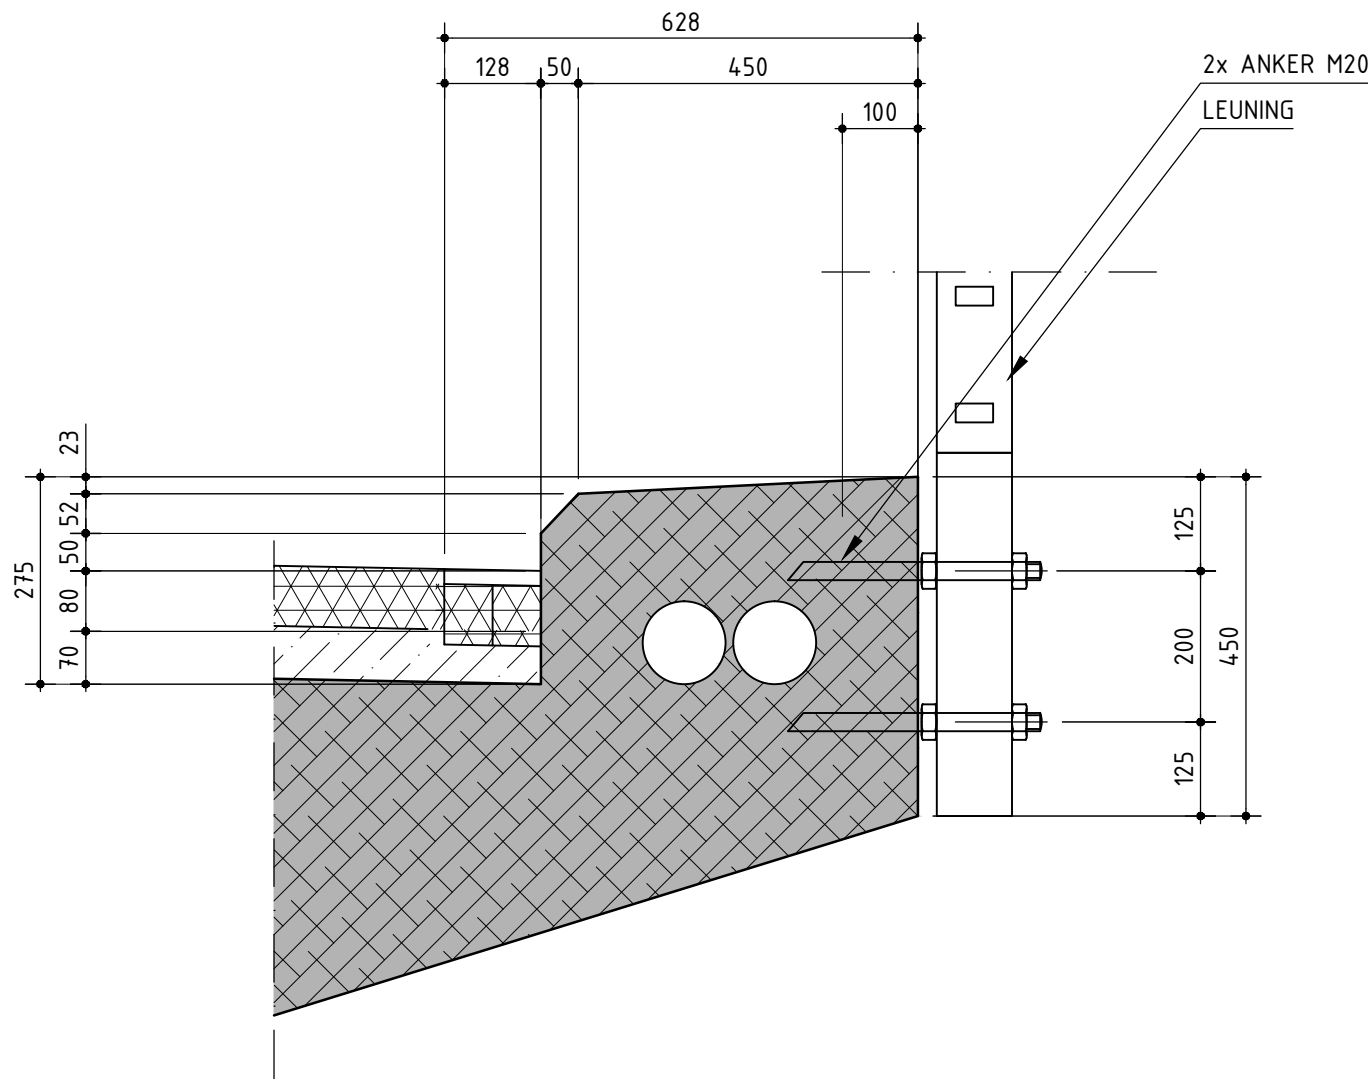

DETAIL 3
SCHAAL 1:10

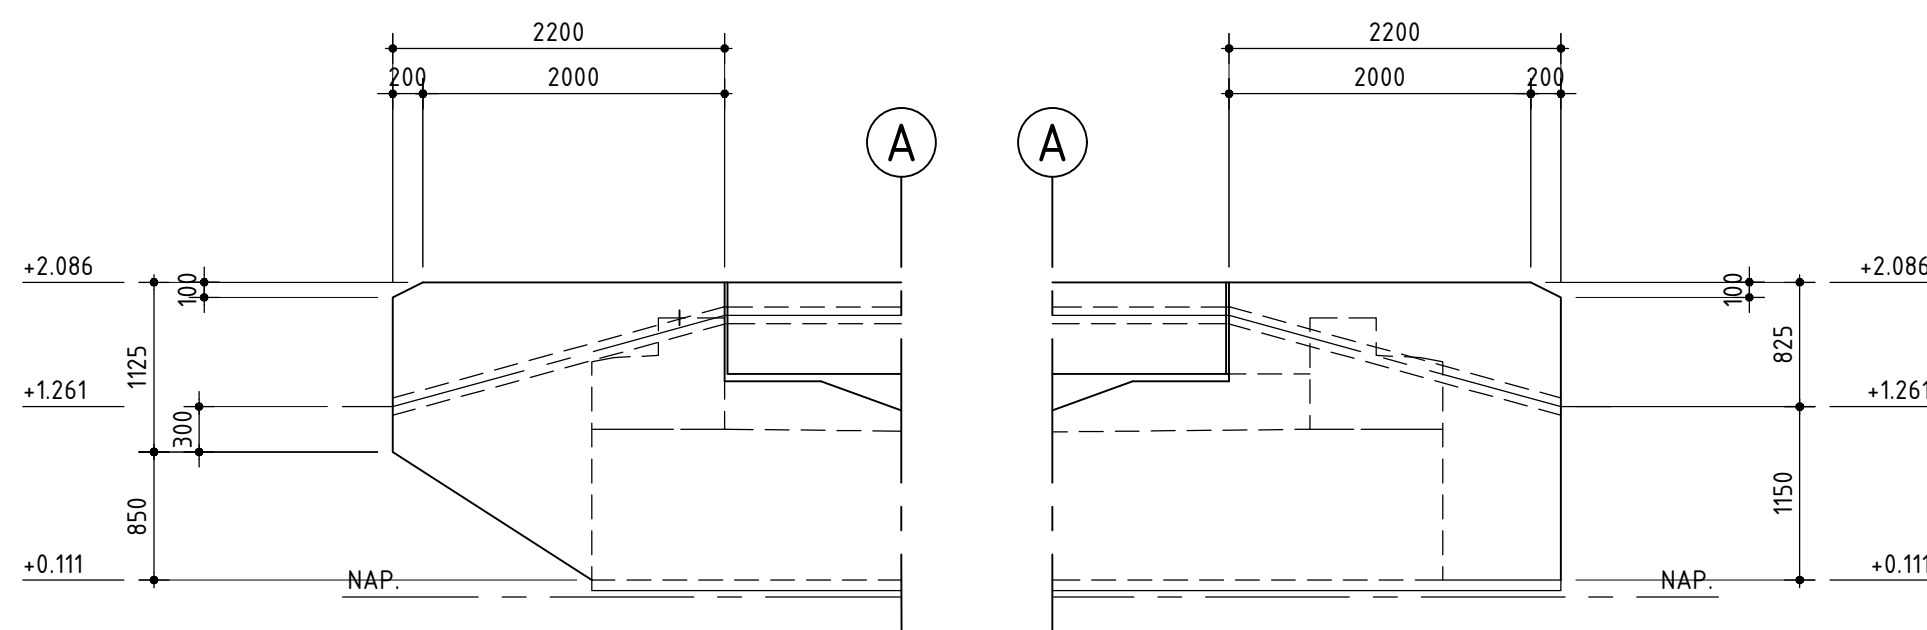


VLEUGELWAND ZUIDWESTZIJDE

SCHAAL 1:50
PRINCIPE GELDT OOK VOOR NOORDOOSTZIJDE


VLEUGELWAND NOORDWESTZIJDE

SCHAAL 1:50
PRINCIPE GELDT OOK VOOR ZUIDOOSTZIJDE

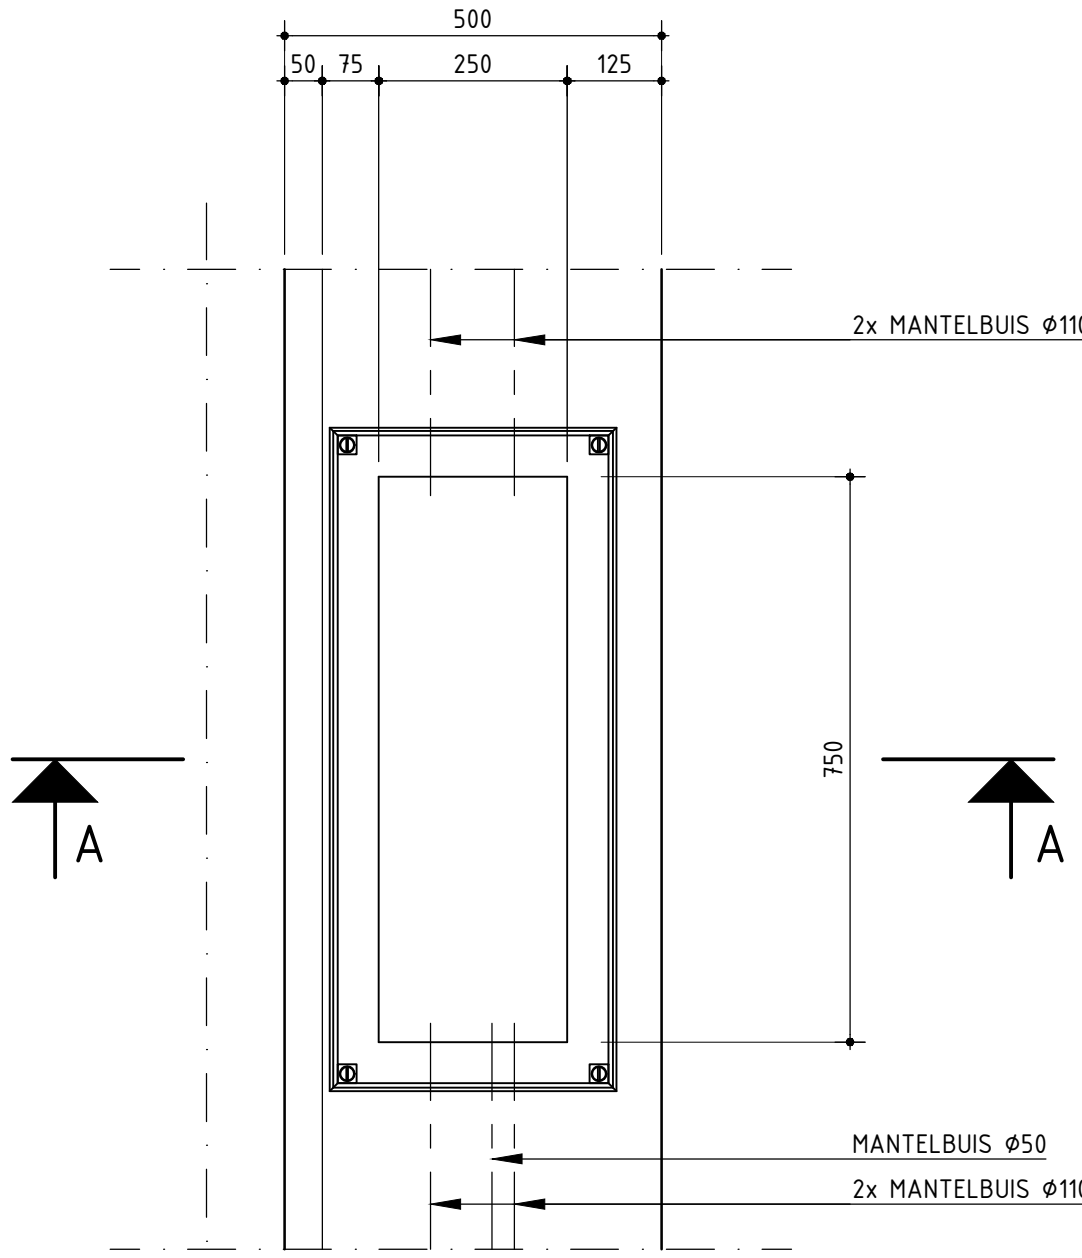


BOVENAANZICHT TREKPUT

SCHAAL 1:10

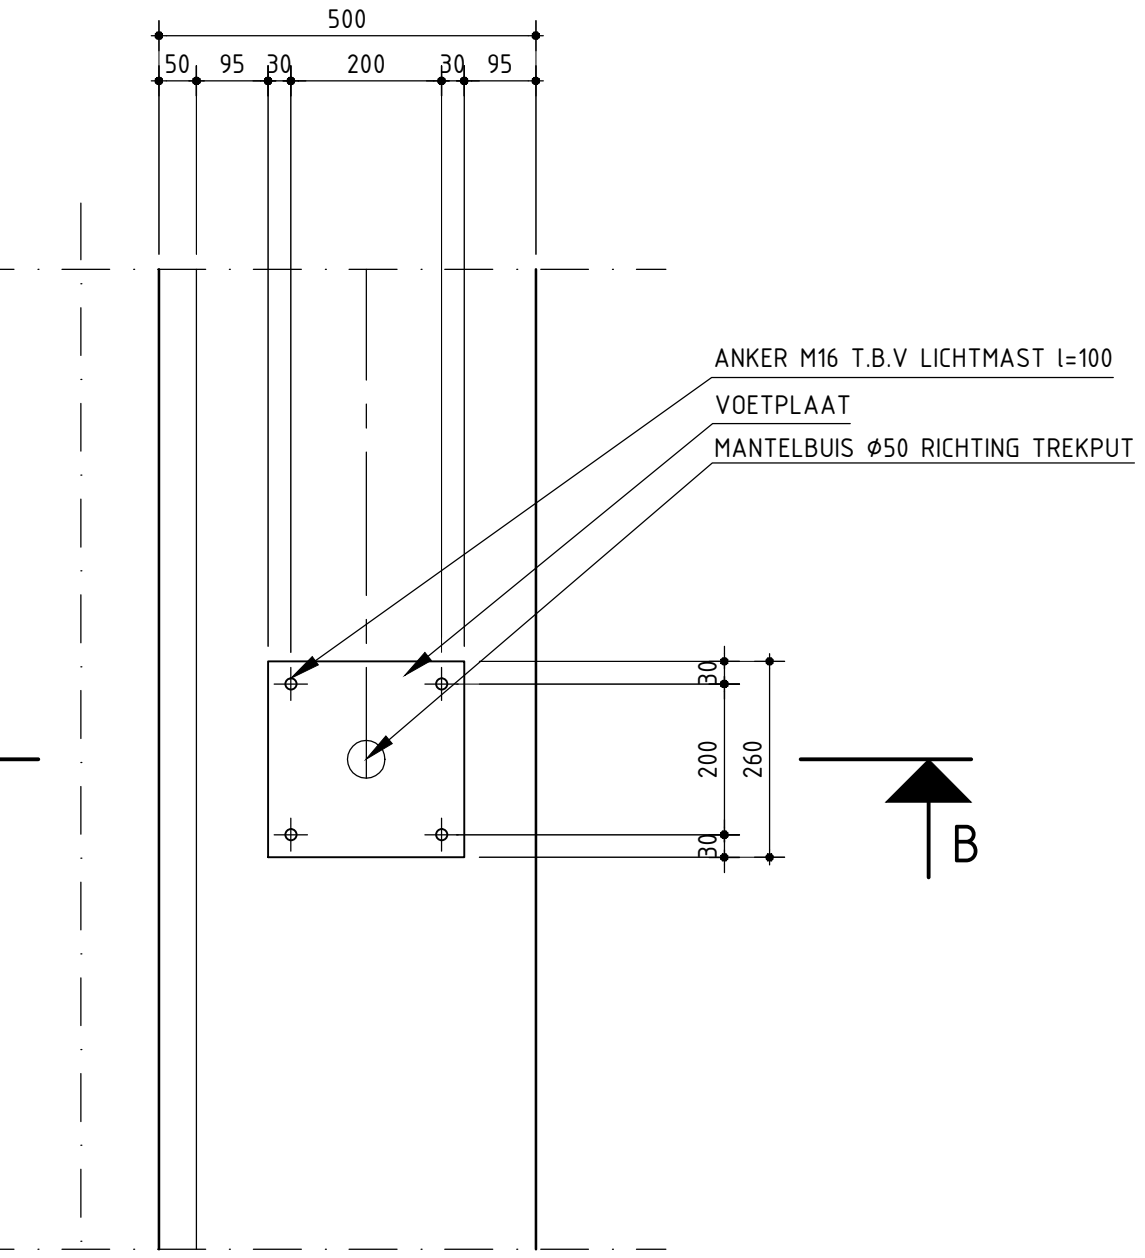


BOVENAANZICHT VOETPLAAT LICHTMAST

SCHAAL 1:10

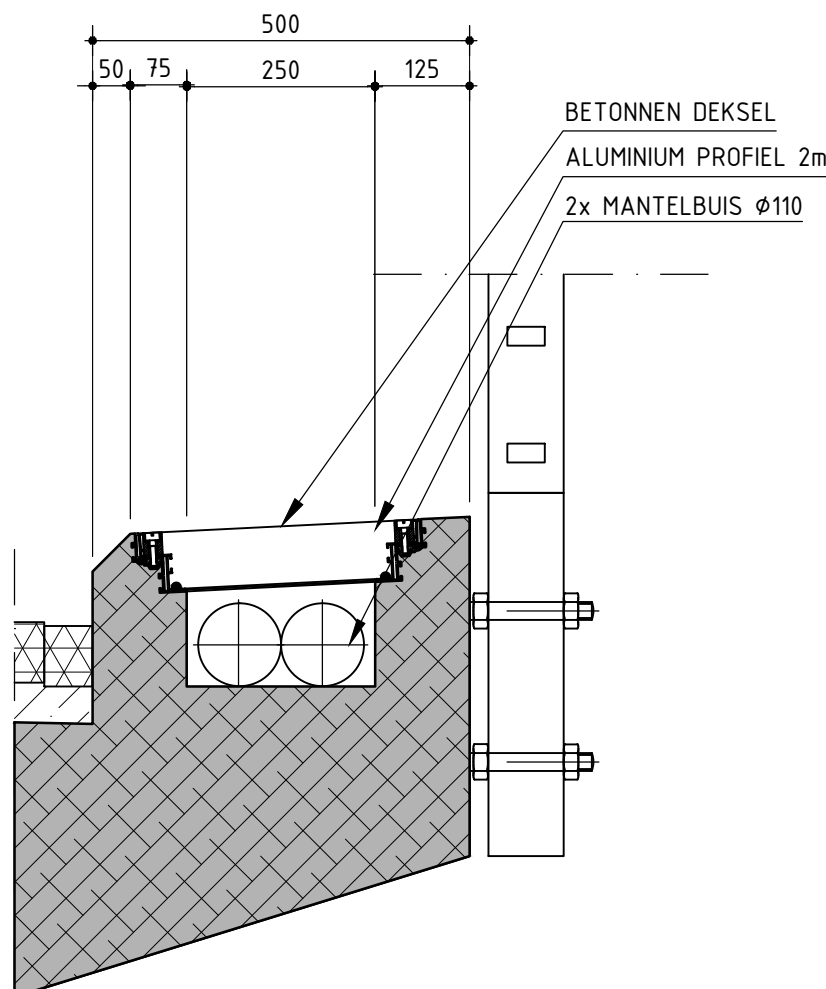


DOORSNEDE A-A

SCHAAL 1:10
VOOR MAATVOERING SCHAMPKANT ZIE DETAIL 3

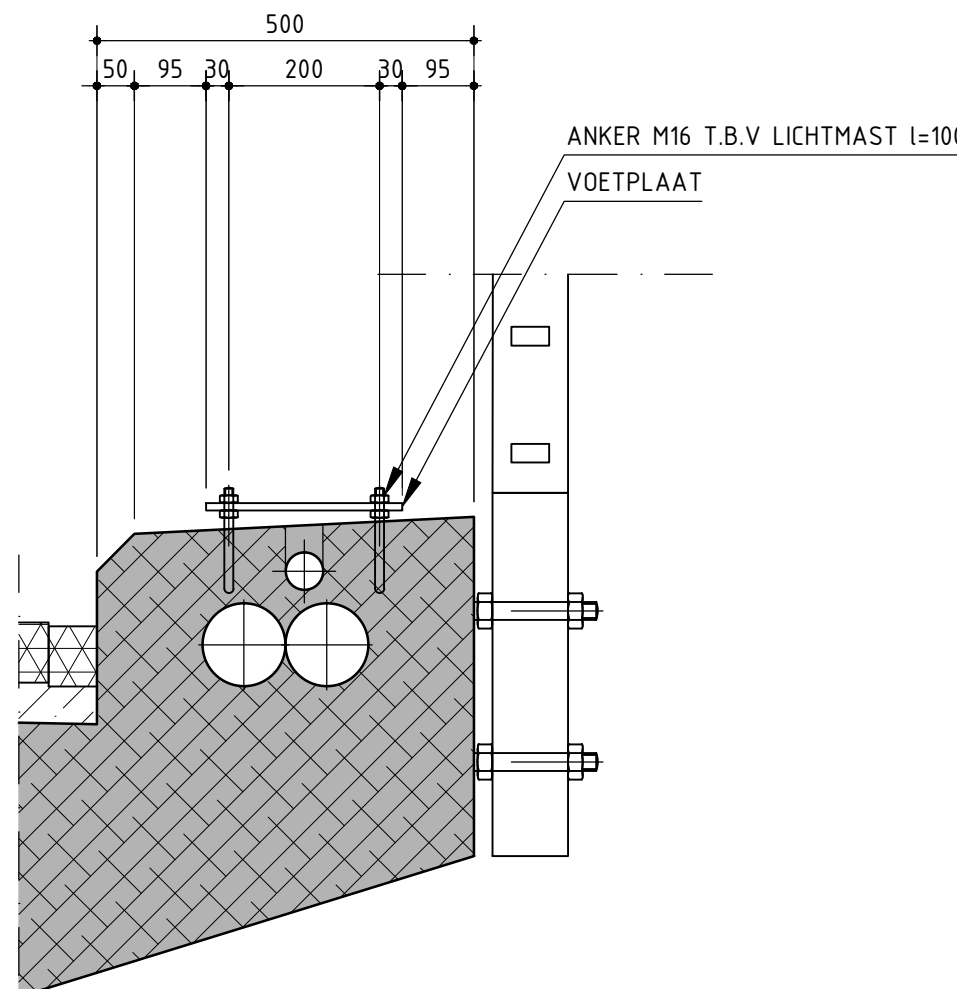

DOORSNEDE B-B

SCHAAL 1:10
VOOR MAATVOERING SCHAMPKANT ZIE DETAIL 3

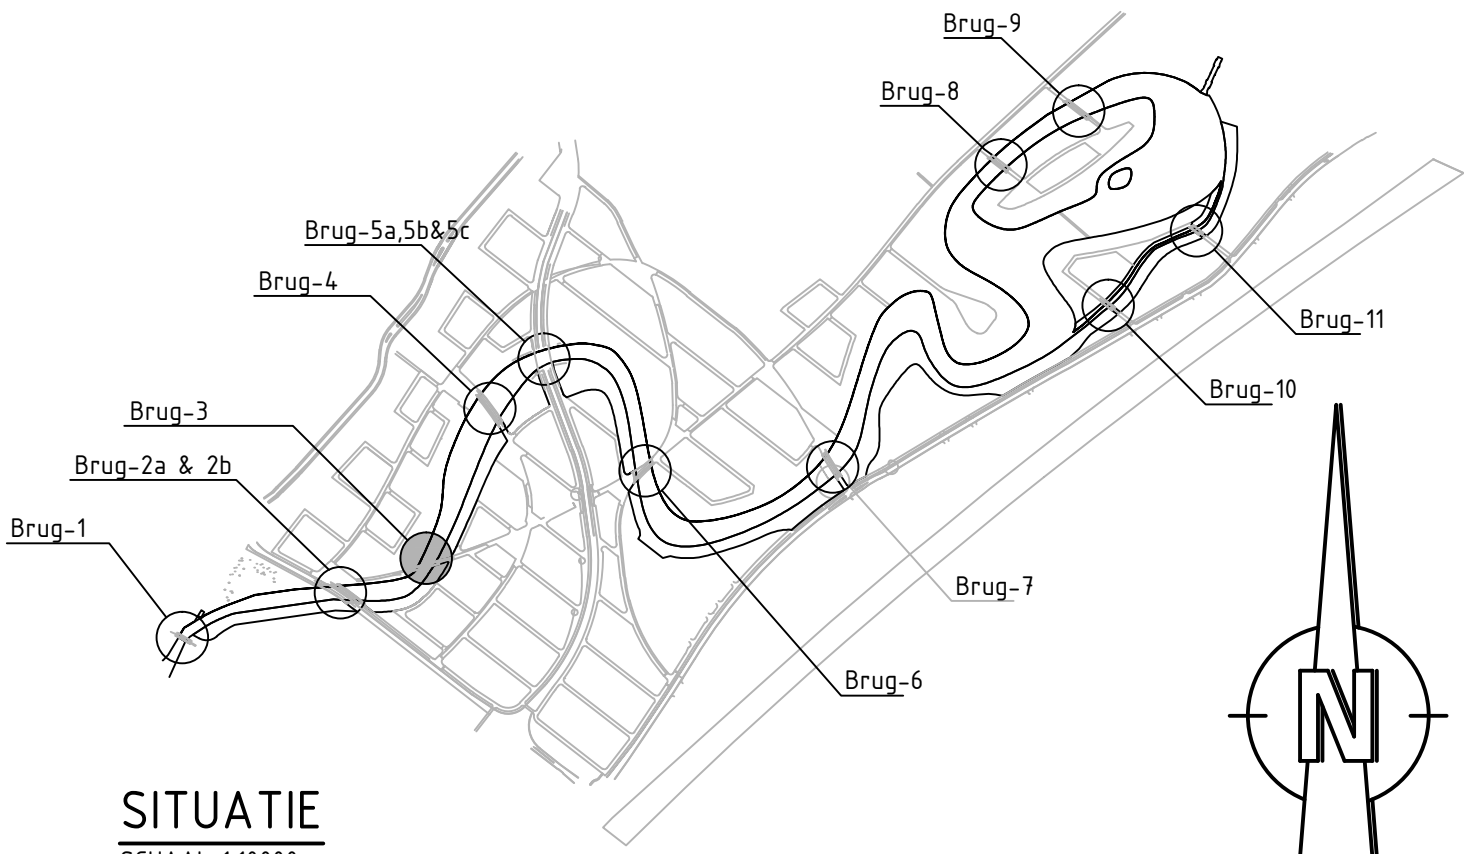

SITUATIE

SCHAAL 1:10000

AFWERKSTAAT

- ALLE IN HET ZICHT NIEUWE BETONNEN ONDERDELEN VAN DE BRUGGEN ZIJN, TOT 3 METER VANAF HET AANGRENZENDE BETREEDBARE OPPERVAK, VOORZIEN VAN EEN ANTIGRAFFITI COATING OP BASIS VAN PLANTAARDIGE POLY-SACHARIDEN.
- BRUGDEK EN SCHAMPKANTEN AAN DE BOVENKANT GEHYDROFOBEERD.
- INSITU BETON UITGEVOERD IN SCHOONBETON CONFORM CUR AANBEVELING 100, BEOORDELINGSKLASSE B-1.
- BRUGDEKKEN UITGEVOERD IN BETONKLEUR OVEREENKOMSTIG KLEURENINDICATIE RAL 7001.
- TUSSENSTEUNPUNTEN UITGEVOERD IN BETONKLEUR OVEREENKOMSTIG KLEURENINDICATIE RAL 7043.
- HET BETON VAN DE TUSSENSTEUNPUNTEN OP KLEUR GEBRACHT DOOR TOEPASSING VAN KLEURPIGMENTEN.
- KOREVAAR GEBAKKEN KLINKERVERHARDING, SCHIPPERSWAARD ROOD, KEPERVERBAND, DIKFORMAAT 199x65x85mm, VERHARDINGSRICHTING HAAKS OP BRUGRICHTING OPGEZET.
- KOREVAAR GEBAKKEN KLINKERVERHARDING, SCHIPPERSWAARD ROOD, HALFSTEENSVERBAND TER AANDUIDING LOOPSTROOK, DIKFORMAAT 199x65x85mm.
- WERKVLOEREN DIK 70 mm
- OVERGANGSPLATEN AAN DE BOVENZIJDE GEHYDROFOBEERD

BIJBEHORENDE TEKENINGEN

1172-AB-2030 BRUG 3, DOORSNEDEN EN AANZICHTEN
1172-AB-2032 BRUG 3, PALENPLAN

OPMERKINGEN

MATEN IN mm
HOOGTEMAATVOERING IN m T.O.V. NAP.
HOEKEN IN DECIMAAL STELSEL (360°)
COÖRDINATEN IN mm, WEERGEGEVEN IN RD STELSEL

LEGENDA

	GEWAPEND BETON		ZAND
	VOORGESPANNEN BETON		KLINKERVERHARDING

AANNEMINGSMACHTSCHAAP VOB B.V. BLARICUMMERMEENT

AS BUILT BRUG 3 DETAILS

Getekend	R. Brouwer	Schaal	1: 50
Gecontroleerd	B.S.J. Blok		
Goedgekeurd	R.M. de Rijk		
Datum	20-09-2013	Formaat	A1

1172-AB-2031



Postbus 3
3645 ZJ VINKEVEEN
Telefoon 0297-261231
www.vobi.nl