



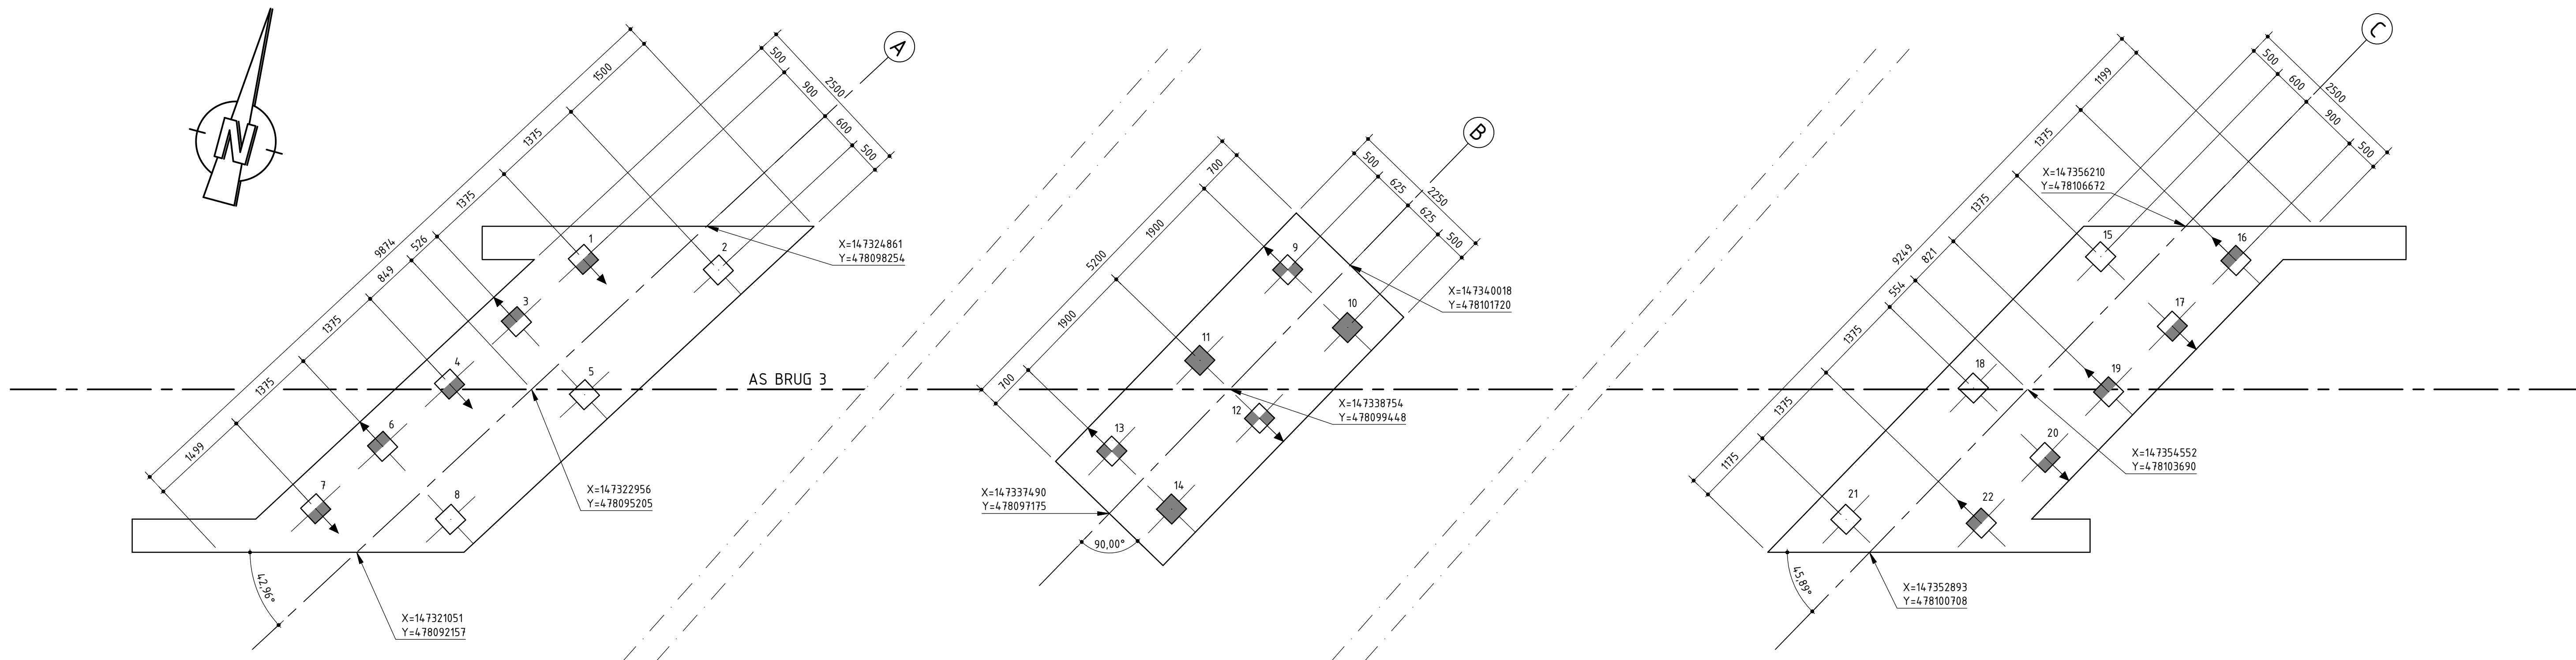


PAALLOCATIES

SCHAAL 1: 50 POSITIE PALEN CONFORM MEETRAPPOR 'ASBUILT PALEN BRUG 3'

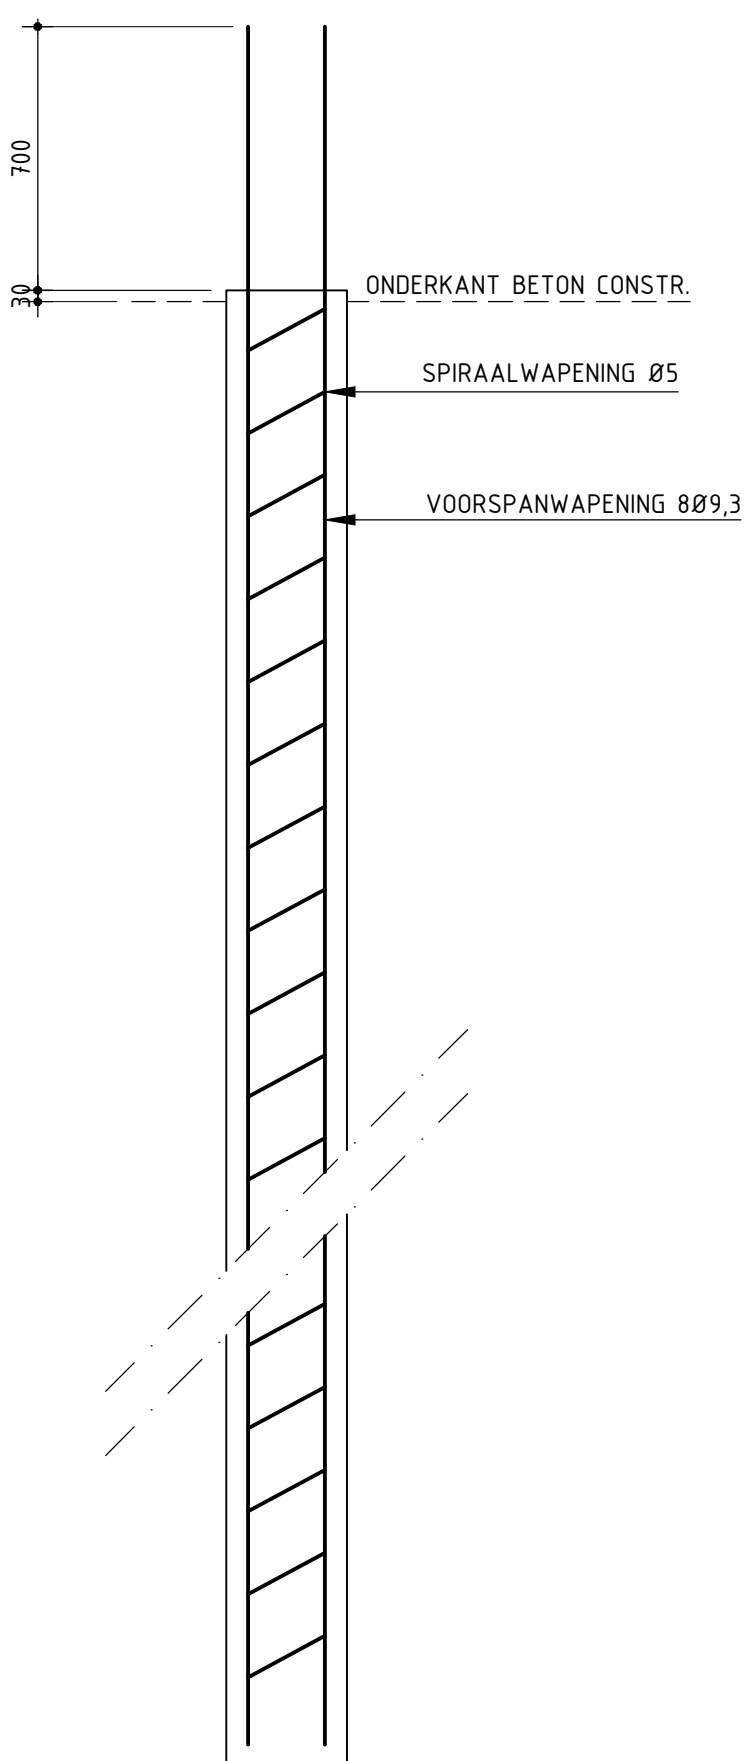


PRINCIPE WAPENING
PALEN TUSSENSTEUNPUNTEN
SCHAAL 1: 20

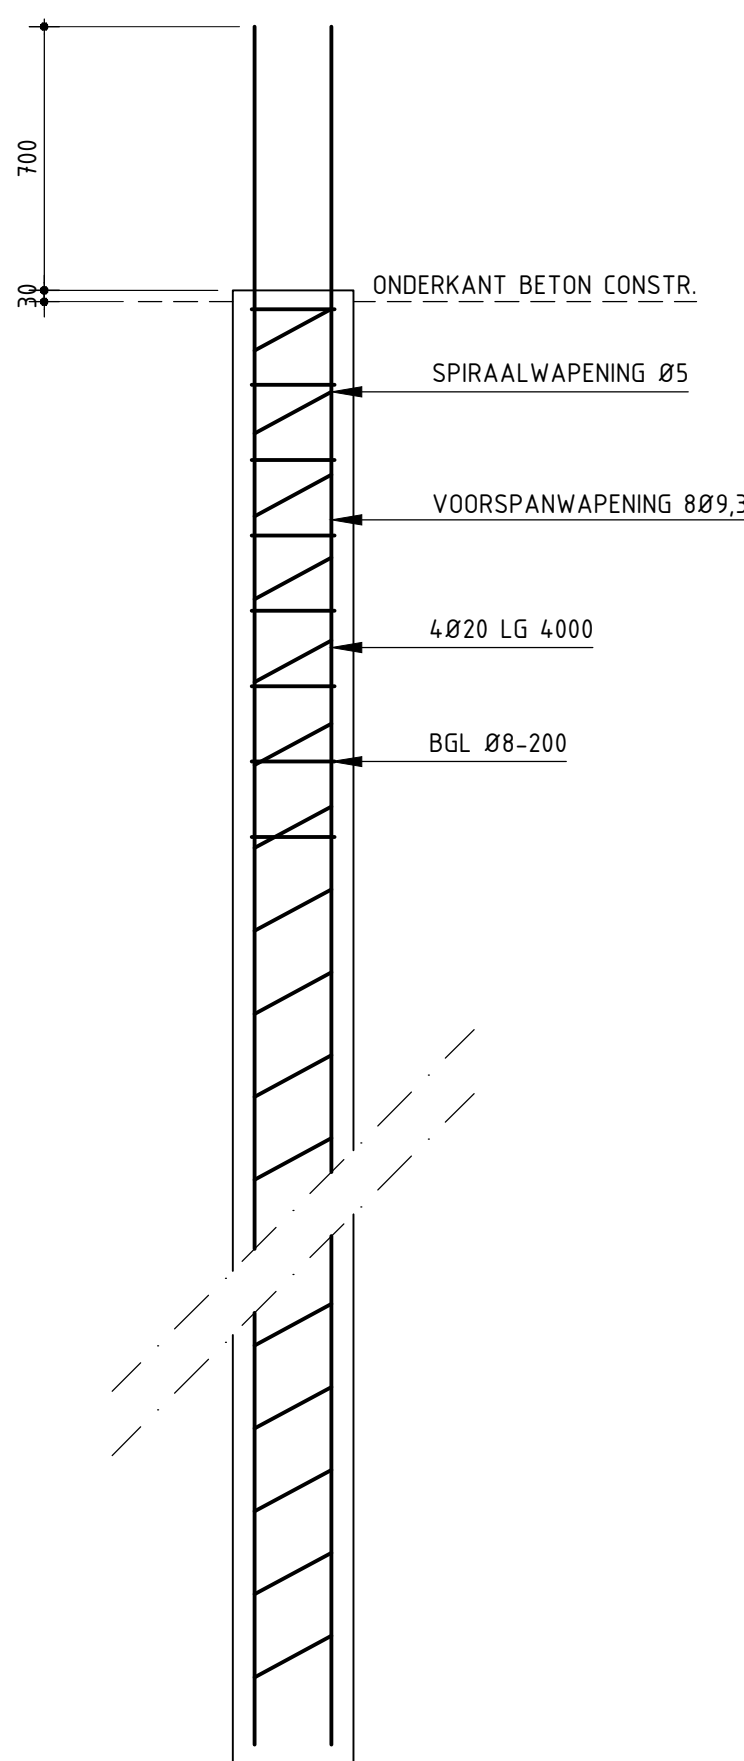


PRINCIPE WAPENING
PALEN LANDHOOFDEN
SCHAAL 1: 20


PALENSTAAT						
MERK	AANTAL	AFMETINGEN	SCHOORSTAND	AFHAKNIVEAU	PAALPUNTNIV.	KOPWAPENING
	3	320 x 320	TE LOOD	-2.370	-13.500	—
	3	320 x 320	7 : 1	-2.370	-13.500	—
	6	320 x 320	TE LOOD	+0.141	-13.500	4Ø20 lg 4000
	10	320 x 320	7 : 1	+0.141	-13.500	4Ø20 lg 4000
BETONKWALITEIT PALEN: C45/55 STAALKWALITEIT WAPENING B500B DEKKING 55 mm						

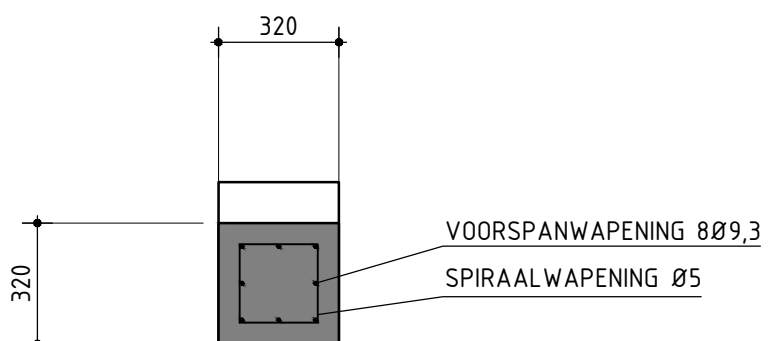

DOORSNEDE KOPWAPENING
PALEN TUSSENSTEUNPUNTEN
SCHAAL 1: 20

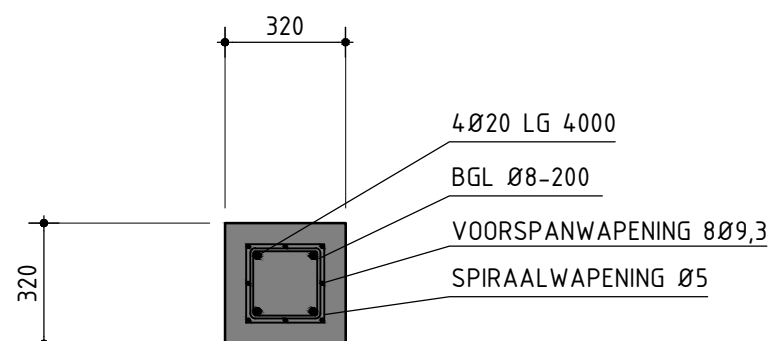

DOORSNEDE KOPWAPENING
PALEN LANDHOOFDEN
SCHAAL 1: 20

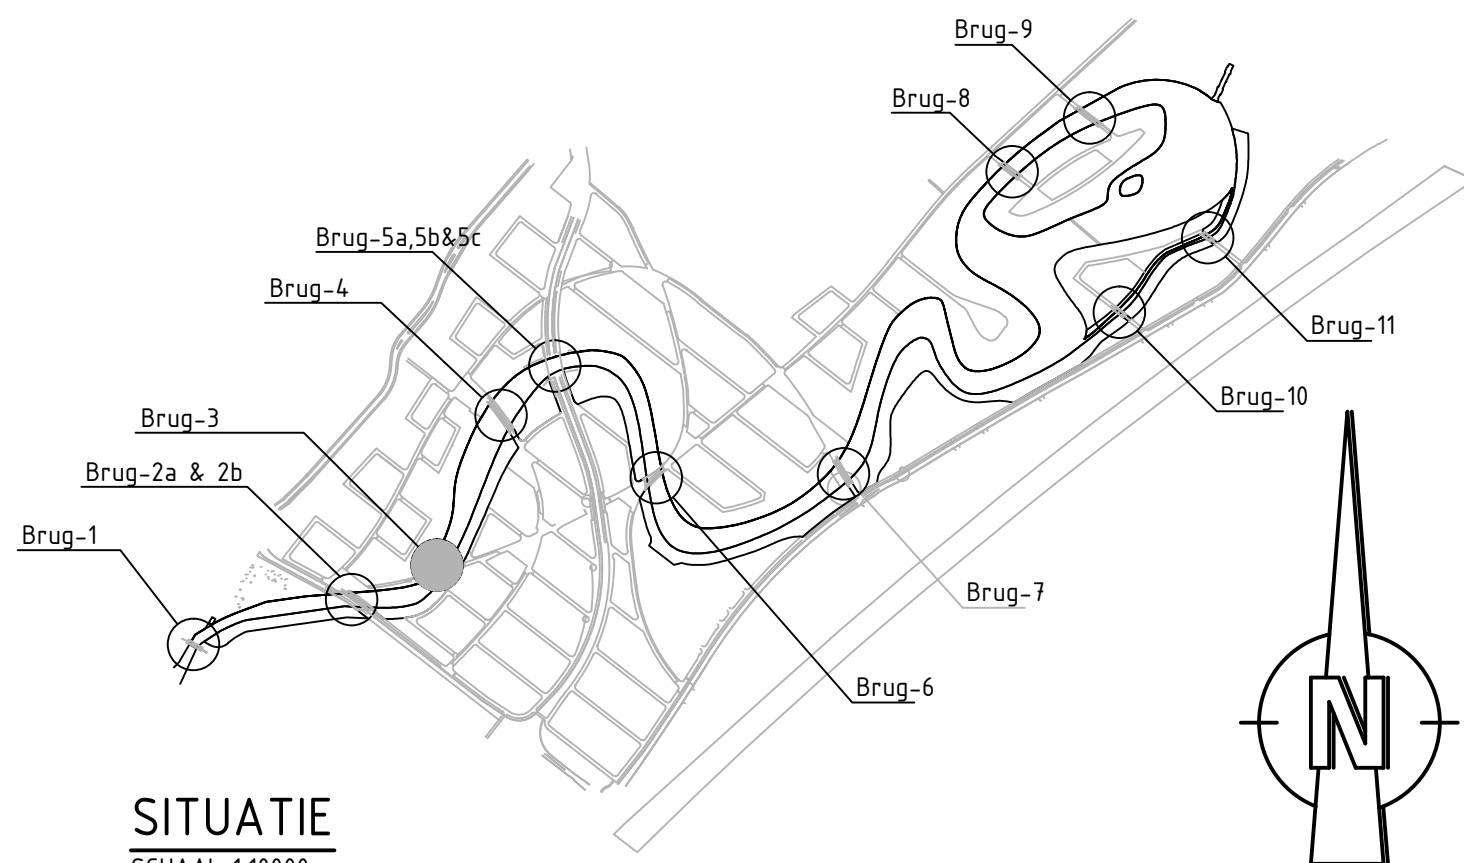

SITUATIE
SCHAAL 1:10000

BIJBEHORENDE TEKENINGEN
1172-AB-2030 BRUG 3, BOVENAANZICHT EN DOORSNEDEN
1172-AB-2031 BRUG 3, DETAILS

OPMERKINGEN
MATEN IN mm
HOOGTEMAATVOERING IN m T.O.V. NAP
HOEKEN IN DECIMAAL STELSEL (360°)
COÖRDINATEN IN mm, WEERGEGEVEN IN RD STELSEL
MAATVOERING IN BOVENAANZICHT T.O.V. ONDERKANT CONSTRUCTIEVLOER

AANNEMINGSMAATSCHAPPIJ VOBİ B.V.
BLARICUMMERMEENT

AS BUILT
BRUG 3
PALENPLAN



Postbus 3
3645 ZJ VINKEVEEN
Telefoon 0297-267231
www.vobi.nl

Getekend R. Brouwer
Gecontroleerd B.S.J. Blok
Goedgekeurd R.M. de Rijk
Datum 20-09-2013

F	_____
E	_____
D	_____
C	_____
B	_____
A	_____
0 20-09-2013	Revisie
Wijzigingen	
Schaal	1: 50
1172-AB-2032	
Formaat	A1