


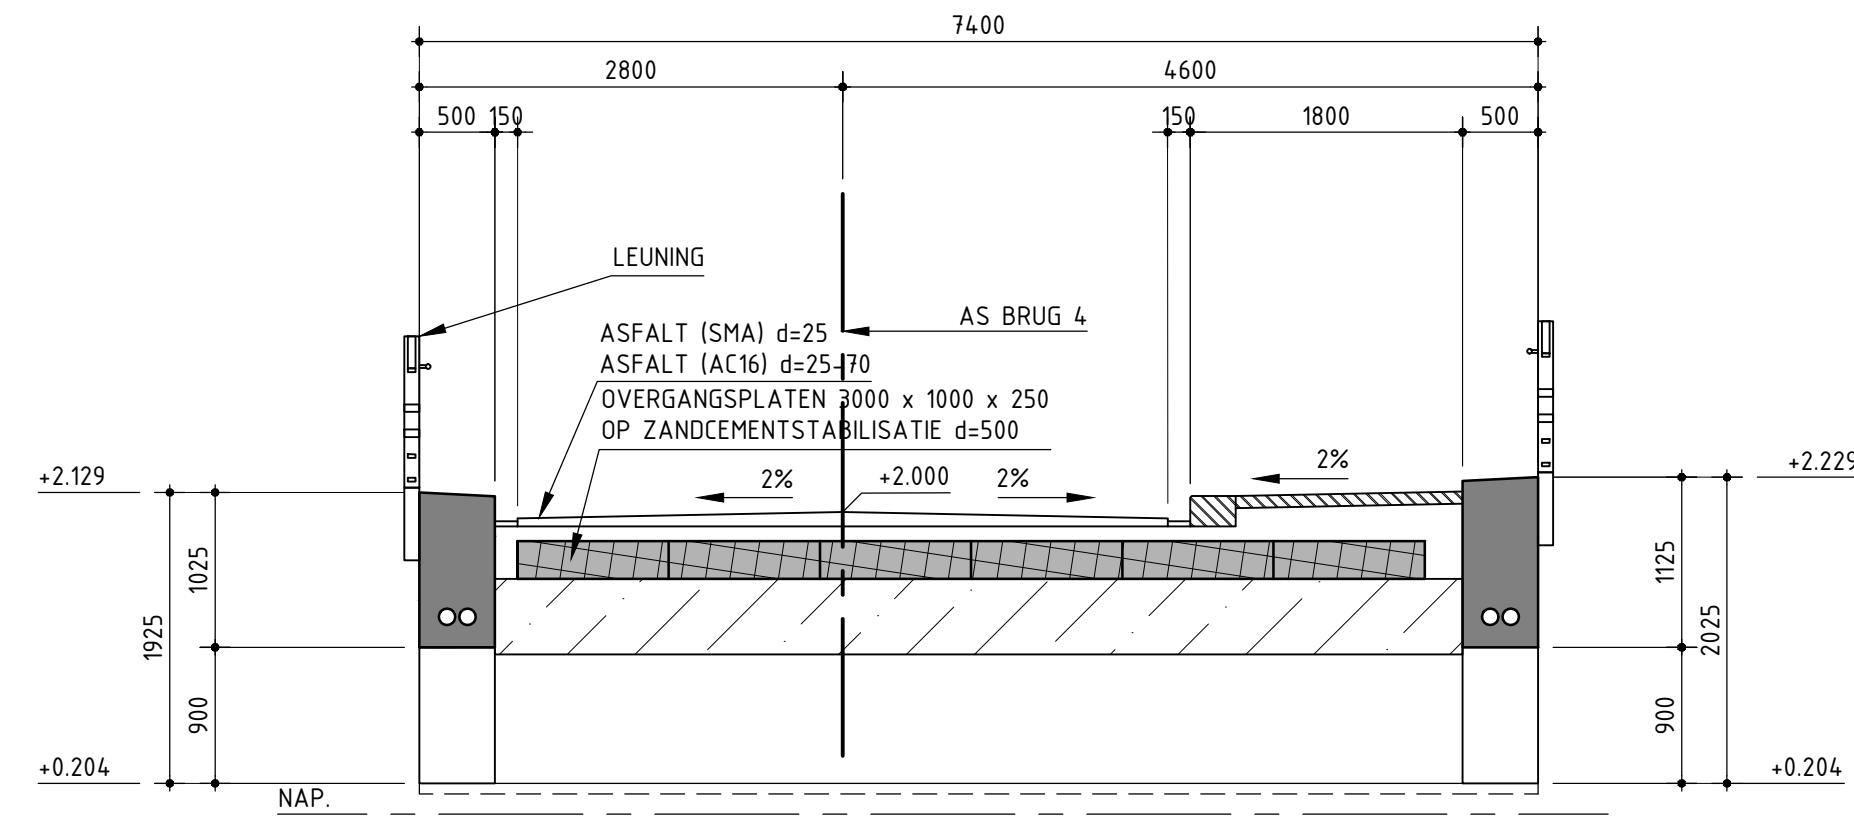
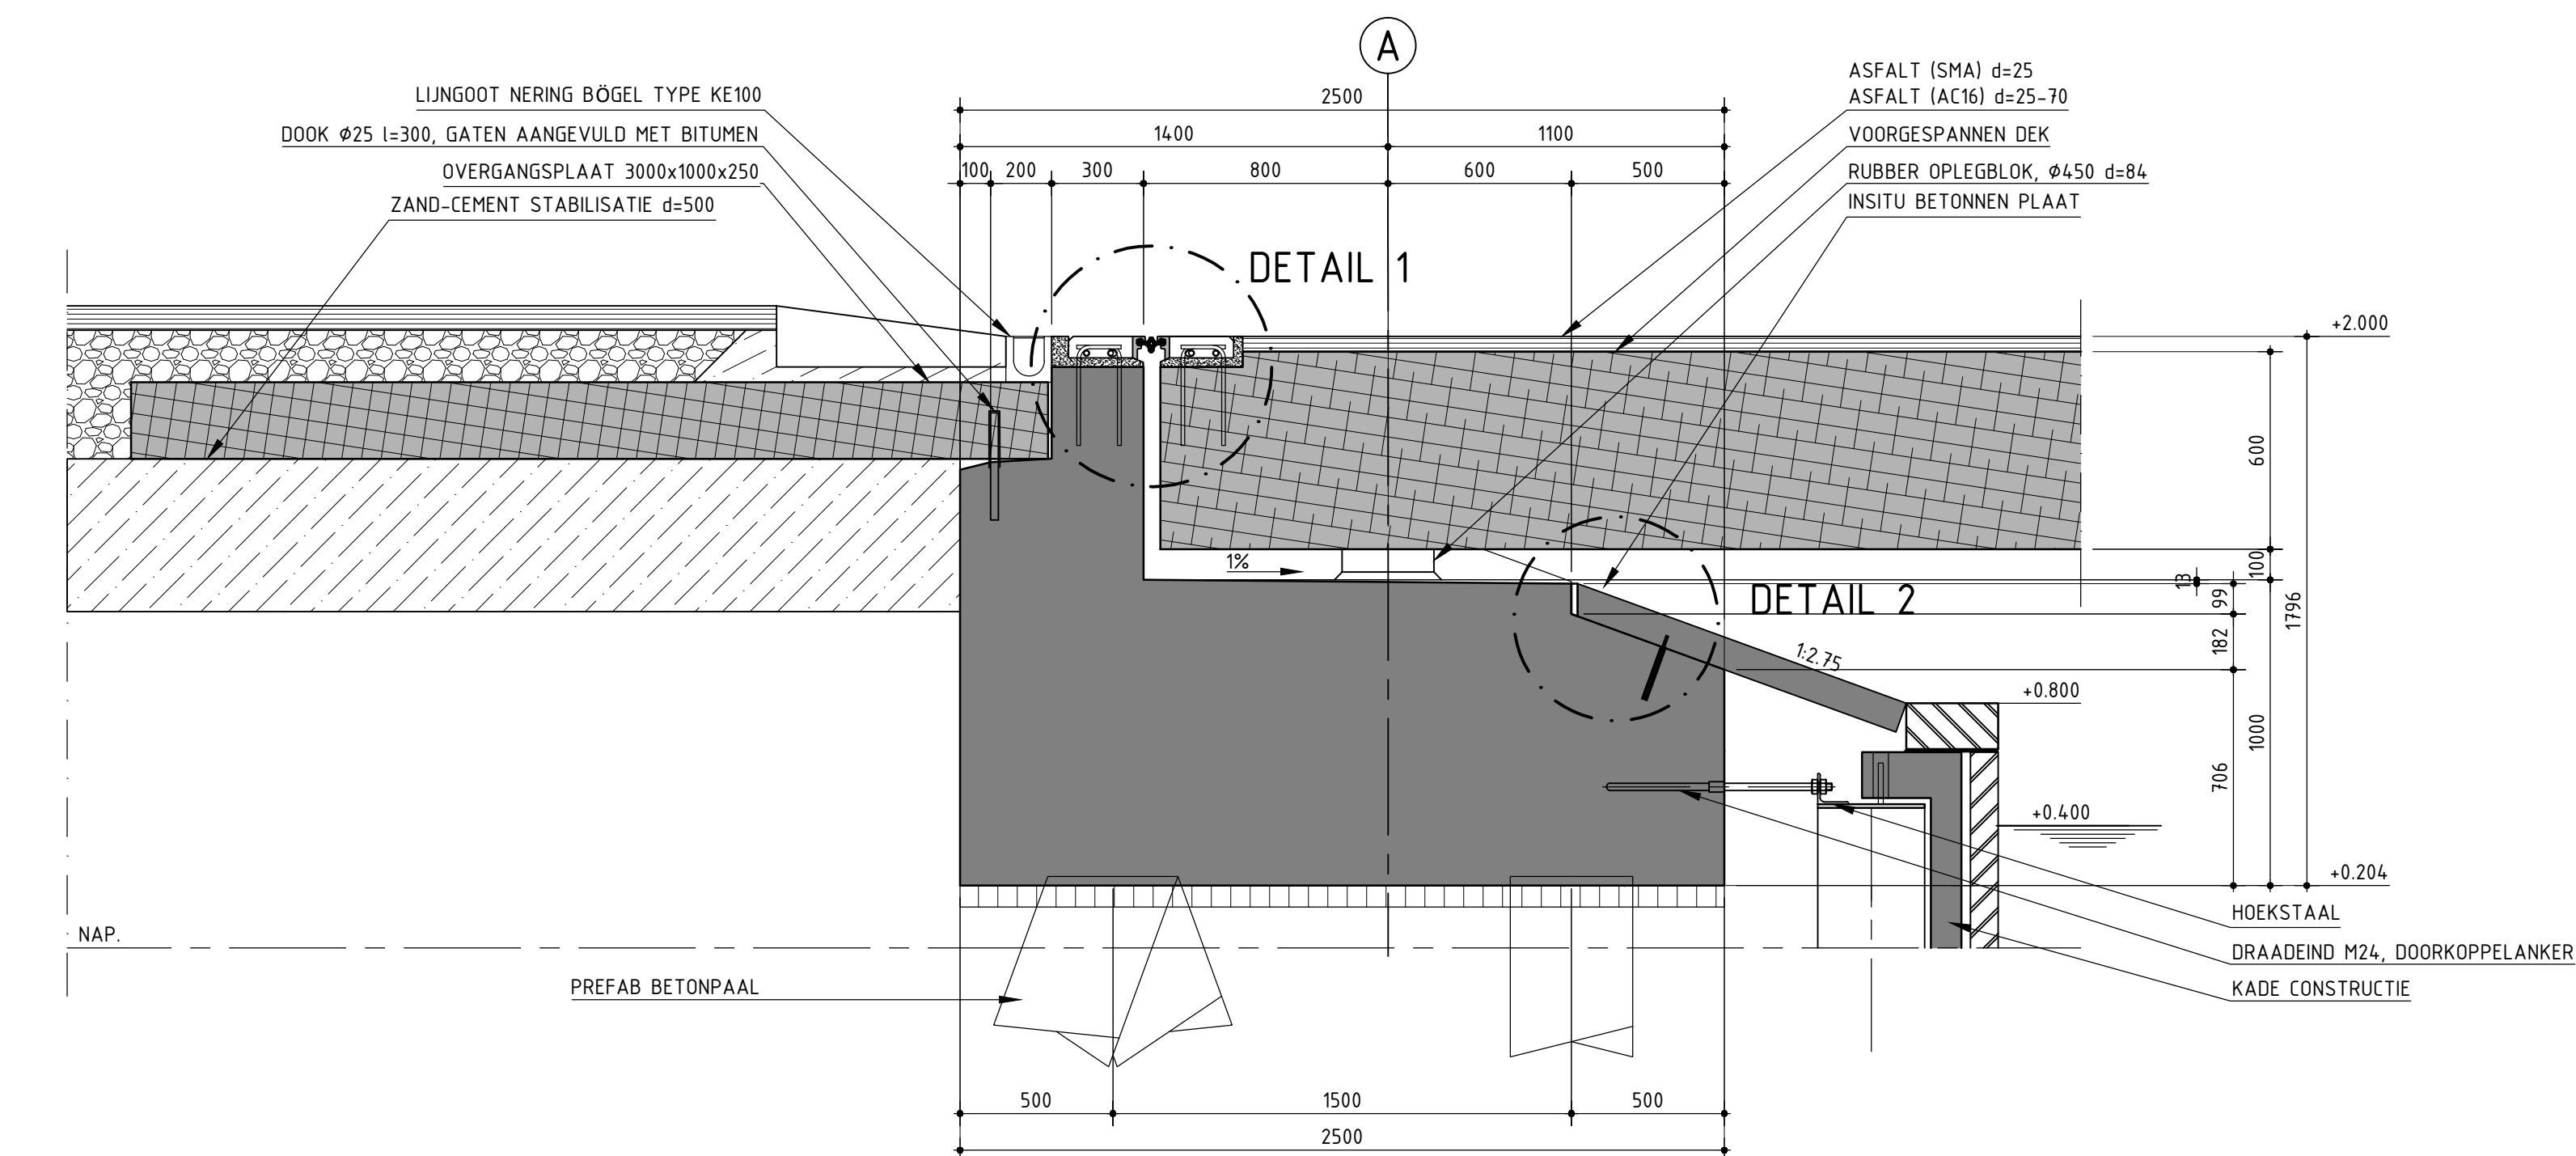
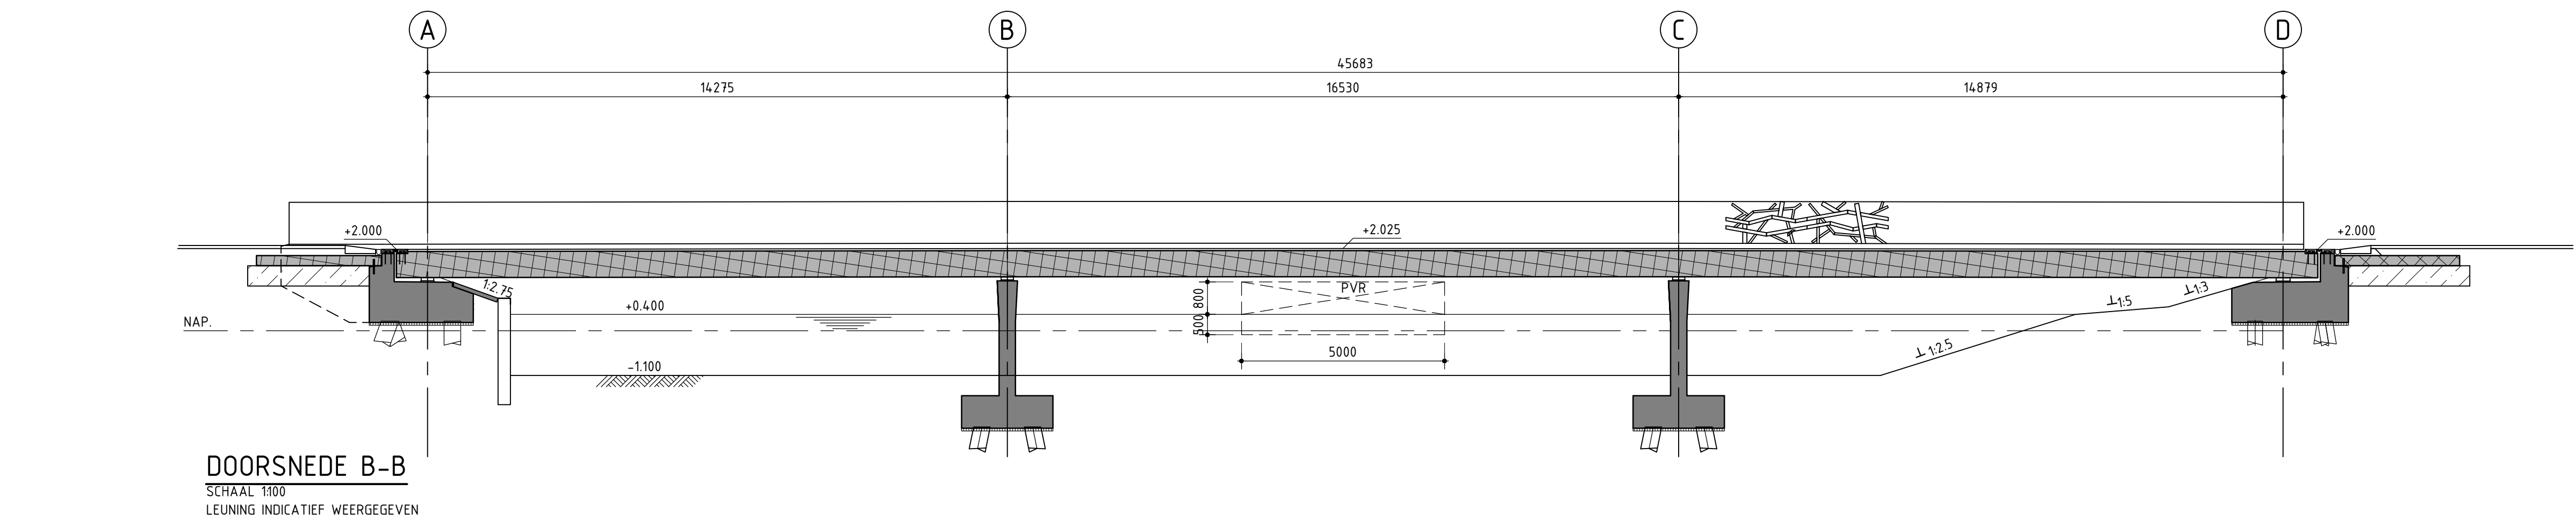


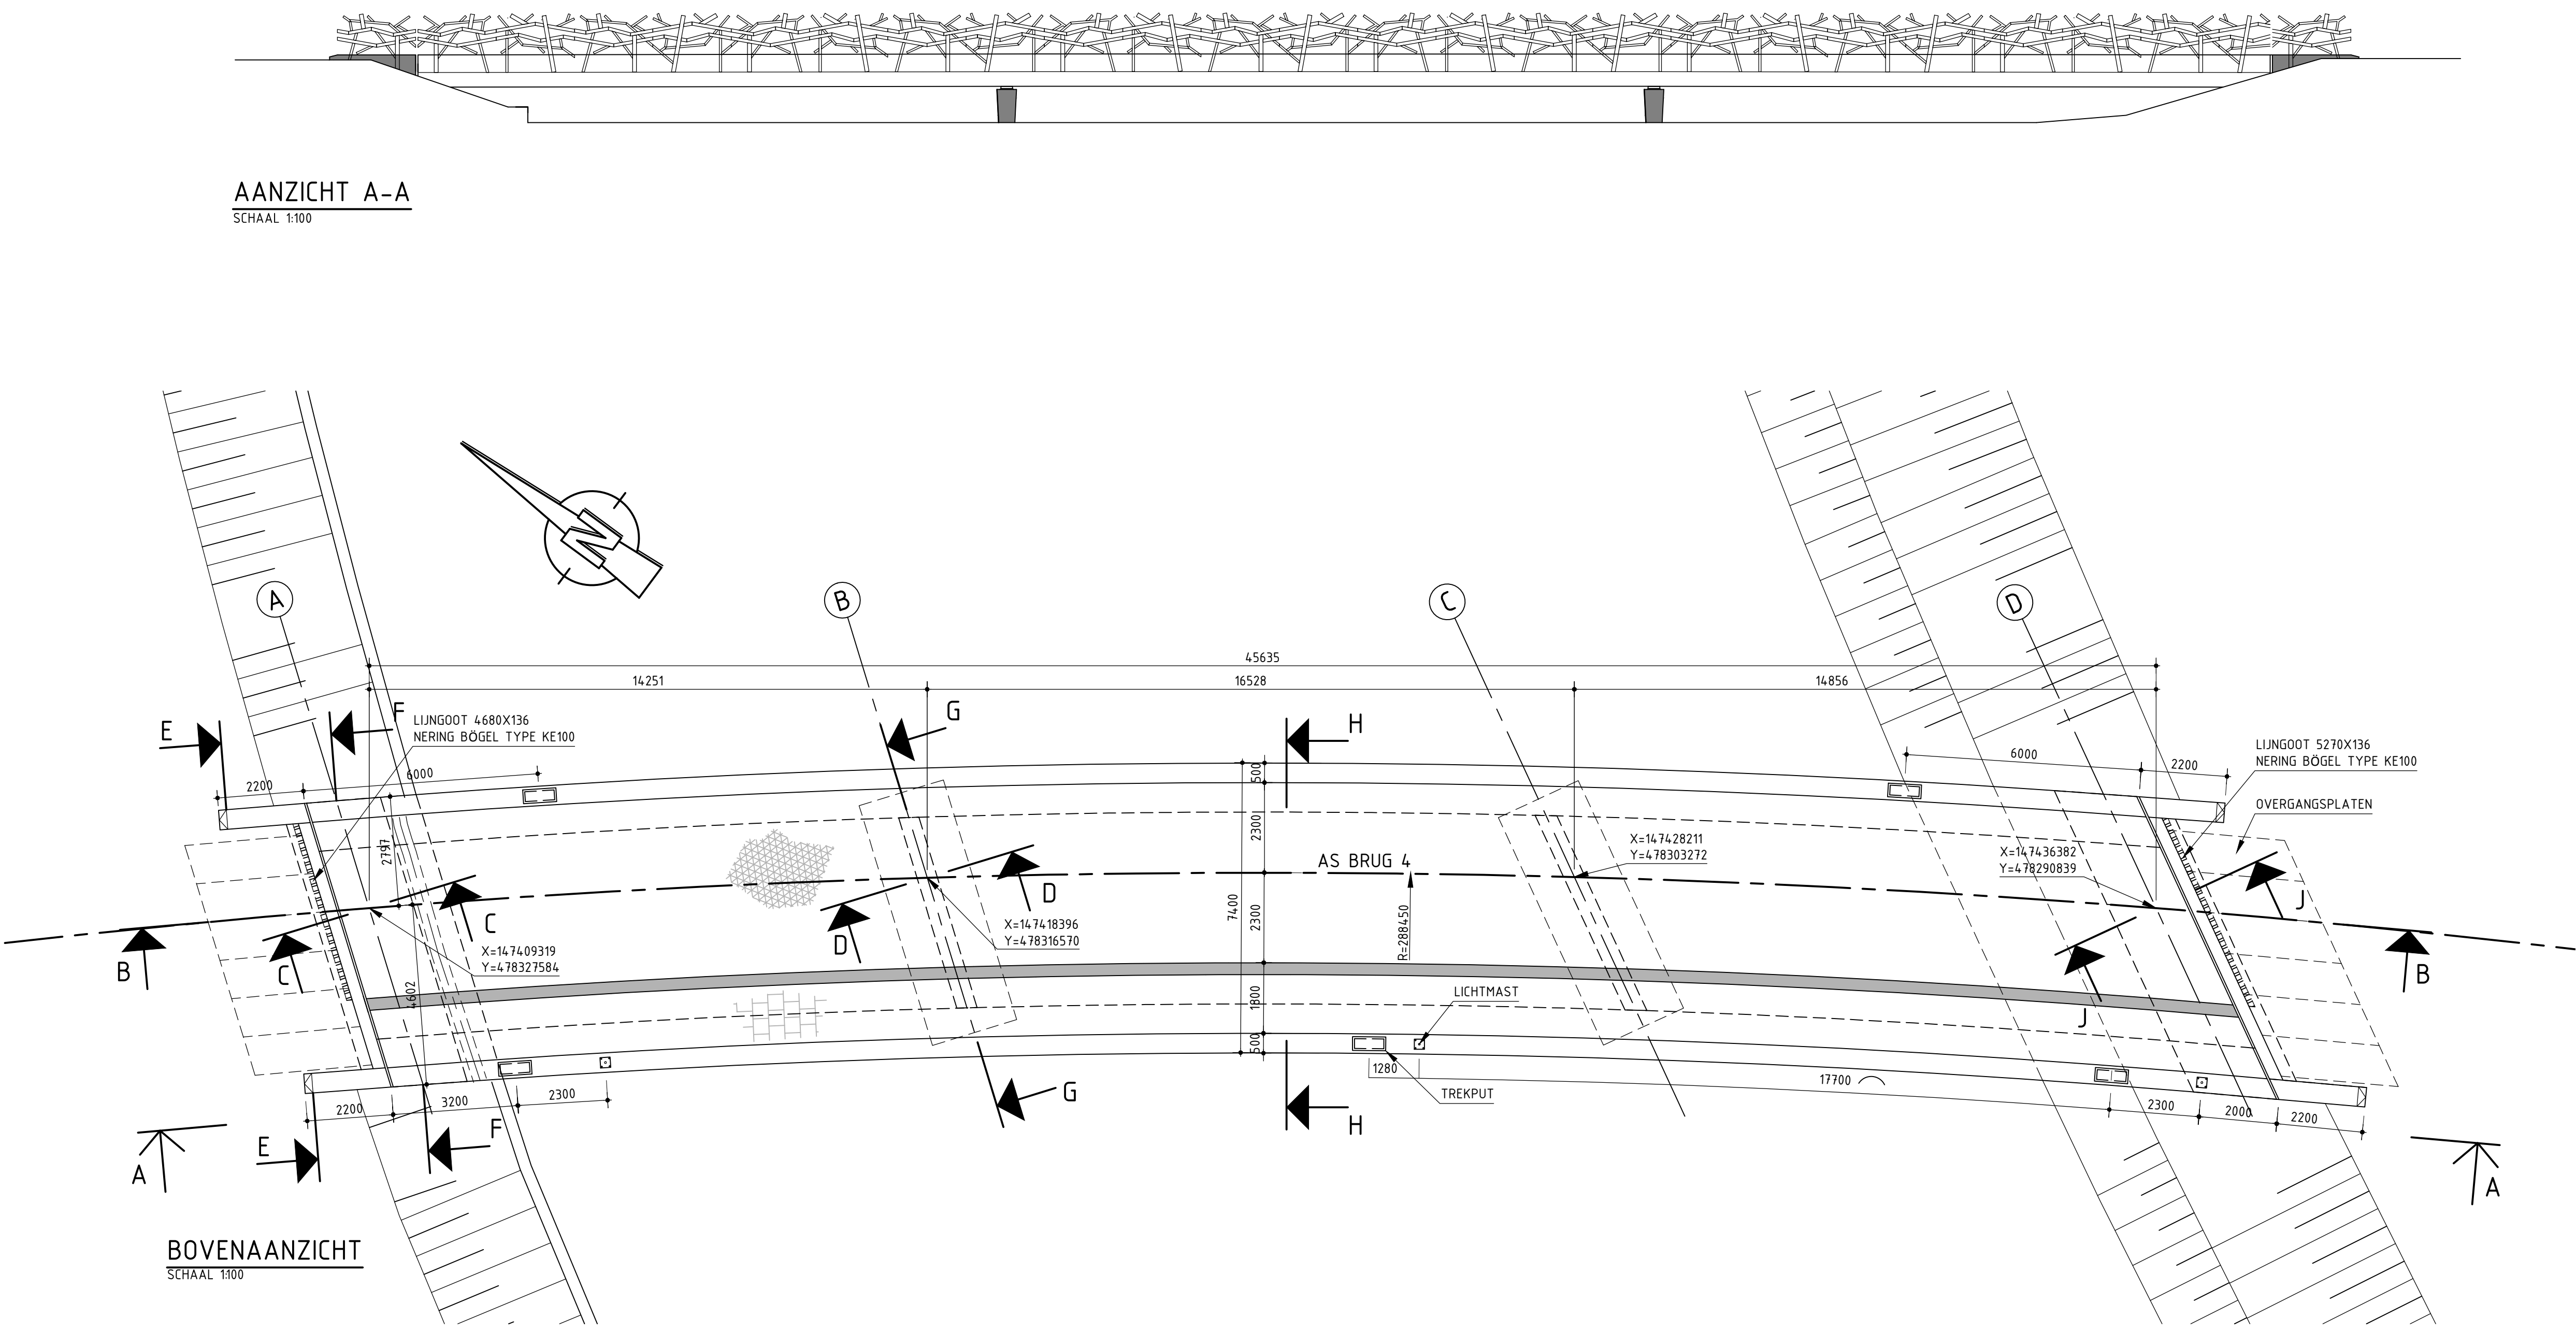


DOORSNEDE E-E
SCHAAL 1:50
MAATVOERING OP ENDE VLEUGELWAND

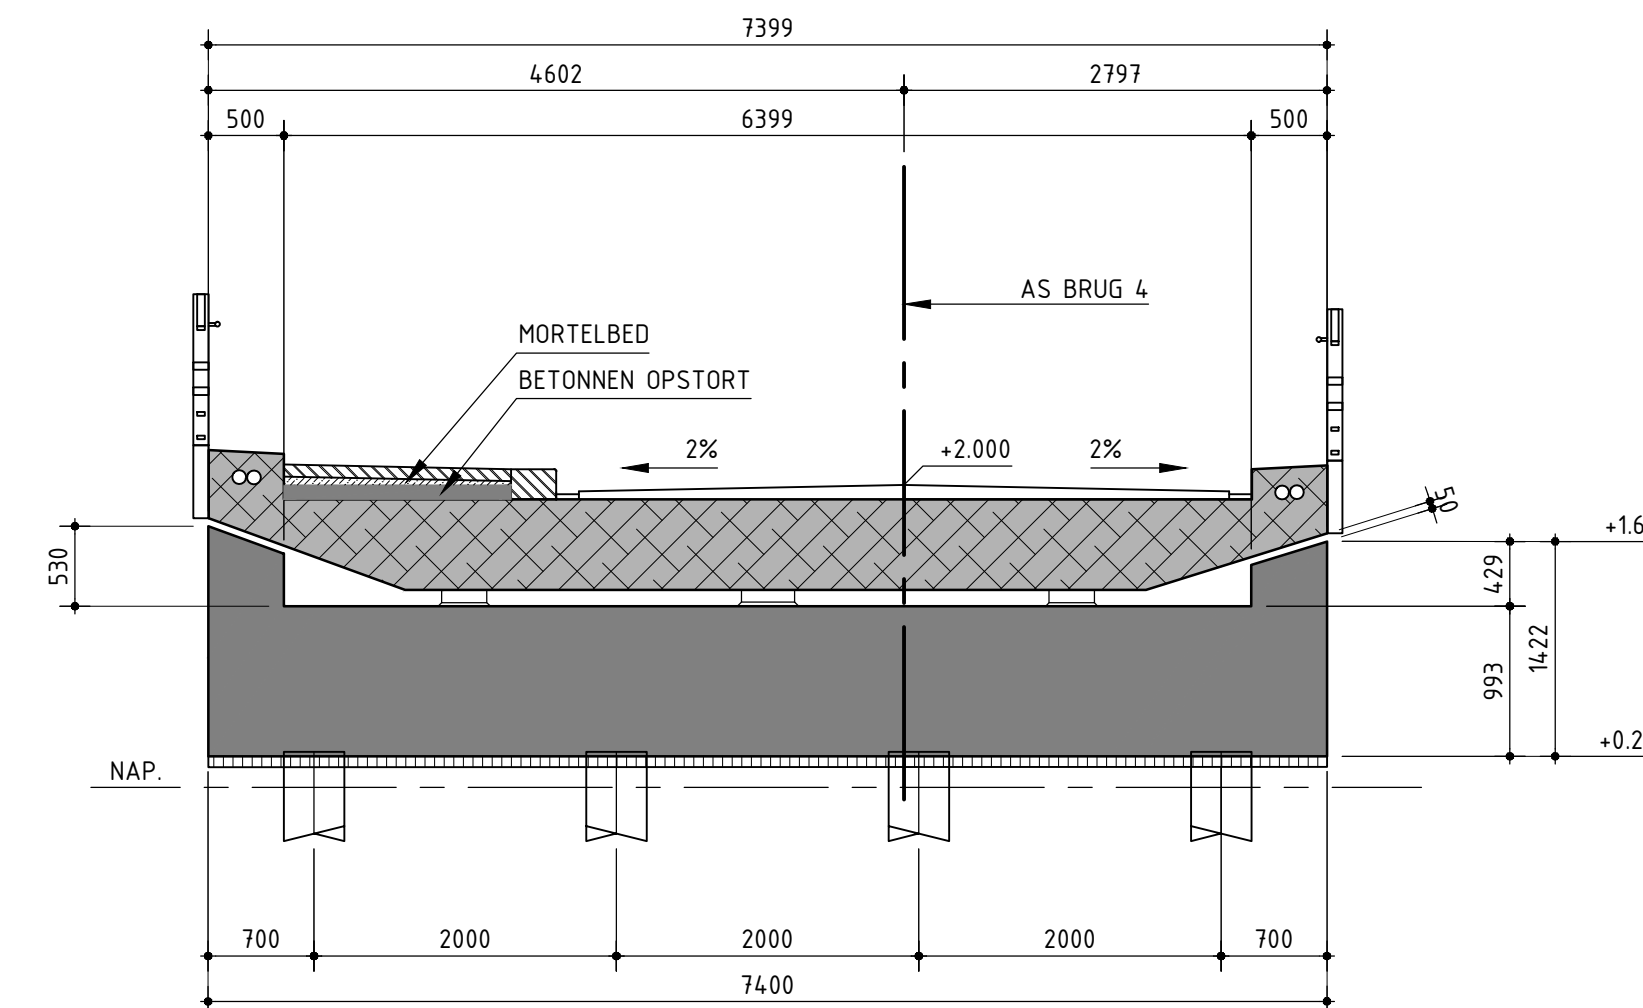


DOORSNEDE F-F
SCHAAL 1:50

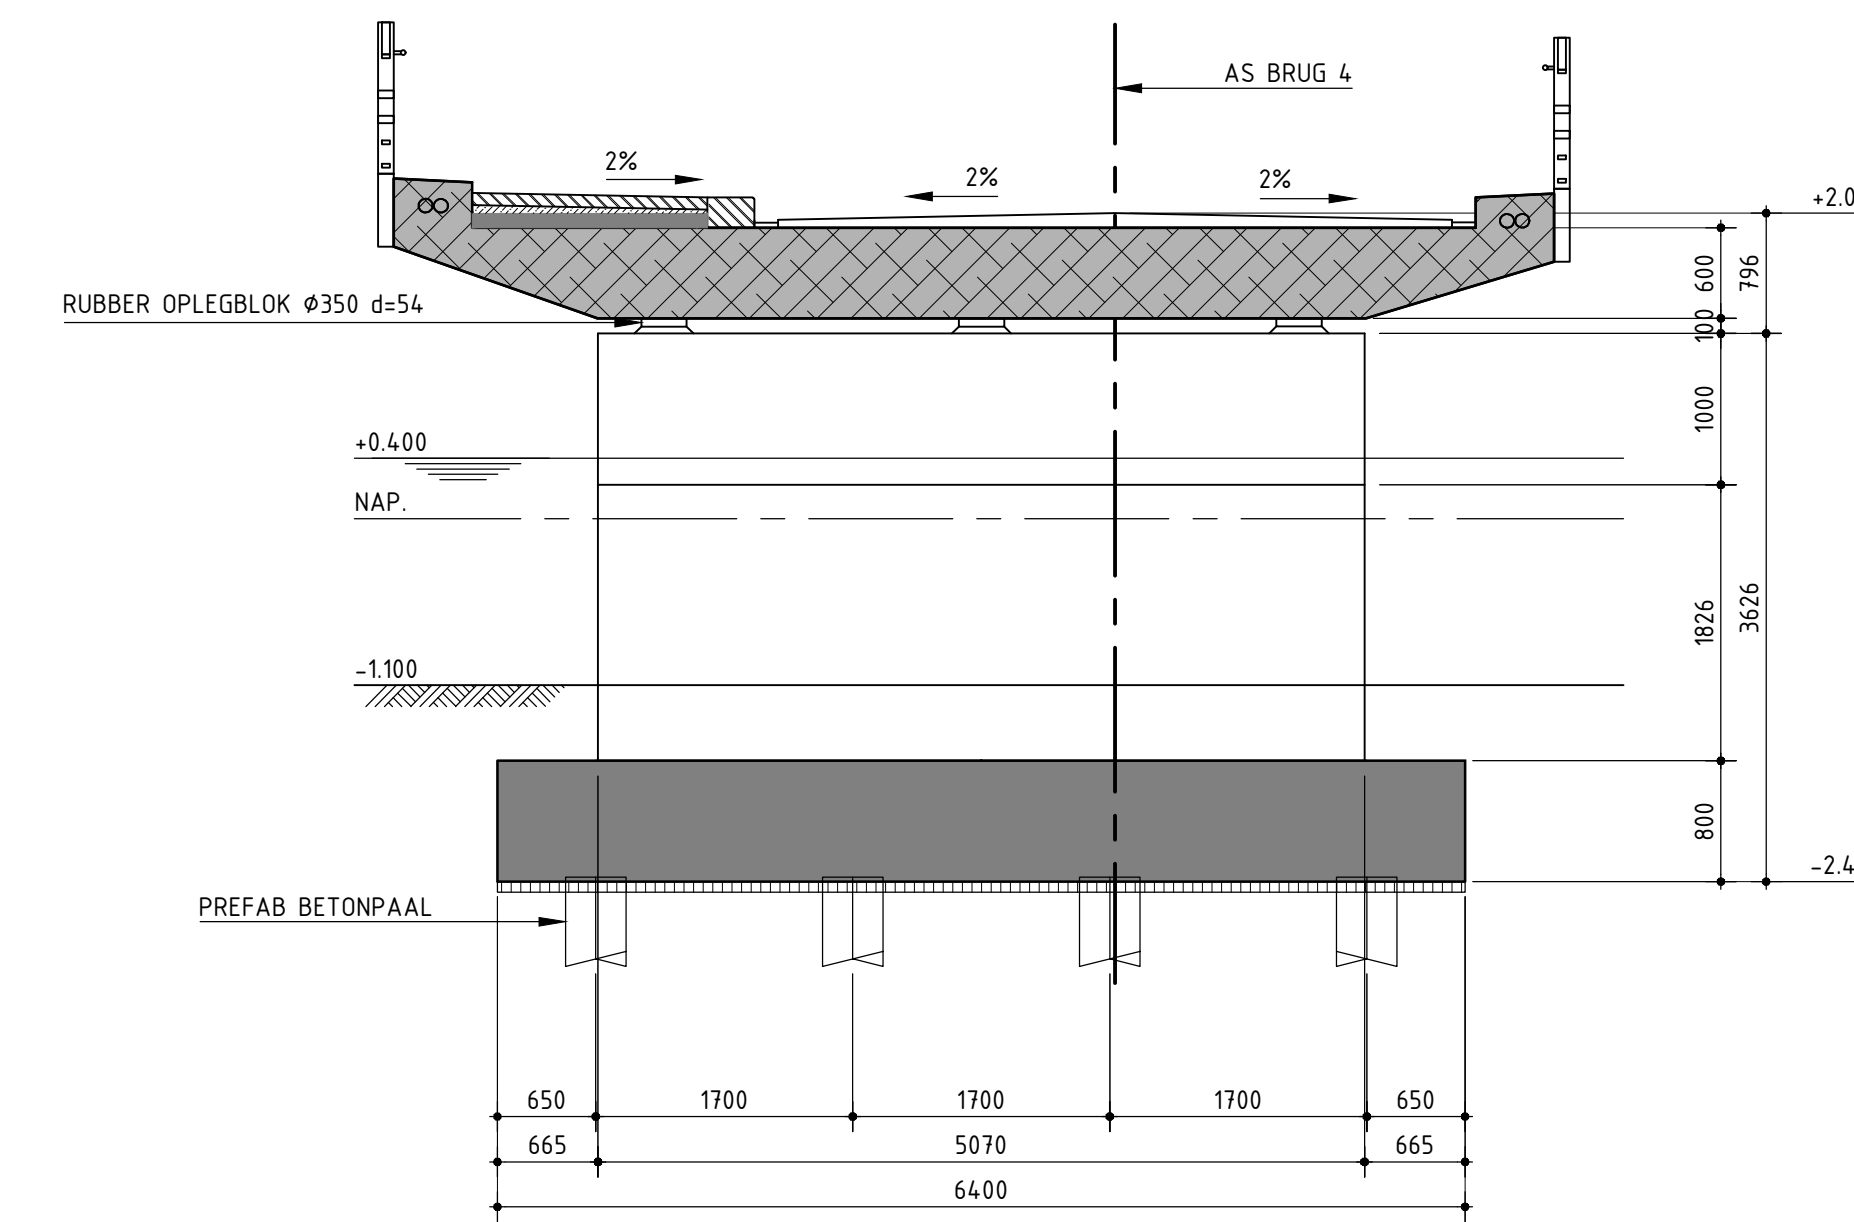


DOORSNEDE G-G
SCHAAL 1:50
DEK INDICATIEF WEERGEGEVEN

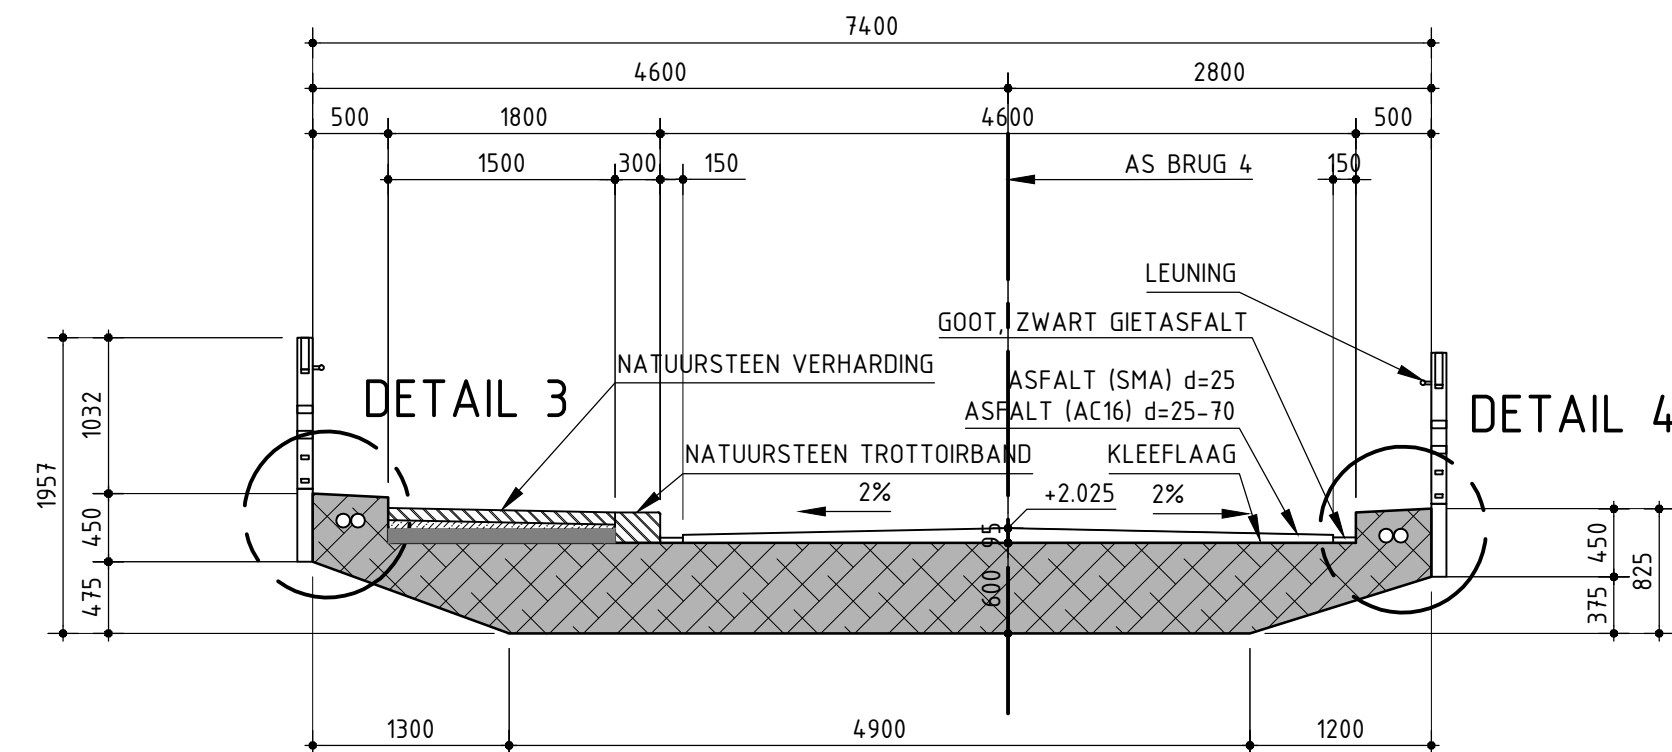


DOORSNEDE H-H
SCHAAL 1:50
PRINCIPE BRUGDEK

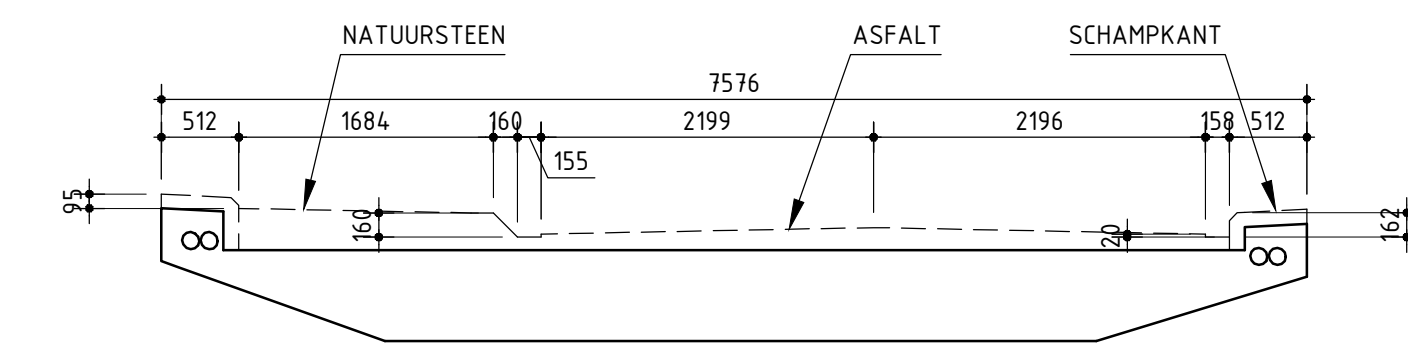


BRUG 4 VOEG-AS NOORD
SCHAAL 1:50

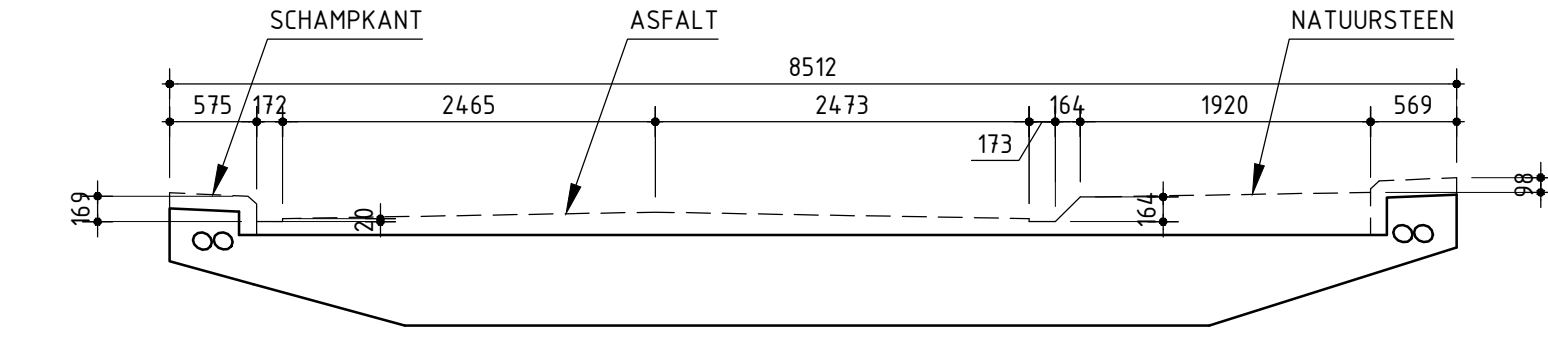


BRUG 4 VOEG-AS ZUID
SCHAAL 1:50

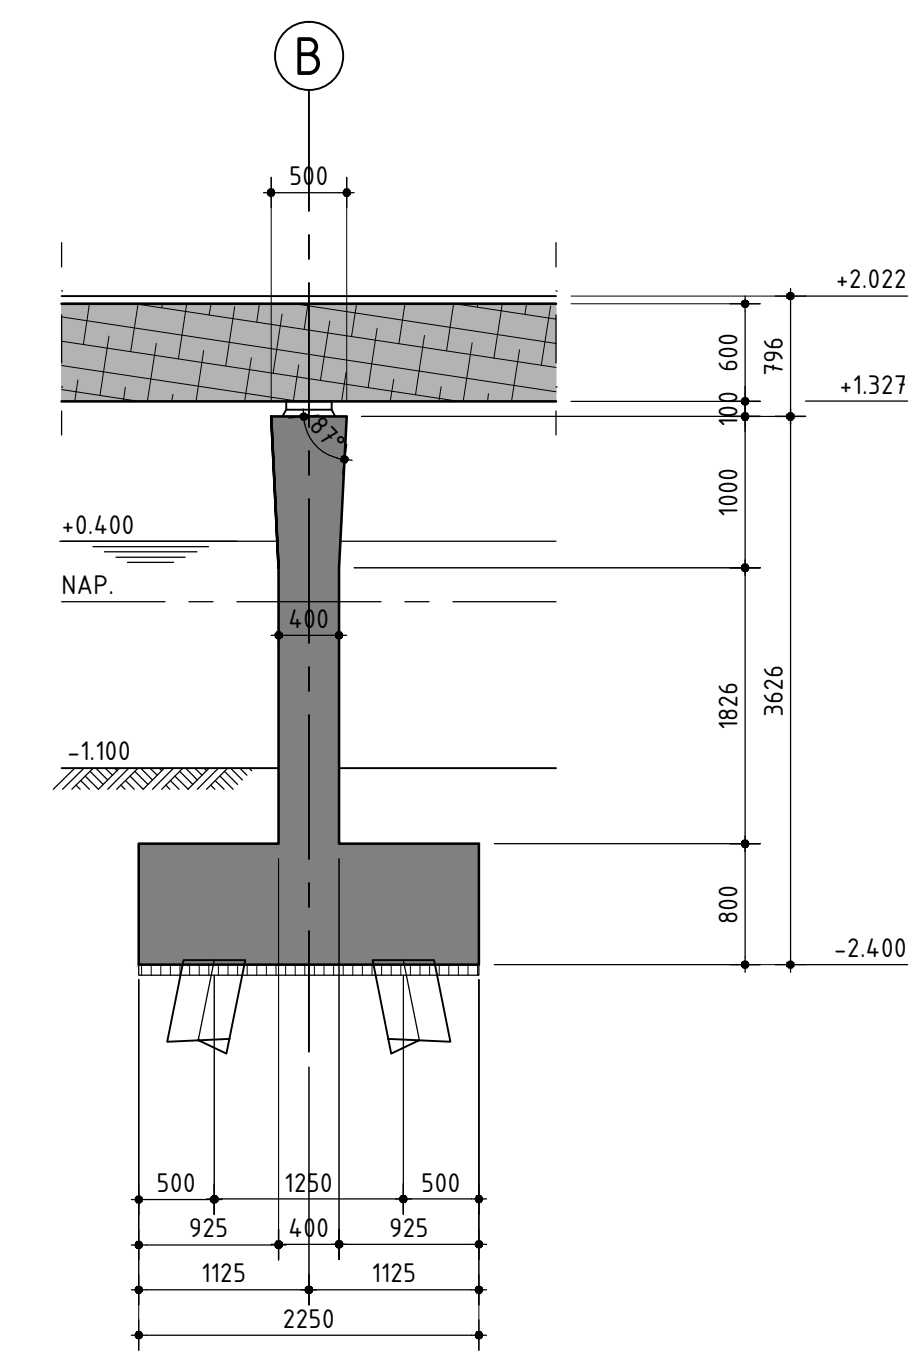

DOORSNEDE D-D
SCHAAL 1:50

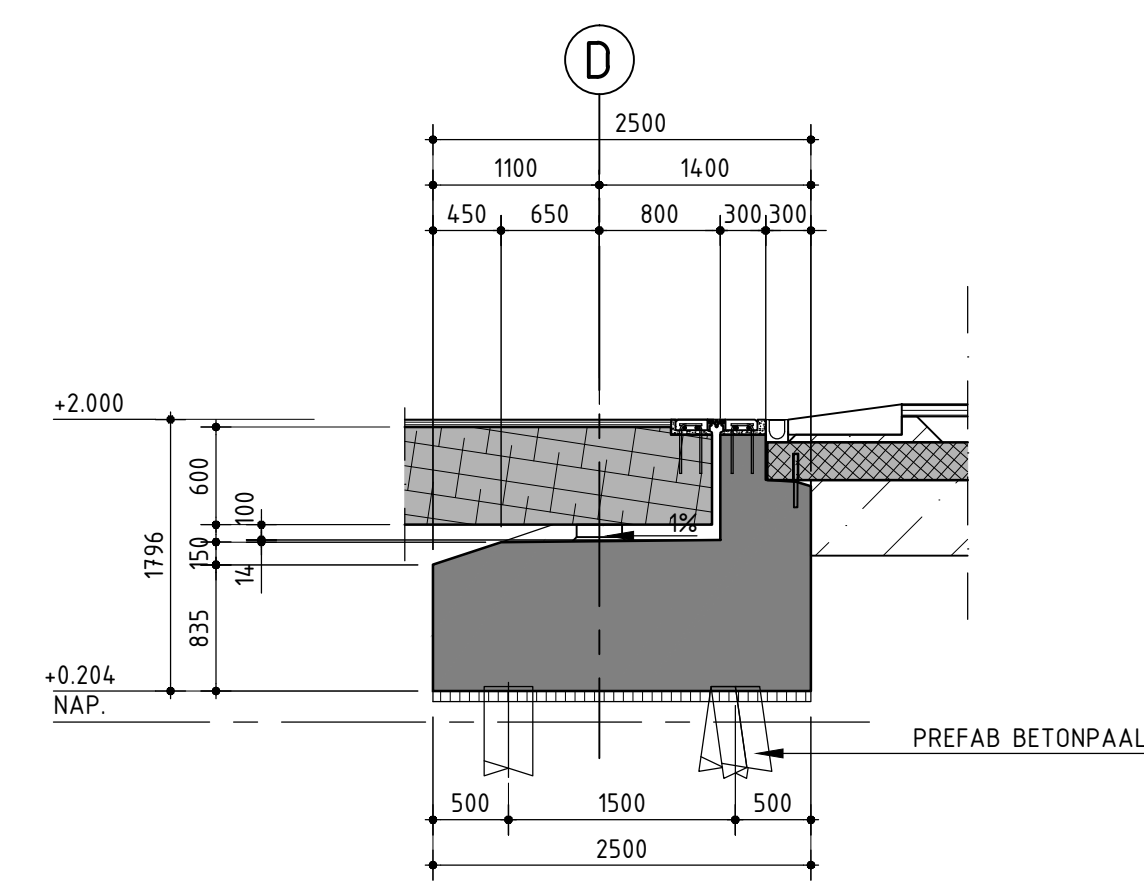

DOORSNEDE J-J
SCHAAL 1:50

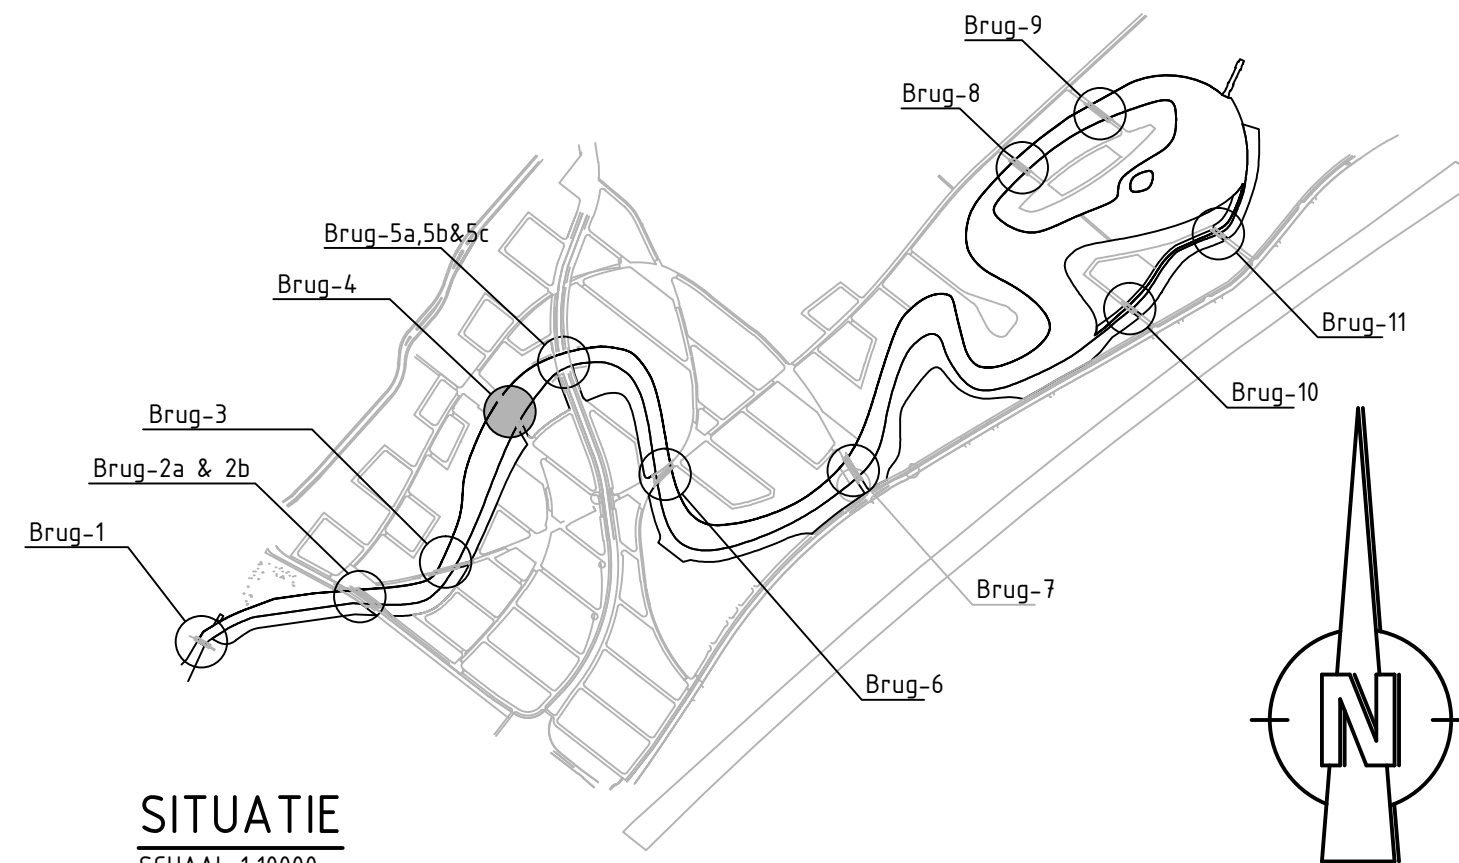

AFWERKSTAAT

- ALLE IN HET ZICHT NIEUWE BETONNEN ONDERDELEN VAN DE BRUGGEN ZIJN TOT 3 METER VANAF HET AANBRENGENDE BETREEDBARE OPPERVLAK, VOORZIEN VAN EEN ANTIGRAFFITI COATING OP BASIS VAN PLANTAARDIGE POLY-SACHARIDEN.
- BRUDEK EN SCHAMPKANTEN AAN DE BOVENKANT GEHYDROFOBEERD
- INSTU BETON UITGEVOERD IN SCHONBETON CONCRETH (OP AANBEVELING 100, BEHOORDELIJKE KLASSE B-1.
- BRUDEKEN UITGEVOERD IN BETONKLEUR OVEREENKOMSTIG KLEURENINDICATIE RAL 7001.
- TUSSENSTEUNPUNTEN UITGEVOERD IN BETONKLEUR OVEREENKOMSTIG KLEURENINDICATIE RAL 7043.
- HET BETON VAN DE TUSSENSTEUNPUNTEN OP KLEUR GEBRACHT DOOR TOEPASSING VAN KLEURPIGMENTEN.
- ASFALT UITGEVOERD ALS SMA MET BASALT IN TOPLAAG, KLEUR ZWART
- WERKVLDER DIK 10 mm
- OVERGANGSLATEN AAN DE BOVENZIJDE GEHYDROFOBEERD.

BIJBEHOORENDE TEKENINGEN

1172-AB-2041 BRUG 4, DETAILS
1172-AB-2042 BRUG 4, PALENPLAN

OPMERKINGEN

MATEN IN mm
HOOGTEMAATVOERING IN m T.O.V. NAP
HOEKEN IN GRAAD, STELSEL (DMS)
COORDINATEN IN m, WEERGEGEVEN IN RD STELSEL

LEGENDA

	GEWAPEND BETON		ZAND-CEMENT STABILISATIE
	PREFAB BETON		WEGFUNDERING
	VOORGESPANNEN BETON		METSELWERK
	WERKVLDER (g-70)		NATUURSTEEN
	ASFALT (BOVENAANZICHT)		ASFALT (DOORSNEDE)
	NATUURSTEEN (BOVENAANZICHT)		HYDROPOEREN

AANNEMINGSMAATSCHAPPIJ VOBİ B.V. BLARICUMMERMEENT

AS BUILT BRUG 4 BOVENAANZICHT EN DOORSNEDEN