
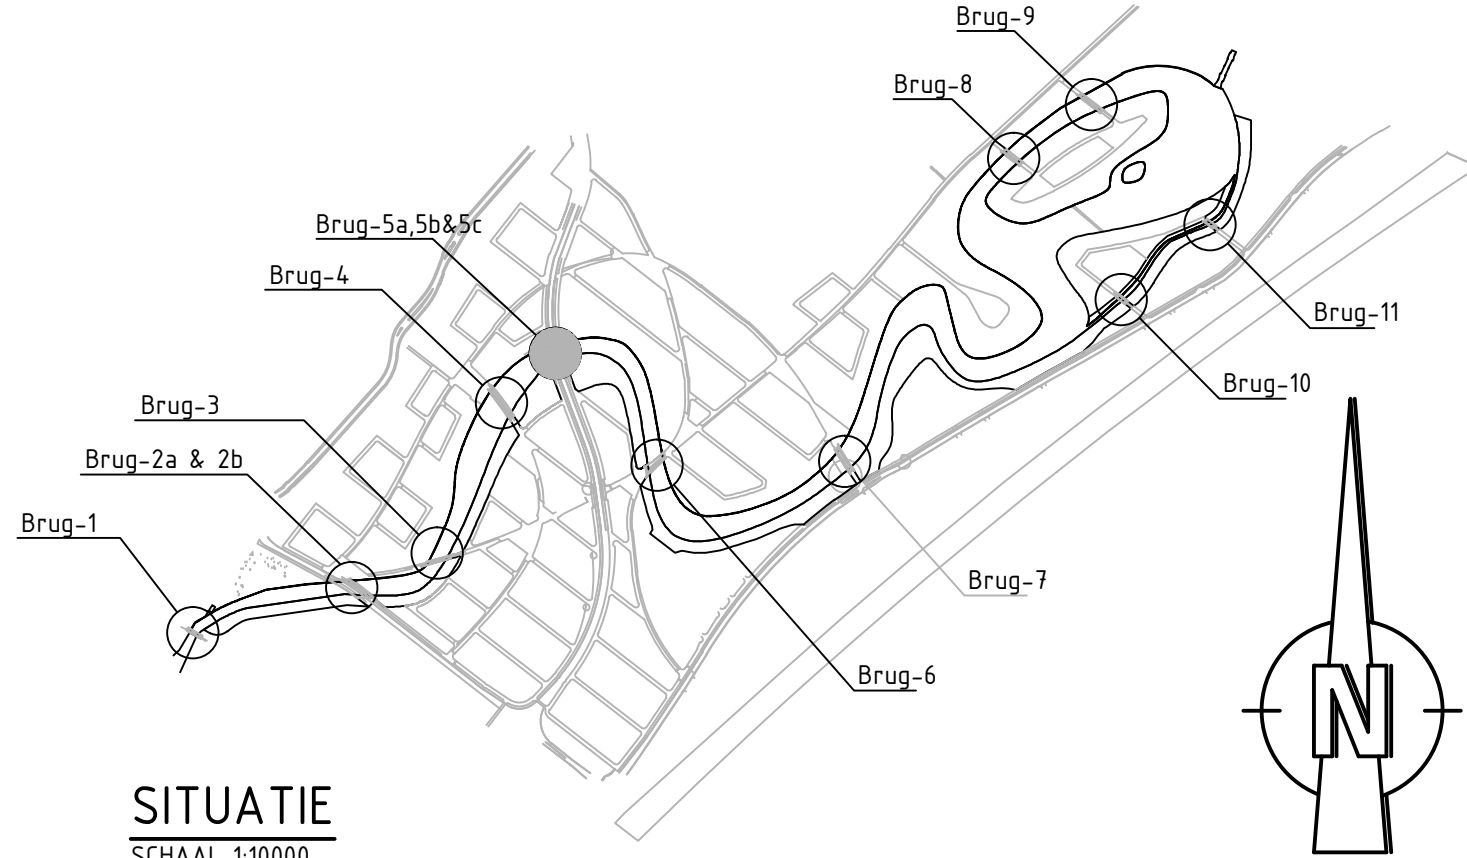
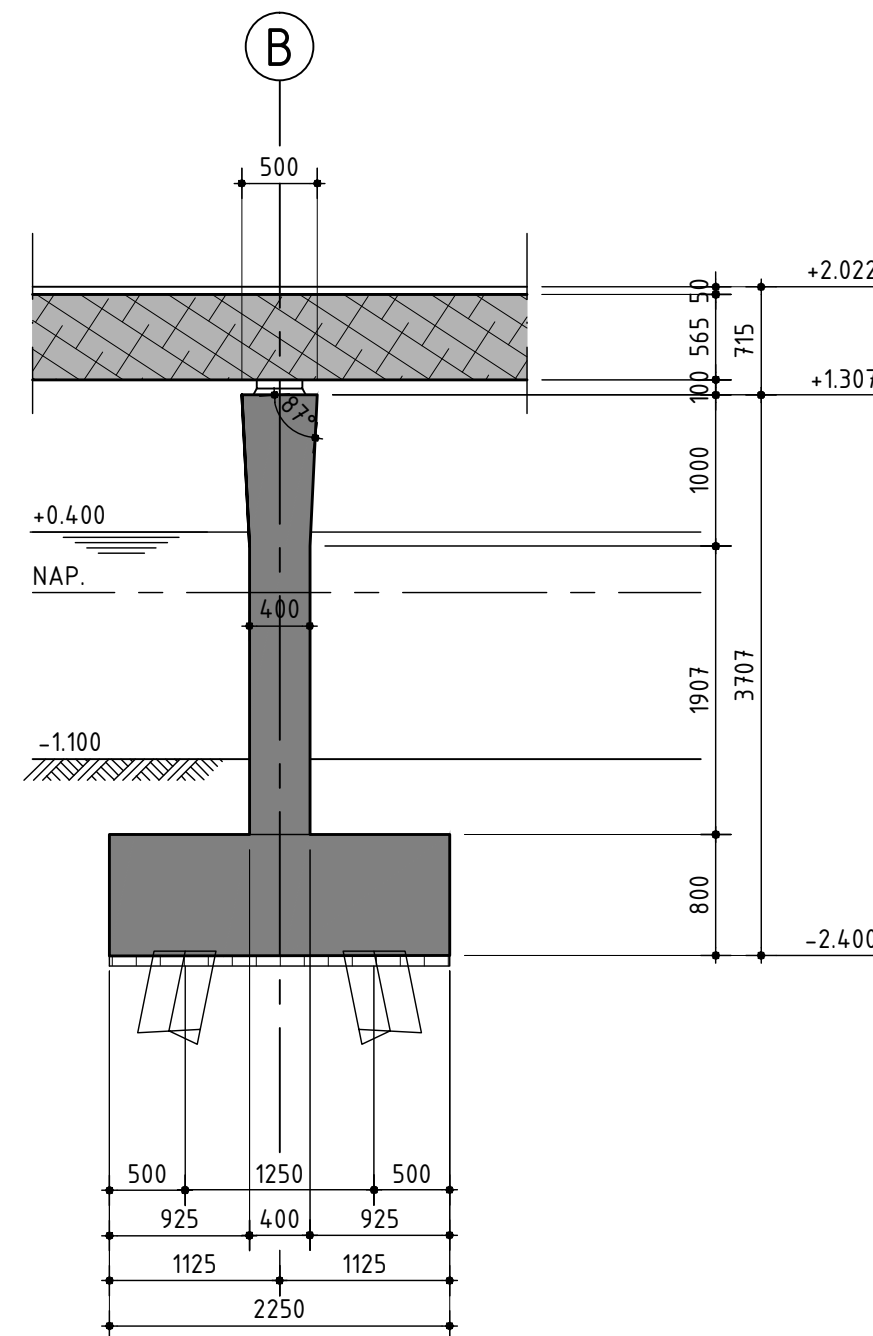
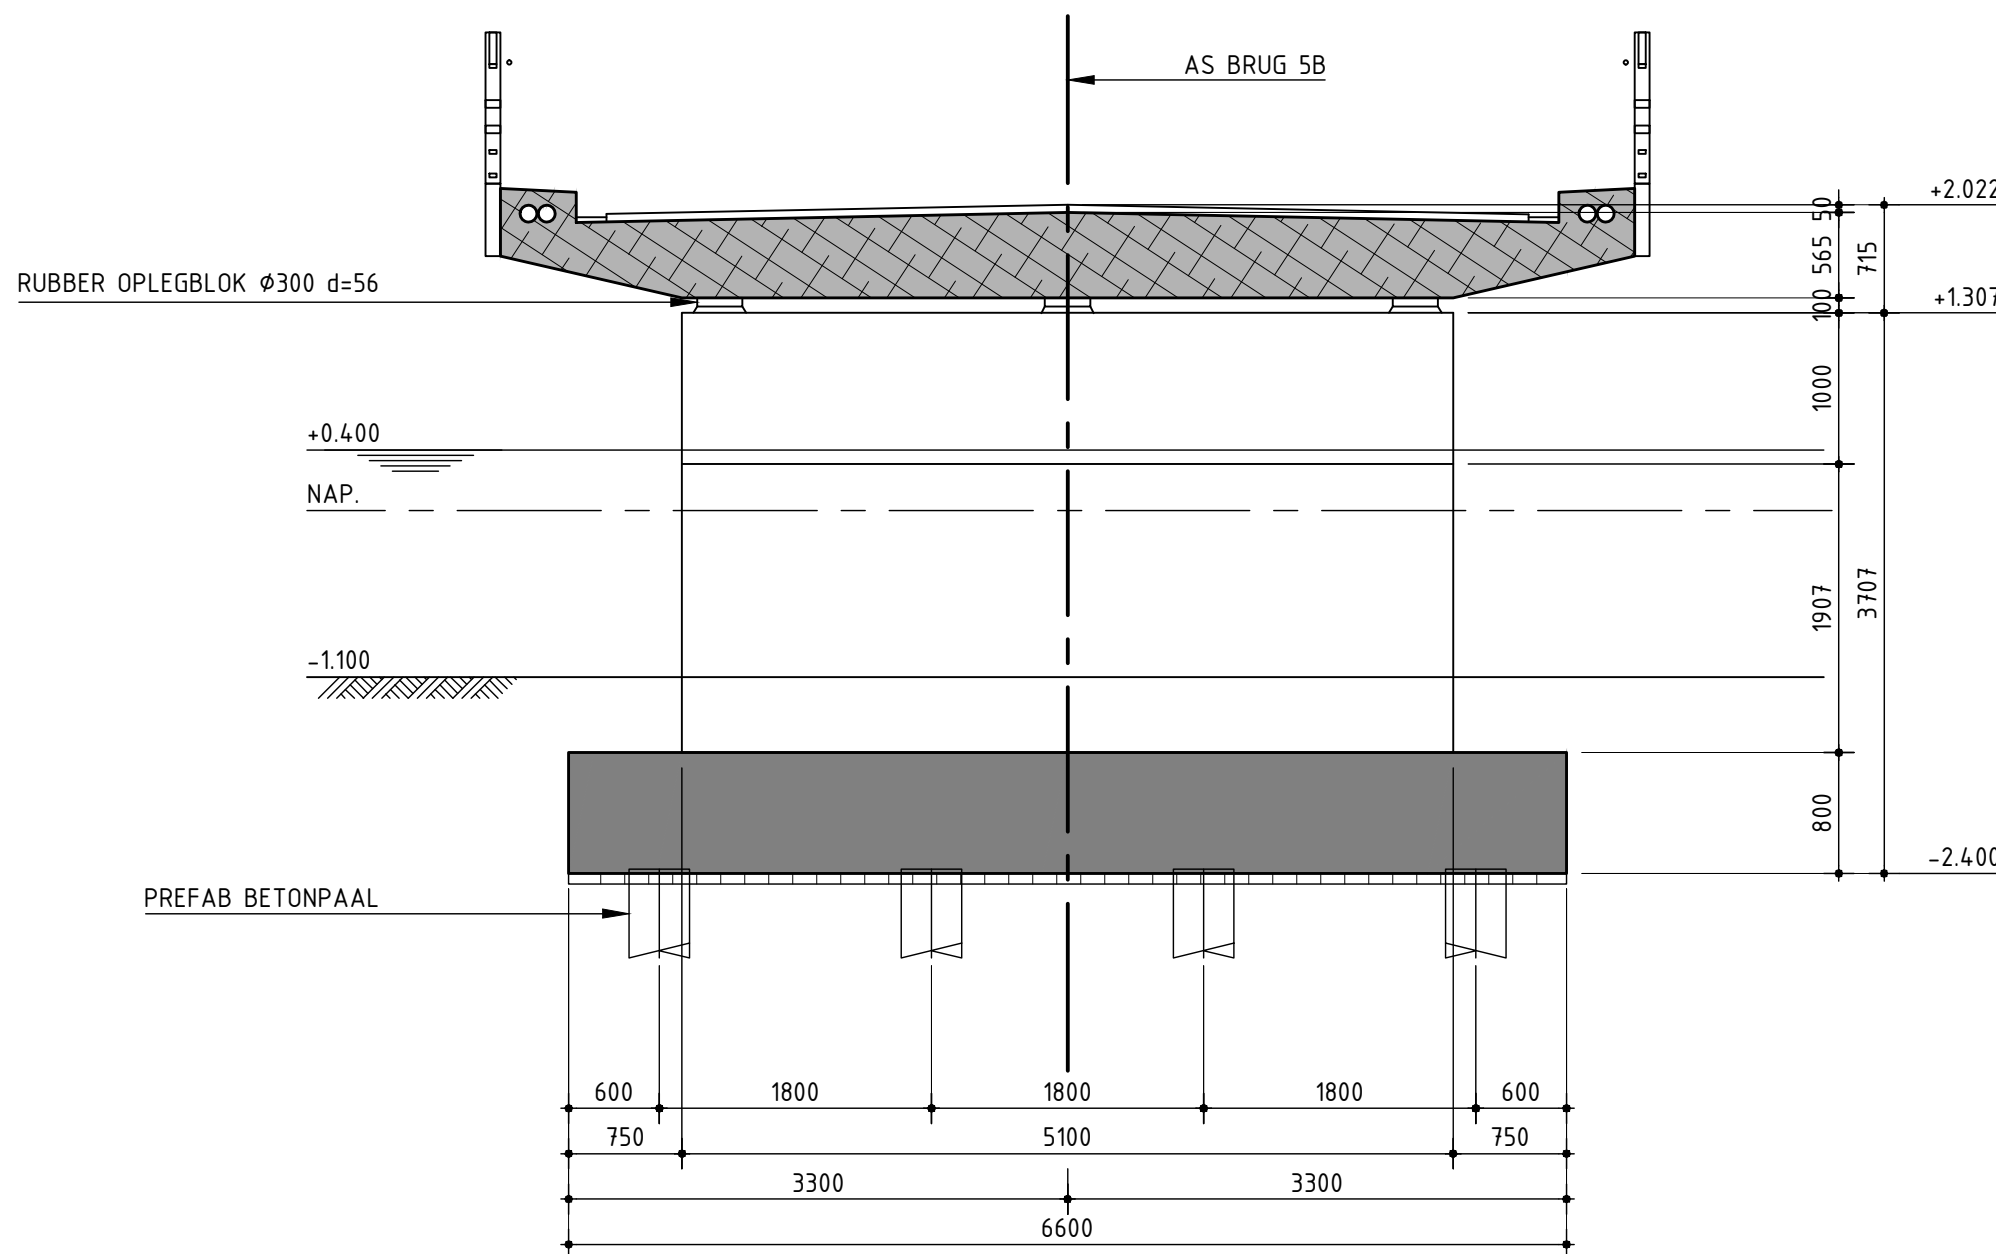
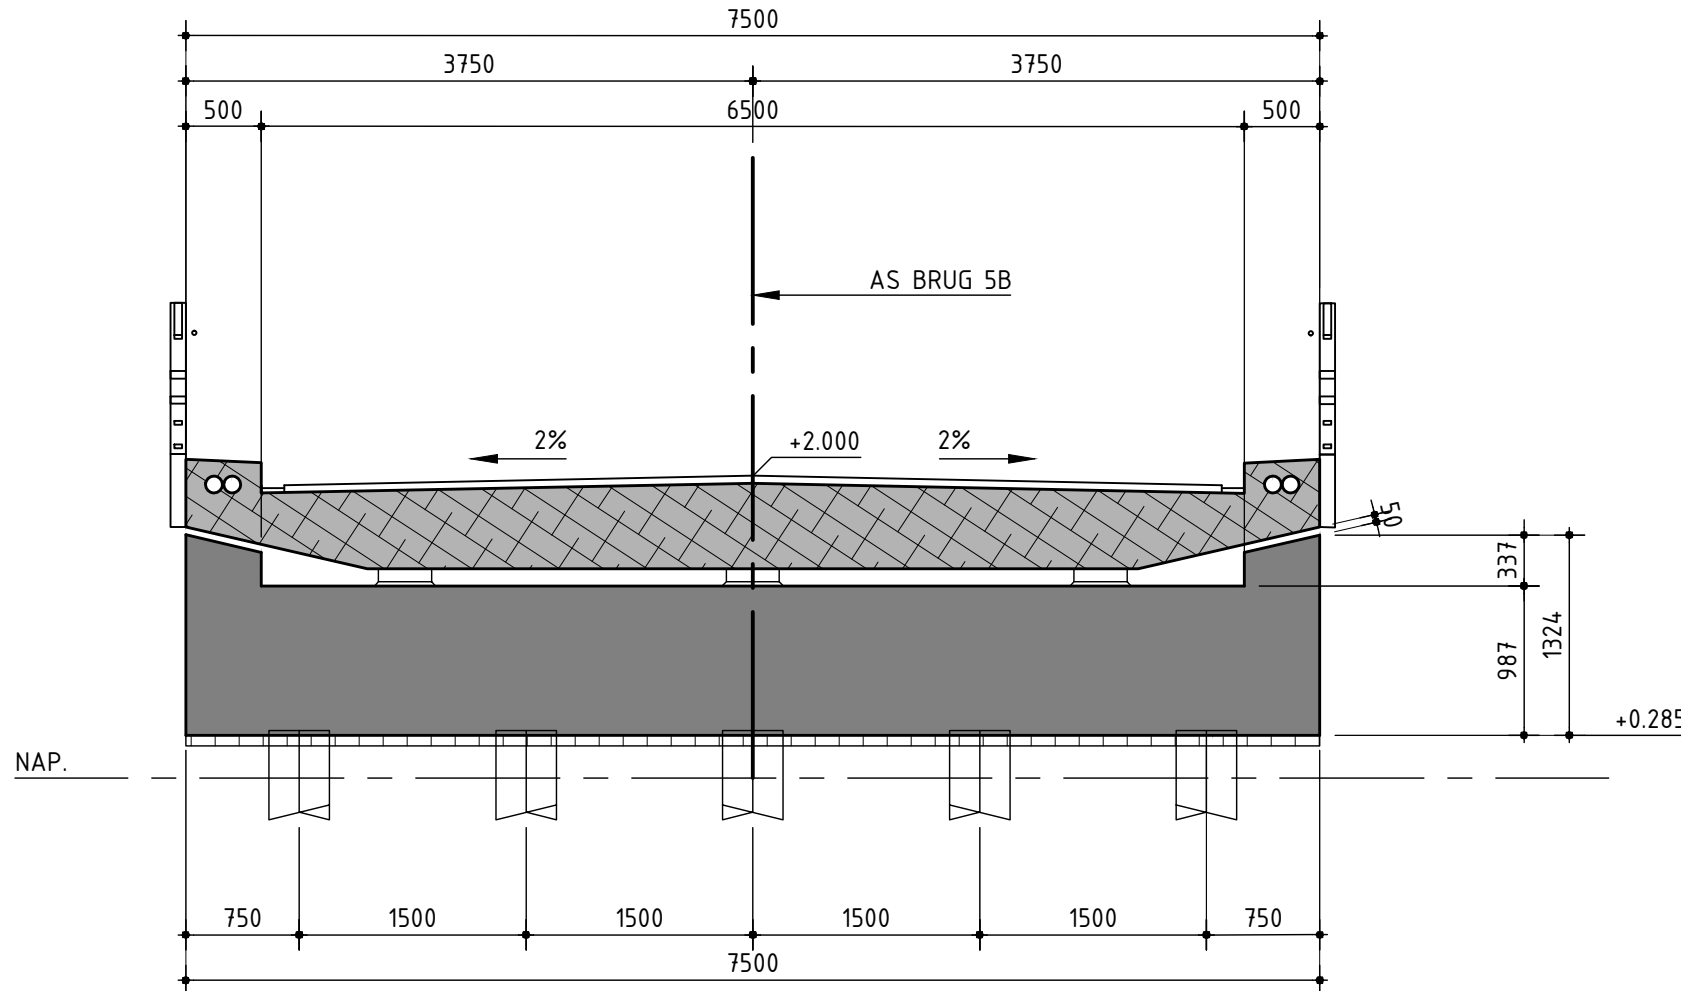
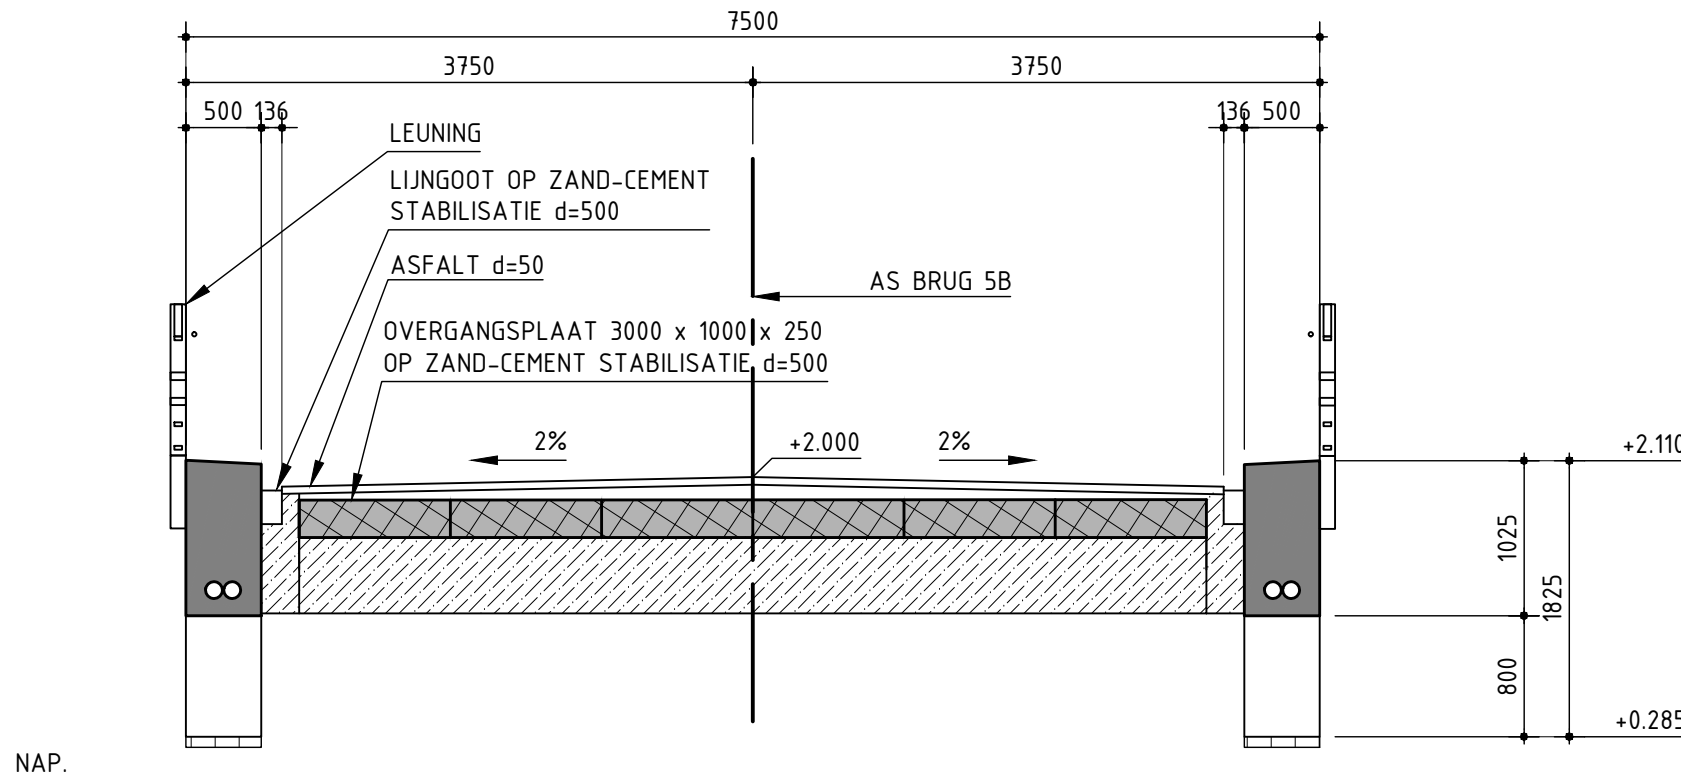
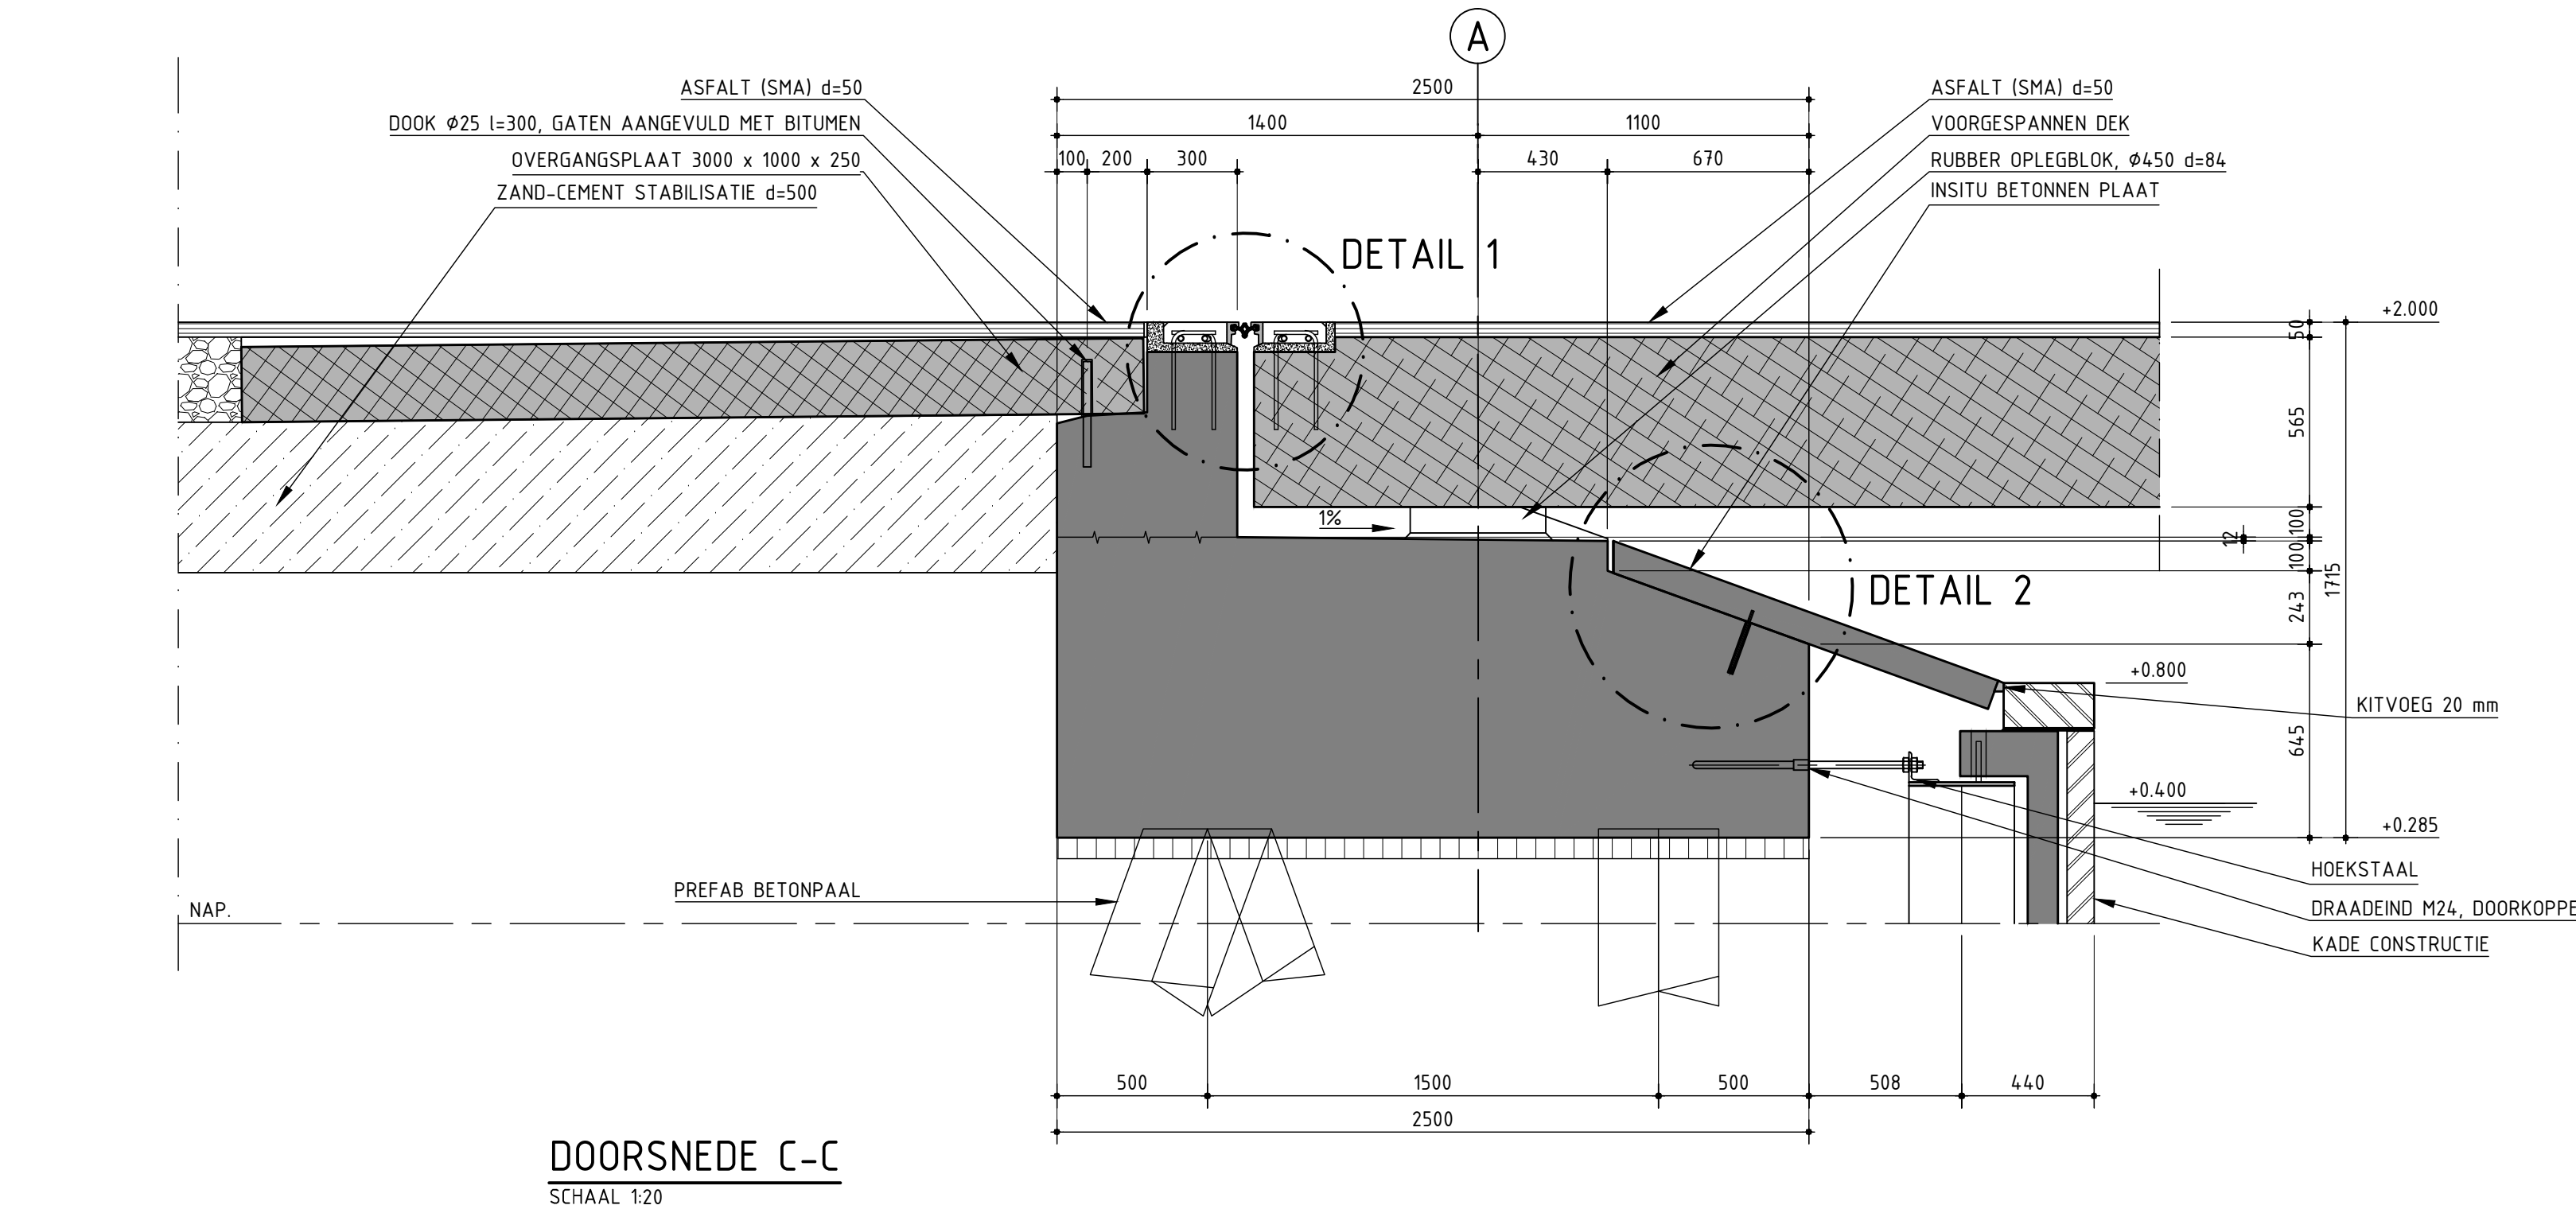
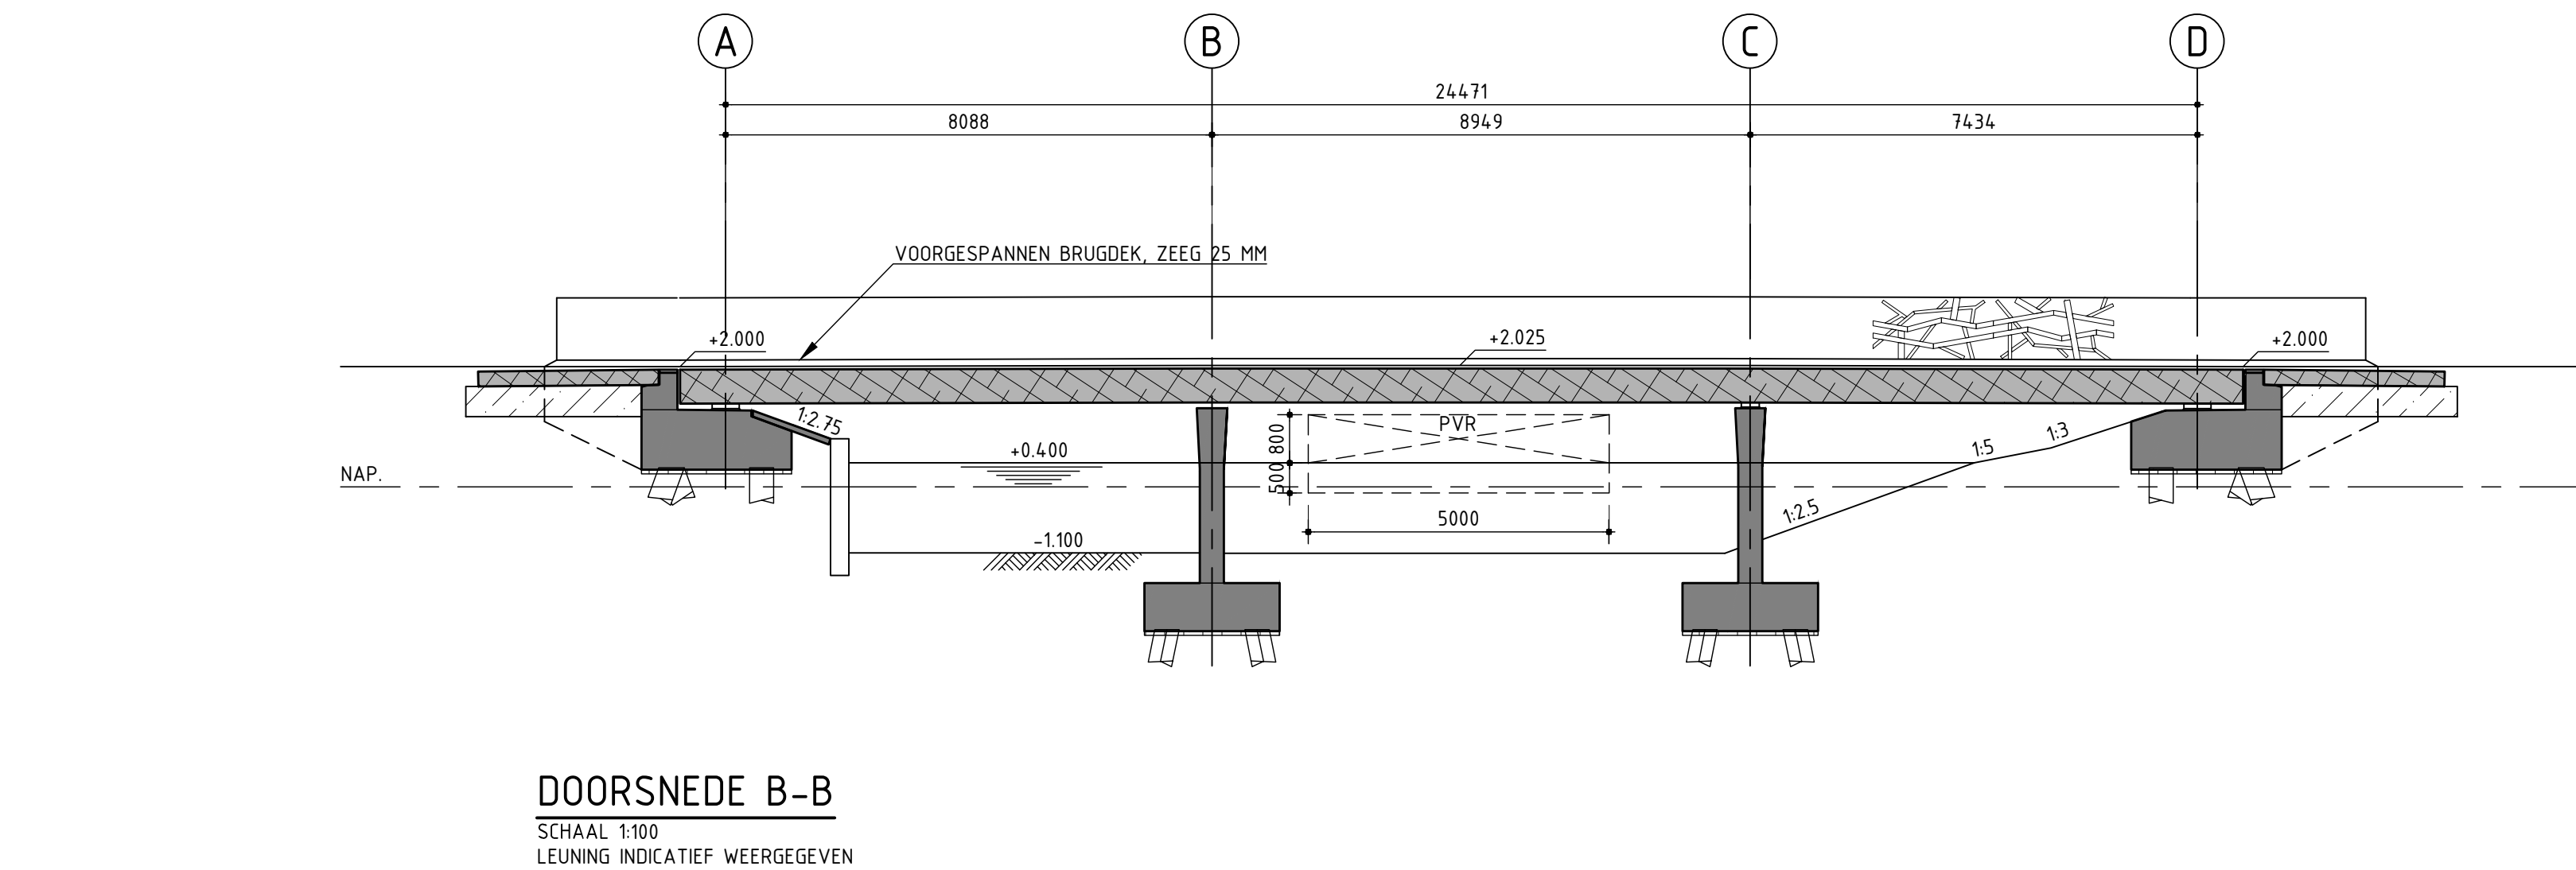


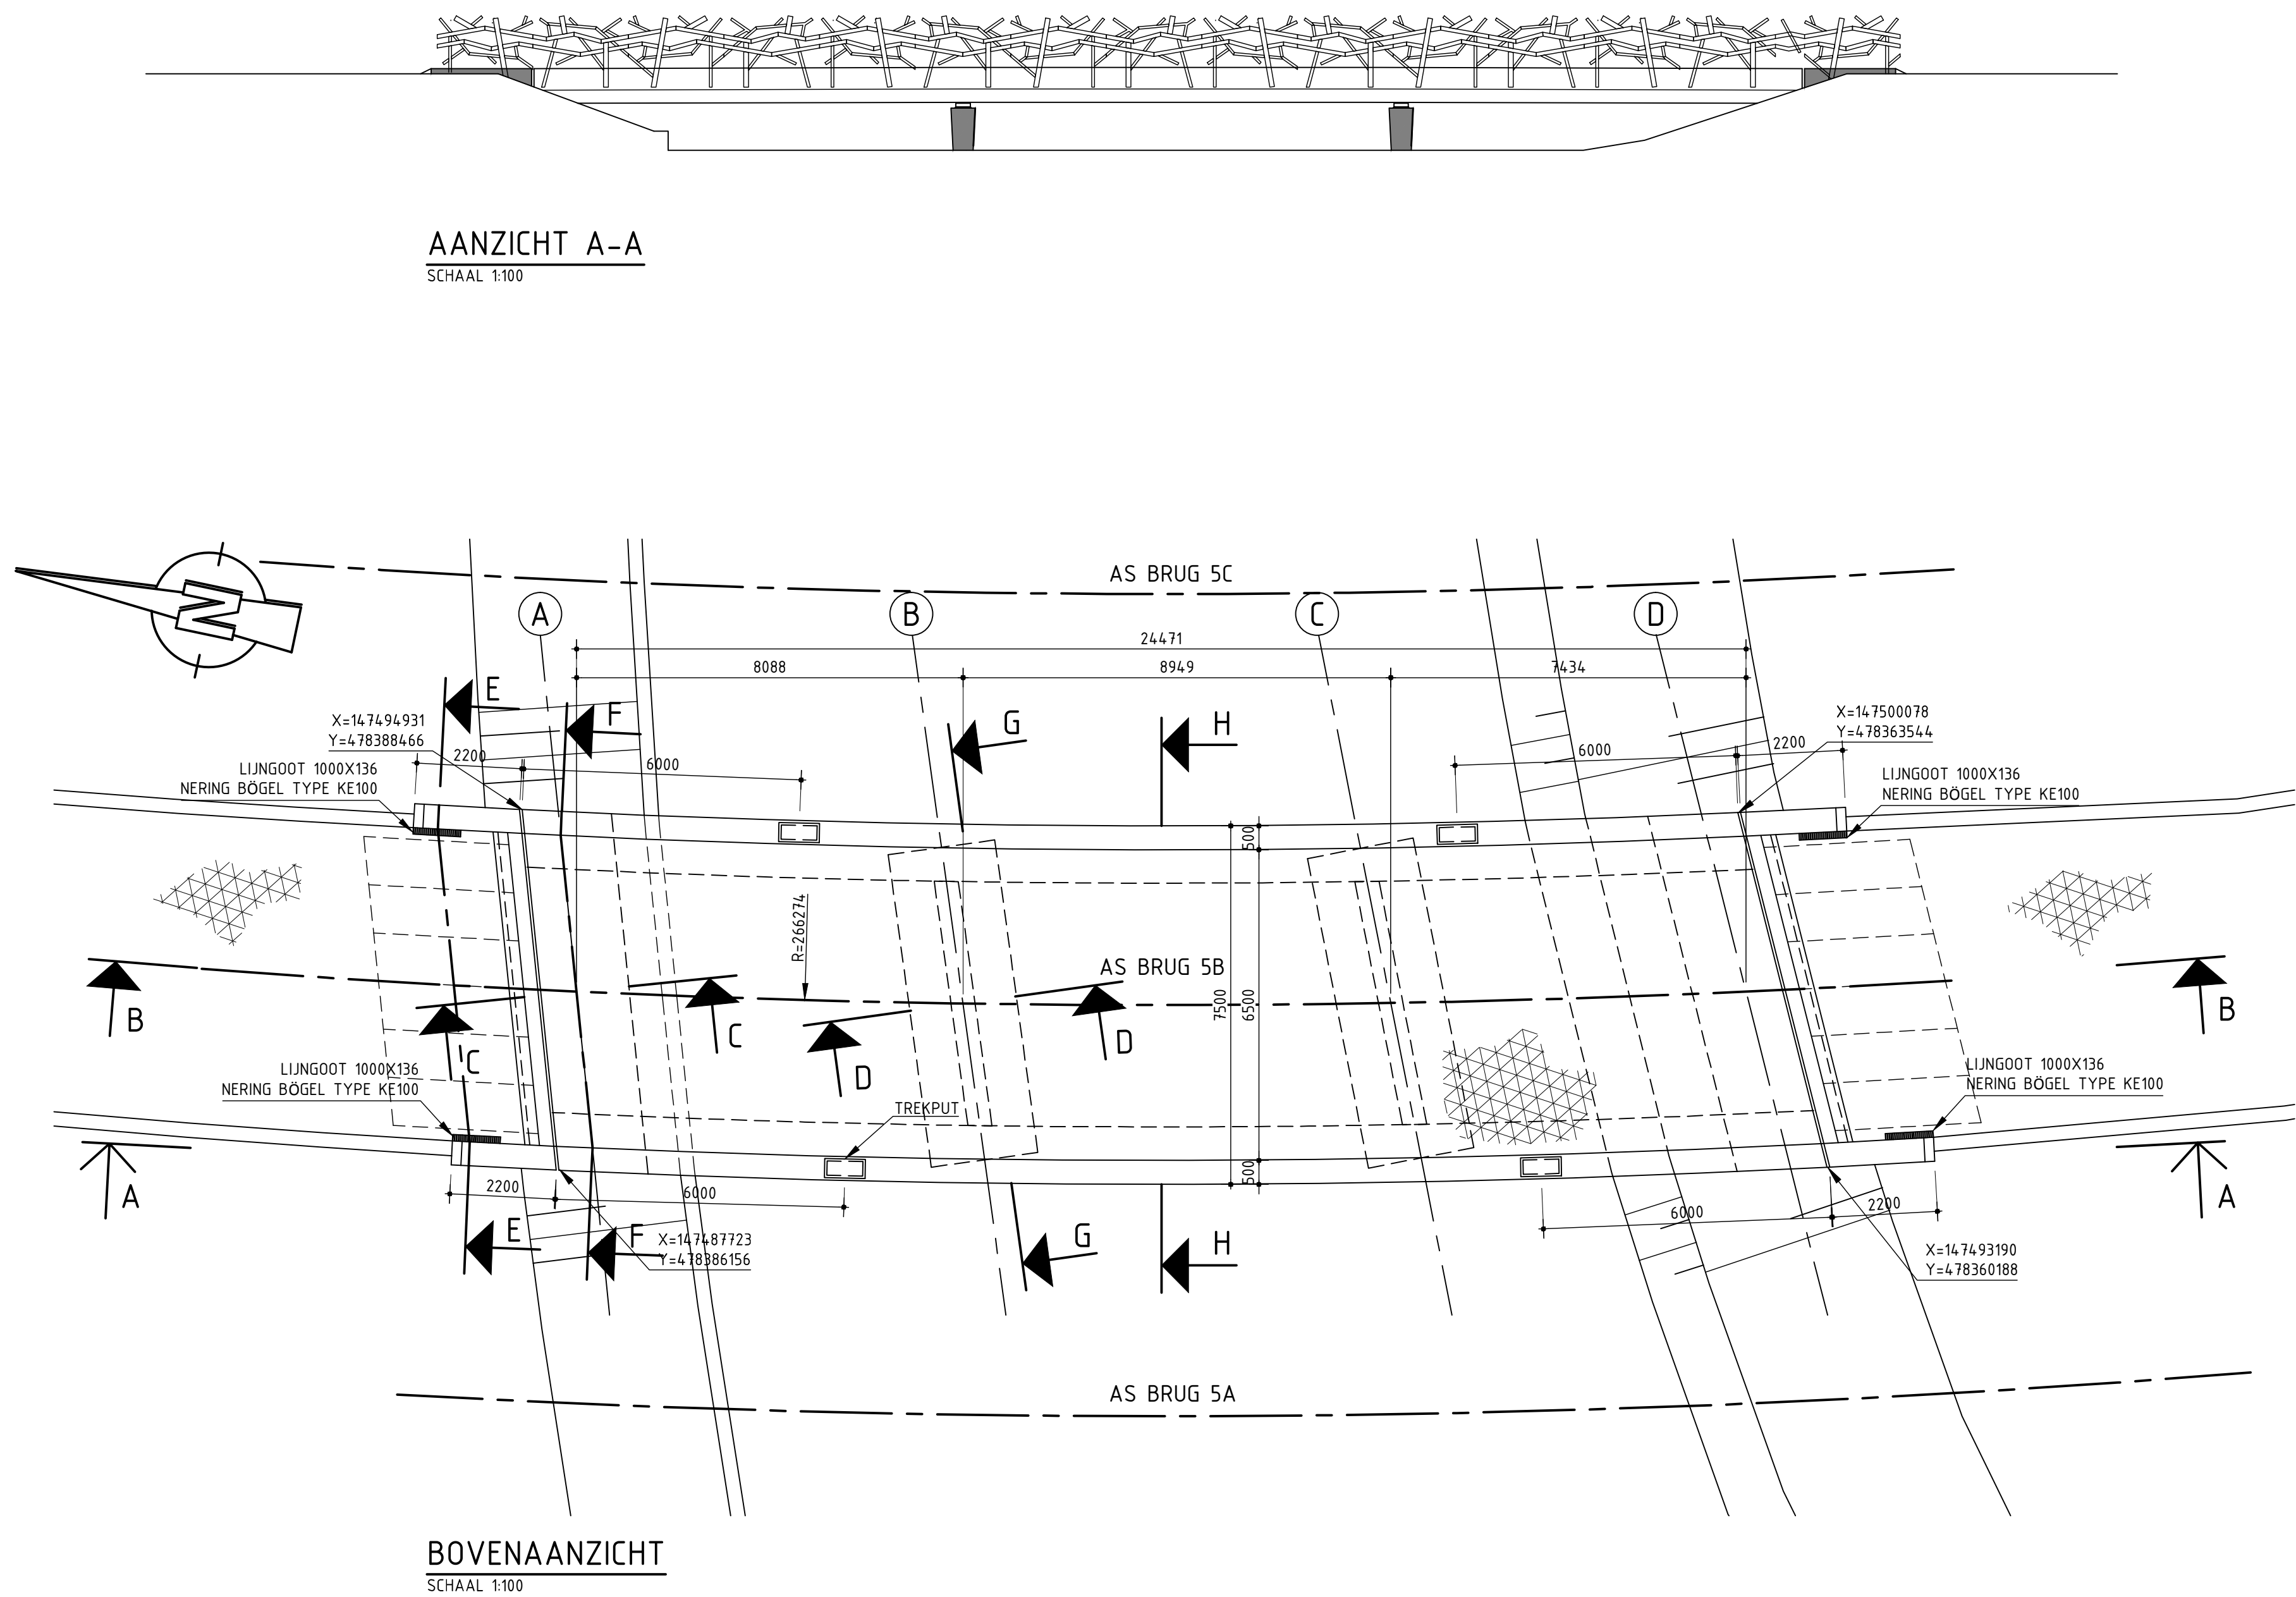

- AFWERKSTAAT**
- ALLE IN HET ZICHT NIEUWE BETONNEN ONDERDELEN VAN DE BRUGGEN ZIJN, TOT 3 METER VANAF HET AANGRENZENDE BETREDBARE OPPELVAK, VOORZIEN VAN EEN ANTIGRAFFITI COATING OP BASIS VAN PLANTAARDIGE POLY-SACHARDEN
 - BRUGGEN EN SCHAMPIKANTEN AAN DE BOVENKANT GEHYDROFOBEERD
 - INSITU BETON UITGEVOERD IN SCHOONBETON CONFORM CUR AANBEVELING 100, BEOORDELINGSKLASSE B-1
 - BRUGDEKEN UITGEVOERD IN BETONKLEUR OVEREENKOMSTIG KLEURENINDICATIE RAL 7001
 - TUSSENSTUENPUNTEN UITGEVOERD IN BETONKLEUR OVEREENKOMSTIG KLEURENINDICATIE RAL 7043
 - HET BETON VAN DE TUSSENSTUENPUNTEN OP KLEUR GEBRACHT DOOR TOEPASSING VAN KLEURPIGMENTEN
 - ASFALT UITGEVOERD ALS SMA MET BASALT IN TOPLAAG, KLEUR ZWART
 - WERKVLDER DIK 70 mm
 - OVERGANGSPLATEN AAN DE BOVENZIJDE GEHYDROFOBEERD.

BIJBEHOORENDE TEKENINGEN

1172-AB-2054 BRUG 5B, DETAILS
1172-AB-2058 BRUG 5B, PALENPLAN

OPMERKINGEN

MATEN IN mm
HOOGTE/MAATVOERING IN m T.O.V. NAP
HOEKEN IN DECIMAAL STELSEL (90°)
COORDINATEN IN mm, WEERGEGEVEN IN RD STELSEL

LEGENDA

	GEWAPEND BETON		WEGFUNDING
	PREFAB BETON		METSELWERK
	VOORGESPANNEN BETON		NATUURSTEEN
	ZAND-CEMENT STABILISATIE		ASFALT (DOORSNEDE)
	ASFALT (BOVENAANZICHT)		
	HYDROFOBEREN BETONOPPELVAK		

AANNEMINGSMAATSCHAPJI VOBI B.V.
BLARICUMMERMEENT

AS BUILT
BRUG 5B
DOORSNEDEN EN AANZICHTEN

Getekend	R. Brouwer	Schaal	1:100
Beoordeeld	B.S.J. Blok		
Goedgekeurd	R.M. de Rijk		
Datum	02-11-2012	Formaat	A0

1172-AB-2051

VOBI
BETON EN WATERWERK
Postbus 3
3845 ZJ VINKEVEEN
Telefoon 0297-261231
www.vobi.nl