
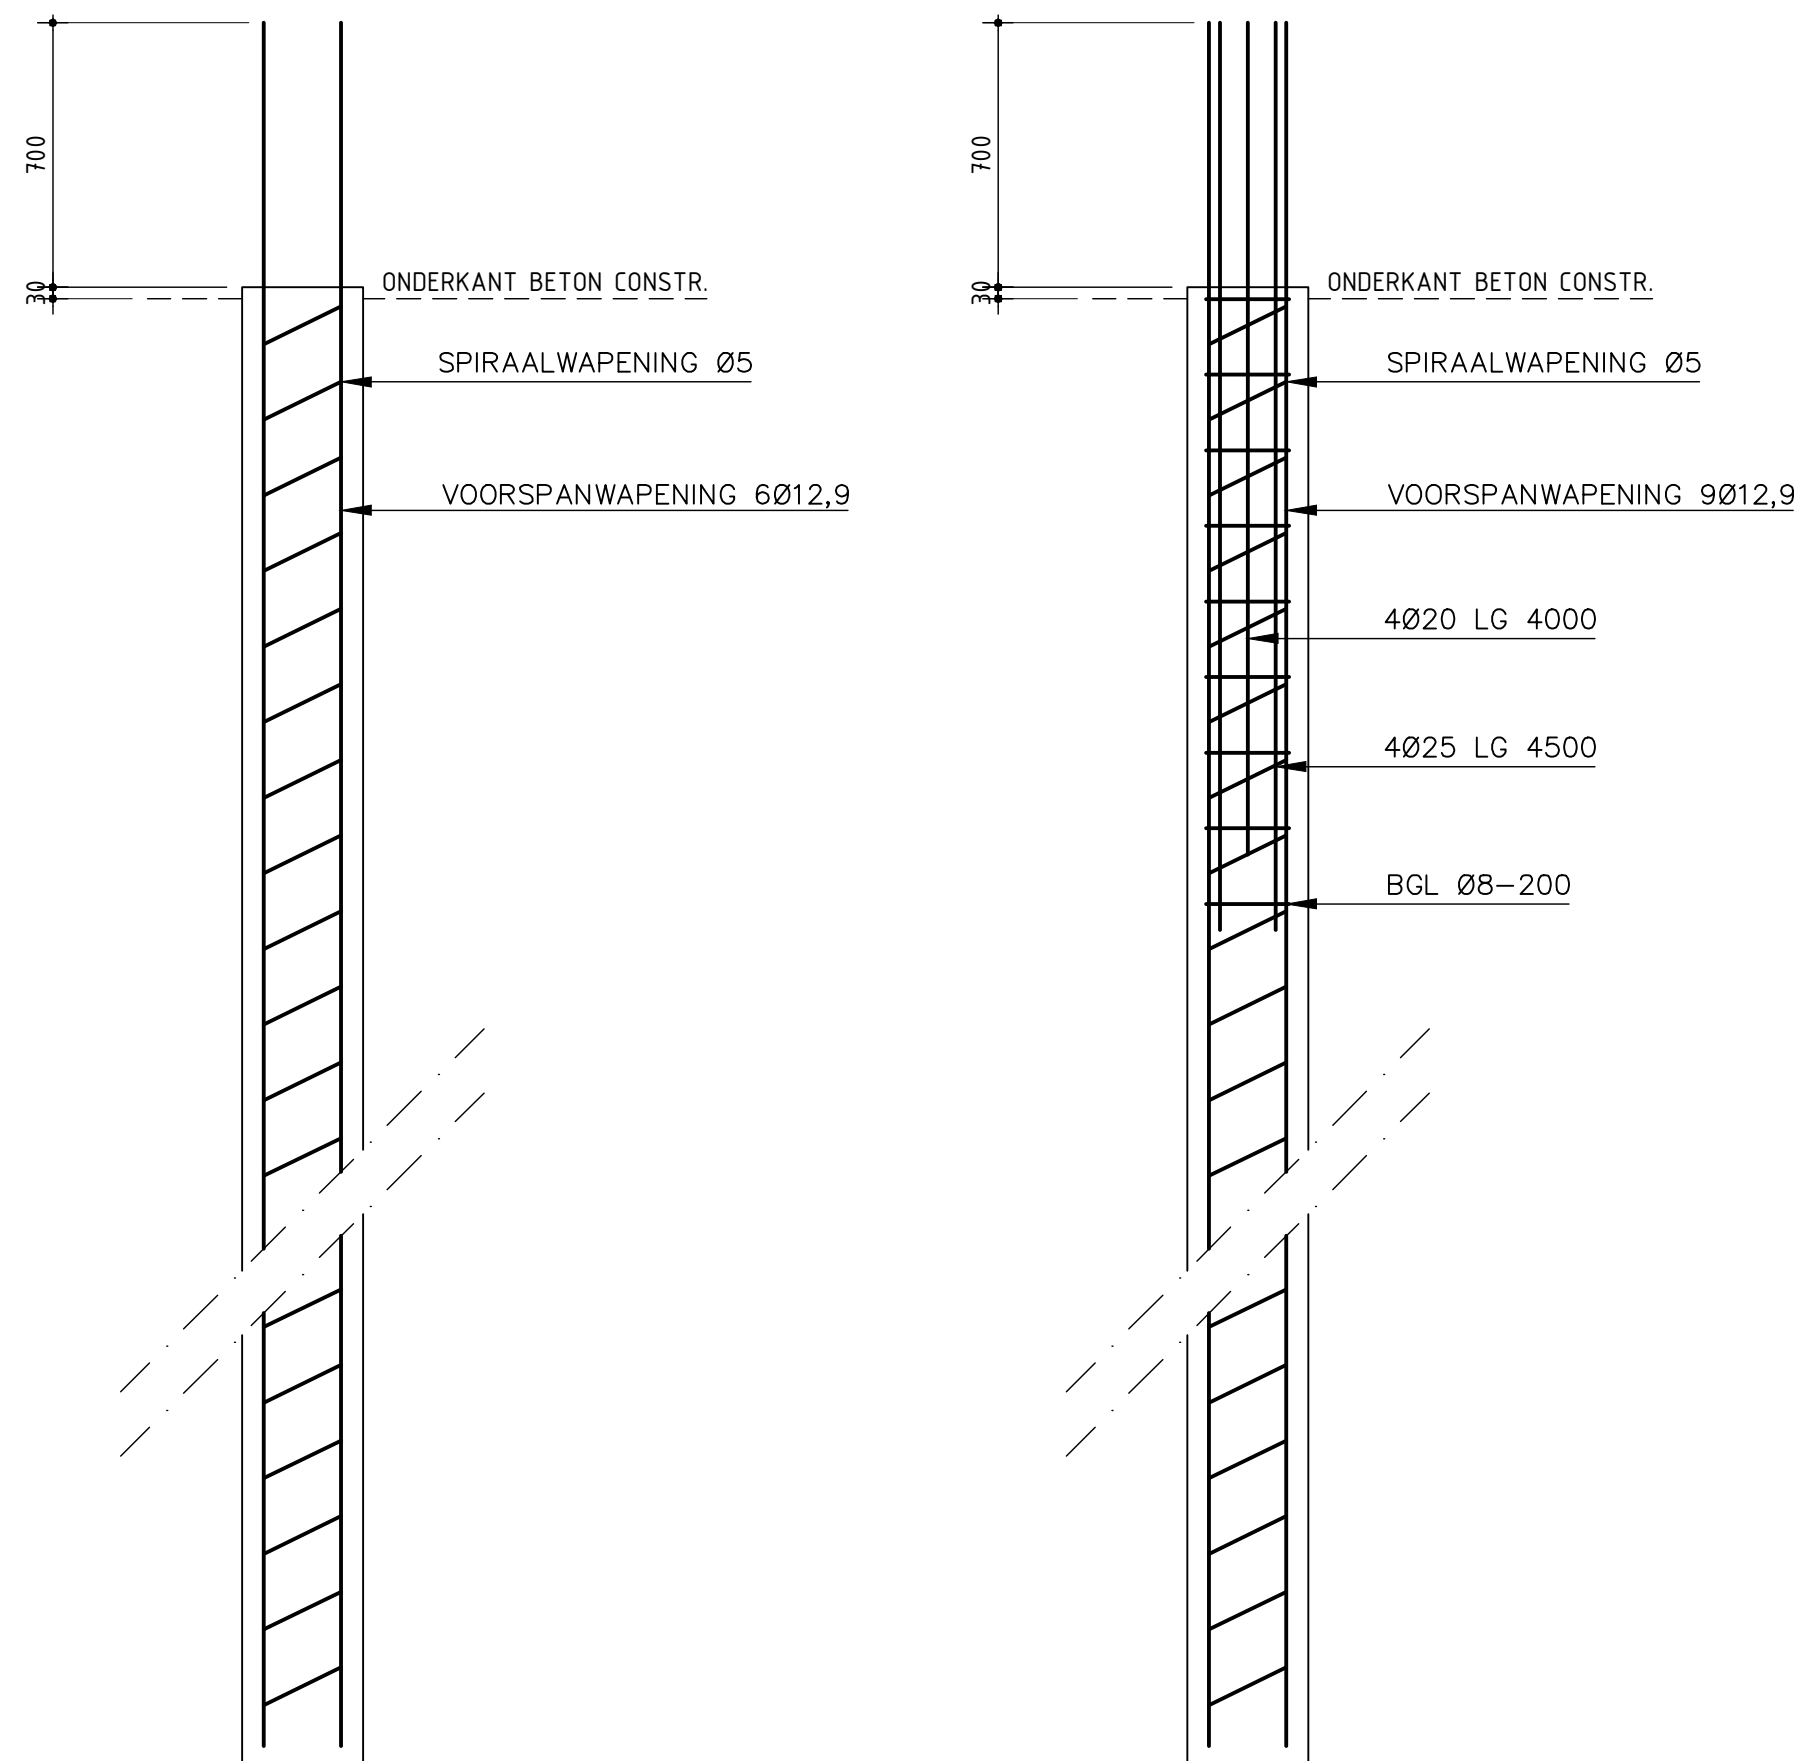


PAALLOCATIES

SCHAAL 1: 50

POSITIE PALEN CONFORM MEETRAPPOROT 'ASBUILT PALEN BRUG 5B'

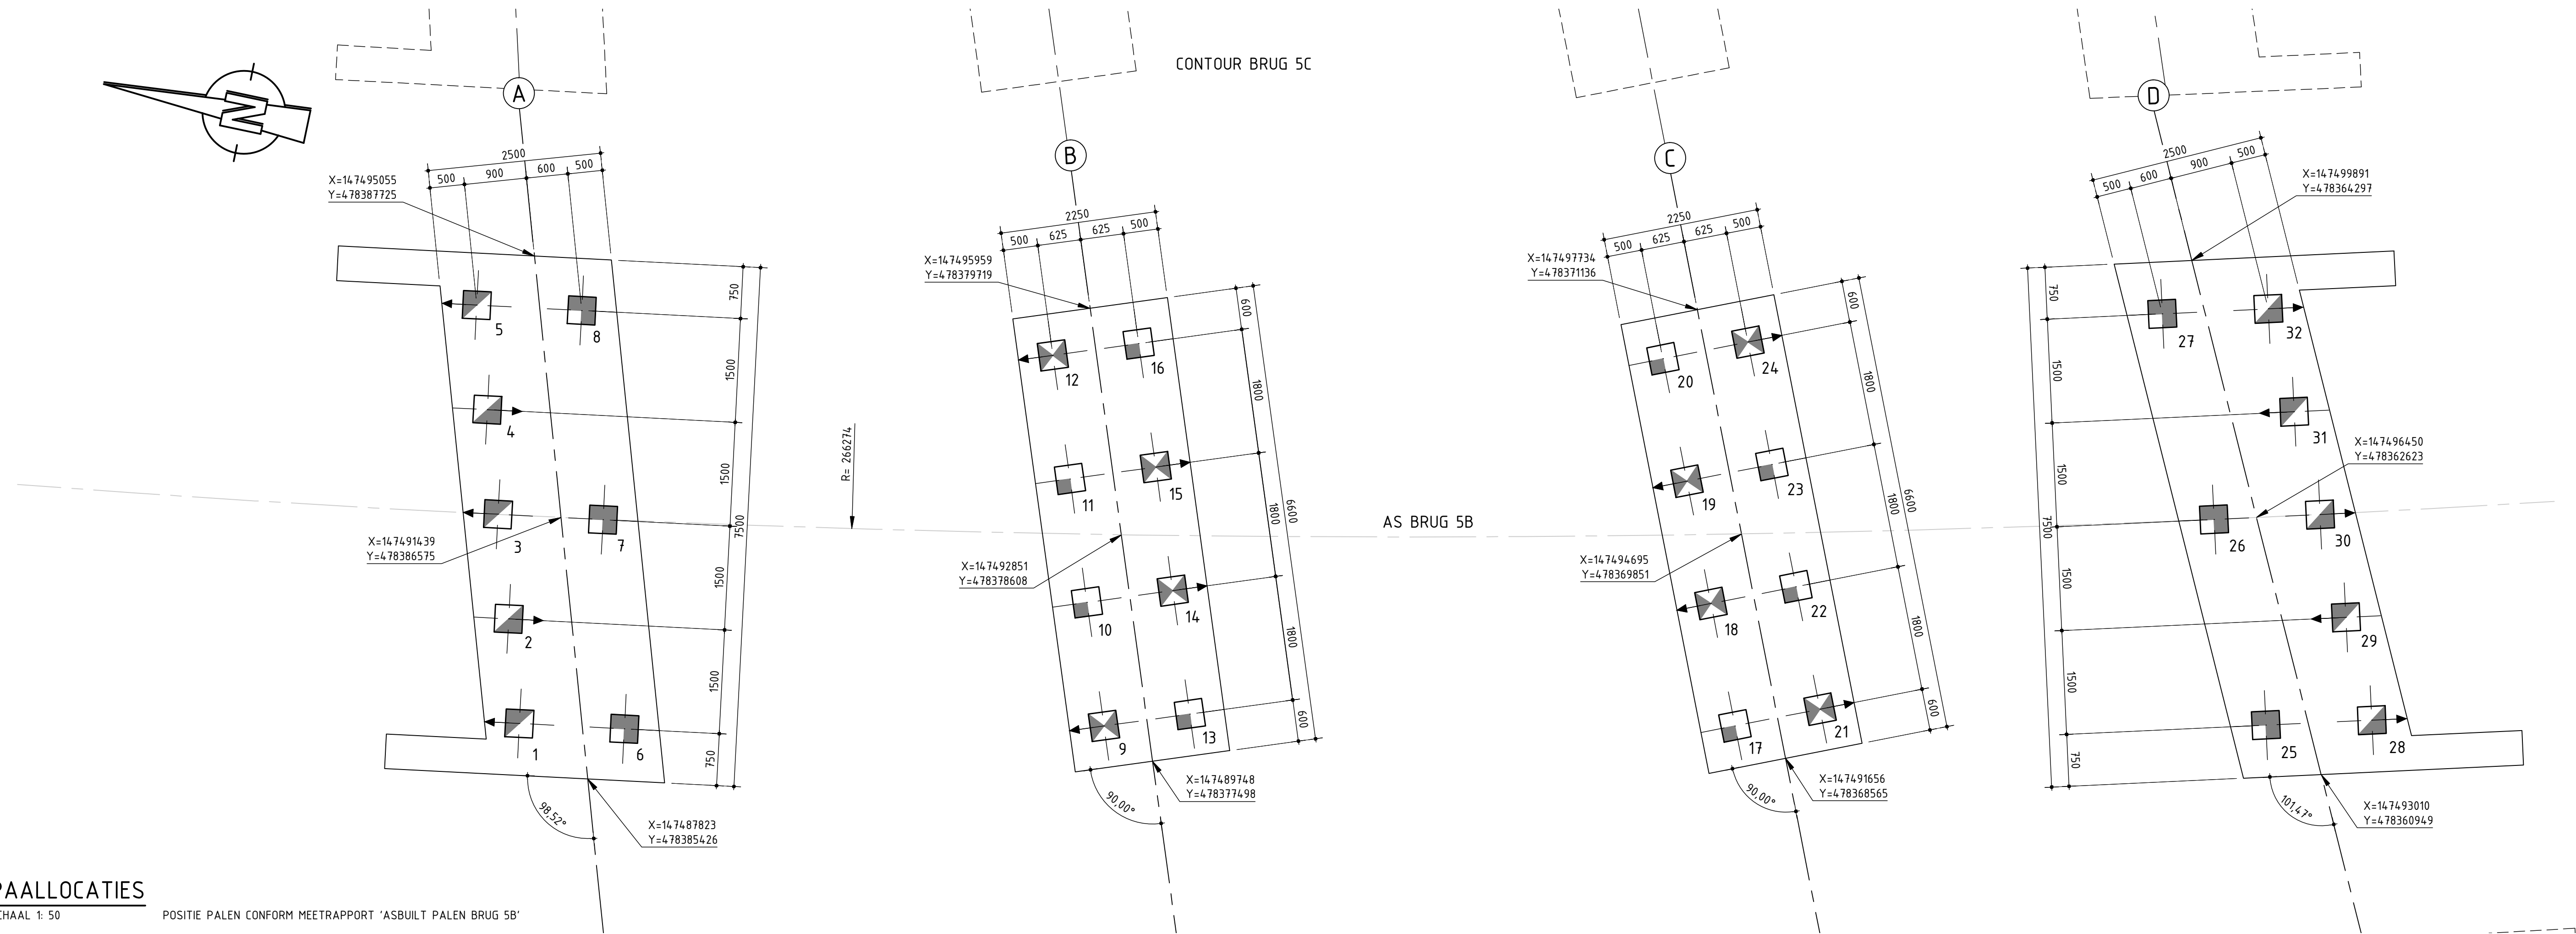


PRINCIPE WAPENING
PALEN TUSSENSTEUNPUNTEN

SCHAAL 1: 20

PRINCIPE WAPENING
PALEN LANDHOOFDEN


SCHAAL 1: 20

PALENSTAAT						
MERK	AANTAL	AFMETINGEN	SCHOORSTAND	AFHAKNIVEAU	PAALPUNT.NIV.	KOPWAPENING
	8	400 x 400	TE LOOD	-2.370	-15.000	-
	8	400 x 400	7 : 1	-2.370	-15.000	-
	6	400 x 400	TE LOOD	+0.315	-15.000	4Ø25 lg 4500 4Ø20 lg 4000
	10	400 x 400	7 : 1	+0.315	-15.000	4Ø25 lg 4500 4Ø20 lg 4000
BETON KWALITEIT PALEN: C45/55 STAALKWALITEIT WAPENING B500B DEKKING 55 mm						

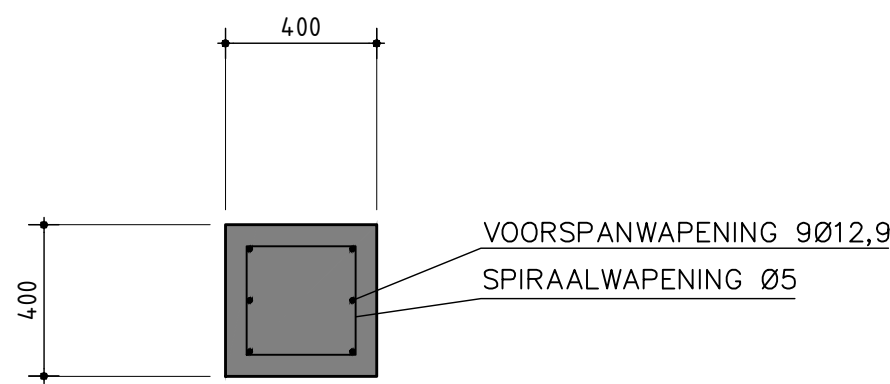


DOORSNEDE KOPWAPENING
PALEN TUSSENSTEUNPUNTEN

SCHAAL 1: 20

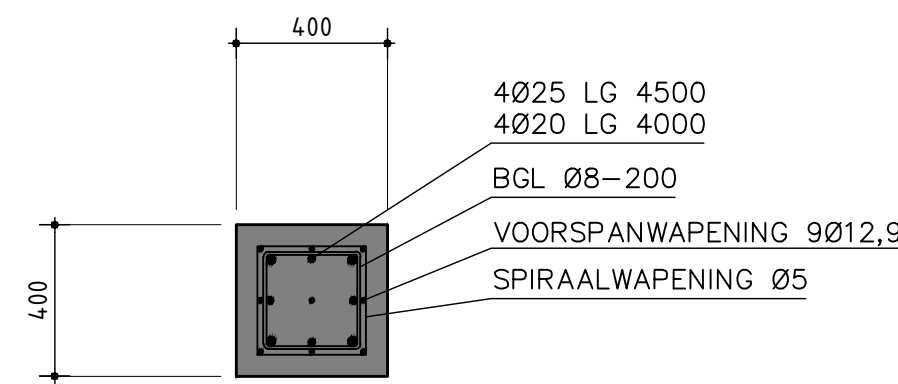

DOORSNEDE KOPWAPENING
PALEN LANDHOOFDEN

SCHAAL 1: 20

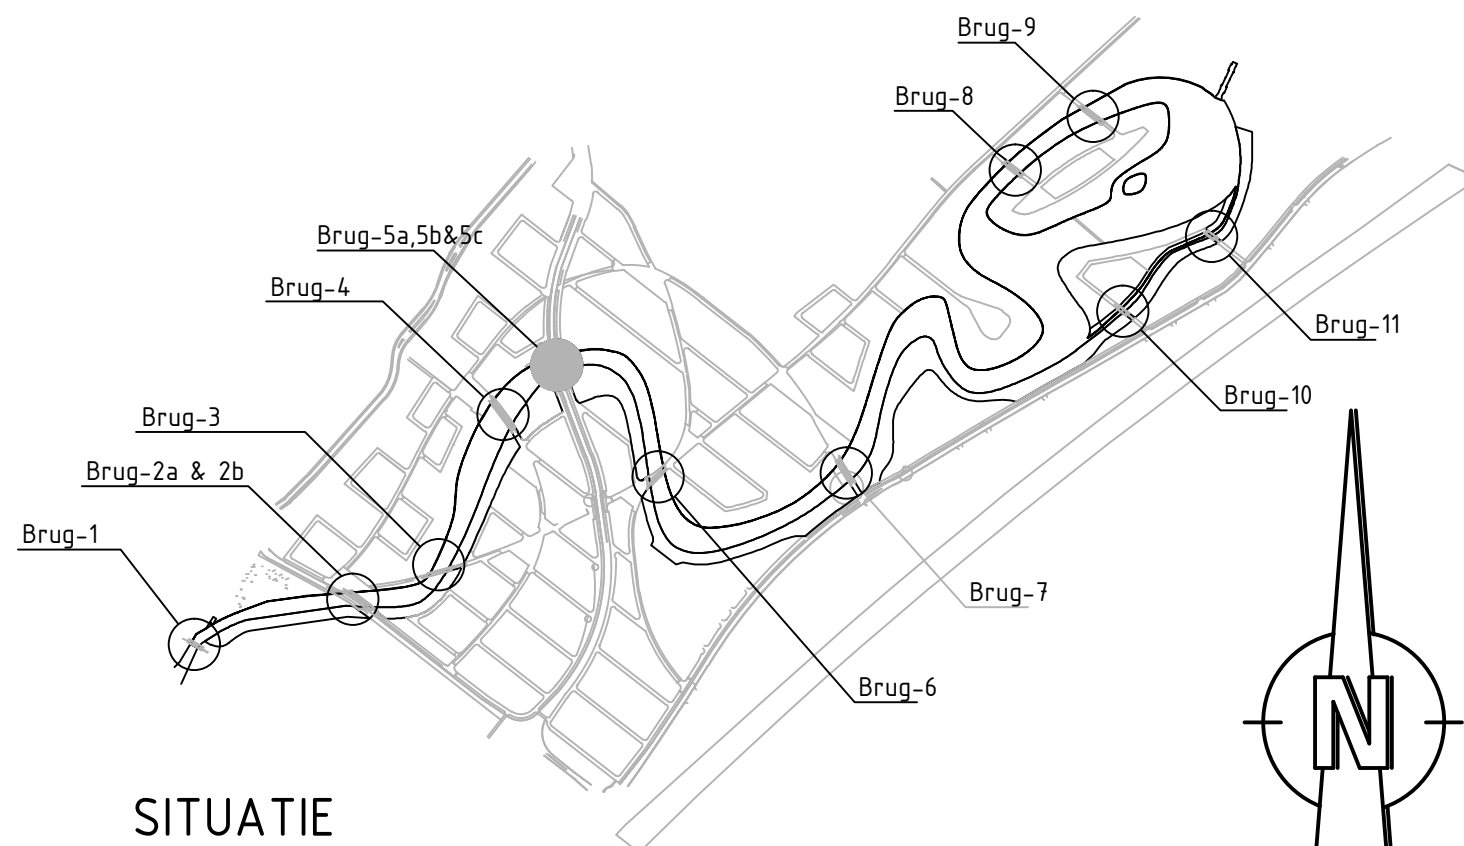

SITUATIE

SCHAAL 1:10000

BIJBEHORENDE TEKENINGEN

1172-AB-2051 BRUG 5B, BOVENAANZICHT EN DOORSNEDEN
1172-AB-2054 BRUG 5B, DETAILS

OPMERKINGEN

MATEN IN mm
HOOGTEMAATVOERING IN m T.O.V. NAP.
HOEKEN IN DECIMAAL STELSEL (360°)
COÖRDINATEN IN mm, WEERGEGEVEN IN RD STELSEL
MAATVOERING IN BOVENAANZICHT T.O.V. ONDERKANT CONSTRUCTIEVLOER

AANNEMINGSMAATSCHAPIJ VOBİ B.V.
BLARICUMMERMEENT

AS BUILT
BRUG 5B
PALENPLAN

VOBİ
BETON- EN WATERBUW

Postbus 3
3645 ZJ VINKEVEEN
Telefoon 0297-261231
www.vobi.nl

Getekend R. Brouwer
Gecontroleerd B.S.J. Blok
Goedgekeurd R.M. de Rijk
Datum 02-11-2012

F
E
D
C
B
A
0 02-11-2012
Revisie
Wijzigingen
Schaal 1: 50
1172-AB-2058
Formaat A1