


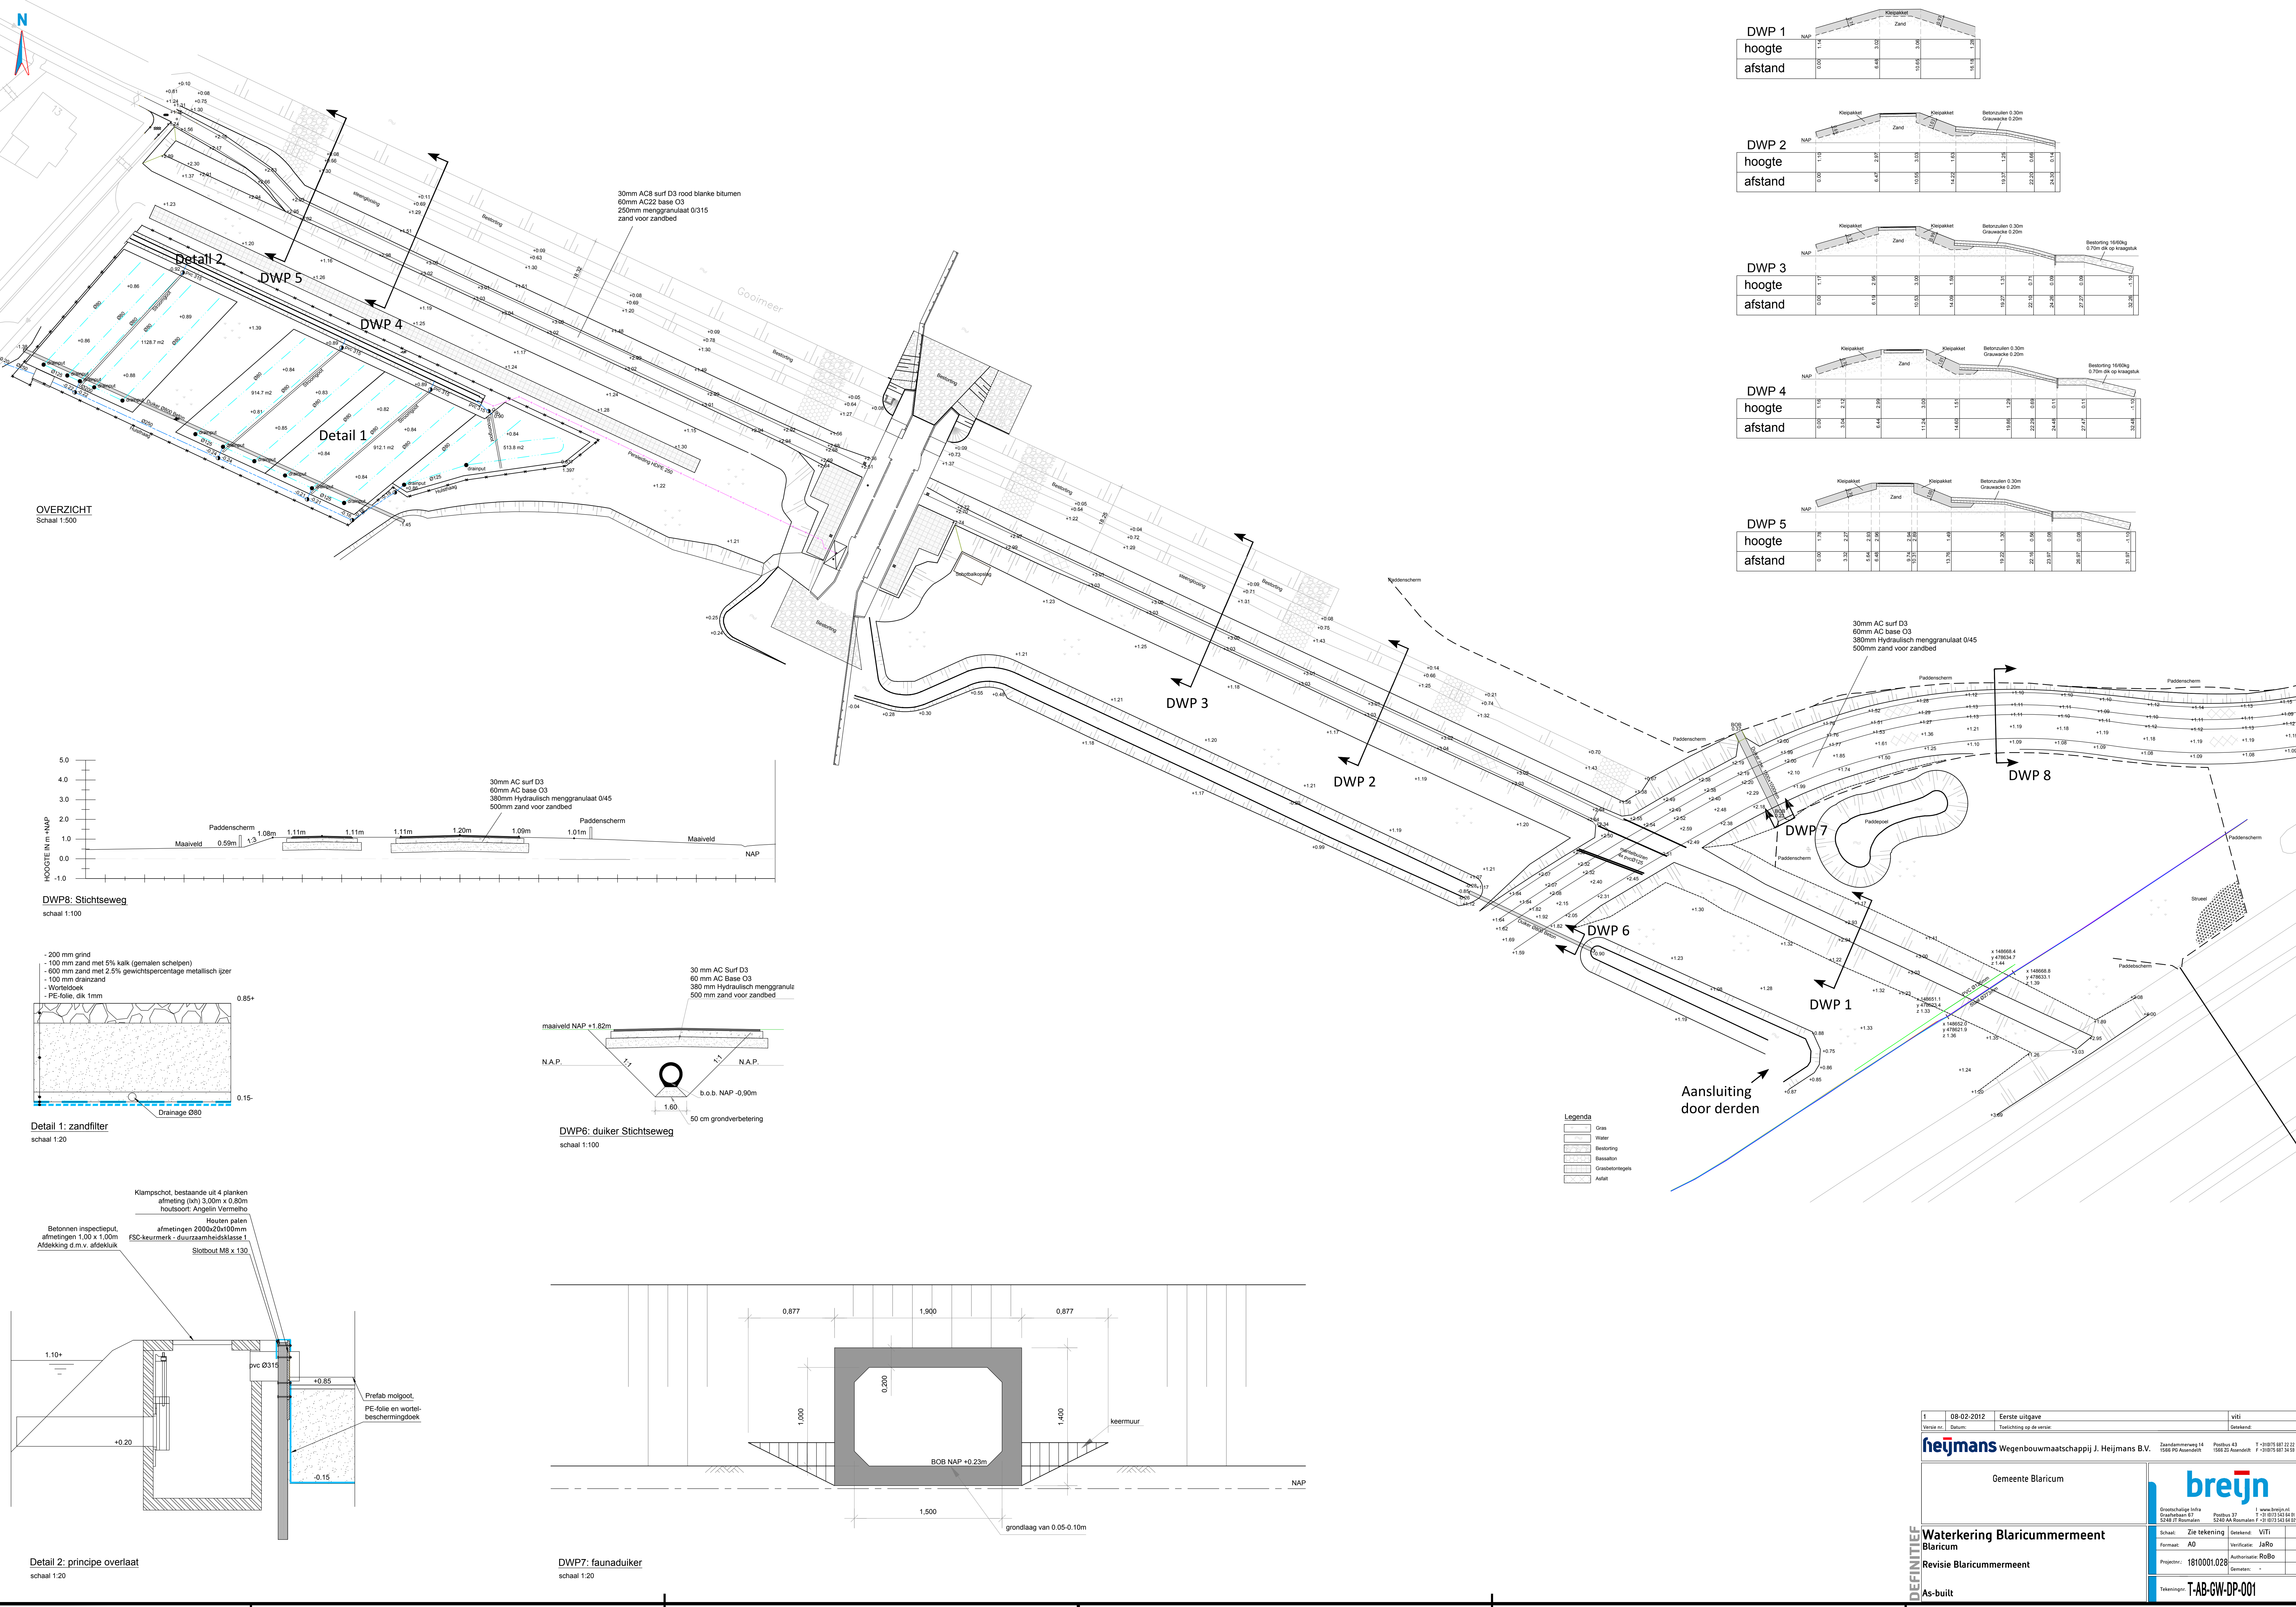

DWP 1	
hoogte	1.17
afstand	0.00

DWP 2	
hoogte	1.10
afstand	0.00


DWP 3	
hoogte	1.17
afstand	0.00

DWP 4	
hoogte	1.16
afstand	0.00


DWP 5	
hoogte	1.16
afstand	0.00

OVERZICHT


Schaal 1:500

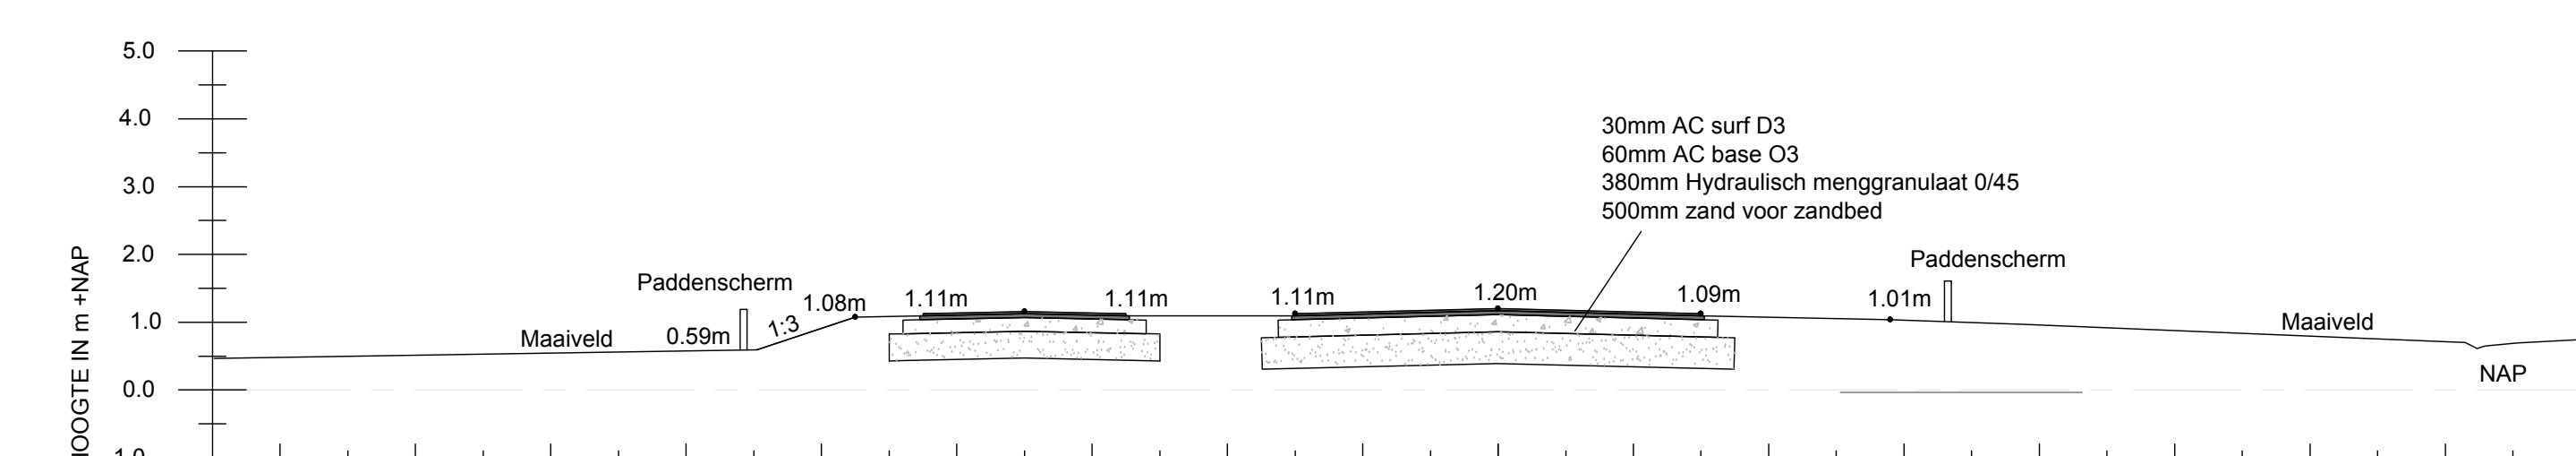


DWP8: Stichteseweg
schaal 1:100

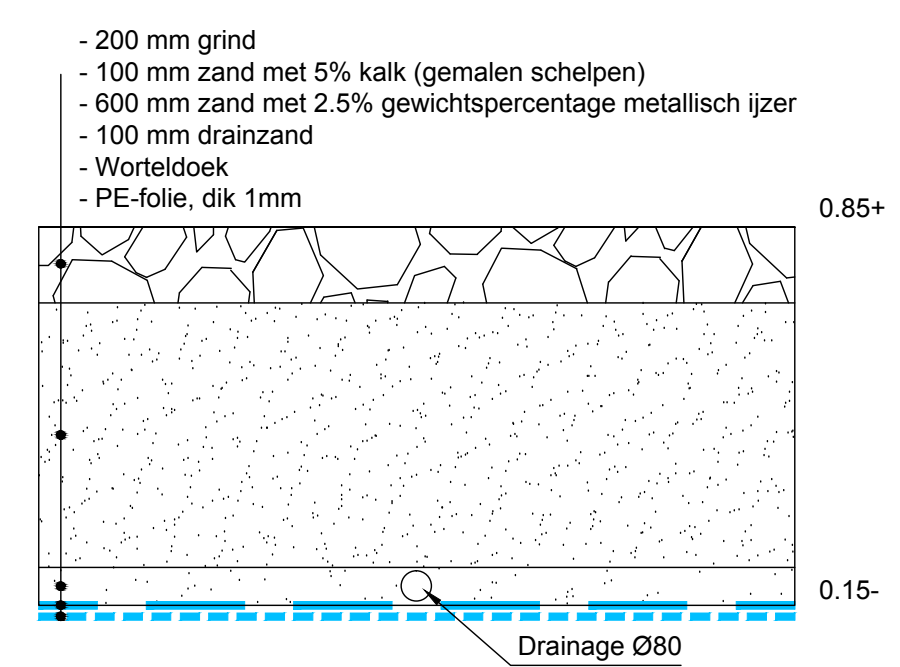


Detail 1: zandfilter
schaal 1:20

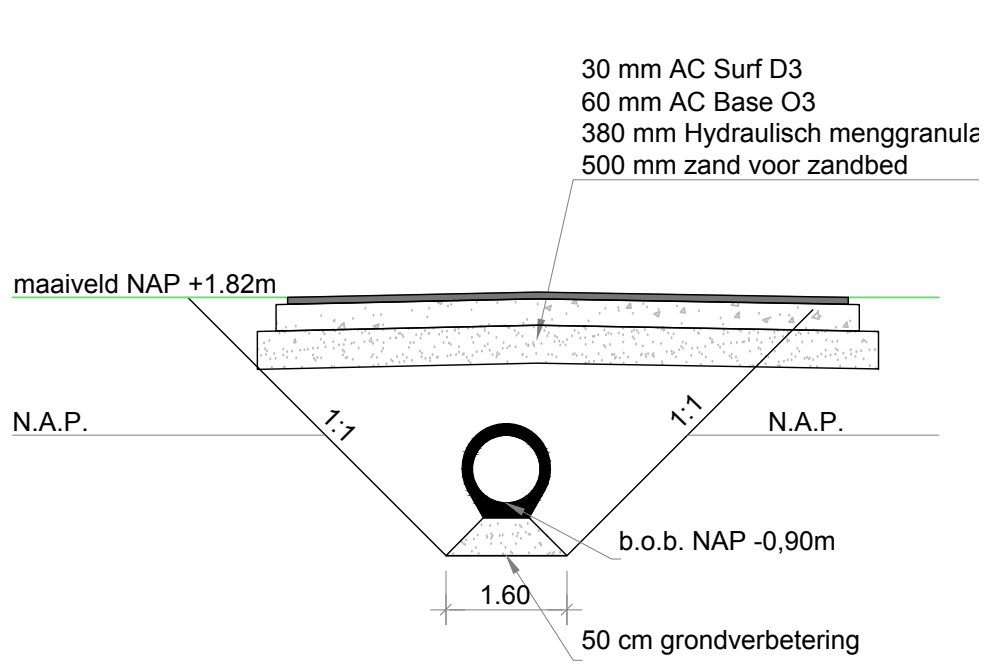

DWP6: duiker Stichteseweg
schaal 1:100

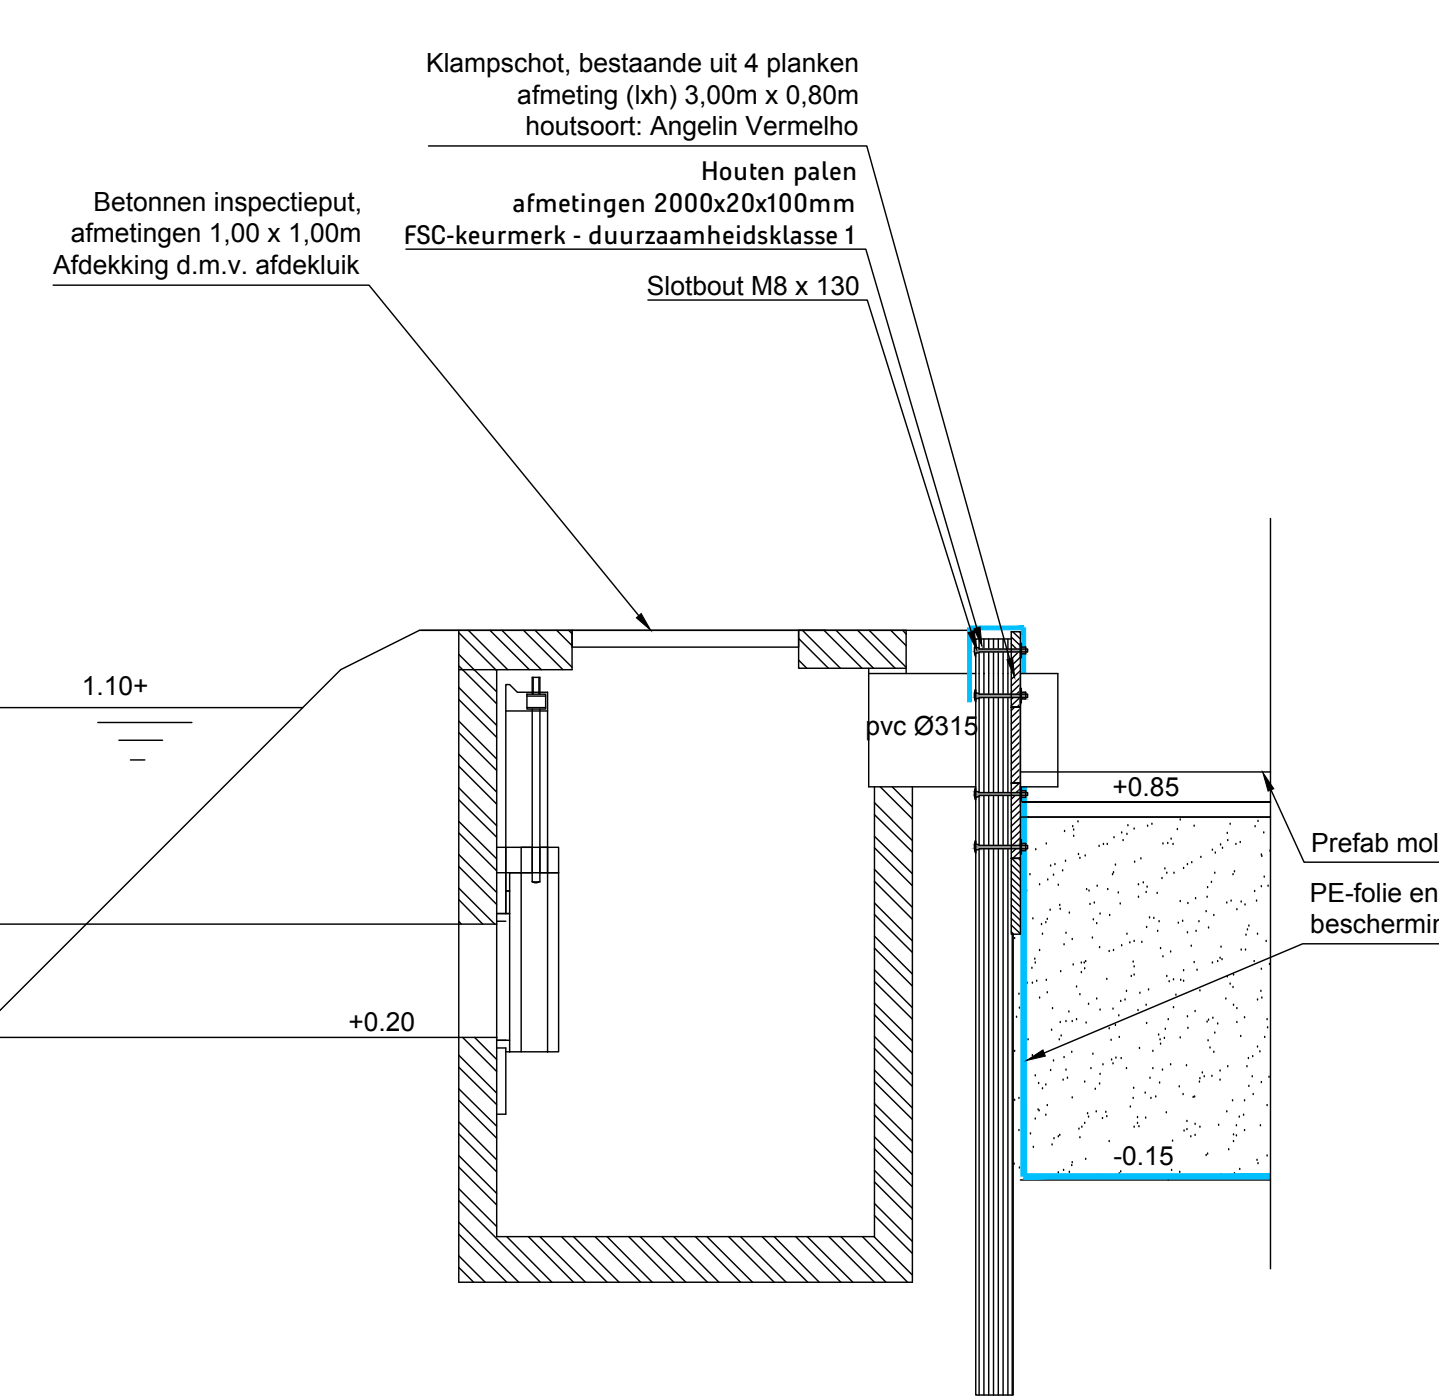

Detail 2: principe overlaat
schaal 1:20

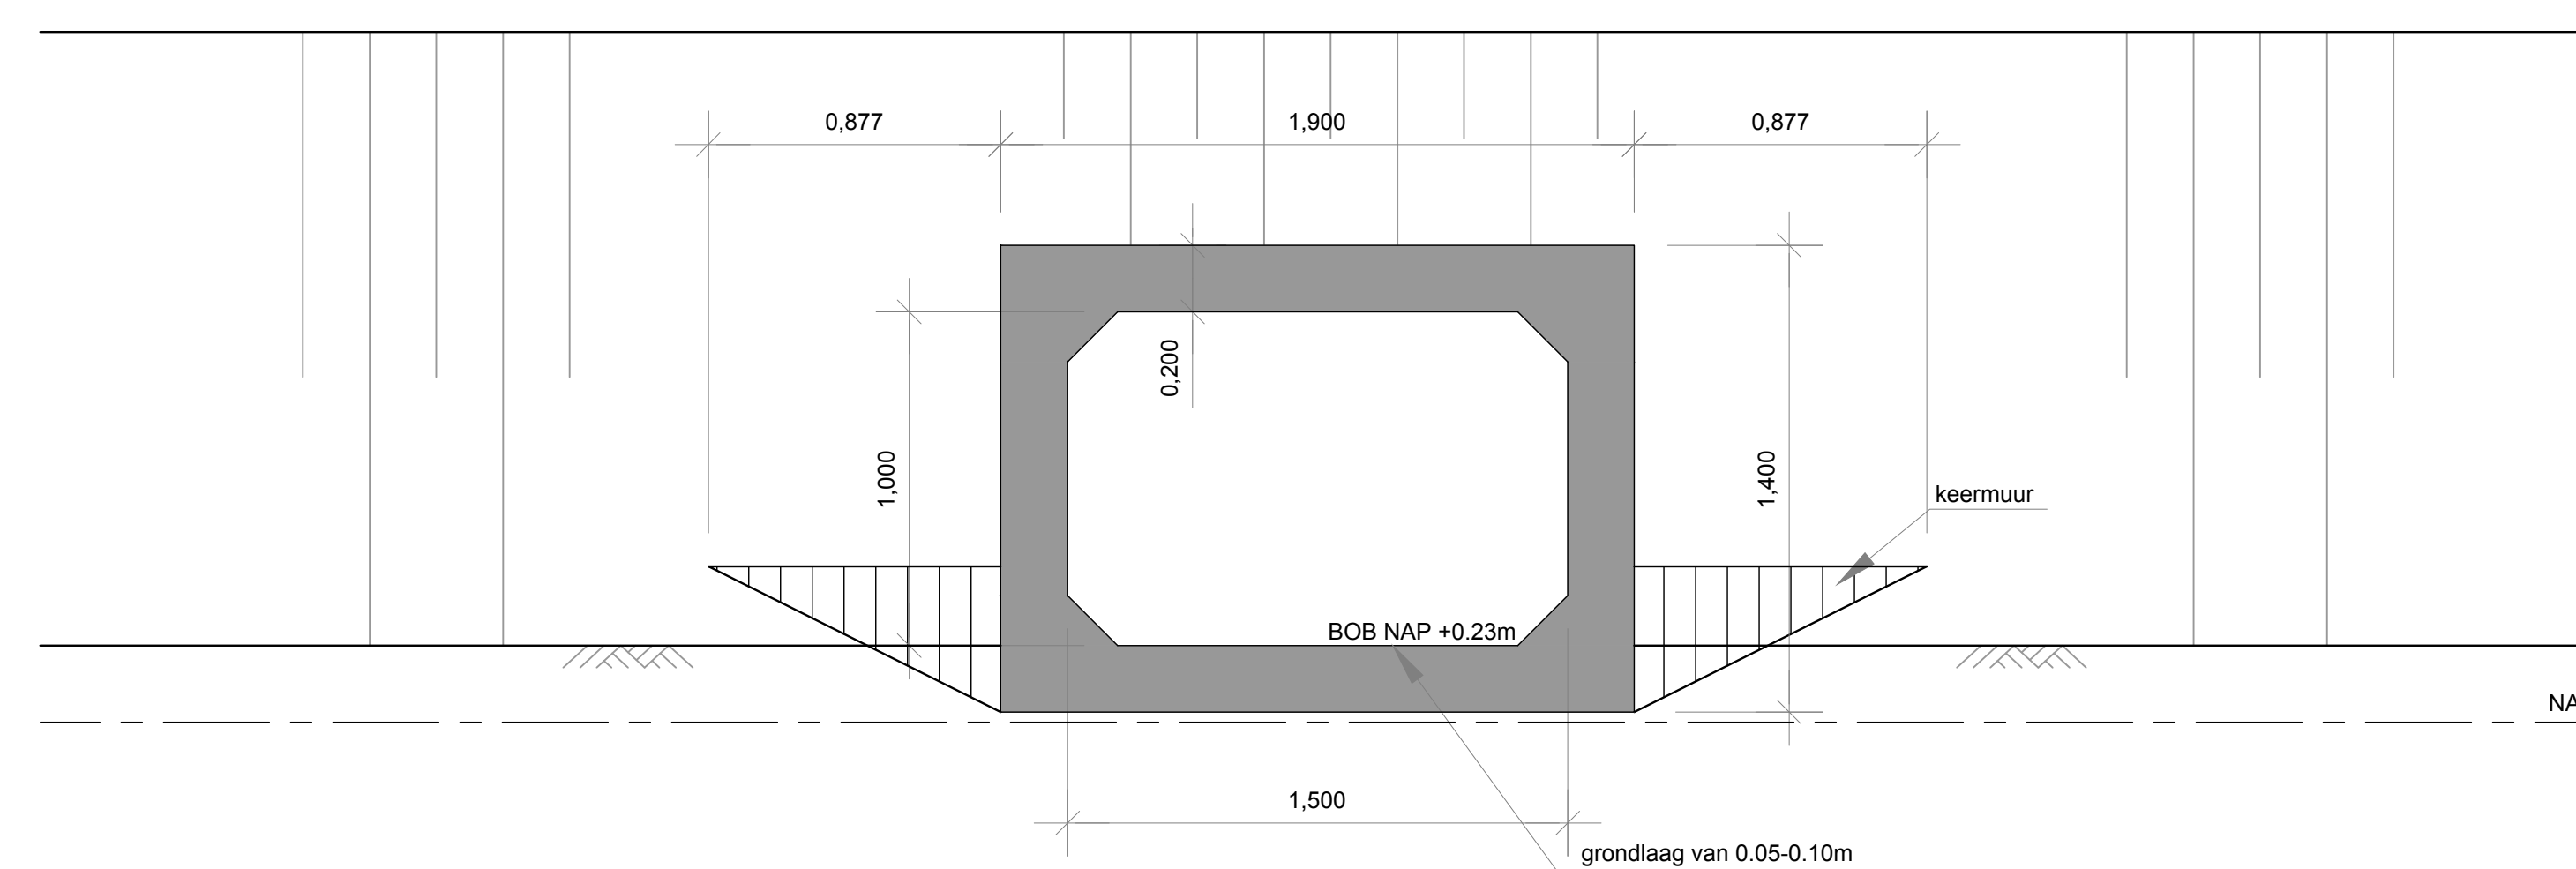

DWP7: faunaduiker
schaal 1:20

- Gras
- Water
- Beestoring
- Basistien
- Grasbetonstele
- Afvalt

1

08-02-2012

Eerste uitgave

Vit

Versie nr.

Datum

Toelichting op de versie

Geleend

heijmans

Wegenbouwmaatschappij J. Heijmans B.V.

Zanddammerweg 14
1566 PS Assendelft

Postbus 43
1568 ZS Assendelft

T +31(0)75 887 22 22
F +31(0)75 887 35 58

Gemeente Blaricum

breijn

Grondschappelijke Infa
Stapplan 67
3248 BT Breda

Postbus 37
3246 AA Breda

T +31(0)75 542 44 00
F +31(0)75 542 44 00

Waterkering Blaricummermeent
Blaricum

Revisie Blaricummermeent

As-built

Schaal: Zie tekening

Geleend: VIT

Formaat: A0

Verificatie: JaRo

Projectnr: 1810001.028

Authorisatie: RoBo

Beleiden: -

Tekening: T-AB-GW-DP-001

