


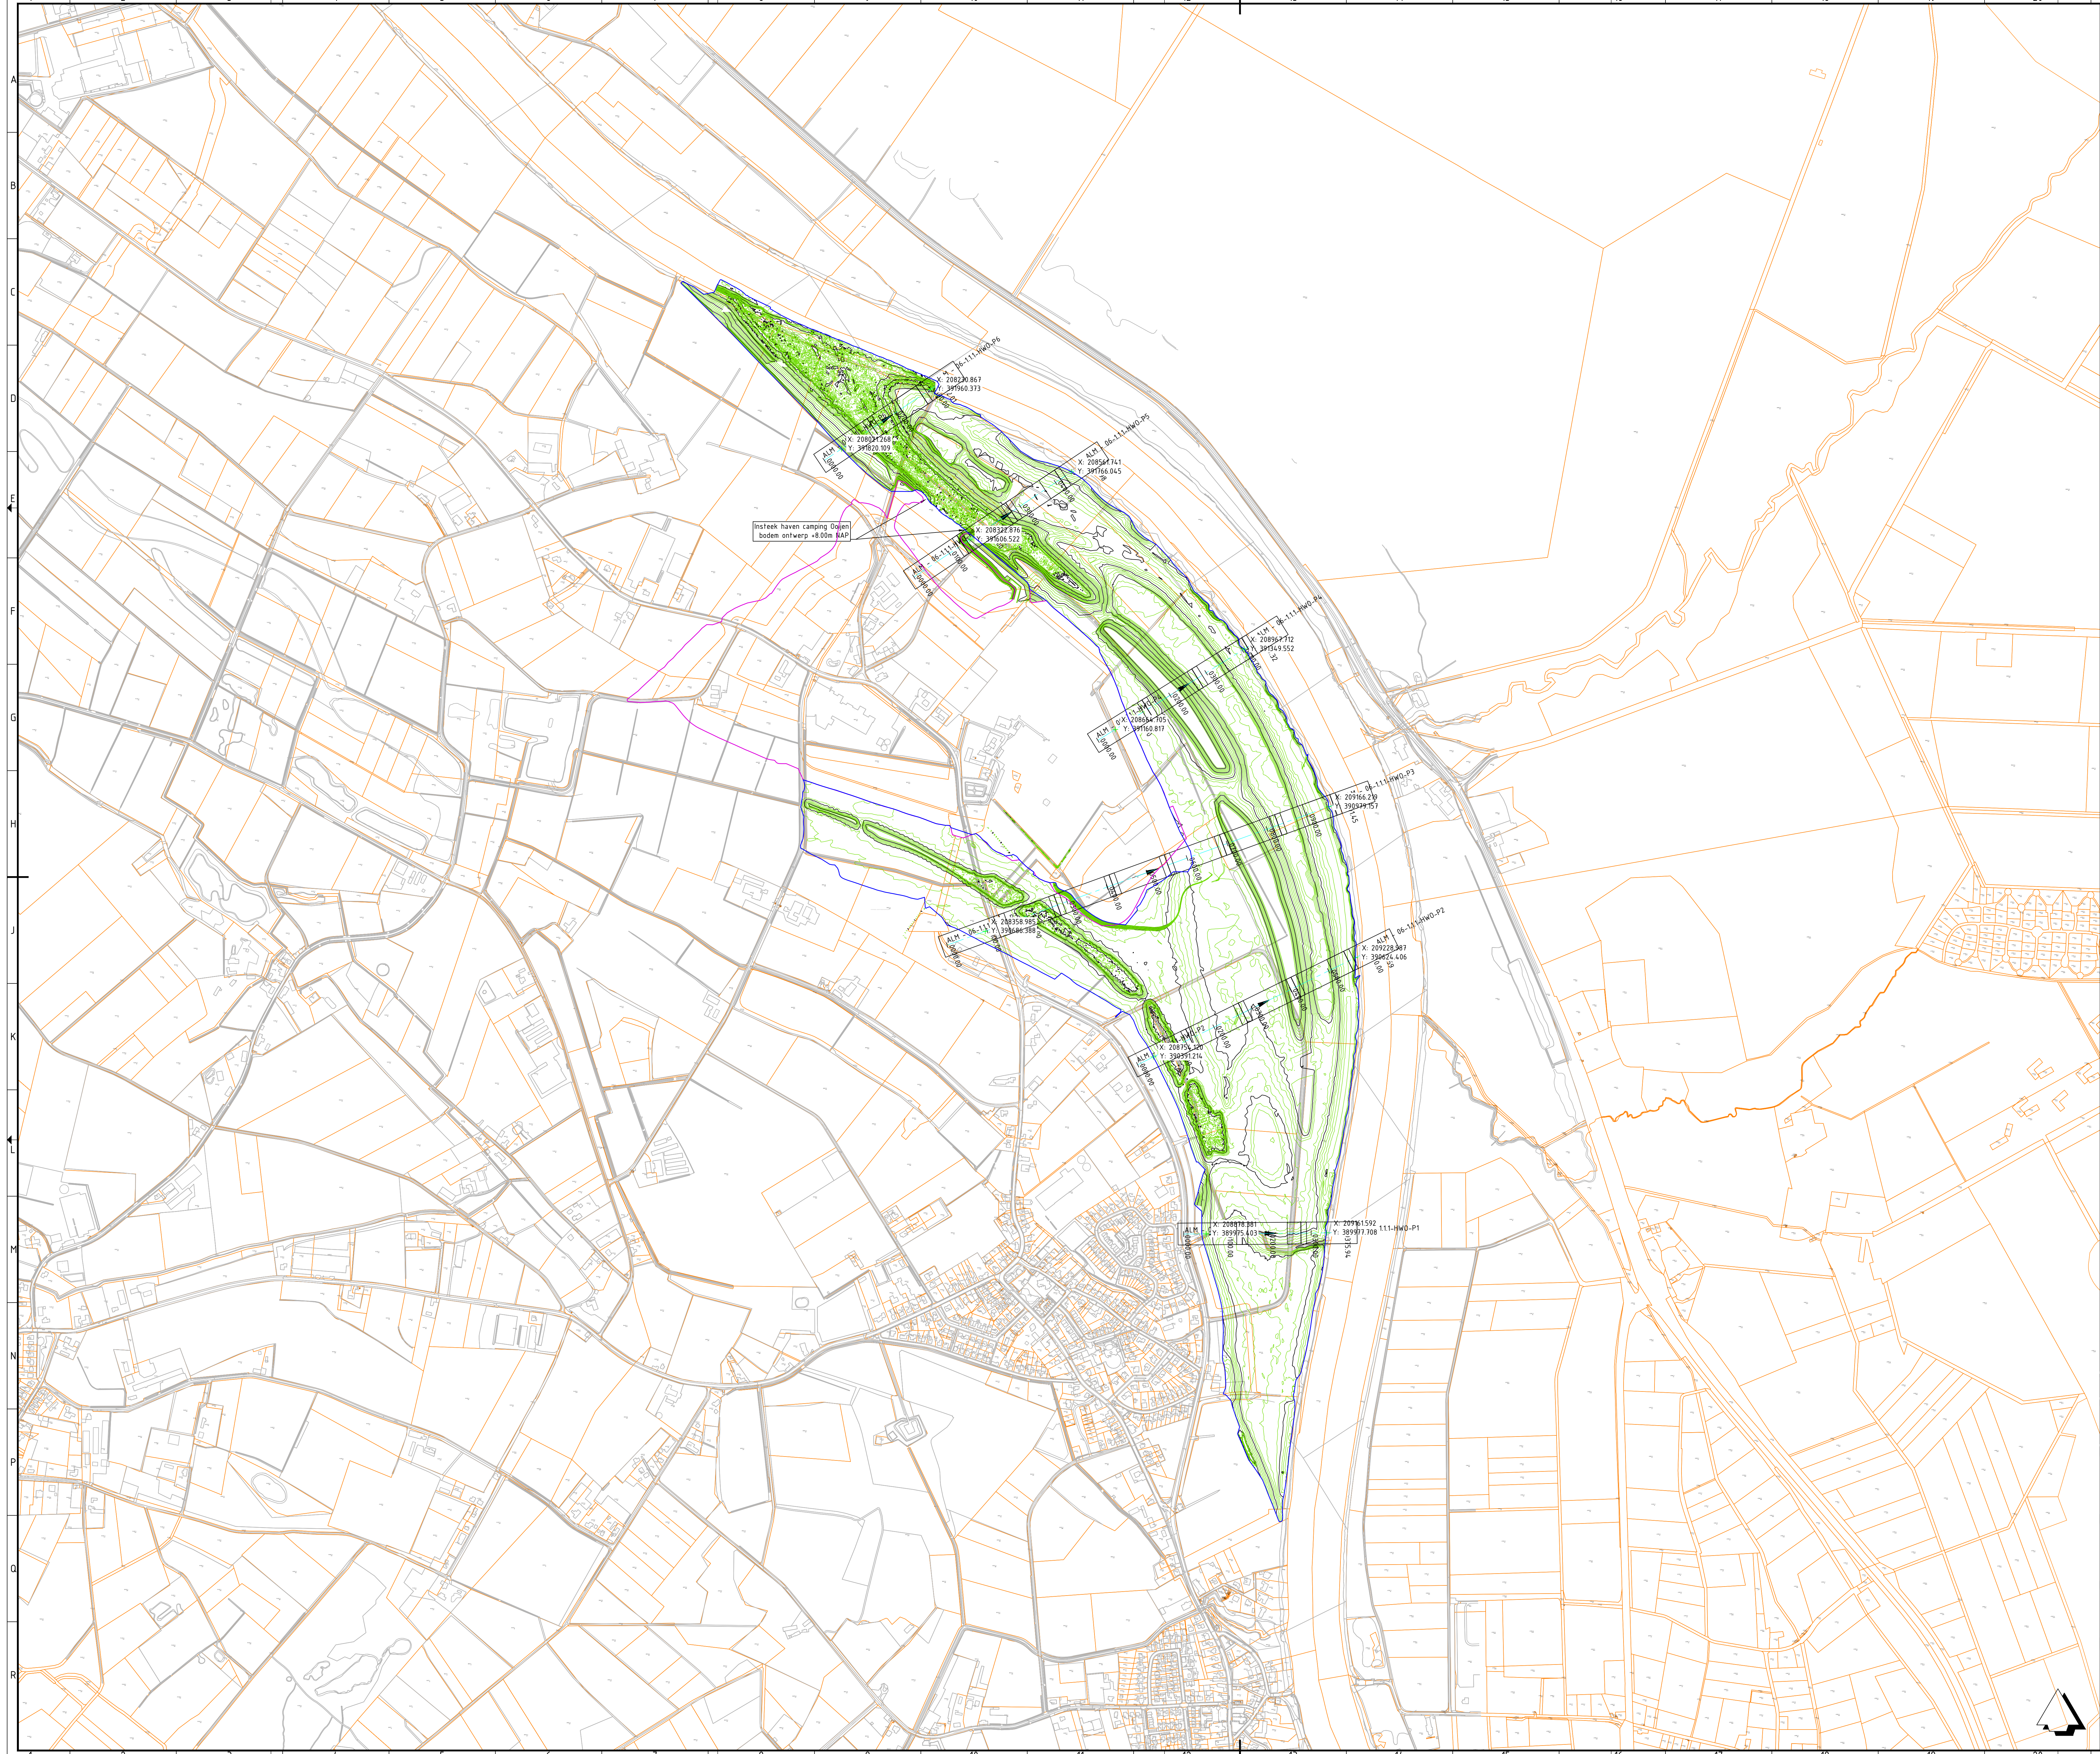

BGT

Ontgrondingscontour

Kadaster grenzen

Dijkkring Ooijen contour (incl. camping en haven)

Versie: 1

Datum: 27-05-2021

Ont: C. Gortmans

Beschrijving: Opdracht verwerking openbaringen VS-E-101a - 201812b-02-28-05-21

Versie: 1

Datum: 01-05-2021

Ont: B. Gortmans

Beschrijving: Verwerking openbaringen VS-E-101a - 201812b-02-28-05-21

Ont: C. Gortmans

d.d.: 27-05-2021

par.: 1

Vrij: T. Hensen

d.d.: 27-05-2021

par.: 1

Vrij: T. van Pelt

d.d.: 27-05-2021

par.: 1

Vrij: T. Hensen

d.d.: 27-05-2021

par.: 1

Adv: J. Jansen

d.d.: 27-05-2021

par.: 1

Contact

Geijsterseweg 11a

586BK, Wanssum

moodermaas@duravermeer.nl

Opdrachtgever

provincie limburg

Project

Gebiedsontwikkeling Ooijen - Wanssum

Fase

: As-built

Onderwerp

Ontgrondingenvergunning

Hoogwatergeul Ooijen

Overzicht

Objectnummer

: 111

Objectnaam

: Hoogwatergeul Ooijen

Status

: Definitief

Schaal

: 1:5000

Bladformaat

: A0

Bladnummer

: 1 van 1

Contractnummer


: ONT-2013-001

DocumentID

1503332-00580

Versie

H

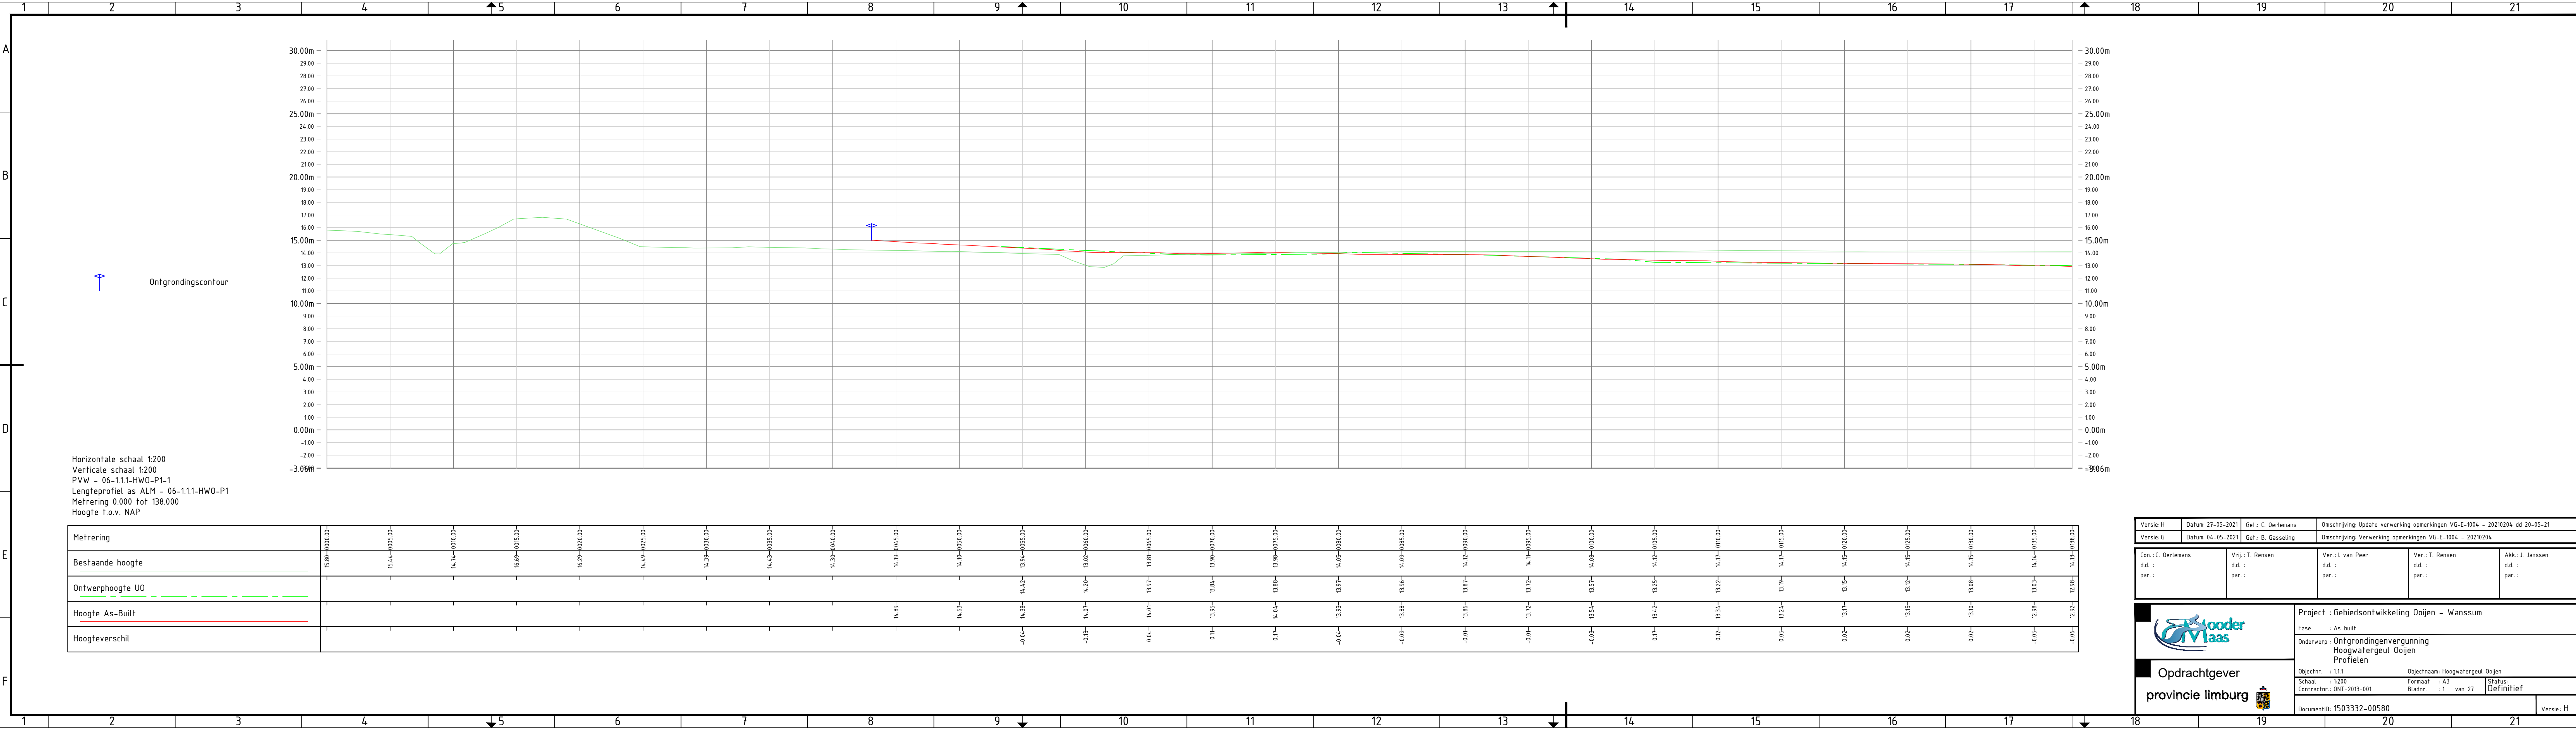

Horizontale schaal 1:200
Verticale schaal 1:200
PVW - 06-1.1.1-HW0-P1-1
Lengteprofiel as ALM - 06-1.1.1-HW0-P1
Metrering 0.000 tot 138.000
Hoogte t.o.v. NAP

Metrering																																																																																																																																																																																																																																																																																																																																																																																																																																																																																																																																																																																																																																																																																																																																																																																																																																																																																																																																																																																																																																																																																																																																																																																																																																																																																																																																																																																																																											</
-----------	--	--	----

Versie: H
Datum: 27-05-2021
Con.: C. Oerlemans
d.d.:
par.:
Vrij.: T. Rensen
d.d.:
par.:
Ver.: I. van Peer
d.d.:
par.:
Ver.: T. Rensen
d.d.:
par.:
Akk.: J. Janssen
d.d.:
par.:
Omschrijving: Update verwerking opmerkingen VG-E-1004 - 20210204 dd 20-05-21
Omschrijving: Verwerking opmerkingen VG-E-1004 - 20210204

Opdrachtgever

provincie limburg

Project : Gebiedsontwikkeling Ooijen - Wanssum

Fase : As-built

Onderwerp : Ontgrondingenvergunning
Hoogwatergeul Ooijen
Profielen

Objectnr. : 1.1.1
Schaal : 1:200
Contractnr.: ONT-2013-001

Objectnaam: Hoogwatergeul Ooijen
Bladnr. : 1 van 27
Status: Definitief

DocumentID: 1503332-00580

Versie: H




Horizontale schaal 1:200
 Verticale schaal 1:200
 PVW - 06-1.1.1-HW0-P1-2
 Lengteprofiel as ALM - 06-1.1.1-HW0-P1
 Mettering 138.000 tot 276.000
 Hoogte t.o.v. NAP

[illegible]

Versie: H	Datum: 27-05-2021	Get.: C. Oerlemans	Omschrijving: Update verwerking opmerkingen VG-E-1004 - 20210204 dd 20-05-21
Versie: G	Datum: 04-05-2021	Get.: B. Gasselting	Omschrijving: Verwerking opmerkingen VG-E-1004 - 20210204


Con.: C. Oerlemans	Vrij.: T. Rensen	Ver.: I. van Peer	Ver.: T. Rensen	Akk.: J. Janssen
d.d.:	d.d.:	d.d.:	d.d.:	d.d.:
par.:	par.:	par.:	par.:	par.:

	Project : Gebiedsontwikkeling Ooijen – Wanssum	
	Fase : As-built	
Opdrachtgever provincie limburg 	Onderwerp : Ontgrondingenvergunning Hoogwatergeul Ooijen Profielen	
	Objectnr.: 1.11	Objectnaam: Hoogwatergeul Ooijen
Schaal : 1:200		Formaat : A3
Contractnr.: ONT-2013-001		Bladnr. : 2 van 27
DocumentID: 1503332-00580		Status: Definitief
		Versie: H

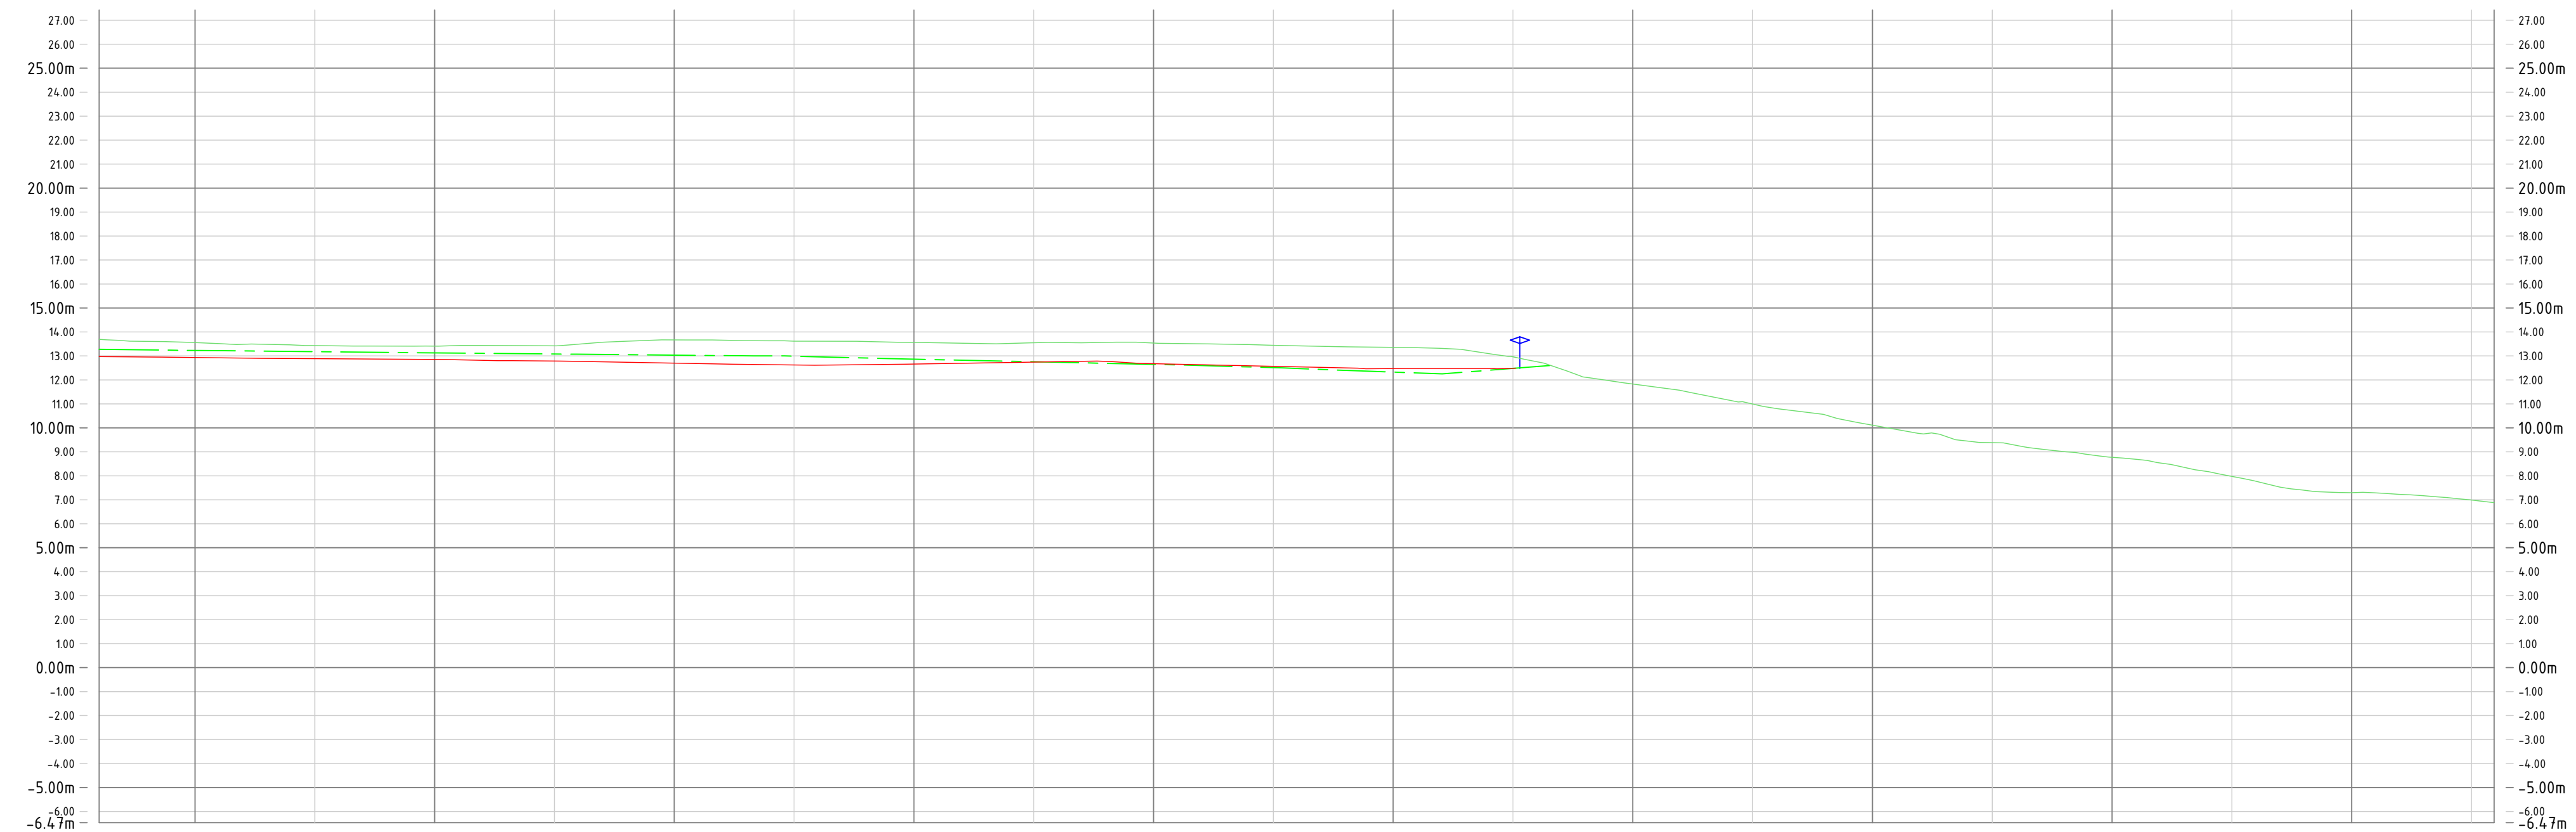[illegible]

Con. : C. Oerlemans	Vrij. : T. Rensen	Ver. : I. van Peer	Ver. : T. Rensen	Akk. : J. Janssen
d.d. :	d.d. :	d.d. :	d.d. :	d.d. :
par. :	par. :	par. :	par. :	par. :

	Project : Gebiedsontwikkeling Ooijen – Wanssum		
	Fase : As-built		
Opdrachtgever provincie limburg 	Onderwerp : Ontgrondingenvergunning Hoogwatergeul Ooijen Profielen		
	Objectnr. : 1.1.1	Objectnaam : Hoogwatergeul Ooijen	Status : Definitief
	Schaal : 1:200 Contractnr. : ONT-2013-001	Formaat : A3 Bladnr. : 3 van 27	
DocumentId : 1503332-00580			Versie : H

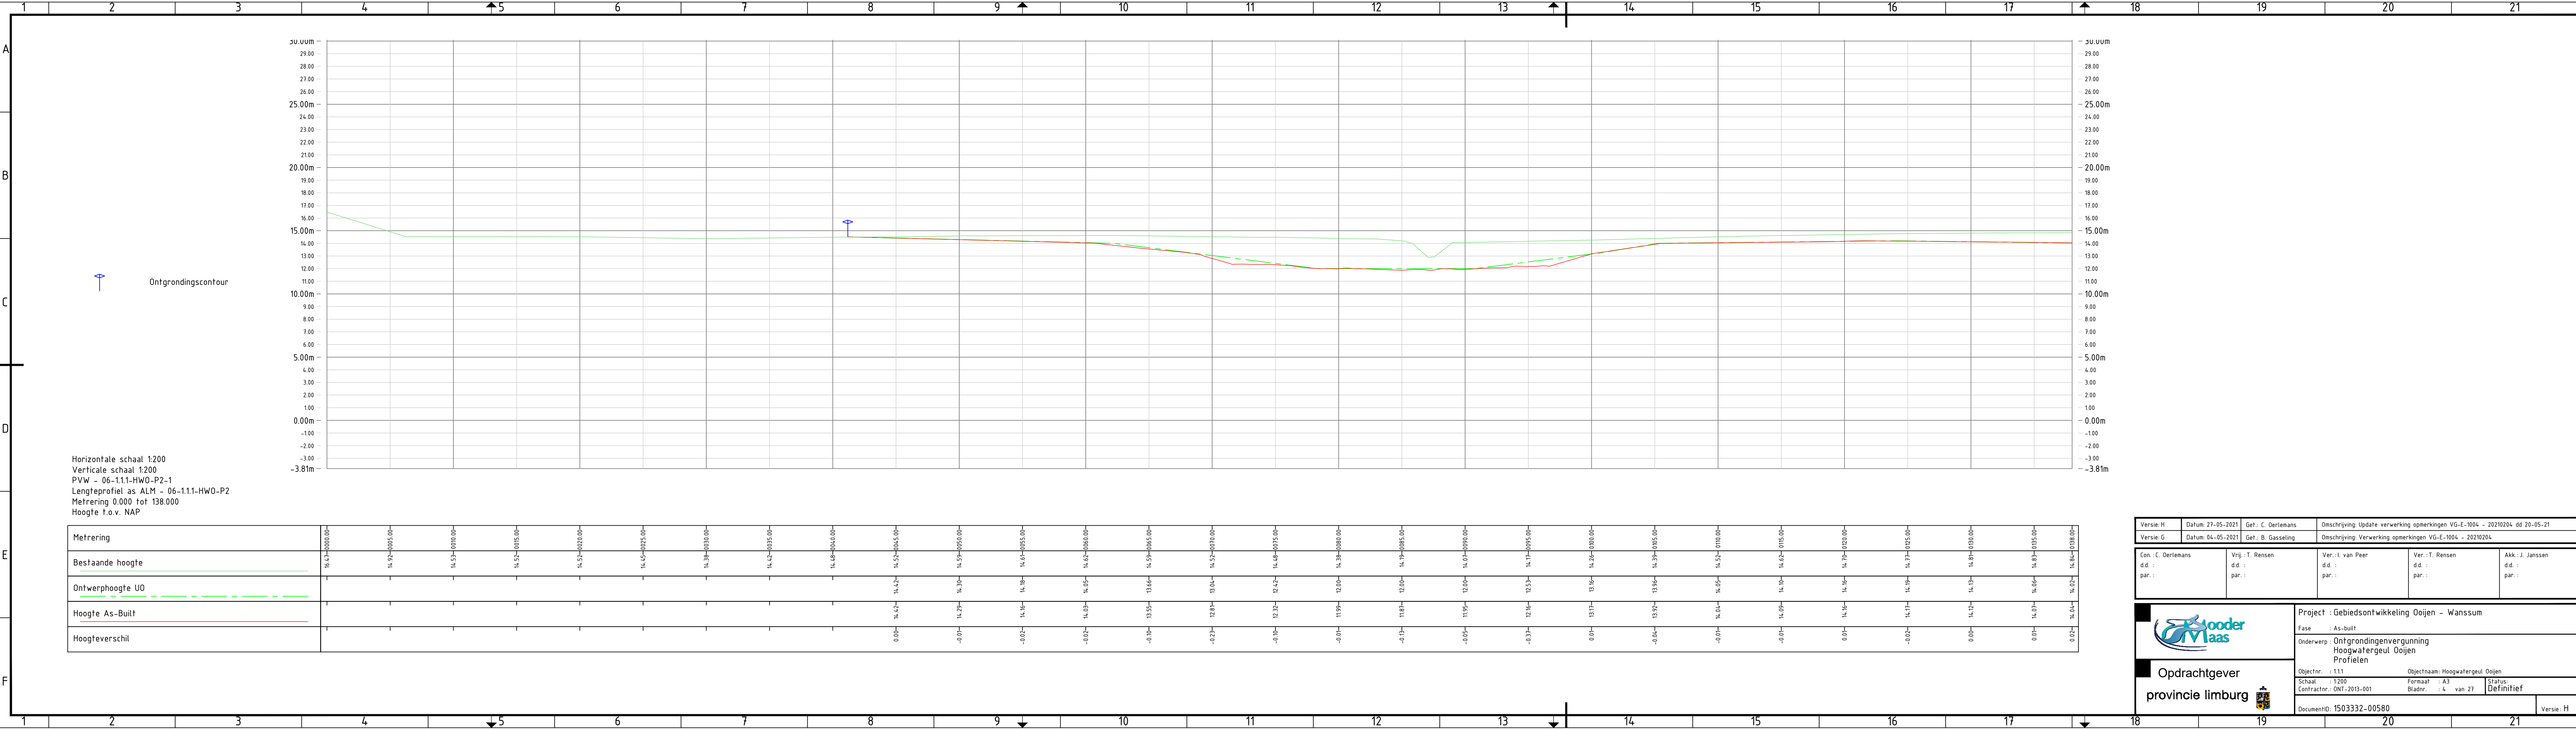

Versie: H		Datum: 27-05-2021		Get.: C. Oerlemans		Omschrijving: Update verwerking opmerkingen VG-E-1004 - 20210204 dd 20-05-21	
Versie: G		Datum: 04-05-2021		Get.: B. Gasseling		Omschrijving: Verwerking opmerkingen VG-E-1004 - 20210204	

Con.: C. Oerlemans		Vrij.: T. Rensen		Ver.: L. van Peer		Ver.: T. Rensen		Akk.: J. Janssen	
d.d.:		d.d.:		d.d.:		d.d.:		d.d.:	
par.:		par.:		par.:		par.:		par.:	



Opdrachtgever
provincie limburg

Project : Gebiedsontwikkeling Ooijen - Wanssum

Fase : As-built

Onderwerp : Ontgrondingenvergunning
Hoogwatergeul Ooijen
Profielen

Objectnr. : 1.1.1

Objectnaam: Hoogwatergeul Ooijen

Schaal : 1:200

Formaat : A3


Contractnr.: ONT-2013-001

Bladnr. : 4 van 27

Status: Definitief

DocumentID: 15033332-00580

Versie: H

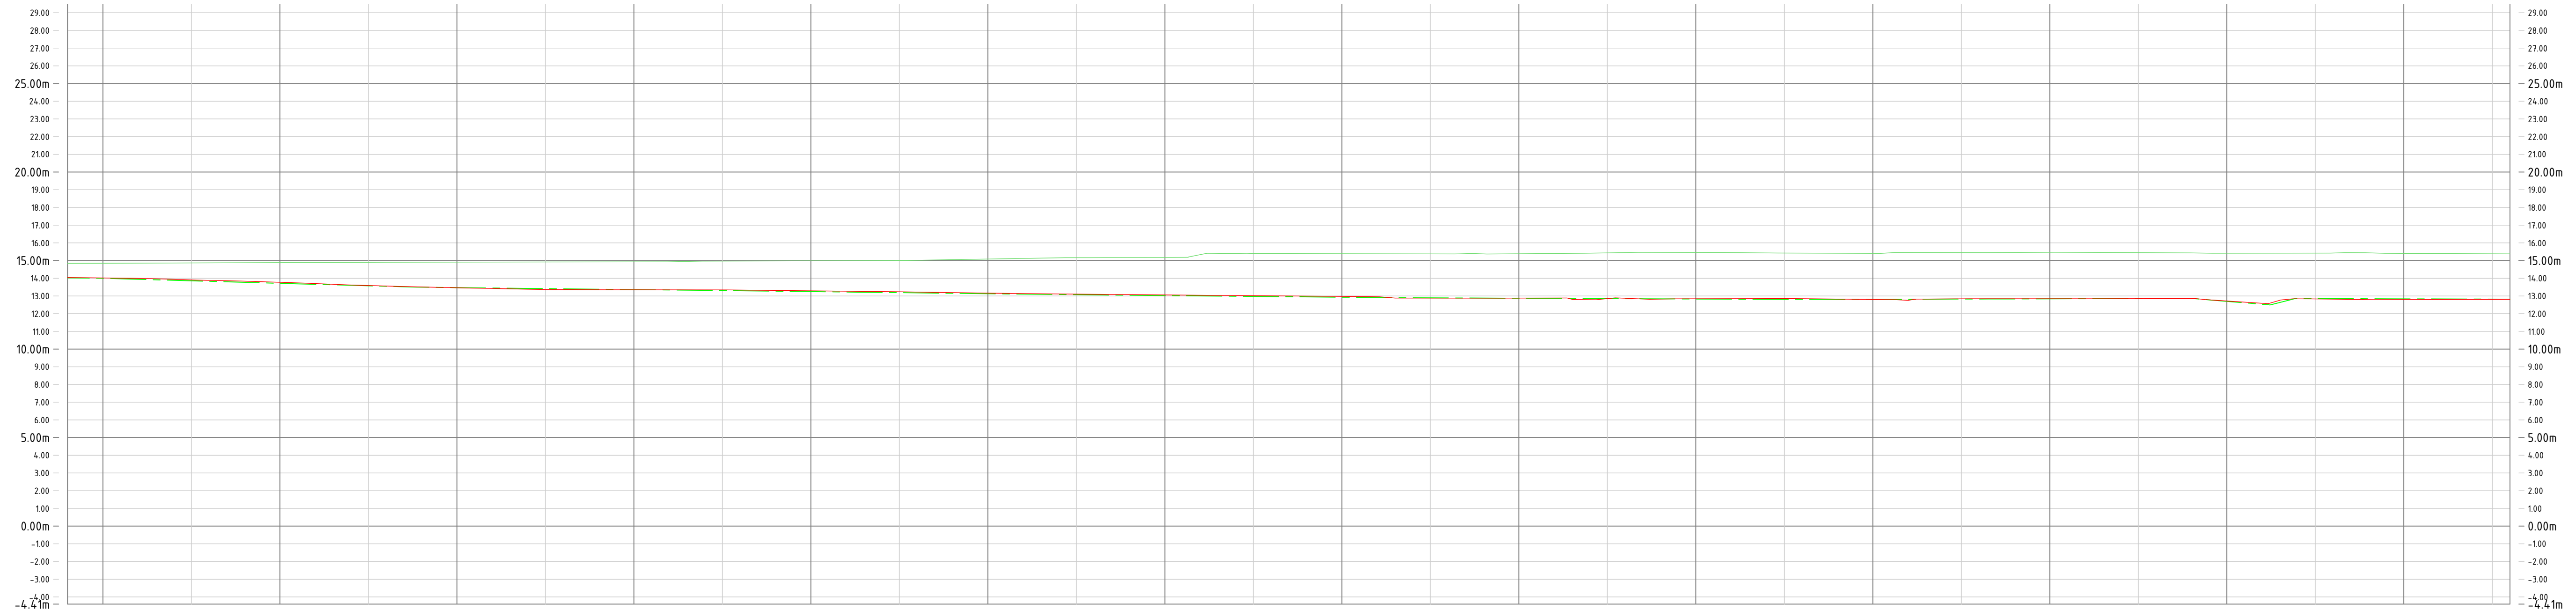


Horizontale schaal 1:200
 Verticale schaal 1:200
 PVW - 06-1.1.1-HWO-P2-2
 Lengteprofiel as ALM - 06-1.1.1-HWO-P2
 Mettering 138.000 tot 276.000
 Hoogte t.o.v. NAP

[illegible]

Versie: H	Datum: 27-05-2021	Gef.: C. Oerlemans	Omschrijving: Update verwerking opmerkingen VG-E-1004 - 20210204, dd 20-05-21
Versie: G	Datum: 04-05-2021	Gef.: B. Gasselting	Omschrijving: Verwerking opmerkingen VG-E-1004 - 20210204

Con.: C. Oerlemans	Vrij.: T. Rensen	Ver.: I. van Peer	Ver.: T. Rensen	Akk.: J. Janssen
d.d.:	d.d.:	d.d.:	d.d.:	d.d.:
par.:	par.:	par.:	par.:	par.:

	Project : Gebiedsontwikkeling Doijen - Wanssum	
	Fase : As-built	
Opdrachtgever provincie limburg 	Onderwerp : Ontgrondingenvergunning Hoogwatergeul Doijen Profielen	
	Objectnr. : 1.1.1	Objectnaam: Hoogwatergeul Doijen
	Schaal : 1:200 Contractnr.: ONT-2013-001	Formaat : A3 Bladnr. : 5 van 27
Status: Definitief		DocumentId: 1503332-00580
		Versie: H

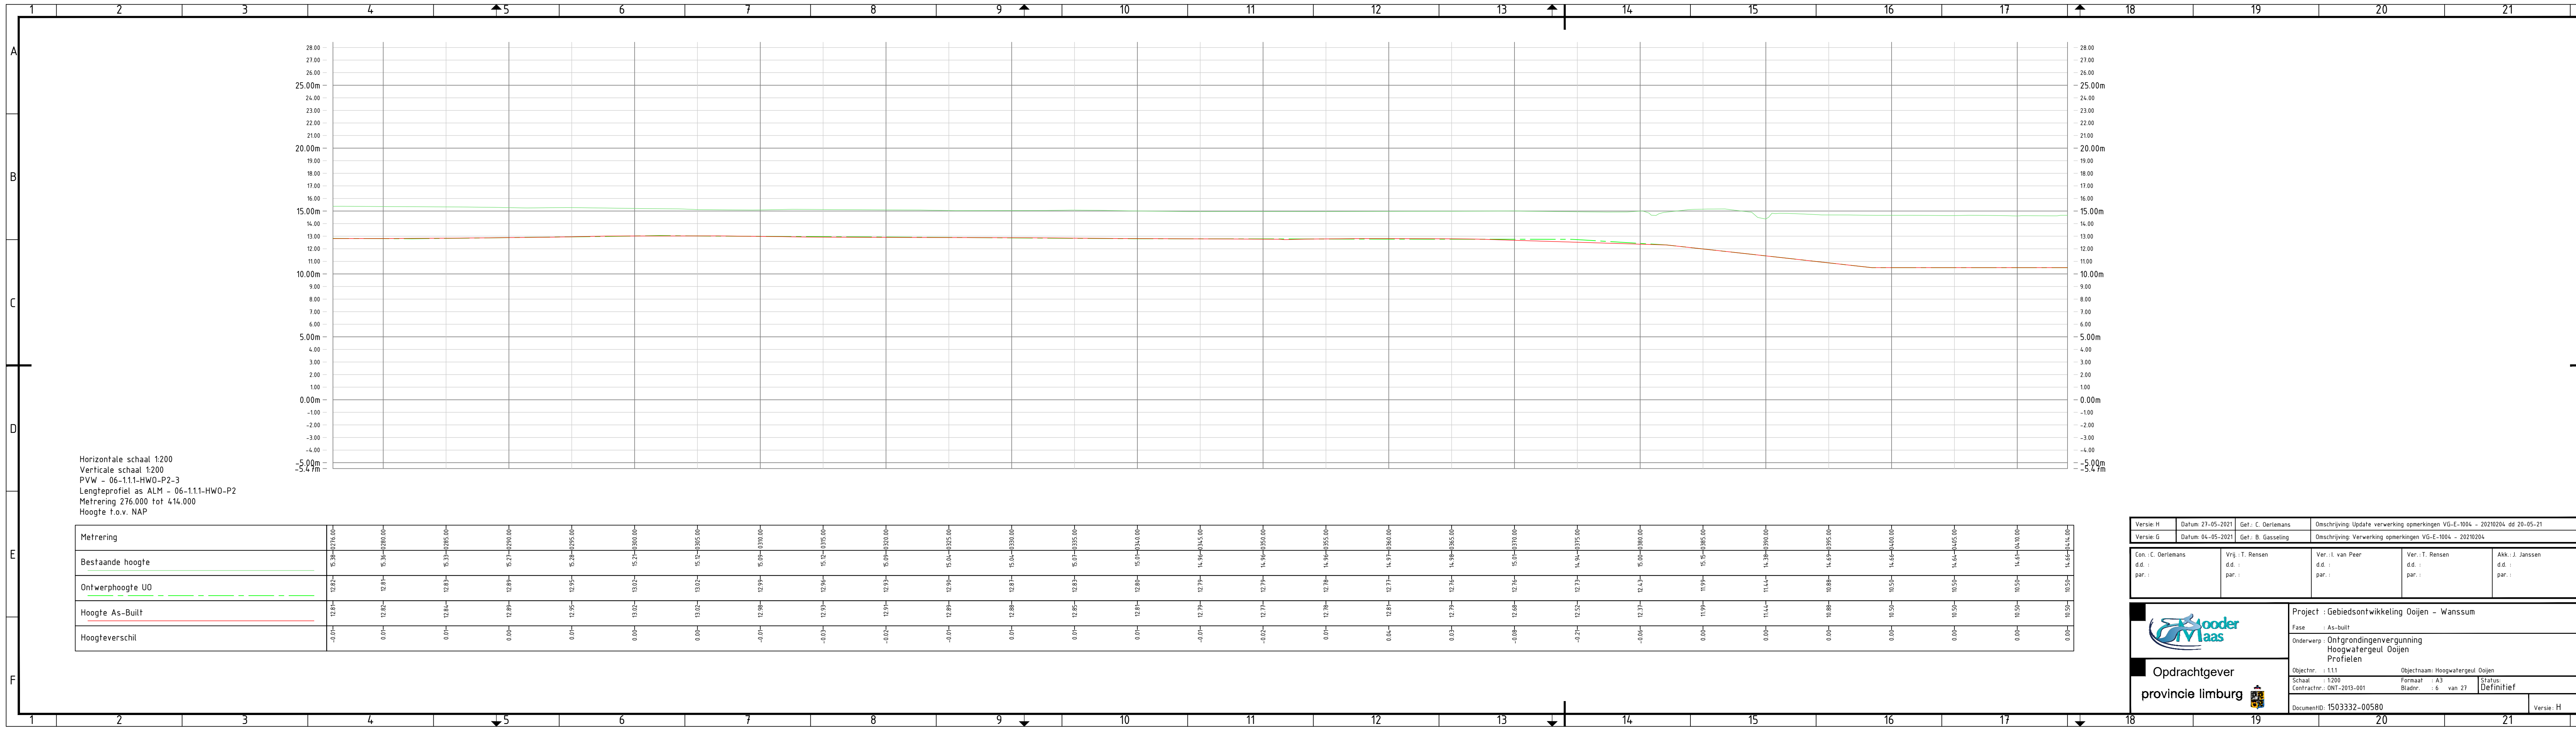

Versie: H	Datum: 27-05-2021	Get.: C. Oerlemans	Omschrijving: Update verwerking opmerkingen VG-E-1004 - 20210204 dd 20-05-21		
Versie: G	Datum: 04-05-2021	Get.: B. Gasseling	Omschrijving: Verwerking opmerkingen VG-E-1004 - 20210204		

Con.: C. Oerlemans d.d.: par.:	Vrij.: T. Rensen d.d.: par.:	Ver.: L. van Peer d.d.: par.:	Ver.: T. Rensen d.d.: par.:	Akk.: J. Janssen d.d.: par.:
--------------------------------------	------------------------------------	-------------------------------------	-----------------------------------	------------------------------------




Opdrachtgever
provincie limburg

Project : Gebiedsontwikkeling Ooijen - Wanssum

Fase : As-built

Onderwerp : Ontgrondingenvergunning
Hoogwatergeul Ooijen
Profielen

Objectnr. : 1.1.1	Objectnaam: Hoogwatergeul Ooijen	
Schaal : 1:200	Formaat : A3	Status: Definitief
Contractnr.: ONT-2013-001		Bladnr. : 6 van 27
DocumentID: 1503332-00580		Versie: H

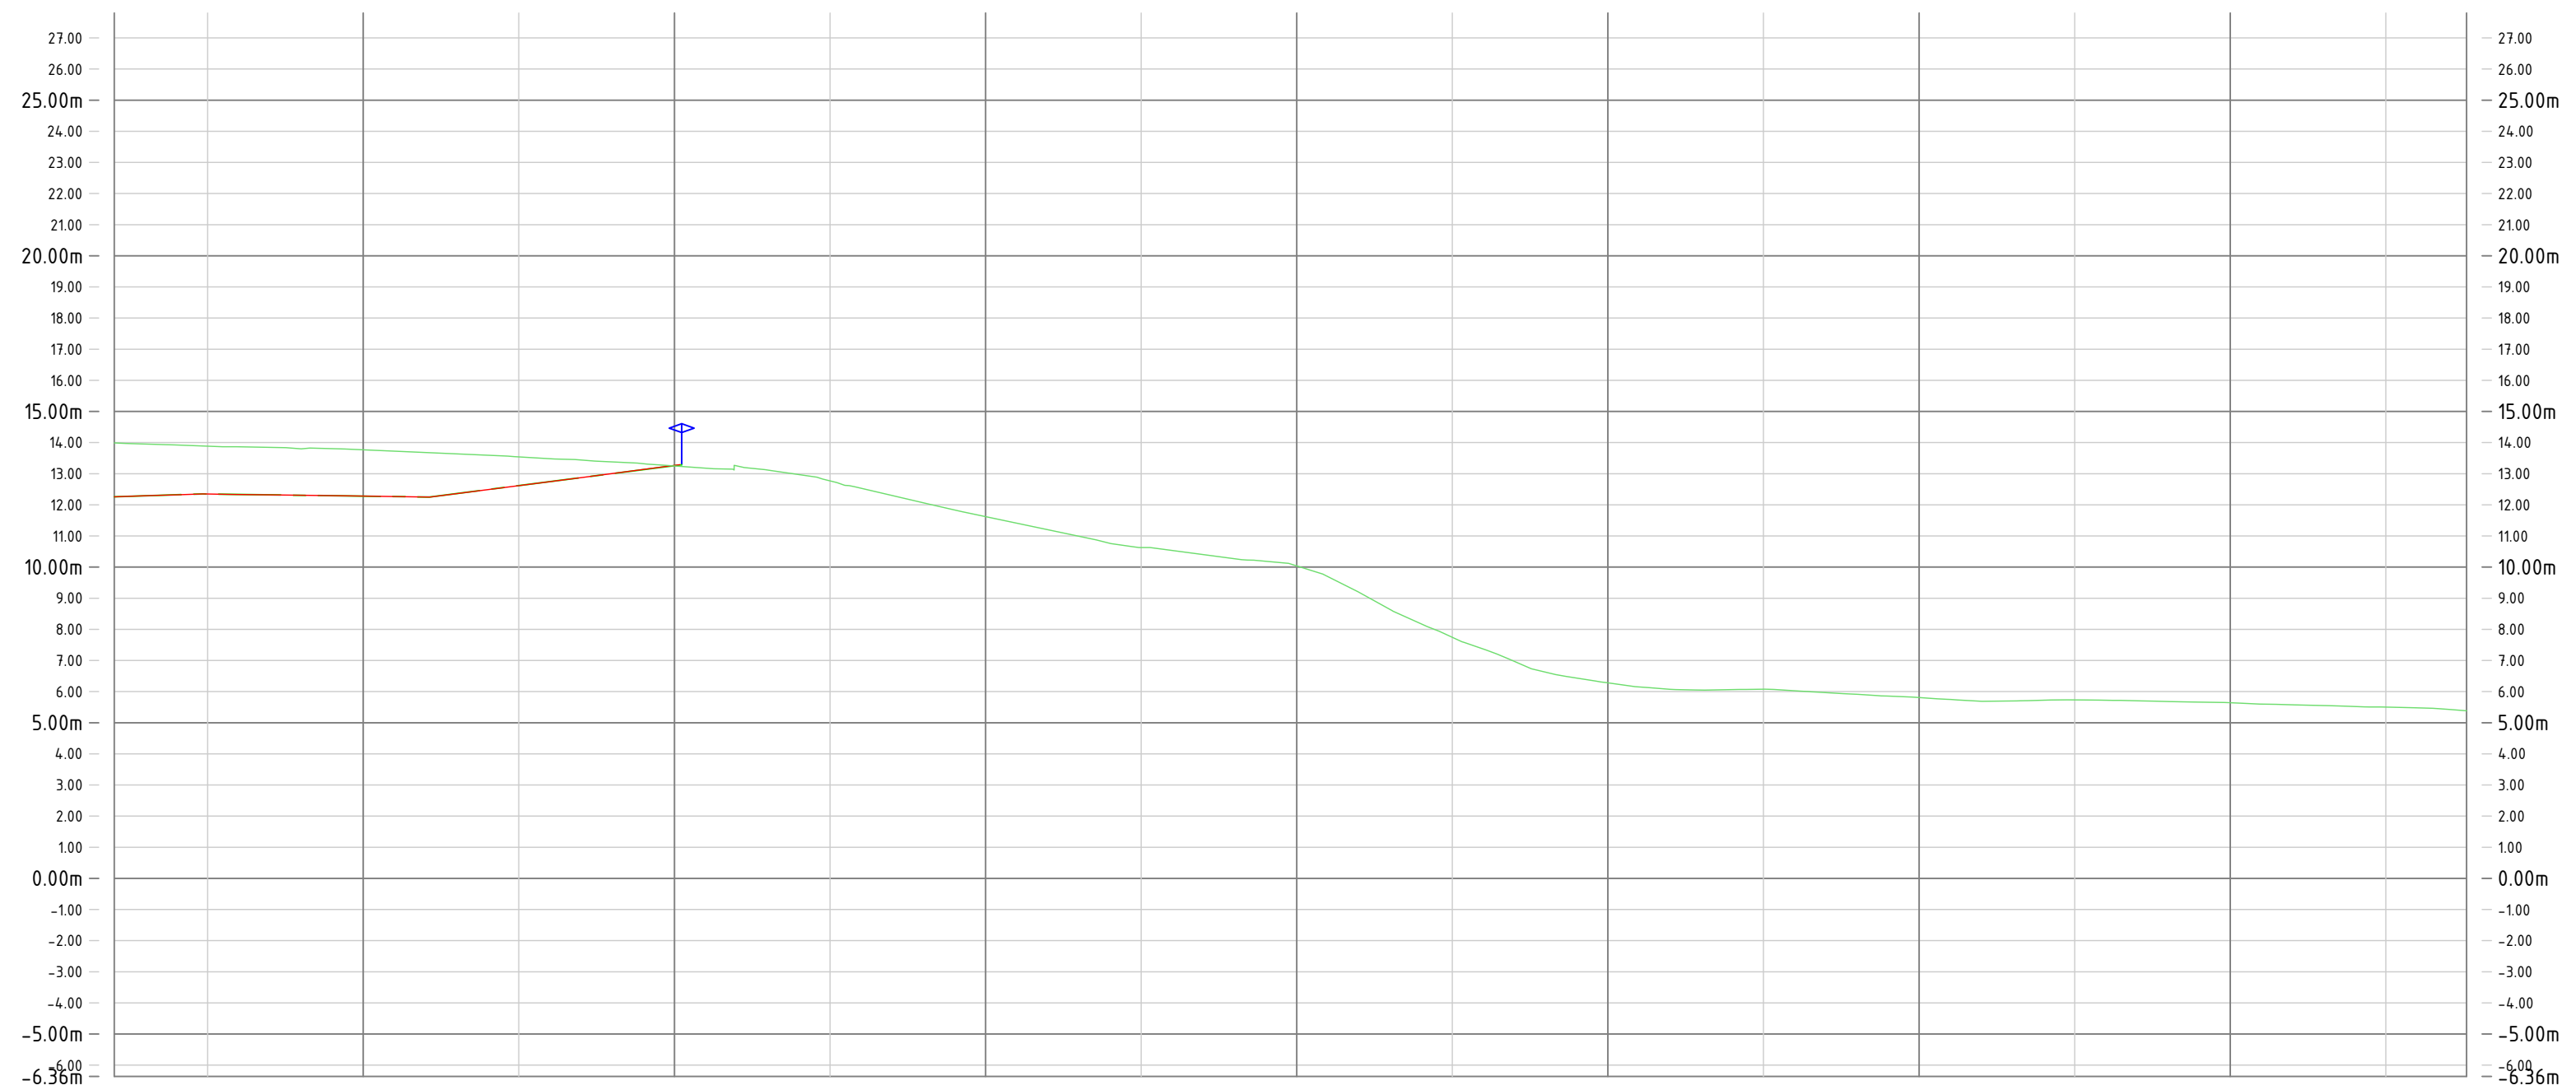

Horizontale schaal 1:200
 Verticale schaal 1:200
 PVW - 06-1.1.1-HW0-P2-5
 Lengteprofiel as ALM - 06-1.1.1-HW0-P2
 Metreering 552.000 tot 627.594
 Hoogte t.o.v. NAP

[illegible]

Versie: H Datum: 27-05-2021 Get.: C. Oerlemans	Omschrijving: Update verwerking opmerkingen VG-E-1004 - 20210204 dd 20-05-21
Versie: G Datum: 04-05-2021 Get.: B. Gasseling	Omschrijving: Verwerking opmerkingen VG-E-1004 - 20210204


Con.: C. Oerlemans d.d.: par.:	Vrij.: T. Rensen d.d.: par.:	Ver.: I. van Peer d.d.: par.:	Ver.: T. Rensen d.d.: par.:	Akk.: J. Janssen d.d.: par.:
--------------------------------------	------------------------------------	-------------------------------------	-----------------------------------	------------------------------------



Opdrachtgever
provincie limburg



Project : Gebiedsontwikkeling Ooijen - Wanssum			
Fase : As-built			
Onderwerp : Ontgrondingenvergunning Hoogwatergeul Ooijen Profielen			
Objectnr. : 111	Objectnaam: Hoogwatergeul Ooijen		
Schaal : 1:200	Formaat : A3	Status: Definitief	
Contractnr. : ONT-2013-001	Bladnr. : 8	van 27	
DocumentId: 1503332-00580			Versie: H

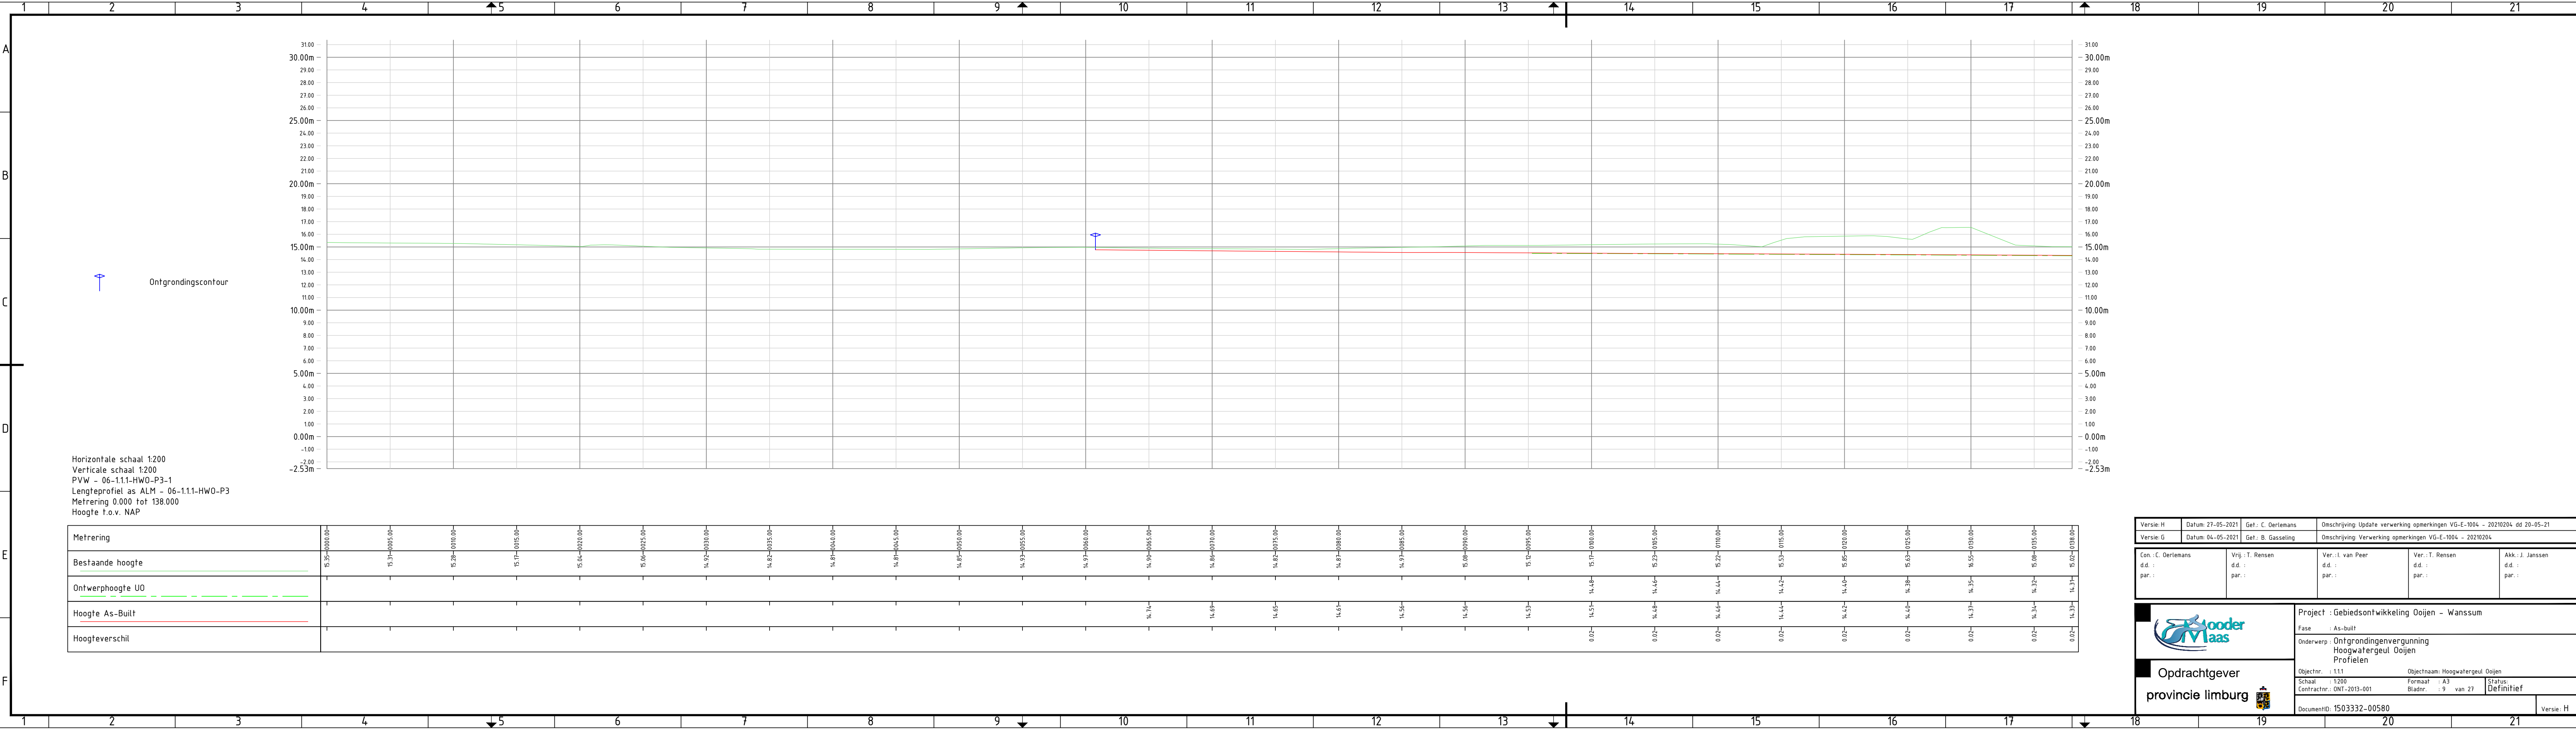

Horizontale schaal 1:200
Verticale schaal 1:200
PVW - 06-1.1.1-HW0-P3-1
Lengteprofiel as ALM - 06-1.1.1-HW0-P3
Metrering 0.000 tot 138.000
Hoogte t.o.v. NAP

Metrering	
-----------	--	--	
Versie: H	Datum: 27-05-2021	Get.: C. Oerlemans	Omschrijving: Update verwerking opmerkingen VG-E-1004 - 20210204 dd 20-05-21
Versie: G	Datum: 04-05-2021	Get.: B. Gasseling	Omschrijving: Verwerking opmerkingen VG-E-1004 - 20210204

Con.: C. Oerlemans d.d.: par.:	Vrij.: T. Rensen d.d.: par.:	Ver.: L. van Peer d.d.: par.:	Ver.: T. Rensen d.d.: par.:	Akk.: J. Janssen d.d.: par.:
--------------------------------------	------------------------------------	-------------------------------------	-----------------------------------	------------------------------------



Opdrachtgever
provincie limburg

Project : Gebiedsontwikkeling Ooijen - Wanssum


Fase : As-built

Onderwerp : Ontgrondingenvergunning
Hoogwatergeul Ooijen
Profielen

Objectnr. : 1.1.1	Objectnaam: Hoogwatergeul Ooijen	
Schaal : 1:200	Formaat : A3	Status: Definitief
Contractnr.: ONT-2013-001	Bladnr. : 9 van 27	

DocumentID: 1503332-00580

Versie: H

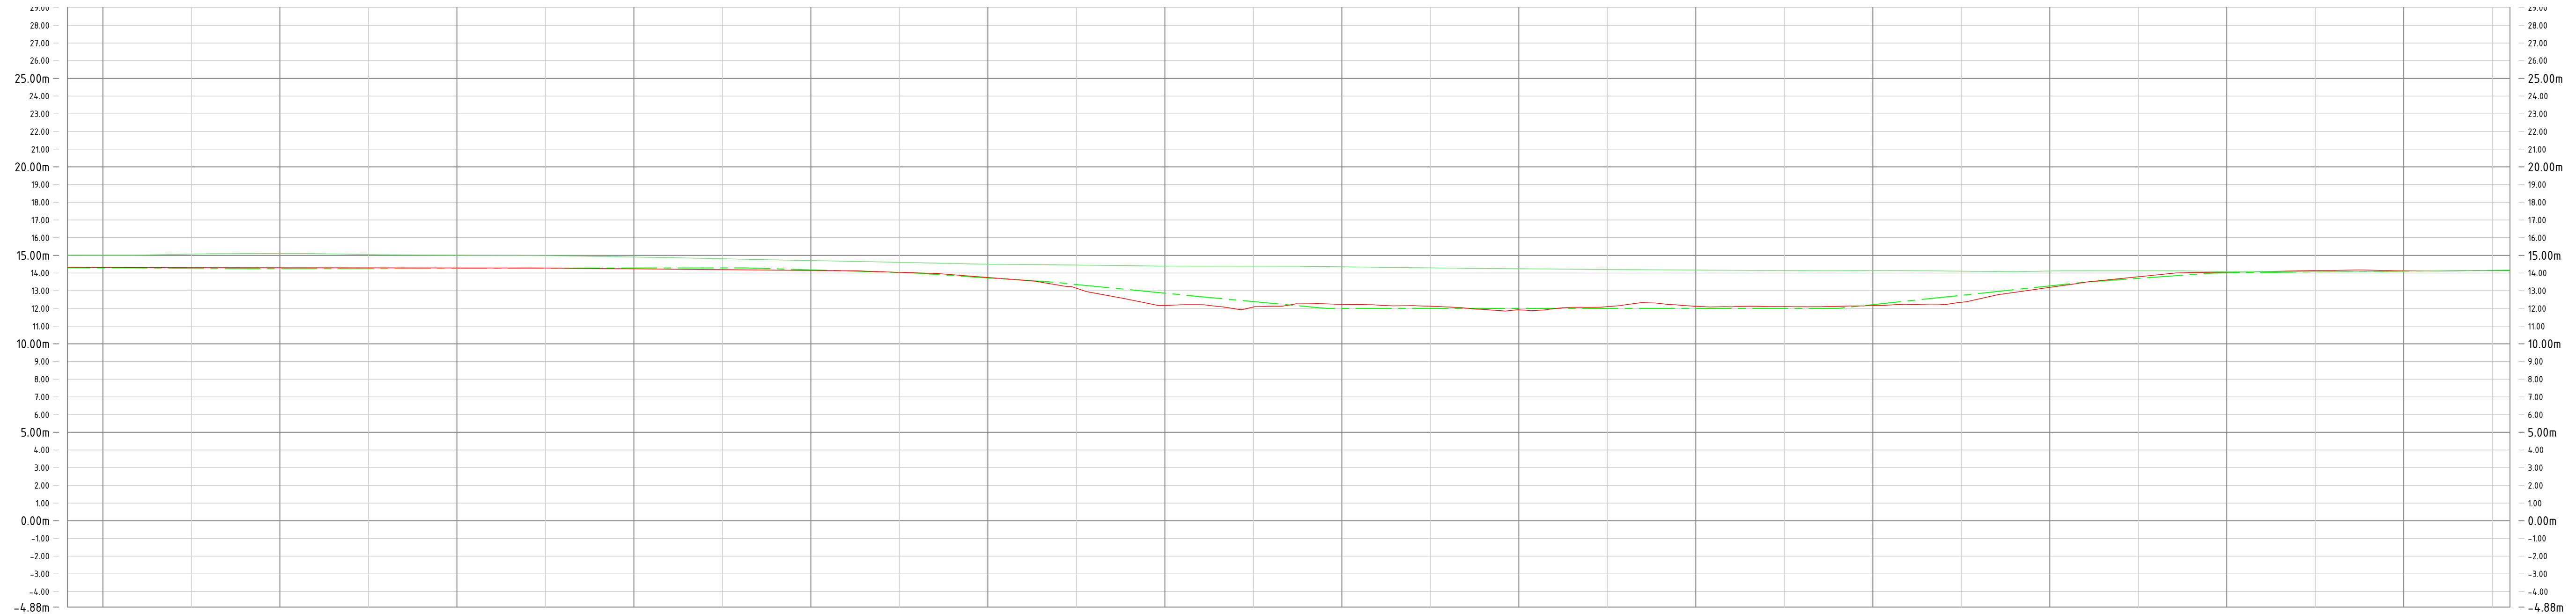


Horizontale schaal 1:200
 Verticale schaal 1:200
 PVW - 06-1.1.1-HW0-P3-2
 Lengteprofiel as ALM - 06-1.1.1-HW0-P3
 Mettering 138.000 tot 276.000
 Hoogte t.o.v. NAP

[illegible]

Version: H	Datum: 27-05-2021	Get.: C. Oerlemans	Omschrijving: Update verwerking opmerkingen VG-E-1004 - 20210204 dd 20-05-21		
Version: G	Datum: 04-05-2021	Get.: B. Gasselting	Omschrijving: Verwerking opmerkingen VG-E-1004 - 20210204		
Con.: C. Oerlemans d.d.: par.:	Vrij.: T. Rensen d.d.: par.:	Vrij.: L. van Peer d.d.: par.:	Vrij.: T. Rensen d.d.: par.:	Akk.: J. Janssen d.d.: par.:	

	Project : Gebiedsontwikkeling Ooijen – Wanssum	
	Fase : As-built	
Opdrachtgever provincie limburg 	Onderwerp : Ontgrondingenvergunning Hoogwatergeul Ooijen Profielen	
	Objectnr. : 1.1.1	Objectnaam: Hoogwatergeul Ooijen
	Schaal : 1:200	Formaat : A3
	Contractnr.: ONT-2013-001	Bladnr. : 10 van 27
	Status: Definitief	
	DocumentId: 1503332-00580	Versie: H

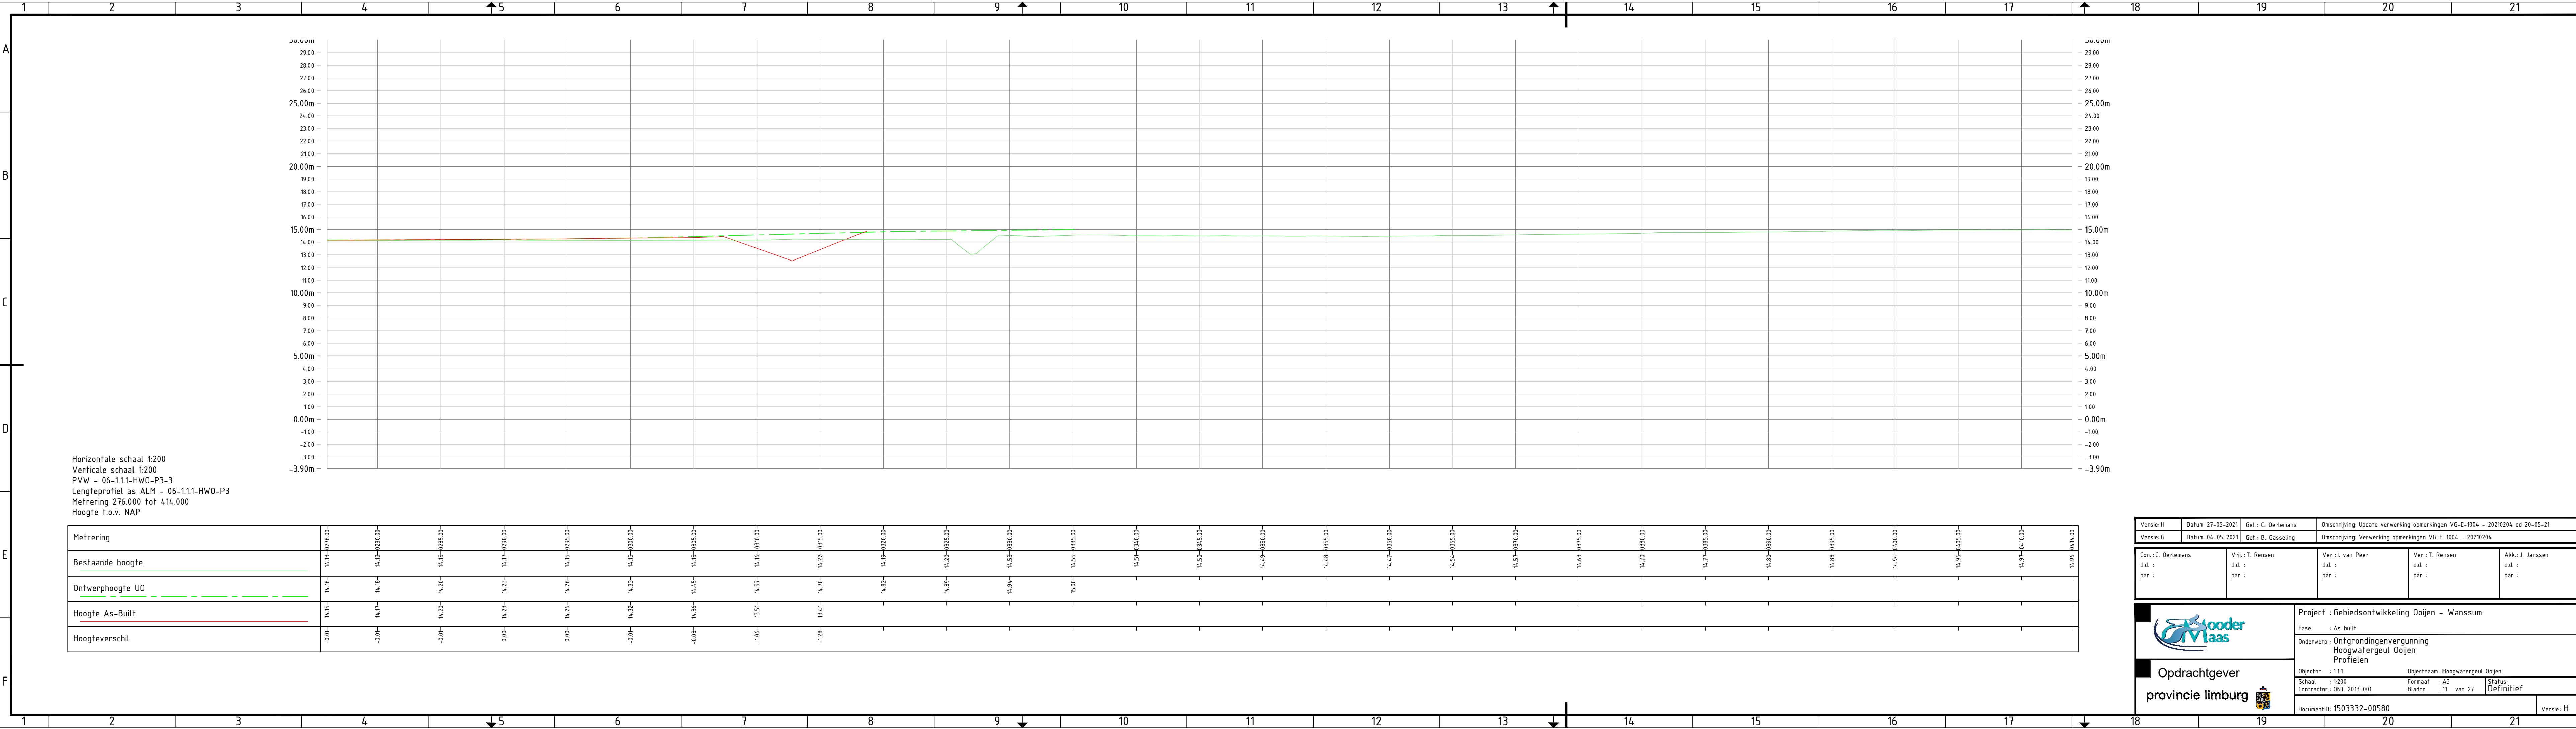

Horizontale schaal 1:200
Verticale schaal 1:200
PVW - 06-1.1.1-HW0-P3-3
Lengteprofiel as ALM - 06-1.1.1-HW0-P3
Metreering 276.000 tot 414.000
Hoogte t.o.v. NAP

Metreering	14,13-0276,00	
------------	---------------	--	--	
Versie: H
Datum: 27-05-2021
Get.: C. Oerlemans

Versie: G
Datum: 04-05-2021
Get.: B. Gasseling

Omschrijving: Update verwerking opmerkingen VG-E-1004 - 20210204 dd 20-05-21
Omschrijving: Verwerking opmerkingen VG-E-1004 - 20210204

Con.: C. Oerlemans
d.d.:
par.:

Vrij.: T. Rensen
d.d.:
par.:

Ver.: I. van Peer
d.d.:
par.:

Ver.: T. Rensen
d.d.:
par.:

Akk.: J. Janssen
d.d.:
par.:

Opdrachtgever
provincie limburg

Project : Gebiedsontwikkeling Ooijen - Wanssum

Fase : As-built

Onderwerp : Ontgrondingenvergunning
Hoogwatergeul Ooijen
Profielen


Objectnr. : 1.1.1
Schaal : 1:200
Contractnr.: ONT-2013-001

Objectnaam: Hoogwatergeul Ooijen
Formaat : A3
Bladnr. : 11 van 27

Status: Definitief

DocumentID: 15033332-00580

Versie: H

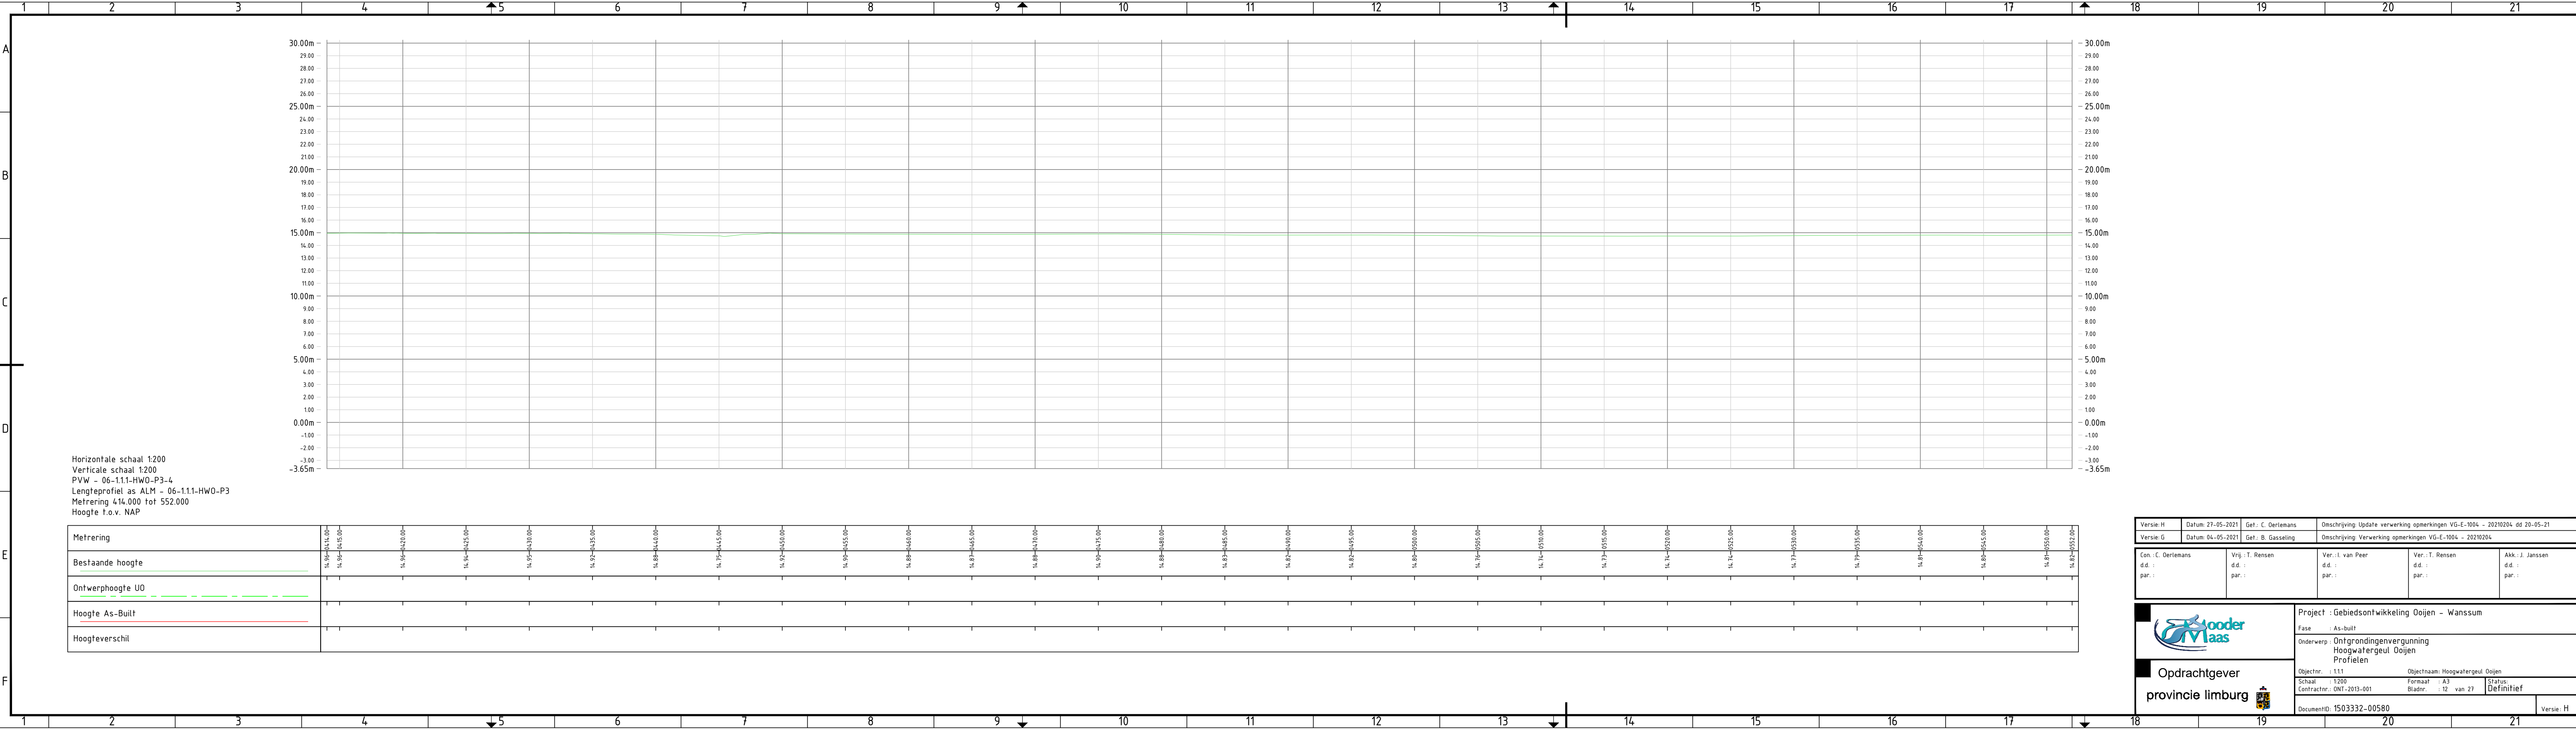

Horizontale schaal 1:200
Verticale schaal 1:200
PVW - 06-1.1.1-HW0-P3-4
Lengteprofiel as ALM - 06-1.1.1-HW0-P3
Metrering 414.000 tot 552.000
Hoogte t.o.v. NAP

Metrering	414.00	415.00	420.00	425.00	430.00	435.00	440.00	445.00	450.00	455.00	460.00	465.00	470.00	475.00	480.00	485.00	490.00	495.00	500.00	505.00	510.00	515.00	520.00	525.00	530.00	535.00	540.00	545.00	550.00	552.00
Bestaande hoogte	14.90	14.90	14.90	14.90	14.90	14.90	14.88	14.75	14.92	14.90	14.86	14.87	14.86	14.90	14.86	14.83	14.82	14.82	14.80	14.76	14.74	14.73	14.74	14.74	14.74	14.79	14.80	14.80	14.81	14.82
Ontwerphoogte UO																														
Hoogte As-Built																														
Hoogteverschil																														

Versie: H	Datum: 27-05-2021	Get.: C. Oerlemans	Omschrijving: Update verwerking opmerkingen VG-E-1004 - 20210204 dd 20-05-21
Versie: G	Datum: 04-05-2021	Get.: B. Gasseling	Omschrijving: Verwerking opmerkingen VG-E-1004 - 20210204

Con.: C. Oerlemans d.d.: par.:	Vrij.: T. Rensen d.d.: par.:	Ver.: L. van Peer d.d.: par.:	Ver.: T. Rensen d.d.: par.:	Akk.: J. Janssen d.d.: par.:
--------------------------------------	------------------------------------	-------------------------------------	-----------------------------------	------------------------------------



Opdrachtgever
provincie limburg

Project : Gebiedsontwikkeling Ooijen - Wanssum

Fase : As-built

Onderwerp : Ontgrondingenvergunning
Hoogwatergeul Ooijen
Profielen

Objectnr. : 1.1.1	Objectnaam: Hoogwatergeul Ooijen	
Schaal : 1:200	Formaat : A3	Status: Definitief
Contractnr.: ONT-2013-001		Bladnr. : 12 van 27
DocumentID: 15033332-00580		Versie: H



Horizontale schaal 1:200
 Verticale schaal 1:200
 PVW - 06-1.1.1-HW0-P3-5
 Lengteprofiel as ALM - 06-1.1.1-HW0-P3
 Mettering 552.000 tot 690.000
 Hoogte t.o.v. NAP

[illegible]

Versie: H	Datum: 27-05-2021	Get.: C. Oerlemans	Omschrijving: Update verwerking opmerkingen VG-E-1004 - 20210204 dd 20-05-21
Versie: G	Datum: 04-05-2021	Get.: B. Gasselting	Omschrijving: Verwerking opmerkingen VG-E-1004 - 20210204

Con.: C. Oerlemans	Vrij.: T. Rensen	Ver.: I. van Peer	Ver.: T. Rensen	Akk.: J. Janssen
d.d.:	d.d.:	d.d.:	d.d.:	d.d.:
par.:	par.:	par.:	par.:	par.:



Opdrachtgever

provincie limburg

Project : Gebiedsontwikkeling Ooijen - Wanssum

Fase : As-built

Onderwerp : Ontgrondingenvergunning
Hoogwatergeul Ooijen
Profielen

Objectnr. : 1.1.1

Objectnaam: Hoogwatergeul Ooijen

Schaal : 1:200
Contractor : ONT 2013


Formaat : A3
Bladnr : 13 van


DocumentID: 1503332-00580

Versie:

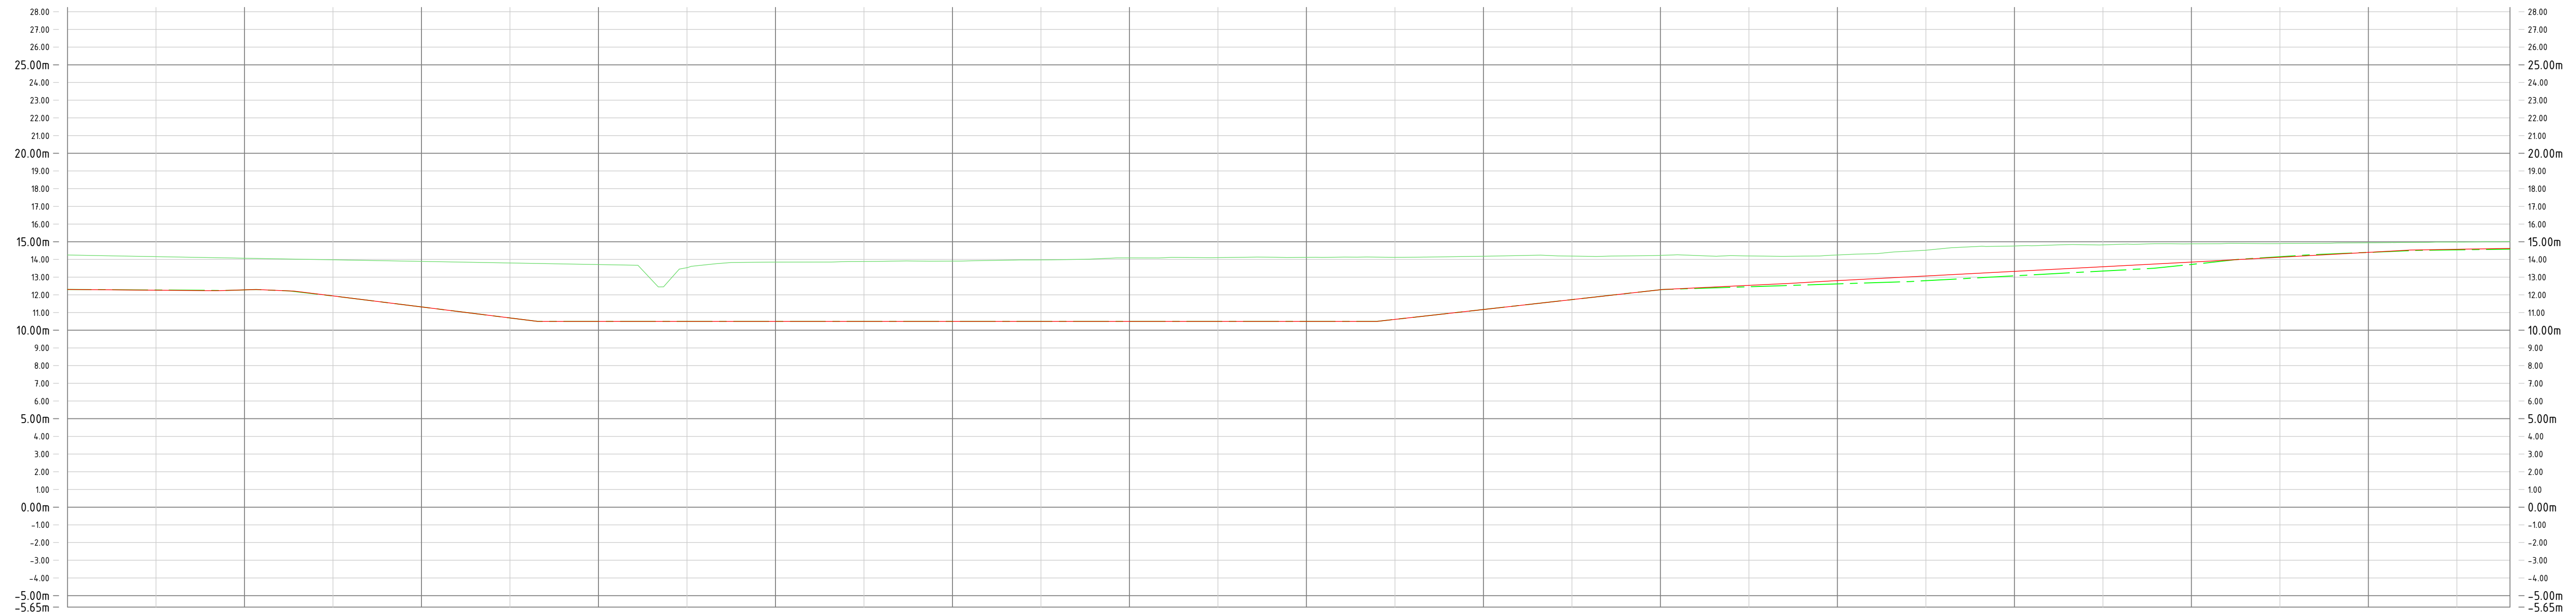


Horizontale schaal 1:200
 Verticale schaal 1:200
 PVW - 06-1.1.1-HW0-P3-6
 Lengteprofiel as ALM - 06-1.1.1-HW0-P3
 Mettering 690.000 tot 828.000
 Hoogte t.o.v. NAP

[illegible]

Versie: H	Datum: 27-05-2021	Geï.: C. Oertemans	Omschrijving: Update verwerking opmerkingen VG-E-1004 - 20210204 dd 20-05-21
Versie: G	Datum: 04-05-2021	Geï.: B. Gasselting	Omschrijving: Verwerking opmerkingen VG-E-1004 - 20210204

Con.: C. Oertemans d.d.: par.: :	Vrij.: T. Rensen d.d.: par.: :	Ver.: L. van Peer d.d.: par.: :	Ver.: T. Rensen d.d.: par.: :	Akk.: J. Janssen d.d.: par.: :
--	--------------------------------------	---------------------------------------	-------------------------------------	--------------------------------------

	Project : Gebiedsontwikkeling Ooijen - Wanssum	
	Fase : As-built	
Opdrachtgever provincie limburg 	Onderwerp : Ontgrondingenvergunning Hoogwatergeul Ooijen Profielen	
	Objectnr. : 1.1.1	Objectnaam : Hoogwatergeul Ooijen
	Schaal : 1:200	Formaat : A3
	Contractnr. : OMT-2013-001	Bladnr. : 14 van 27
	Status : Definitief	
	DocumentID : 1503332-00580	Versie : H

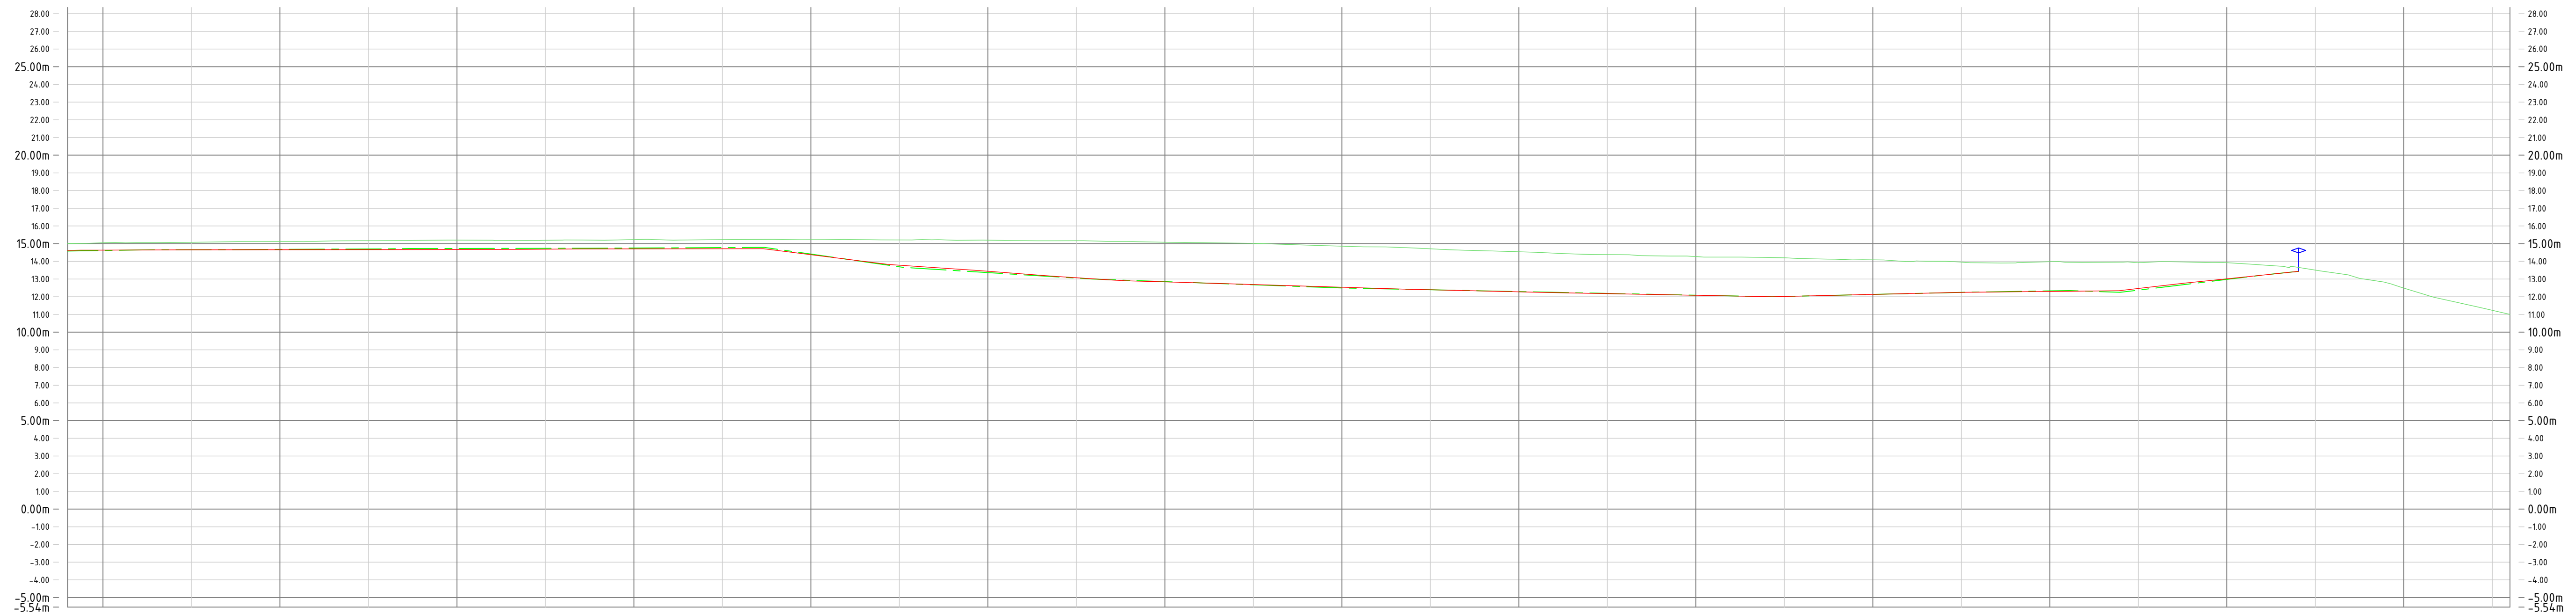


Horizontale schaal 1:200
 Verticale schaal 1:200
 PVW - 06-1.1.1-HW0-P3-7
 Lengteprofiel as ALM - 06-1.1.1-HW0-P3
 Mettering 828.000 tot 966.000
 Hoogte t.o.v. NAP

[illegible]

Versie: H	Datum: 27-05-2021	Get.: C. Oerlemans	Omschrijving: Update verwerking opmerkingen VG-E-1004 - 20210204 dd 20-05-21
Versie: G	Datum: 04-05-2021	Get.: B. Gasselting	Omschrijving: Verwerking opmerkingen VG-E-1004 - 20210204

Con.: C. Oerlemans	Vrij.: T. Rensen	Ver.: I. van Peer	Ver.: T. Rensen	Akk.: J. Janssen
d.d.:	d.d.:	d.d.:	d.d.:	d.d.:
par.:	par.:	par.:	par.:	par.:

	Project : Gebiedsontwikkeling Ooijen – Wanssum								
	Fase : As-built								
Opdrachtgever provincie limburg 	Onderwerp : Ontgrondingenvergunning Hoogwatergeul Ooijen Profielen								
	<table border="1"> <tr> <td>Objectnr.: 1.11</td> <td>Objectnaam: Hoogwatergeul Ooijen</td> <td></td> </tr> <tr> <td>Schaal: 1:200</td> <td>Formaat: A3</td> <td>Status:</td> </tr> <tr> <td>Contractnr.: ONT-2013-001</td> <td>Bladnr.: 15 van 27</td> <td>Definitief</td> </tr> </table>	Objectnr.: 1.11	Objectnaam: Hoogwatergeul Ooijen		Schaal: 1:200	Formaat: A3	Status:	Contractnr.: ONT-2013-001	Bladnr.: 15 van 27
Objectnr.: 1.11	Objectnaam: Hoogwatergeul Ooijen								
Schaal: 1:200	Formaat: A3	Status:							
Contractnr.: ONT-2013-001	Bladnr.: 15 van 27	Definitief							
	<table border="1"> <tr> <td>DocumentID: 1503332-00580</td> <td>Versie: H</td> </tr> </table>	DocumentID: 1503332-00580	Versie: H						
DocumentID: 1503332-00580	Versie: H								

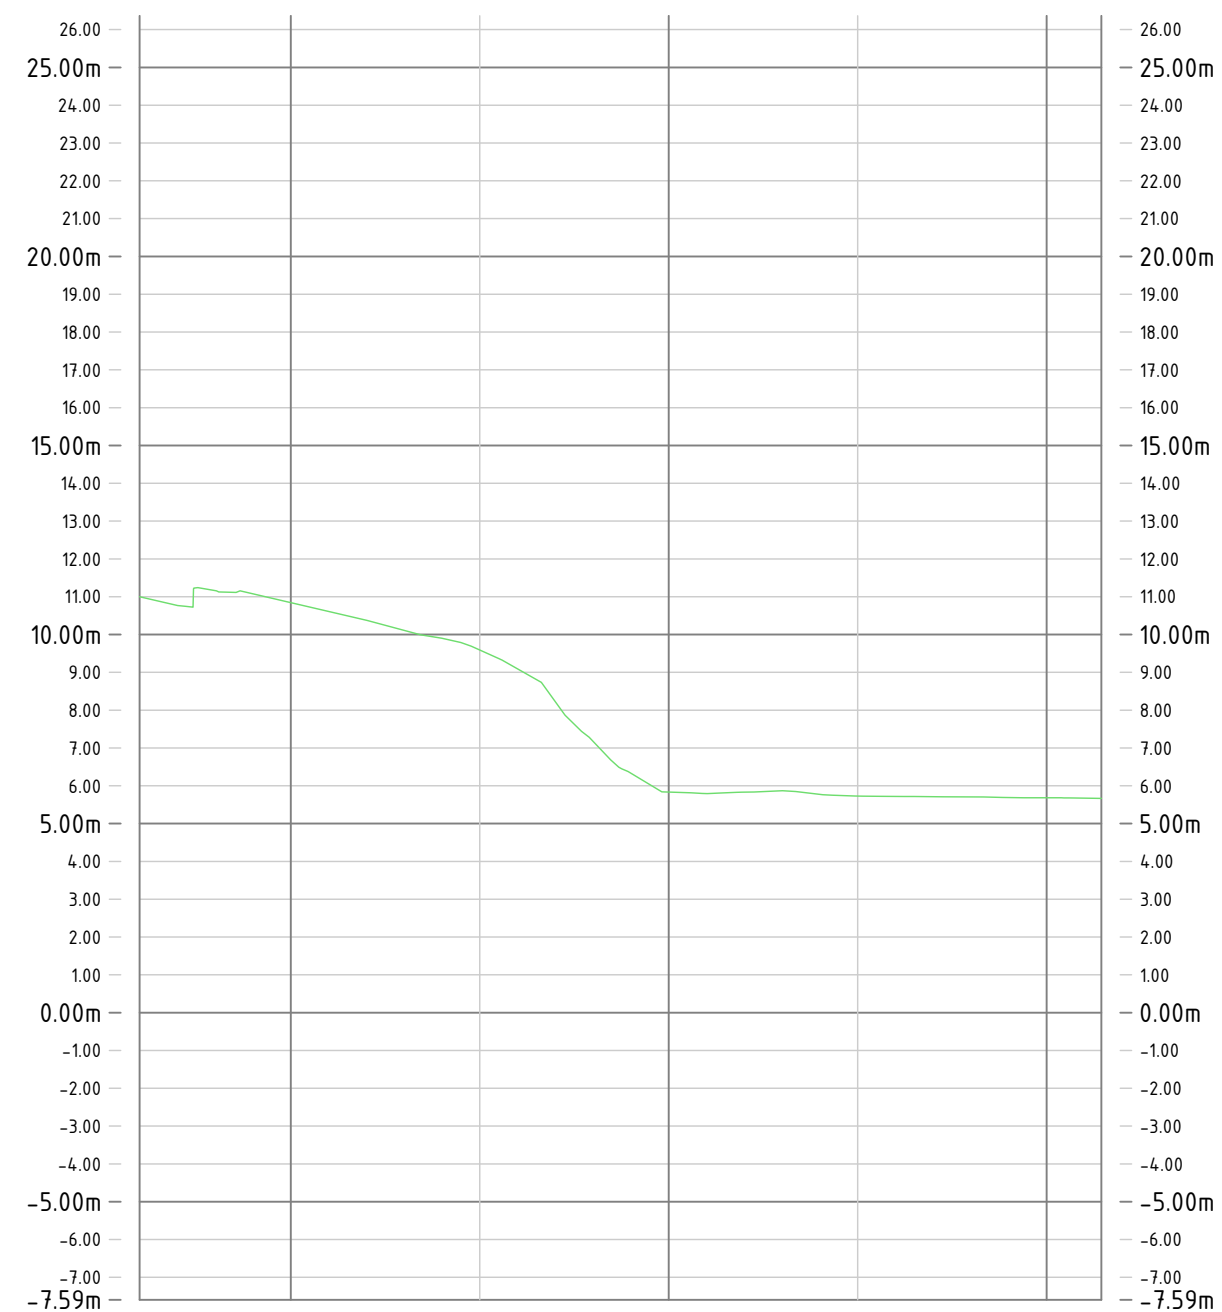


Horizontale schaal 1:200
 Verticale schaal 1:200
 PVW - 06-1.1.1-HWO-P3-8
 Lengteprofiel as ALM - 06-1.1.1-HWO-P3
 Metreering 966.000 tot 991.448
 Hoogte t.o.v. NAP

Mettering	110,00	10,81	95,90	5,83	5,73	5,68
Bestaande hoogte						
Ontwerphoogte UO						
Hoogte As-Built						
Hoogteverschil						

Versie: H	Datum: 27-05-2021	Get.: C. Oerlemans	Omschrijving: Update verwerking opmerkingen VG-E-1004 - 20210204 dd 20-05-21
Versie: G	Datum: 04-05-2021	Get.: B. Gasselting	Omschrijving: Verwerking opmerkingen VG-E-1004 - 20210204

Con. : C. Oerlemans	Vrij. : T. Rensen	Ver.: I. van Peer	Ver.: T. Rensen	Akk.: J. Janssen
d.d. :	d.d. :	d.d. :	d.d. :	d.d. :
par. :	par. :	par. :	par. :	par. :

	Opdrachtgever provincie limburg			Project : Gebiedsontwikkeling Ooijen – Wanssum	
	Fase : As-built			Onderwerp : Ontgrondingenvergunning Hoogwatergeul Ooijen Profielen	
Objectnr. : 1.11		Objectnaam: Hoogwatergeul Ooijen		DocumentID: 1503332-00580	
Schaal : 1:200		Formaat : A3		Status:	
Contractnr: ONT-2013-001		Bladnr. : 16 van 27		Definitief	
				Versie: H	

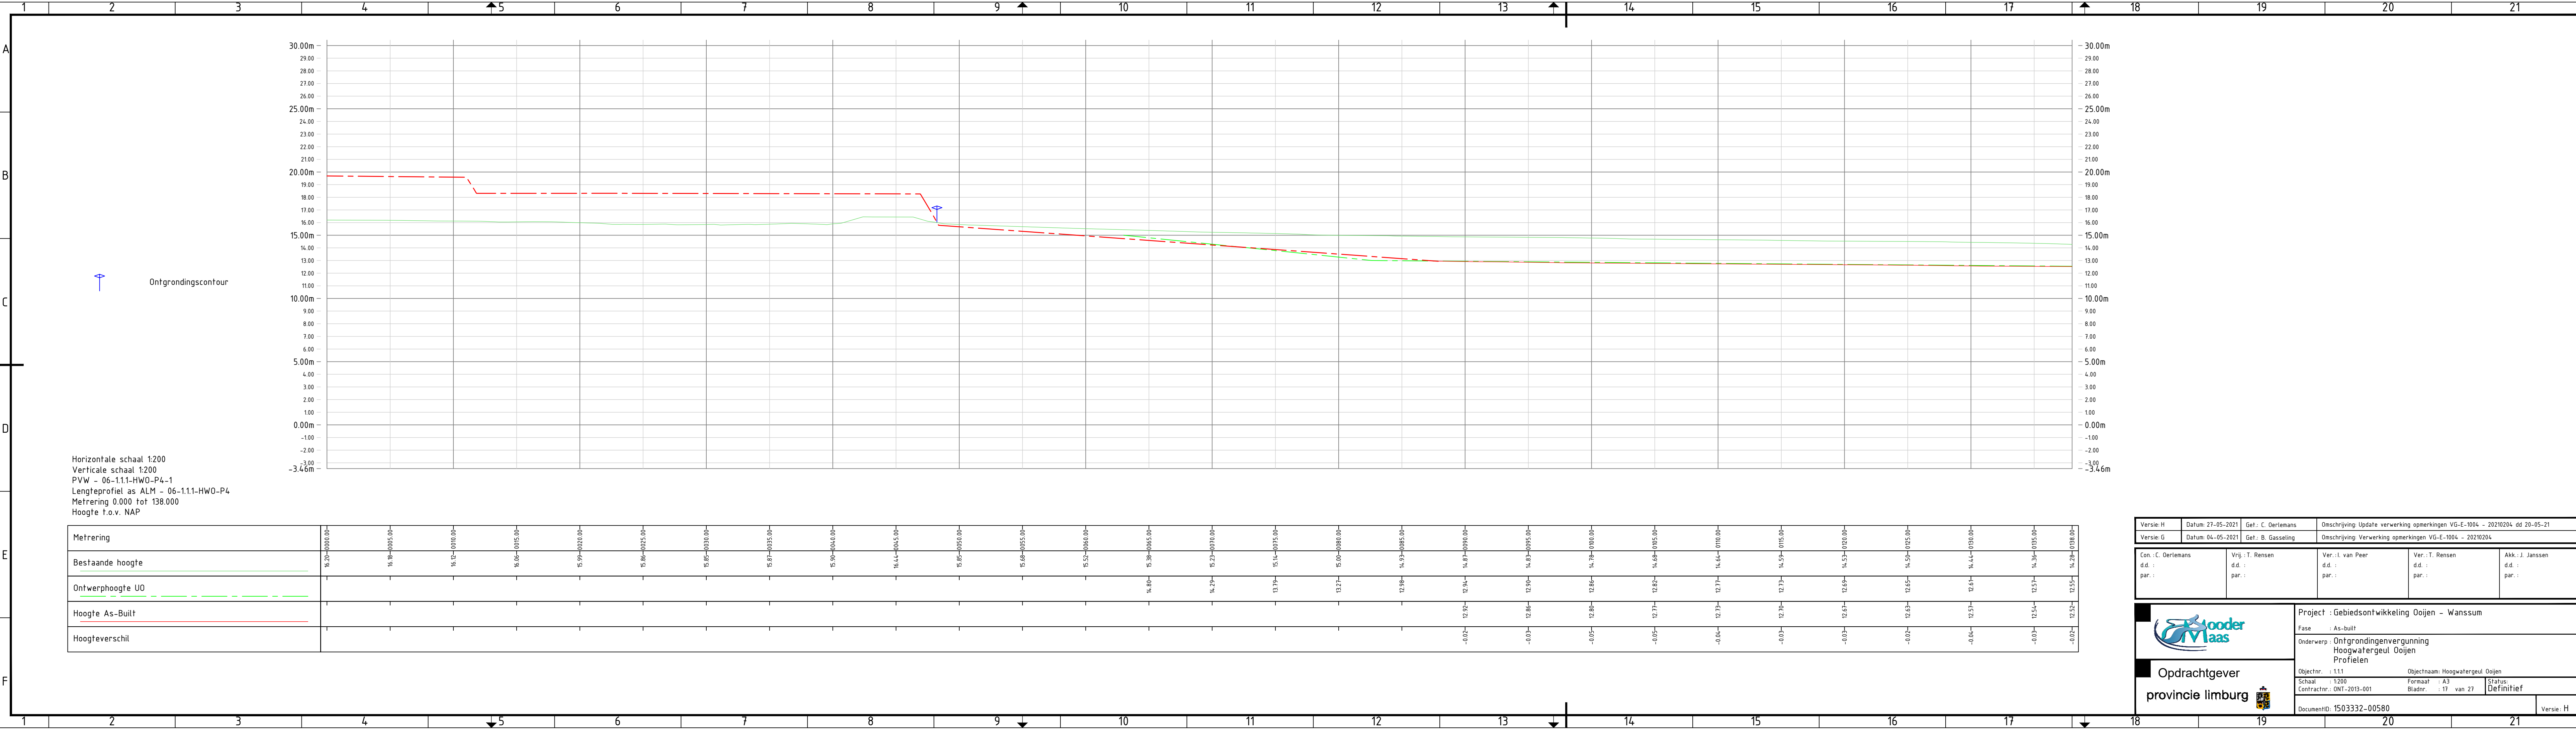

Horizontale schaal 1:200
Verticale schaal 1:200
PVW - 06-1.1.1-HW0-P4-1
Lengteprofiel as ALM - 06-1.1.1-HW0-P4
Metrering 0.000 tot 138.000
Hoogte t.o.v. NAP

Bestaande hoogte	16.21	16.19	16.12	16.06	15.99	15.86	15.85	15.87	15.90	16.44	15.85	15.68	15.52	15.38	14.80	14.29	13.79	13.27	12.98	12.94	12.90	12.86	12.80	12.77	12.73	12.70	12.67	12.63	12.57	12.54	12.52	
Ontwerphoogte UO															14.80	14.29	13.79	13.27	12.98	12.94	12.90	12.86	12.80	12.77	12.73	12.70	12.67	12.63	12.57	12.54	12.55	
Hoogte As-Built																																
Hoogteverschil																																

Versie: H
Datum: 27-05-2021
Get.: C. Oerlemans

Versie: G
Datum: 04-05-2021
Get.: B. Gasseling

Omschrijving: Update verwerking opmerkingen VG-E-1004 - 20210204 dd 20-05-21
Omschrijving: Verwerking opmerkingen VG-E-1004 - 20210204

Con.: C. Oerlemans
d.d.:
par.:

Vrij.: T. Rensen
d.d.:
par.:

Ver.: L. van Peer
d.d.:
par.:

Ver.: T. Rensen
d.d.:
par.:

Akk.: J. Janssen
d.d.:
par.:

Opdrachtgever
provincie limburg

Project : Gebiedsontwikkeling Ooijen - Wanssum

Fase : As-built

Onderwerp : Ontgrondingenvergunning
Hoogwatergeul Ooijen
Profielen

Objectnr. : 1.1.1
Schaal : 1:200
Contractnr.: ONT-2013-001

Objectnaam: Hoogwatergeul Ooijen
Formaat : A3
Bladnr. : 17 van 27

Status: Definitief

DocumentID: 1503332-00580

Versie: H




Horizontale schaal 1:200
 Verticale schaal 1:200
 PVW - 06-1.1.1-HW0-P4-2
 Lengteprofiel as ALM - 06-1.1.1-HW0-P4
 Mettering 138.000 tot 276.000
 Hoogte t.o.v. NAP

[illegible]

Versie: H	Datum: 27-05-2021	Get.: C. Oerlemans	Omschrijving: Update verwerking opmerkingen VG-E-1004 - 20210204 dd 20-05-21
Versie: G	Datum: 04-05-2021	Get.: B. Gasselting	Omschrijving: Verwerking opmerkingen VG-E-1004 - 20210204

Con.: C. Oerlemans	Vrij.: T. Rensen	Ver.: I. van Peer	Ver.: T. Rensen	Akk.: J. Janssen
d.d.:	d.d.:	d.d.:	d.d.:	d.d.:
par.:	par.:	par.:	par.:	par.:

	Project : Gebiedsontwikkeling Ooijen – Wanssum							
	Fase : As-built							
Opdrachtgever provincie limburg 	Onderwerp : Ontgrondingenvergunning Hoogwatergeul Ooijen Profielen							
	<table border="1"> <tr> <td>Objectnr.: 1.11</td> <td>Objectnaam: Hoogwatergeul Ooijen</td> </tr> <tr> <td>Schaal: 1:200</td> <td>Formaat: A3</td> </tr> <tr> <td>Contractnr.: ONT-2013-001</td> <td>Bladnr.: 18 van 27</td> </tr> <tr> <td>Status:</td> <td>Definitief</td> </tr> </table>	Objectnr.: 1.11	Objectnaam: Hoogwatergeul Ooijen	Schaal: 1:200	Formaat: A3	Contractnr.: ONT-2013-001	Bladnr.: 18 van 27	Status:
Objectnr.: 1.11	Objectnaam: Hoogwatergeul Ooijen							
Schaal: 1:200	Formaat: A3							
Contractnr.: ONT-2013-001	Bladnr.: 18 van 27							
Status:	Definitief							
	<table border="1"> <tr> <td>DocumentID: 1503332-00580</td> <td>Versie: H</td> </tr> </table>	DocumentID: 1503332-00580	Versie: H					
DocumentID: 1503332-00580	Versie: H							

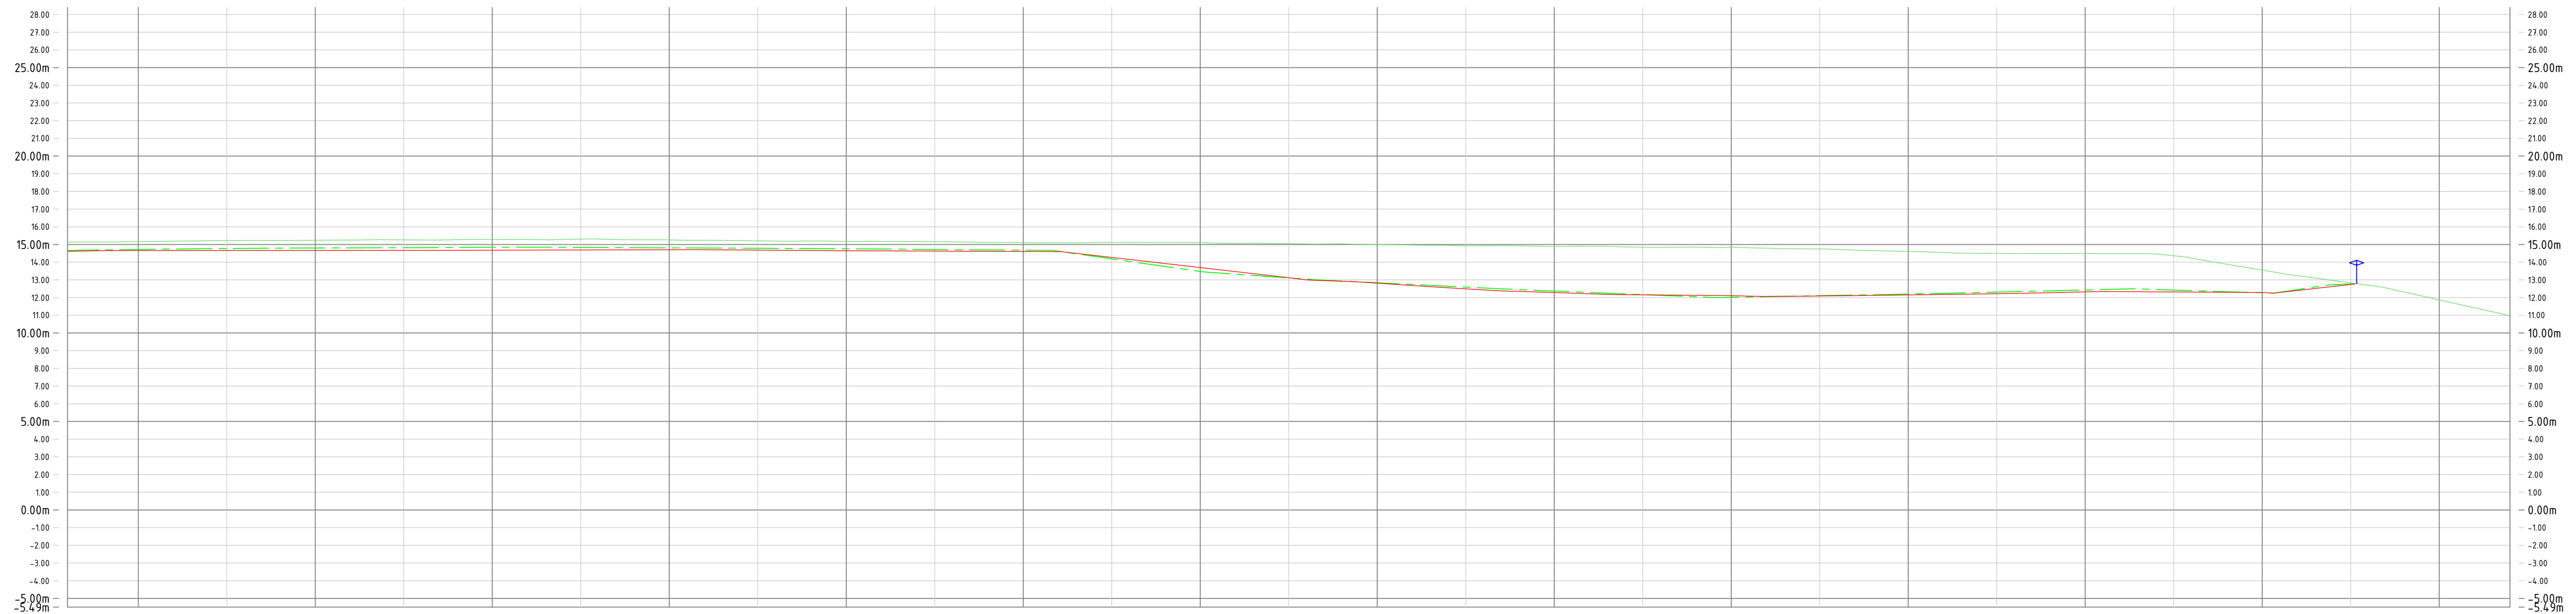


Horizontale schaal 1:200
 Verticale schaal 1:200
 PVW - 06-1.1.1-HW0-P4-3
 Lengteprofiel as ALM - 06-1.1.1-HW0-P4
 Mettering 276.000 tot 414.000
 Hoogte t.o.v. NAP

[illegible]

Versie: H	Datum: 27-05-2021	Get.: C. Oerlemans	Omschrijving: Update verwerking opmerkingen VG-E-1004 - 20210204 dd 20-05-21
Versie: G	Datum: 04-05-2021	Get.: B. Gasseling	Omschrijving: Verwerking opmerkingen VG-E-1004 - 20210204

Con. : C. Oerlemans	Vrij. : T. Rensen	Ver. : I. van Peer	Ver. : T. Rensen	Akk. : J. Janssen
d.d. :	d.d. :	d.d. :	d.d. :	d.d. :
par. :	par. :	par. :	par. :	par. :

	Project : Gebiedsontwikkeling Ooijen – Wanssum Fase : As-buit		
	Onderwerp : Ontgrondingenvergunning Hoogwatergeul Ooijen Profielen		
Opdrachtgever provincie limburg 	Objectnr. : 1.11	Objectnaam: Hoogwatergeul Ooijen	Status: Definitief
	Schaal : 1:200 Contractnr.: ONT-2013-001	Formaat : A3 Bladnr. : 19 van 27	
DocumentID: 1503332-00580			Versie: H

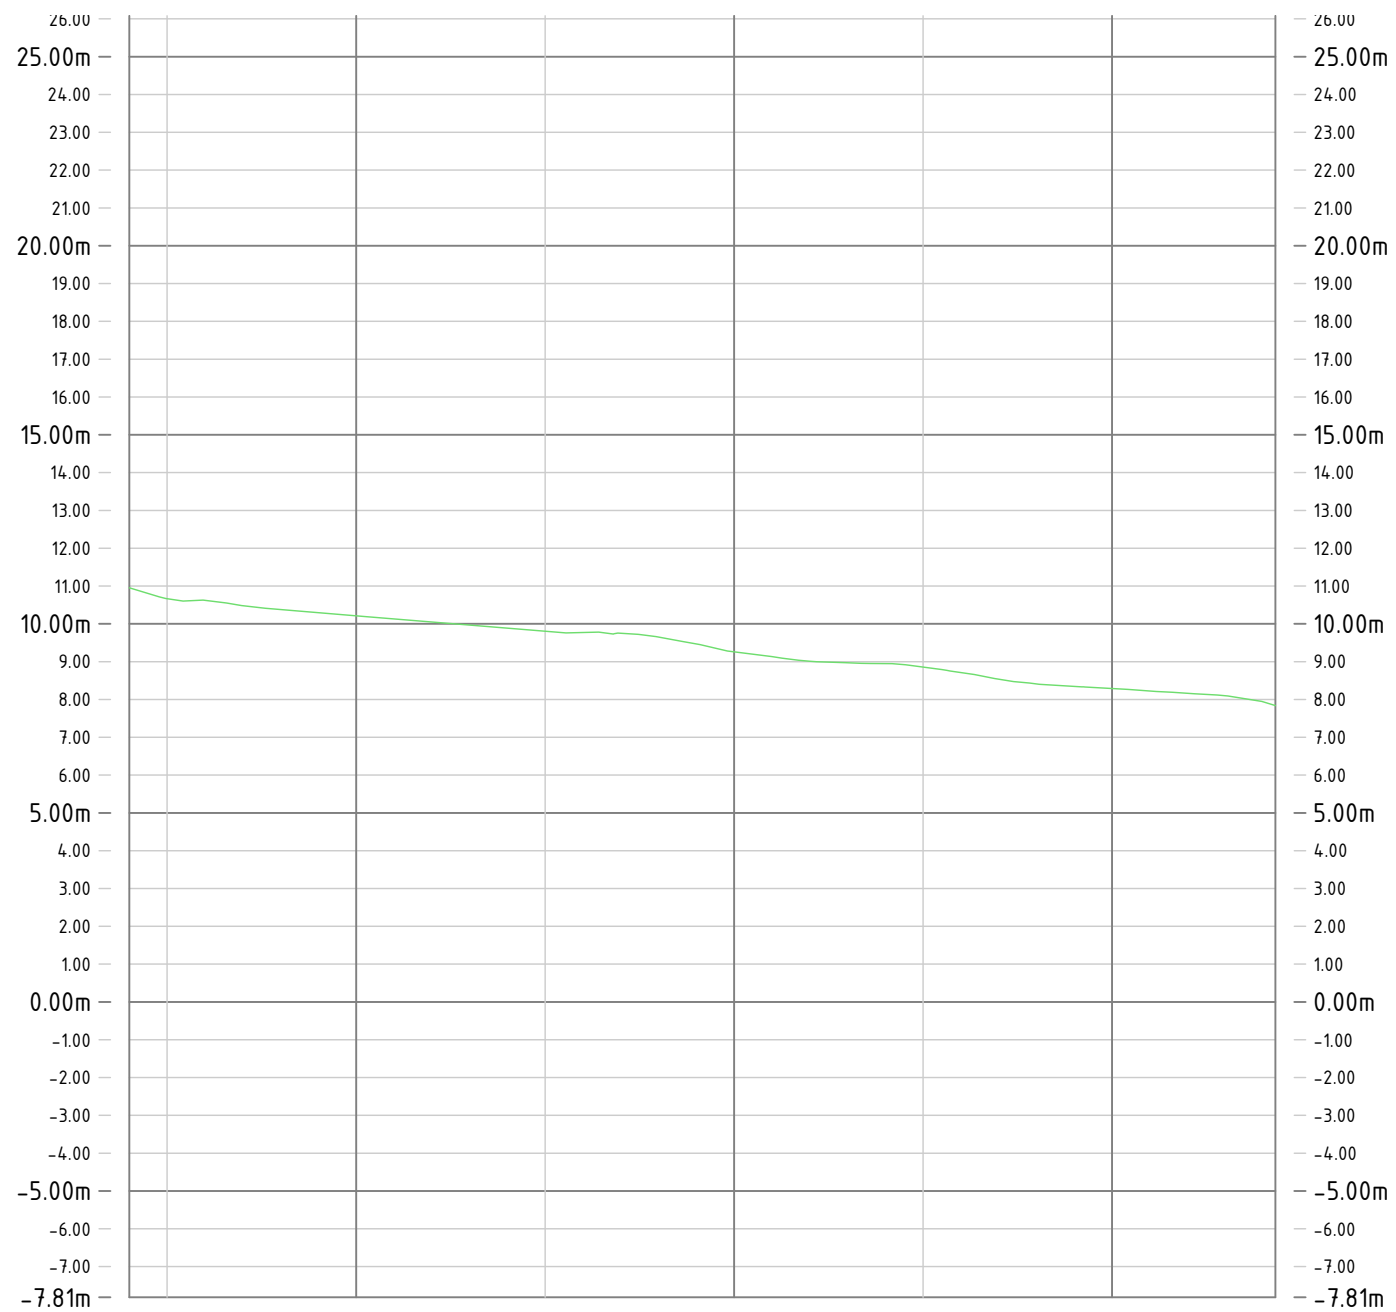


Horizontale schaal 1:200
 Verticale schaal 1:200
 PVW - 06-1.1.1-HWO-P4-4
 Lengteprofiel as ALM - 06-1.1.1-HWO-P4
 Metreling 414.000 tot 444.320
 Hoogte t.o.v. NAP

Metrering	10.95-10.14.00	10.21-10.20.00	9.81-10.25.00	9.26-10.30.00	8.86-10.35.00	8.29-10.40.00	7.81-10.45.00
Bestaande hoogte	10.66-10.15.00	10.21-10.20.00	9.81-10.25.00	9.26-10.30.00	8.86-10.35.00	8.29-10.40.00	7.81-10.45.00
Ontwerphoogte UO							
Hoogte As-Built							
Hoogteverschil							

Versie: H	Datum: 27-05-2021	Get.: C. Oerlemans	Omschrijving: Update verwerking opmerkingen VG-E-1004 - 20210204 dd 20-05-21
Versie: G	Datum: 04-05-2021	Get.: B. Gasselting	Omschrijving: Verwerking opmerkingen VG-E-1004 - 20210204

Con. : C. Oerlemans d.d. : par. :	Vrij. : T. Rensen d.d. : par. :	Ver. : I. van Peer d.d. : par. :	Ver. : T. Rensen d.d. : par. :	Akk. : J. Janssen d.d. : par. :
---	---------------------------------------	--	--------------------------------------	---------------------------------------

	Project : Gebiedsontwikkeling Ooijen – Wanssum	
	Fase : As-built	
Opdrachtgever provincie limburg 	Onderwerp : Ontgrondingenvergunning Hoogwatergeul Ooijen Profielen	
	Objectnr. : 1.11	Objectnaam: Hoogwatergeul Ooijen
	Schaal : 1:200	Formaat : A3
	Contractnr.: ONT-2013-001	Bladnr. : 20 van 27
	Status: Definitief	
	DocumentID: 1503332-00580	Versie: H

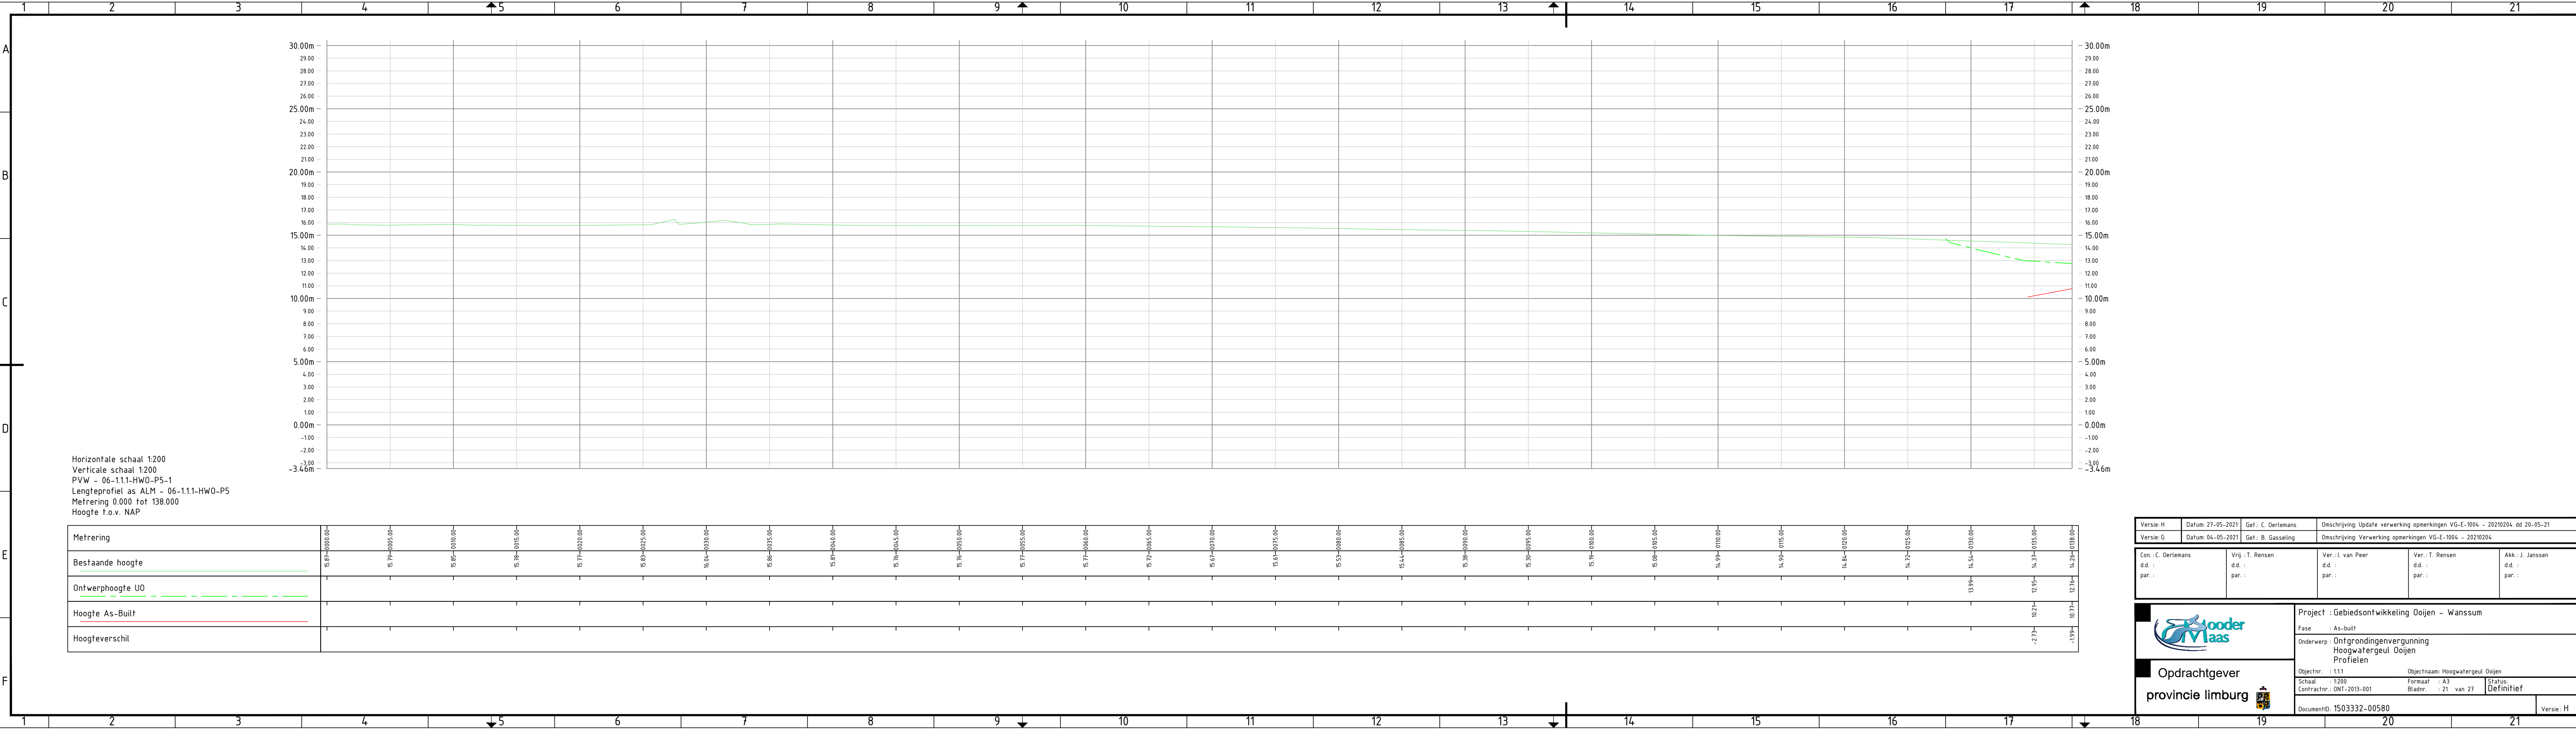

Versie: H
Datum: 27-05-2021
Get.: C. Oerlemans

Versie: G
Datum: 04-05-2021
Get.: B. Gasseling

Omschrijving: Update verwerking opmerkingen VG-E-1004 - 20210204 dd 20-05-21
Omschrijving: Verwerking opmerkingen VG-E-1004 - 20210204

Con.: C. Oerlemans
d.d.:
par.:

Vrij.: T. Rensen
d.d.:
par.:

Ver.: L. van Peer
d.d.:
par.:

Ver.: T. Rensen
d.d.:
par.:

Akk.: J. Janssen
d.d.:
par.:

Opdrachtgever
provincie limburg

Project : Gebiedsontwikkeling Ooijen - Wanssum

Fase : As-built

Onderwerp : Ontgrondingenvergunning
Hoogwatergeul Ooijen
Profielen


Objectnr. : 1.1.1
Schaal : 1:200
Contractnr.: ONT-2013-001

Objectnaam: Hoogwatergeul Ooijen
Formaat : A3
Bladnr. : 21 van 27

Status: Definitief

DocumentID: 1503332-00580

Versie: H

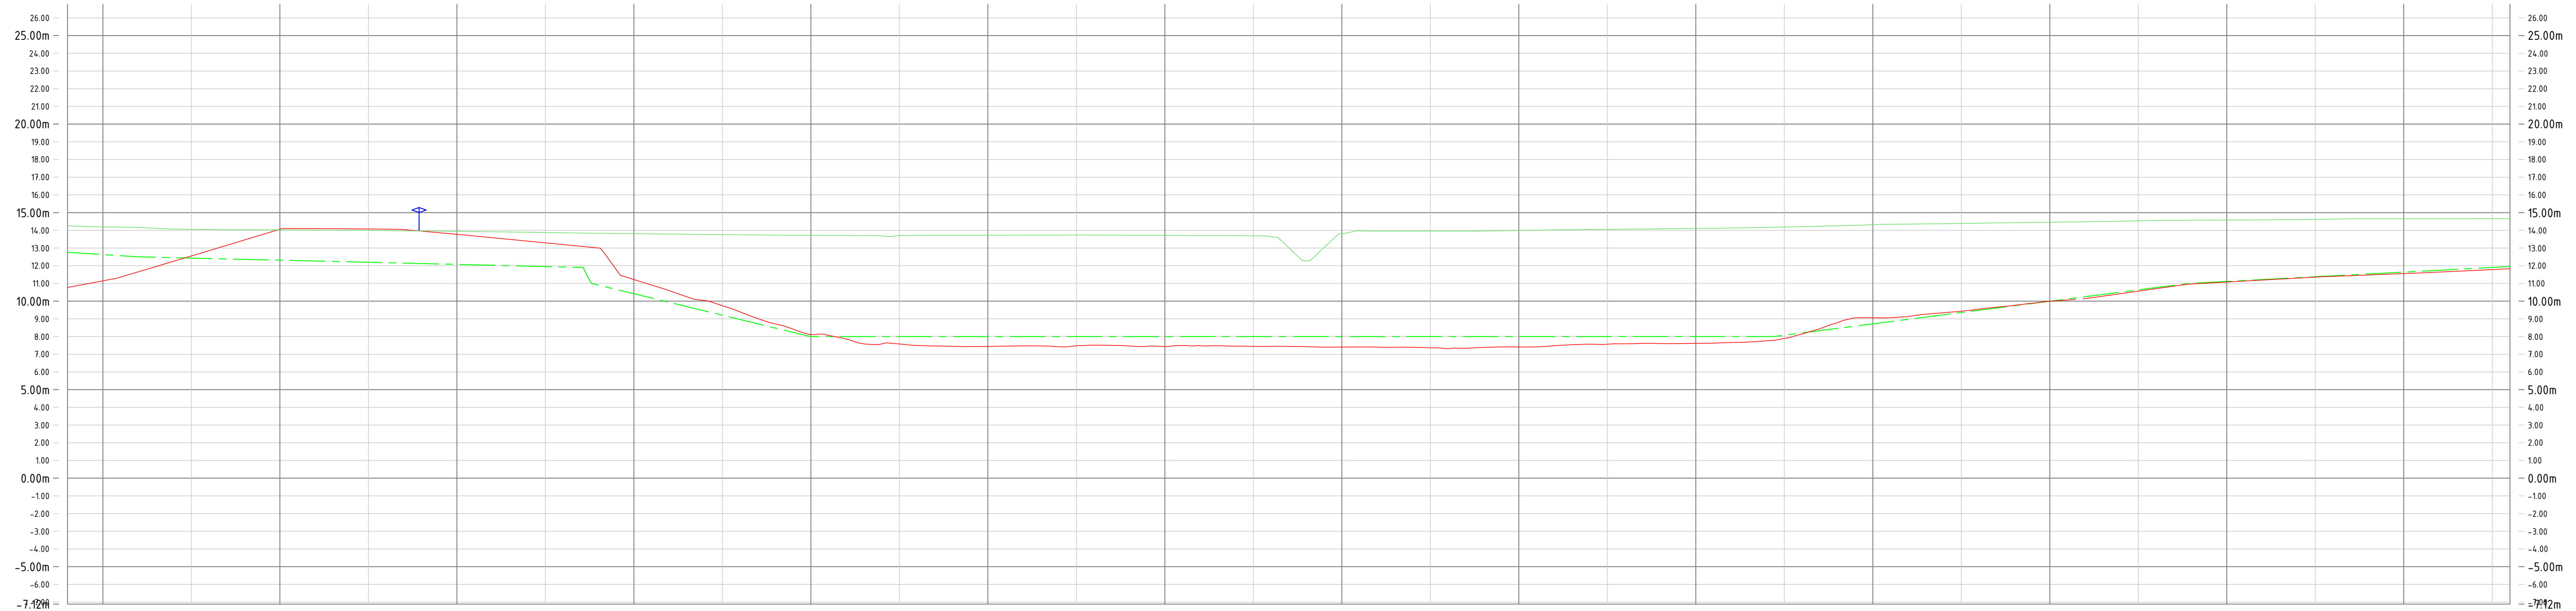


Horizontale schaal 1:200
 Verticale schaal 1:200
 PVW - 06-1.1.1-HW0-P5-2
 Lengteprofiel as ALM - 06-1.1.1-HW0-P5
 Mettering 138.000 tot 276.000
 Hoogte t.o.v. NAP

Bestaaende hoogte		14.26-	14.26-	14.06-	14.02-	13.99-	13.94-	13.88-	13.86-	13.76-	13.71-	13.72-	13.66-	13.61-	14.06-	14.11-	14.39-	14.32-	14.16-	14.54-	14.61-	14.65-	14.66-	14.66-
Ontwerphoogte UO		12.76-	12.63-	12.43-	12.31-	12.20-	12.07-	11.95-	8.00-	9.20-	8.00-	8.00-	8.00-	8.00-	8.00-	8.00-	9.36-	8.72-	8.07-	10.64-	11.38-	11.64-	11.90-	11.95-
Hoogte As-Built		10.77-	11.15-	12.55-	14.06-	14.08-	13.77-	13.29-	8.11-	9.74-	7.58-	7.44-	7.48-	7.44-	7.57-	7.61-	9.43-	9.06-	7.89-	10.56-	11.35-	11.56-	11.78-	11.83-
Hoogteverschil		-198-	-149-	0.12-	175-	188-	170-	134-	0.80-	0.54-	0.11-	-0.42-	-0.52-	-0.56-	-0.43-	-0.39-	0.07-	0.00-	-0.07-	-0.03-	-0.02-	-0.08-	-0.12-	-0.13-

Versie: H	Datum: 27-05-2021	Geï: C. Oertemans	Omschrijving: Update verwerking opmerkingen VG-E-1004 - 20210204, dd 20-05-21		
Versie: G	Datum: 04-05-2021	Geï: B. Gasselting	Omschrijving: Verwerking opmerkingen VG-E-1004 - 20210204		
Con.: C. Oertemans d.d.: par.:	Vrij.: T. Rensen d.d.: par.:	Ver.: L. van Peer d.d.: par.:	Ver.: T. Rensen d.d.: par.:	Akk.: J. Janssen d.d.: par.:	

	Project : Gebiedsontwikkeling Ooijen - Wanssum		
	Fase : As-built		
Opdrachtgever provincie limburg 	Onderwerp : Ontgrondingenvergunning Hoogwatergeul Ooijen Profielen		
	Objectnr. : 1.1.1	Objectnaam : Hoogwatergeul Ooijen	
	Schaal : 1:200 Contractnr. : ONT-2013-001	Formaat : A3 Bladnr. : 02 van 27	Status : Definitief
DocumentID : 1503332-00580			Versie : H

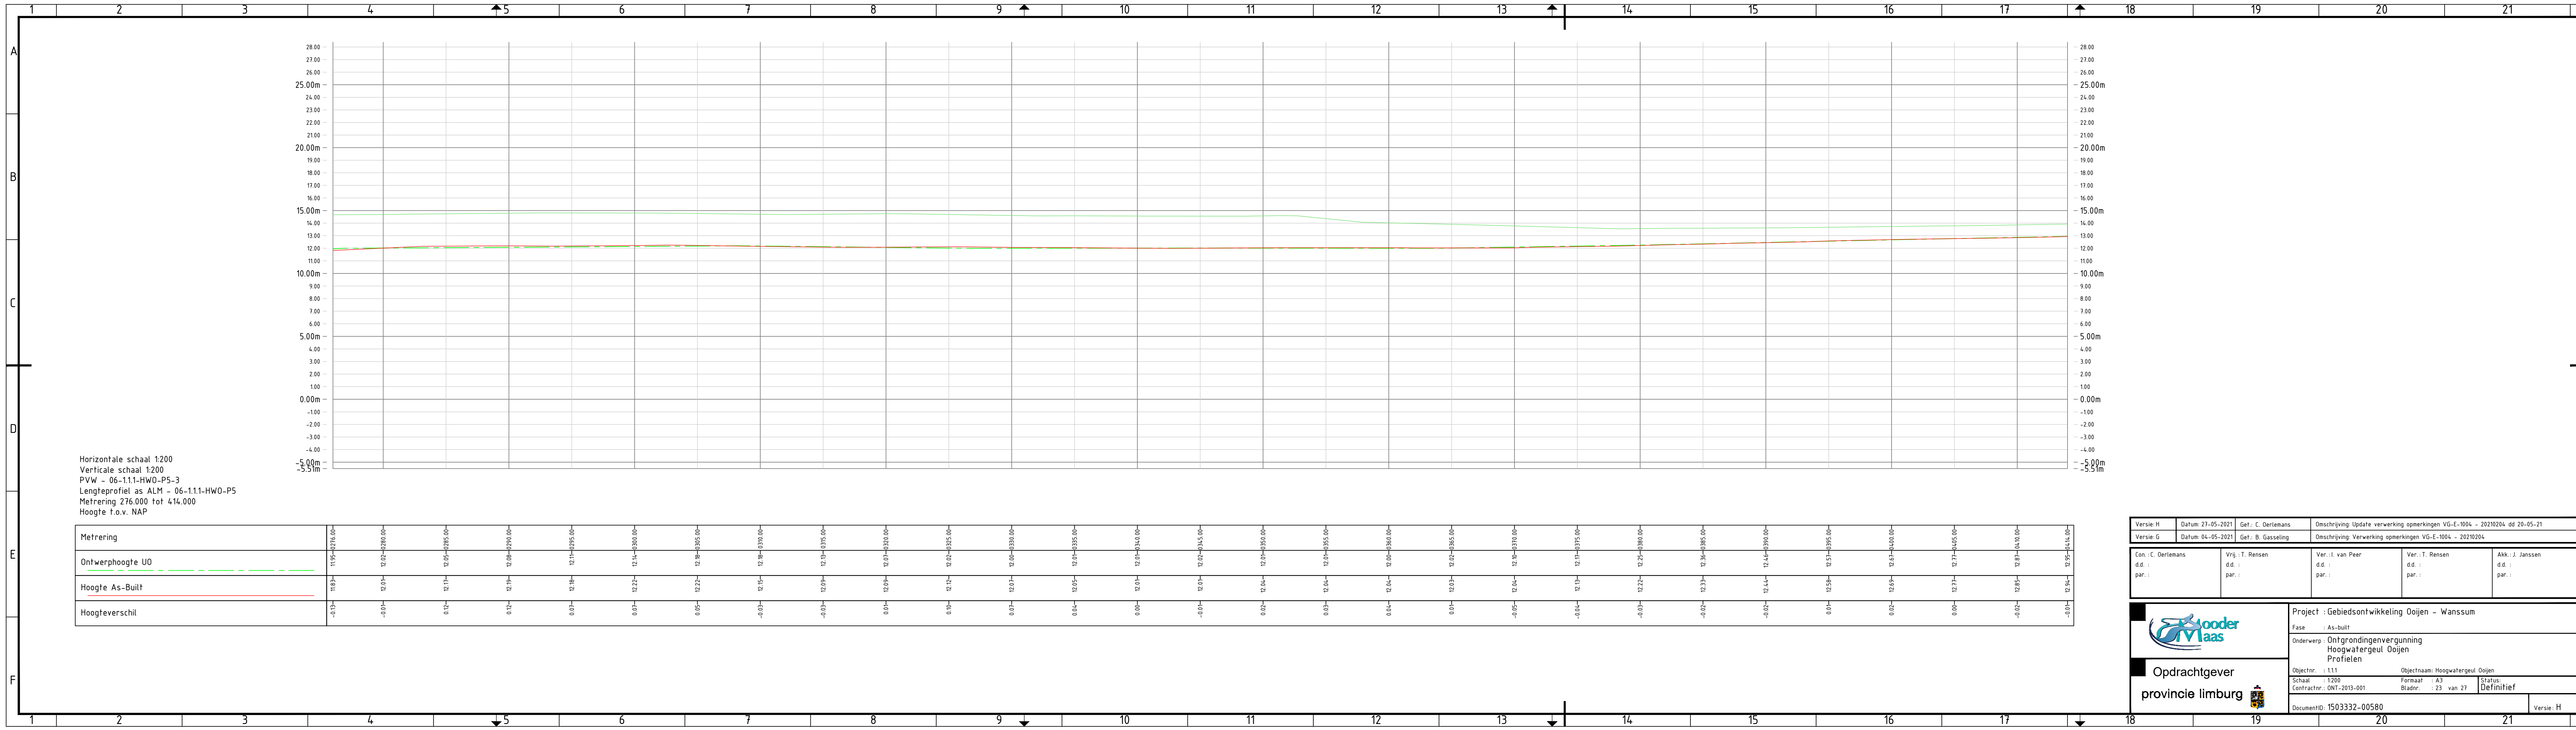

Horizontale schaal 1:200
Verticale schaal 1:200
PVW - 06-1.1.1-HW0-P5-3
Lengteprofiel as ALM - 06-1.1.1-HW0-P5
Metrering 276.000 tot 414.000
Hoogte t.o.v. NAP

Metrering	11.95-0276.00	12.00-0280.00	12.05-0285.00	12.08-0290.00	12.11-0295.00	12.14-0300.00	12.18-0305.00	12.19-0310.00	12.19-0315.00	12.07-0320.00	12.02-0325.00	12.00-0330.00	12.01-0335.00	12.01-0340.00	12.02-0345.00	12.01-0350.00	12.01-0355.00	12.00-0360.00	12.02-0365.00	12.01-0370.00	12.17-0375.00	12.25-0380.00	12.38-0385.00	12.46-0390.00	12.57-0395.00	12.67-0400.00	12.77-0405.00	12.87-0410.00	12.95-0414.00
Ontwerphoogte UO	11.83	12.01	12.17	12.19	12.18	12.22	12.22	12.15	12.09	12.09	12.12	12.01	12.05	12.01	12.01	12.04	12.04	12.04	12.03	12.04	12.19	12.22	12.33	12.44	12.58	12.69	12.77	12.85	12.94
Hoogteverschil	-0.13	-0.01	0.12	0.12	0.07	0.07	0.05	-0.03	-0.03	0.01	0.10	0.07	0.04	0.00	-0.01	0.02	0.03	0.04	0.01	-0.05	-0.04	-0.03	-0.02	-0.02	0.01	0.02	0.00	-0.02	-0.01

Versie: H

Datum: 27-05-2021

Get.: C. Oerlemans

Versie: G

Datum: 04-05-2021

Get.: B. Gasseling

Omschrijving: Update verwerking opmerkingen VG-E-1004 - 20210204 dd 20-05-21

Omschrijving: Verwerking opmerkingen VG-E-1004 - 20210204

Con.: C. Oerlemans

d.d.:

par.:

Vrij.: T. Rensen

d.d.:

par.:

Ver.: L. van Peer

d.d.:

par.:

Ver.: T. Rensen

d.d.:

par.:

Akk.: J. Janssen

d.d.:

par.:

Opdrachtgever
provincie limburg

Project : Gebiedsontwikkeling Ooijen - Wanssum

Fase : As-built

Onderwerp : Ontgrondingenvergunning
Hoogwatergeul Ooijen
Profielen

Objectnr.: : 1.1.1

Schaal : 1:200

Contractnr.: ONT-2013-001

Objectnaam: Hoogwatergeul Ooijen


Formaat : A3

Bladnr.: : 23 van 27

Status: Definitief

DocumentID: 1503332-00580

Versie: H

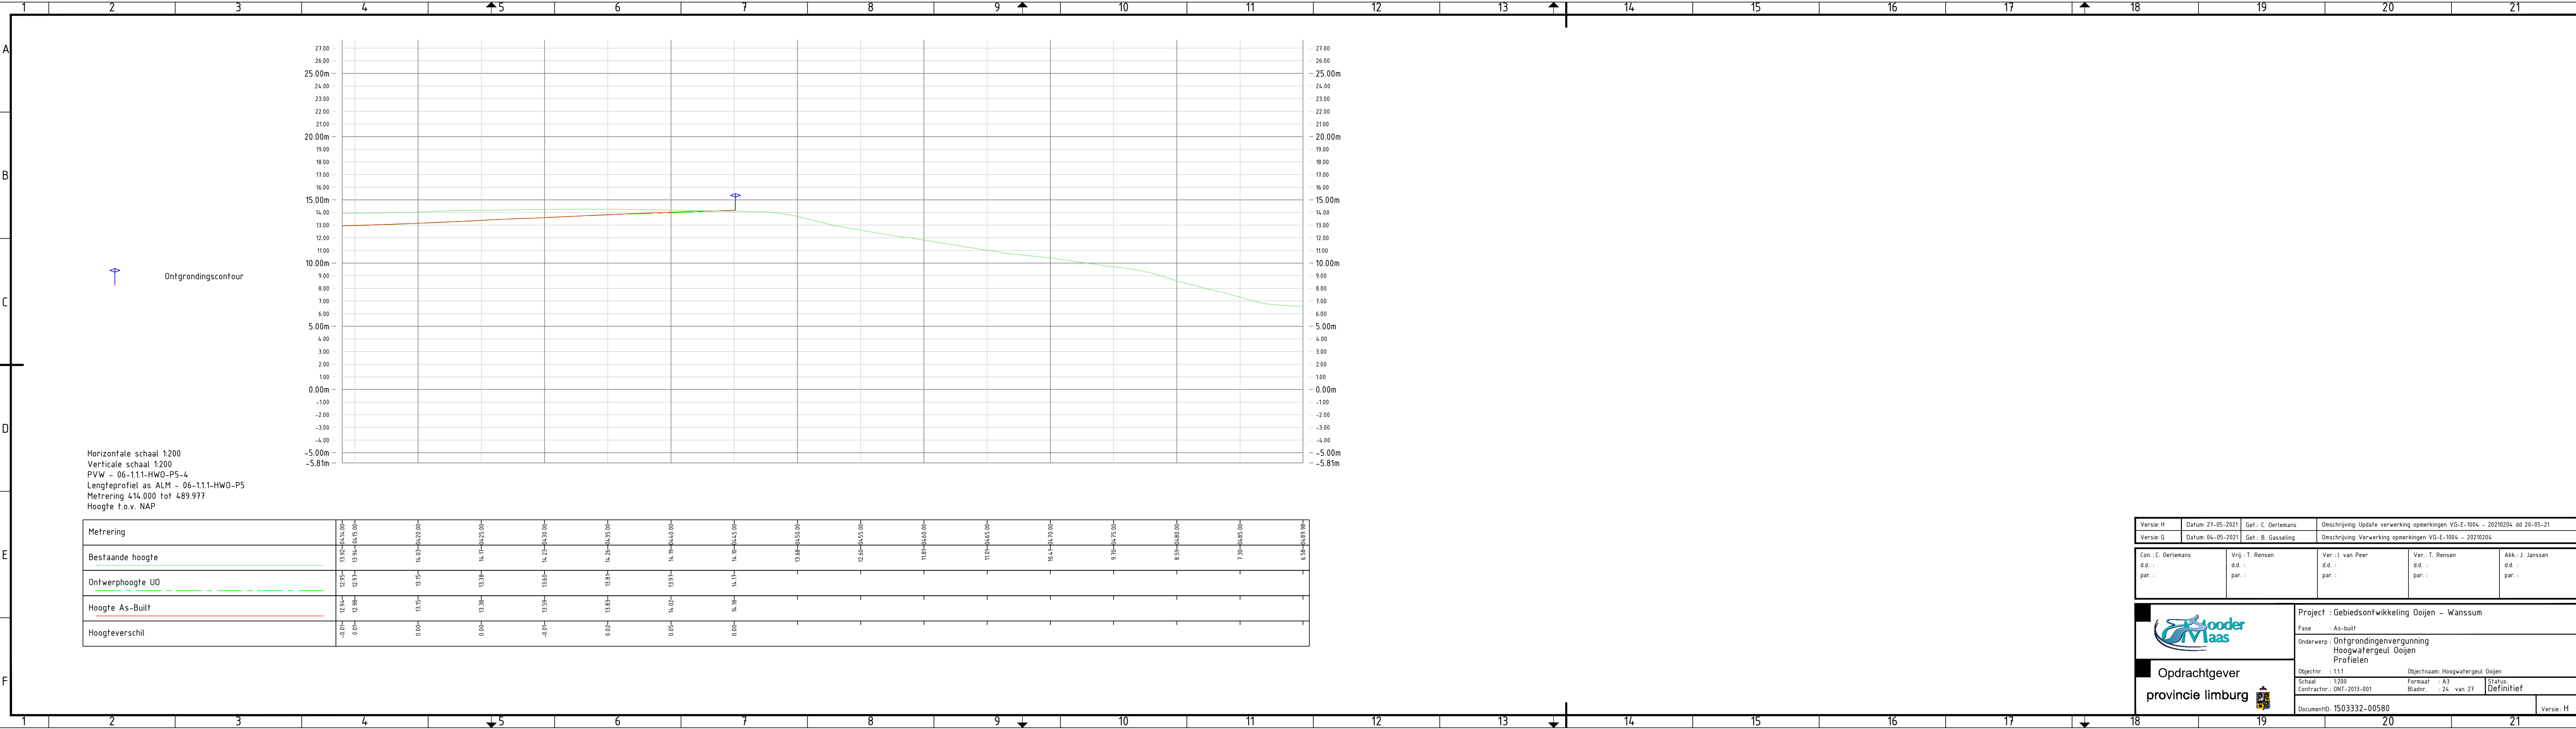

Versie: H	Datum: 27-05-2021	Get.: C. Oerlemans	Omschrijving: Update verwerking opmerkingen VG-E-1004 - 20210204 dd 20-05-21
Versie: G	Datum: 04-05-2021	Get.: B. Gasseling	Omschrijving: Verwerking opmerkingen VG-E-1004 - 20210204

Con.: C. Oerlemans	Vrij.: T. Rensen	Ver.: L. van Peer	Ver.: T. Rensen	Akk.: J. Janssen
d.d.:	d.d.:	d.d.:	d.d.:	d.d.:
par.:	par.:	par.:	par.:	par.:



Opdrachtgever
provincie limburg

Project : Gebiedsontwikkeling Ooijen - Wanssum

Fase : As-built

Onderwerp : Ontgrondingenvergunning
Hoogwatergeul Ooijen
Profielen


Objectnr.: : 1.1.1
Schaal : 1:200
Contractnr.: ONT-2013-001

Objectnaam: Hoogwatergeul Ooijen
Formaat : A3
Bladnr.: : 24 van 27

Status: Definitief


DocumentID: 1503332-00580

Versie: H

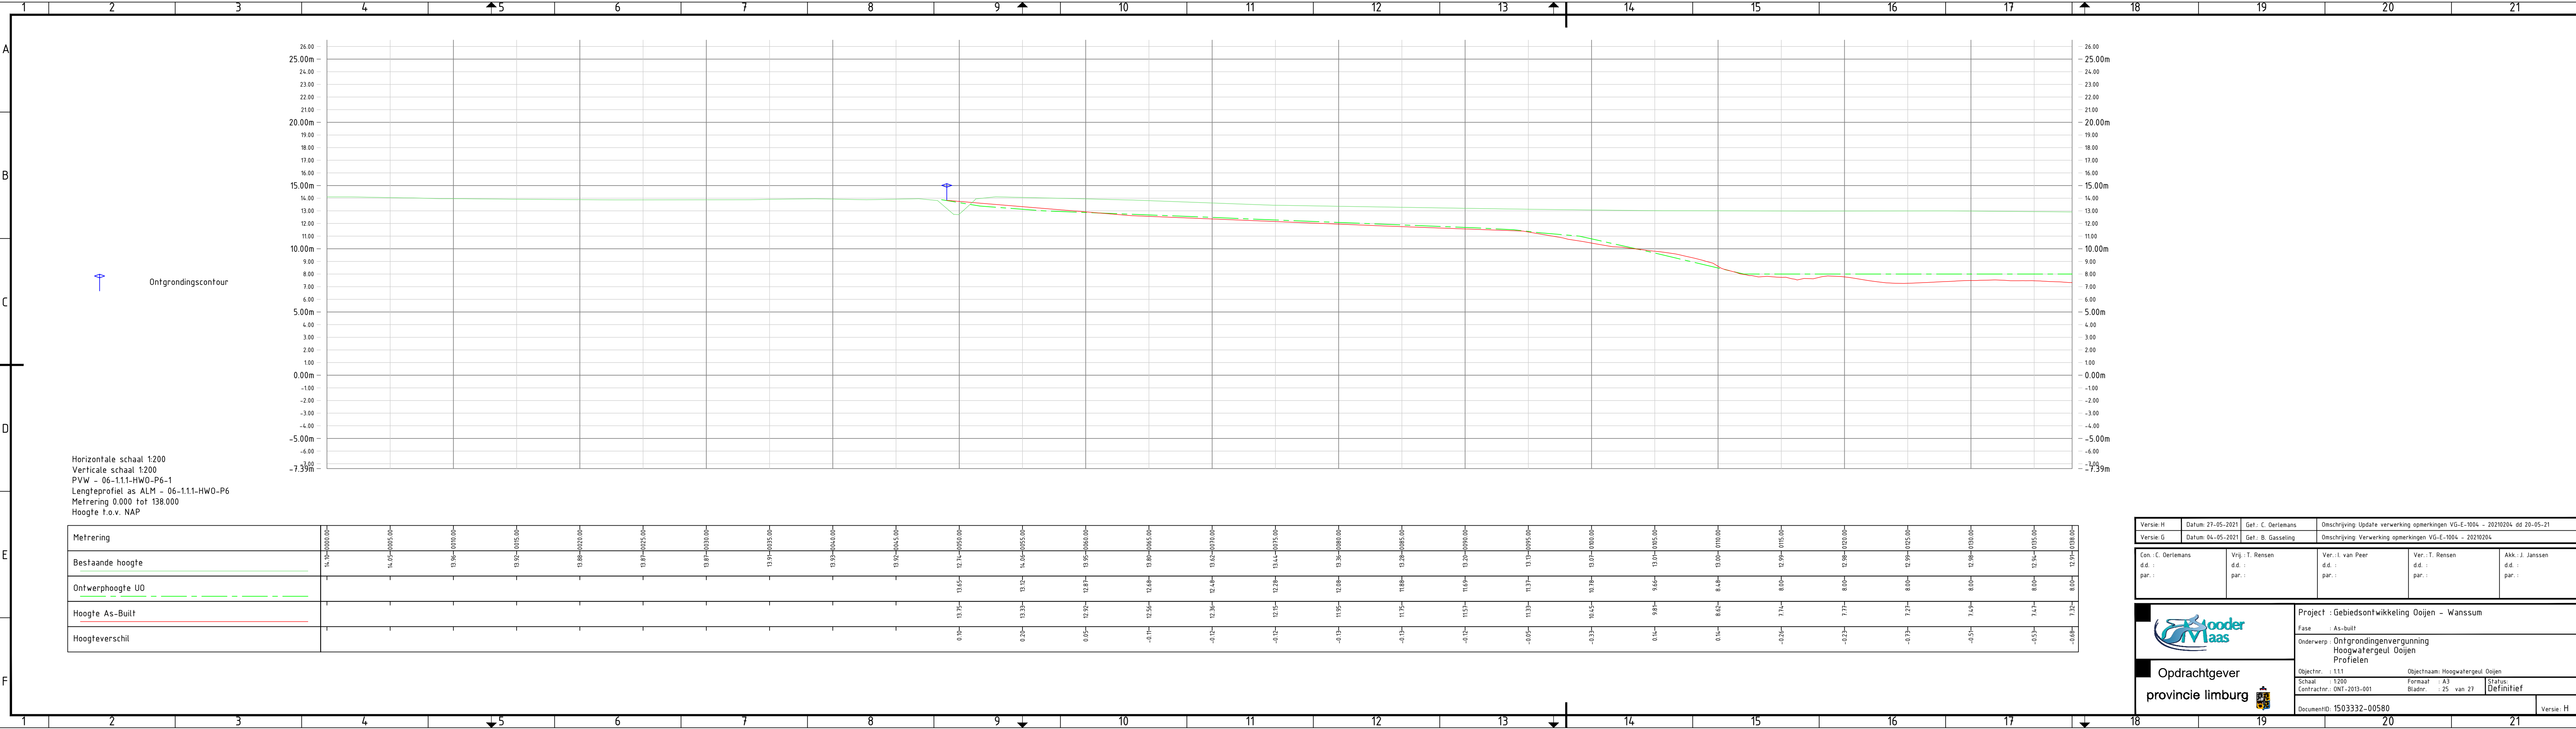

Horizontale schaal 1:200
Verticale schaal 1:200
PVW - 06-1.1.1-HW0-P6-1
Lengteprofiel as ALM - 06-1.1.1-HW0-P6
Metrering 0.000 tot 138.000
Hoogte t.o.v. NAP

Metrering	
-----------	--	--	
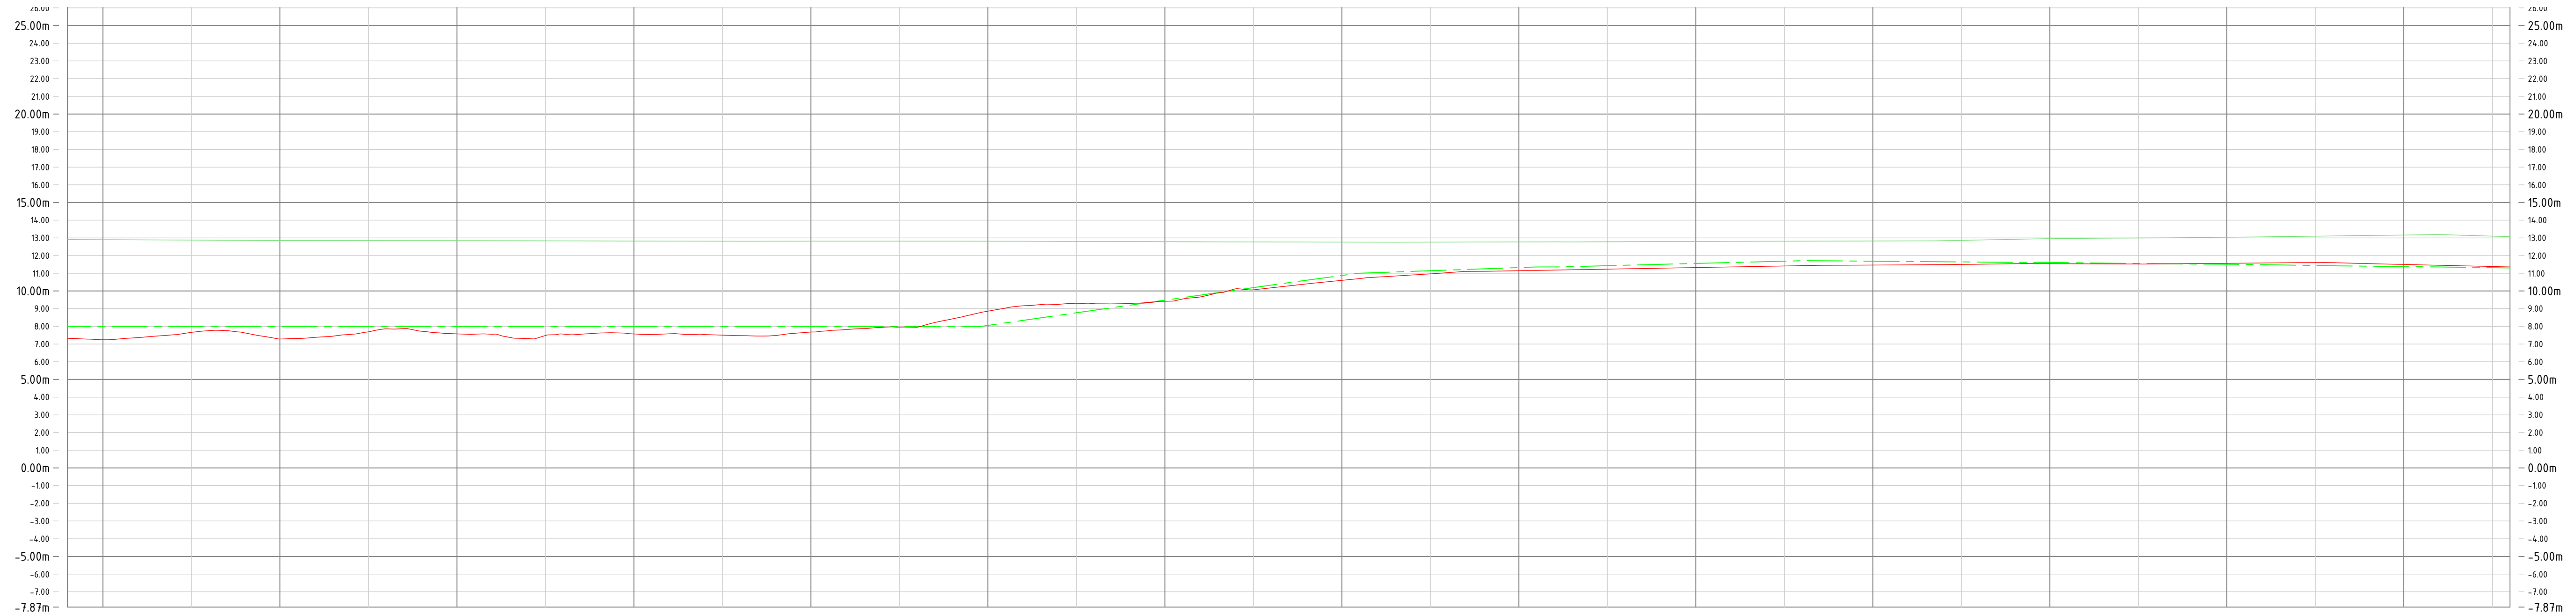


Horizontale schaal 1:200
 Verticale schaal 1:200
 PVW - 06-1.1.1-HW0-P6-2
 Lengteprofiel as ALM - 06-1.1.1-HW0-P6
 Mettering 138.000 tot 276.000
 Hoogte t.o.v. NAP

[illegible]

Versie: H	Datum: 27-05-2021	Get.: C. Oerlemans	Omschrijving: Update verwerking opmerkingen VG-E-1004 - 20210204, dd 20-05-21
Versie: G	Datum: 04-05-2021	Get.: B. Gasselting	Omschrijving: Verwerking opmerkingen VG-E-1004 - 20210204

Con.: C. Oerlemans	Vrij.: T. Rensen	Ver.: I. van Peer	Ver.: T. Rensen	Akk.: J. Janssen
d.d.:	d.d.:	d.d.:	d.d.:	d.d.:
par.:	par.:	par.:	par.:	par.:

	Project : Gebiedsontwikkeling Ooijen – Wanssum							
	Fase : As-built							
Opdrachtgever provincie limburg 	Onderwerp : Ontgrondingenvergunning Hoogwatergeul Ooijen Profielen							
	<table border="1"> <tr> <td>Objectnr.: 1.11</td> <td>Objectnaam: Hoogwatergeul Ooijen</td> </tr> <tr> <td>Schaal: 1:200</td> <td>Formaat: A3</td> </tr> <tr> <td>Contractnr.: ONT-2013-001</td> <td>Bladnr.: 26 van 27</td> </tr> <tr> <td>Status:</td> <td>Definitief</td> </tr>
	<table border="1"> <tr> <td>DocumentID: 1503332-00580</td> <td>Versie: H</td> </tr> </table>	DocumentID: 1503332-00580	Versie: H					
DocumentID: 1503332-00580	Versie: H							

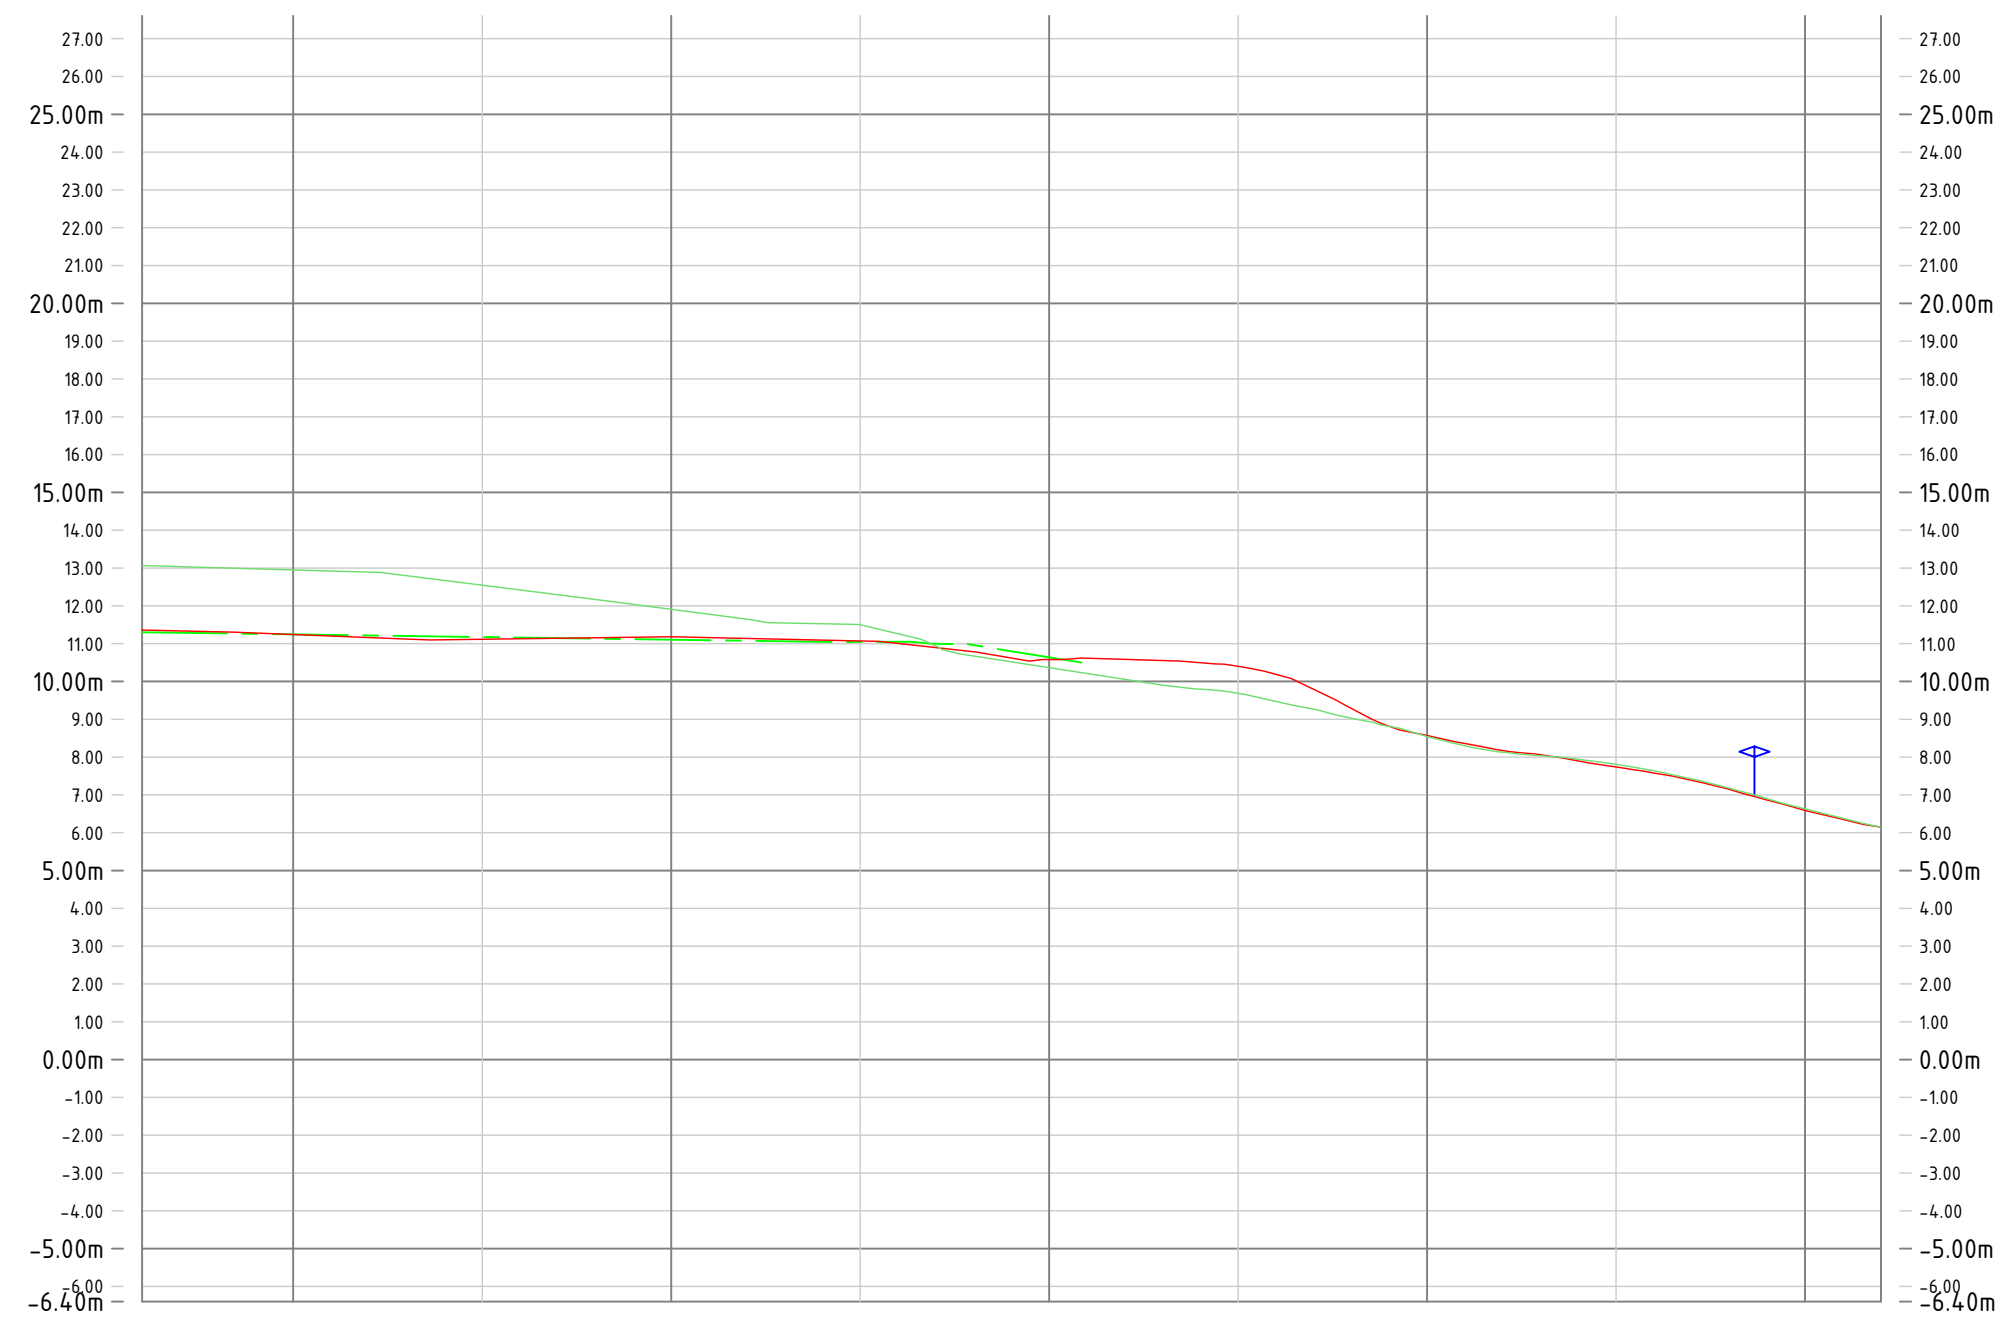

Horizontale schaal 1:200
 Verticale schaal 1:200
 PVW - 06-1.1.1-HWO-P6-3
 Lengteprofiel als ALM - 06-1.1.1-HWO-P6
 Mettering 276.000 tot 322.007
 Hoogte t.o.v. NAP

[illegible]

Versie: H Datum: 27-05-2021 Gef.:	Omschrijving: Update verwerking opmerkingen VG-E-1004 - 20210204 dd 20-05-21
Versie: G Datum: 04-05-2021 Gef.:	Omschrijving: Verwerking opmerkingen VG-E-1004 - 20210204

Con. d.d. par.	Vrij. d.d. par.	Ver. d.d. par.	Ver. d.d. par.	Akk. d.d. par.
----------------------	-----------------------	----------------------	----------------------	----------------------

	Project : Gebiedsontwikkeling Ooijen - Wanssum	
	Fase : As-built	
Opdrachtgever provincie limburg 	Onderwerp : Ontgrondingenvergunning Hoogwatergeul Ooijen Profielen	
	Objectnr. : 1.1.1	Objectnaam : Hoogwatergeul Ooijen
	Schaal : 1:200 Contractnr. : ONT-2013-001	Formaat : A3 Bladnr. : 27 van 27
	Status : Definitief	
	Documentid. : 1503332-00580	Versie : H