


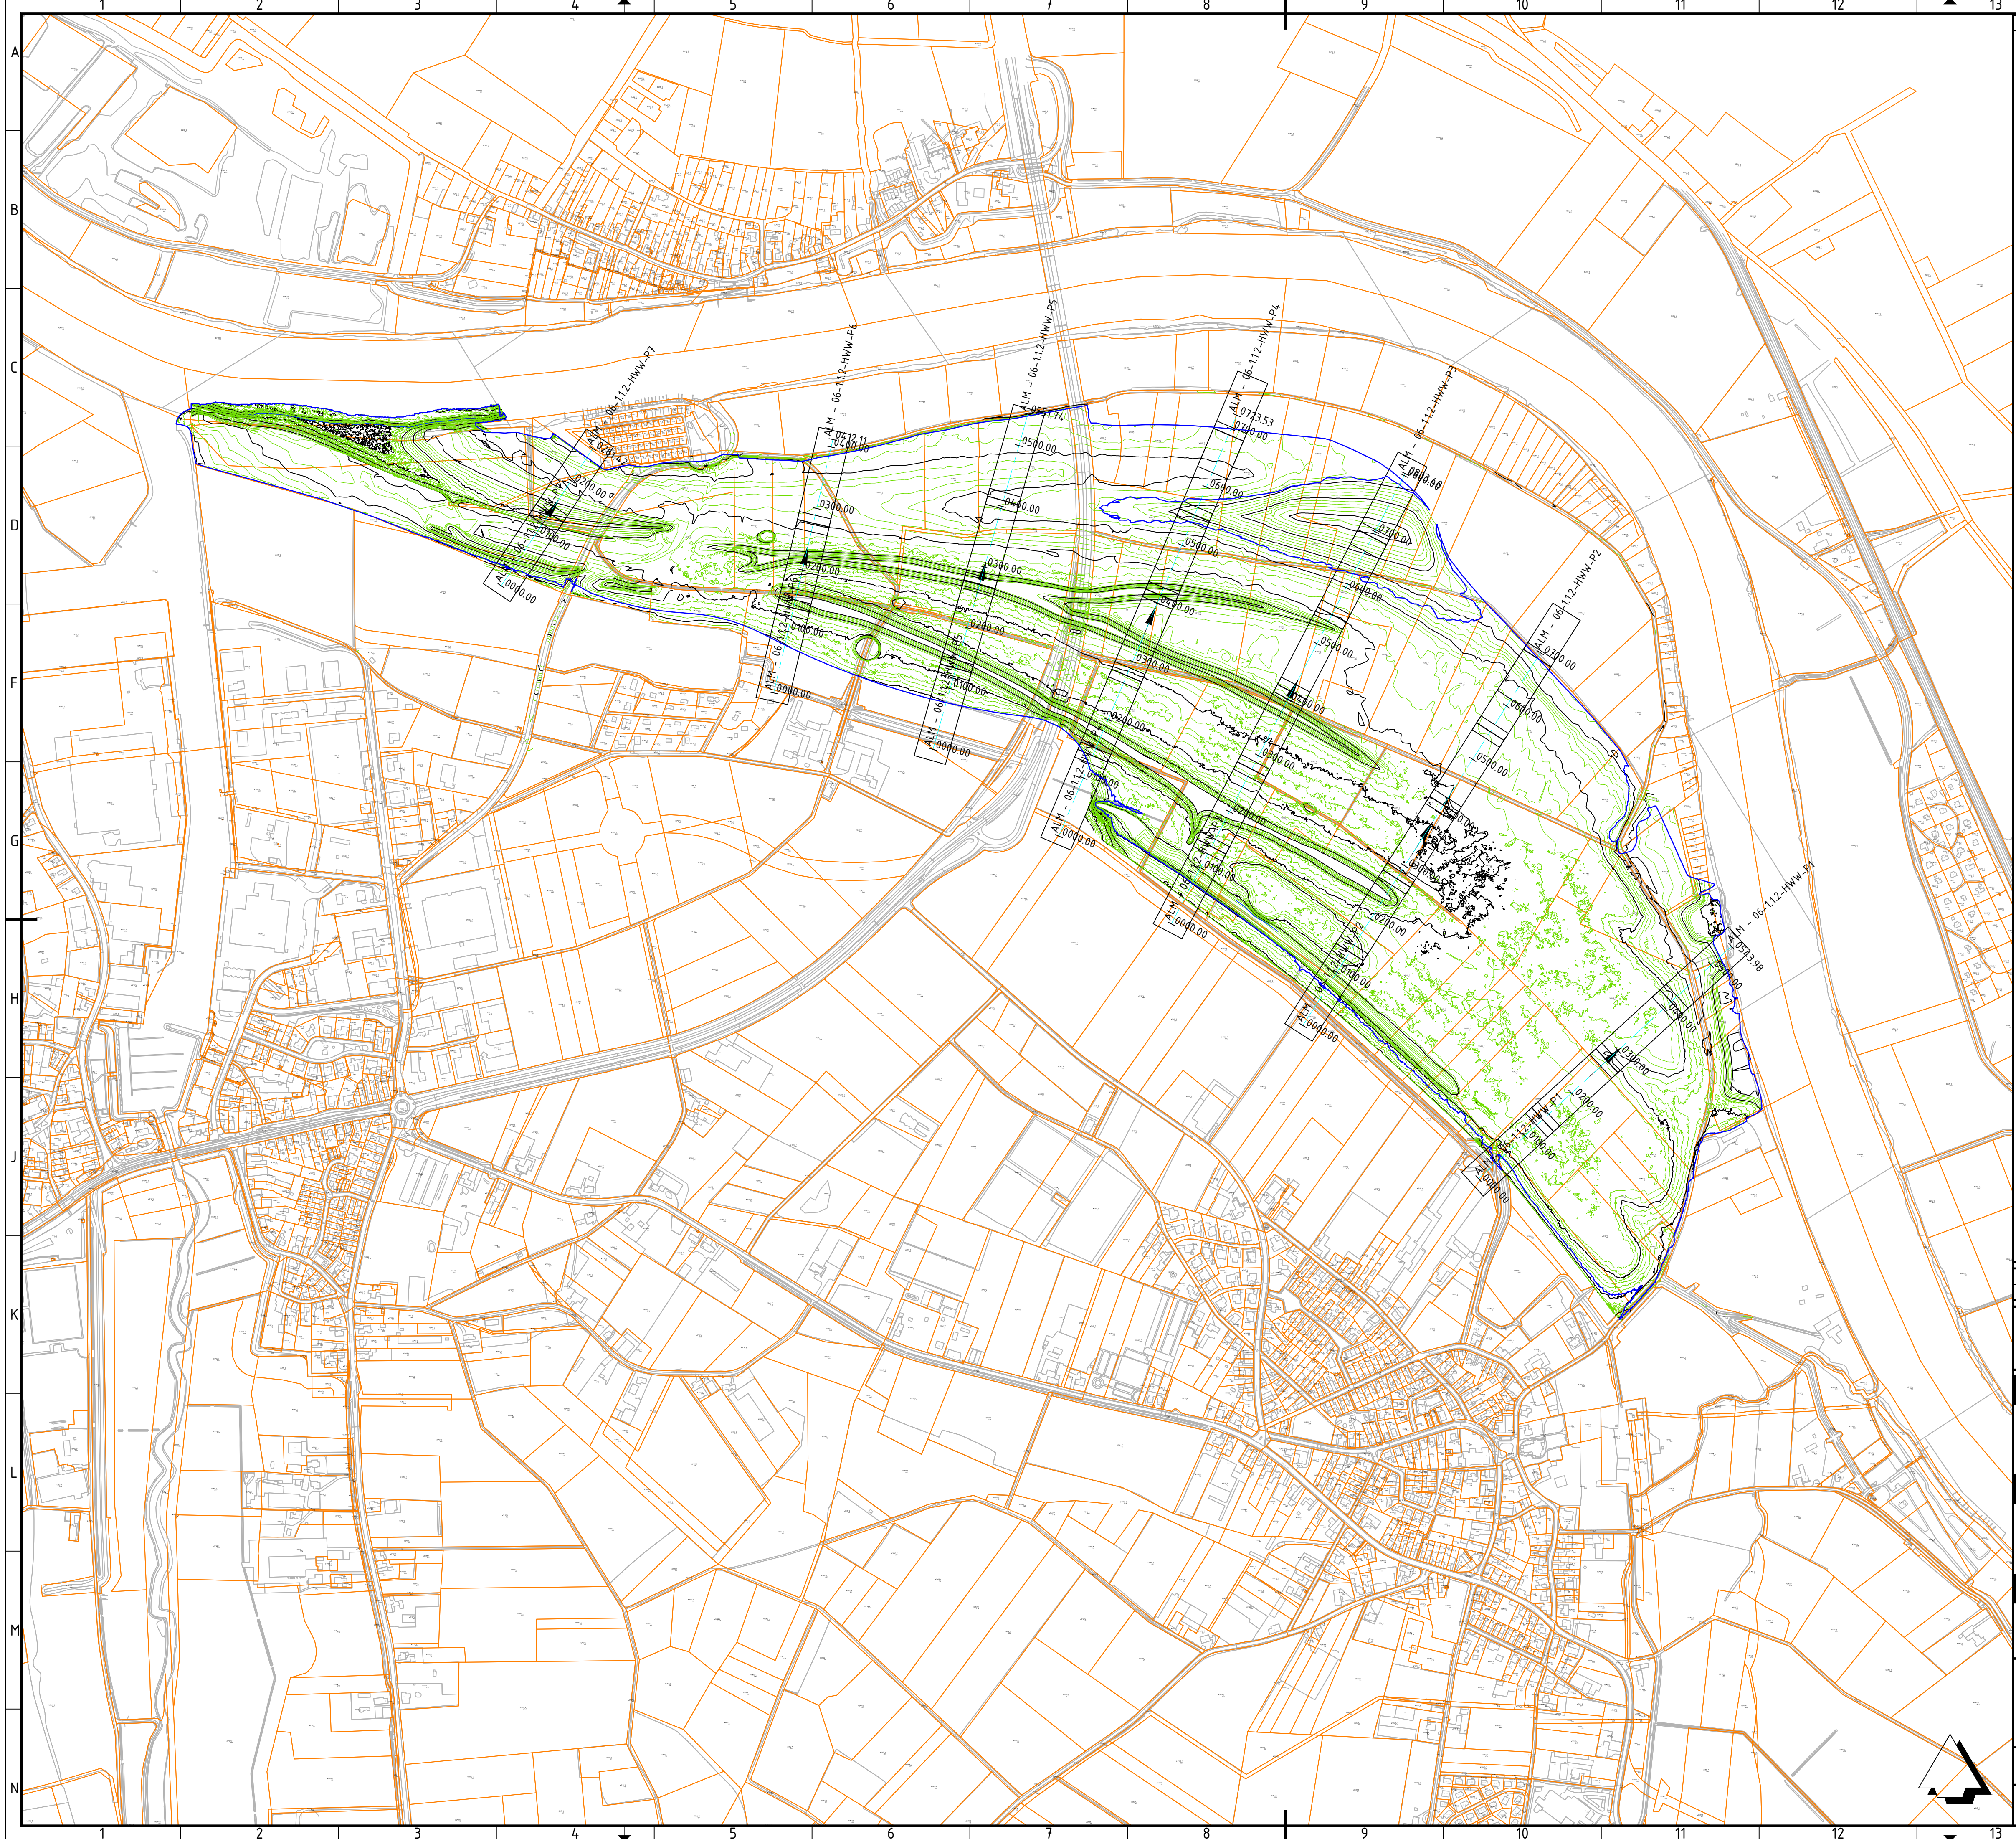

BGT

Ontgrondingscontour

Kadaster grenzen

Versie G		Datum 03-05-2021	Gef.: B. Gasseling	Omschrijving: Update verwerking opmerkingen VG-E-1004 - 2020204	
Versie F		Datum 22-02-2021	Gef.: C. Oerlemans	Omschrijving: Verwerking opmerkingen VG-E-1004 - 2020204	
Con.: C. Oerlemans	Vrij.: T. Rensen	Ver.: I. van Peur	Ver.: T. Rensen	Akk.: J. Janssen	
d.d.:	d.d.:	d.d.:	d.d.:	d.d.:	
par.:	par.:	par.:	par.:	par.:	

Contact
Geijsterseweg 11a
5861BK, Wanssum
moddermaas@duravermeer.nl

Oprachtgever

provincie limburg

Project

Gebiedsontwikkeling Ooijen - Wanssum

Fase

: As-buit

Onderwerp

: Ontgrondingenvergunning
Hoogwatergeul Wanssum
Overzicht

Objectnummer

: 1.12

Objectnaam

: Hoogwatergeul Wanssum

Schaal

: 1:5000

Bladformaat: A0

Status

: Definitief

Contractnummer: ONT-2013-001


Bladnummer: 1 van 1

DocumentID

: 1503332-00581

Versie:

G

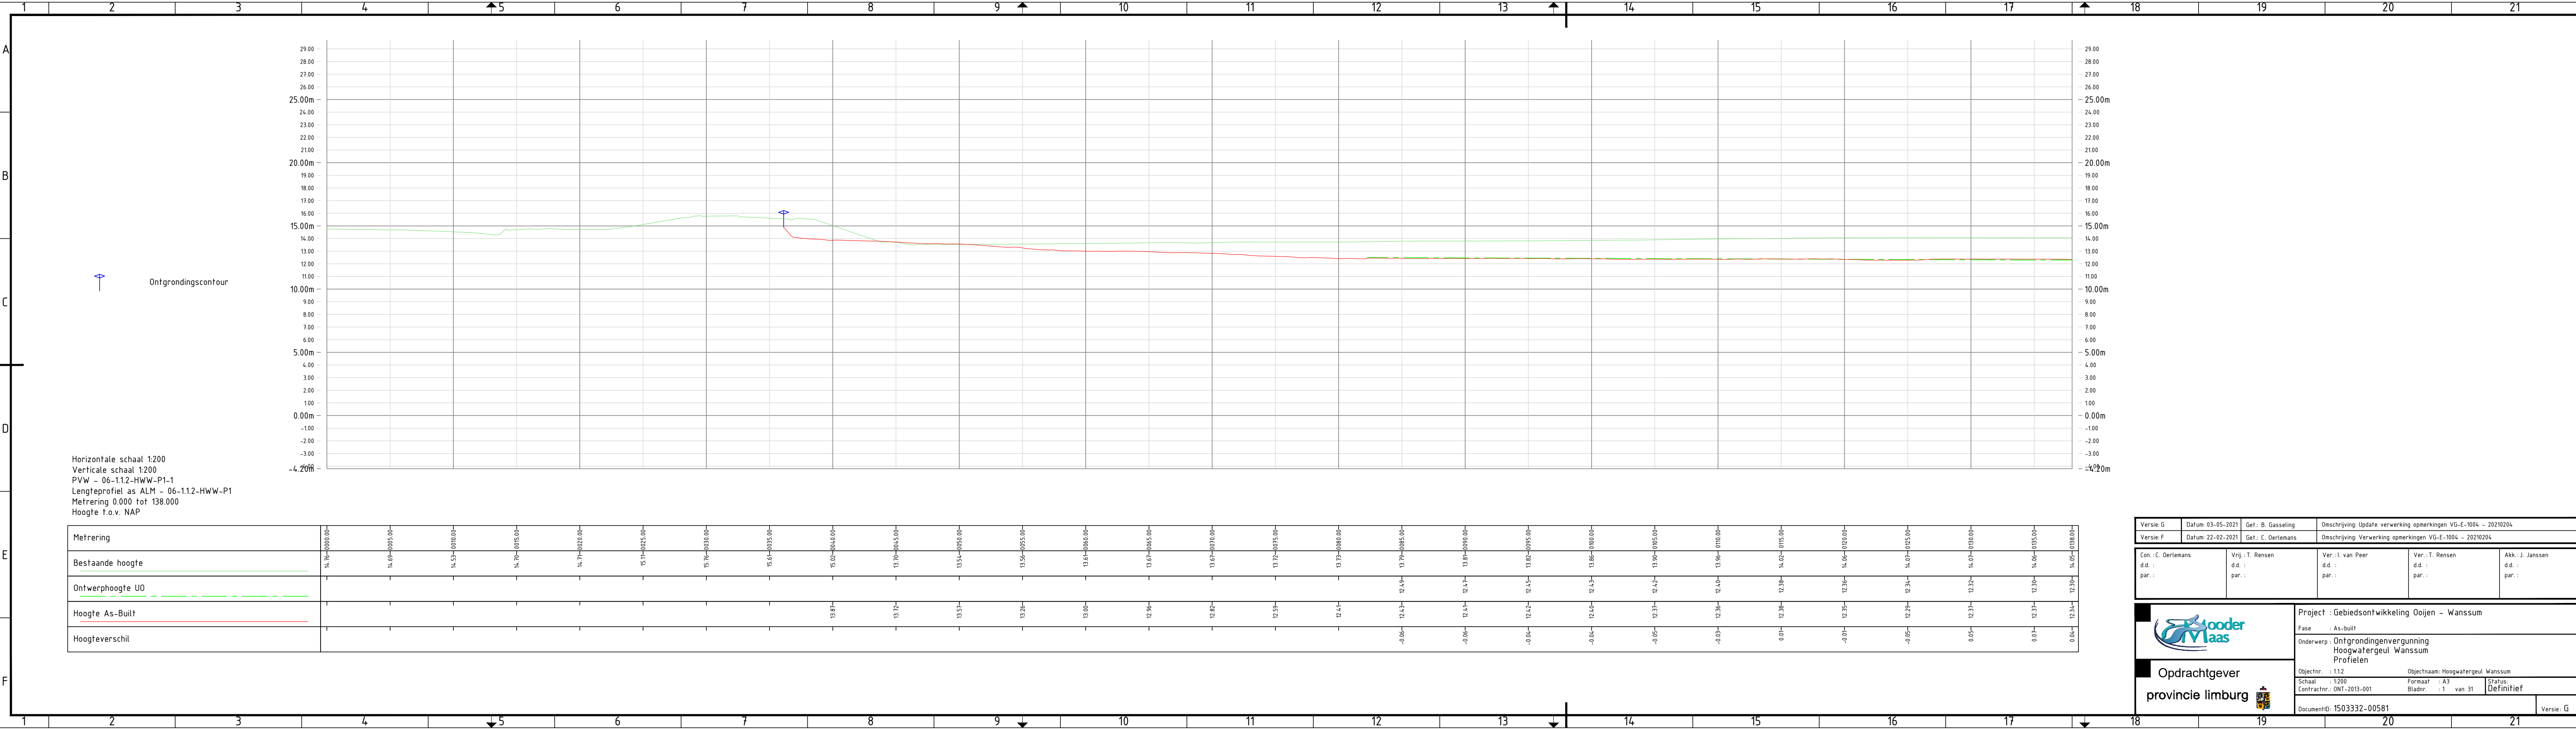

Horizontale schaal 1:200
Verticale schaal 1:200
PVW - 06-1.1.2-HWW-P1-1
Lengteprofiel as ALM - 06-1.1.2-HWW-P1
Metrering 0.000 tot 138.000
Hoogte t.o.v. NAP

Ontwerphoogte UO																12.49	12.47	12.45	12.43	12.42	12.40	12.38	12.37	12.36	12.34	12.32	12.30	12.30	12.30	12.30
Hoogte As-Built										13.87	13.72	13.57	13.26	13.00	12.96	12.82	12.59	12.41	12.43	12.41	12.42	12.40	12.37	12.36	12.38	12.35	12.29	12.37	12.37	12.34
Hoogteverschil																														

Versie: G
Datum: 03-05-2021
Gef.: B. Gasseling

Versie: F
Datum: 22-02-2021
Gef.: C. Oerlemans

Omschrijving: Update verwerking opmerkingen VG-E-1004 - 20210204
Omschrijving: Verwerking opmerkingen VG-E-1004 - 20210204

Con.: C. Oerlemans
d.d.:
par.:

Vrij.: T. Rensen
d.d.:
par.:

Ver.: L. van Peer
d.d.:
par.:

Ver.: T. Rensen
d.d.:
par.:

Akk.: J. Janssen
d.d.:
par.:



Opdrachtgever
provincie limburg

Project : Gebiedsontwikkeling Ooijen - Wanssum

Fase : As-built

Onderwerp : Ontgrondingenvergunning
Hoogwatergeul Wanssum
Profielen


Objectnr. : 1.1.2
Schaal : 1:200
Contractnr.: ONT-2013-001

Objectnaam: Hoogwatergeul Wanssum
Bladnr. : 1 van 31

Status: Definitief

DocumentID: 1503332-00581

Versie: G

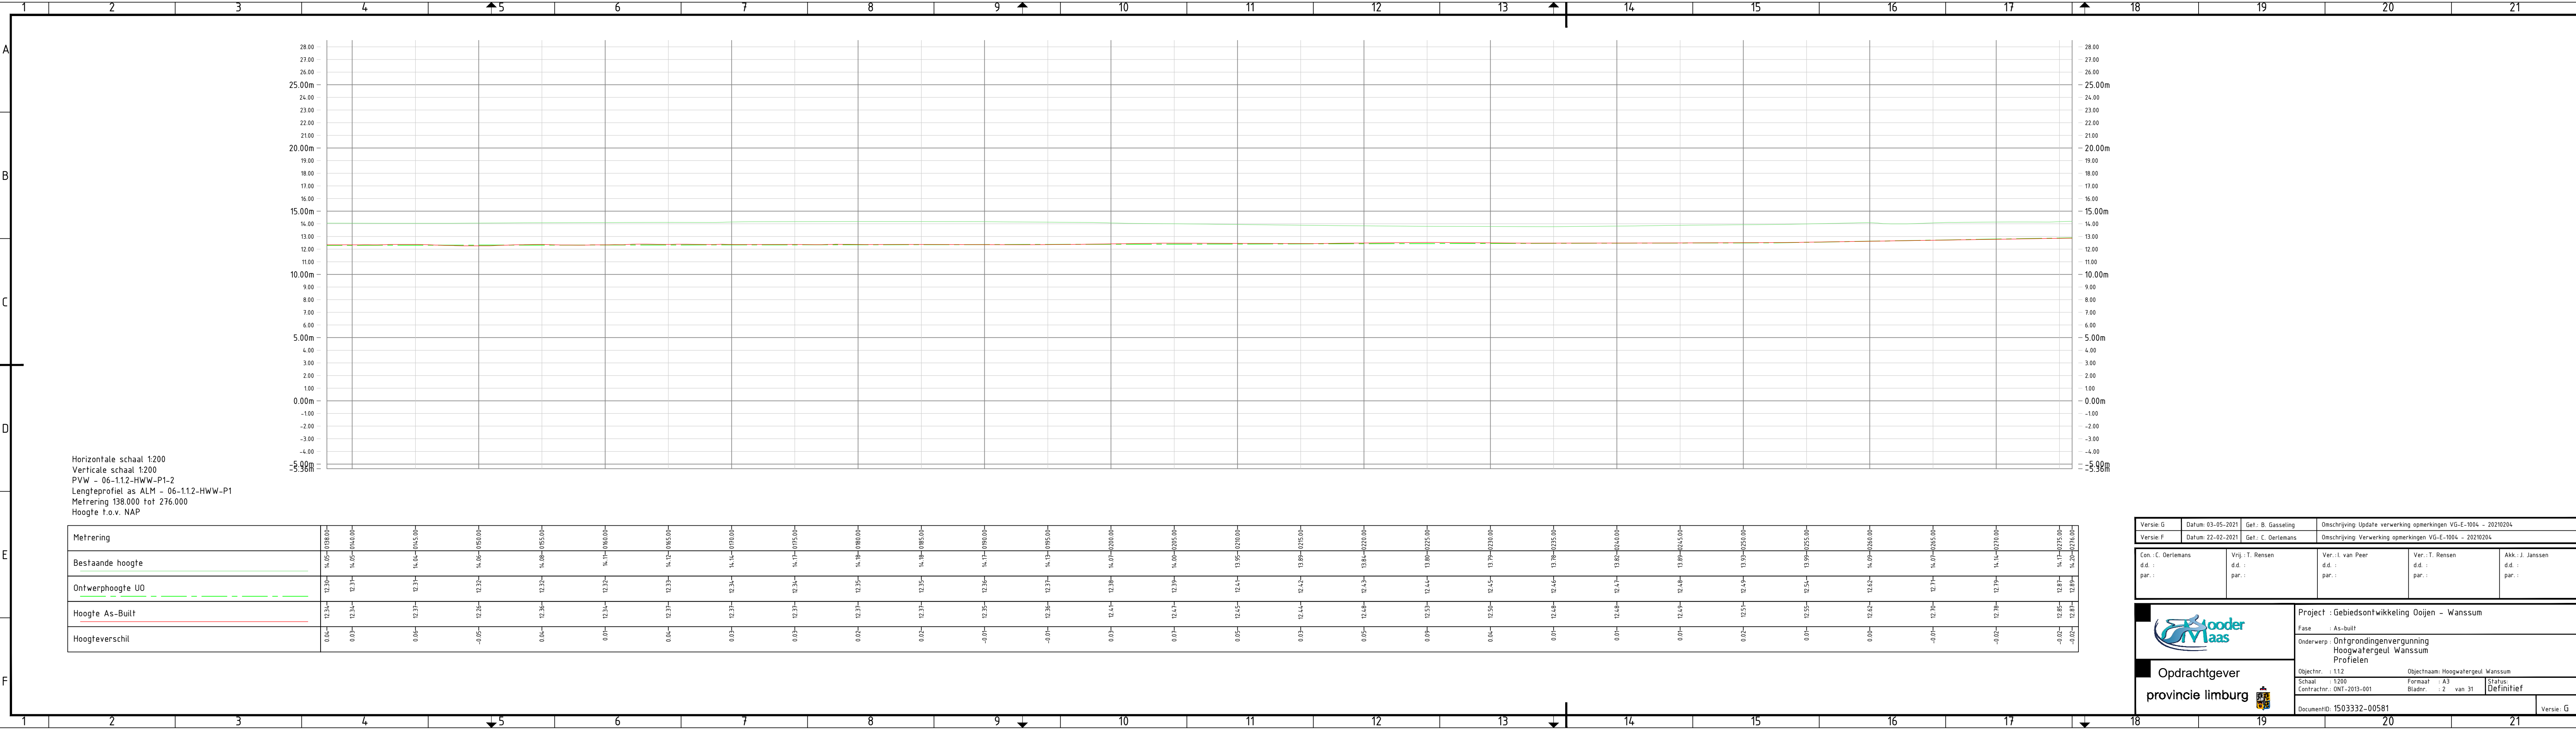

Versie: G
Datum: 03-05-2021
Gef.: B. Gasseling

Omschrijving: Update verwerking opmerkingen VG-E-1004 - 20210204

Versie: F
Datum: 22-02-2021
Gef.: C. Oerlemans

Omschrijving: Verwerking opmerkingen VG-E-1004 - 20210204

Con.: C. Oerlemans
d.d.:
par.:

Vrij.: T. Rensen
d.d.:
par.:

Ver.: L. van Peer
d.d.:
par.:

Ver.: T. Rensen
d.d.:
par.:

Akk.: J. Janssen
d.d.:
par.:

Opdrachtgever
provincie limburg

Project : Gebiedsontwikkeling Ooijen - Wanssum

Fase : As-built

Onderwerp : Ontgrondingenvergunning
Hoogwatergeul Wanssum
Profielen

Objectnr.: 1.1.2
Schaal : 1:200
Contractnr.: ONT-2013-001


Objectnaam: Hoogwatergeul Wanssum

Bladnr.: 2 van 31

Status: Definitief

DocumentID: 1503332-00581

Versie: G

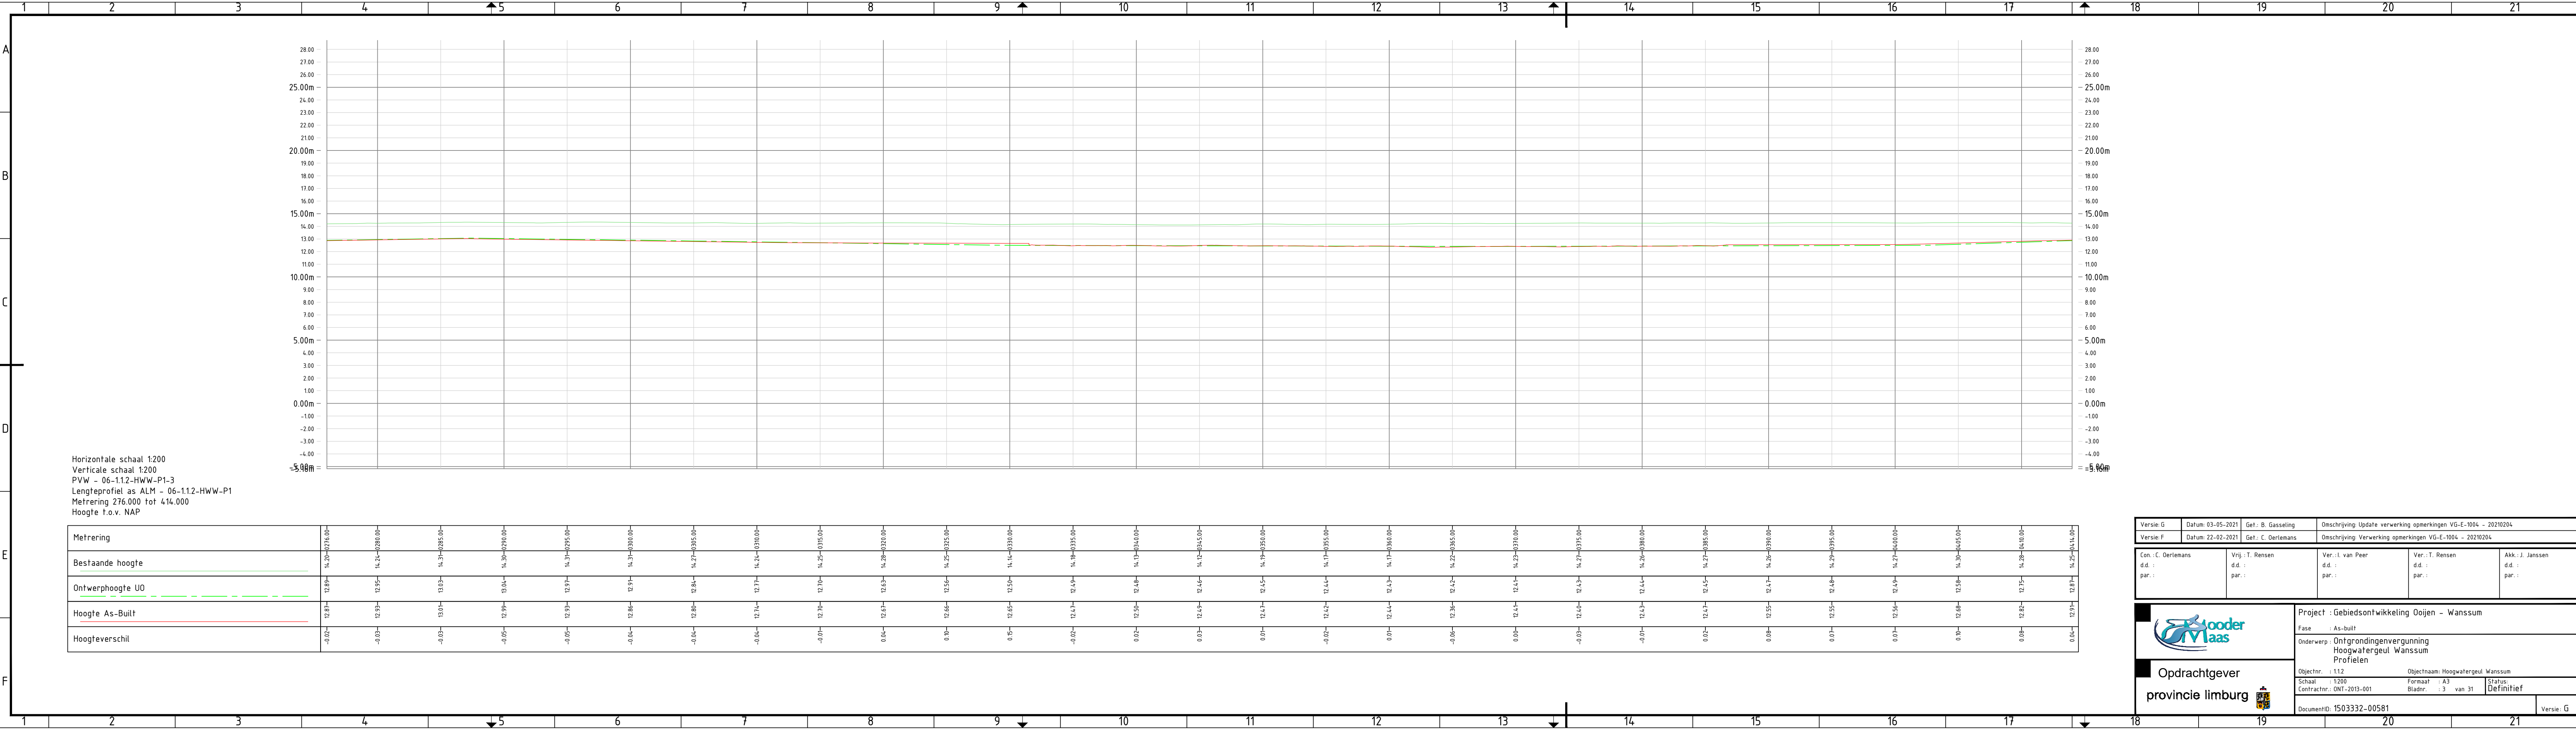

Horizontale schaal 1:200
Verticale schaal 1:200
PVW - 06-1.1.2-HWW-P1-3
Lengteprofiel as ALM - 06-1.1.2-HWW-P1
Metrering 276.000 tot 414.000
Hoogte t.o.v. NAP


Versie: G
Datum: 03-05-2021
Gef.: B. Gasseling

Versie: F
Datum: 22-02-2021
Gef.: C. Oerlemans

Omschrijving: Update verwerking opmerkingen VG-E-1004 - 20210204
Omschrijving: Verwerking opmerkingen VG-E-1004 - 20210204

Con.: C. Oerlemans
d.d.:
par.:

Vrij.: T. Rensen
d.d.:
par.:

Ver.: I. van Peer
d.d.:
par.:

Ver.: T. Rensen
d.d.:
par.:

Akk.: J. Janssen
d.d.:
par.:



Opdrachtgever
provincie limburg



Project : Gebiedsontwikkeling Ooijen - Wanssum



Fase : As-built



Onderwerp : Ontgrondingenvergunning
Hoogwatergeul Wanssum
Profielen



Objectnr. : 1.1.2



Schaal : 1:200



Contractnr.: ONT-2013-001



Objectnaam: Hoogwatergeul Wanssum



Bladnr.: 3 van 31




Status: Definitief



DocumentID: 1503332-00581



Versie: G

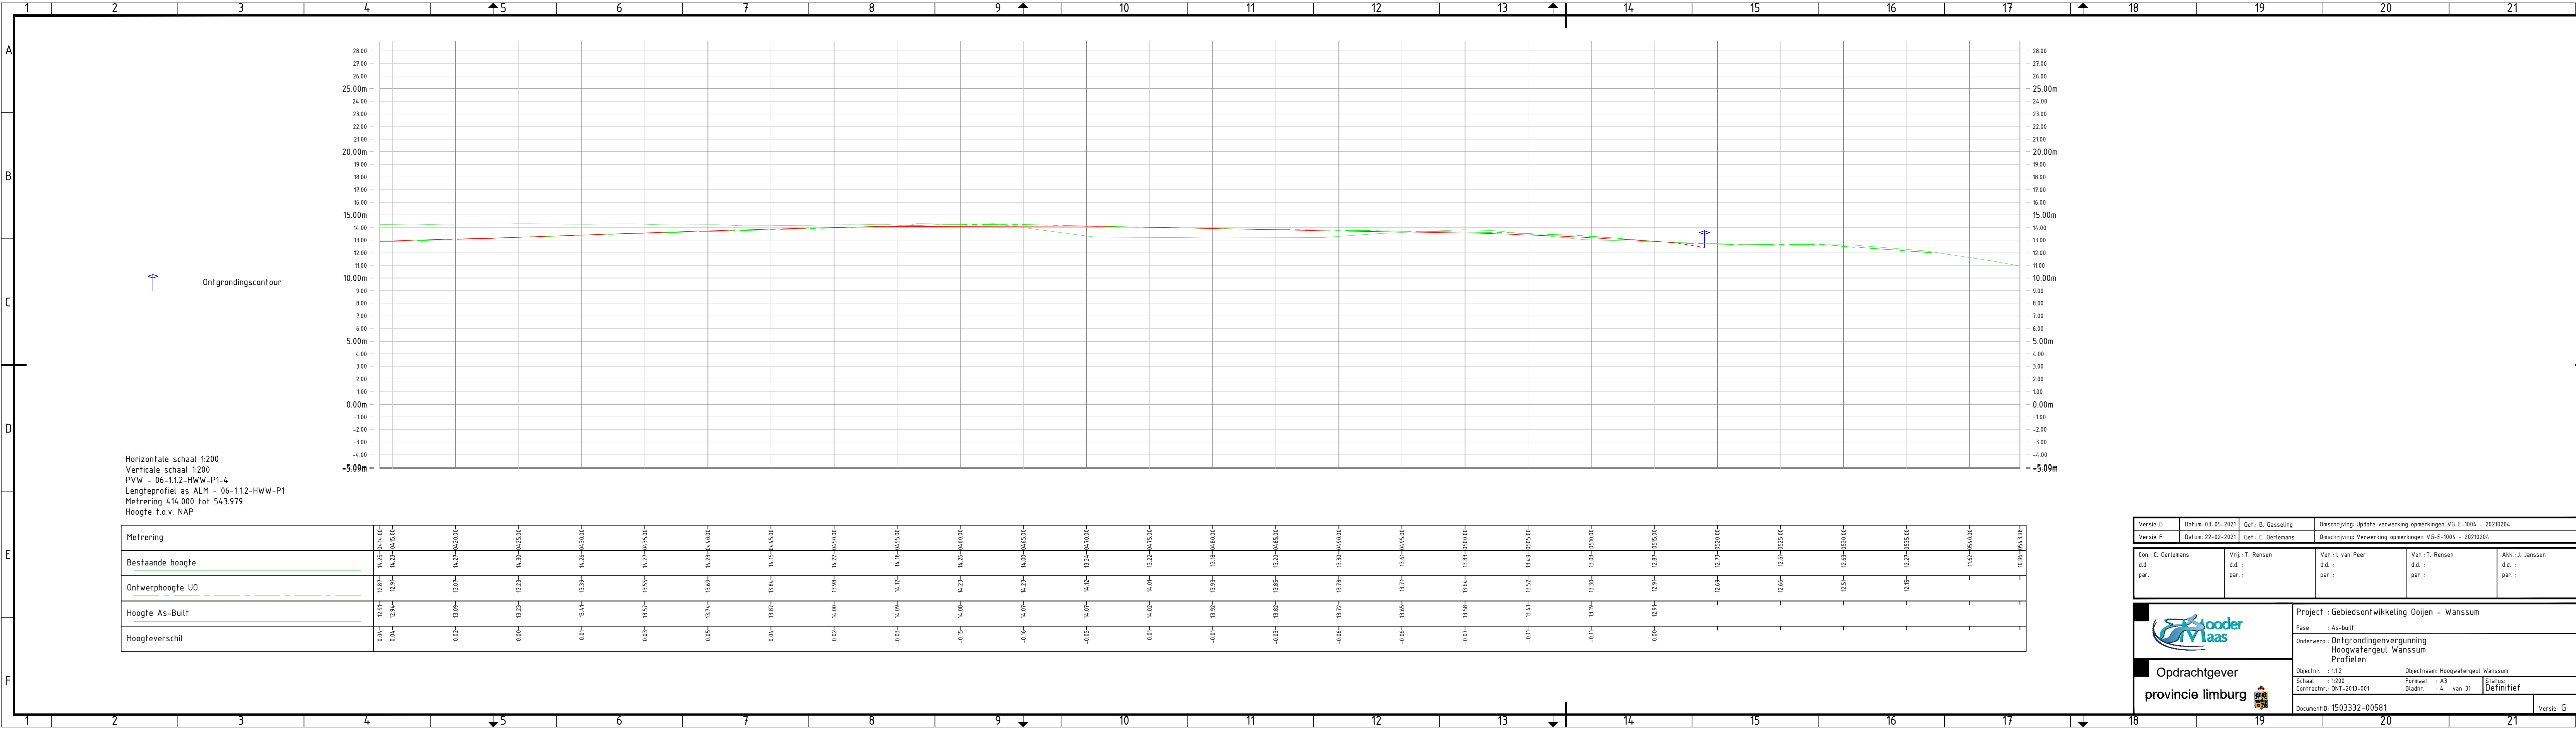

Versie: G
Datum: 03-05-2021
Gef.: B. Gasseling

Omschrijving: Update verwerking opmerkingen VG-E-1004 - 20210204

Versie: F
Datum: 22-02-2021
Get.: C. Oerlemans

Omschrijving: Verwerking opmerkingen VG-E-1004 - 20210204

Con.: C. Oerlemans
d.d.:
par.:

Vrij.: T. Rensen
d.d.:
par.:

Ver.: I. van Peer
d.d.:
par.:

Ver.: T. Rensen
d.d.:
par.:

Akk.: J. Janssen
d.d.:
par.:



Opdrachtgever
provincie limburg

Project : Gebiedsontwikkeling Ooijen - Wanssum

Fase : As-built

Onderwerp : Ontgrondingenvergunning
Hoogwatergeul Wanssum
Profielen


Objectnr. : 1.12
Schaal : 1:200
Contractnr.: ONT-2013-001

Objectnaam: Hoogwatergeul Wanssum
Bladnr. : 4 van 31

Status: Definitief

DocumentID: 1503332-00581

Versie: G

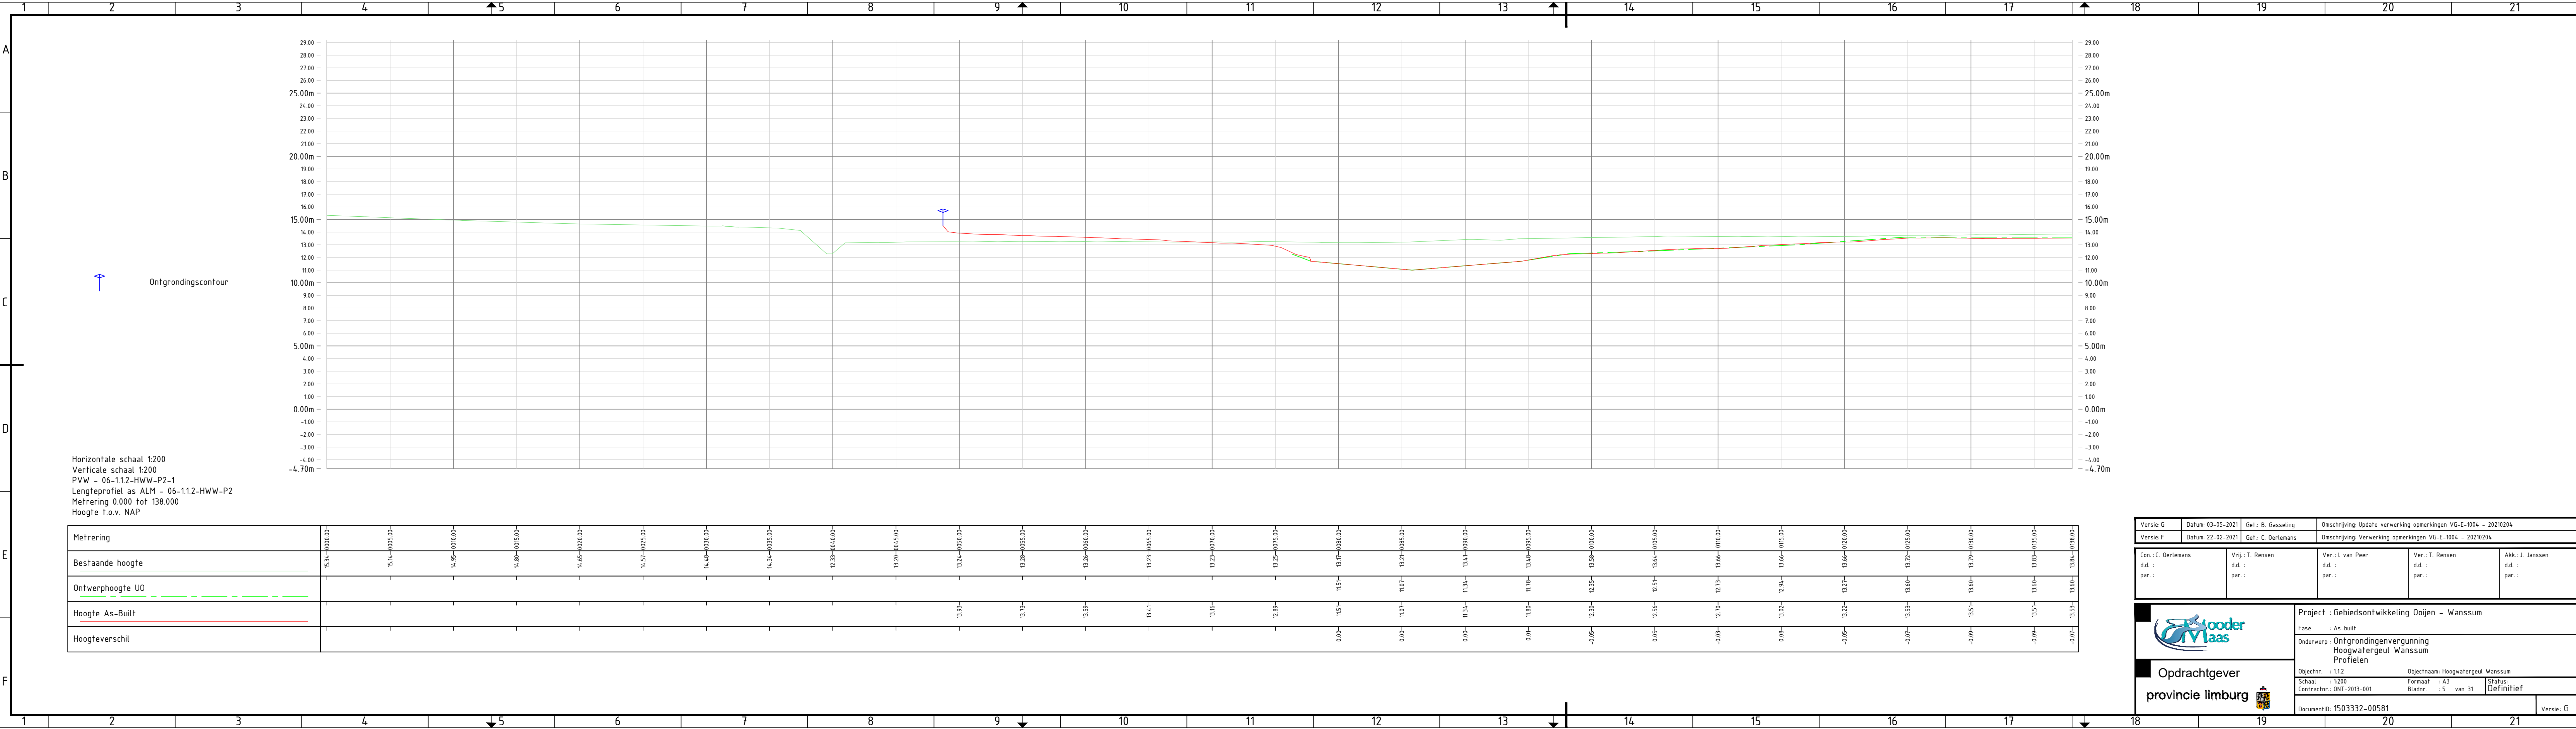

Horizontale schaal 1:200
Verticale schaal 1:200
PVW - 06-1.1.2-HWW-P2-1
Lengteprofiel as ALM - 06-1.1.2-HWW-P2
Metrering 0.000 tot 138.000
Hoogte t.o.v. NAP

Metrering	0.000.00	0.005.00	0.010.00	0.015.00	0.020.00	0.025.00	0.030.00	0.035.00	0.040.00	0.045.00	0.050.00	0.055.00	0.060.00	0.065.00	0.070.00	0.075.00	0.080.00	0.085.00	0.090.00	0.095.00	0.100.00	0.105.00	0.110.00	0.115.00	0.120.00	0.125.00	0.130.00	0.135.00	0.138.00
Bestaande hoogte	15.34	15.14	14.95	14.80	14.65	14.57	14.48	14.34	12.33	13.20	13.24	13.28	13.26	13.22	13.22	13.25	13.17	13.22	13.44	13.48	13.64	13.64	13.66	13.66	13.72	13.66	13.79	13.89	13.84
Ontwerphoogte UO																	11.51	11.07	11.34	11.78	12.35	12.54	12.73	12.94	13.27	13.60	13.60	13.60	13.60
Hoogte As-Built											13.93	13.73	13.59	13.44	13.16	12.89	11.51	11.07	11.34	11.80	12.30	12.56	12.70	13.02	13.22	13.53	13.51	13.51	13.53
Hoogteverschil																	0.00	0.00	0.00	0.01	-0.05	0.05	-0.03	0.08	-0.05	-0.07	-0.09	-0.09	-0.07

Versie: G
Datum: 03-05-2021
Gef.: B. Gasseling

Versie: F
Datum: 22-02-2021
Gef.: C. Oerlemans

Omschrijving: Update verwerking opmerkingen VG-E-1004 - 20210204
Omschrijving: Verwerking opmerkingen VG-E-1004 - 20210204

Con.: C. Oerlemans
d.d.:
par.:

Vrij.: T. Rensen
d.d.:
par.:

Ver.: L. van Peer
d.d.:
par.:

Ver.: T. Rensen
d.d.:
par.:

Akk.: J. Janssen
d.d.:
par.:

Opdrachtgever
provincie limburg

Project : Gebiedsontwikkeling Ooijen - Wanssum

Fase : As-built

Onderwerp : Ontgrondingenvergunning
Hoogwatergeul Wanssum
Profielen


Objectnr. : 1.1.2
Schaal : 1:200
Contractnr.: ONT-2013-001

Objectnaam: Hoogwatergeul Wanssum
Bladnr. : 5 van 31

Status: Definitief

DocumentID: 1503332-00581

Versie: G

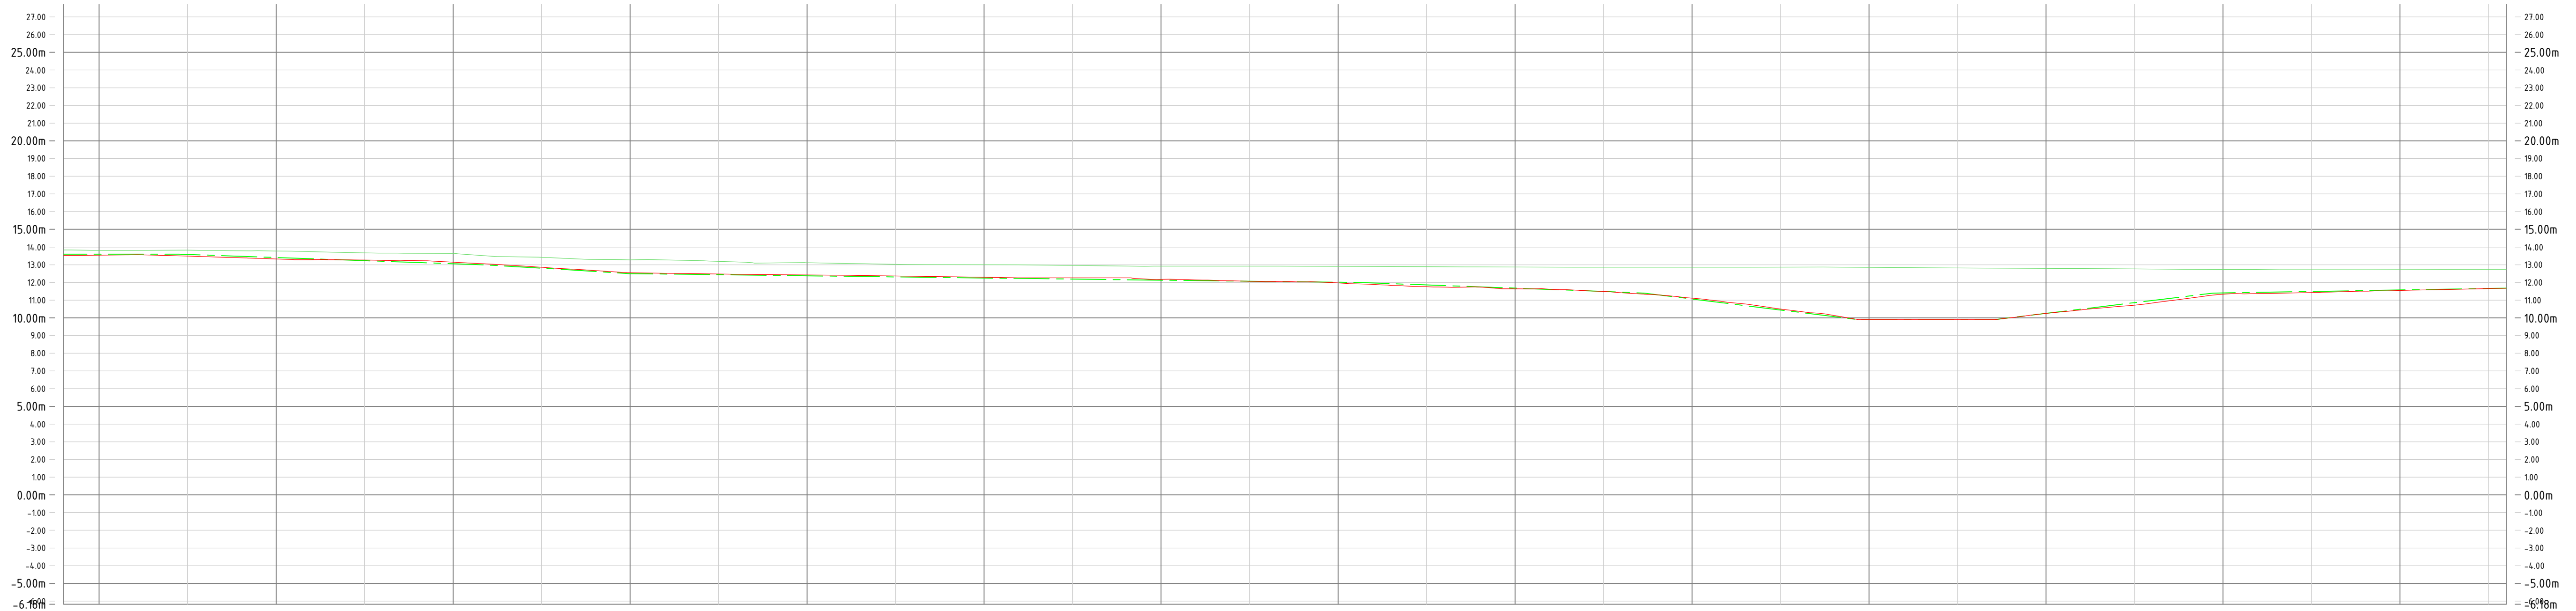


Horizontale schaal 1:200
 Verticale schaal 1:200
 PVW - 06-1.1.2-HWW-P2-2
 Lengteprofiel as ALM - 06-1.1.2-HWW-P2
 Metreering 138.000 tot 276.000
 Hoogte t.o.v. NAP

[illegible]

Versie: G	Datum: 03-05-2021	Get.: B. Gasseling	Omschrijving: Update verwerking opmerkingen VG-E-1004 - 20210204
Versie: F	Datum: 22-02-2021	Get.: C. Oerlemans	Omschrijving: Verwerking opmerkingen VG-E-1004 - 20210204

Con.: C. Oerlemans	Vrij.: T. Rensen	Ver.: I. van Peer	Ver.: T. Rensen	Akk.: J. Janssen
d.d.:	d.d.:	d.d.:	d.d.:	d.d.:
par.:	par.:	par.:	par.:	par.:

	Project : Gebiedsontwikkeling Ooijen – Wanssum		
	Fase : As-built		
Opdrachtgever provincie limburg 	Onderwerp : Ontgrondingenvergunning Hoogwatergeul Wanssum Profielen		
	Objectnr. : 1.12	Objectnaam: Hoogwatergeul Wanssum	
	Schaal : 1:200 Contractnr.: ONT-2013-001	Formaat : A3 Bladnr. : 6 van 31	Status: Definitief
DocumentID: 1503332-00581			Versie: G

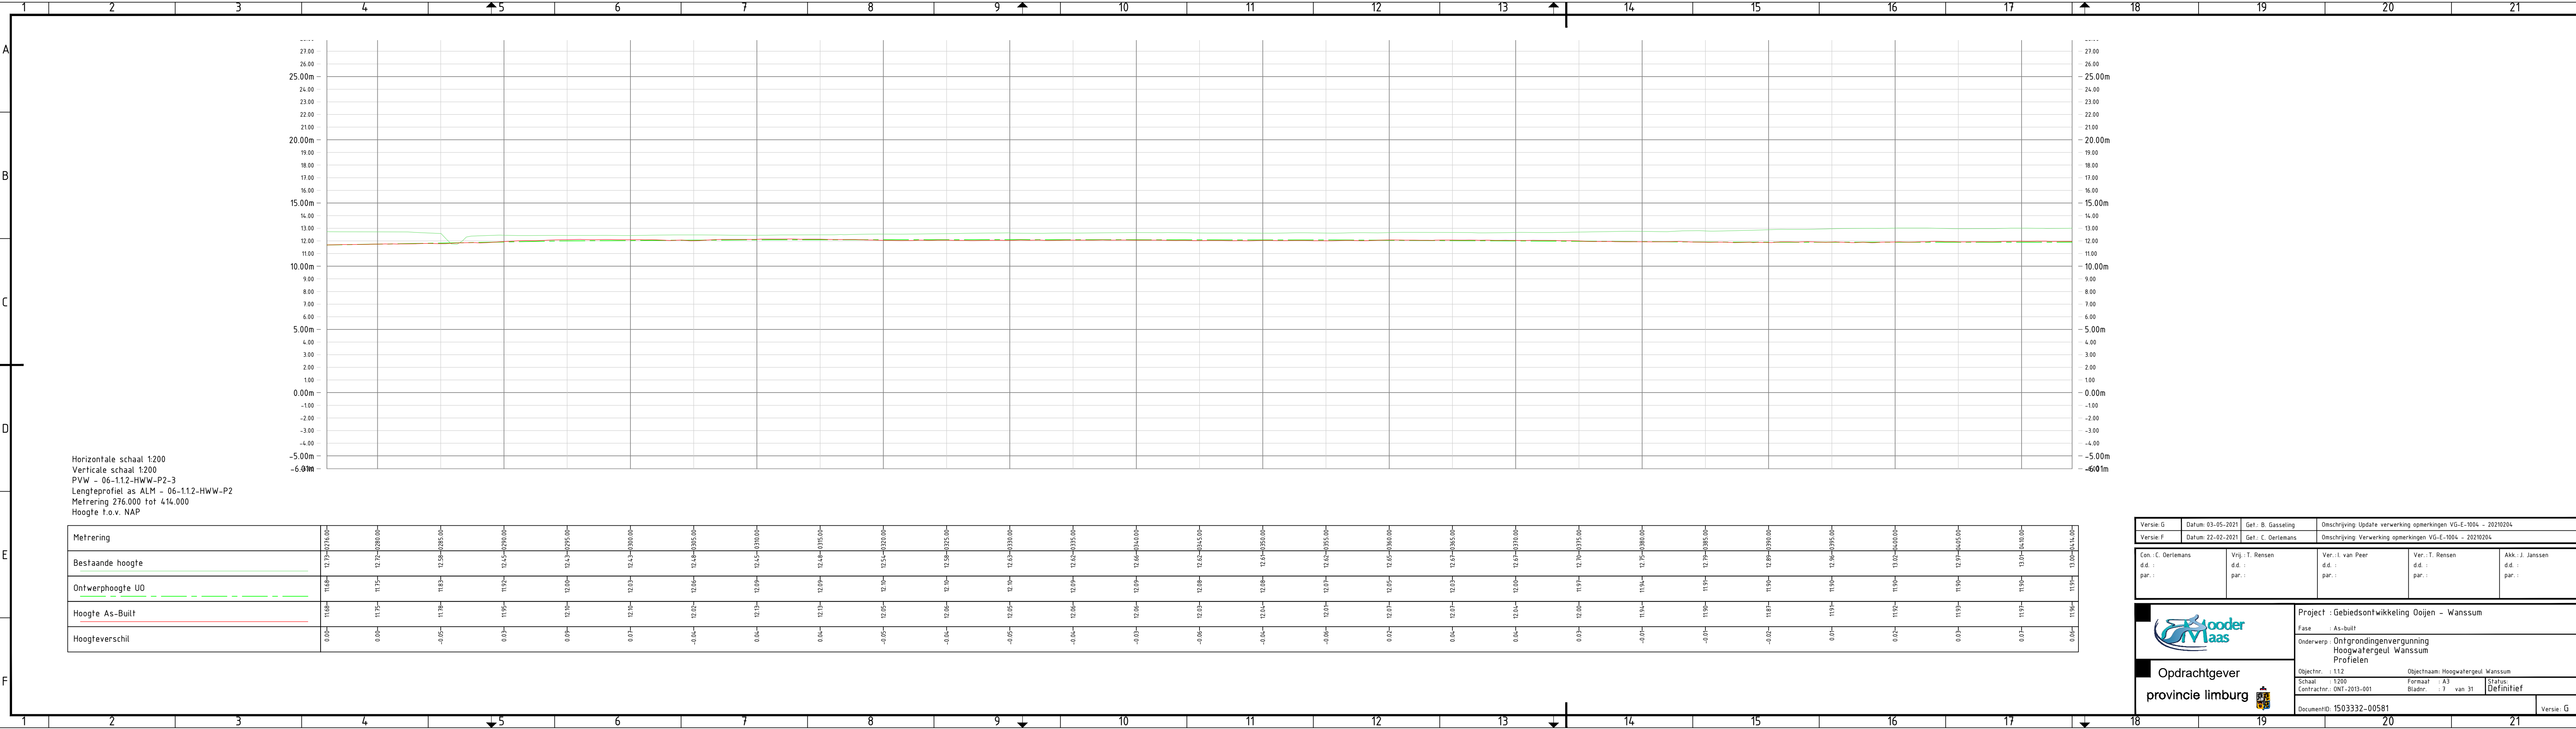

Horizontale schaal 1:200
Verticale schaal 1:200
PVW - 06-1.1.2-HWW-P2-3
Lengteprofiel as ALM - 06-1.1.2-HWW-P2
Metrering 276.000 tot 414.000
Hoogte t.o.v. NAP

Metrering																																																																																																																																																																																																																																																																																																																																																																																																																																																																																																																																																																																																																																																																																																																																																																																																																																																																																																																																																																																																																																																																																																																																																																																																																																										

Versie: G
Datum: 03-05-2021
Get.: B. Gasseling

Versie: F
Datum: 22-02-2021
Get.: C. Oerlemans

Omschrijving: Update verwerking opmerkingen VG-E-1004 - 20210204
Omschrijving: Verwerking opmerkingen VG-E-1004 - 20210204

Con.: C. Oerlemans
d.d.:
par.:

Vrij.: T. Rensen
d.d.:
par.:

Ver.: I. van Peer
d.d.:
par.:

Ver.: T. Rensen
d.d.:
par.:

Akk.: J. Janssen
d.d.:
par.:




Project : Gebiedsontwikkeling Ooijen - Wanssum
Fase : As-built
Onderwerp : Ontgrondingenvergunning
Hoogwatergeul Wanssum
Profielen

Objectnr.: 1.1.2
Schaal : 1:200
Contractnr.: ONT-2013-001

Objectnaam: Hoogwatergeul Wanssum
Formaat : A3
Bladnr.: 7 van 31

Status: Definitief

DocumentID: 15033332-00581
Versie: G

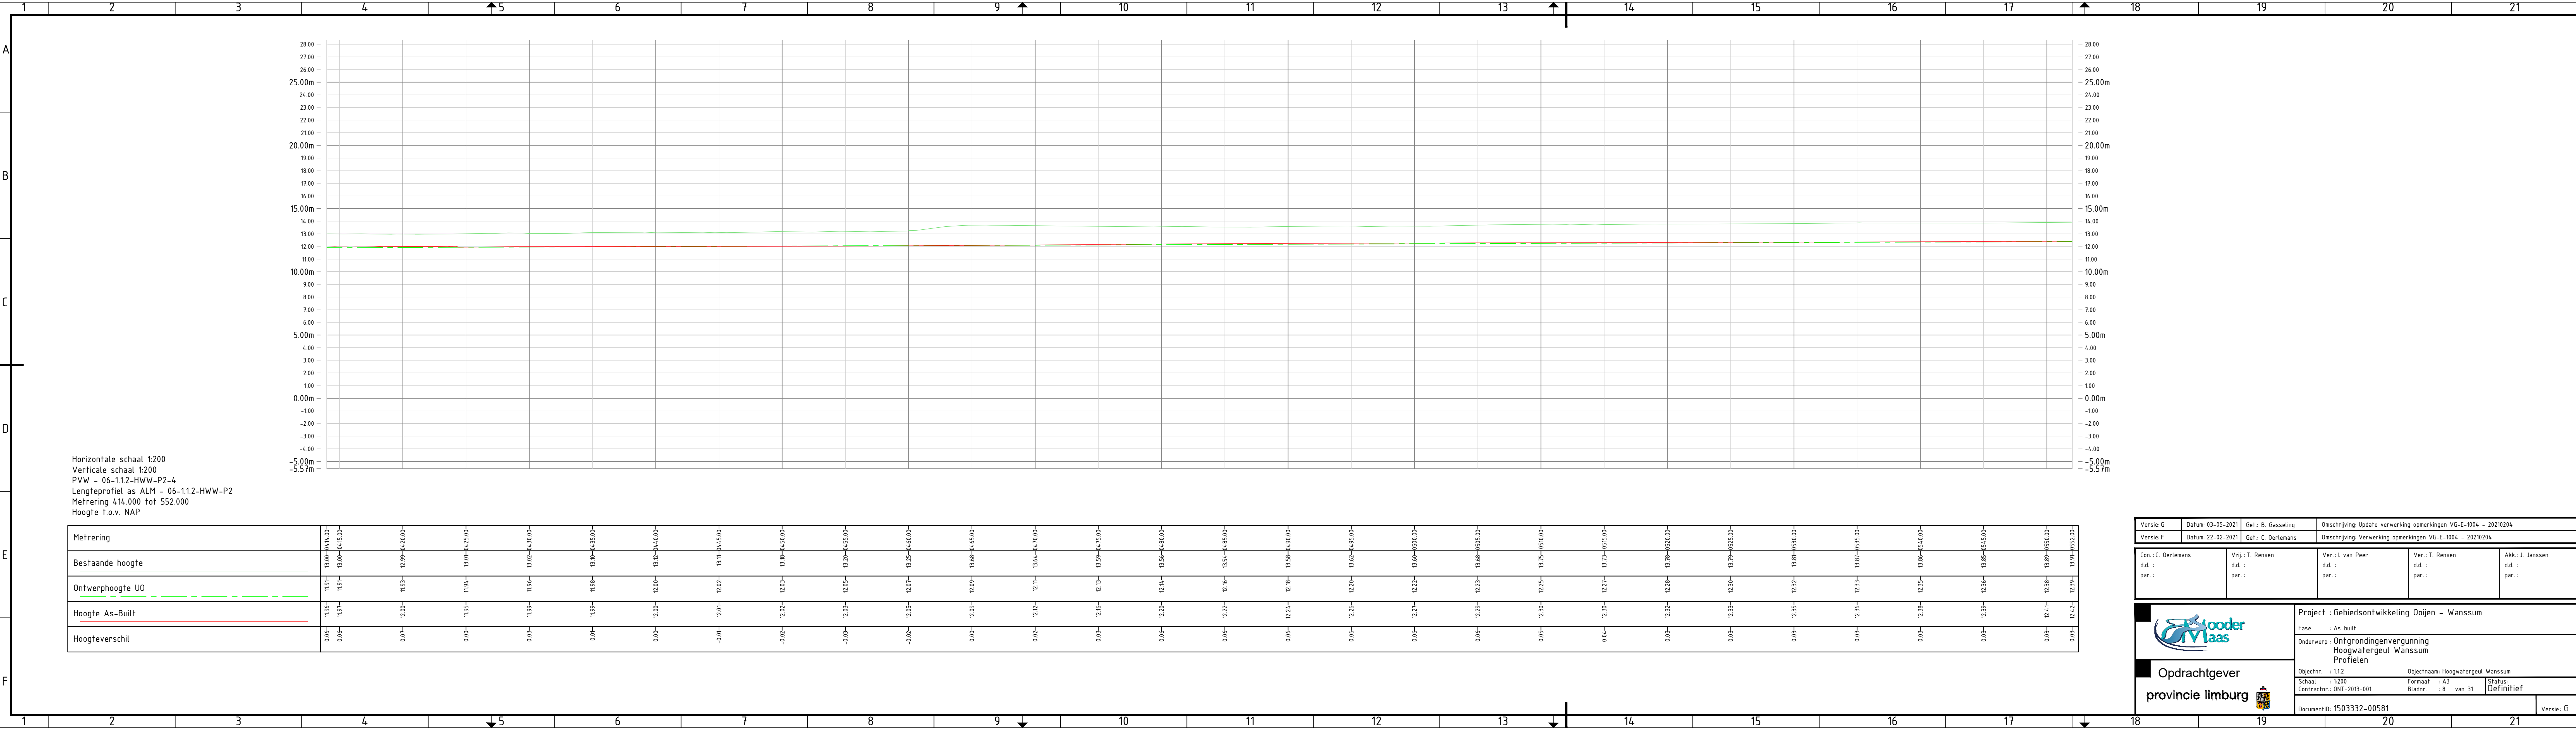

Horizontale schaal 1:200
Verticale schaal 1:200
PVW - 06-1.1.2-HWW-P2-4
Lengteprofiel as ALM - 06-1.1.2-HWW-P2
Metrering 414.000 tot 552.000
Hoogte t.o.v. NAP

Bestaande hoogte	13.00	13.00	12.99	13.00	13.02	13.10	13.12	13.11	13.10	13.20	13.25	13.60	13.64	13.59	13.55	13.54	13.59	13.62	13.60	13.60	13.75	13.75	13.70	13.70	13.81	13.81	13.85	13.85	13.91
Ontwerphoogte UO	11.91	11.91	11.93	11.94	11.96	11.98	12.00	12.02	12.03	12.05	12.07	12.09	12.11	12.13	12.14	12.16	12.18	12.20	12.22	12.23	12.25	12.27	12.28	12.30	12.32	12.35	12.36	12.38	12.39
Hoogte As-Built	11.96	11.97	12.00	11.95	11.99	11.99	12.00	12.01	12.02	12.03	12.05	12.09	12.12	12.16	12.20	12.22	12.24	12.26	12.27	12.29	12.30	12.30	12.32	12.33	12.35	12.36	12.38	12.41	12.42
Hoogteverschil	0.06	0.06	0.07	0.00	0.03	0.01	0.00	-0.01	-0.02	-0.03	-0.02	0.00	0.02	0.03	0.06	0.06	0.06	0.06	0.06	0.06	0.05	0.04	0.03	0.03	0.03	0.03	0.03	0.03	0.03

Versie: G
Datum: 03-05-2021
Gef.: B. Gasseling

Versie: F
Datum: 22-02-2021
Gef.: C. Oerlemans

Omschrijving: Update verwerking opmerkingen VG-E-1004 - 20210204
Omschrijving: Verwerking opmerkingen VG-E-1004 - 20210204

Con.: C. Oerlemans
d.d.:
par.:

Vrij.: T. Rensen
d.d.:
par.:

Ver.: L. van Peer
d.d.:
par.:

Ver.: T. Rensen
d.d.:
par.:

Akk.: J. Janssen
d.d.:
par.:



Opdrachtgever
provincie limburg

Project : Gebiedsontwikkeling Ooijen - Wanssum

Fase : As-built

Onderwerp : Ontgrondingenvergunning
Hoogwatergeul Wanssum
Profielen

Objectnr. : 1.1.2
Schaal : 1:200
Contractnr.: ONT-2013-001

Objectnaam: Hoogwatergeul Wanssum
Bladnr. : 8 van 31

Status: Definitief

DocumentID: 1503332-00581
Versie: G




Horizontale schaal 1:200
 Verticale schaal 1:200
 PVW - 06-1.1.2-HWW-P2-5
 Lengteprofiel as ALM - 06-1.1.2-HWW-P2
 Metreering 552.000 tot 690.000
 Hoogte t.o.v. NAP


[illegible]

Versie: G	Datum: 03-05-2021	Gef.: B. Gasseling	Omschrijving: Update verwerking opmerkingen VG-E-1004 – 20210204
Versie: F	Datum: 22-02-2021	Gef.: C. Oerlemans	Omschrijving: Verwerking opmerkingen VG-E-1004 – 20210204

Con.: C. Oerlemans	Vrij.: T. Rensen	Ver.: I. van Peer	Ver.: T. Rensen	Akk.: J. Janssen
d.d.:	d.d.:	d.d.:	d.d.:	d.d.:
par.:	par.:	par.:	par.:	par.:

	Project : Gebiedsontwikkeling Ooijen – Wanssum	
	Fase : As-built	
Opdrachtgever provincie limburg 	Onderwerp : Ontgrondingenvergunning Hoogwatergeul Wanssum Profielen	
	Objectnr. : 1.12	Objectnaam : Hoogwatergeul Wanssum
	Schaal : 1:200	Formaat : A3
	Contractnr. : ONT-2013-001	Bladnr. : 9 van 31
	DocumentId : 1503332-00581	Status : Definitief
		Versie : G

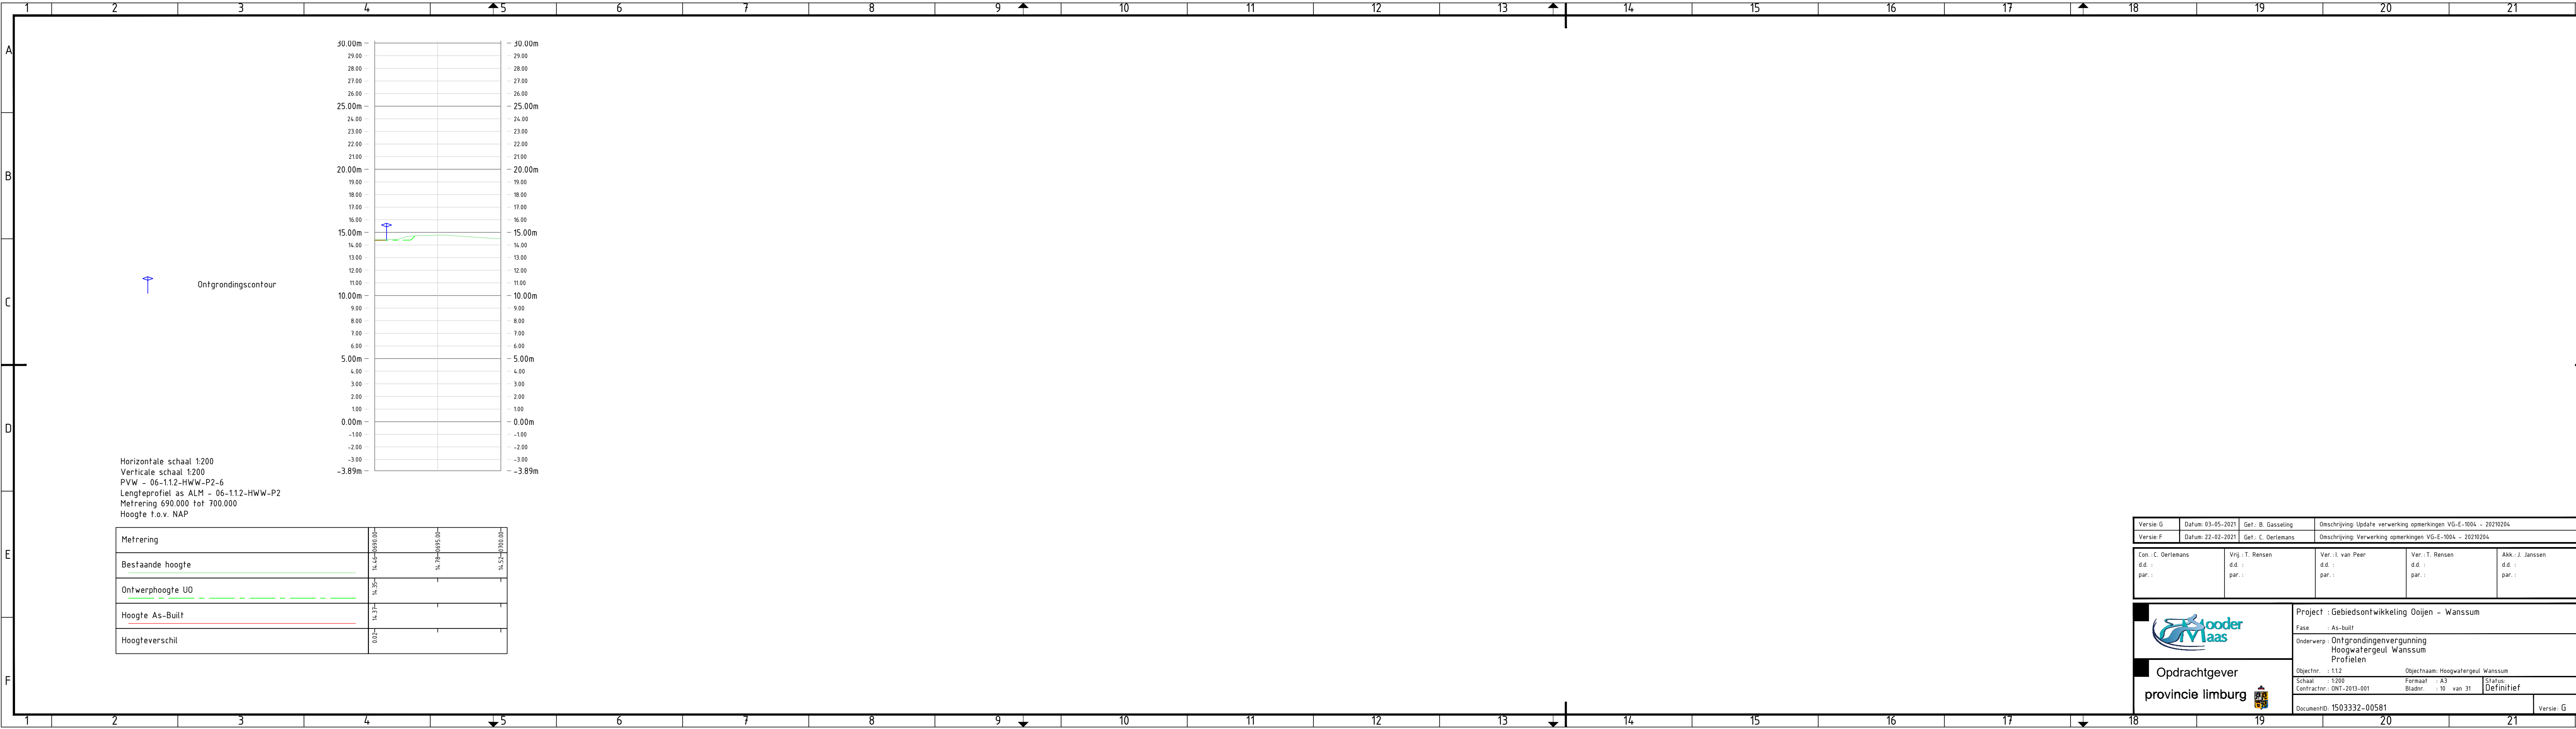

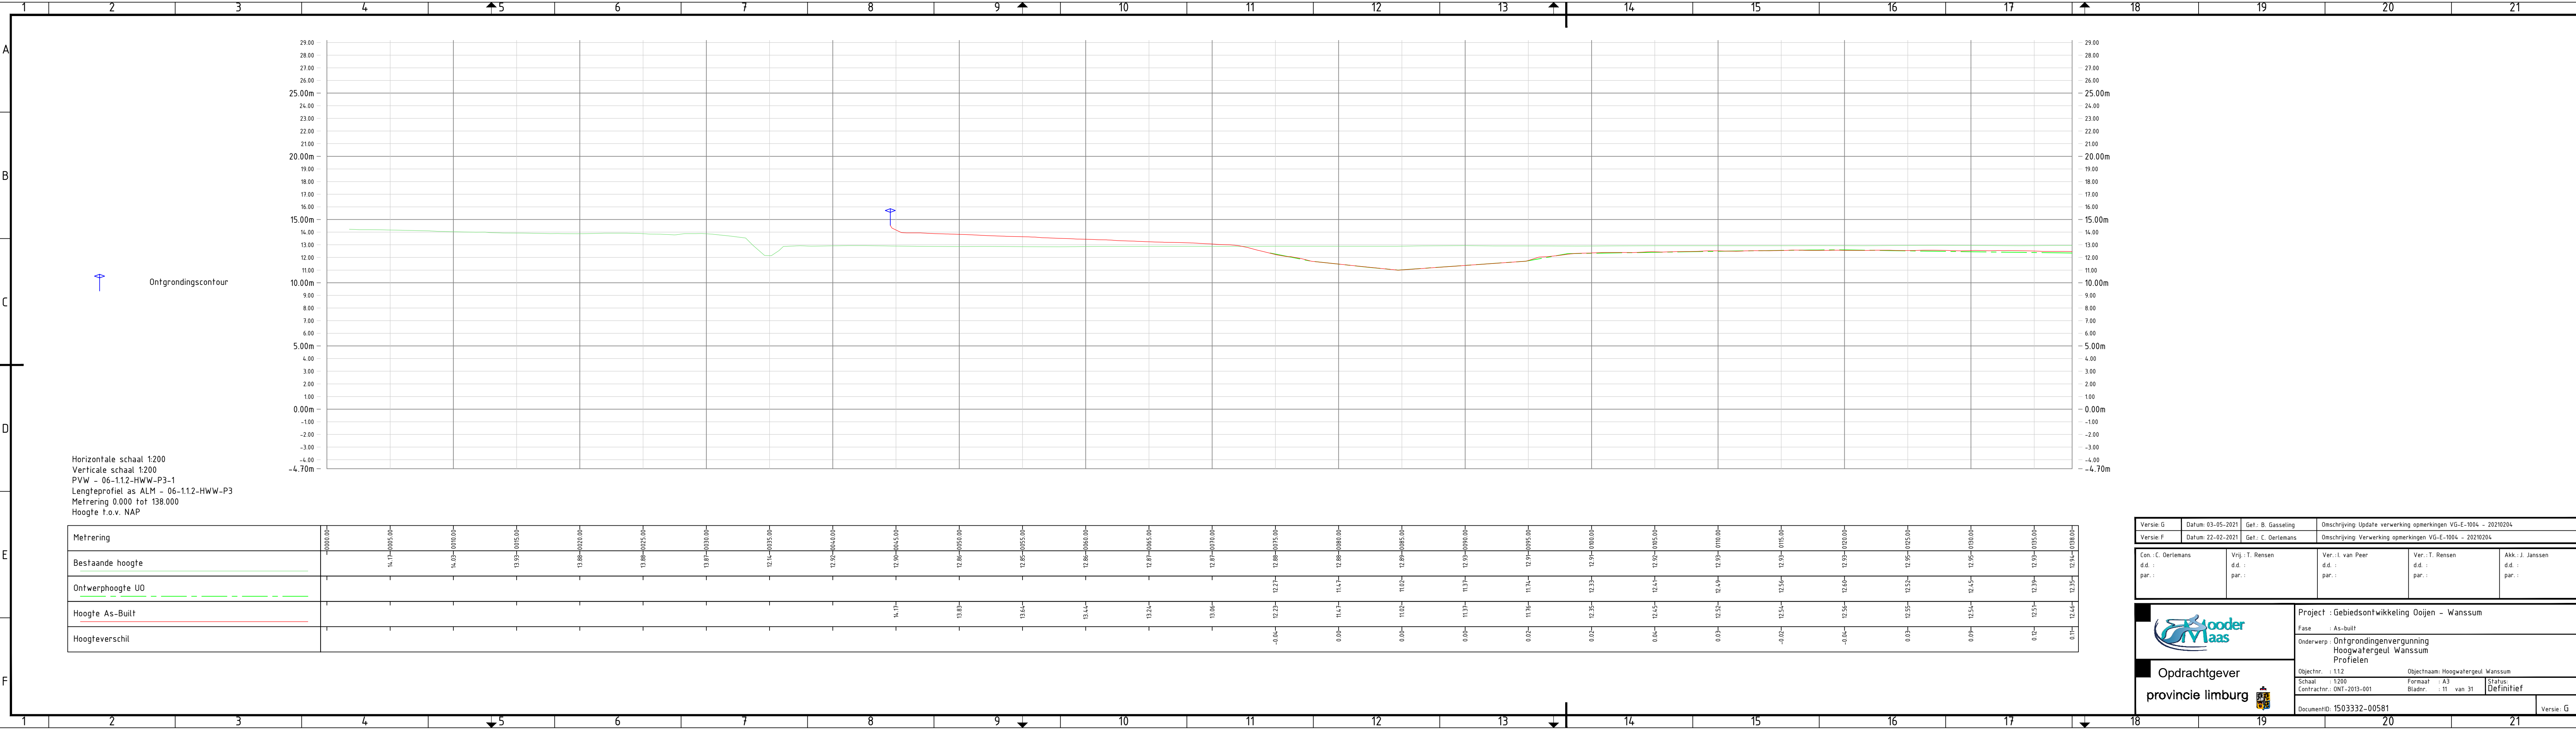

Horizontale schaal 1:200
Verticale schaal 1:200
PVW - 06-1.1.2-HWW-P3-1
Lengteprofiel as ALM - 06-1.1.2-HWW-P3
Metrering 0.000 tot 138.000
Hoogte t.o.v. NAP

Metrering	0.000.00	0.005.00	0.010.00	0.015.00	0.020.00	0.025.00	0.030.00	0.035.00	0.040.00	0.045.00	0.050.00	0.055.00	0.060.00	0.065.00	0.070.00	0.075.00	0.080.00	0.085.00	0.090.00	0.095.00	0.100.00	0.105.00	0.110.00	0.115.00	0.120.00	0.125.00	0.130.00	0.135.00	0.138.00
Bestaande hoogte		14.17	14.03	13.99	13.88	13.88	13.87	12.11	12.92	12.90	12.86	12.85	12.86	12.87	12.87	12.88	12.88	12.89	12.93	12.93	12.93	12.93	12.93	12.93	12.93	12.93	12.93	12.94	12.94
Ontwerphoogte UO																													
Hoogte As-Built										14.17	13.83	13.64	13.44	13.24	13.06	12.23	11.47	11.02	11.37	11.76	12.35	12.45	12.52	12.54	12.56	12.55	12.54	12.51	12.46
Hoogteverschil																-0.04	0.00	0.00	0.00	0.02	0.02	0.04	0.03	-0.02	-0.04	0.03	0.09	0.12	0.11

Versie: G
Datum: 03-05-2021
Gef.: B. Gasseling

Versie: F
Datum: 22-02-2021
Get.: C. Oerlemans

Omschrijving: Update verwerking opmerkingen VG-E-1004 - 20210204
Omschrijving: Verwerking opmerkingen VG-E-1004 - 20210204

Con.: C. Oerlemans
d.d.:
par.:

Vrij.: T. Rensen
d.d.:
par.:

Ver.: L. van Peer
d.d.:
par.:

Ver.: T. Rensen
d.d.:
par.:

Akk.: J. Janssen
d.d.:
par.:

Opdrachtgever
provincie limburg

Project : Gebiedsontwikkeling Ooijen - Wanssum

Fase : As-built


Onderwerp : Ontgrondingenvergunning
Hoogwatergeul Wanssum
Profielen

Objectnr. : 1.1.2
Schaal : 1:200
Contractnr.: ONT-2013-001

Objectnaam: Hoogwatergeul Wanssum
Bladnr. : 11 van 31
Status: Definitief

DocumentID: 1503332-00581

Versie: G

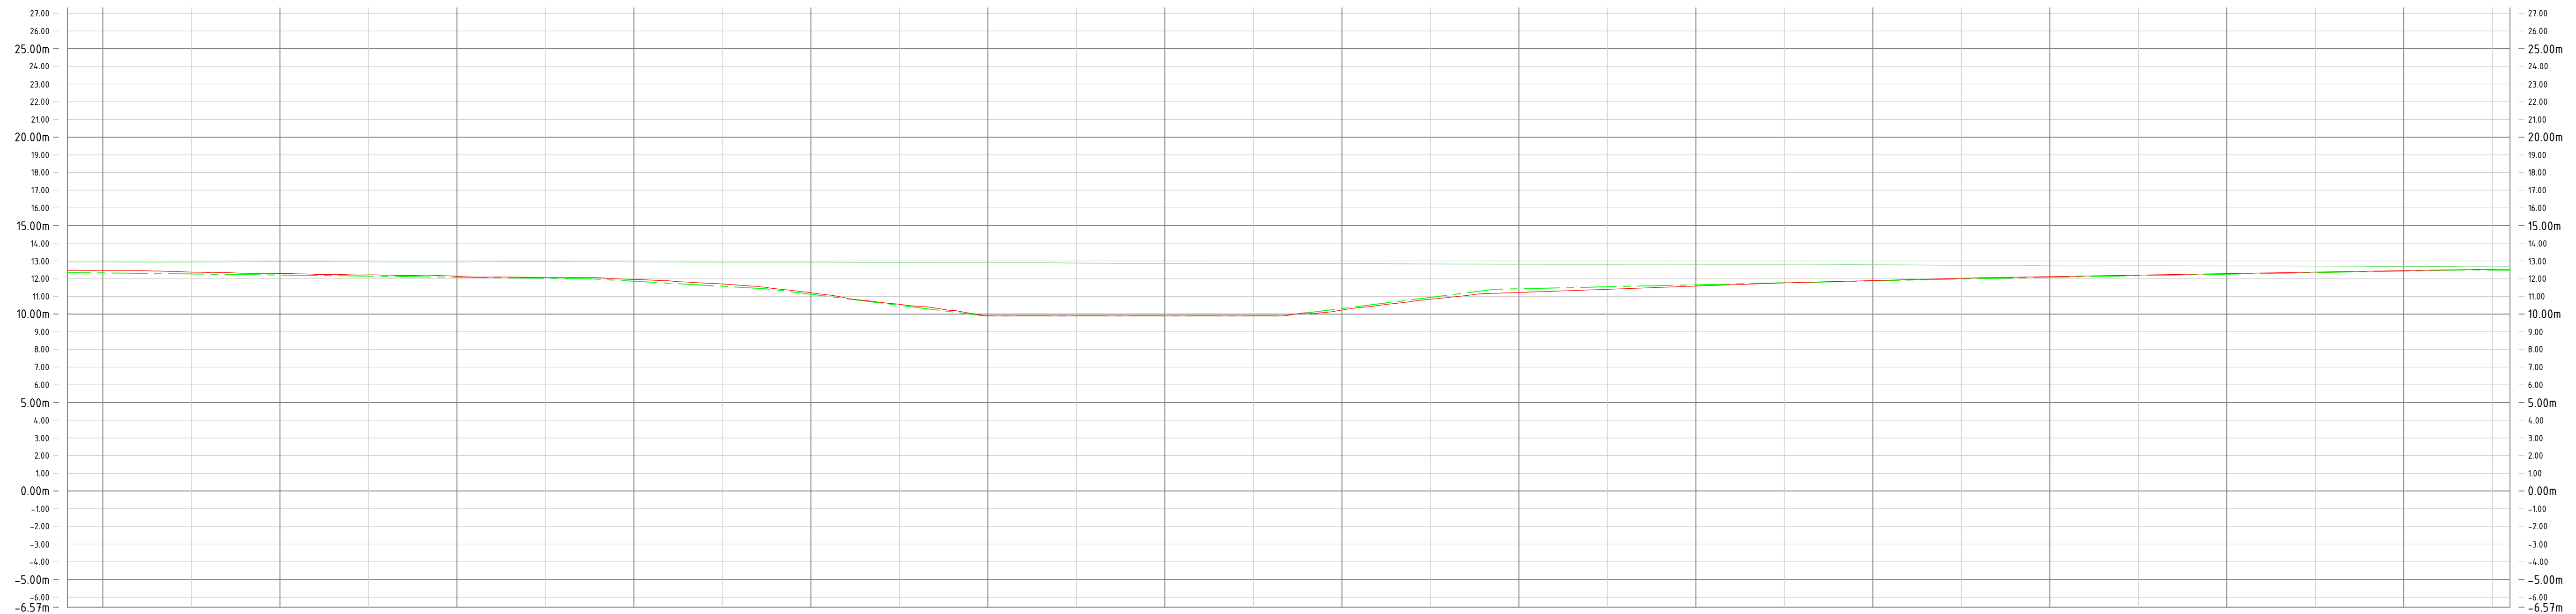


Horizontale schaal 1:200
 Verticale schaal 1:200
 PVW - 06-1.1.2-HWW-P3-2
 Lengteprofiel as ALM - 06-1.1.2-HWW-P3
 Metreering 138.000 tot 276.000
 Hoogte t.o.v. NAP

[illegible]

Versie: G	Datum: 03-05-2021	Gef.: B. Gasseling	Omschrijving: Update verwerking opmerkingen VG-E-1004 - 20210204
Versie: F	Datum: 22-02-2021	Gef.: C. Oerlemans	Omschrijving: Verwerking opmerkingen VG-E-1004 - 20210204

Con.: C. Oerlemans	Vrij.: T. Rensen	Ver.: I. van Peer	Ver.: T. Rensen	Akk.: J. Janssen
d.d.:	d.d.:	d.d.:	d.d.:	d.d.:
par.:	par.:	par.:	par.:	par.:

	Project : Gebiedsontwikkeling Doijen - Wanssum	
	Fase : As-built	
Opdrachtgever provincie limburg 	Onderwerp : Ontgrondingenvergunning Hoogwatergeul Wanssum Profielen	
	Objectnr. : 1.12	Objectnaam: Hoogwatergeul Wanssum
	Schaal : 1:200 Contractnr.: ONT-2013-001	Formaat : A3 Bladnr. : 12 van 31
Status: Definitief		Documentid: 1503332-00581
		Versie : G

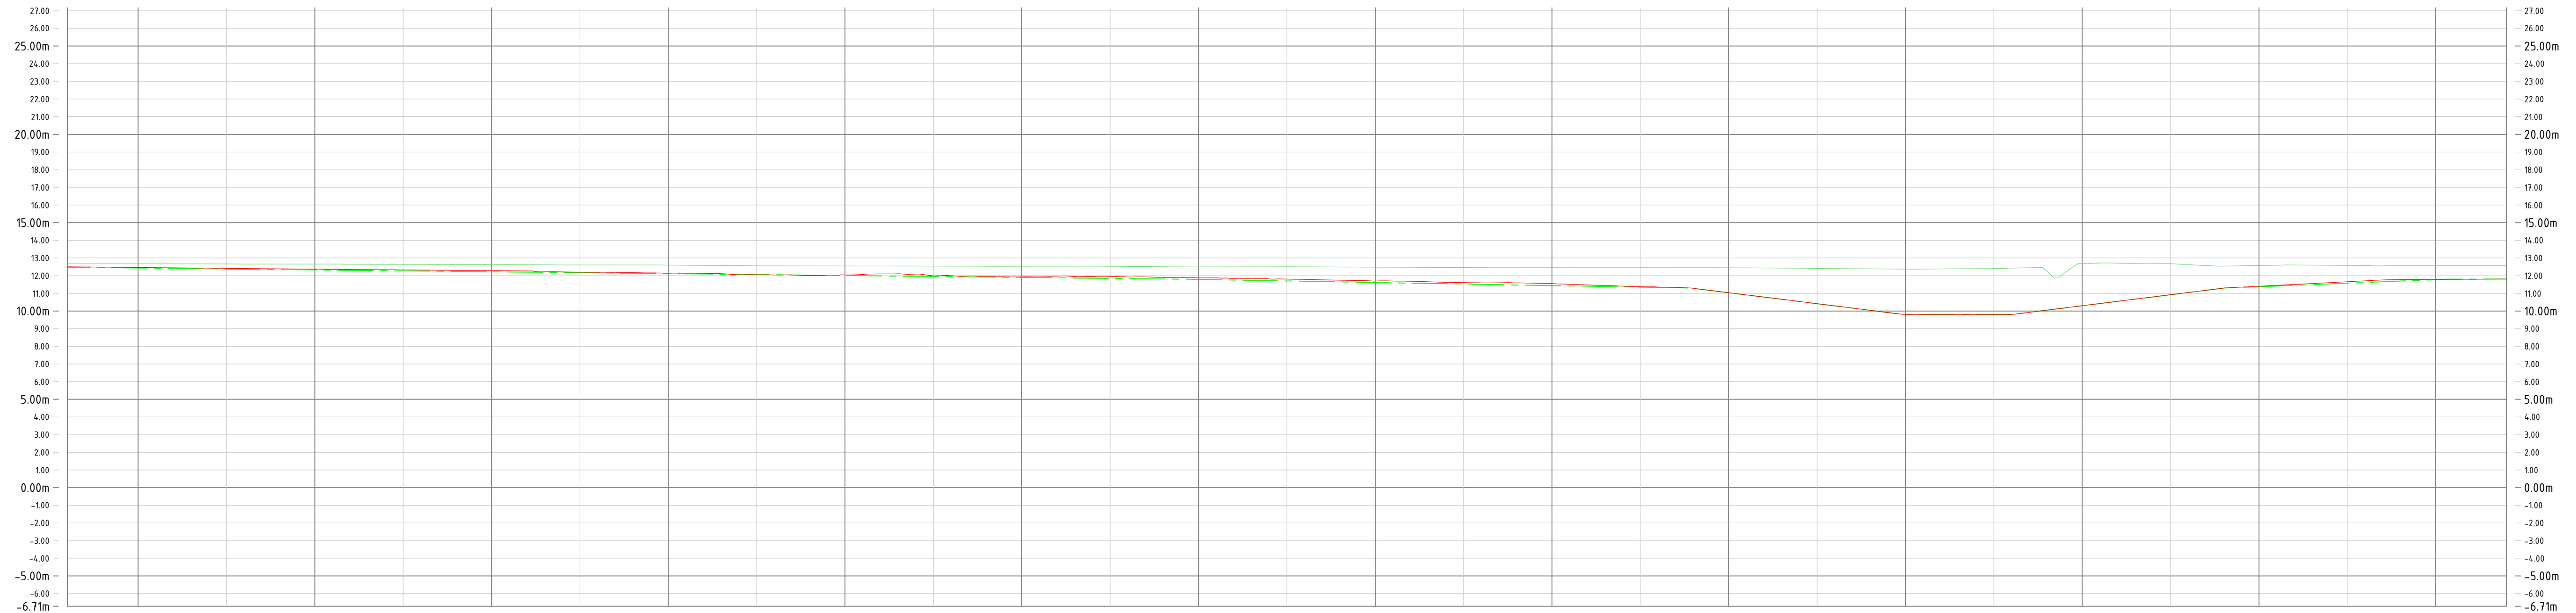


Horizontale schaal 1:200
 Verticale schaal 1:200
 PVW - 06-1.1.2-HWW-P3-3
 Lengteprofiel as ALM - 06-1.1.2-HWW-P3
 Mettering 276.000 tot 414.000
 Hoogte t.o.v. NAP

[illegible]

Versie: G	Datum: 03-05-2021	Get.: B. Gasseling	Omschrijving: Update verwerking opmerkingen VG-E-1004 - 20210204
Versie: F	Datum: 22-02-2021	Get.: C. Oerlemans	Omschrijving: Verwerking opmerkingen VG-E-1004 - 20210204

Con. : C. Oerlemans	Vrij. : T. Rensen	Ver. : I. van Peer	Ver. : T. Rensen	Akk. : J. Janssen
d.d. :	d.d. :	d.d. :	d.d. :	d.d. :
par. :	par. :	par. :	par. :	par. :

	Project : Gebiedsontwikkeling Ooijen – Wanssum		
	Fase : As-built		
	Onderwerp : Ontgrondingenvergunning Hoogwatergeul Wanssum Profielen		
	Objectnr. : 1.12 Objectnaam: Hoogwatergeul Wanssum		
Opdrachtgever provincie limburg 	Schaal : 1:200	Formaat : A3	Status:
	Contractnr.: ONT-2013-001	Bladnr.: 13 van 31	Definitief
DocumentID: 1503332-00581			Versie: G

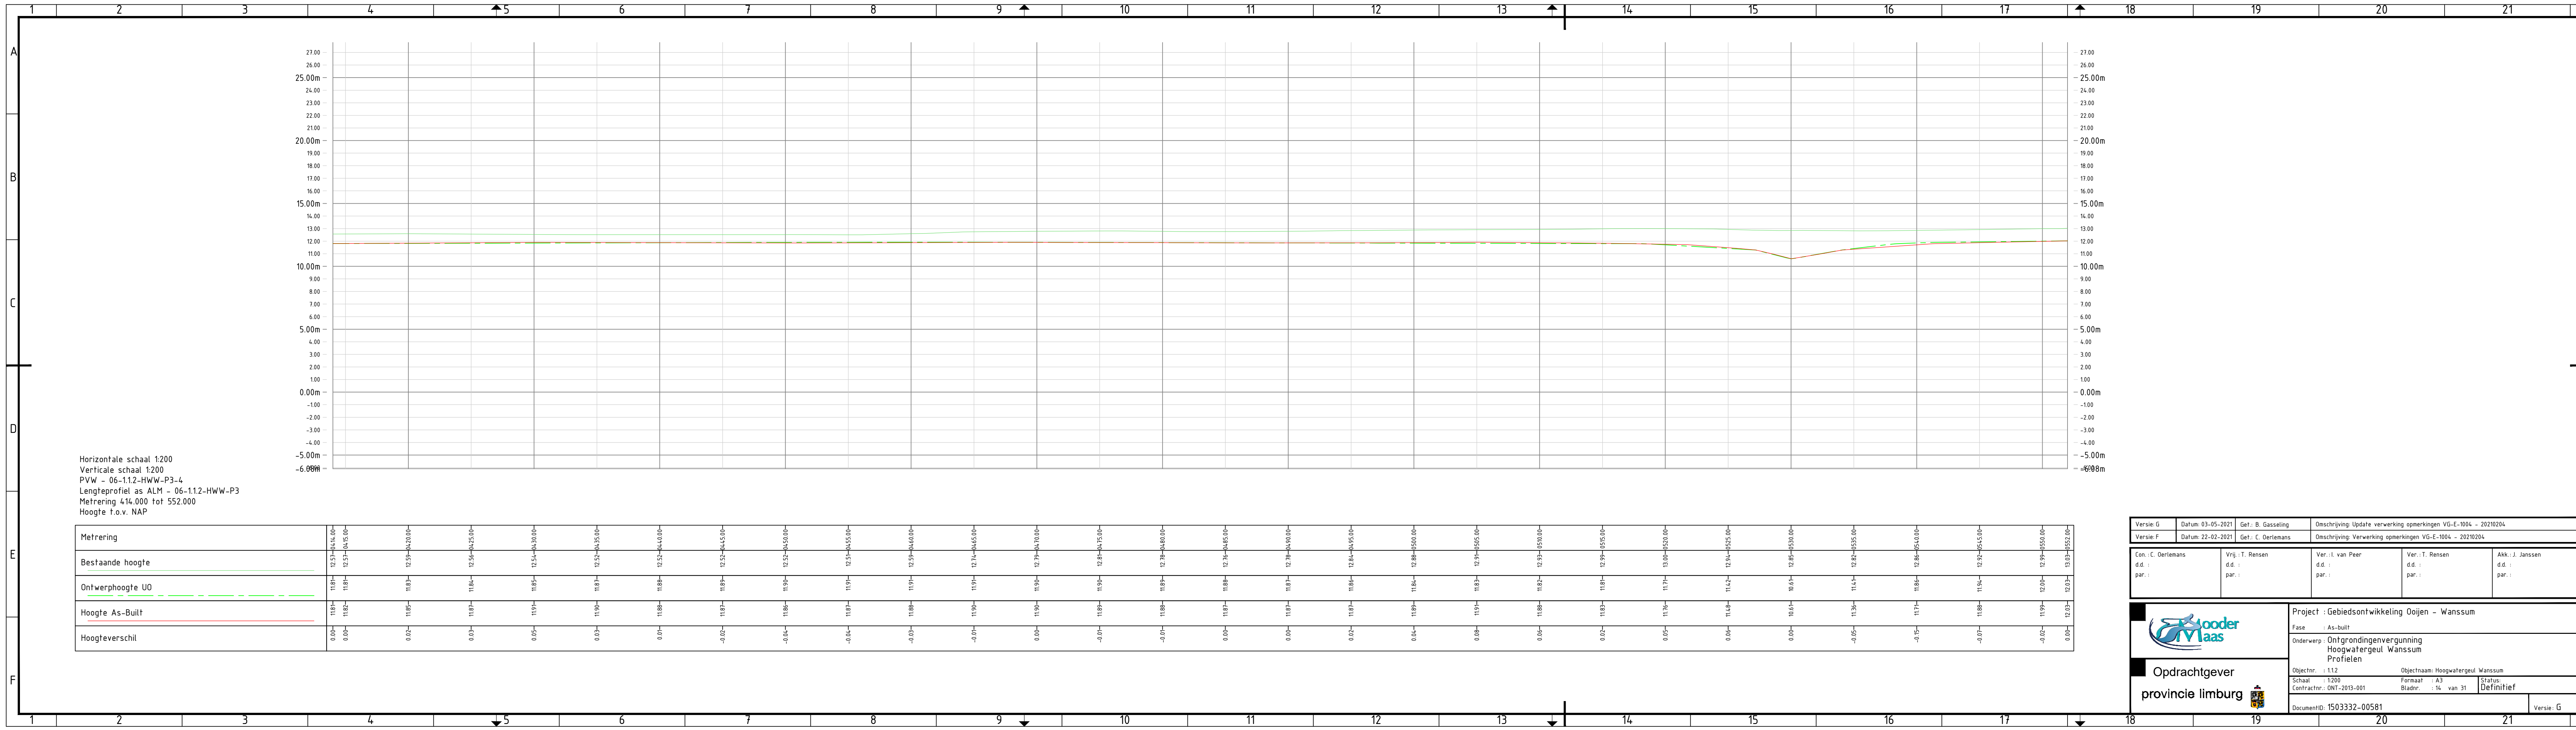

Horizontale schaal 1:200
Verticale schaal 1:200
PVW - 06-1.1.2-HWW-P3-4
Lengteprofiel as ALM - 06-1.1.2-HWW-P3
Metrering 414.000 tot 552.000
Hoogte t.o.v. NAP

Metrering																																																																																																																																																																																																																																																																																																																																																																																																																																																																																																																																																																																																																																																																																																																																																																																																																																																																																																																																																																																																																																																																																																																																																																																																																																																																																																																																																																																																																																																														</
-----------	--	--	----

Versie: G
Datum: 03-05-2021
Gef.: B. Gasseling

Omschrijving: Update verwerking opmerkingen VG-E-1004 - 20210204

Versie: F
Datum: 22-02-2021
Gef.: C. Oerlemans

Omschrijving: Verwerking opmerkingen VG-E-1004 - 20210204

Con.: C. Oerlemans
d.d.:
par.:

Vrij.: T. Rensen
d.d.:
par.:

Ver.: L. van Peer
d.d.:
par.:

Ver.: T. Rensen
d.d.:
par.:

Akk.: J. Janssen
d.d.:
par.:



Opdrachtgever
provincie limburg

Project : Gebiedsontwikkeling Ooijen - Wanssum

Fase : As-built

Onderwerp : Ontgrondingenvergunning
Hoogwatergeul Wanssum
Profielen


Objectnr. : 1.1.2
Schaal : 1:200
Contractnr.: ONT-2013-001

Objectnaam: Hoogwatergeul Wanssum
Formaat : A3
Bladnr. : 14 van 31

Status: Definitief

DocumentID: 1503332-00581

Versie: G

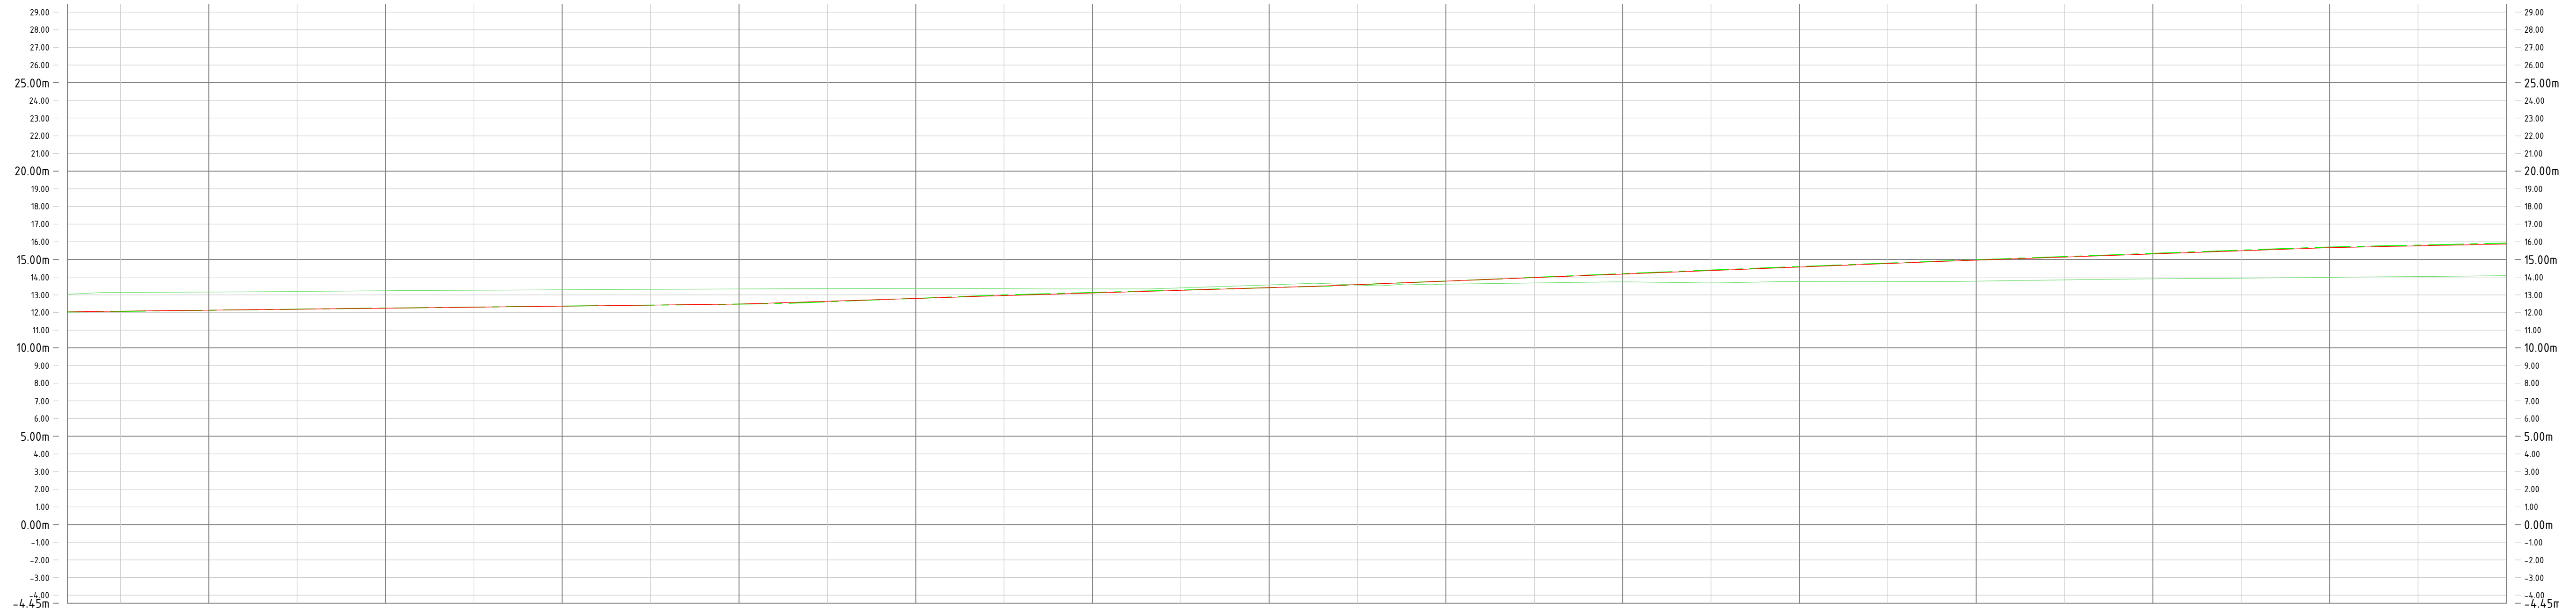


Horizontale schaal 1:200
 Verticale schaal 1:200
 PVW - 06-1.1.2-HWW-P3-5
 Lengteprofiel as ALM - 06-1.1.2-HWW-P3
 Metreering 552.000 tot 690.000
 Hoogte t.o.v. NAP

[illegible]

Versie: G	Datum: 03-05-2021	Gef.: B. Gasseling	Omschrijving: Update verwerking opmerkingen VG-E-1004 - 20210204
Versie: F	Datum: 22-02-2021	Gef.: C. Oerlemans	Omschrijving: Verwerking opmerkingen VG-E-1004 - 20210204

Con. : C. Oerlemans	Vrij. : T. Rensen	Ver. : L. van Peer	Ver. : T. Rensen	Akk. : J. Janssen
d.d. :	d.d. :	d.d. :	d.d. :	d.d. :
par. :	par. :	par. :	par. :	par. :

	Project : Gebiedsontwikkeling Ooijen – Wanssum		
	Fase : As-built		
Opdrachtgever provincie limburg 	Onderwerp : Ontgrondingenvergunning Hoogwatergeul Wanssum Profielen		
	Objectnr. : 1.12	Objectnaam: Hoogwatergeul Wanssum	
	Schaal : 1:200 Contractnr.: ONT-2013-001	Formaat : A3 Bladnr. : 15 van 31	Status: Definitief
DocumentId: 1503332-00581			Versie: G

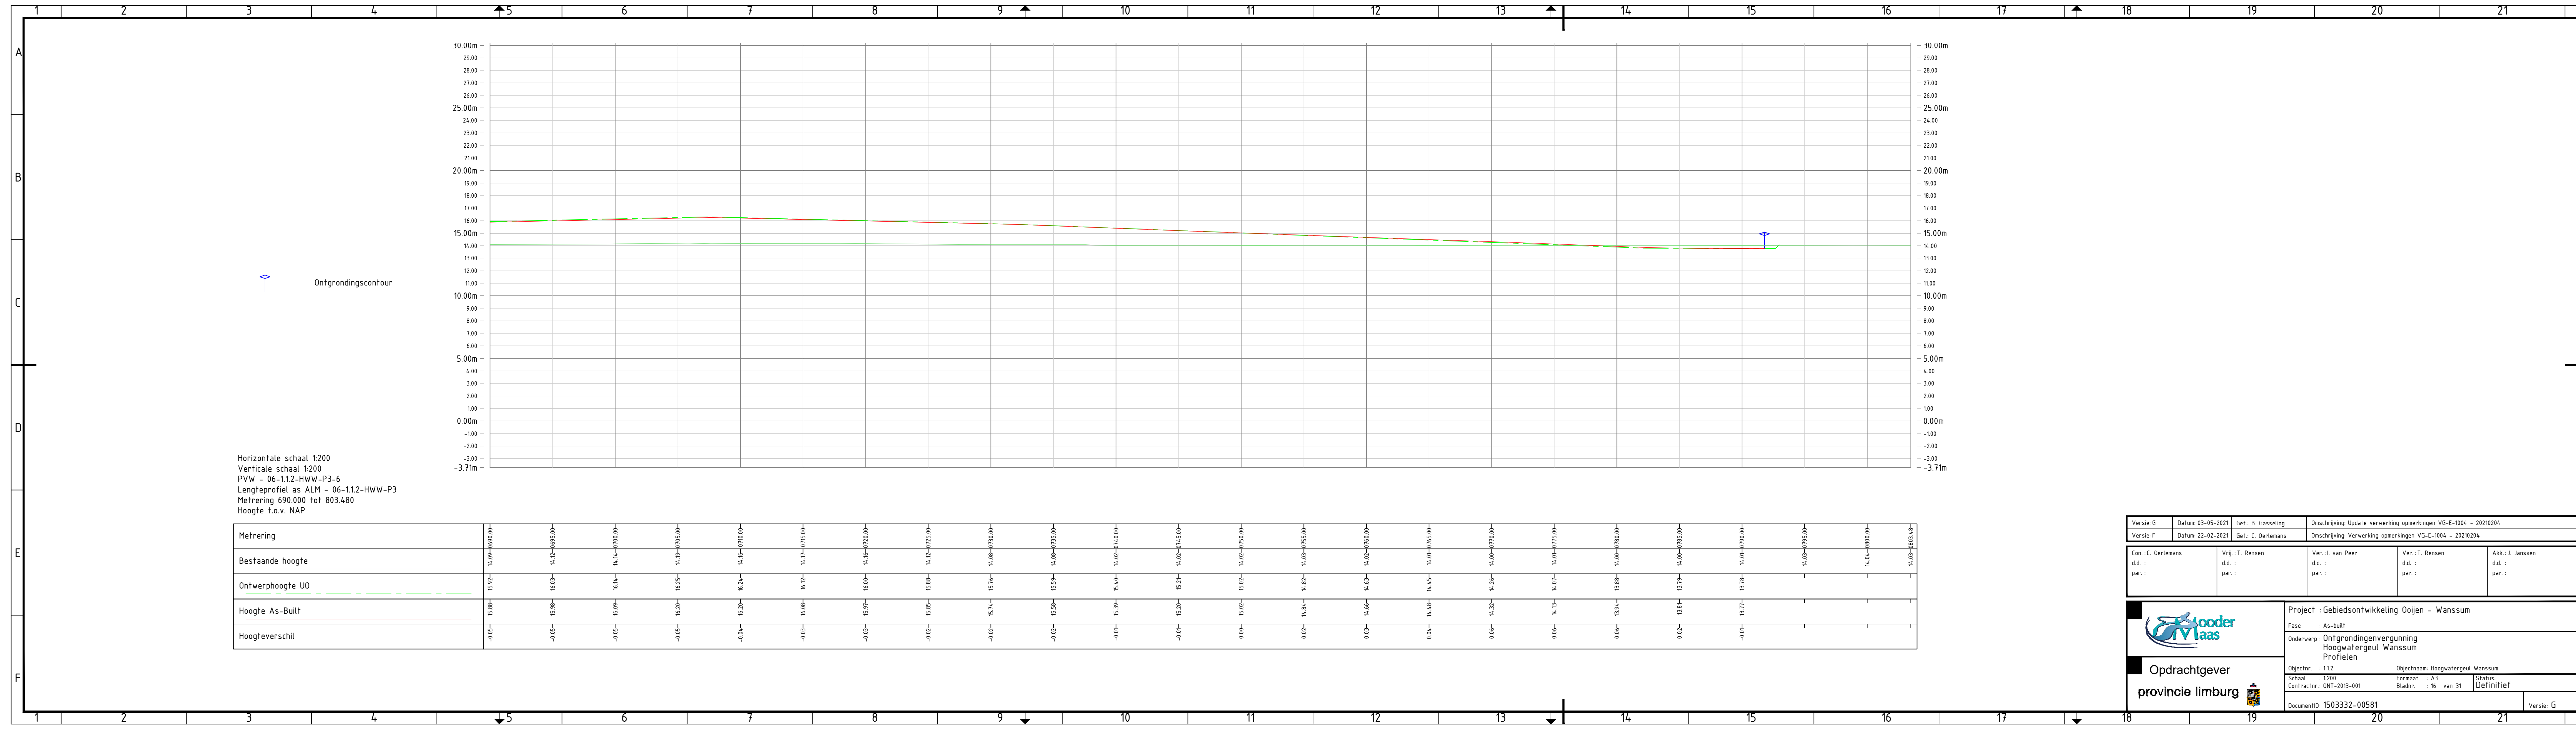

Horizontale schaal 1:200
Verticale schaal 1:200
PVW - 06-1.1.2-HWW-P3-6
Lengteprofiel as ALM - 06-1.1.2-HWW-P3
Metrering 690.000 tot 803.480
Hoogte f.o.v. NAP

Metrering	690.00	700.00	710.00	720.00	730.00	740.00	750.00	760.00	770.00	780.00	790.00	800.00	803.48
Bestaande hoogte	14.09	14.12	14.14	14.19	14.17	14.16	14.08	14.08	14.02	14.03	14.00	14.04	14.03
Ontwerphoogte U0	15.92	16.03	16.14	16.25	16.24	16.02	16.00	15.88	15.76	15.59	15.40	15.21	
Hoogte As-Built	15.88	15.98	16.09	16.20	16.20	16.08	15.97	15.85	15.74	15.58	15.39	15.20	
Hoogteverschil	-0.05	-0.05	-0.05	-0.05	-0.04	-0.03	-0.03	-0.02	-0.02	-0.02	-0.01	-0.01	

Versie: G
Datum: 03-05-2021
Gef.: B. Gasseling

Versie: F
Datum: 22-02-2021
Gef.: C. Oerlemans

Omschrijving: Update verwerking opmerkingen VG-E-1004 - 20210204
Omschrijving: Verwerking opmerkingen VG-E-1004 - 20210204

Con.: C. Oerlemans
d.d.:
par.:

Vrij.: T. Rensen
d.d.:
par.:

Ver.: L. van Peer
d.d.:
par.:

Ver.: T. Rensen
d.d.:
par.:

Akk.: J. Janssen
d.d.:
par.:

Opdrachtgever
provincie limburg

Project : Gebiedsontwikkeling Ooijen - Wanssum

Fase : As-built

Onderwerp : Ontgrondingenvergunning
Hoogwatergeul Wanssum
Profielen

Objectnr. : 1.1.2
Schaal : 1:200
Contractnr.: ONT-2013-001


Objectnaam: Hoogwatergeul Wanssum

Bladnr. : 16 van 31

Status: Definitief

DocumentID: 1503332-00581

Versie: G

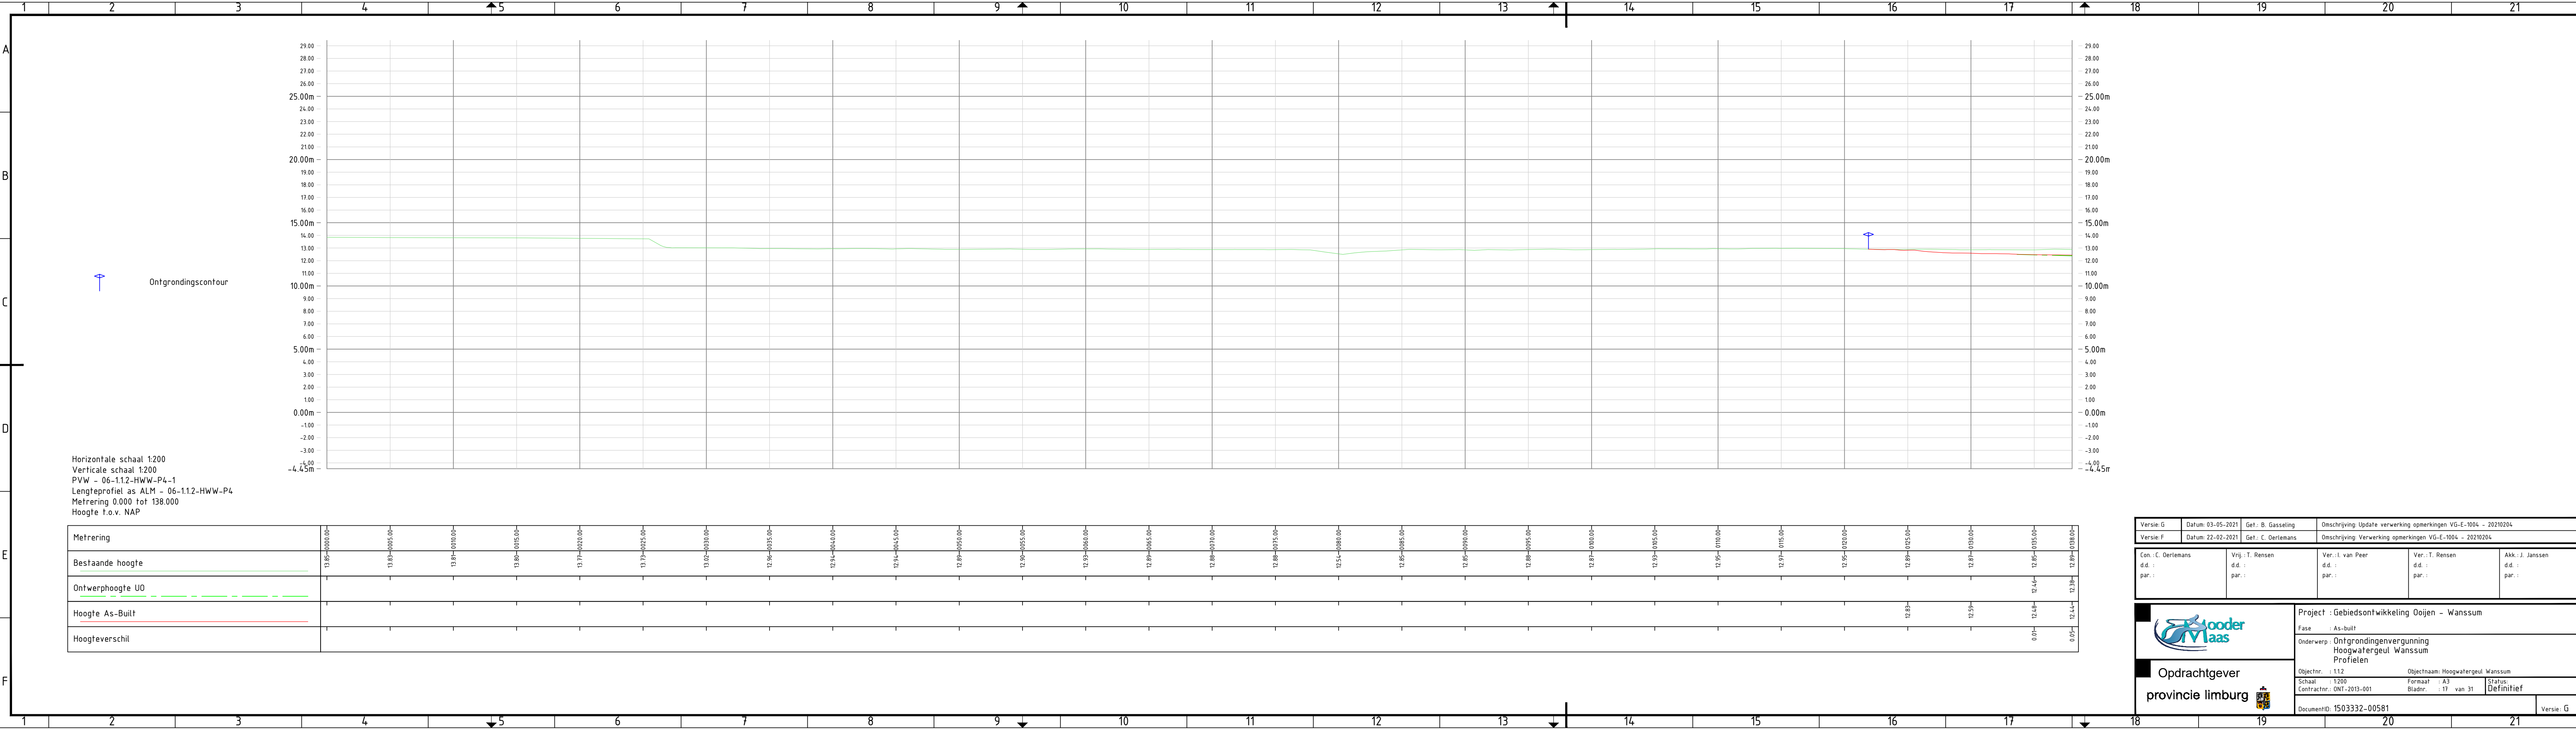

Horizontale schaal 1:200
Verticale schaal 1:200
PVW - 06-1.1.2-HWW-P4-1
Lengteprofiel as ALM - 06-1.1.2-HWW-P4
Metrering 0.000 tot 138.000
Hoogte t.o.v. NAP

Metrering	0.000.00	0.005.00	0.010.00	0.015.00	0.020.00	0.025.00	0.030.00	0.035.00	0.040.00	0.045.00	0.050.00	0.055.00	0.060.00	0.065.00	0.070.00	0.075.00	0.080.00	0.085.00	0.090.00	0.095.00	0.100.00	0.105.00	0.110.00	0.115.00	0.120.00	0.125.00	0.130.00	0.135.00	0.138.00
Bestaande hoogte	13.83	13.83	13.83	13.80	13.77	13.73	13.02	12.96	12.94	12.94	12.89	12.90	12.93	12.89	12.88	12.88	12.54	12.85	12.85	12.88	12.87	12.93	12.95	12.97	12.95	12.89	12.87	12.85	12.89
Ontwerphoogte UO																												12.46	12.39
Hoogte As-Built																										12.83	12.59	12.48	12.44
Hoogteverschil																												0.01	0.05

Versie: G
Datum: 03-05-2021
Gef.: B. Gasseling

Versie: F
Datum: 22-02-2021
Gef.: C. Oerlemans

Omschrijving: Update verwerking opmerkingen VG-E-1004 - 20210204
Omschrijving: Verwerking opmerkingen VG-E-1004 - 20210204

Con.: C. Oerlemans
d.d.:
par.:

Vrij.: T. Rensen
d.d.:
par.:

Ver.: L. van Peer
d.d.:
par.:

Ver.: T. Rensen
d.d.:
par.:

Akk.: J. Janssen
d.d.:
par.:



Opdrachtgever
provincie limburg

Project : Gebiedsontwikkeling Ooijen - Wanssum

Fase : As-built

Onderwerp : Ontgrondingenvergunning
Hoogwatergeul Wanssum
Profielen


Objectnr. : 1.1.2
Schaal : 1:200
Contractnr.: ONT-2013-001

Objectnaam: Hoogwatergeul Wanssum
Formaat : A3
Bladnr. : 17 van 31

Status: Definitief

DocumentID: 1503332-00581

Versie: G

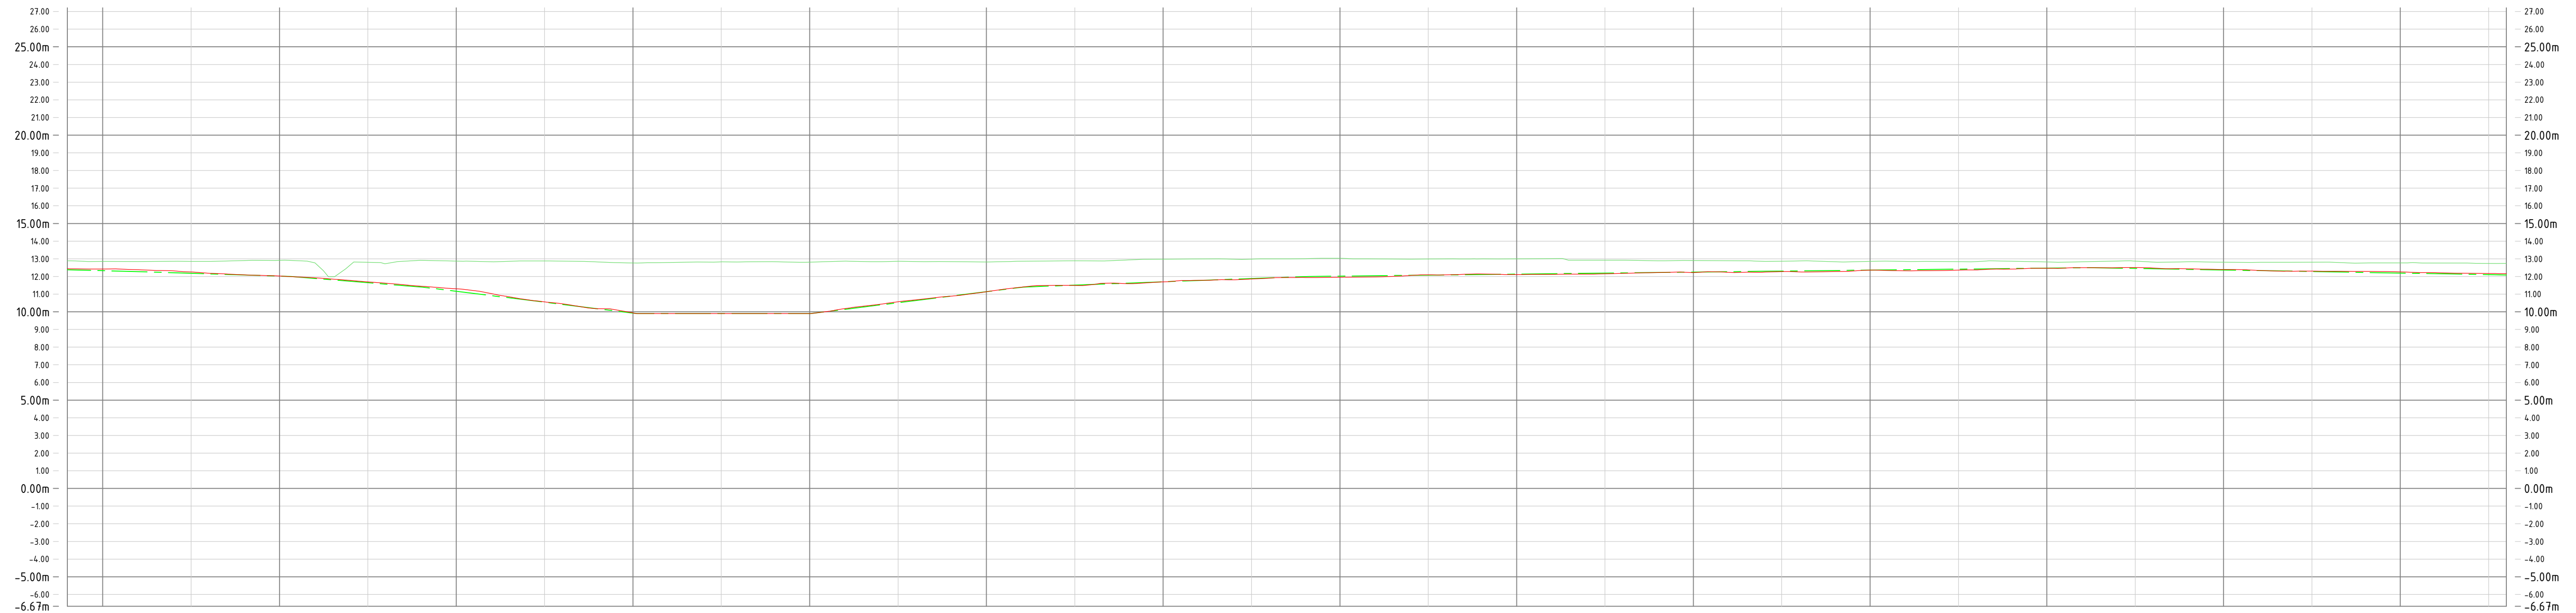


Horizontale schaal 1:200
 Verticale schaal 1:200
 PVW - 06-1.1.2-HWW-P4-2
 Lengteprofiel as ALM - 06-1.1.2-HWW-P4
 Metreering 138.000 tot 276.000
 Hoogte t.o.v. NAP

[illegible]

Versie: G	Datum: 03-05-2021	Gef.: B. Gasseling	Omschrijving: Update verwerking opmerkingen VG-E-1004 - 20210204
Versie: F	Datum: 22-02-2021	Gef.: C. Oerlemans	Omschrijving: Verwerking opmerkingen VG-E-1004 - 20210204

Con.: C. Oerlemans	Vrij.: T. Rensen	Ver.: I. van Peer	Ver.: T. Rensen	Akk.: J. Janssen
d.d.:	d.d.:	d.d.:	d.d.:	d.d.:
par.:	par.:	par.:	par.:	par.:

	Project : Gebiedsontwikkeling Doijen - Wanssum	
	Fase : As-built	
Opdrachtgever provincie limburg 	Onderwerp : Ontgrondingenvergunning Hoogwatergeul Wanssum Profielen	
	Objectnr. : 1.12	Objectnaam: Hoogwatergeul Wanssum
	Schaal : 1:200 Contractnr.: ONT-2013-001	Formaat : A3 Bladnr. : 18 van 31
Status: Definitief		DocumentId: 1503332-00581
		Versie : G

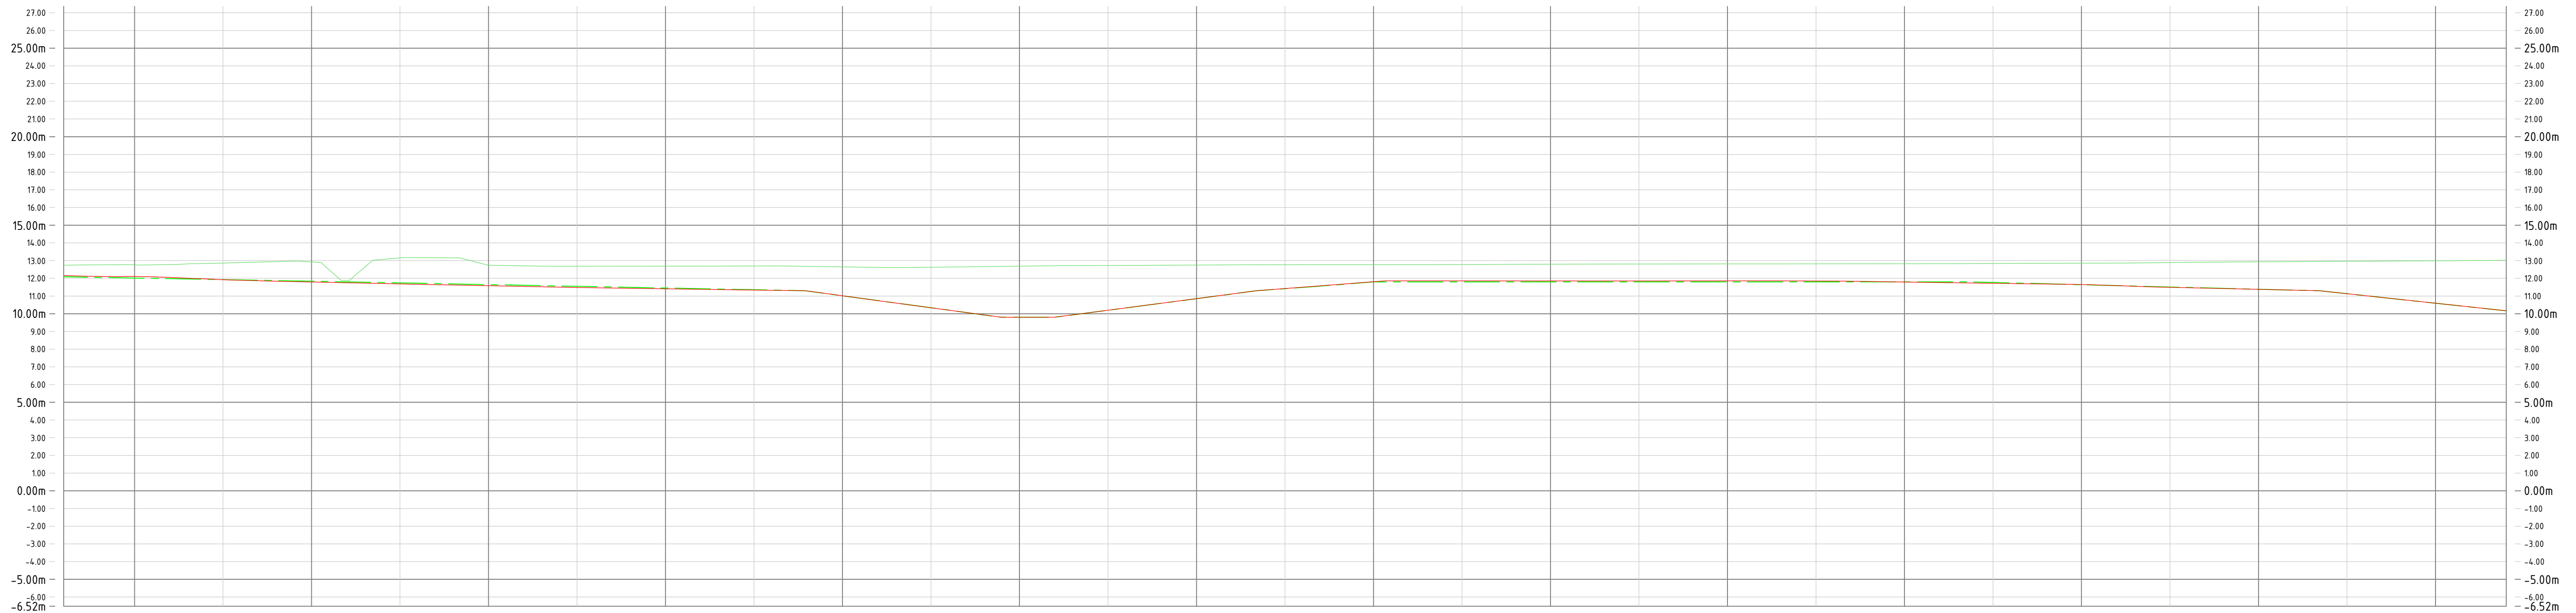


Horizontale schaal 1:200
 Verticale schaal 1:200
 PVW - 06-1.1.2-HWW-P4-3
 Lengteprofiel as ALM - 06-1.1.2-HWW-P4
 Metrening 276.000 tot 414.000
 Hoogte t.o.v. NAP

[illegible]

Versie: G	Datum: 03-05-2021	Get.: B. Gasseling	Omschrijving: Update verwerking opmerkingen VG-E-1004 - 20210204
Versie: F	Datum: 22-02-2021	Get.: C. Oerlemans	Omschrijving: Verwerking opmerkingen VG-E-1004 - 20210204

Con.: C. Oerlemans	Vrij.: T. Rensen	Ver.: I. van Peer	Ver.: T. Rensen	Akk.: J. Janssen
d.d.:	d.d.:	d.d.:	d.d.:	d.d.:
par.:	par.:	par.:	par.:	par.:

	Project : Gebiedsontwikkeling Ooijen – Wanssum		
	Fase : As-built		
Opdrachtgever provincie limburg 	Onderwerp : Ontgrondingenvergunning Hoogwatergeul Wanssum Profielen		
	Objectnr. : 1.12	Objectnaam: Hoogwatergeul Wanssum	
	Schaal : 1:200 Contractnr.: ONT-2013-001	Formaat : A3 Bladnr. : 19 van 31	Status: Definitief
DocumentID: 1503332-00581			Versie: G

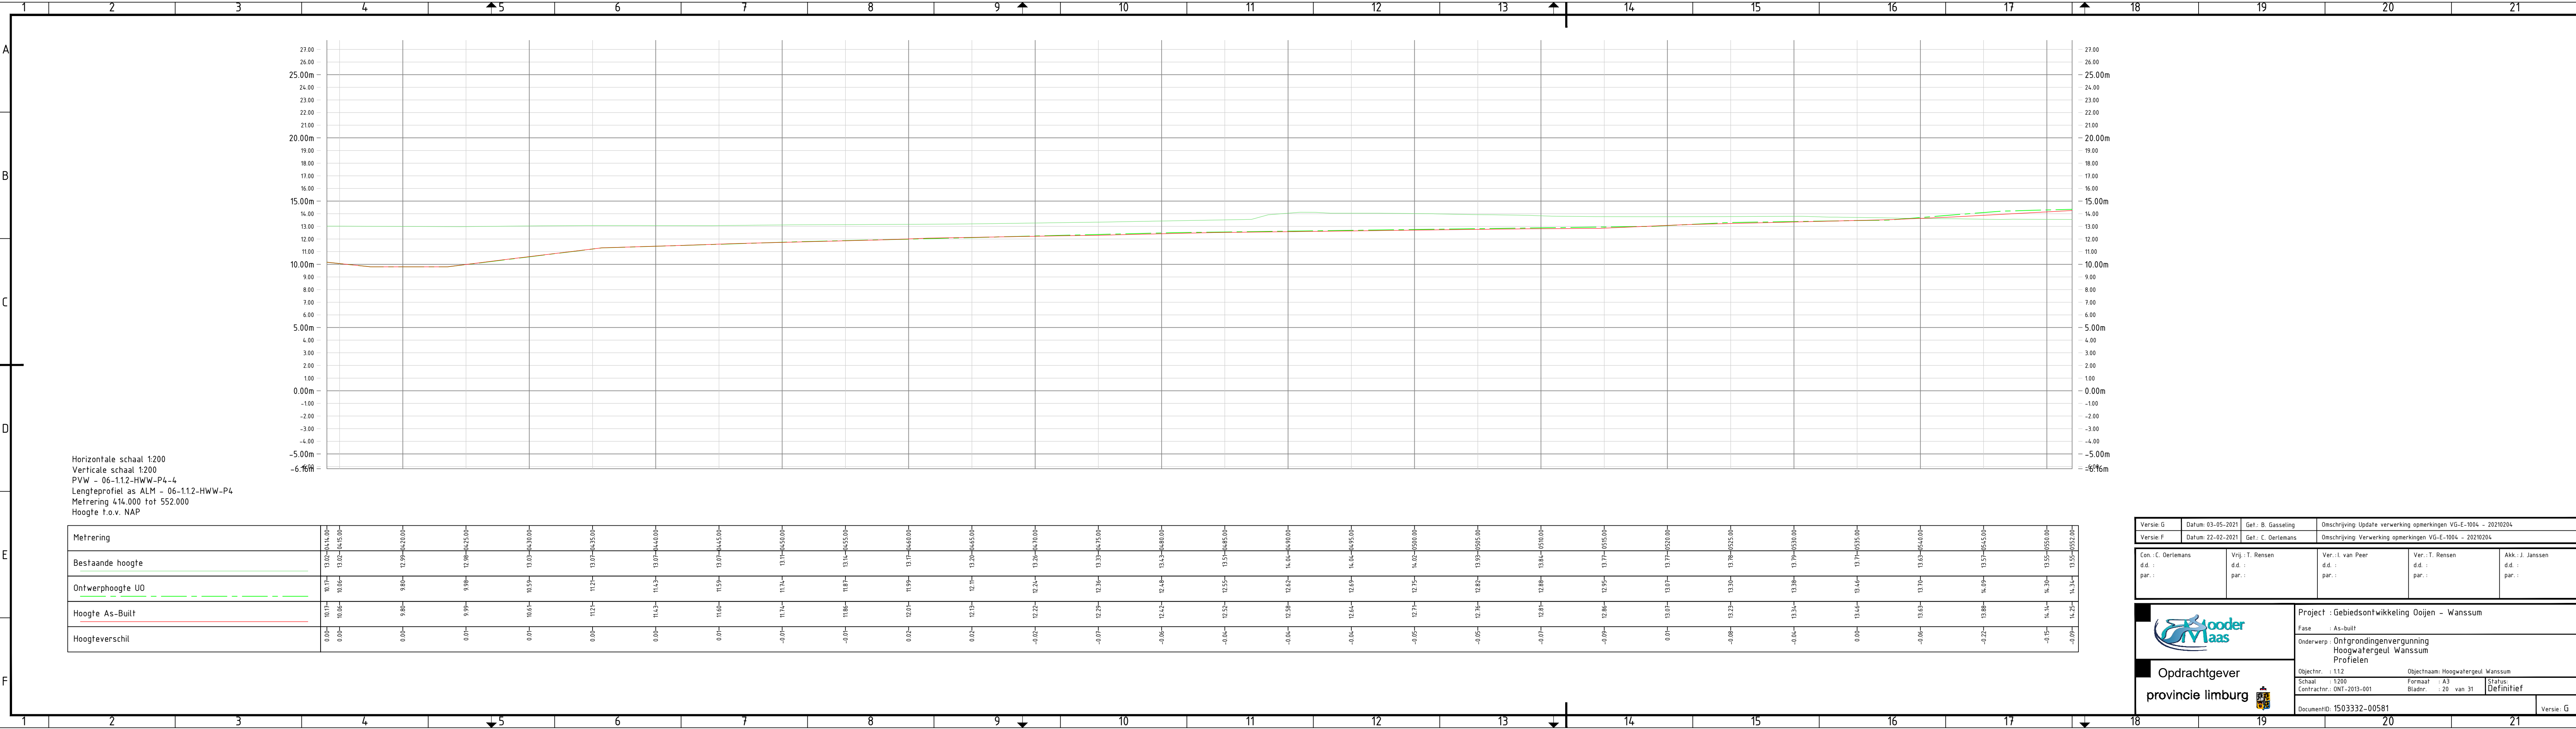

Horizontale schaal 1:200
Verticale schaal 1:200
PVW - 06-1.1.2-HWW-P4-4
Lengteprofiel as ALM - 06-1.1.2-HWW-P4
Metrering 414.000 tot 552.000
Hoogte t.o.v. NAP

Hoogteverschil	0.00	0.00	0.00	0.01	0.01	0.00	0.00	0.01	-0.01	-0.01	0.02	0.02	-0.02	-0.07	-0.06	-0.04	-0.04	-0.04	-0.05	-0.05	-0.07	-0.09	0.01	-0.08	-0.04	0.00	-0.06	-0.22	-0.15	-0.09

Versie: G
Datum: 03-05-2021
Gef.: B. Gasseling

Omschrijving: Update verwerking opmerkingen VG-E-1004 - 20210204

Versie: F
Datum: 22-02-2021
Gef.: C. Oerlemans

Omschrijving: Verwerking opmerkingen VG-E-1004 - 20210204

Con.: C. Oerlemans
d.d.:
par.:

Vrij.: T. Rensen
d.d.:
par.:

Ver.: L. van Peer
d.d.:
par.:

Ver.: T. Rensen
d.d.:
par.:

Akk.: J. Janssen
d.d.:
par.:



Opdrachtgever
provincie limburg

Project : Gebiedsontwikkeling Ooijen - Wanssum

Fase : As-built

Onderwerp : Ontgrondingenvergunning
Hoogwatergeul Wanssum
Profielen

Objectnr. : 1.1.2
Schaal : 1:200
Contractnr.: ONT-2013-001


Objectnaam: Hoogwatergeul Wanssum

Bladnr. : 20 van 31

Status: Definitief

DocumentID: 1503332-00581

Versie: G

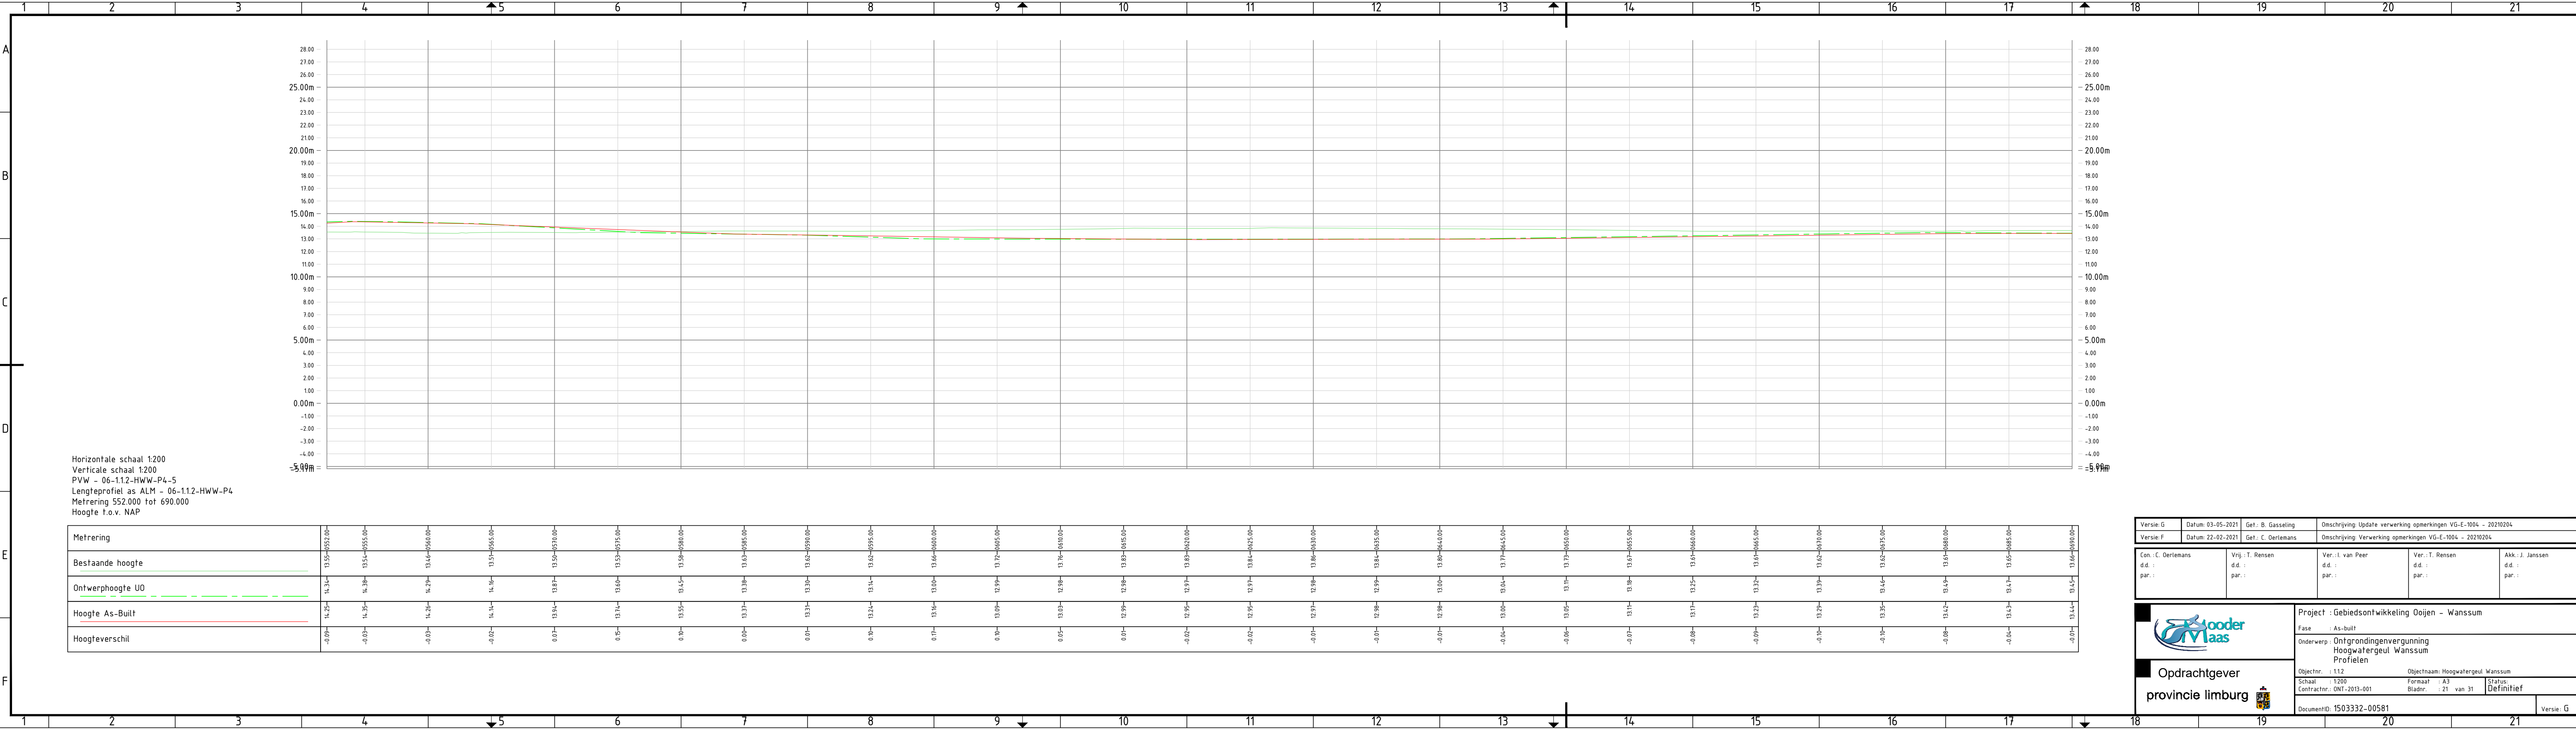

Horizontale schaal 1:200
Verticale schaal 1:200
PVW - 06-1.1.2-HWW-P4-5
Lengteprofiel as ALM - 06-1.1.2-HWW-P4
Metrering 552.000 tot 690.000
Hoogte t.o.v. NAP

Metrering	
-----------	--	--	
Versie: G
Datum: 03-05-2021
Gef.: B. Gasseling

Omschrijving: Update verwerking opmerkingen VG-E-1004 - 20210204

Versie: F
Datum: 22-02-2021
Gef.: C. Oerlemans

Omschrijving: Verwerking opmerkingen VG-E-1004 - 20210204

Con.: C. Oerlemans
d.d.:
par.:

Vrij.: T. Rensen
d.d.:
par.:

Ver.: L. van Peer
d.d.:
par.:

Ver.: T. Rensen
d.d.:
par.:

Akk.: J. Janssen
d.d.:
par.:



Project : Gebiedsontwikkeling Ooijen - Wanssum

Fase : As-built


Onderwerp : Ontgrondingenvergunning
Hoogwatergeul Wanssum
Profielen

Objectnr. : 1.1.2
Schaal : 1:200
Contractnr.: ONT-2013-001

Objectnaam: Hoogwatergeul Wanssum
Bladnr. : 21 van 31
Status: Definitief

DocumentID: 1503332-00581

Versie: G

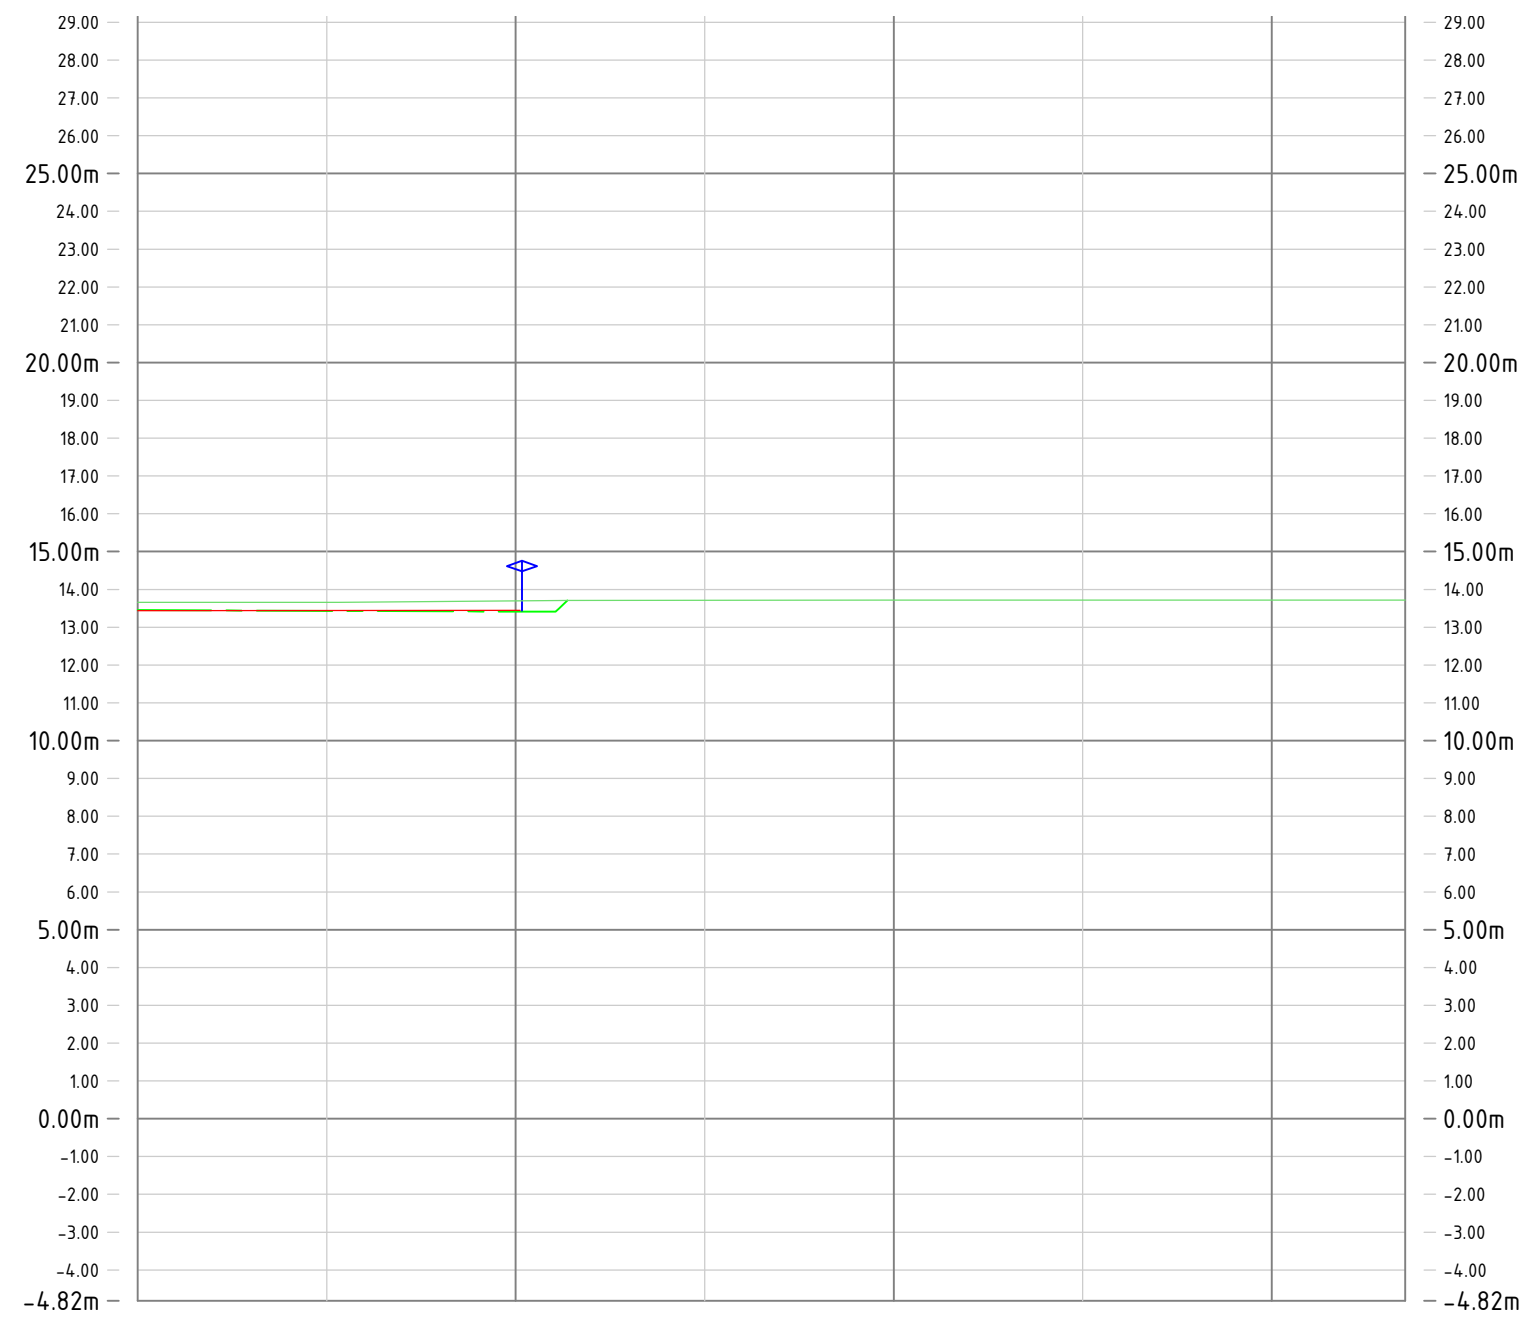


Horizontale schaal 1:200
 Verticale schaal 1:200
 PVW - 06-1.12-HWW-P4-6
 Lengteprofiel als ALM - 06-1.12-HWW-P4
 Metreering 690.000 tot 723.534
 Hoogte f.o.v. NAP

Metrering										
Bestaande hoogte	13,66	-0690,00								
Ontwerphoogte UO	13,45	13,43	13,70	13,70	13,72	13,72	13,72	13,72	13,72	13,72
Hoogte As-Built	13,44	13,44	13,45							
Hoogteverschil	-0,01	0,01	0,04							

Versie: G	Datum: 03-05-2021	Get.: B. Gasselting	Omschrijving: Update verwerking opmerkingen VG-E-1004 - 20210204
Versie: F	Datum: 22-02-2021	Get.: C. Oerlemans	Omschrijving: Verwerking opmerkingen VG-E-1004 - 20210204

Con.: C. Oerlemans	Vrij.: T. Rensen	Ver.: L. van Peer	Ver.: T. Rensen	Akk.: J. Janssen
d.d.:	d.d.:	d.d.:	d.d.:	d.d.:
par.:	par.:	par.:	par.:	par.:

	Project : Gebiedsontwikkeling Ooijen – Wanssum	
	Fase : As-built	
Opdrachtgever provincie limburg 	Onderwerp : Ontgrondingenvergunning Hoogwatergeul Wanssum Profielen	
	Objectnr. : 1.12	Objectnaam: Hoogwatergeul Wanssum
	Schaal : 1:200	Formaat : A3
	Contractnr.: ONT-2013-001	Bladnr. : 22 van 31
	Status: Definitief	
	DocumentID: 1503332-00581	
	Versie : G	

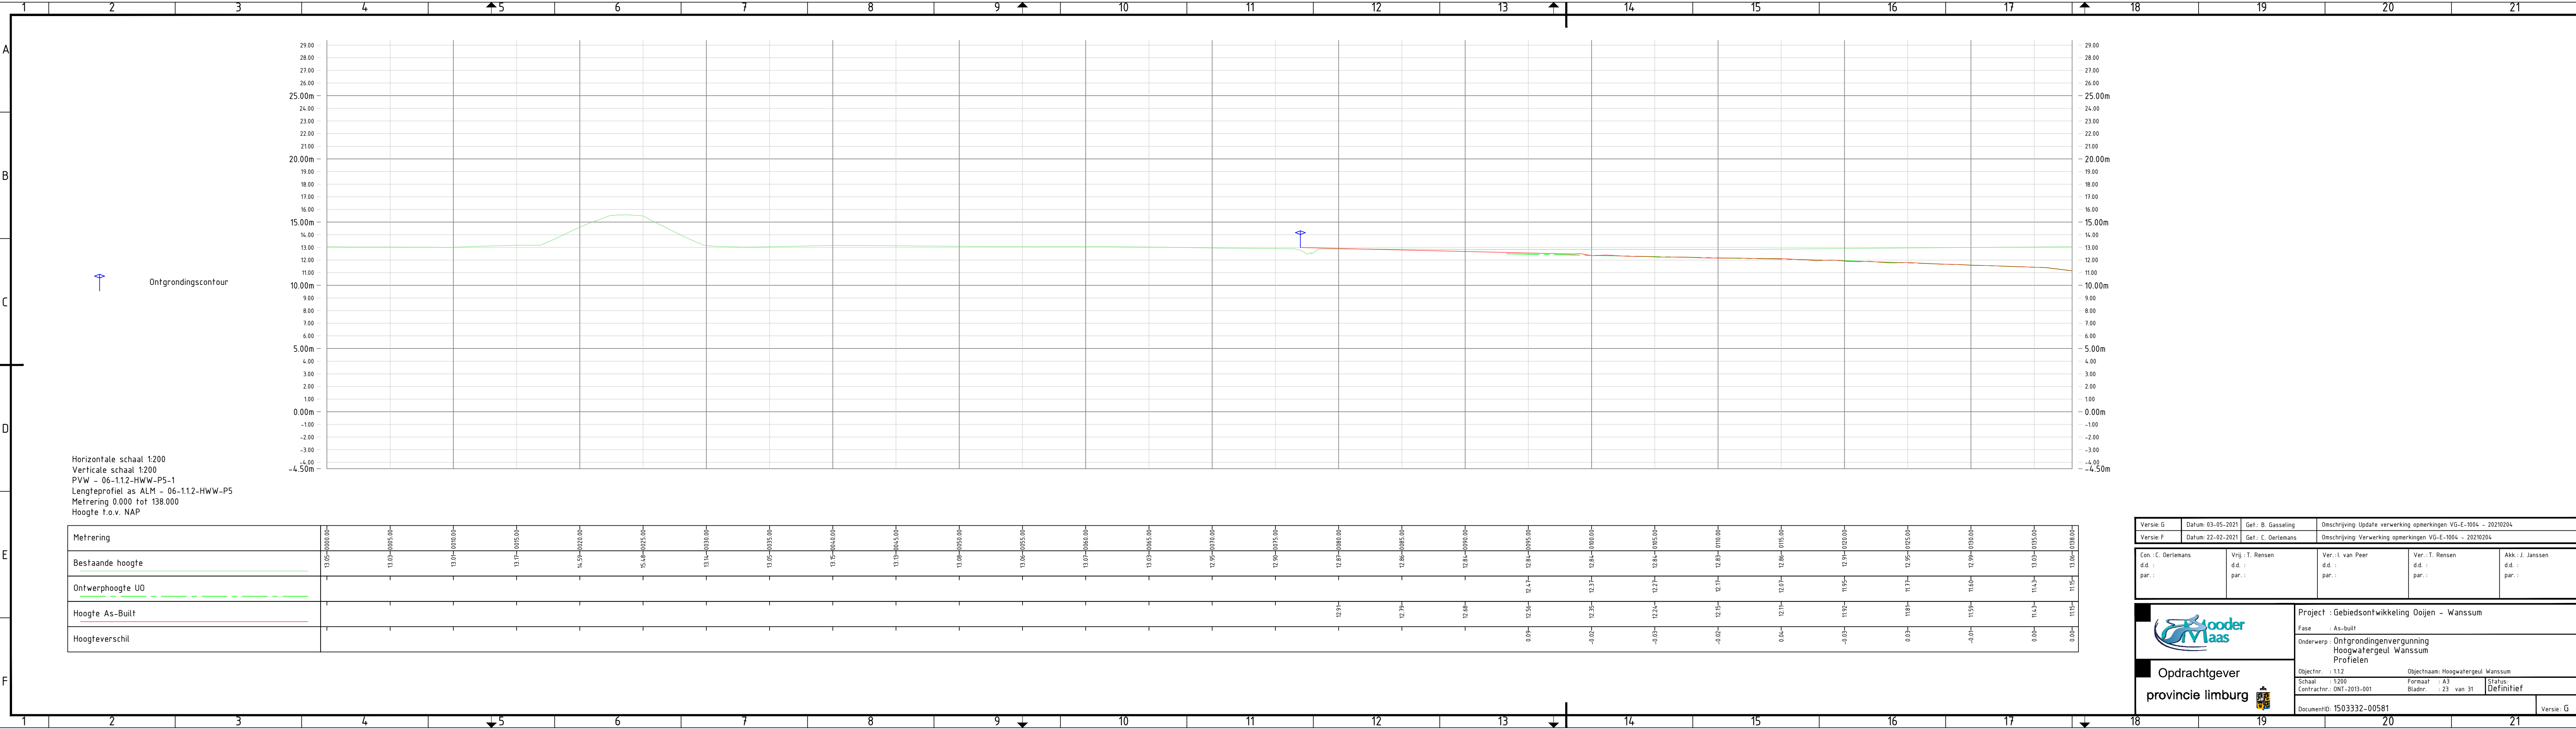

Metreering	
------------	--	--	
Versie: G
Datum: 03-05-2021
Gef.: B. Gasseling

Versie: F
Datum: 22-02-2021
Gef.: C. Oerlemans

Omschrijving: Update verwerking opmerkingen VG-E-1004 - 20210204
Omschrijving: Verwerking opmerkingen VG-E-1004 - 20210204

Con.: C. Oerlemans
d.d.:
par.:

Vrij.: T. Rensen
d.d.:
par.:

Ver.: L. van Peer
d.d.:
par.:

Ver.: T. Rensen
d.d.:
par.:

Akk.: J. Janssen
d.d.:
par.:

Opdrachtgever
provincie limburg

Project : Gebiedsontwikkeling Ooijen - Wanssum

Fase : As-built

Onderwerp : Ontgrondingenvergunning
Hoogwatergeul Wanssum
Profielen


Objectnr. : 1.1.2
Schaal : 1:200
Contractnr.: ONT-2013-001

Objectnaam: Hoogwatergeul Wanssum
Formaat : A3
Bladnr. : 23 van 31

Status: Definitief

DocumentID: 1503332-00581

Versie: G

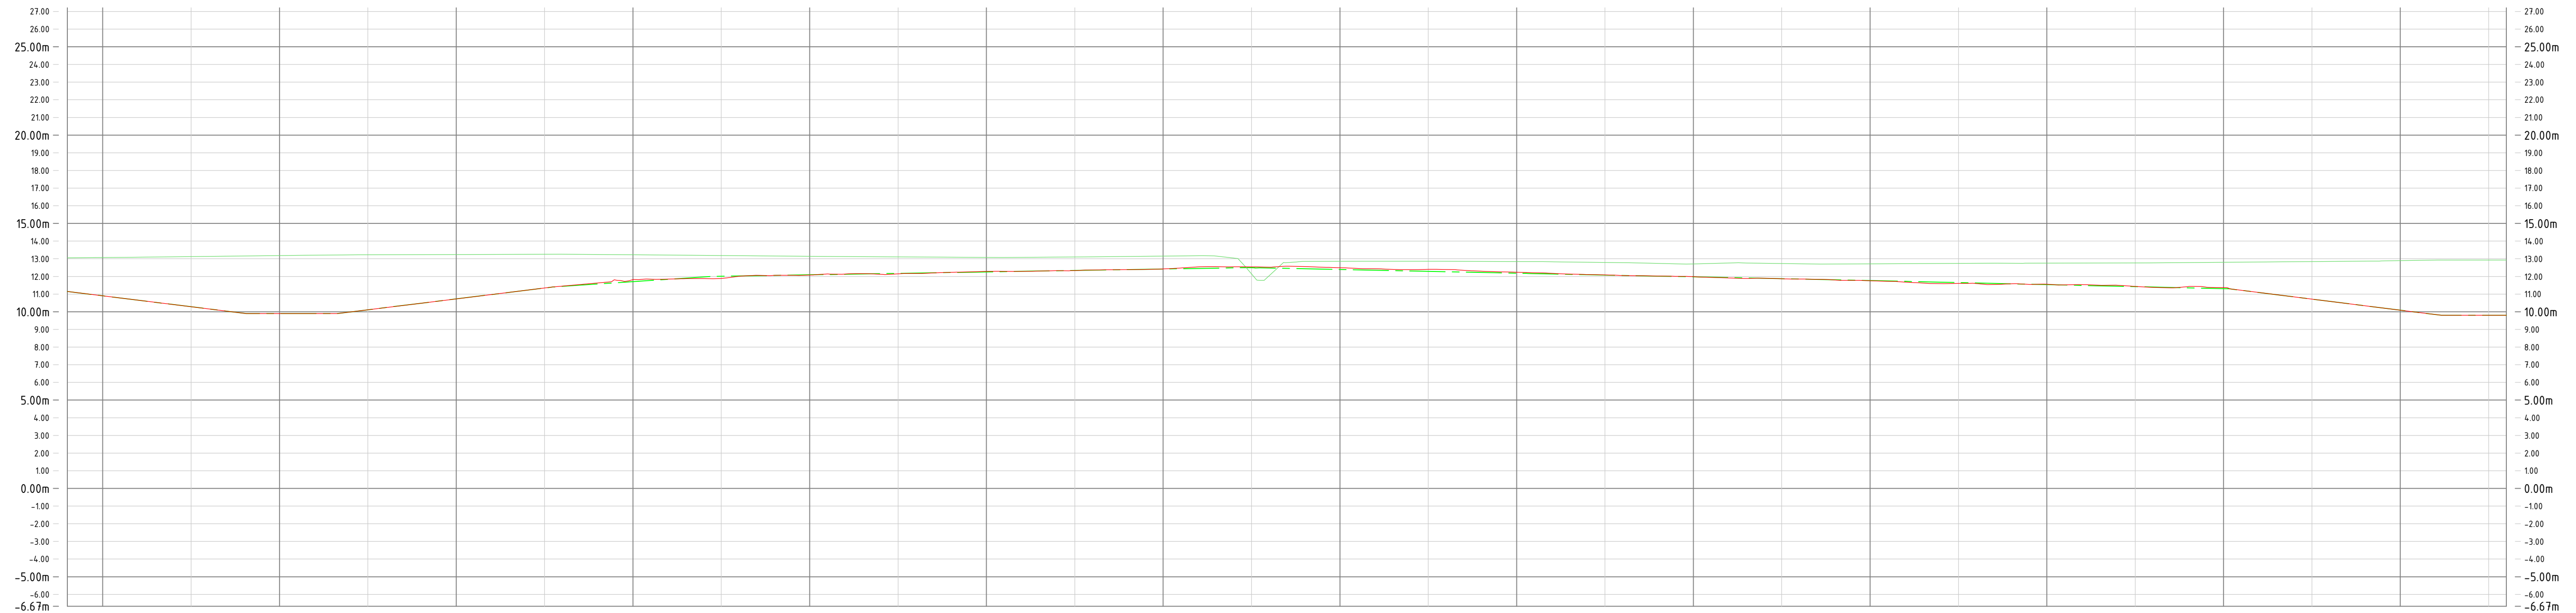


Horizontale schaal 1:200
 Verticale schaal 1:200
 PVW - 06-1.1.2-HWW-P5-2
 Lengteprofiel as ALM - 06-1.1.2-HWW-P5
 Metreering 138.000 tot 276.000
 Hoogte t.o.v. NAP

[illegible]

Versie: G	Datum: 03-05-2021	Get.: B. Gasselting	Omschrijving: Update verwerking opmerkingen VG-E-1004 - 20210204
Versie: F	Datum: 22-02-2021	Get.: C. Oerlemans	Omschrijving: Verwerking opmerkingen VG-E-1004 - 20210204

Con.: C. Oerlemans	Vrij.: T. Rensen	Ver.: L. van Peer	Ver.: T. Rensen	Akk.: J. Janssen
d.d.:	d.d.:	d.d.:	d.d.:	d.d.:
par.:	par.:	par.:	par.:	par.:

		Project : Gebiedsontwikkeling Ooijen - Wanssum Fase : As-built
	Opdrachtgever provincie limburg	
DocumentID: 1503332-00581		Versie: G

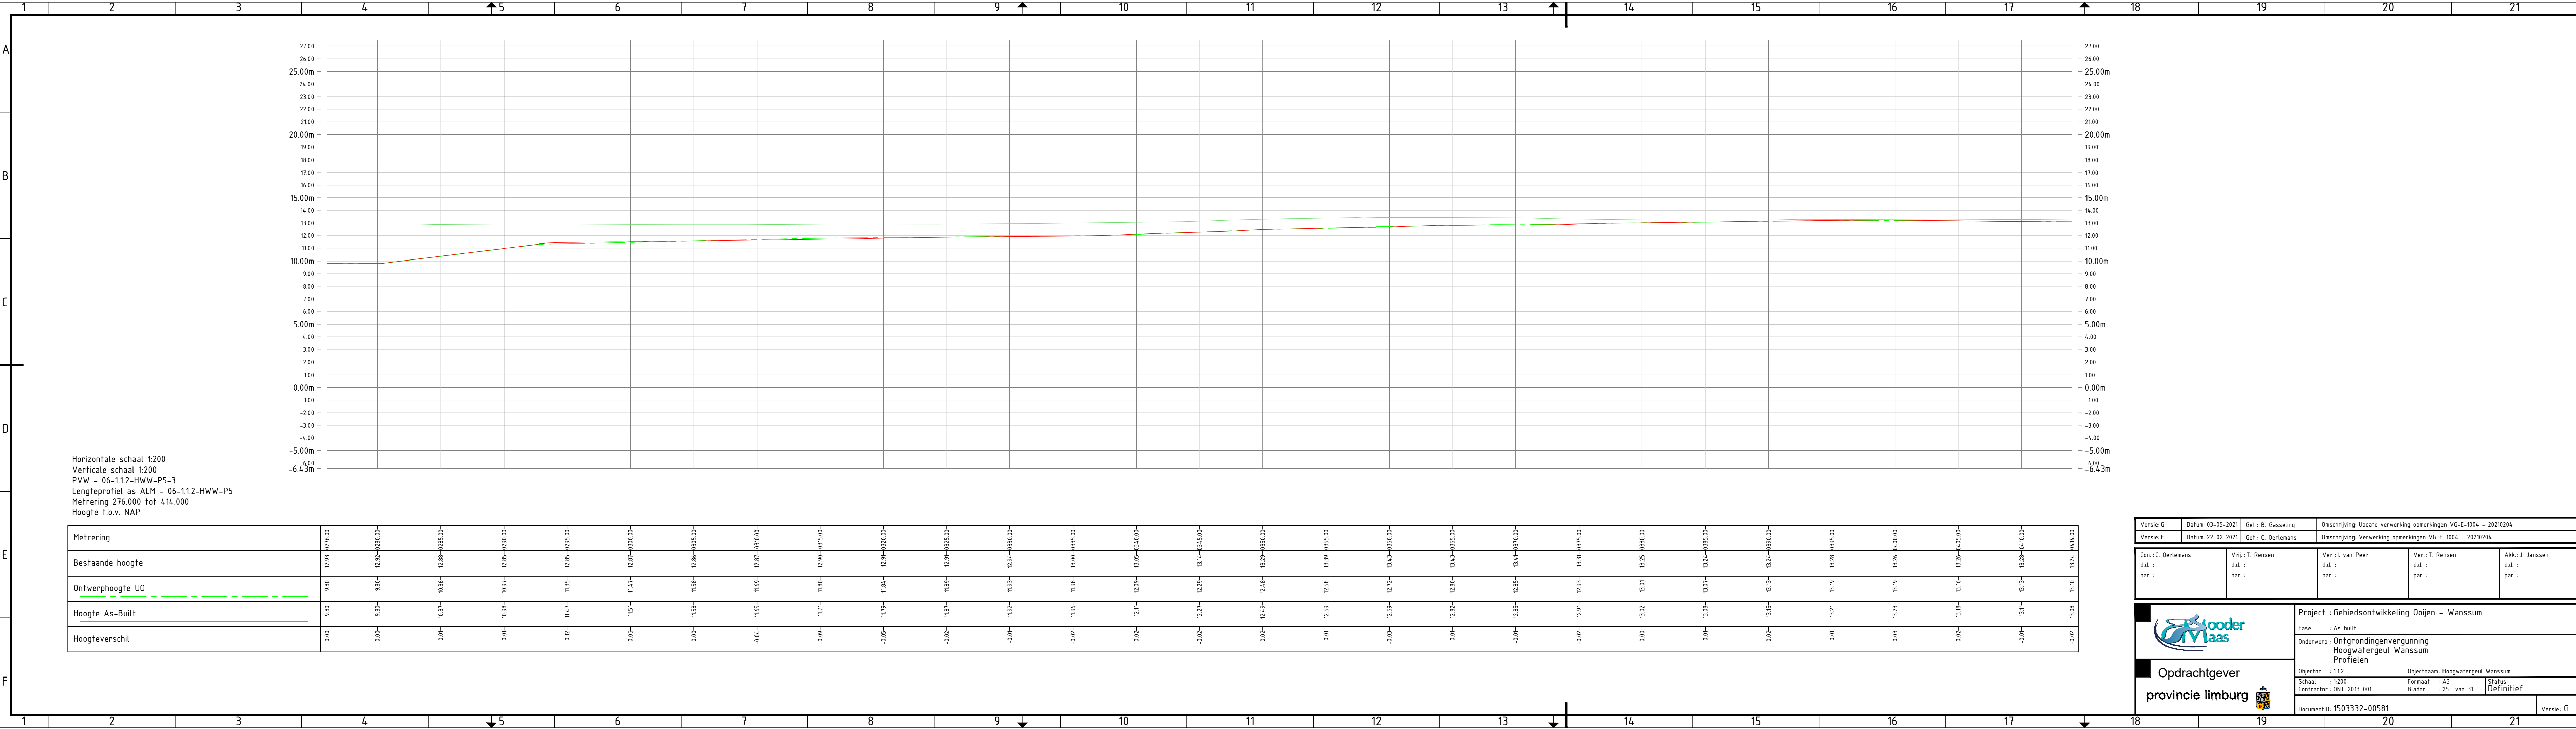

Horizontale schaal 1:200
Verticale schaal 1:200
PVW - 06-1.1.2-HWW-P5-3
Lengteprofiel as ALM - 06-1.1.2-HWW-P5
Metrering 276.000 tot 414.000
Hoogte t.o.v. NAP

Metrering	276.00	280.00	285.00	290.00	295.00	300.00	305.00	310.00	315.00	320.00	325.00	330.00	335.00	340.00	345.00	350.00	355.00	360.00	365.00	370.00	375.00	380.00	385.00	390.00	395.00	400.00	405.00	410.00	414.00
Bestaande hoogte	12.91	12.91	12.88	12.85	12.85	12.87	12.86	12.90	12.91	12.91	12.91	13.00	13.00	13.05	13.11	13.29	13.39	13.43	13.43	13.44	13.31	13.25	13.24	13.24	13.28	13.28	13.26	13.28	13.21
Ontwerphoogte UO	9.80	9.80	10.36	10.97	11.35	11.47	11.58	11.69	11.80	11.84	11.89	11.93	11.98	12.09	12.27	12.48	12.59	12.72	12.80	12.85	12.91	13.01	13.08	13.15	13.19	13.23	13.18	13.11	13.08
Hoogte As-Built	9.80	9.80	10.37	10.98	11.47	11.51	11.58	11.65	11.71	11.79	11.87	11.92	11.96	12.11	12.27	12.44	12.59	12.69	12.82	12.85	12.91	13.02	13.08	13.15	13.21	13.23	13.18	13.11	13.08
Hoogteverschil	0.00	0.00	0.01	0.01	0.12	0.05	0.00	-0.04	-0.09	-0.05	-0.02	-0.01	-0.02	0.02	-0.02	0.02	0.01	-0.03	0.01	-0.01	-0.02	0.00	0.01	0.02	0.01	0.03	0.02	-0.01	-0.02

Versie: G
Datum: 03-05-2021
Gef.: B. Gasseling

Versie: F
Datum: 22-02-2021
Gef.: C. Oerlemans

Omschrijving: Update verwerking opmerkingen VG-E-1004 - 20210204
Omschrijving: Verwerking opmerkingen VG-E-1004 - 20210204

Con.: C. Oerlemans
d.d.:
par.:

Vrij.: T. Rensen
d.d.:
par.:

Ver.: L. van Peer
d.d.:
par.:

Ver.: T. Rensen
d.d.:
par.:

Akk.: J. Janssen
d.d.:
par.:



Opdrachtgever
provincie limburg

Project : Gebiedsontwikkeling Ooijen - Wanssum

Fase : As-built

Onderwerp : Ontgrondingenvergunning
Hoogwatergeul Wanssum
Profielen

Objectnr. : 1.1.2
Schaal : 1:200
Contractnr.: ONT-2013-001


Objectnaam: Hoogwatergeul Wanssum

Formaat : A3
Bladnr. : 25 van 31

Status: Definitief

DocumentID: 1503332-00581

Versie: G

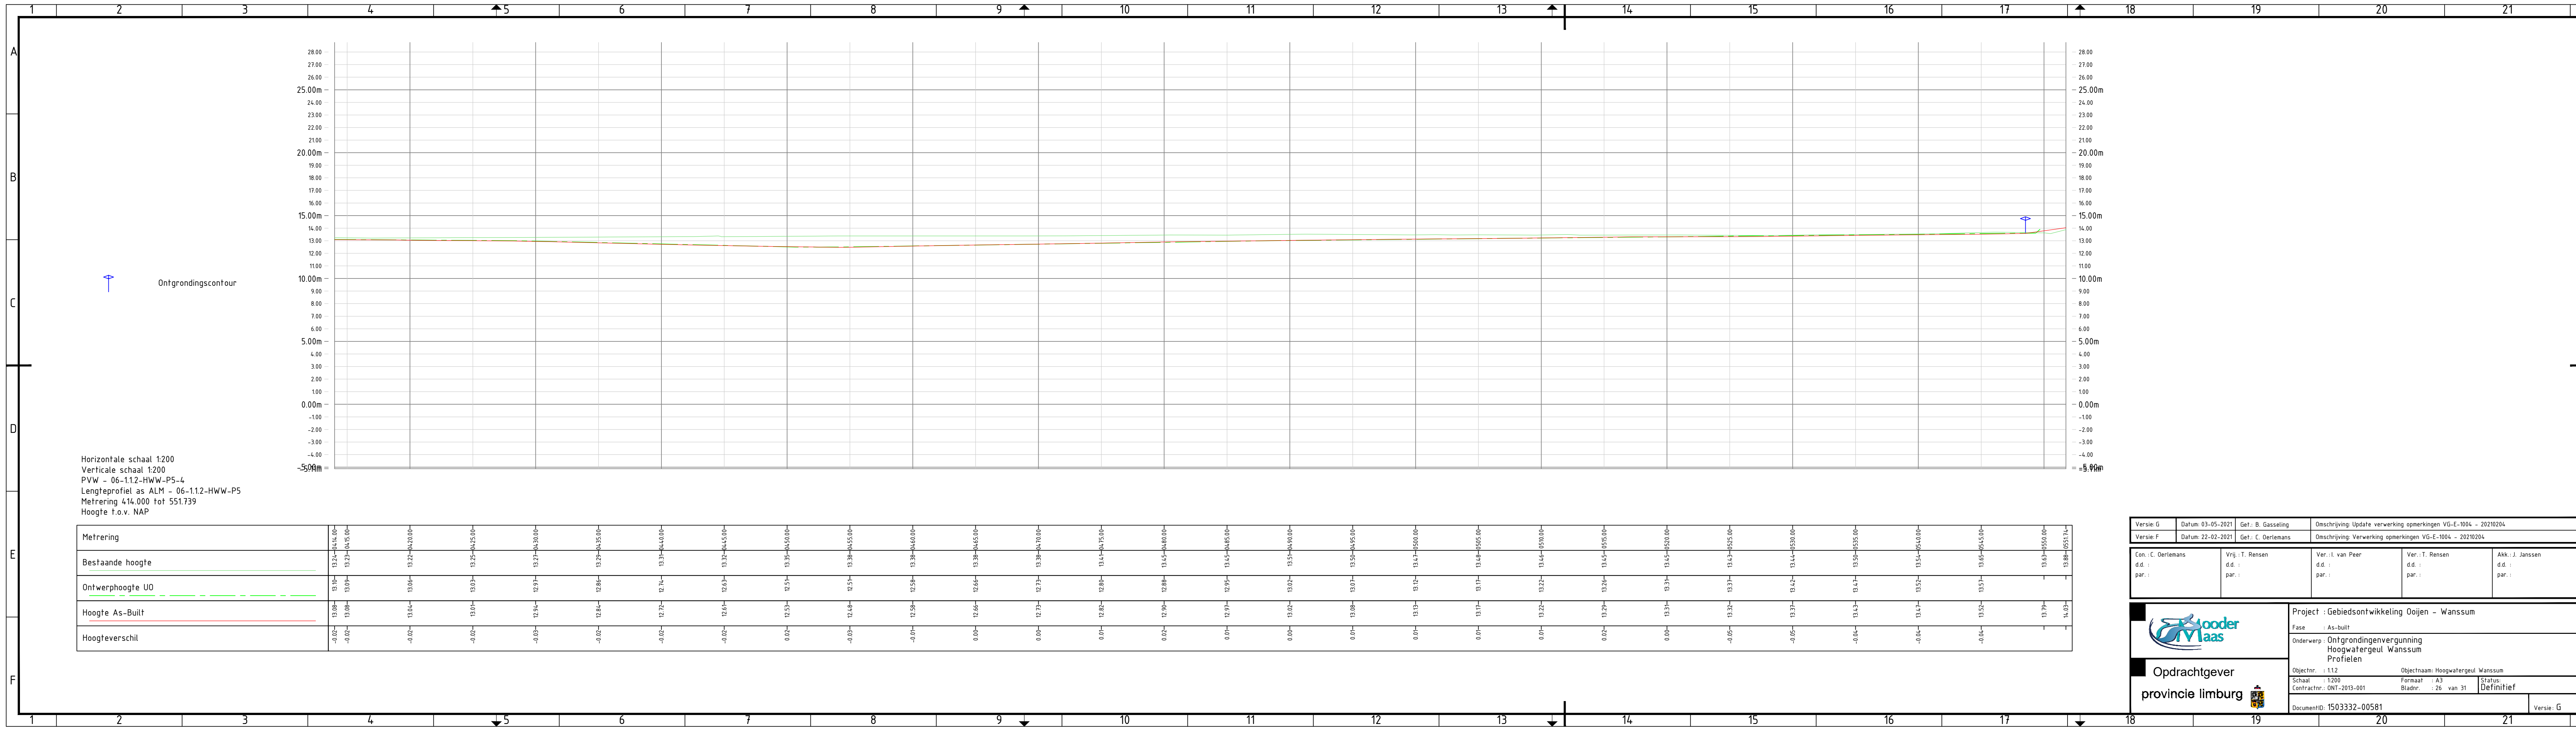

Horizontale schaal 1:200
Verticale schaal 1:200
PVW - 06-11.2-HWW-P5-4
Lengteprofiel as ALM - 06-11.2-HWW-P5
Metrering 414.000 tot 551.739
Hoogte f.o.v. NAP

Metrering																																																																																																																																																																																																																																																																																																																																																																																																																																																																																																																																																																																																																																																																																																																																																																																																																																																																																																																																																																																																																																																																																																																																																																																																																																																																																																																																																																																																																																																																																																																										</
-----------	--	--	----

Versie: G
Datum: 03-05-2021
Gef.: B. Gasseling

Versie: F
Datum: 22-02-2021
Gef.: C. Oerlemans

Omschrijving: Update verwerking opmerkingen VG-E-1004 - 20210204
Omschrijving: Verwerking opmerkingen VG-E-1004 - 20210204

Con.: C. Oerlemans
d.d.:
par.:

Vrij.: T. Rensen
d.d.:
par.:

Ver.: L. van Peer
d.d.:
par.:

Ver.: T. Rensen
d.d.:
par.:

Akk.: J. Janssen
d.d.:
par.:



Opdrachtgever
provincie limburg

Project : Gebiedsontwikkeling Ooijen - Wanssum

Fase : As-built


Onderwerp : Ontgrondingenvergunning
Hoogwatergeul Wanssum
Profielen

Objectnr.: 112
Schaal : 1:200
Contractnr.: ONT-2013-001

Objectnaam: Hoogwatergeul Wanssum
Bladnr.: 26 van 31
Status: Definitief

DocumentID: 1503332-00581

Versie: G

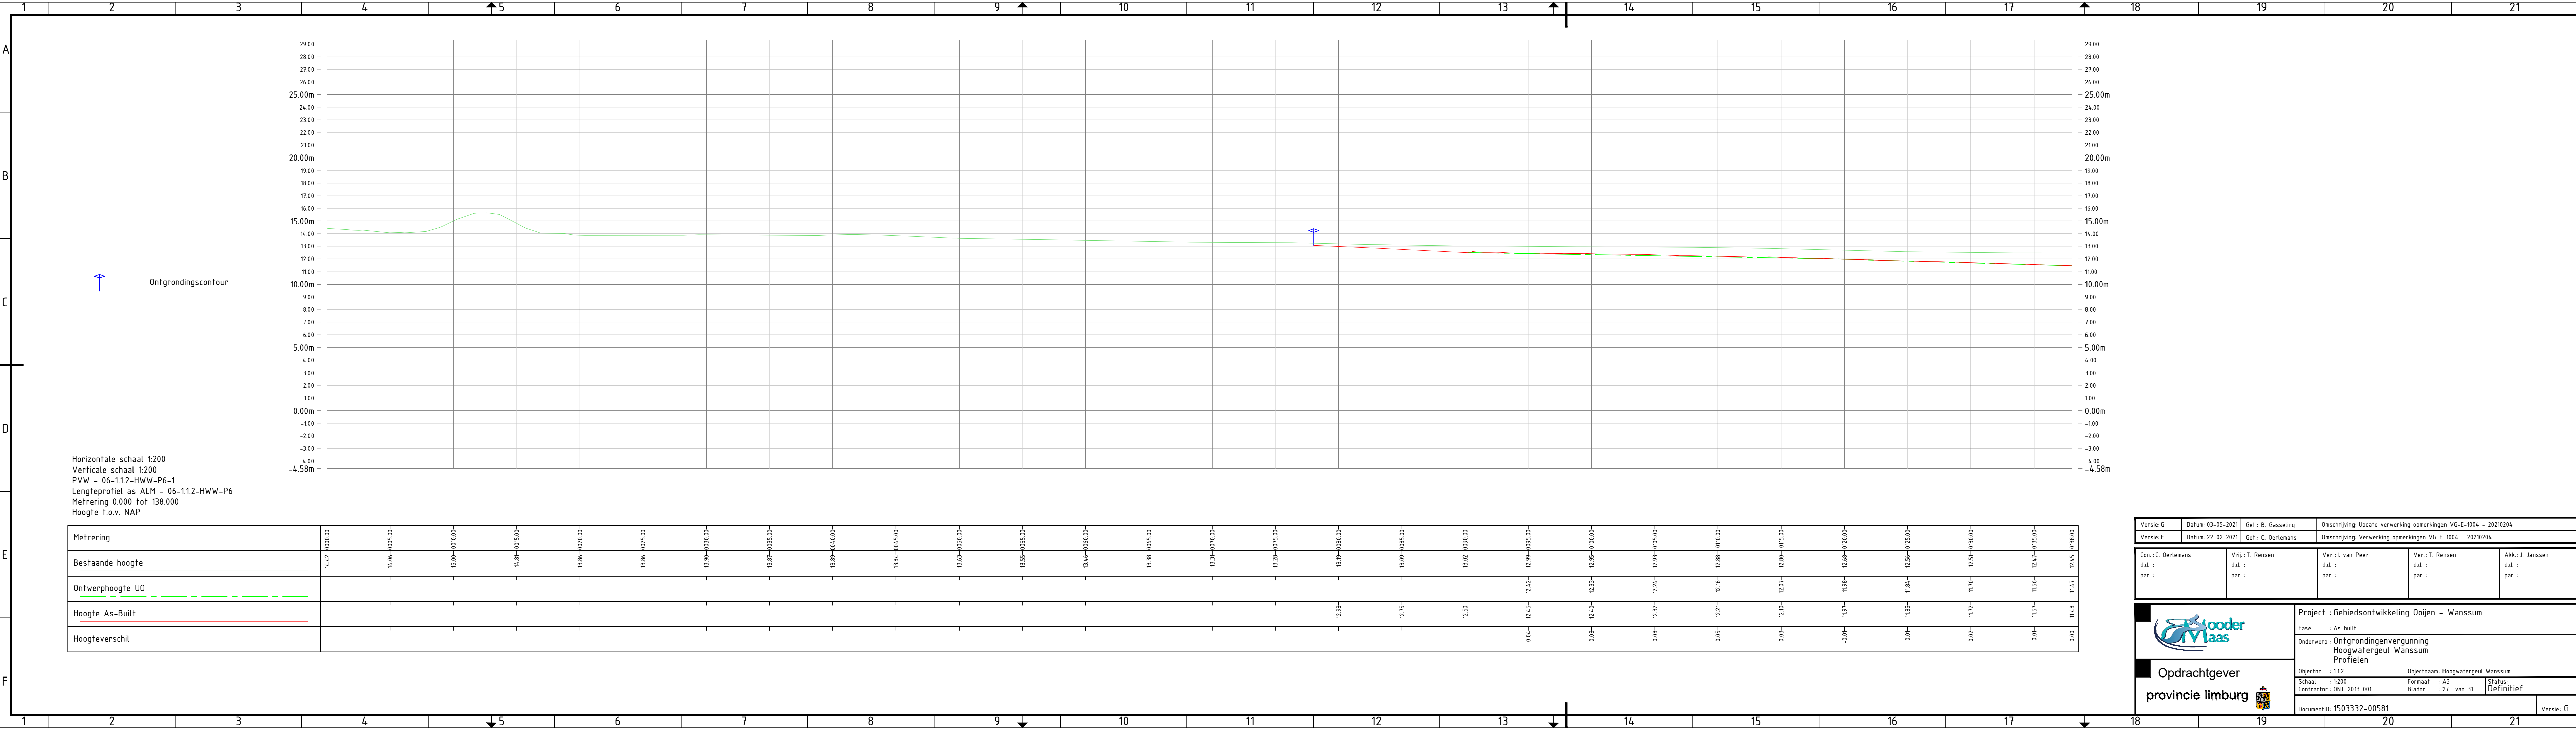

Horizontale schaal 1:200
Verticale schaal 1:200
PVW - 06-1.1.2-HWW-P6-1
Lengteprofiel as ALM - 06-1.1.2-HWW-P6
Metrering 0.000 tot 138.000
Hoogte t.o.v. NAP

Metrering	0.000.00	0.005.00	0.010.00	0.015.00	0.020.00	0.025.00	0.030.00	0.035.00	0.040.00	0.045.00	0.050.00	0.055.00	0.060.00	0.065.00	0.070.00	0.075.00	0.080.00	0.085.00	0.090.00	0.095.00	0.100.00	0.105.00	0.110.00	0.115.00	0.120.00	0.125.00	0.130.00
Bestaande hoogte	14.42	14.06	15.00	14.81	13.86	13.86	13.90	13.87	13.89	13.84	13.63	13.55	13.46	13.38	13.33	13.28	13.19	13.09	13.02	12.99	12.99	12.99	12.88	12.80	12.68	12.56	12.47
Ontwerphoogte UO																				12.42	12.33	12.24	12.16	12.07	11.98	11.84	11.70
Hoogte As-Built																	12.98	12.75	12.50	12.45	12.40	12.32	12.21	12.10	11.97	11.85	11.72
Hoogteverschil																				0.04	0.08	0.08	0.05	0.03	-0.01	0.01	0.02

Versie: G
Datum: 03-05-2021
Gef.: B. Gasseling

Versie: F
Datum: 22-02-2021
Gef.: C. Oerlemans

Omschrijving: Update verwerking opmerkingen VG-E-1004 - 20210204
Omschrijving: Verwerking opmerkingen VG-E-1004 - 20210204

Con.: C. Oerlemans
d.d.:
par.:

Vrij.: T. Rensen
d.d.:
par.:

Ver.: L. van Peer
d.d.:
par.:

Ver.: T. Rensen
d.d.:
par.:

Akk.: J. Janssen
d.d.:
par.:

Opdrachtgever
provincie limburg

Project : Gebiedsontwikkeling Ooijen - Wanssum

Fase : As-built


Onderwerp : Ontgrondingenvergunning
Hoogwatergeul Wanssum
Profielen

Objectnr. : 1.1.2
Schaal : 1:200
Contractnr.: ONT-2013-001

Objectnaam: Hoogwatergeul Wanssum
Bladnr. : 27 van 31
Status: Definitief

DocumentID: 1503332-00581

Versie: G

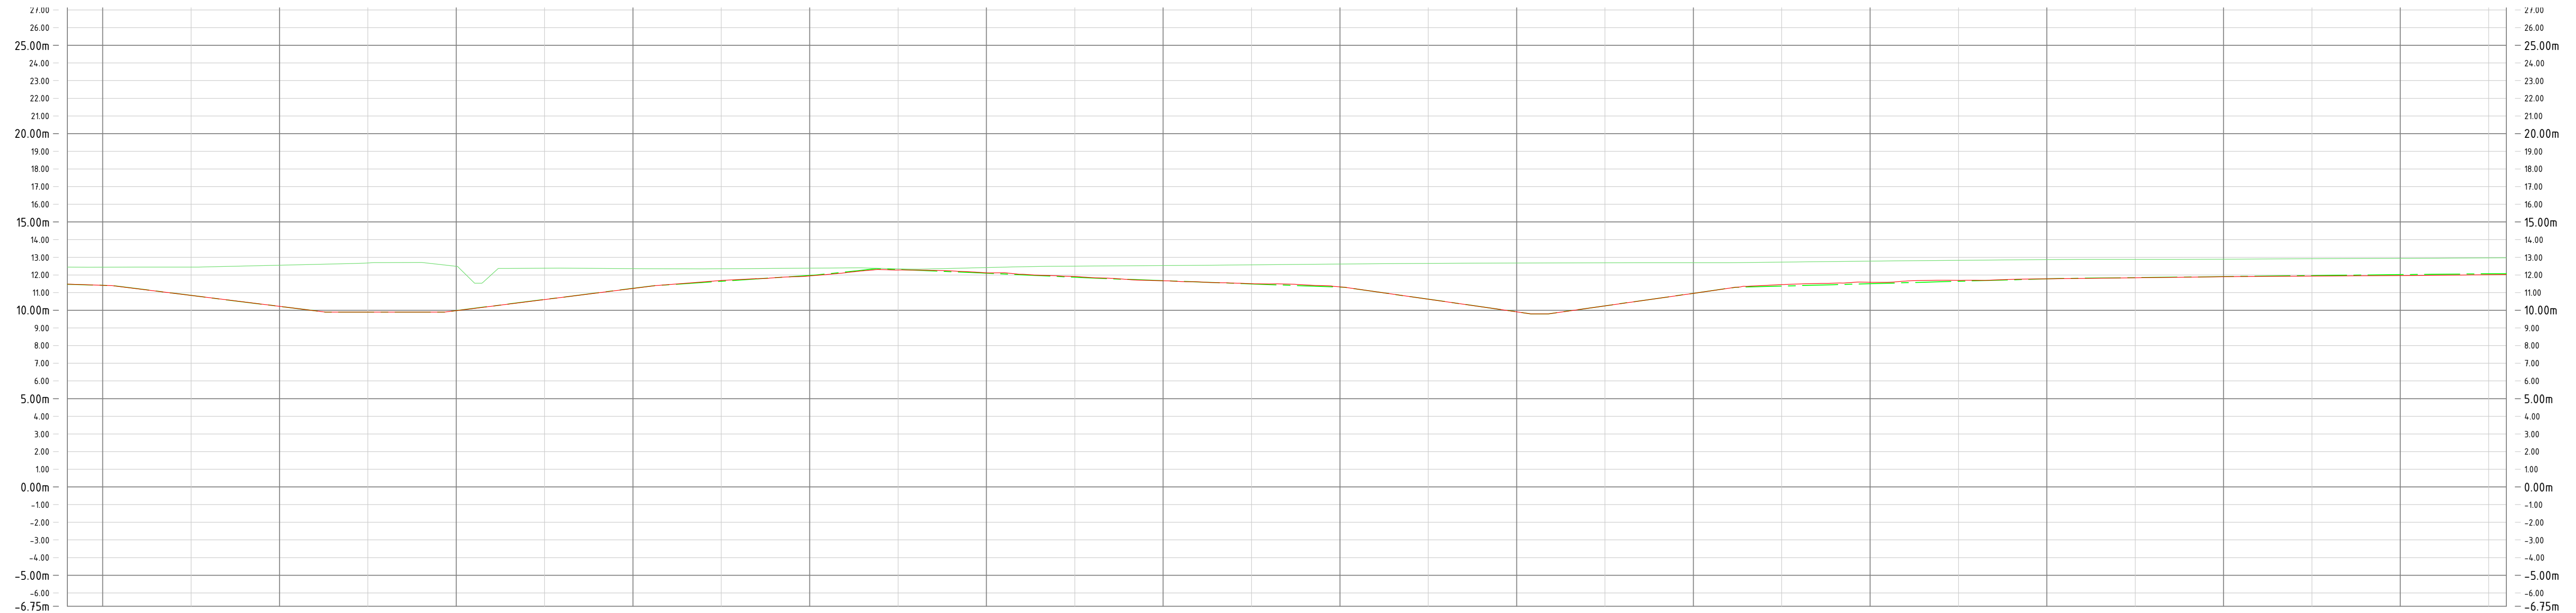


Horizontale schaal 1:200
 Verticale schaal 1:200
 PVW - 06-1.1.2-HWW-P6-2
 Lengteprofiel as ALM - 06-1.1.2-HWW-P6
 Metreering 138.000 tot 276.000
 Hoogte t.o.v. NAP

[illegible]

Versie: G	Datum: 03-05-2021	Get.: B. Gasseling	Omschrijving: Update verwerking opmerkingen VG-E-1004 - 20210204
Versie: F	Datum: 22-02-2021	Get.: C. Oerlemans	Omschrijving: Verwerking opmerkingen VG-E-1004 - 20210204

Con.: C. Oerlemans	Vrij.: T. Rensen	Ver.: I. van Peer	Ver.: T. Rensen	Akk.: J. Janssen
d.d.:	d.d.:	d.d.:	d.d.:	d.d.:
par.:	par.:	par.:	par.:	par.:

	Project : Gebiedsontwikkeling Ooijen – Wanssum		
	Fase : As-built		
Opdrachtgever provincie limburg 	Onderwerp : Ontgrondingenvergunning Hoogwatergeul Wanssum Profielen		
	Objectnr. : 1.12	Objectnaam: Hoogwatergeul Wanssum	
	Schaal : 1:200 Contractnr.: ONT-2013-001	Formaat : A3 Bladnr. : 28 van 31	Status: Definitief
DocumentID: 1503332-00581			Versie: G

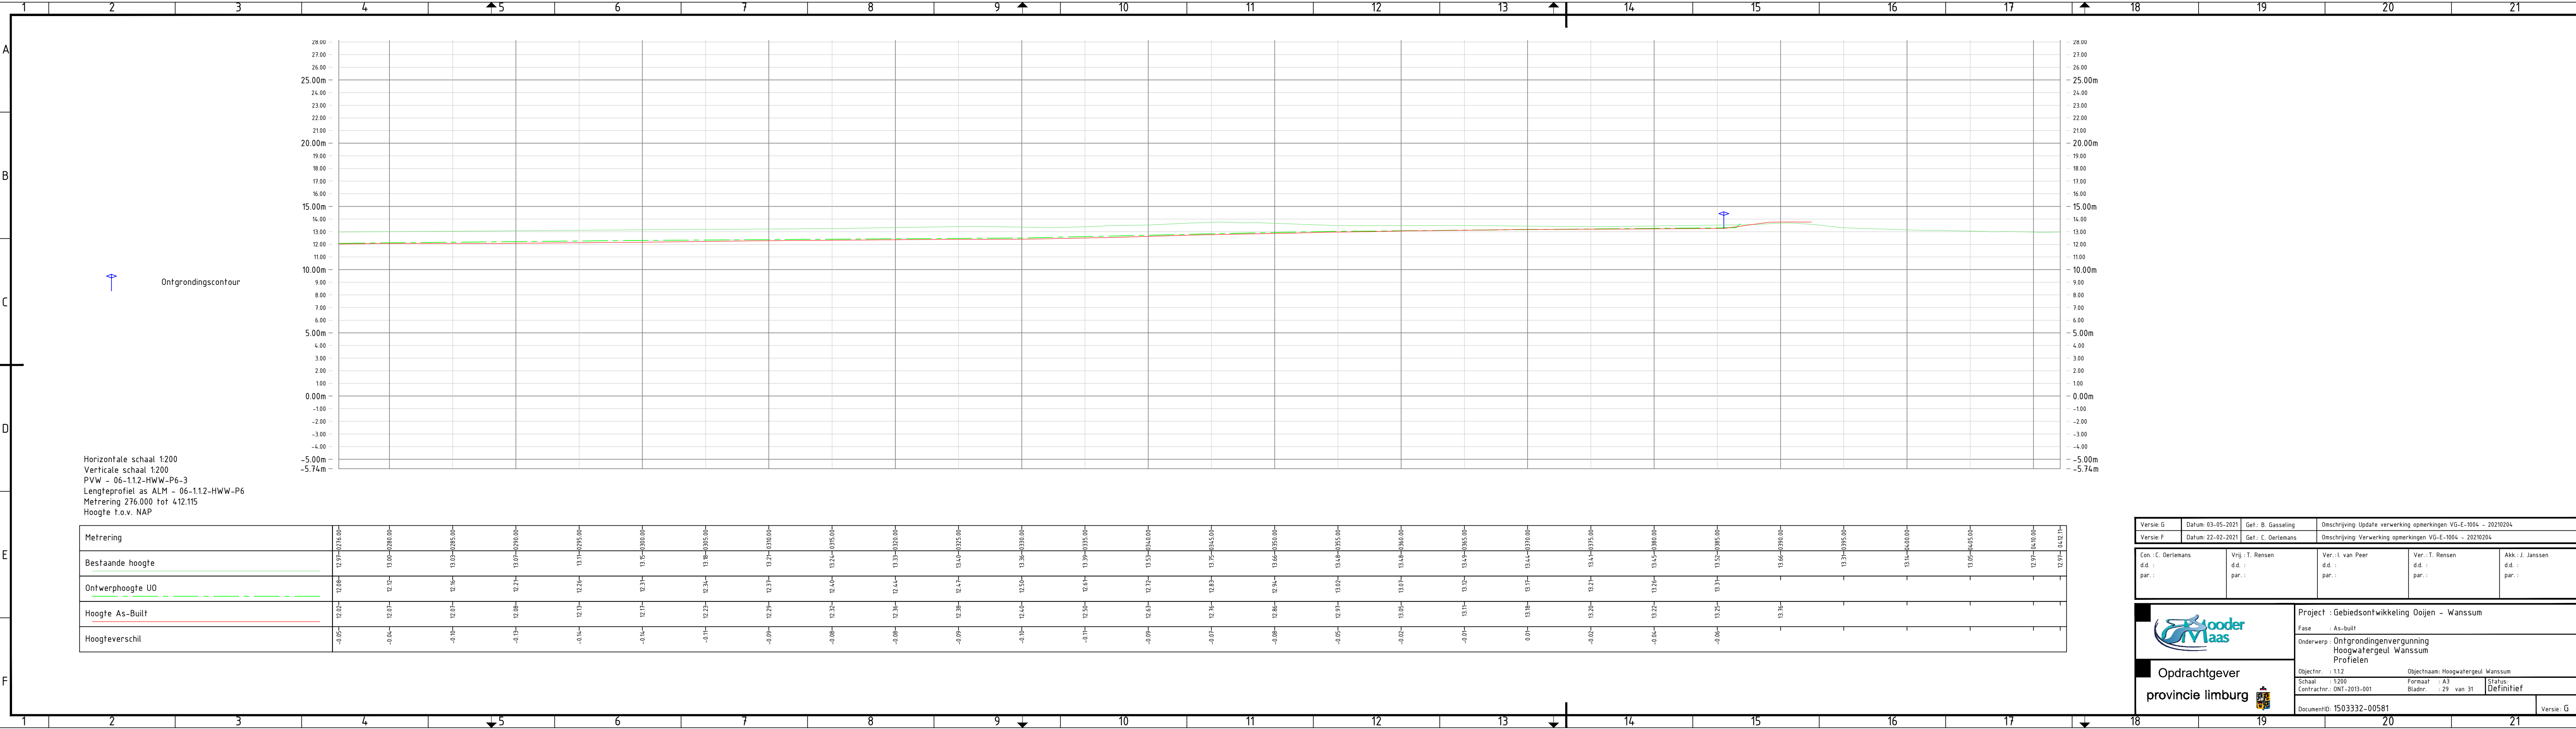

Horizontale schaal 1:200
Verticale schaal 1:200
PVW - 06-1.1.2-HWW-P6-3
Lengteprofiel as ALM - 06-1.1.2-HWW-P6
Metreering 276.000 tot 412.115
Hoogte t.o.v. NAP

Metreering	276.00	280.00	285.00	290.00	295.00	300.00	305.00	310.00	315.00	320.00	325.00	330.00	335.00	340.00	345.00	350.00	355.00	360.00	365.00	370.00	375.00	380.00	385.00	390.00	395.00	400.00	405.00	410.00	412.11
Bestaande hoogte	12.97	13.00	13.03	13.07	13.11	13.15	13.21	13.33	13.40	13.36	13.39	13.53	13.75	13.83	13.66	13.49	13.49	13.49	13.49	13.44	13.44	13.46	13.52	13.66	13.33	13.11	13.05	12.97	12.97
Ontwerphoogte U0	12.08	12.12	12.16	12.21	12.26	12.31	12.40	12.44	12.47	12.50	12.61	12.72	12.83	12.76	12.94	13.02	13.07	13.12	13.17	13.21	13.26	13.31							
Hoogte As-Built	12.02	12.07	12.07	12.08	12.13	12.17	12.23	12.29	12.32	12.36	12.38	12.40	12.50	12.63	12.76	12.86	12.97	13.05	13.11	13.18	13.20	13.22	13.25	13.76					
Hoogteverschil	-0.05	-0.04	-0.10	-0.13	-0.14	-0.14	-0.11	-0.09	-0.08	-0.08	-0.09	-0.10	-0.11	-0.09	-0.07	-0.08	-0.05	-0.02	-0.01	0.01	-0.02	-0.04	-0.06						

Versie: G
Datum: 03-05-2021
Gef.: B. Gasseling

Omschrijving: Update verwerking opmerkingen VG-E-1004 - 20210204

Versie: F
Datum: 22-02-2021
Get.: C. Oerlemans

Omschrijving: Verwerking opmerkingen VG-E-1004 - 20210204

Con.: C. Oerlemans
d.d.:
par.:

Vrij.: T. Rensen
d.d.:
par.:

Ver.: L. van Peer
d.d.:
par.:

Ver.: T. Rensen
d.d.:
par.:

Akk.: J. Janssen
d.d.:
par.:

Opdrachtgever
provincie limburg

Project : Gebiedsontwikkeling Ooijen - Wanssum

Fase : As-built

Onderwerp : Ontgrondingenvergunning
Hoogwatergeul Wanssum
Profielen

Objectnr. : 1.1.2
Schaal : 1:200
Contractnr.: ONT-2013-001


Objectnaam: Hoogwatergeul Wanssum

Bladnr. : 29 van 31

Status: Definitief

DocumentID: 1503332-00581

Versie: G

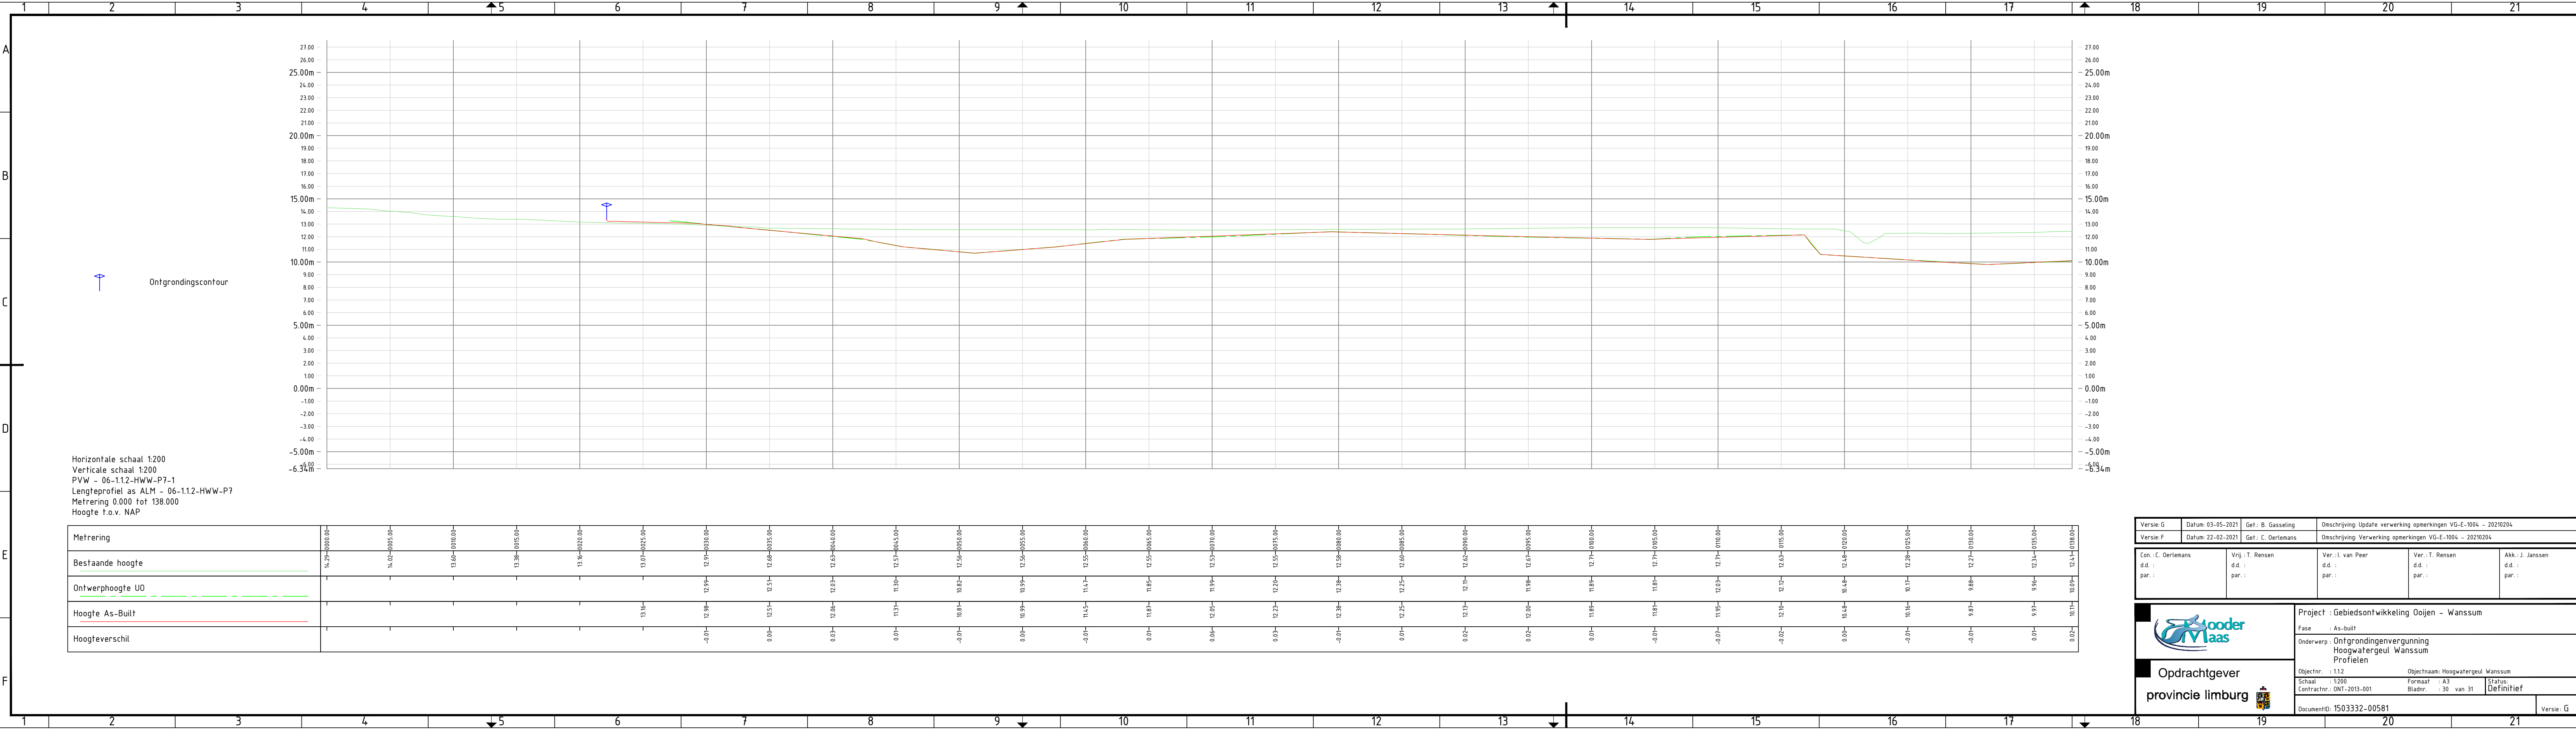

Horizontale schaal 1:200
Verticale schaal 1:200
PVW - 06-1.1.2-HWW-P7-1
Lengteprofiel as ALM - 06-1.1.2-HWW-P7
Metrering 0.000 tot 138.000
Hoogte t.o.v. NAP

Hoogteverschil							-0.01	0.00	0.03	0.01	-0.01	0.00	-0.01	0.01	0.06	0.03	-0.01	0.01	0.02	0.02	0.01	-0.01

Versie: G
Datum: 03-05-2021
Gef.: B. Gasseling

Omschrijving: Update verwerking opmerkingen VG-E-1004 - 20210204

Versie: F
Datum: 22-02-2021
Gef.: C. Oerlemans

Omschrijving: Verwerking opmerkingen VG-E-1004 - 20210204

Con.: C. Oerlemans
d.d.:
par.:

Vrij.: T. Rensen
d.d.:
par.:

Ver.: L. van Peer
d.d.:
par.:

Ver.: T. Rensen
d.d.:
par.:

Akk.: J. Janssen
d.d.:
par.:

Opdrachtgever
provincie limburg

Project : Gebiedsontwikkeling Ooijen - Wanssum

Fase : As-built

Onderwerp : Ontgrondingenvergunning
Hoogwatergeul Wanssum
Profielen

Objectnr. : 1.1.2
Schaal : 1:200
Contractnr.: ONT-2013-001


Objectnaam: Hoogwatergeul Wanssum

Formaat : A3
Bladnr. : 30 van 31

Status: Definitief

DocumentID: 1503332-00581

Versie: G

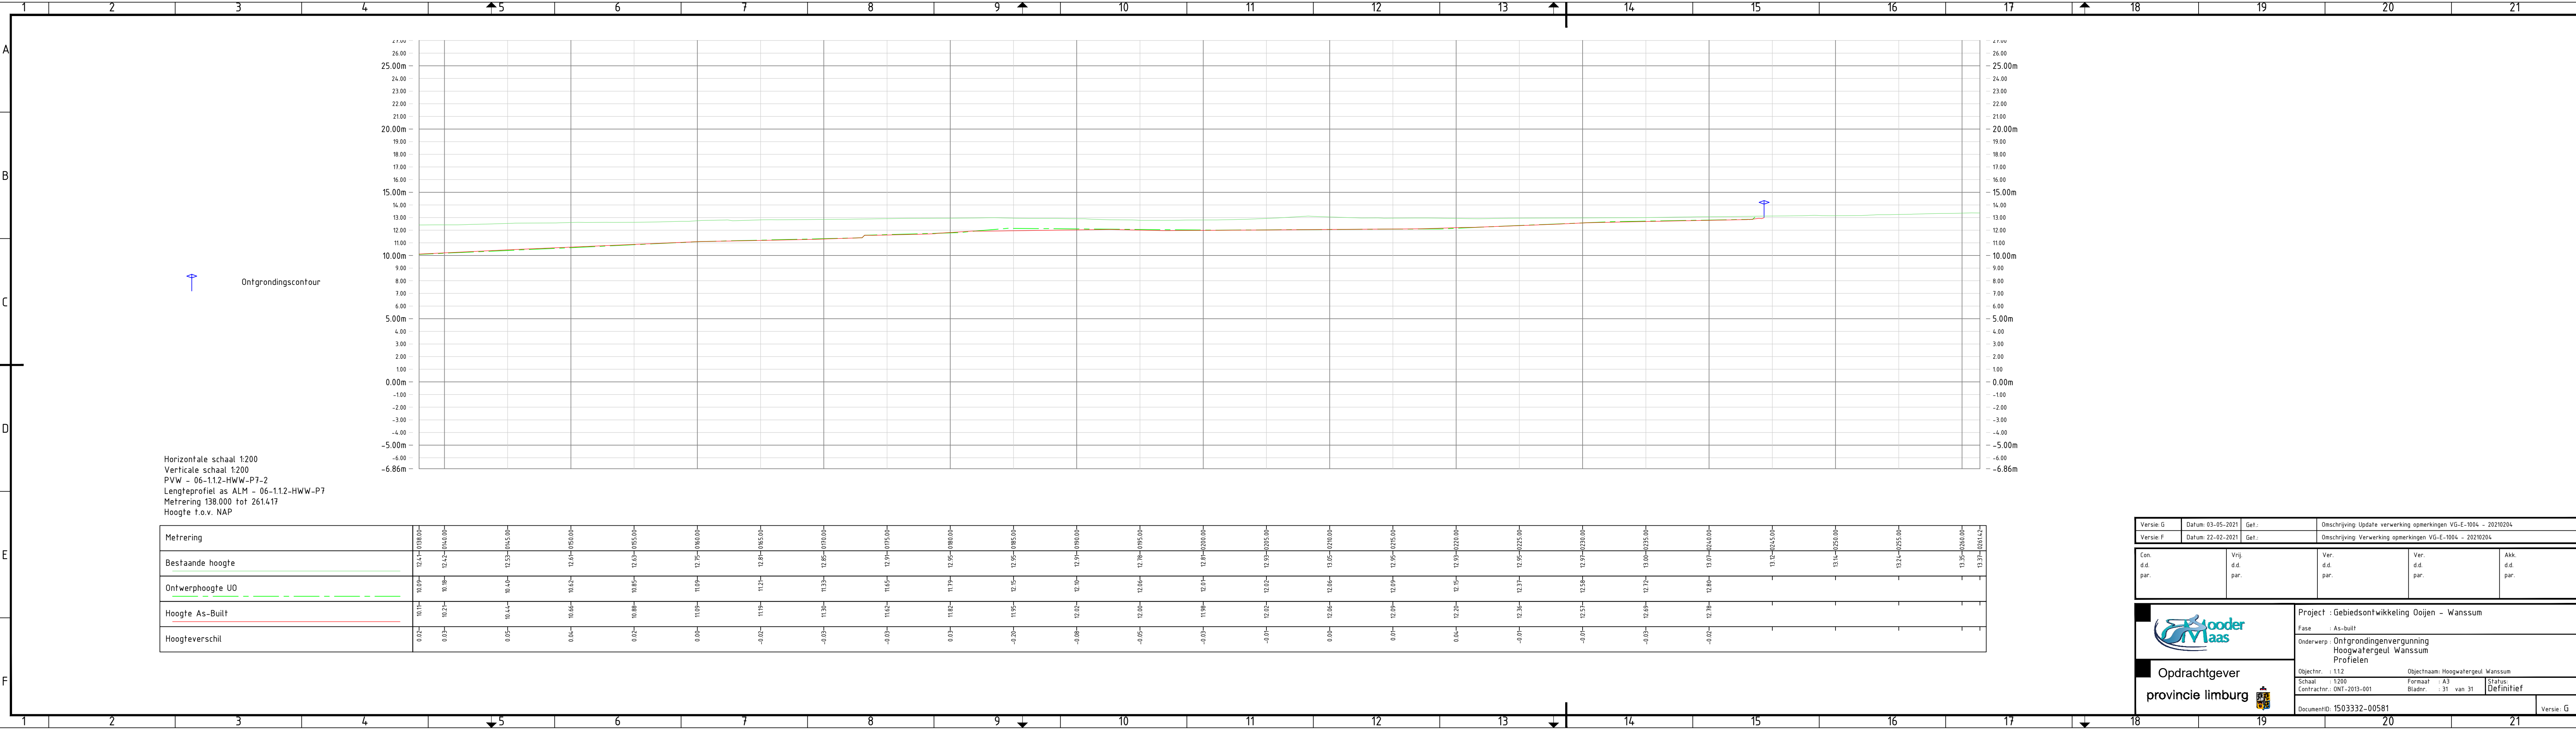

Versie: G
Datum: 03-05-2021
Gef.:
Omschrijving: Update verwerking opmerkingen VG-E-1004 - 20210204

Versie: F
Datum: 22-02-2021
Get.:
Omschrijving: Verwerking opmerkingen VG-E-1004 - 20210204

Con.
d.d.
par.

Vrij.
d.d.
par.

Ver.
d.d.
par.

Ver.
d.d.
par.

Akk.
d.d.
par.

Project : Gebiedsontwikkeling Ooijen - Wanssum
Fase : As-built
Onderwerp : Ontgrondingenvergunning
Hoogwatergeul Wanssum
Profielen

Objectnr. : 1.1.2
Schaal : 1:200
Contractnr.: ONT-2013-001

Objectnaam: Hoogwatergeul Wanssum
Formaat : A3
Bladnr. : 31 van 31

Status: Definitief

DocumentID: 15033332-00581

Versie: G