


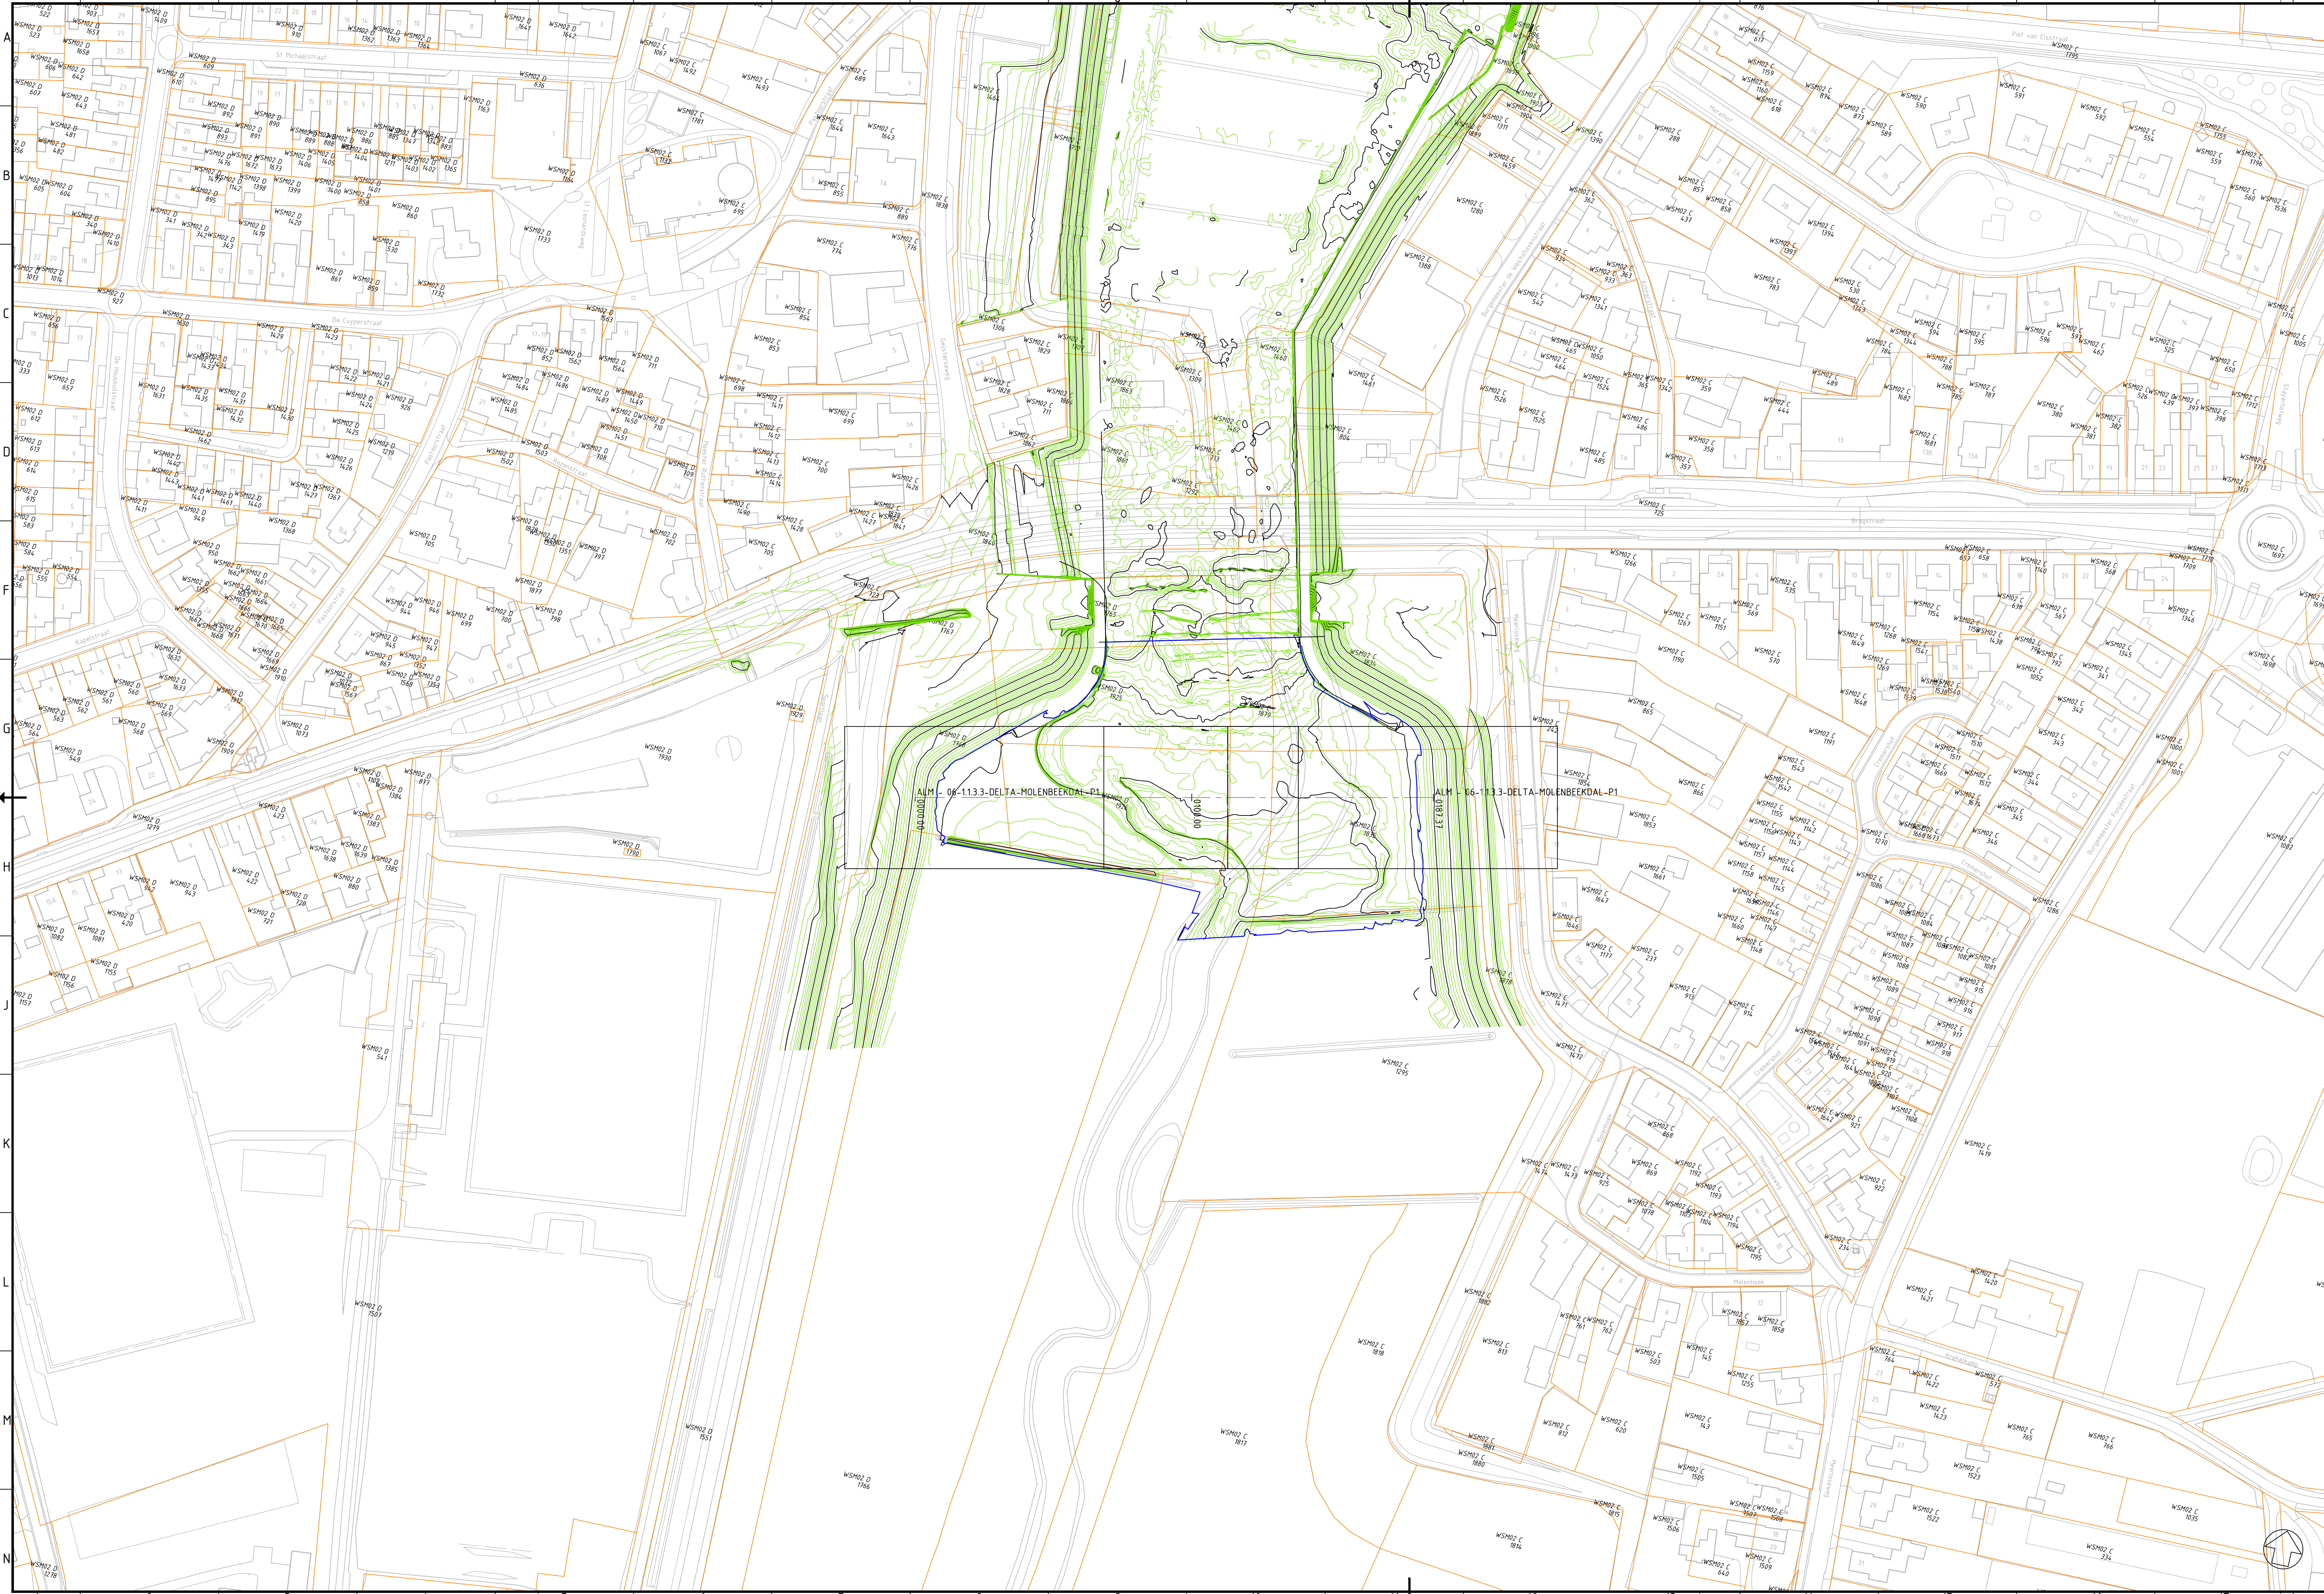

BGT

Ontgrondingscontour

Kadaster grenzen

Verklaring

|                    |                |                   |                |                    |                |                                                                  |                |                 |                |
|--------------------|----------------|-------------------|----------------|--------------------|----------------|------------------------------------------------------------------|----------------|-----------------|----------------|
| Versie D           |                | Datum: 03-05-2021 |                | Get.: B. Gasseling |                | Omschrijving: Update verwerking opmerkingen VG-E-1004 - 20210204 |                |                 |                |
| Versie C           |                | Datum: 19-02-2021 |                | Get.: C. Oerlemans |                | Omschrijving: Verwerking opmerkingen VG-E-1004 - 20210204        |                |                 |                |
| Con.: C. Oerlemans | d.d.:<br>par.: | Vrij.: T. Rensen  | d.d.:<br>par.: | Ver.: L. van Peer  | d.d.:<br>par.: | Ver.: T. Rensen                                                  | d.d.:<br>par.: | Akk.: J. Jansen | d.d.:<br>par.: |

Moeder Maas

Opdrachtgever

provincie limburg

Project

Gebiedsontwikkeling Ooijen - Wanssum

Fase

: As-built

Onderwerp

: Ontgrondingenvergunning  
Delta Molenbeekdal  
Overzicht

Objectnummer

: 113.3

Objectnaam

: Beekmonding Molenbeek

Schaal

: 1:1000

Bladformaat

: A1

Status

: Definitief

Contractnummer

: ONT-2013-001

Bladnummer

: 1 van 1

DocumentID


: 1503332-19220

Versie

: D

Horizontale schaal 1:200  
Verticale schaal 1:200  
PVW - (10)  
Lengteprofiel as ALM - 06-1.1.3.3-DELTA-MOLENBEEKDAL-P1  
Metrering 0.000 tot 113.000  
Hoogte f.o.v. NAP

|                  |          |------------------|----------|----------|----------|----------|----------|----------|----------|----------|----------|----------|----------|----------|----------|----------|----------|----------|----------|----------|----------|----------|----------|----------|----------|----------|
| Metrering        | 0.000.00 | 0.005.00 | 0.010.00 | 0.015.00 | 0.020.00 | 0.025.00 | 0.030.00 | 0.035.00 | 0.040.00 | 0.045.00 | 0.050.00 | 0.055.00 | 0.060.00 | 0.065.00 | 0.070.00 | 0.075.00 | 0.080.00 | 0.085.00 | 0.090.00 | 0.095.00 | 0.100.00 | 0.105.00 | 0.110.00 | 0.113.00 |
| Bestaande hoogte | 12.00    | 12.14    | 12.14    | 12.11    | 12.07    | 12.05    | 12.03    | 12.04    | 12.00    | 12.01    | 11.97    | 11.95    | 11.94    | 11.93    | 11.92    | 11.92    | 11.89    | 11.91    | 11.88    | 11.85    | 11.84    | 11.85    | 11.85    | 11.86    |
| Ontwerphoogte U0 |          |          | 12.06    | 11.97    | 11.87    | 11.84    | 11.81    | 11.78    | 11.81    | 11.81    | 11.91    | 11.97    | 11.78    | 11.71    | 11.05    | 10.40    | 10.72    | 11.60    | 11.60    | 11.13    | 10.92    | 10.80    | 10.80    | 10.90    |
| Hoogte As-Built  | 13.78    | 12.70    | 12.06    | 11.96    | 11.88    | 11.83    | 11.80    | 11.75    | 11.79    | 11.78    | 11.88    | 11.92    | 11.63    | 11.19    | 11.02    | 10.42    | 10.78    | 11.60    | 11.43    | 10.99    | 10.91    | 10.76    | 10.75    | 10.83    |
| Hoogteverschil   |          |          | 0.00     | -0.01    | 0.01     | -0.01    | -0.01    | -0.03    | -0.02    | -0.02    | -0.02    | -0.05    | -0.15    | 0.02     | -0.03    | 0.02     | 0.06     | 0.00     | -0.11    | -0.14    | -0.01    | -0.04    | -0.05    | -0.07    |

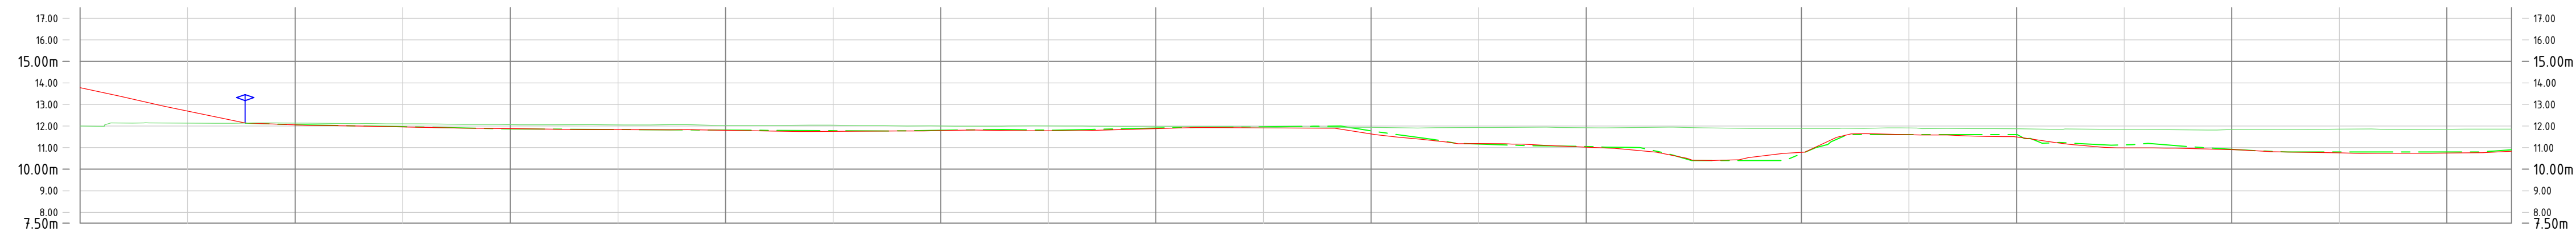

Versie: D  
Datum: 03-05-2021  
Gef.: B. Gasseling

Versie: C  
Datum: 19-02-2021  
Gef.: C. Oerlemans

Omschrijving: Update verwerking opmerkingen VG-E-1004 - 20210204  
Omschrijving: Verwerking opmerkingen VG-E-1004 - 20210204

Con.: C. Oerlemans  
d.d.:  
par.:

Vrij.: T. Rensen  
d.d.:  
par.:

Ver.: L. van Peer  
d.d.:  
par.:

Ver.: T. Rensen  
d.d.:  
par.:

Akk.: J. Janssen  
d.d.:  
par.:

**Opdrachtgever**  
provincie limburg

Project : Gebiedsontwikkeling Ooijen - Wanssum

Fase : As-built

Onderwerp : Ontgrondingenvergunning  
Delta Molenbeekdal  
Profielen


Objectnr. : 1.1.3.3  
Schaal : 1:200  
Contractnr.: ONT-2013-001


Objectnaam: Beekmonding Molenbeek  
Formaat : A3  
Bladnr. : 1 van 2

Status: Definitief

DocumentID: 1503332-19220

Versie: D

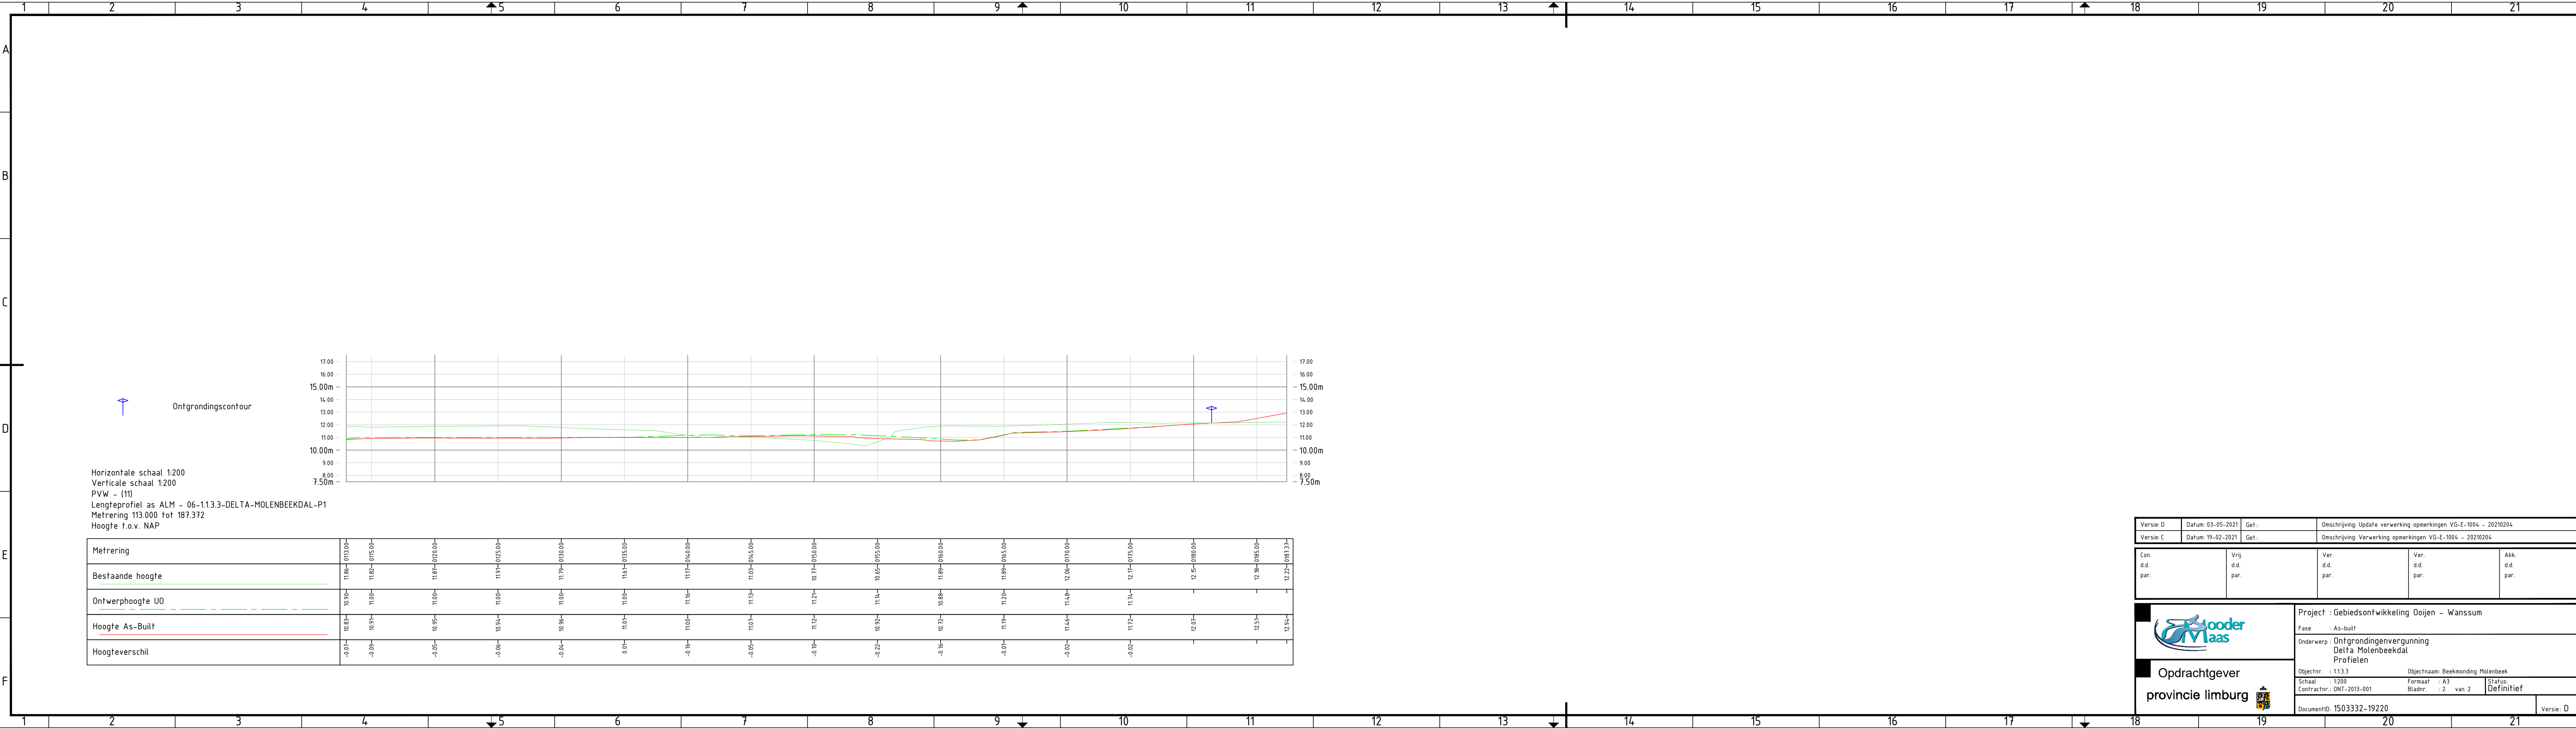
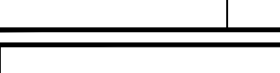
|   |  |                       |  |                      |  |                                                                       |  |                                   |  |
|---|--|-----------------------|--|----------------------|--|-----------------------------------------------------------------------|--|-----------------------------------|--|
| Versie: D   |  | Datum: 03-05-2021     |  | Get.:                |  | Omschrijving: Update verwerking opmerkingen VG-E-1004 - 20210204      |  |                                   |  |
| Versie: C   |  | Datum: 19-02-2021     |  | Get.:                |  | Omschrijving: Verwerking opmerkingen VG-E-1004 - 20210204             |  |                                   |  |
| on.<br>d.d.<br>par.   |  | Vrij.<br>d.d.<br>par. |  | Ver.<br>d.d.<br>par. |  | Ver.<br>d.d.<br>par.                                                  |  | Akk.<br>d.d.<br>par.              |  |
| <br><br><b>Opdrachtgever</b><br><b>provincie limburg</b><br> |  |                       |  |                      |  | Project : Gebiedsontwikkeling Ooijen – Wanssum                        |  |                                   |  |
|   |  |                       |  |                      |  | Fase : As-built                                                       |  |                                   |  |
|   |  |                       |  |                      |  | Onderwerp : Ontgroningenvergunning<br>Delta Molenbeekdal<br>Profielen |  |                                   |  |
|   |  |                       |  |                      |  | Objectnr. : 1.13.3                                                    |  | Objectnaam: Beekmonding Molenbeek |  |
|   |  |                       |  |                      |  | Schaal : 1:200                                                        |  | Formaat : A3                      |  |
| Contractnr.: ONT-2013-001   |  | Bladnr. : 2 van 2     |  |                      |  |                                                                       |  |                                   |  |
| DocumentID: 1503332-19220   |  |                       |  |                      |  |                                                                       |  | Versie: D                         |  |