


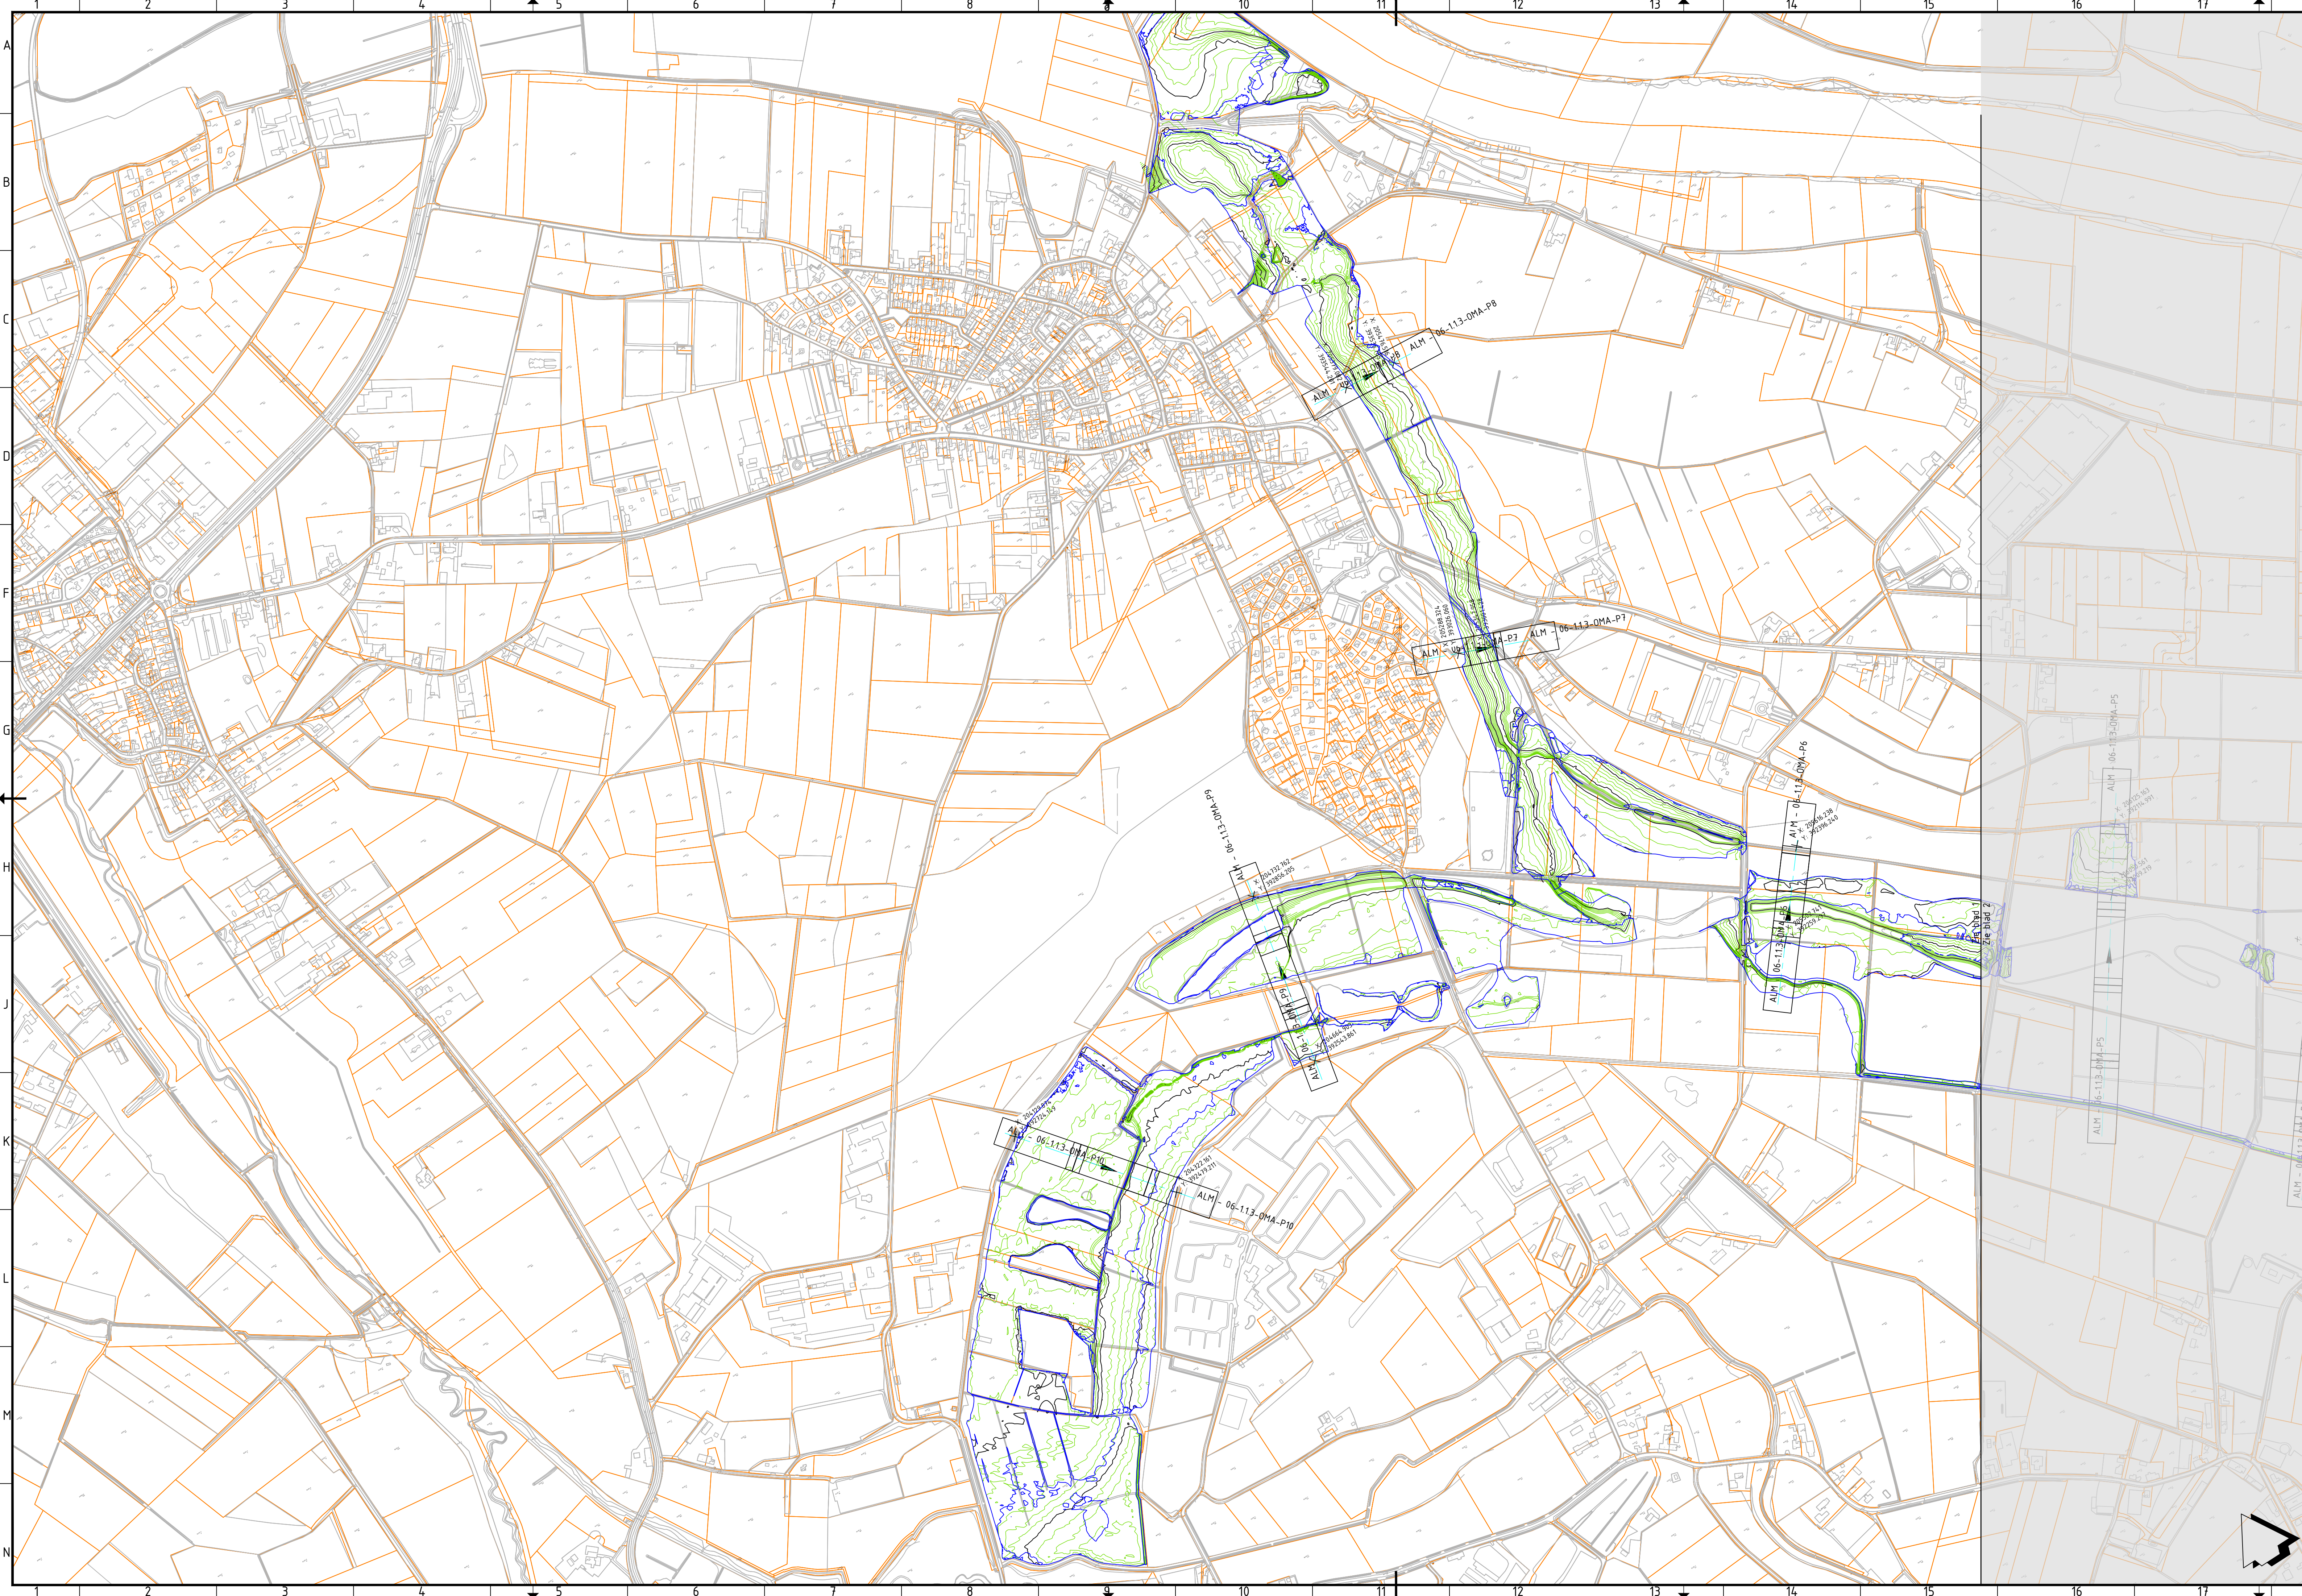

Verklaring

- BGT
- Ontgrondingscontour
- Kadastrale grens

Versie G		Datum 26-05-2021		Get.: C. Oerlemans		Omschrijving: Verwerking opmerkingen VS-E-1004 - 2020204 dd 20-05-21			
Versie F		Datum 03-05-2021		Get.: B. Gasseling		Omschrijving: Verwerking opmerkingen VS-E-1004 - 2020204			
Con.: C. Oerlemans	dd.: par.:	Vrij.: T. Rensen	dd.: par.:	Ver.: L. van Peer	dd.: par.:	Ver.: T. Rensen	dd.: par.:	Akk.: J. Janssen	dd.: par.:

Moeder Maas

Contact
Geijsersweg 11a
5861BK, Wanssum
moedermaas@duravermeer.nl

Opdrachtgever
provincie limburg

Project
Gebiedsontwikkeling Ooijen - Wanssum

Fase : As-built

Onderwerp : Ontgrondingenvergunning
Oude Maasarm
Overzicht


Objectnummer : 113
Schaal : 1500
Contractnummer: ONT-2013-001

Objectnaam : Oude Maasarm
Bladformaat: A0
Bladnummer : 1 van 2

Status : Definitief

DocumentID : 1503332-00579

Versie: G

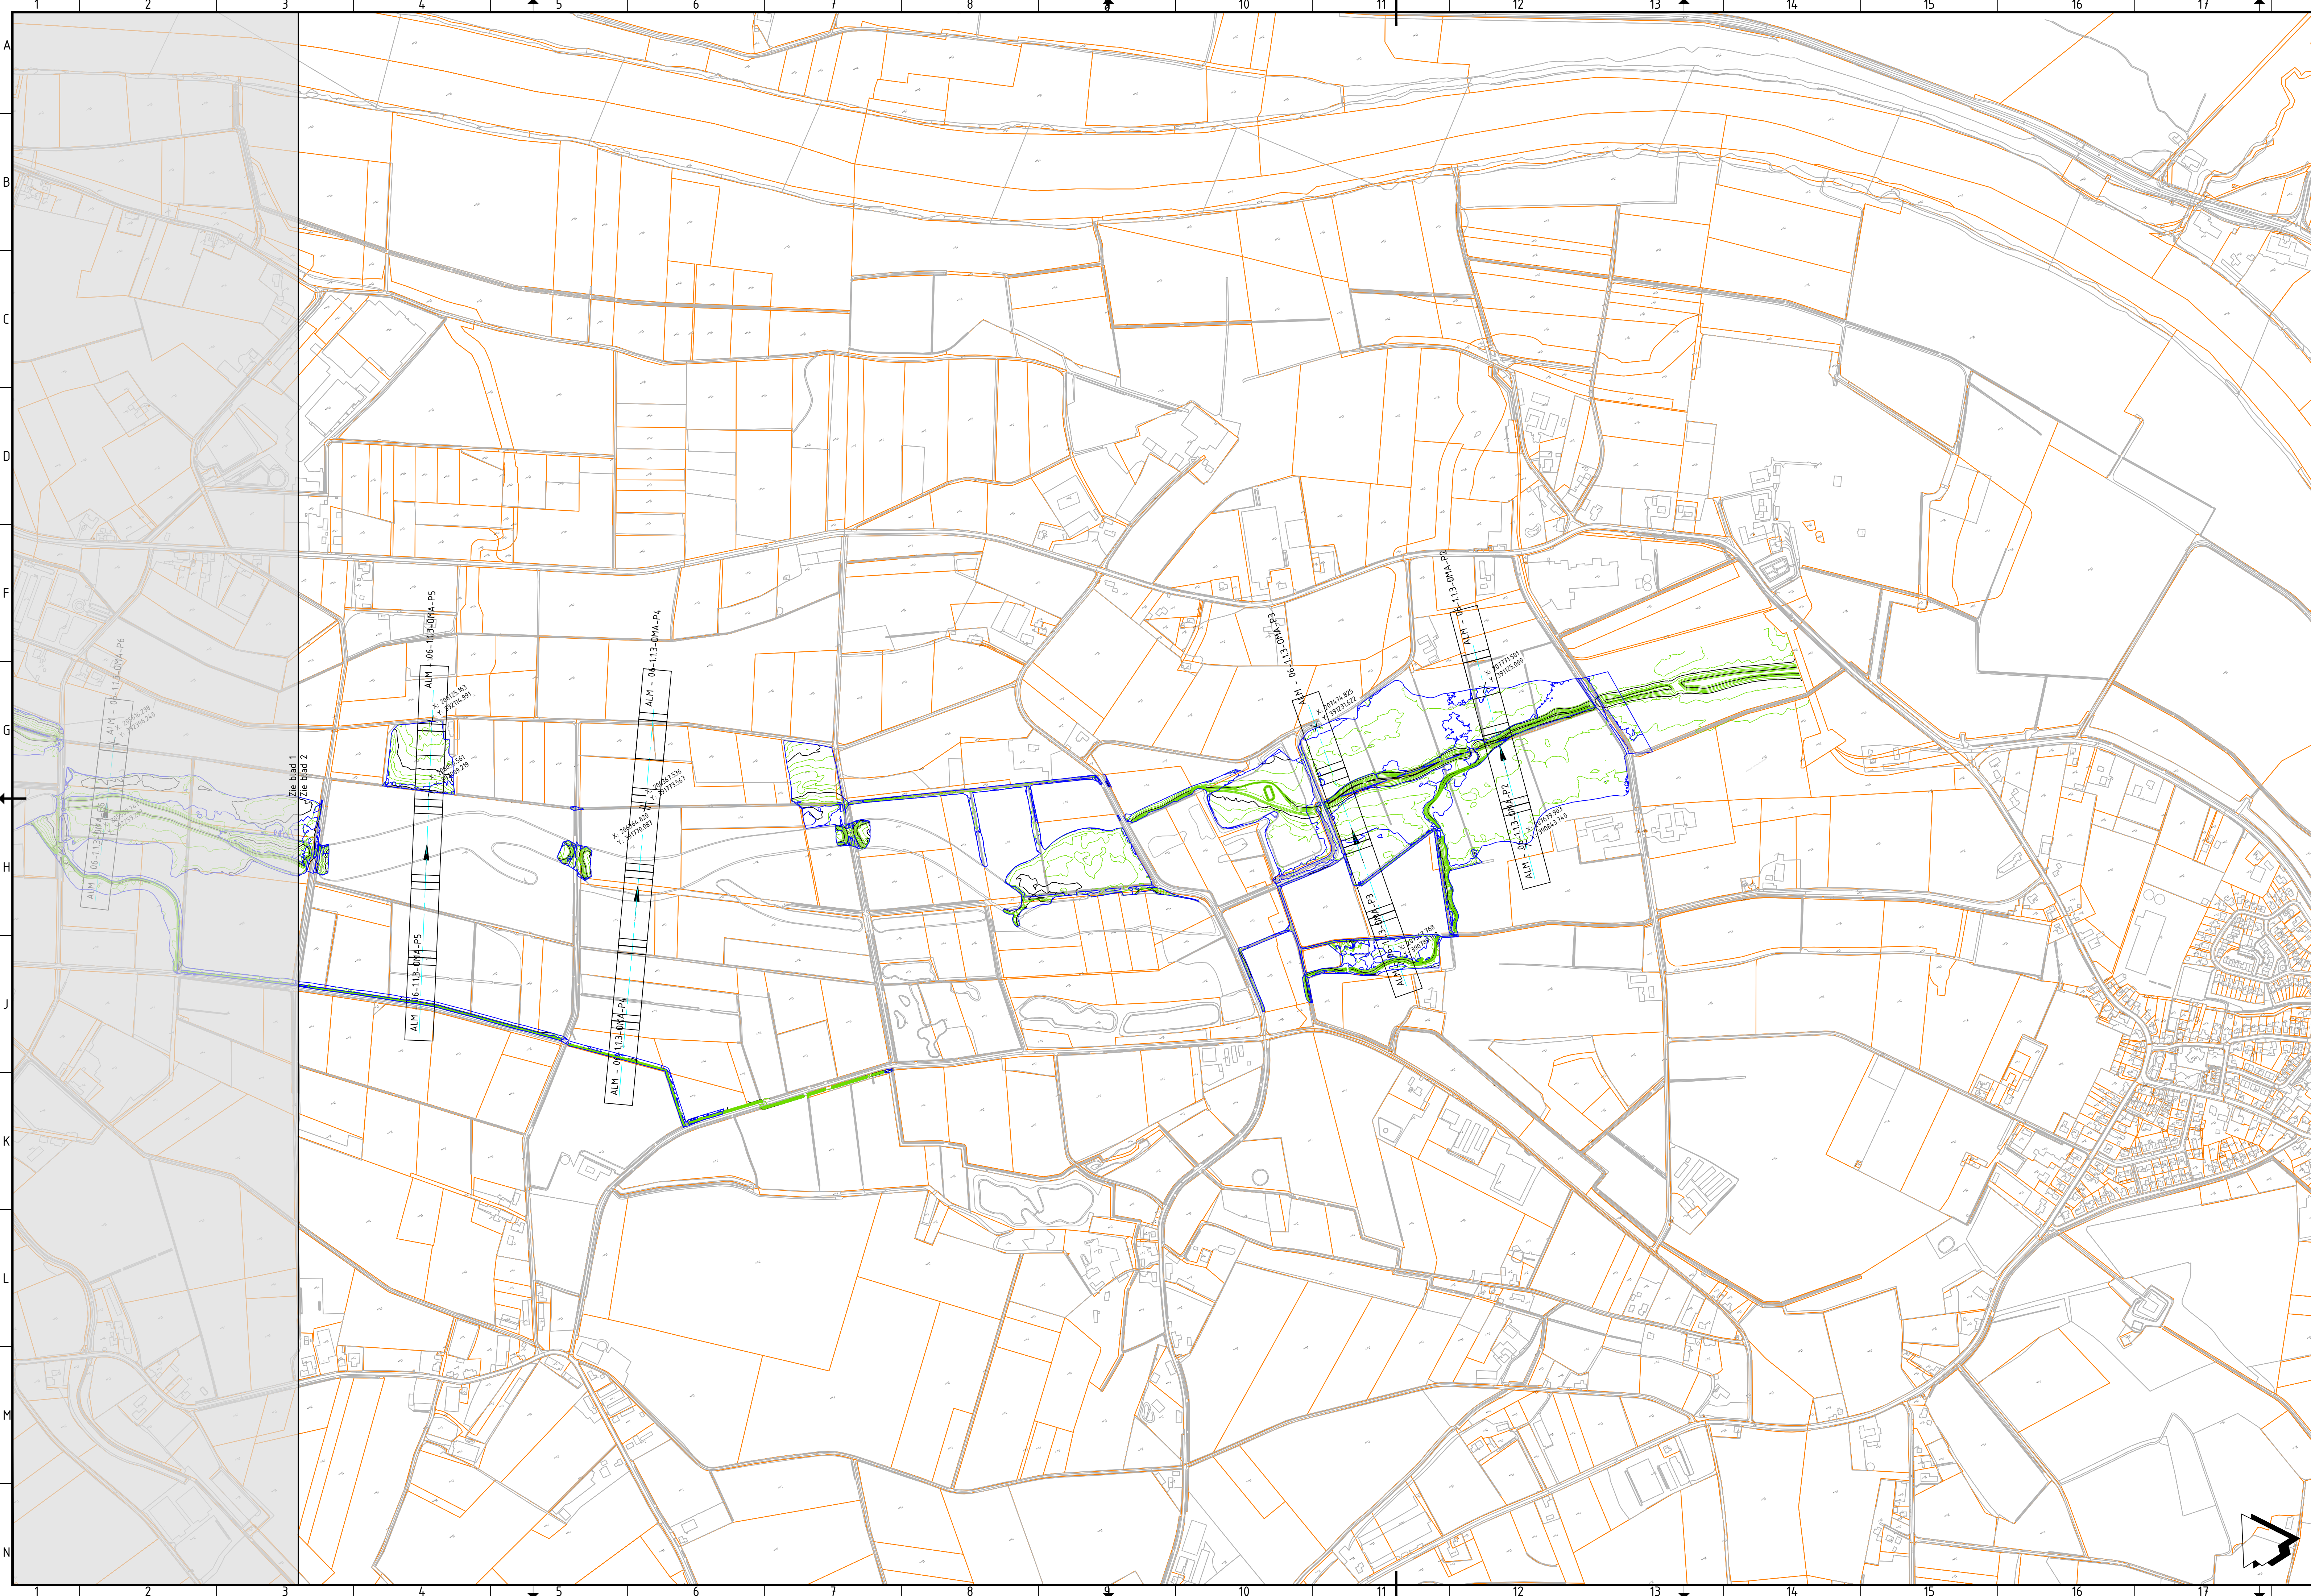

Verklaring

	BGT
	Ontgrondingscontour
	Kadastrale grens

Versie: G	Datum: 26-05-2021	Get.: C. Gerlemans	Omschrijving: Verwerking opmerkingen VG-E-1004 - 2020204 dd 20-05-21	
	Datum: 03-05-2021	Get.: B. Gasseling	Omschrijving: Verwerking opmerkingen VG-E-1004 - 2020204	
Con.: C. Gerlemans	Vrij.: T. Rensen	Ver.: I. van Peer	Ver.: T. Rensen	Akk.: J. Janssen
	dd.: par.:			




Contact
Geijsterseweg 11a
5861BK, Wanssum
moedermaas@duravermeer.nl

Oprachtgever
provincie limburg

Project
Gebiedsontwikkeling Ooijen - Wanssum

Fase : As-built	
Onderwerp : Ontgrondingenvergunning	
Objectnaam : Oude Maasarm	
Objectnummer : 113	
Schaal : 1500	
Contractnummer: ONT-2013-001	
Bladformaat: A0	
Bladnummer : 2 van 2	
Status : Definitief	

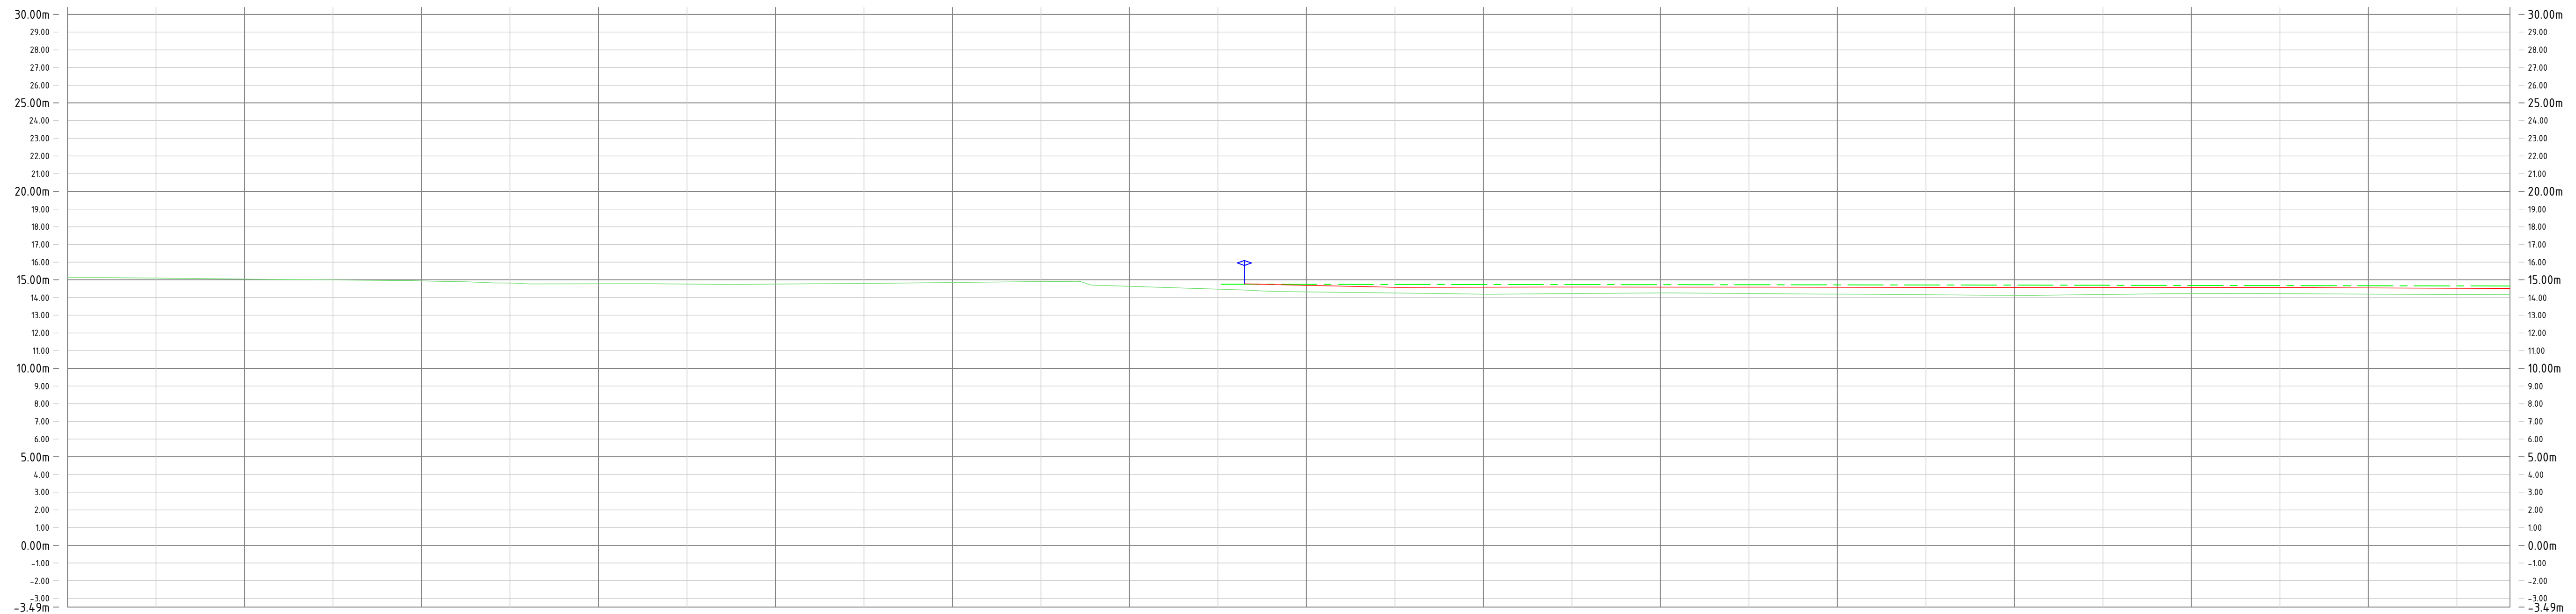

Horizontale schaal 1:200
 Verticale schaal 1:200
 PVW - 06-1.1.3-OMA-P2-1
 Lengteprofiel as ALM - 06-1.1.3-OMA-P2
 Metreering 0.000 tot 138.000

[illegible]

Versie: G Datum: 26-05-2021 Get.: C. Oerlemans	Omschrijving: Verwerking opmerkingen VG-E-1004 - 20210204 - dd 20-05-21			
Versie: F Datum: 03-05-2021 Get.: B. Gassingel	Omschrijving: Verwerking opmerkingen VG-E-1004 - 20210204			
Con.: C. Oerlemans d.d.: par.:	Vrij.: T. Rensen d.d.: par.:	Ver.: L. van Peer d.d.: par.:	Ver.: T. Rensen d.d.: par.:	Akk.: J. Janssen d.d.: par.:

	Project : Gebiedsontwikkeling Ooijen – Wanssum Fase : As-buit		
	Onderwerp : Ontgrondingsvergunning Oude Maasarm Profielen		
	Opdrachtgever provincie limburg 	Objectnr. : 1.1.3 Schaal : 1:200 Contractnr.: ONT-2013-001	Objectnaam: Oude Maasarm Formaat : A3 Bladnr. : 1 van 32
DocumentID: 1503332-00579			Versie: G




Horizontale schaal 1:200
 Verticale schaal 1:200
 PVW - 06-1.1.3-OMA-P2-2
 Lengteprofiel as ALM - 06-1.1.3-OMA-P2
 Metrerings 138.000 tot 276.000

[illegible]

versie: G	Datum: 26-05-2021	Get.: C. Oerlemans	Omschrijving: Verwerking opmerkingen VG-E-1004 - 20210204 dd 20-05-21
versie: F	Datum: 03-05-2021	Get.: B. Gasseling	Omschrijving: Verwerking opmerkingen VG-E-1004 - 20210204

Con. : C. Oerlemans	Vrij. : T. Rensen	Ver. : I. van Peer	Ver. : T. Rensen	Akk. : J. Janssen
d.d. :	d.d. :	d.d. :	d.d. :	d.d. :
par. :	par. :	par. :	par. :	par. :

	Opdrachtgever Provincie Limburg	Project : Gebiedsontwikkeling Ooijen - Wanssum Fase : As-built
		Onderwerp : Ontgrondingsvergunning Oude Maasarm Profielen Objectnr. : 1.13 Objectnaam : Oude Maasarm Schaal : 1:200 Formaat : A3 Contractnr. : ONT-2013-001 Bladnr. : 2 van 32 Status : Definitief
DocumentId : 1503332-00579		Versie : G

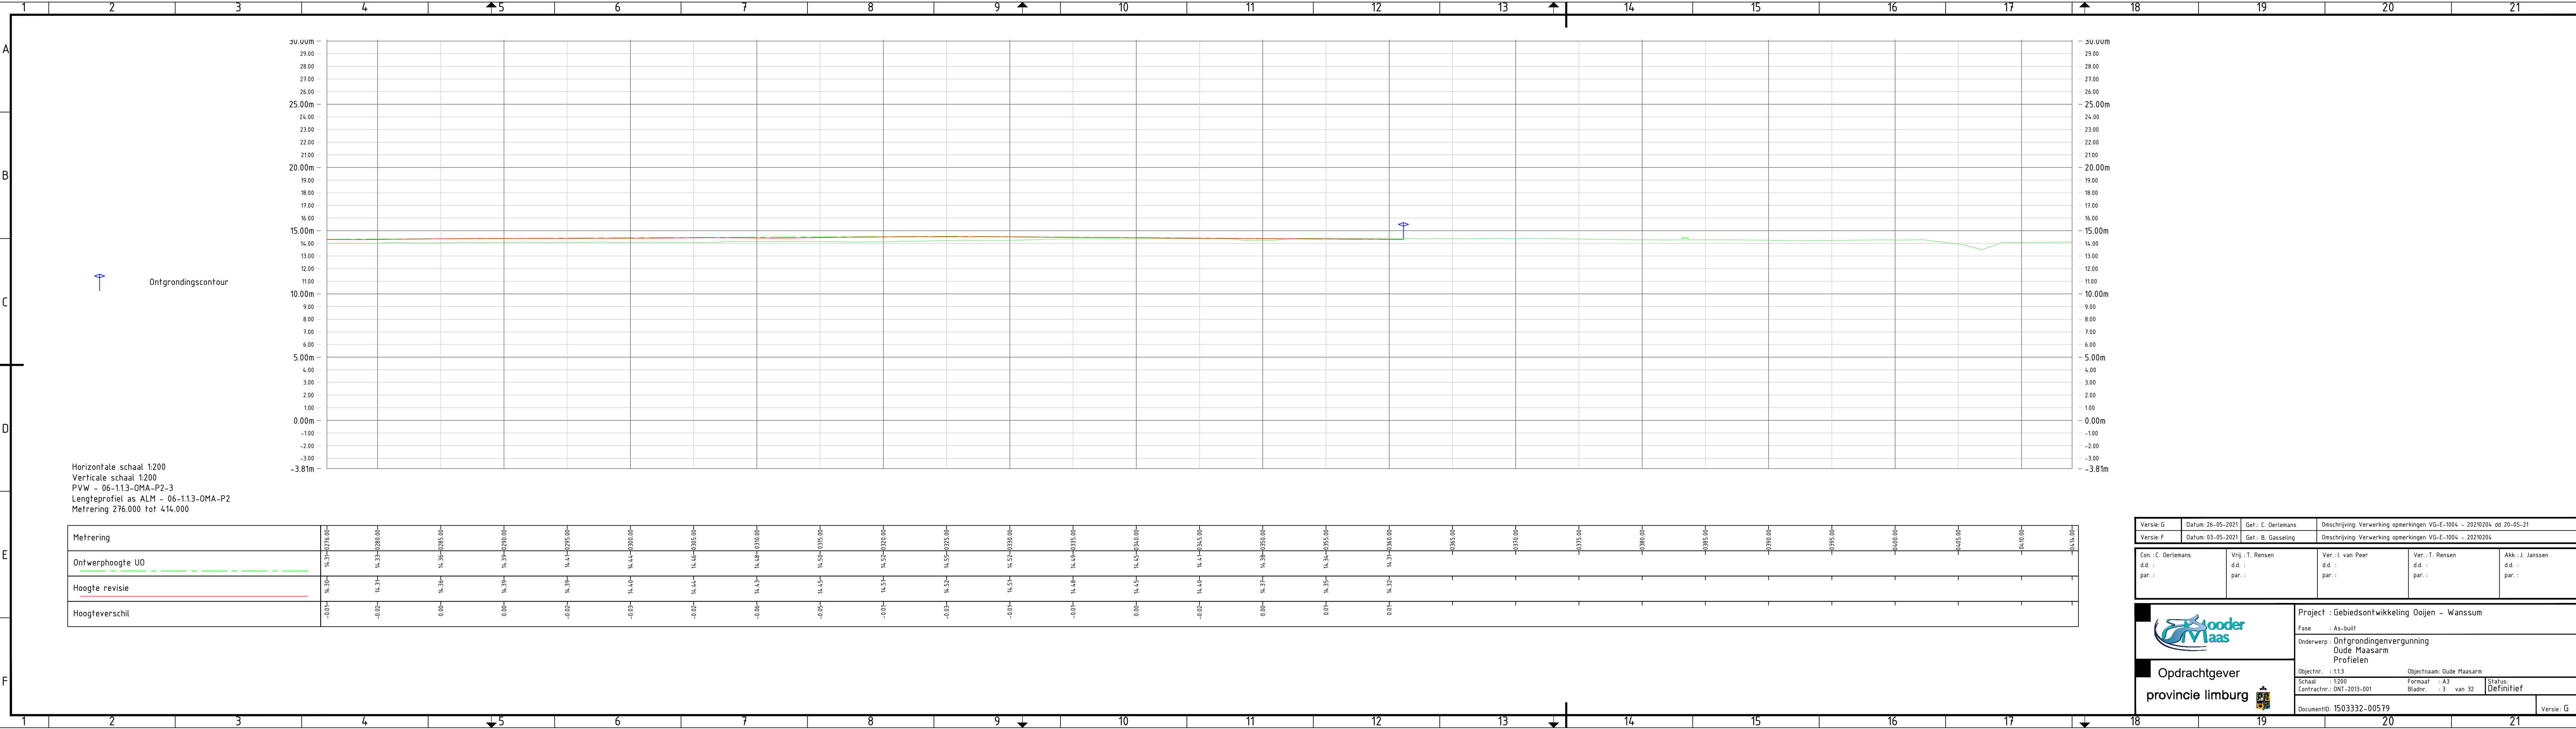

Horizontale schaal 1:200
Verticale schaal 1:200
PVW - 06-1.1.3-OMA-P2-3
Lengteprofiel as ALM - 06-1.1.3-OMA-P2
Metrering 276.000 tot 414.000

Metrering	276.00	280.00	285.00	290.00	295.00	300.00	305.00	310.00	315.00	320.00	325.00	330.00	335.00	340.00	345.00	350.00	355.00	360.00	365.00	370.00	375.00	380.00	385.00	390.00	395.00	400.00	405.00	410.00	414.00
Hoogteverschil	-0.01	-0.02	0.00	0.00	-0.02	-0.03	-0.02	-0.06	-0.05	-0.01	-0.03	-0.01	-0.01	0.00	-0.02	0.00	0.01	0.01											

Versie: G	Datum: 26-05-2021	Get.: C. Oerlemans	Omschrijving: Verwerking opmerkingen VG-E-1004 - 20210204 dd 20-05-21
Versie: F	Datum: 03-05-2021	Get.: B. Gasseling	Omschrijving: Verwerking opmerkingen VG-E-1004 - 20210204

Con.: C. Oerlemans d.d.: par.:	Vrij.: T. Rensen d.d.: par.:	Ver.: I. van Peer d.d.: par.:	Ver.: T. Rensen d.d.: par.:	Akk.: J. Janssen d.d.: par.:
--------------------------------------	------------------------------------	-------------------------------------	-----------------------------------	------------------------------------



Opdrachtgever
provincie limburg

Project : Gebiedsontwikkeling Ooijen - Wanssum


Fase : As-built

Onderwerp : Ontgrondingenvergunning
Oude Maasarm
Profielen

Objectnr. : 1.1.3	Objectnaam: Oude Maasarm	
Schaal : 1:200	Formaat : A3	Status: Definitief
Contractnr.: ONT-2013-001	Bladnr. : 3 van 32	

DocumentID: 1503332-00579

Versie: G

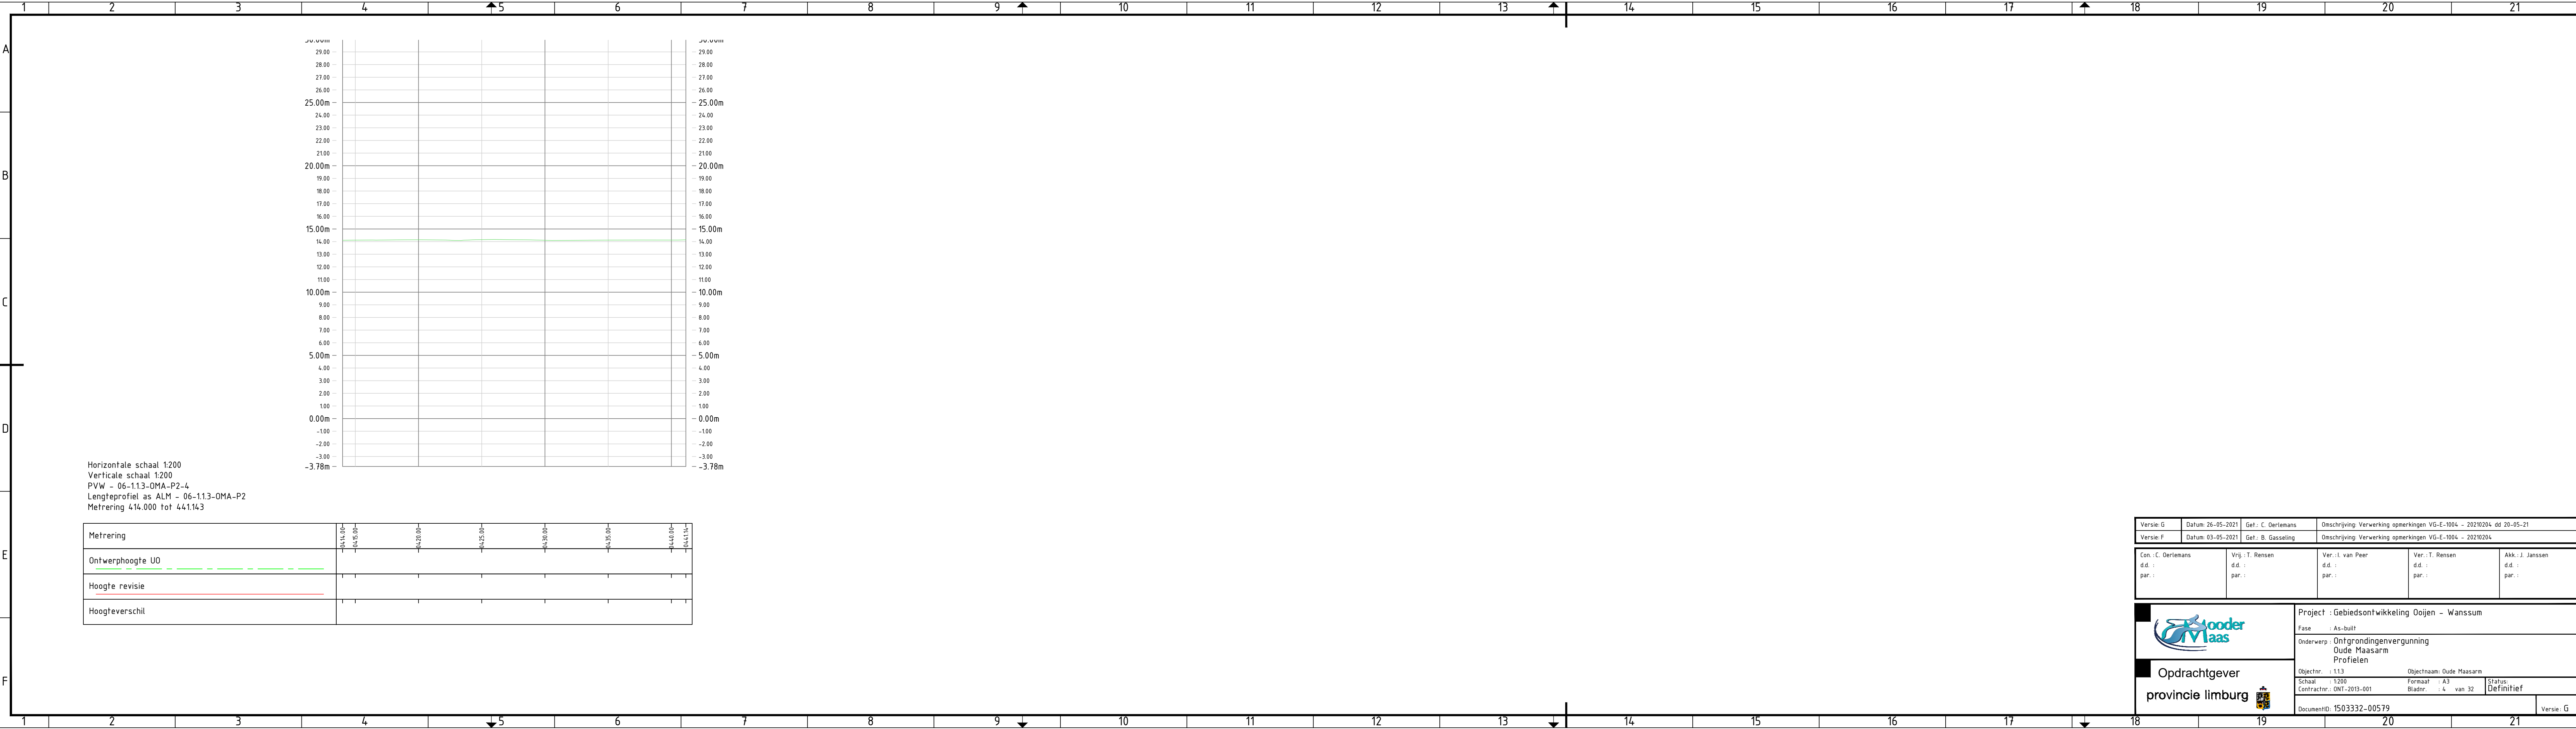

Horizontale schaal 1:200

Verticale schaal 1:200

PVW - 06-1.1.3-OMA-P2-4

Lengteprofiel as ALM - 06-1.1.3-OMA-P2


Metreering 414.000 tot 441.143

Ontwerphoogte U0							
Hoogte revisie							
Hoogteverschil							

Versie: G	Datum: 26-05-2021	Get.: C. Oerlemans	Omschrijving: Verwerking opmerkingen VG-E-1004 - 20210204 dd 20-05-21
Versie: F	Datum: 03-05-2021	Get.: B. Gasseling	Omschrijving: Verwerking opmerkingen VG-E-1004 - 20210204

Con.: C. Oerlemans d.d.: par.:	Vrij.: T. Rensen d.d.: par.:	Ver.: L. van Peer d.d.: par.:	Ver.: T. Rensen d.d.: par.:	Akk.: J. Janssen d.d.: par.:
--------------------------------------	------------------------------------	-------------------------------------	-----------------------------------	------------------------------------


	Project : Gebiedsontwikkeling Ooijen - Wanssum		
	Fase : As-built		
	Onderwerp : Ontgrondingenvergunning Oude Maasarm Profielen		
	Objectnr.: : 1.1.3 Schaal : 1:200 Contractnr.: ONT-2013-001	Objectnaam: Oude Maasarm Formaat : A3 Bladnr.: : 4 van 32	Status: Definitief
DocumentID: 1503332-00579			Versie: G

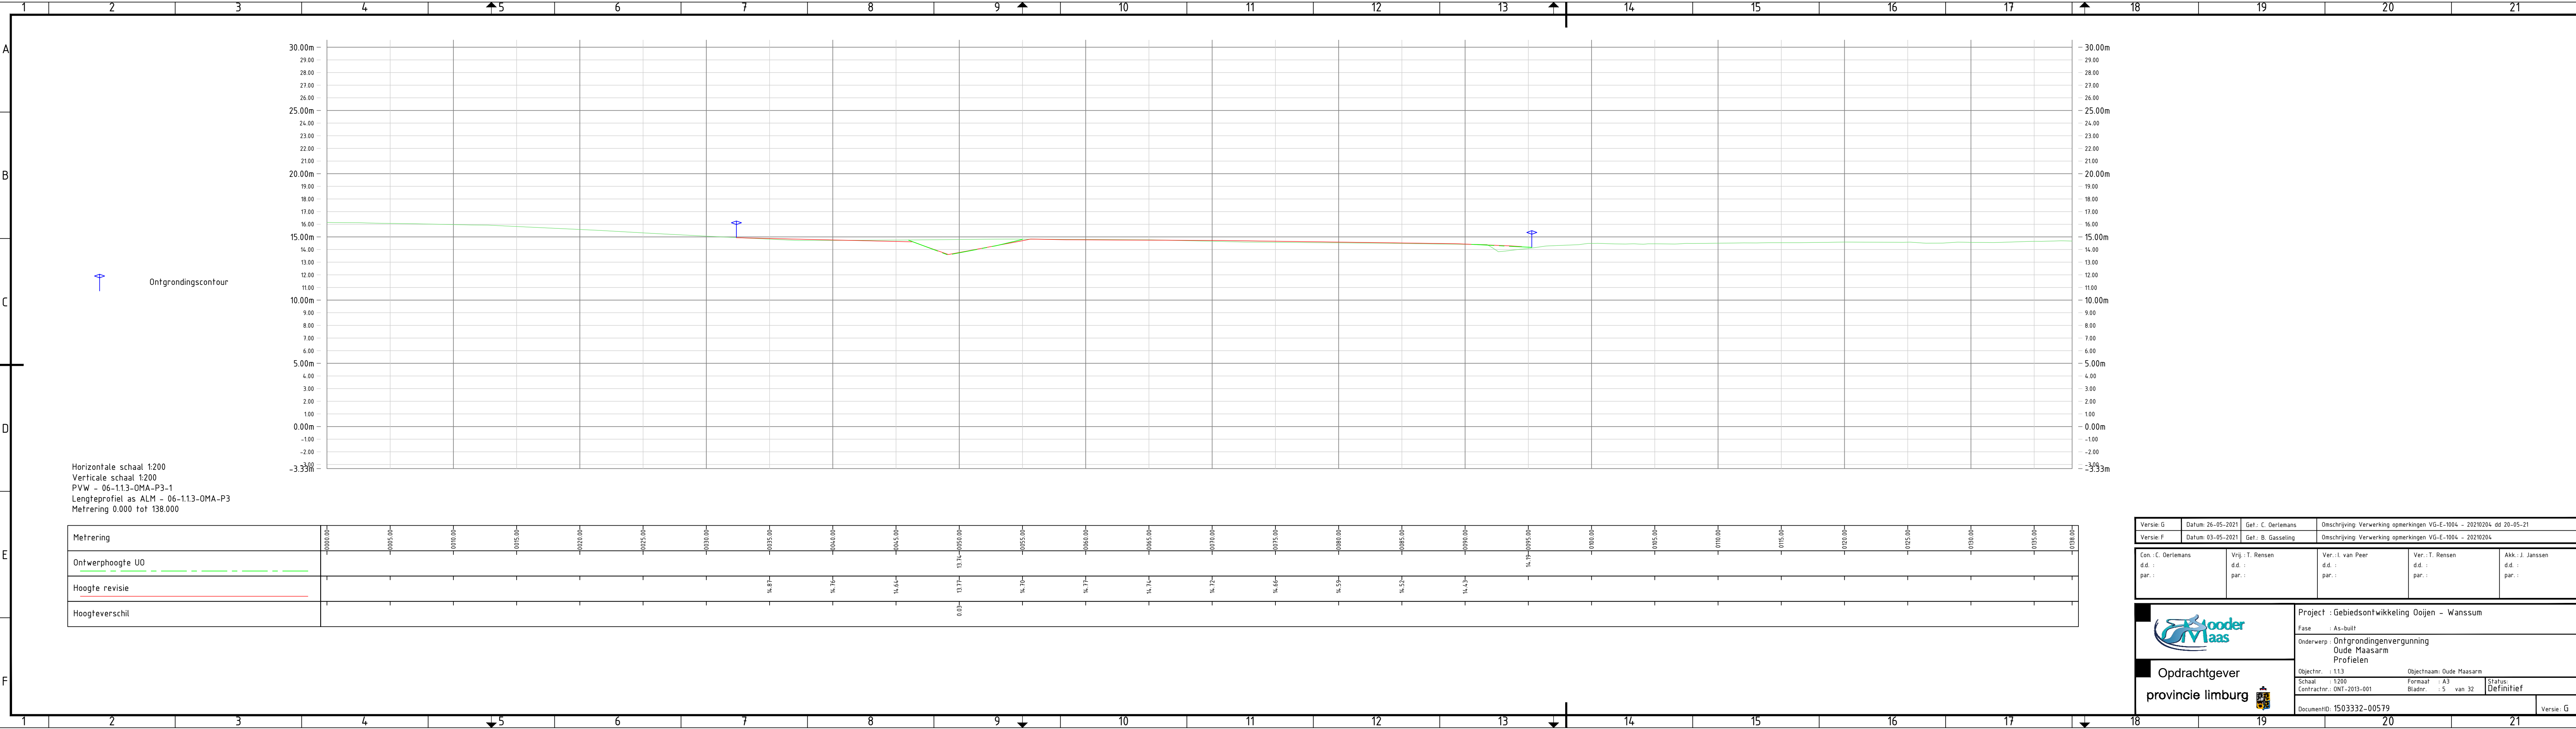

Horizontale schaal 1:200
Verticale schaal 1:200
PVW - 06-1.1.3-OMA-P3-1
Lengteprofiel as ALM - 06-1.1.3-OMA-P3
Metrering 0.000 tot 138.000

Metrering	-0000.00	-0005.00	-0010.00	-0015.00	-0020.00	-0025.00	-0030.00	-0035.00	-0040.00	-0045.00	-0050.00	-0055.00	-0060.00	-0065.00	-0070.00	-0075.00	-0080.00	-0085.00	-0090.00	-0095.00	-0100.00	-0105.00	-0110.00	-0115.00	-0120.00	-0125.00	-0130.00	-0135.00	-0138.00	
Ontwerphoogte UO											13.74	-0050.00								14.19	-0095.00									
Hoogte revisie								14.67	14.76	14.64	13.77	14.70	14.77	14.74	14.72	14.66	14.59	14.52	14.43											
Hoogteverschil											0.03																			

Versie: G		Datum: 26-05-2021		Get.: C. Oerlemans		Omschrijving: Verwerking opmerkingen VG-E-1004 - 20210204 dd 20-05-21					
Versie: F		Datum: 03-05-2021		Get.: B. Gasseling		Omschrijving: Verwerking opmerkingen VG-E-1004 - 20210204					
Con.: C. Oerlemans d.d.: par.:		Vrij.: T. Rensen d.d.: par.:		Ver.: L. van Peer d.d.: par.:		Ver.: T. Rensen d.d.: par.:		Akk.: J. Janssen d.d.: par.:			
 Opdrachtgever provincie limburg				Project : Gebiedsontwikkeling Ooijen - Wanssum							
				Fase : As-built							
				Onderwerp : Ontgrondingenvergunning Oude Maasarm Profielen							
				Objectnr. : 1.1.3			Objectnaam: Oude Maasarm				
				Schaal : 1:200			Formaat : A3			Status: Definitief	
Contractnr.: ONT-2013-001				Bladnr. : 5 van 32		DocumentID: 1503332-00579				Versie: G	

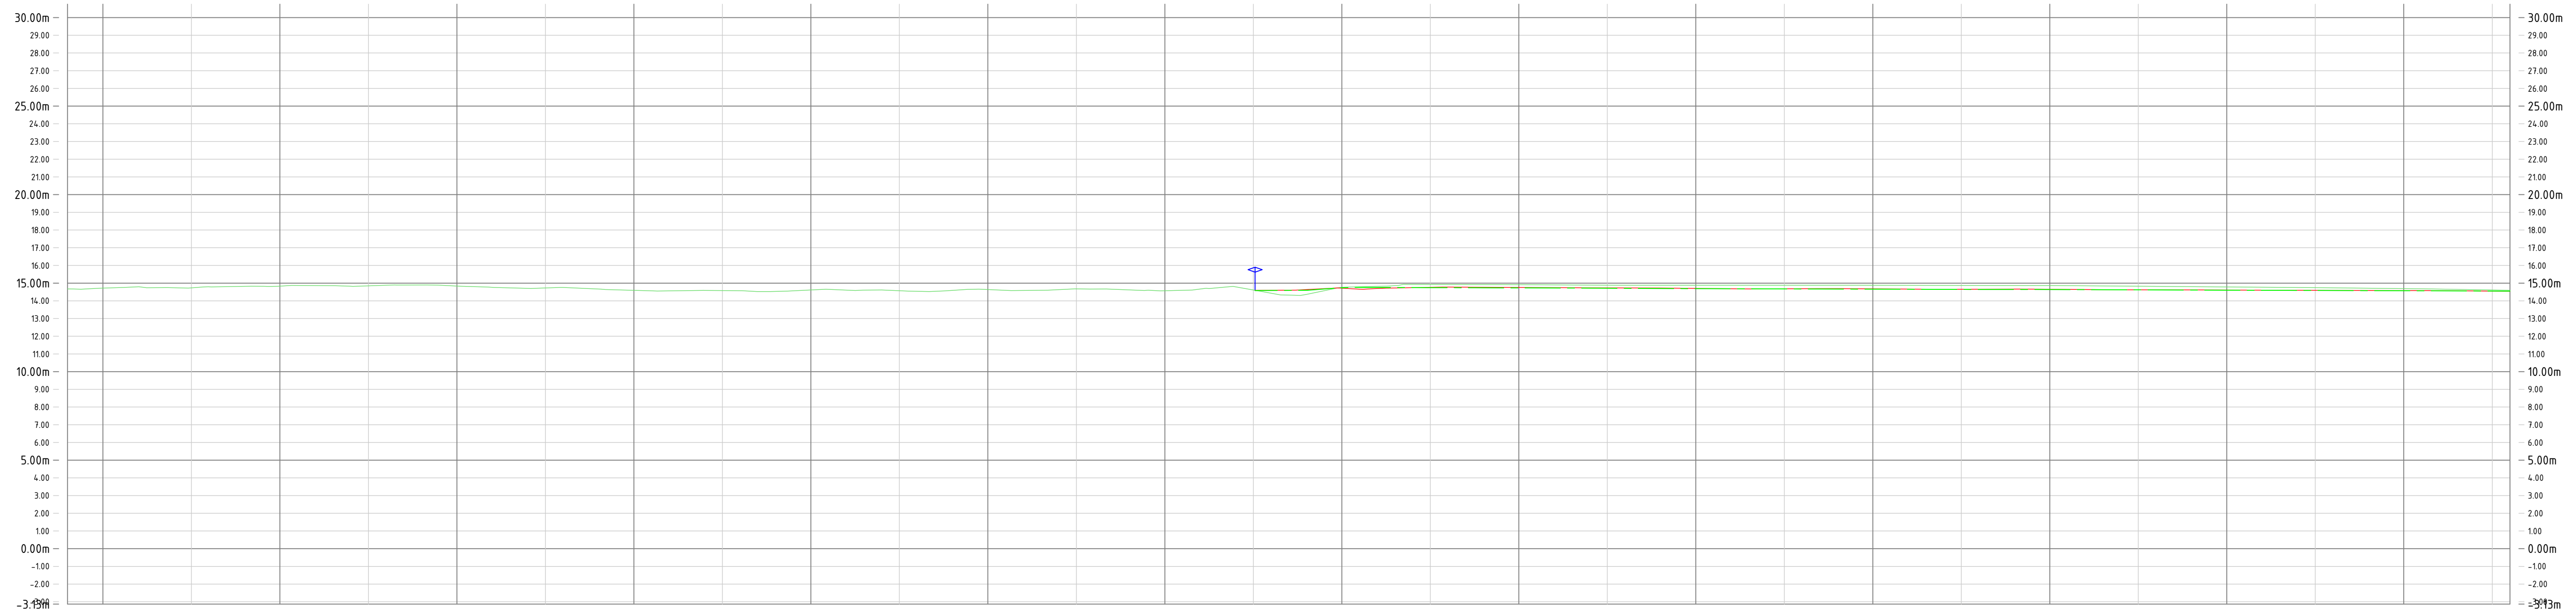

Horizontale schaal 1:200
 Verticale schaal 1:200
 PVW - 06-1.1.3-OMA-P3-2
 Lengteprofiel as ALM - 06-1.1.3-OMA-P3
 Metrerings 138.000 tot 276.000

Metreering	-0.138.00	-0.140.00	-0.145.00	-0.150.00	-0.155.00	-0.160.00	-0.165.00	-0.170.00	-0.175.00	-0.180.00	-0.185.00	-0.190.00	-0.195.00	-0.200.00	-0.205.00	-0.210.00	-0.215.00	-0.220.00	-0.225.00	-0.230.00	-0.235.00	-0.240.00	-0.245.00	-0.250.00	-0.255.00	-0.260.00	-0.265.00	-0.270.00	-0.275.00	-0.280.00
Ontwerp hoogte UO																14.74	14.75	14.73	14.71	14.69	14.67	14.66	14.65	14.64	14.59	14.60	14.58	14.57	14.55	14.55
Hoogte revisie																14.71	14.76	14.76	14.73	14.70	14.68	14.68	14.66	14.65	14.62	14.61	14.59	14.58	14.55	14.54
Hoogteverschil																-0.02	0.02	0.03	0.02	0.01	0.01	0.02	0.01	0.01	0.00	0.01	0.00	0.01	0.00	-0.01

versie: G	Datum: 26-05-2021	Get.: C. Oerlemans	Omschrijving: Verwerking opmerkingen VG-E-1004 - 20210204 dd 20-05-21
versie: F	Datum: 03-05-2021	Get.: B. Gasseling	Omschrijving: Verwerking opmerkingen VG-E-1004 - 20210204

Con.: C. Oerlemans	Vrij.: T. Rensen	Ver.: I. van Peer	Ver.: T. Rensen	Akk.: J. Janssen
d.d.:	d.d.:	d.d.:	d.d.:	d.d.:
par.:	par.:	par.:	par.:	par.:



Opdrachtgever
provincie limburg

Project : Gebiedsontwikkeling Ooijen - Wanssum


Fase : As-built

Onderwerp : Ontgrondingenvergunning
Oude Maasarm
Profielen

Objectnr. : 1.1.3	Objectnaam: Oude Maasarm	S D
Schaal : 1:200	Formaat : A3	
Contractnr.: ONT-2013-001	Bladnr. : 6 van 32	

DocumentID: 1503332-00579

Versie: G

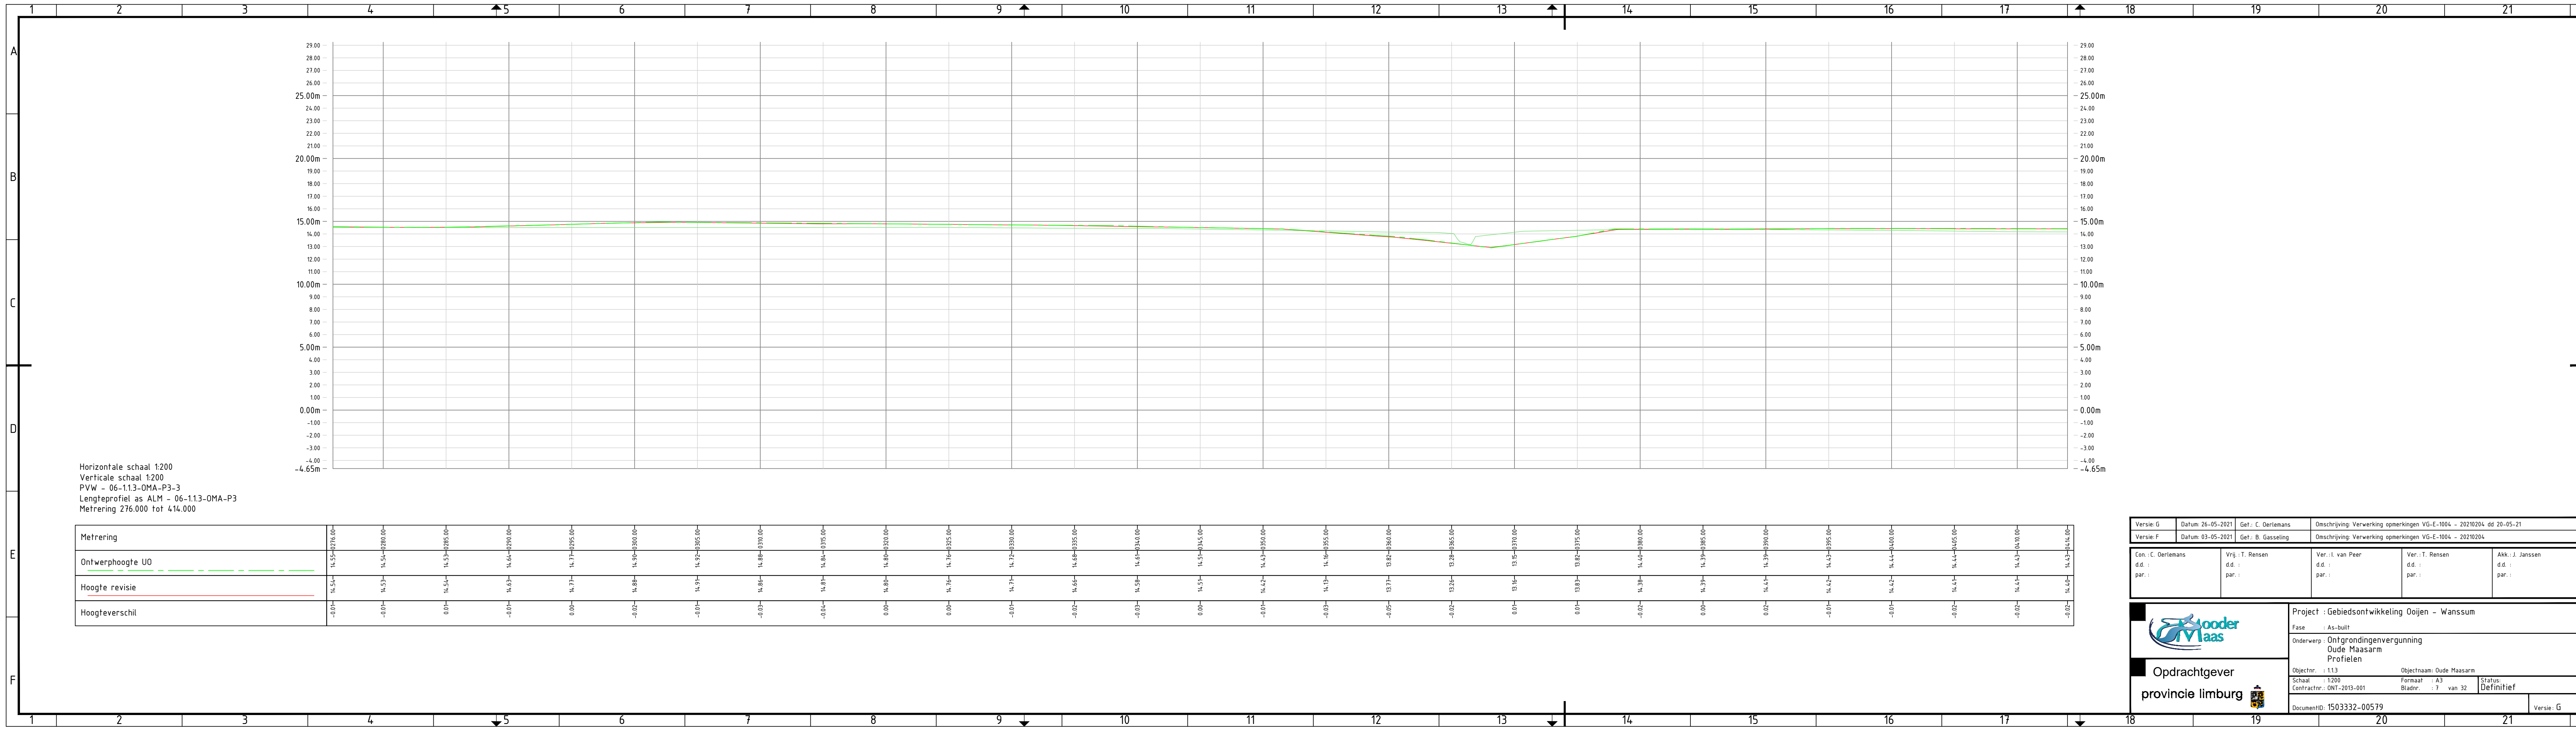

Versie: G
Datum: 26-05-2021
Get.: C. Oerlemans

Versie: F
Datum: 03-05-2021
Get.: B. Gasseling

Omschrijving: Verwerking opmerkingen VG-E-1004 - 20210204 dd 20-05-21
Omschrijving: Verwerking opmerkingen VG-E-1004 - 20210204

Con.: C. Oerlemans
d.d.:
par.:

Vrij.: T. Rensen
d.d.:
par.:

Ver.: L. van Peer
d.d.:
par.:

Ver.: T. Rensen
d.d.:
par.:

Akk.: J. Janssen
d.d.:
par.:

Opdrachtgever
provincie limburg

Project : Gebiedsontwikkeling Ooijen - Wanssum

Fase : As-built

Onderwerp : Ontgrondingenvergunning
Oude Maasarm
Profielen


Objectnr.: : 1.1.3
Schaal : 1:200
Contractnr.: ONT-2013-001

Objectnaam: Oude Maasarm
Formaat : A3
Bladnr.: 7 van 32

Status: Definitief

DocumentID: 1503332-00579

Versie: G

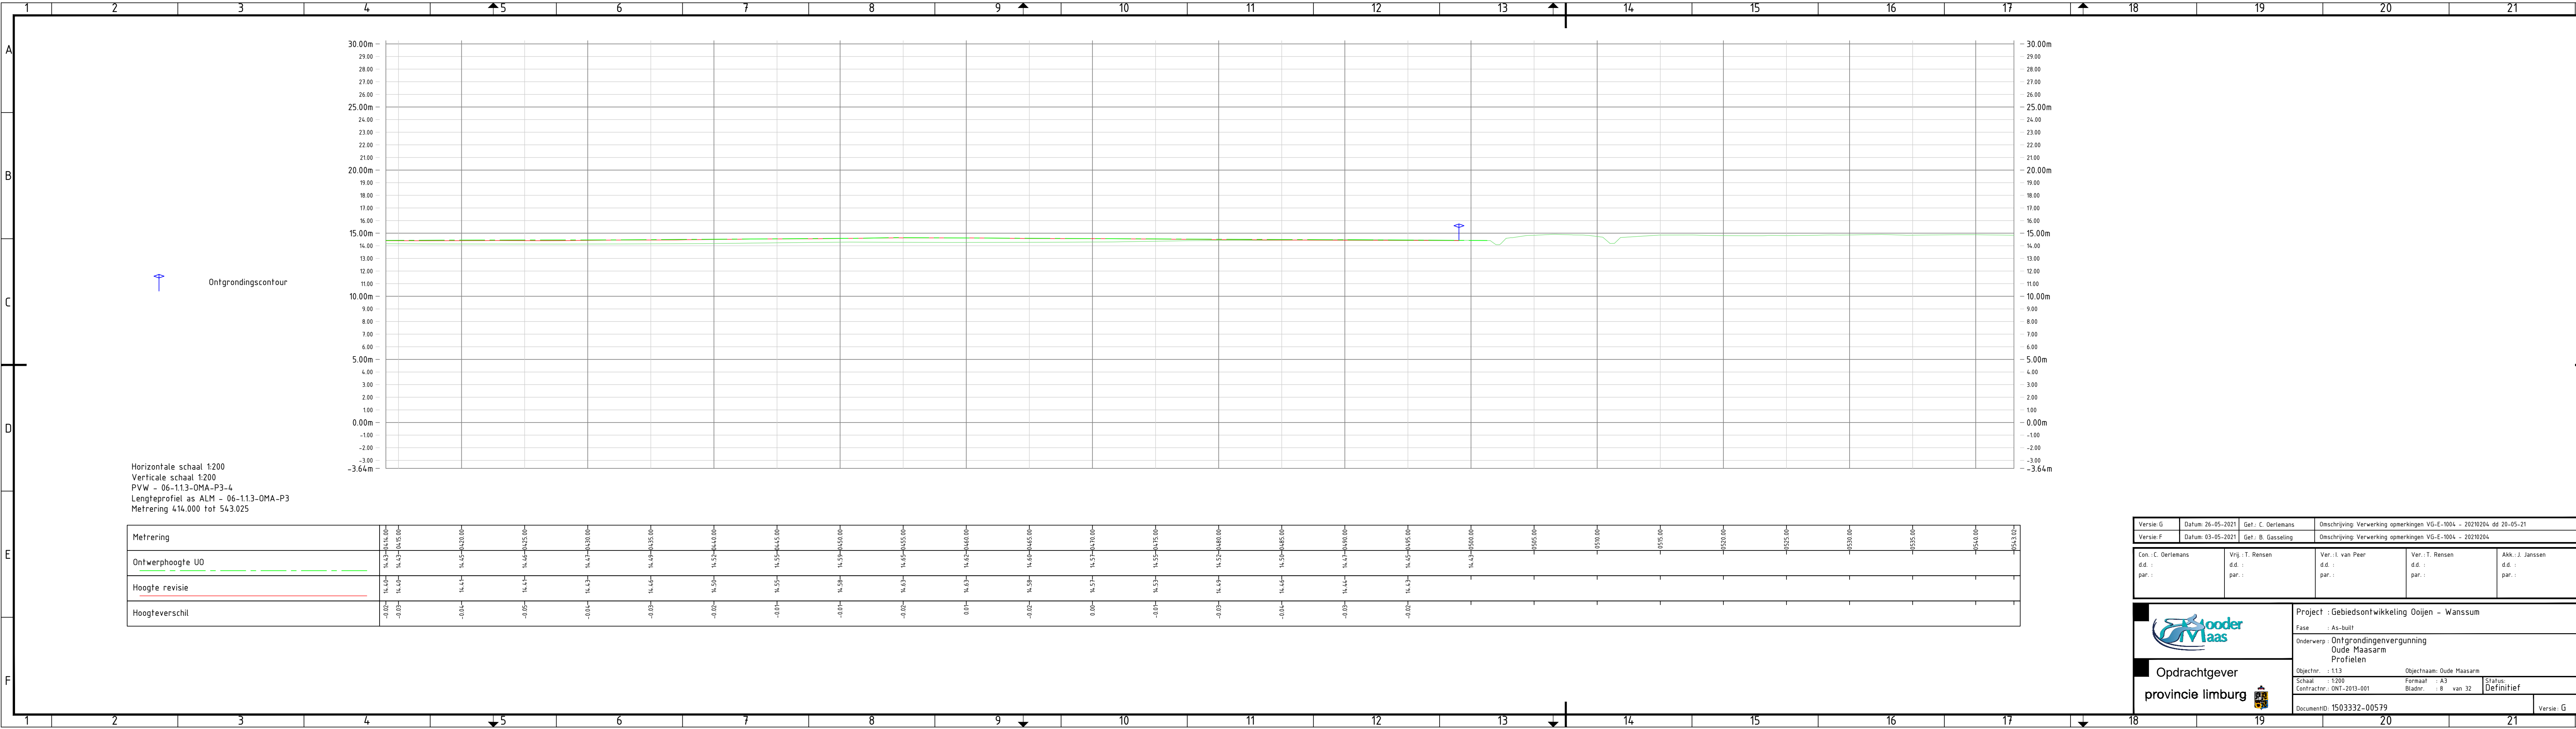

Versie: G
Datum: 26-05-2021
Get.: C. Oerlemans

Omschrijving: Verwerking opmerkingen VG-E-1004 - 20210204 dd 20-05-21

Versie: F
Datum: 03-05-2021
Get.: B. Gasseling

Omschrijving: Verwerking opmerkingen VG-E-1004 - 20210204

Con.: C. Oerlemans
d.d.:
par.:

Vrij.: T. Rensen
d.d.:
par.:

Ver.: L. van Peer
d.d.:
par.:

Ver.: T. Rensen
d.d.:
par.:

Akk.: J. Janssen
d.d.:
par.:



Opdrachtgever

provincie limburg



Project : Gebiedsontwikkeling Ooijen - Wanssum

Fase : As-built

Onderwerp : Ontgrondingenvergunning
Oude Maasarm
Profielen


Objectnr. : 1.1.3
Schaal : 1:200
Contractnr.: ONT-2013-001

Objectnaam: Oude Maasarm
Formaat : A3
Bladnr. : 8 van 32

Status: Definitief

DocumentID: 1503332-00579

Versie: G

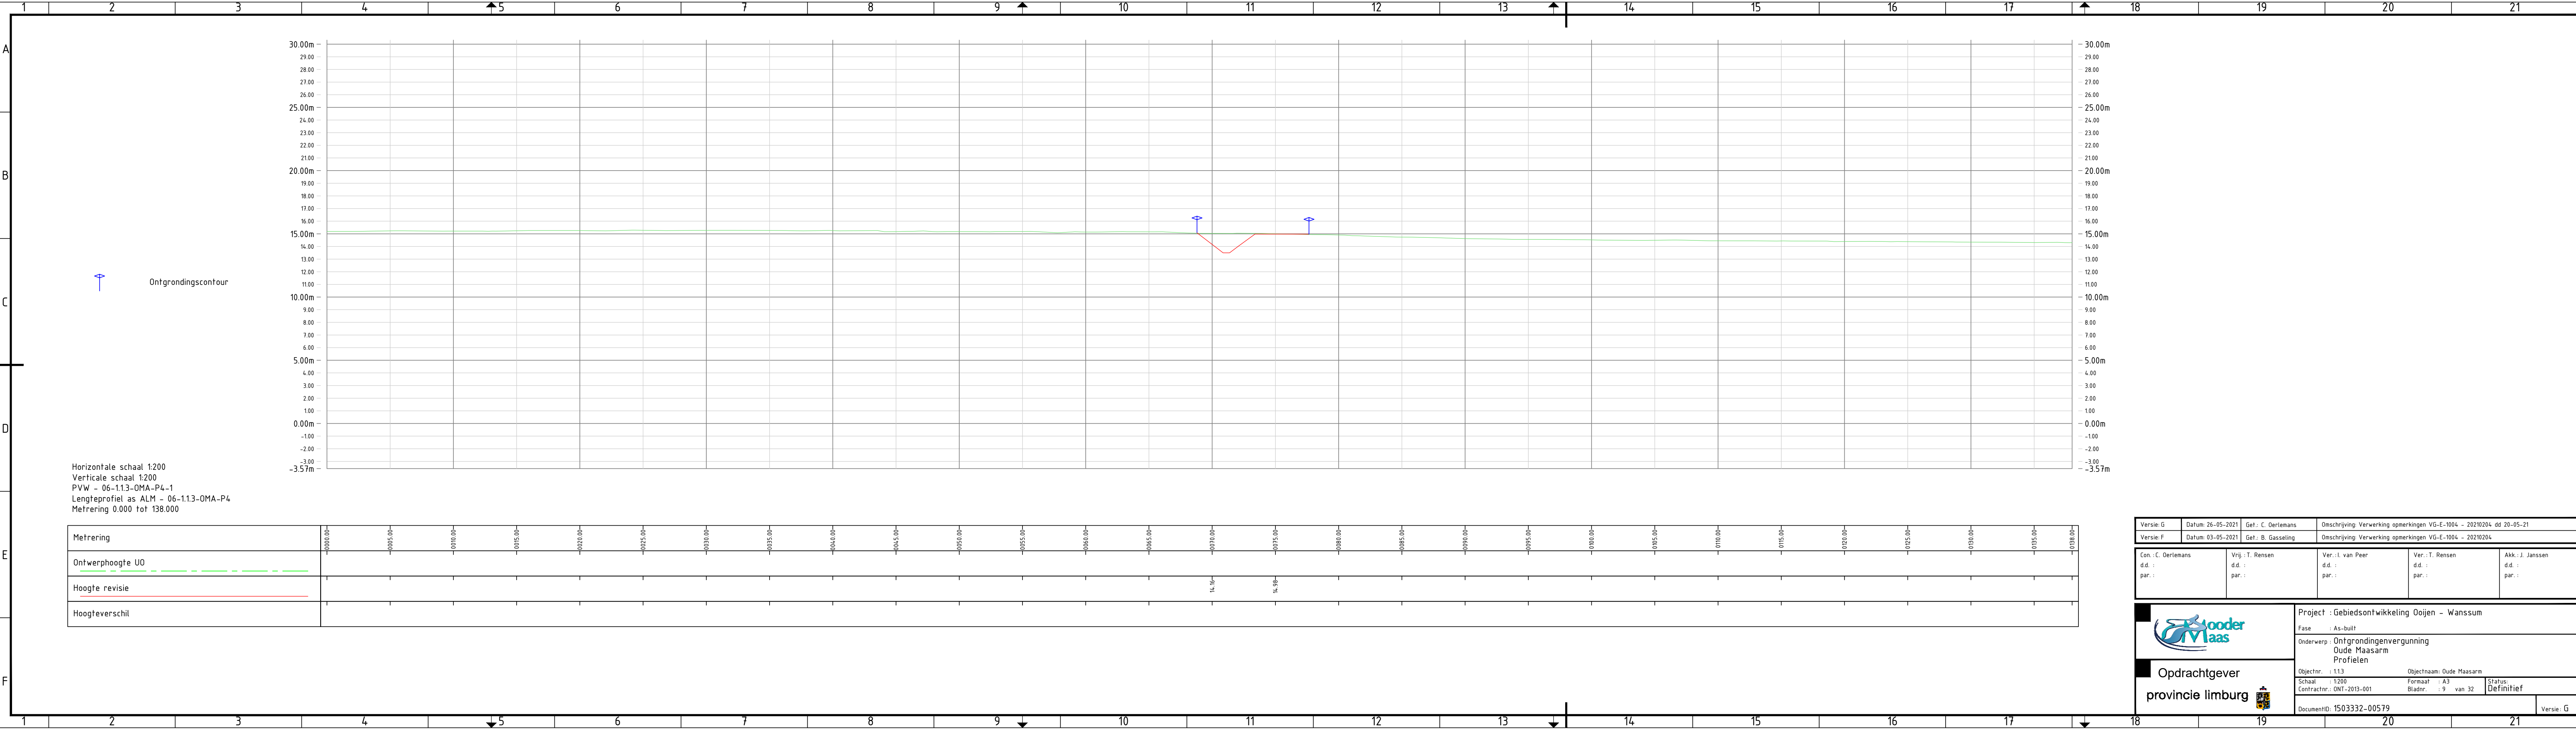

Versie: G	Datum: 26-05-2021	Get.: C. Oerlemans	Omschrijving: Verwerking opmerkingen VG-E-1004 - 20210204 dd 20-05-21
Versie: F	Datum: 03-05-2021	Get.: B. Gasseling	Omschrijving: Verwerking opmerkingen VG-E-1004 - 20210204

Con.: C. Oerlemans d.d.: par.:	Vrij.: T. Rensen d.d.: par.:	Ver.: L. van Peer d.d.: par.:	Ver.: T. Rensen d.d.: par.:	Akk.: J. Janssen d.d.: par.:
--------------------------------------	------------------------------------	-------------------------------------	-----------------------------------	------------------------------------



Opdrachtgever
provincie limburg

Project : Gebiedsontwikkeling Ooijen - Wanssum

Fase : As-built

Onderwerp : Ontgrondingenvergunning
Oude Maasarm
Profielen


Objectnr. : 1.13
Schaal : 1:200
Contractnr.: ONT-2013-001

Objectnaam: Oude Maasarm
Formaat : A3
Bladnr. : 9 van 32

Status: Definitief

DocumentID: 1503332-00579

Versie: G

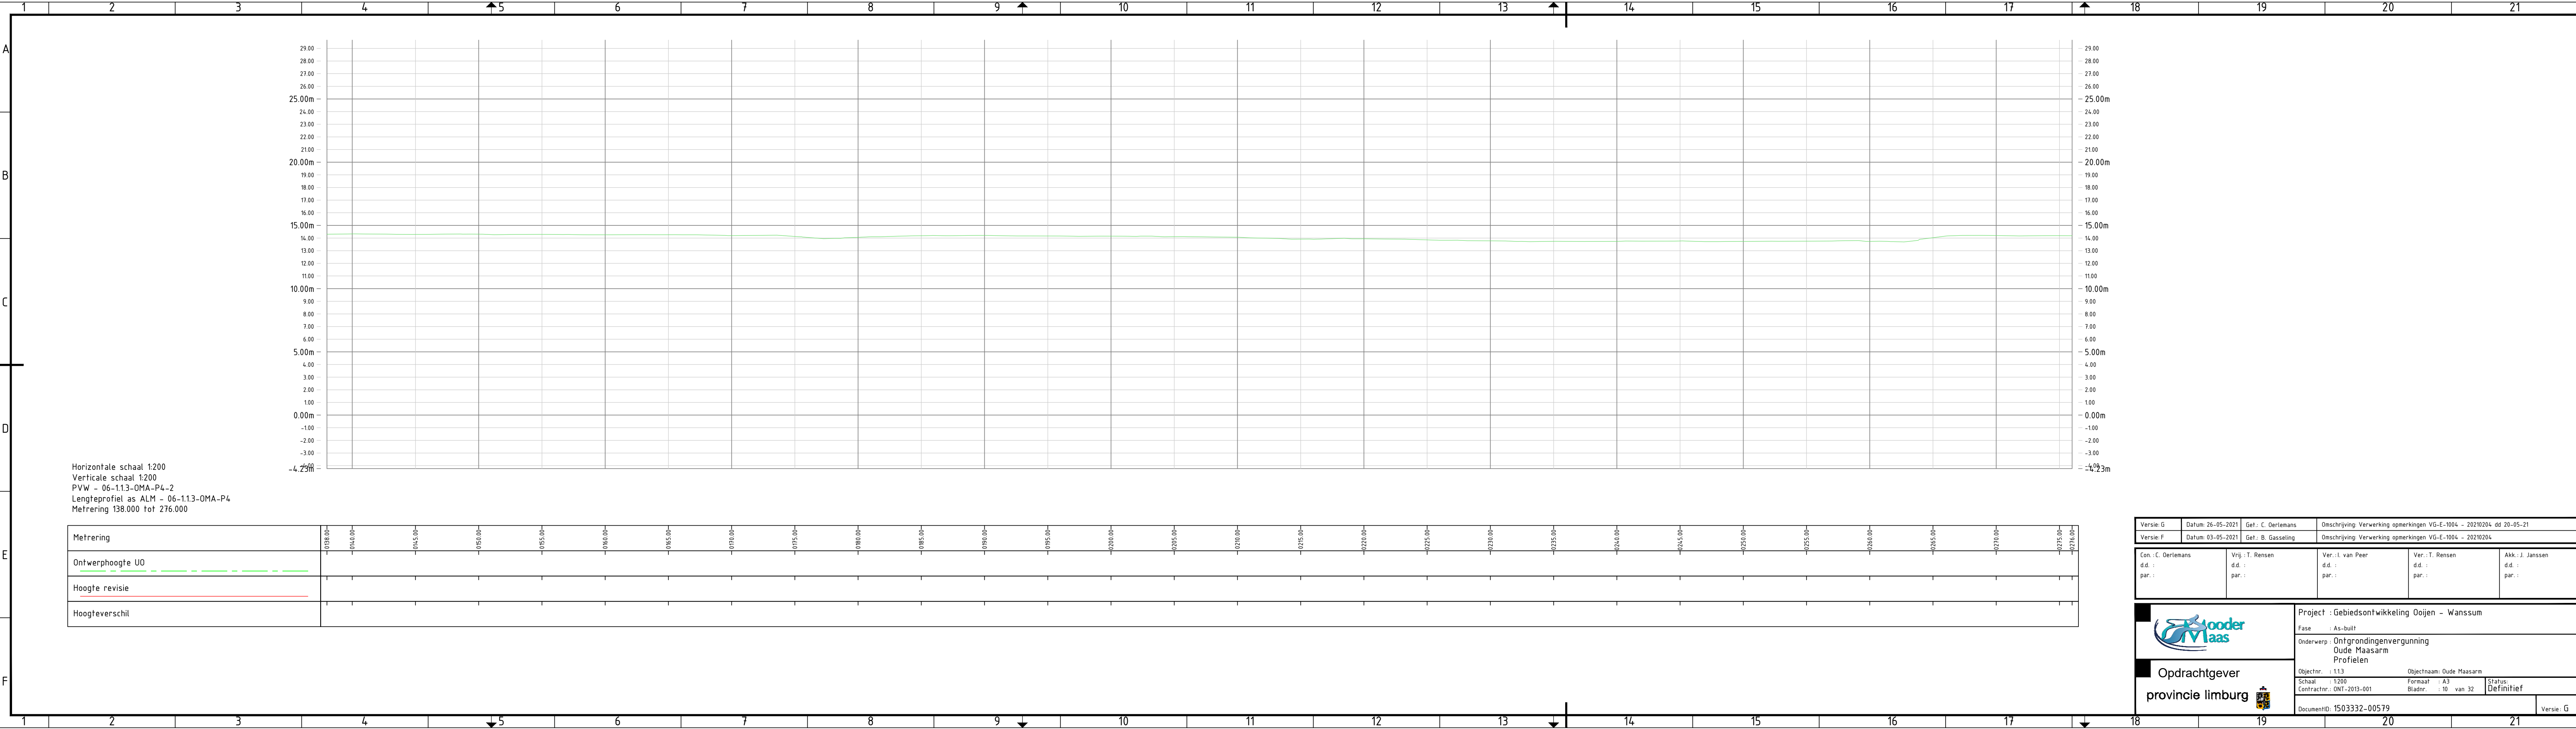

Ontwerphoogte UO																													
Hoogte revisie																													
Hoogteverschil																													

Versie: G	Datum: 26-05-2021	Get.: C. Oerlemans	Omschrijving: Verwerking opmerkingen VG-E-1004 - 20210204 dd 20-05-21
Versie: F	Datum: 03-05-2021	Get.: B. Gasseling	Omschrijving: Verwerking opmerkingen VG-E-1004 - 20210204

Con.: C. Oerlemans d.d.: par.:	Vrij.: T. Rensen d.d.: par.:	Ver.: L. van Peer d.d.: par.:	Ver.: T. Rensen d.d.: par.:	Akk.: J. Janssen d.d.: par.:
--------------------------------------	------------------------------------	-------------------------------------	-----------------------------------	------------------------------------

 Opdrachtgever provincie limburg	Project : Gebiedsontwikkeling Ooijen - Wanssum			
	Fase : As-built			
	Onderwerp : Ontgrondingenvergunning Oude Maasarm Profielen			
	Objectnr.: : 1.1.3	Objectnaam: Oude Maasarm		
	Schaal : 1:200	Formaat : A3	Status: Definitief	
Contractnr.: ONT-2013-001				Bladnr.: : 10 van 32
DocumentID: 1503332-00579				Versie: G



Horizontale schaal 1:200
 Verticale schaal 1:200
 PVW - 06-1.1.3-OMA-P4-3
 Lengteprofiel as ALM - 06-1.1.3-OMA-P4
 Metrerings 276.000 tot 414.000

versie: G	Datum: 26-05-2021	Get.: C. Oerlemans	Omschrijving: Verwerking opmerkingen VG-E-1004 - 20210204 dd 20-05-21
versie: F	Datum: 03-05-2021	Get.: B. Gasseling	Omschrijving: Verwerking opmerkingen VG-E-1004 - 20210204

Con.: C. Oerlemans	Vrij.: T. Rensen	Ver.: I. van Peer	Ver.: T. Rensen	Akk.: J. Janssen
d.d.:	d.d.:	d.d.:	d.d.:	d.d.:
par.:	par.:	par.:	par.:	par.:



Opdrachtgever



provincie limburg

Project : Gebiedsontwikkeling Ooijen - Wanssum

Fase : As-built


Onderwerp : Ontgrondingenvergunning
Oude Maasarm
Profielen

Objectnr. : 1.1.3 Objectnaam: Oude Maasarm

Schaal : 1:200	Formaat : A3	Status
Contractnr.: ONT-2013-001	Bladnr. : 11 van 32	Defin



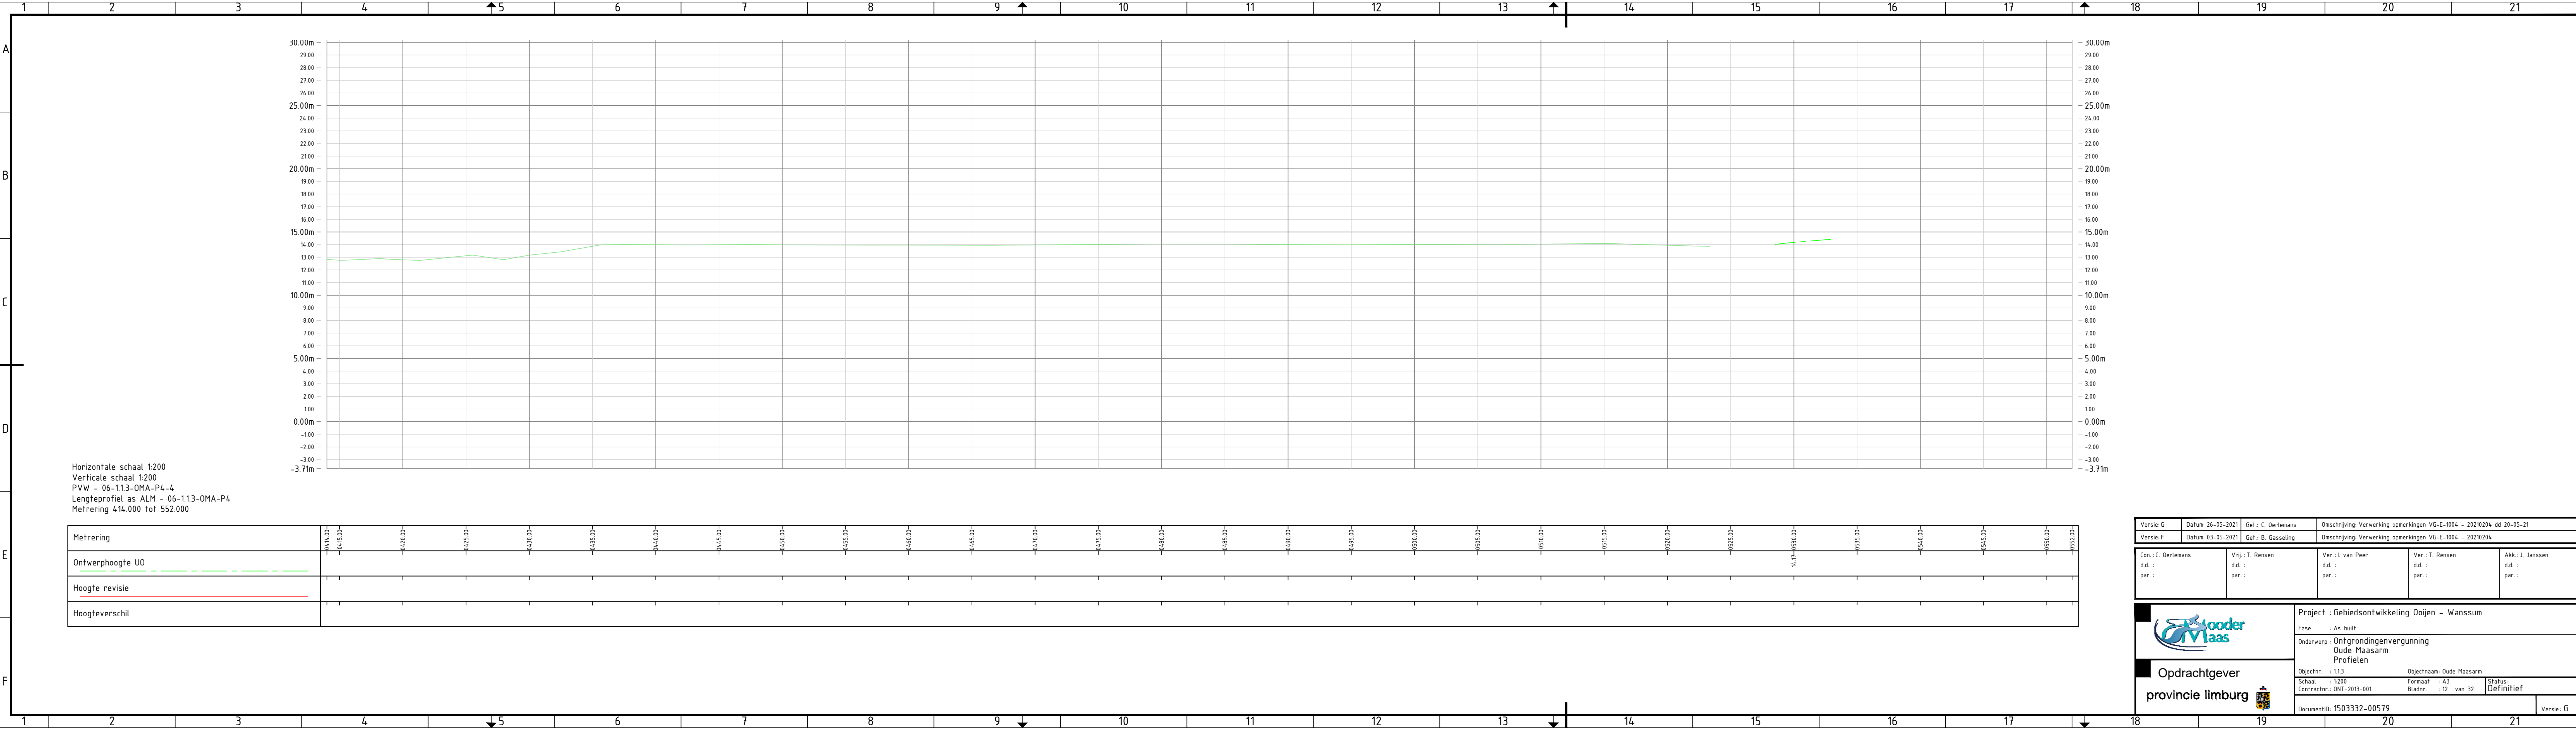

Horizontale schaal 1:200
Verticale schaal 1:200
PVW - 06-1.1.3-OMA-P4-4
Lengteprofiel as ALM - 06-1.1.3-OMA-P4
Metrering 414.000 tot 552.000


Versie: G	Datum: 26-05-2021	Get.: C. Oerlemans	Omschrijving: Verwerking opmerkingen VG-E-1004 - 20210204 dd 20-05-21	
Versie: F	Datum: 03-05-2021	Get.: B. Gasseling	Omschrijving: Verwerking opmerkingen VG-E-1004 - 20210204	


Con.: C. Oerlemans d.d.: par.:	Vrij.: T. Rensen d.d.: par.:	Ver.: L. van Peer d.d.: par.:	Ver.: T. Rensen d.d.: par.:	Akk.: J. Janssen d.d.: par.:
--------------------------------------	------------------------------------	-------------------------------------	-----------------------------------	------------------------------------



Opdrachtgever
provincie limburg

Project : Gebiedsontwikkeling Ooijen - Wanssum		
Fase : As-built		
Onderwerp : Ontgrondingenvergunning Oude Maasarm Profielen		
Objectnr. : 1.1.3	Objectnaam: Oude Maasarm	
Schaal : 1:200	Formaat : A3	Status: Definitief
Contractnr.: ONT-2013-001		Bladnr. : 12 van 32
DocumentID: 1503332-00579		Versie: G

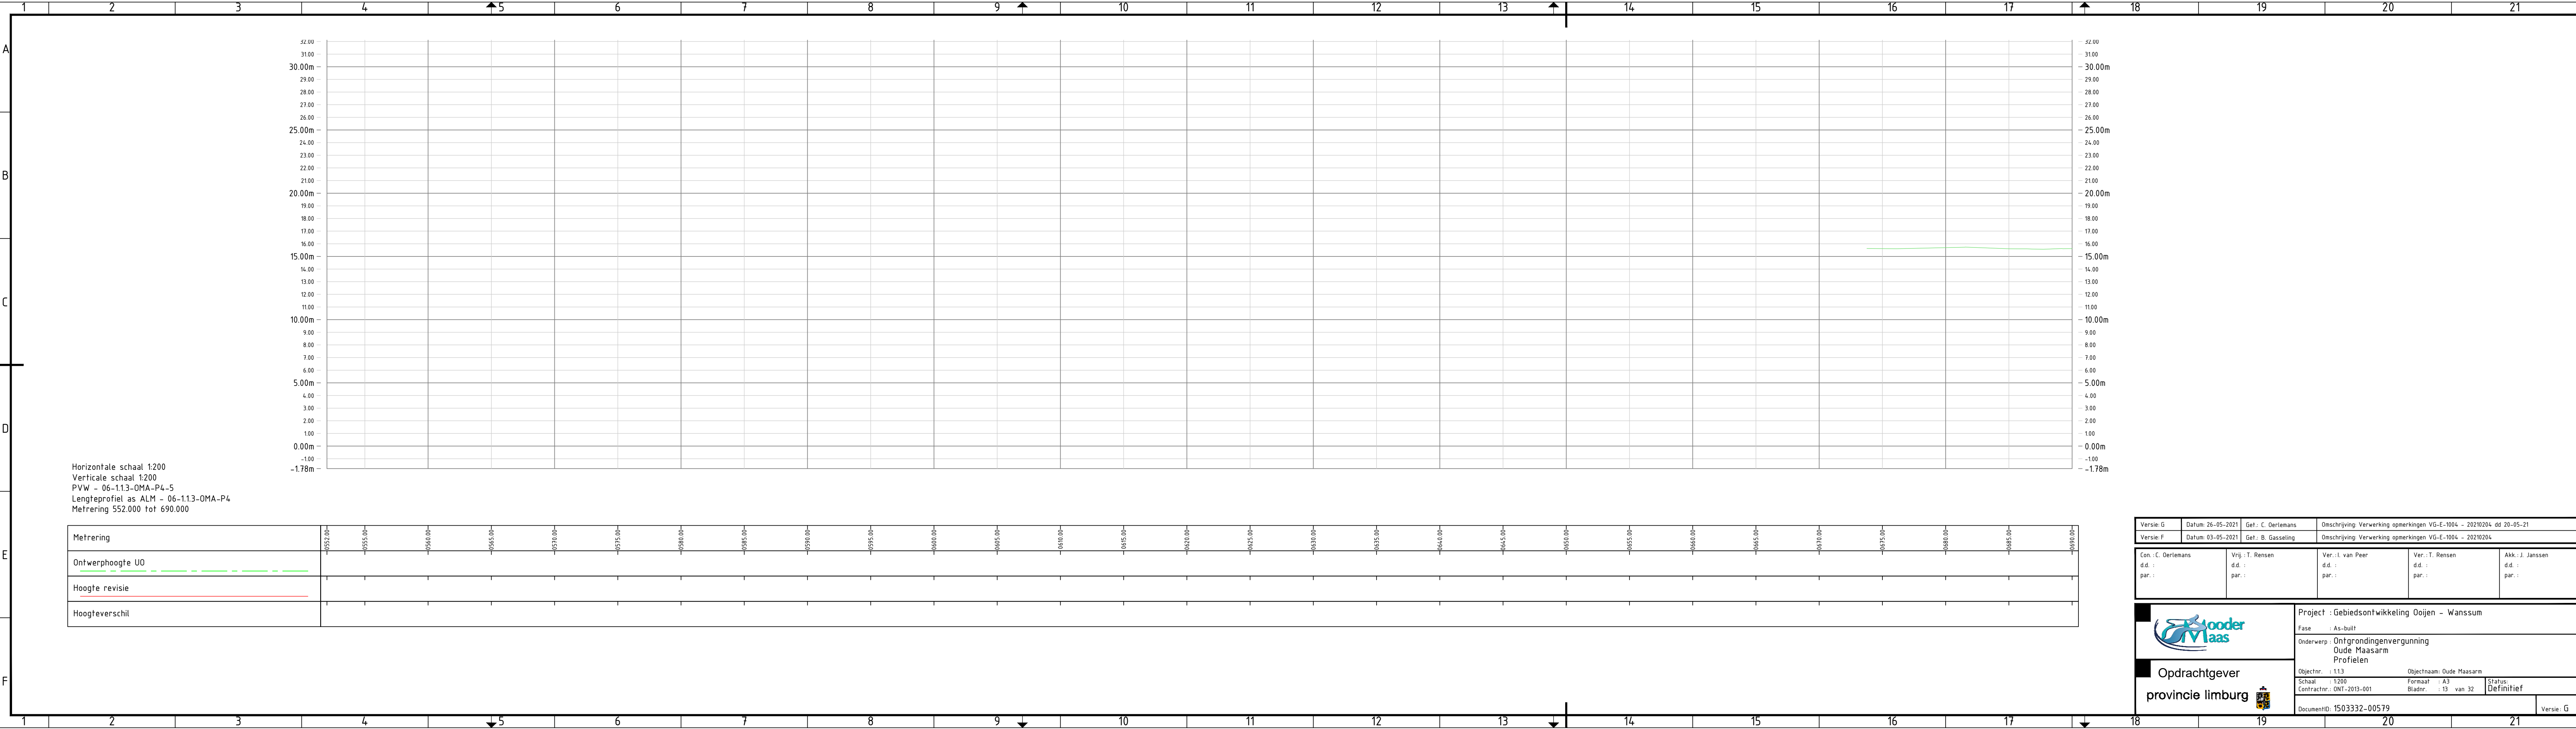

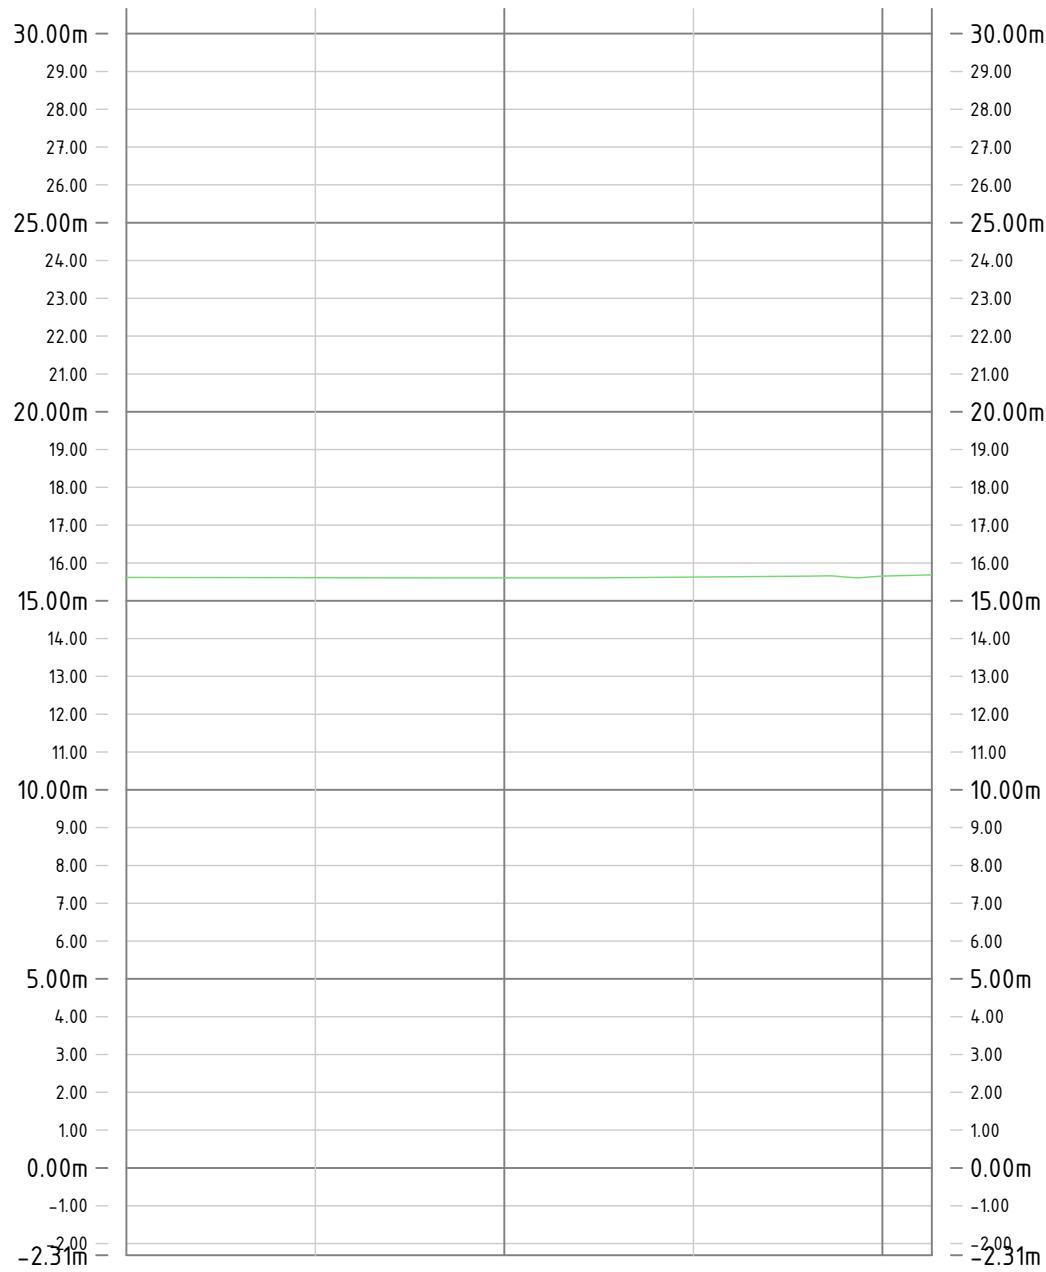

Horizontale schaal 1:200
 Verticale schaal 1:200
 PVW - 06-1.1.3-OMA-P4-6
 Lengteprofiel as ALM - 06-1.1.3-OMA-P4
 Metrereng 690.000 tot 711.311

Metreering	-0650.00	-0655.00	-0700.00	-0705.00	-0710.00	-0715.00
Ontwerphoogte UO						
Hoogte revisie						
Hoogteverschil						

Versie: G Datum: 26-05-2021 Get.: C. Oerlemans	Omschrijving: Verwerking opmerkingen VG-E-1004 - 20210204 dd 20-05-21
Versie: F Datum: 03-05-2021 Get.: B. Gasseling	Omschrijving: Verwerking opmerkingen VG-E-1004 - 20210204


Con.: C. Oerlemans d.d.: par.:	Vrij.: T. Rensen d.d.: par.:	Ver.: I. van Peer d.d.: par.:	Ver.: T. Rensen d.d.: par.:	Akk.: J. Janssen d.d.: par.:
--------------------------------------	------------------------------------	-------------------------------------	-----------------------------------	------------------------------------



Opdrachtgever
provincie limburg



Project : Gebiedsontwikkeling Ooijen - Wanssum			
Fase : As-built			
Onderwerp : Ontgrondingenvergunning Oude Maasarm Profielen			
Objectnr. : 113	Objectnaam: Oude Maasarm		
Schaal : 1:200	Formaaf : A3	Status:	
Contractnr.: 201-2013-001	Bladnr. : 14 van 32	Definitief	
DocumentId: 1503332-00579			Versie: G

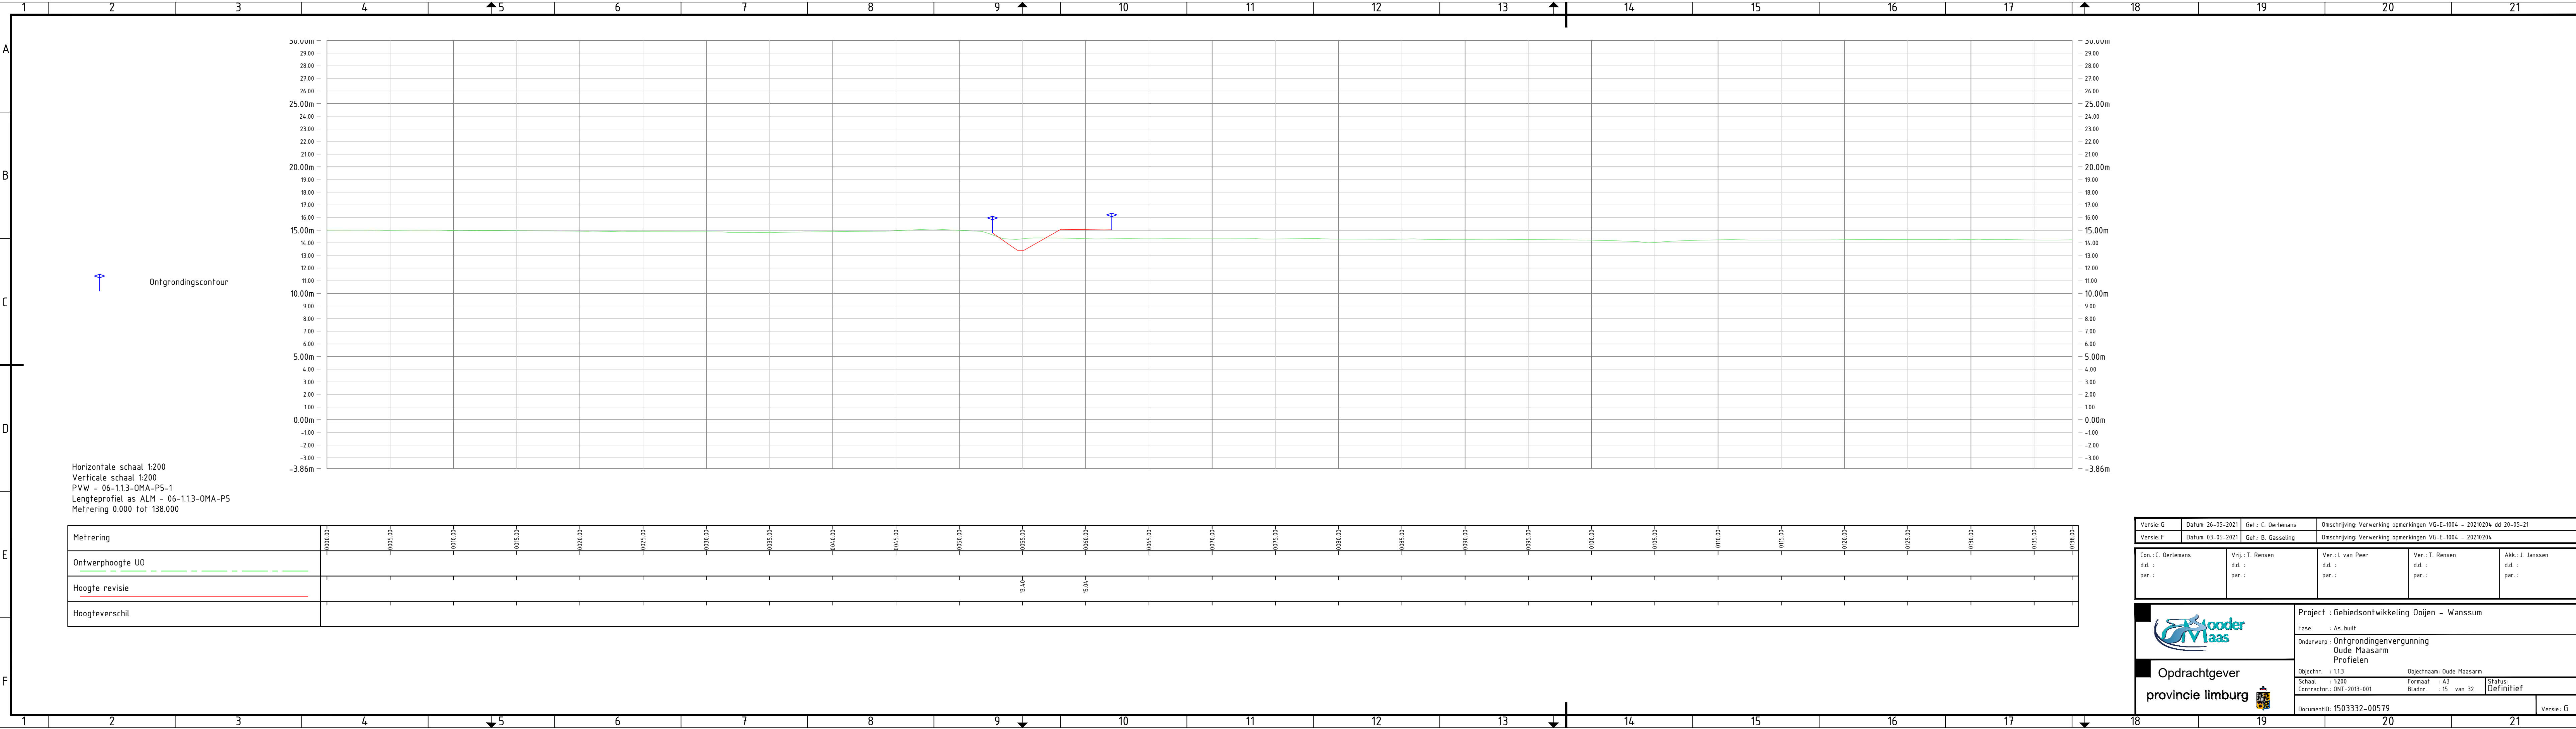

Horizontale schaal 1:200
Verticale schaal 1:200
PVW - 06-1.1.3-OMA-P5-1
Lengteprofiel as ALM - 06-1.1.3-OMA-P5
Metrering 0.000 tot 138.000

Metrering	0.000.00	0.005.00	0.010.00	0.015.00	0.020.00	0.025.00	0.030.00	0.035.00	0.040.00	0.045.00	0.050.00	0.055.00	0.060.00	0.065.00	0.070.00	0.075.00	0.080.00	0.085.00	0.090.00	0.095.00	0.100.00	0.105.00	0.110.00	0.115.00	0.120.00	0.125.00	0.130.00	0.135.00	0.138.00		
Ontwerphoogte UO																															
Hoogte revisie																															
Hoogteverschil																															

Versie: G	Datum: 26-05-2021	Get.: C. Oerlemans	Omschrijving: Verwerking opmerkingen VG-E-1004 - 20210204 dd 20-05-21
Versie: F	Datum: 03-05-2021	Get.: B. Gasseling	Omschrijving: Verwerking opmerkingen VG-E-1004 - 20210204

Con.: C. Oerlemans d.d.: par.:	Vrij.: T. Rensen d.d.: par.:	Ver.: L. van Peer d.d.: par.:	Ver.: T. Rensen d.d.: par.:	Akk.: J. Janssen d.d.: par.:
--------------------------------------	------------------------------------	-------------------------------------	-----------------------------------	------------------------------------



Opdrachtgever
provincie limburg

Project : Gebiedsontwikkeling Ooijen - Wanssum


Fase : As-built

Onderwerp : Ontgrondingenvergunning
Oude Maasarm
Profielen

Objectnr.: 1.1.3	Objectnaam: Oude Maasarm	
Schaal : 1:200	Formaat : A3	Status: Definitief
Contractnr.: ONT-2013-001	Bladnr.: 15 van 32	

DocumentID: 1503332-00579

Versie: G

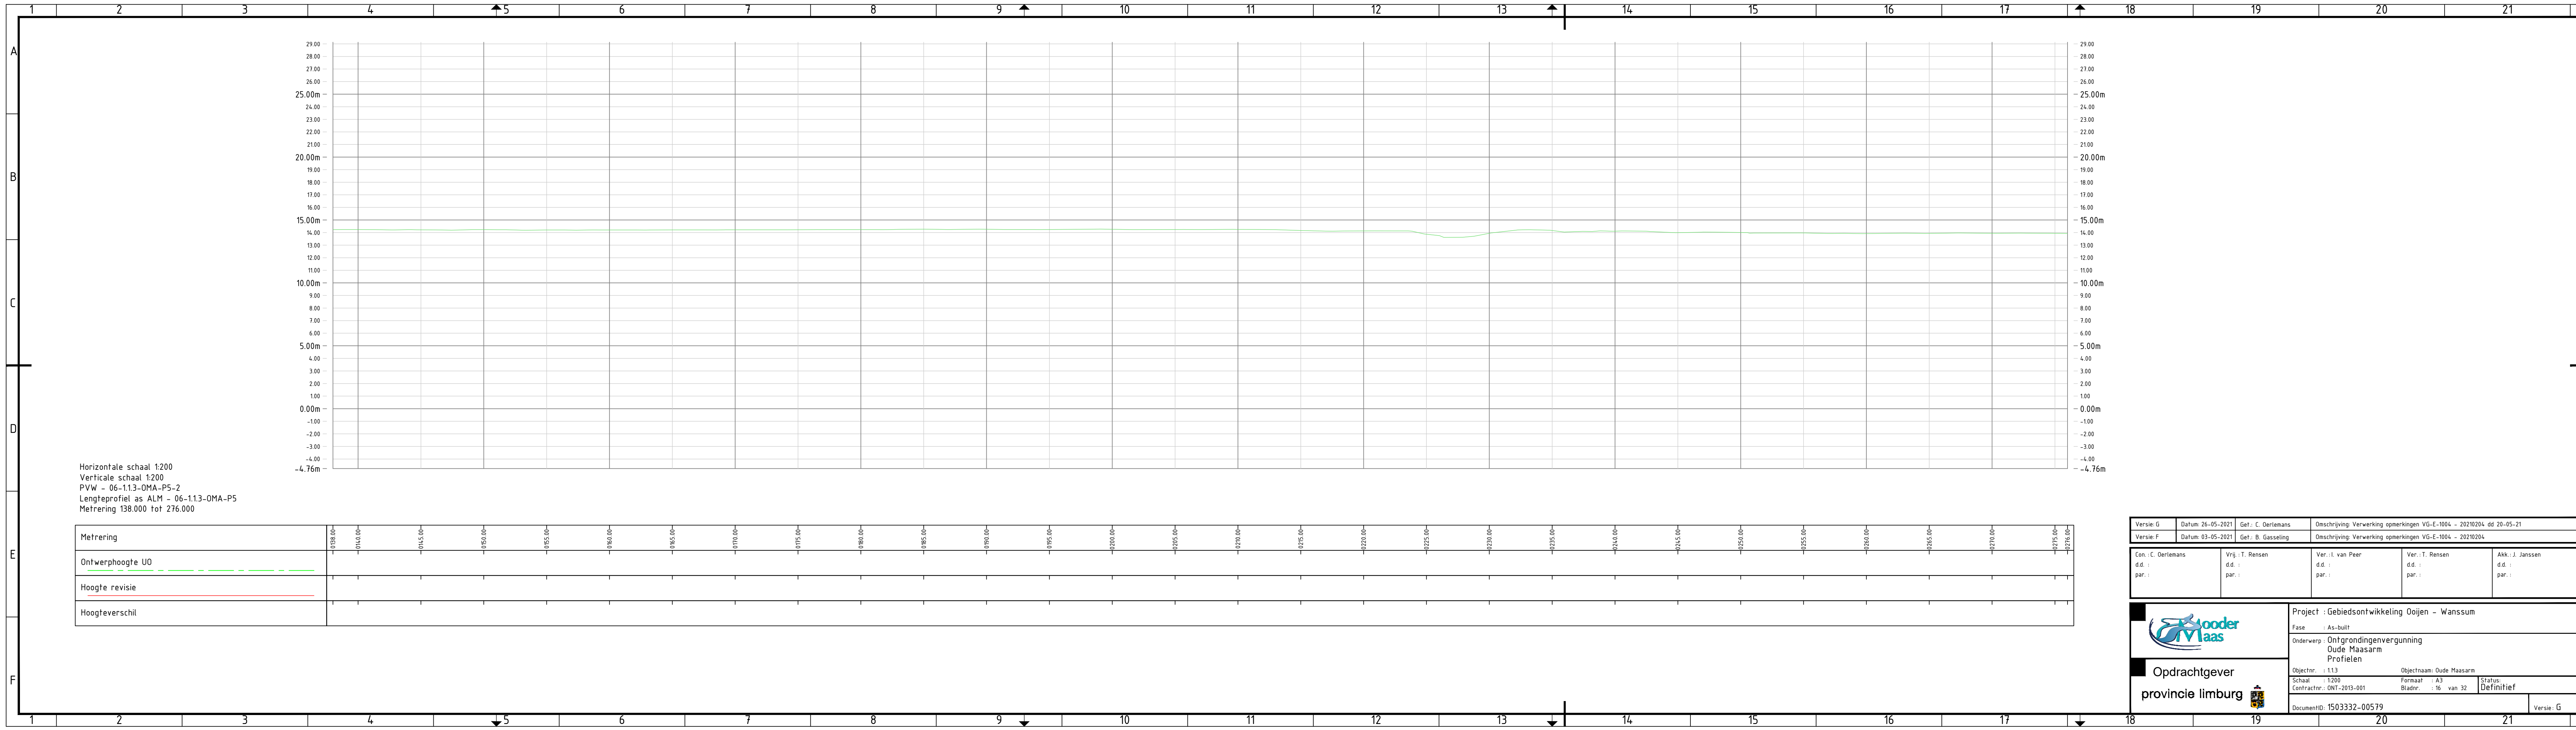

Horizontale schaal 1:200

Verticale schaal 1:200

PVW - 06-1.1.3-OMA-P5-2

Lengteprofiel as ALM - 06-1.1.3-OMA-P5

Metrering 138.000 tot 276.000

Metrering

038.00

040.00

045.00

050.00

Ontwerphoogte UO

Hoogte revisie

Hoogteverschil

Versie: G

Datum: 26-05-2021

Get.: C. Oerlemans

Omschrijving: Verwerking opmerkingen VG-E-1004 - 20210204 dd 20-05-21

Versie: F

Datum: 03-05-2021

Get.: B. Gasseling

Omschrijving: Verwerking opmerkingen VG-E-1004 - 20210204

Con.: C. Oerlemans

dd.:

par.:

Vrij.: T. Rensen

dd.:

par.:

Ver.: L. van Peer

dd.:

par.:

Ver.: T. Rensen

dd.:

par.:

Akk.: J. Janssen

dd.:

par.:

Logo

Opdrachtgever

provincie limburg

DocumentID: 1503332-00579

Versie: G

Project : Gebiedsontwikkeling Ooijen - Wanssum

Fase : As-built

Onderwerp : Ontgrondingenvergunning Oude Maasarm Profielen

Objectnr.: : 1.1.3

Schaal : 1:200


Contractnr.: ONT-2013-001

Objectnaam: Oude Maasarm

Formaat : A3

Bladnr.: : 16 van 32

Status: Definitief

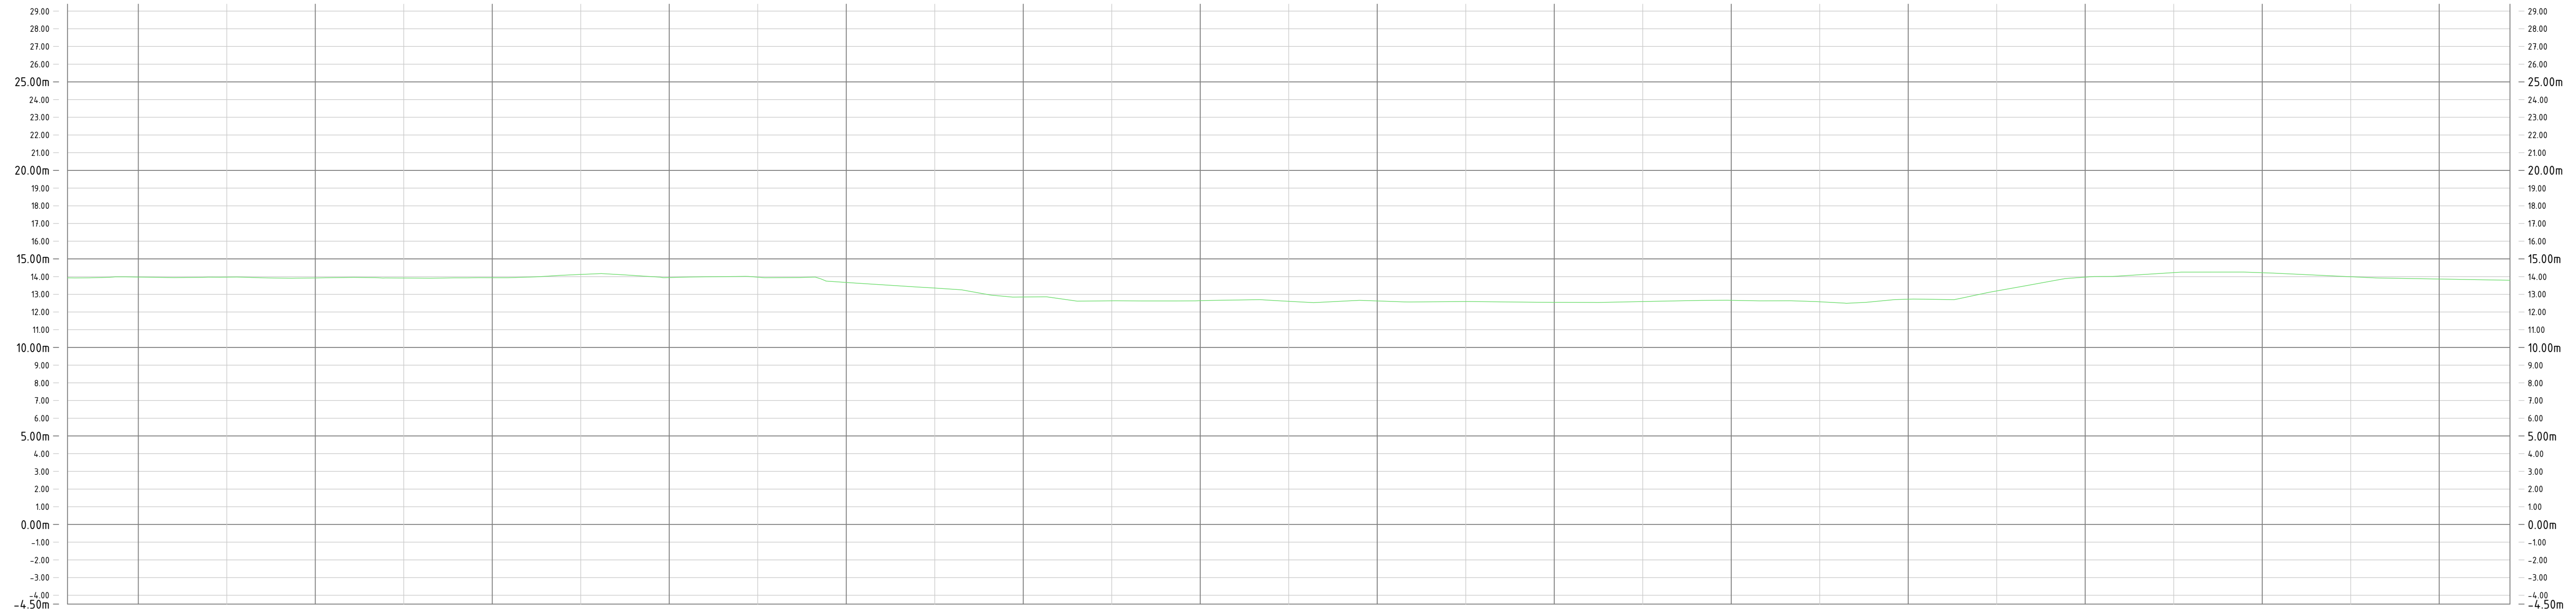

Horizontale schaal 1:200
 Verticale schaal 1:200
 PVW - 06-1.1.3-OMA-P5-3
 Lengteprofiel as ALM - 06-1.1.3-OMA-P5
 Metrerings 276.000 tot 414.000

versie: G	Datum: 26-05-2021	Get.: C. Oerlemans	Omschrijving: Verwerking opmerkingen VG-E-1004 - 20210204 dd 20-05-21
versie: F	Datum: 03-05-2021	Get.: B. Gasseling	Omschrijving: Verwerking opmerkingen VG-E-1004 - 20210204

Con.: C. Oerlemans	Vrij.: T. Rensen	Ver.: I. van Peer	Ver.: T. Rensen	Akk.: J. Janssen
d.d.:	d.d.:	d.d.:	d.d.:	d.d.:
par.:	par.:	par.:	par.:	par.:

Opdrachtgever



provincie limburg

Project : Gebiedsontwikkeling Ooijen - Wanssum

Fase : As-built


Onderwerp : Ontgrondingenvergunning
Oude Maasarm
Profielen

Objectnr. : 1.13 Objectnaam: Oude Maasarm

Schaal : 1:200	Formaat : A3	Status:
Contractnr.: ONT-2013-001	Bladnr. : 17 van 32	Definitie

DocumentID: 1503332-00579

Versie: G

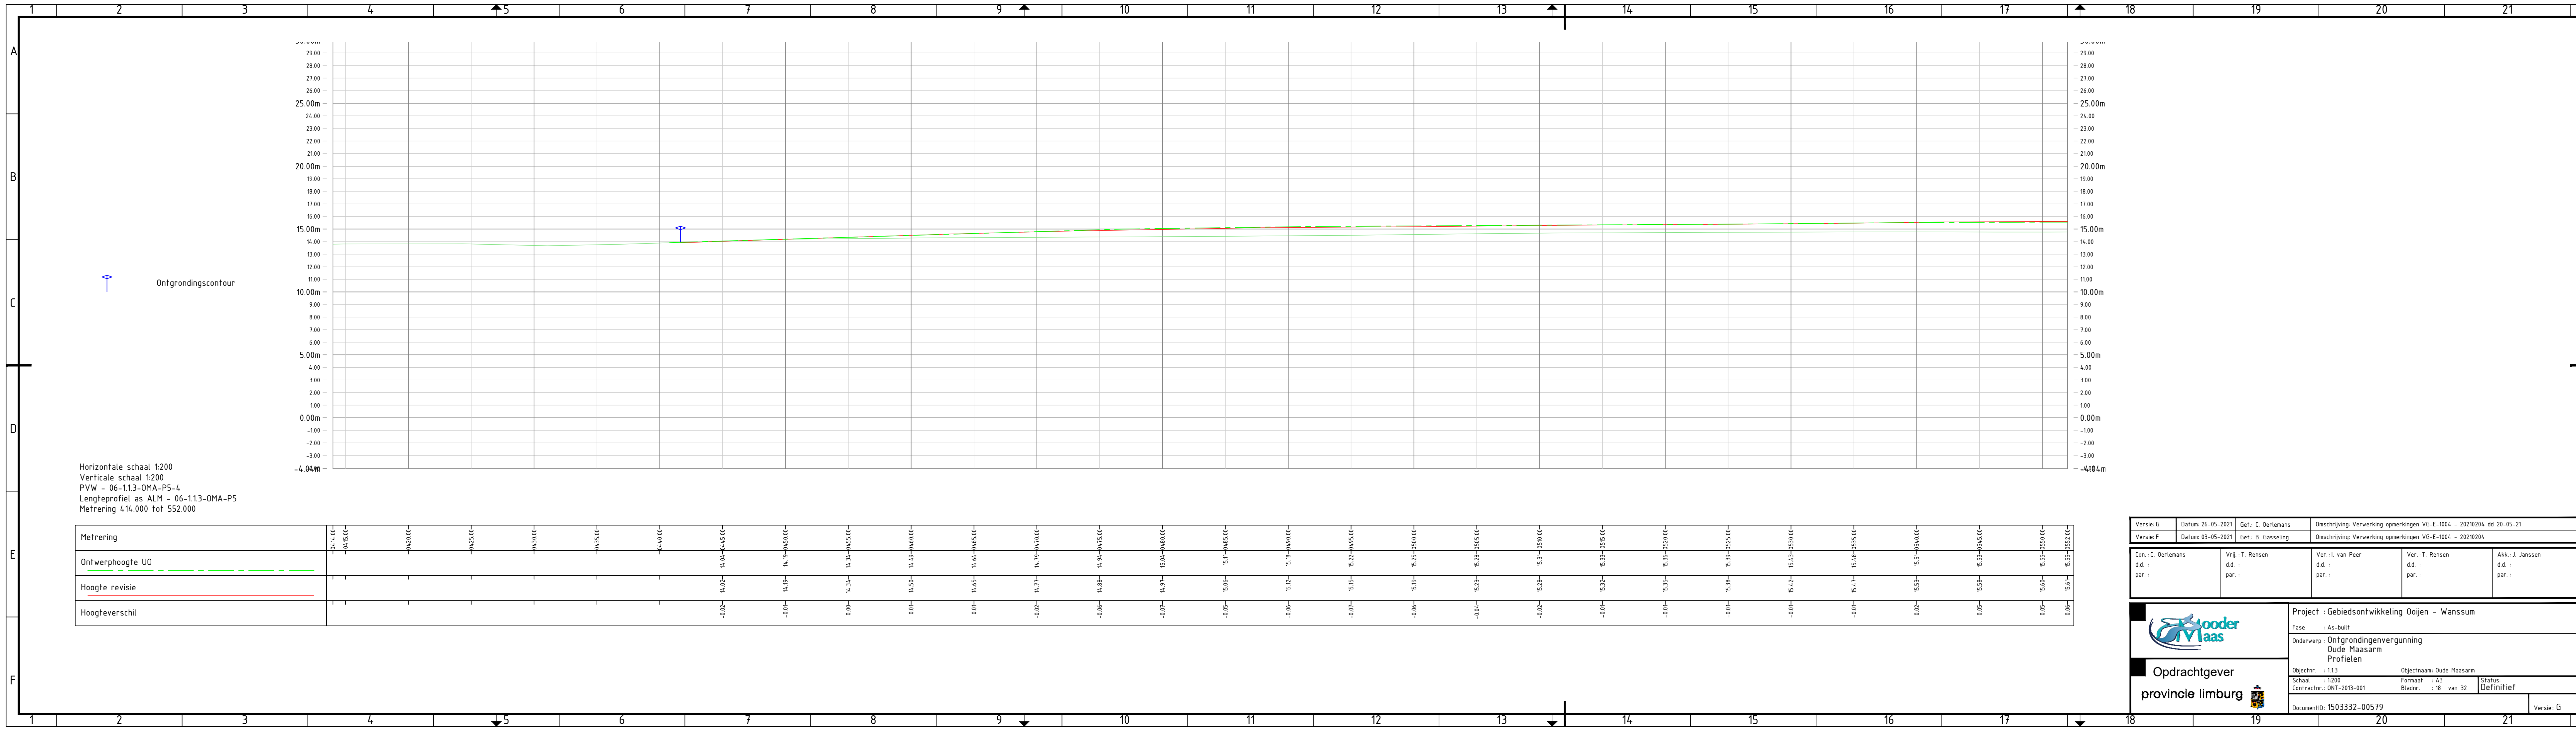

Versie: G
Datum: 26-05-2021
Con.: C. Oerlemans
d.d.:
par.:

Get.: C. Oerlemans
Datum: 03-05-2021
Vrij.: T. Rensen
d.d.:
par.:

Omschrijving: Verwerking opmerkingen VG-E-1004 - 20210204 dd 20-05-21
Get.: B. Gasseling
Ver.: I. van Peer
d.d.:
par.:

Omschrijving: Verwerking opmerkingen VG-E-1004 - 20210204
Ver.: T. Rensen
d.d.:
par.:

Akk.: J. Janssen
d.d.:
par.:

Opdrachtgever

provincie limburg

Logo

Project : Gebiedsontwikkeling Ooijen - Wanssum

Fase : As-built

Onderwerp : Ontgrondingenvergunning
Oude Maasarm
Profielen


Objectnr. : 1.1.3
Schaal : 1:200
Contractnr.: ONT-2013-001

Objectnaam: Oude Maasarm
Formaat : A3
Bladnr. : 18 van 32

Status: Definitief


DocumentID: 1503332-00579

Versie: G

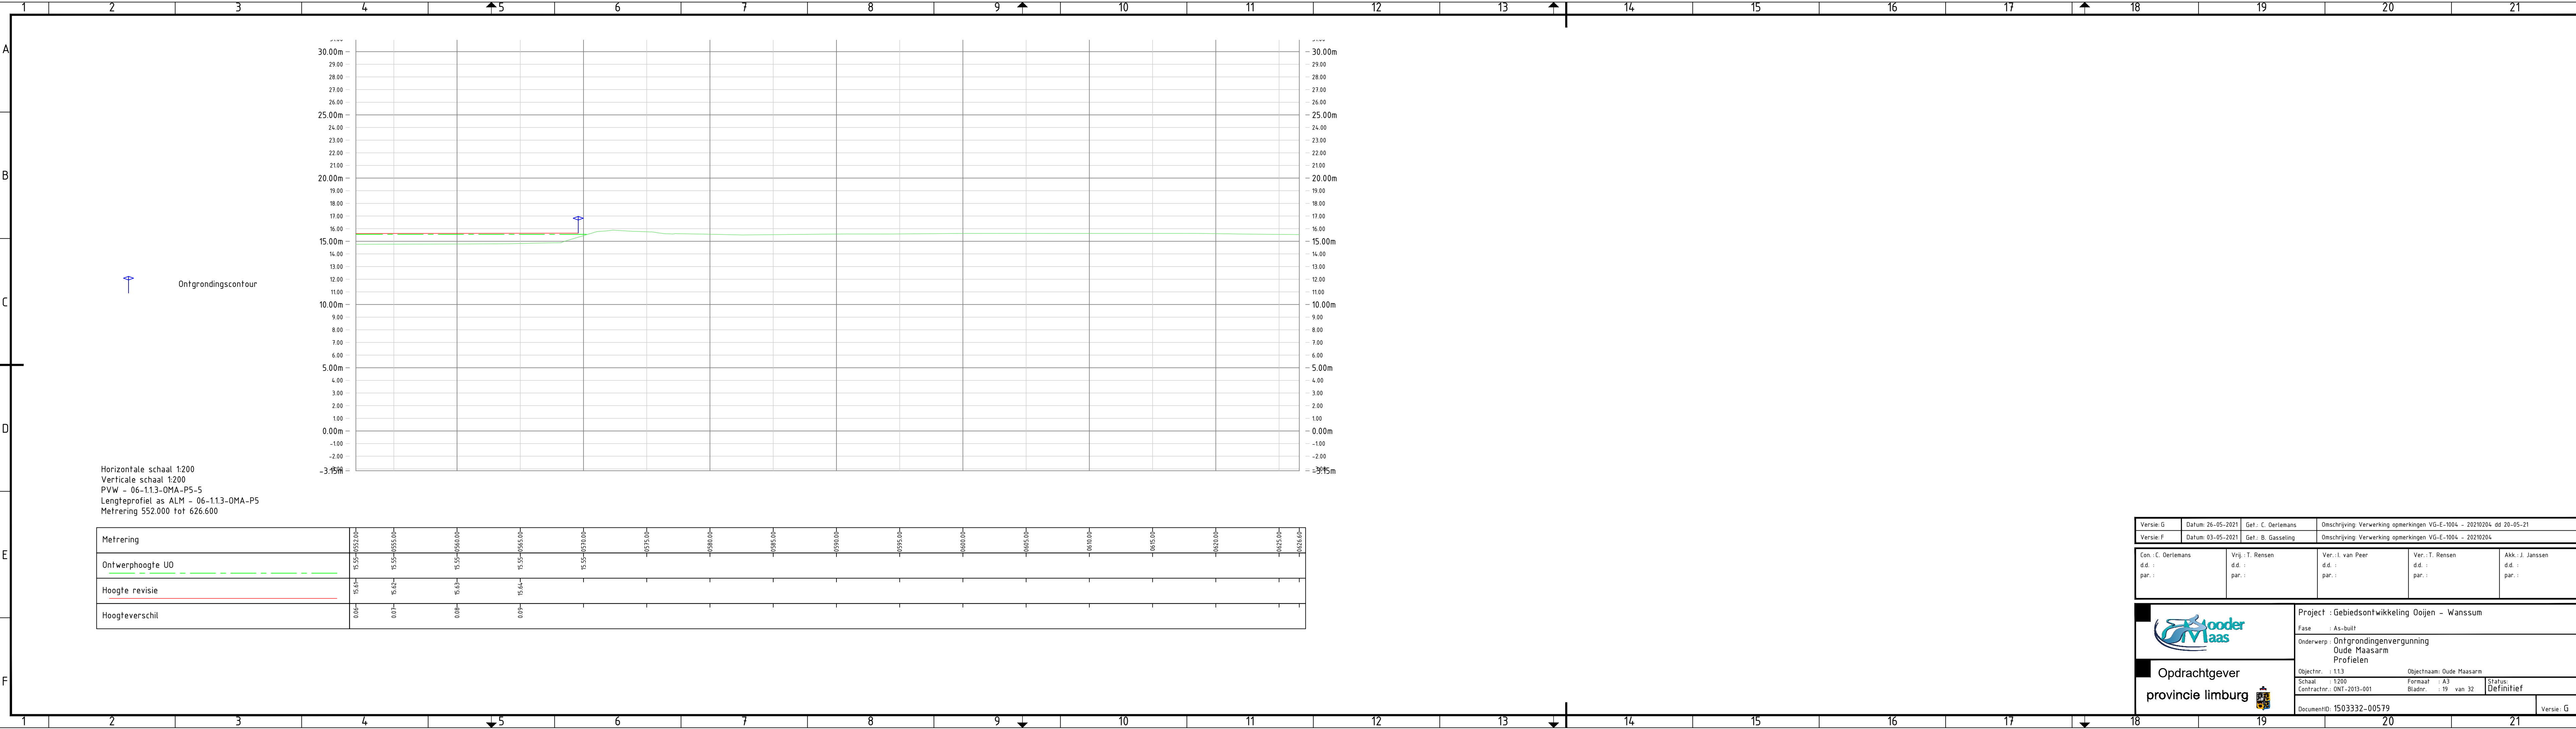

Horizontale schaal 1:200
Verticale schaal 1:200
PVW - 06-1.1.3-OMA-P5-5
Lengteprofiel as ALM - 06-1.1.3-OMA-P5
Metrering 552.000 tot 626.600

Metrering	0552.00	0555.00	0560.00	0565.00	0570.00	0575.00	0580.00	0585.00	0590.00	0595.00	0600.00	0605.00	0610.00	0615.00	0620.00	0625.00	0626.60

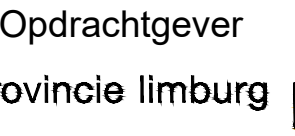Versie: G		Datum: 26-05-2021		Get.: C. Oerlemans		Omschrijving: Verwerking opmerkingen VG-E-1004 - 20210204 dd 20-05-21			
Versie: F		Datum: 03-05-2021		Get.: B. Gasseling		Omschrijving: Verwerking opmerkingen VG-E-1004 - 20210204			
Con.: C. Oerlemans		Vrij.: T. Rensen		Ver.: L. van Peer		Ver.: T. Rensen		Akk.: J. Janssen	
d.d.:		d.d.:		d.d.:		d.d.:		d.d.:	
par.:		par.:		par.:		par.:		par.:	
				Project : Gebiedsontwikkeling Ooijen - Wanssum					
				Fase : As-built					
				Onderwerp : Ontgrondingenvergunning Oude Maasarm Profielen					
				Objectnr. : 1.1.3		Objectnaam: Oude Maasarm		Status: Definitief	
				Schaal : 1:200		Formaat : A3		Bladnr. : 19 van 32	
Contractnr.: ONT-2013-001				DocumentID: 1503332-00579		Versie: G			



Horizontale schaal 1:200
 Verticale schaal 1:200
 PVW - 06-1.1.3-OMA-P6-1
 Lengteprofiel as ALM - 06-1.1.3-OMA-P6
 Metrerings 0.000 tot 138.000

Metriering	-0.000.00	-0.005.00	-0.010.00	-0.015.00	-0.020.00	-0.025.00	-0.030.00	-0.035.00	-0.040.00	-0.045.00	-0.050.00	-0.055.00	-0.060.00	-0.065.00	-0.070.00	-0.075.00	-0.080.00	-0.085.00	-0.090.00	-0.095.00	-0.100.00	-0.105.00	-0.110.00	-0.115.00	-0.120.00	-0.125.00	-0.130.00	-0.135.00	-0.138.00	
Ontwerphoogte UO																						13.70	13.70	13.70	13.68	13.66	13.64	13.62	13.61	
Hoogte revisie					13.34	13.38	13.39	13.34	13.29	12.78	14.12																			
Hoogteverschil																									0.00	0.00	0.02	-0.06	-0.04	-0.03

Versie: G	Datum: 26-05-2021	Gef.: C. Oerlemans	Omschrijving: Verwerking opmerkingen VG-E-1004 - 20210204 dd 20-05-21
Versie: F	Datum: 03-05-2021	Gef.: B. Gasseling	Omschrijving: Verwerking opmerkingen VG-E-1004 - 20210204

Con. : C. Oerlemans	Vrij. : T. Rensen	Ver.: L. van Peer	Ver.: T. Rensen	Akk.: J. Janssen
d.d. :	d.d. :	d.d. :	d.d. :	d.d. :
par. :	par. :	par. :	par. :	par. :



Opdrachtgever



provincie limburg

Project : Gebiedsontwikkeling Ooijen - Wanssum


Fase : As-built

Onderwerp : Ontgrondingenvergunning
Oude Maasarm
Profielen

Objectnr. : 1.1.3 Objectnaam: Oude Maasarm

Schaal : 1:200	Formaat : A3	Status:
Contractnr.: ONT-2013-001	Bladnr. : 20 van 32	Definitie


DocumentID: 1503332-00579

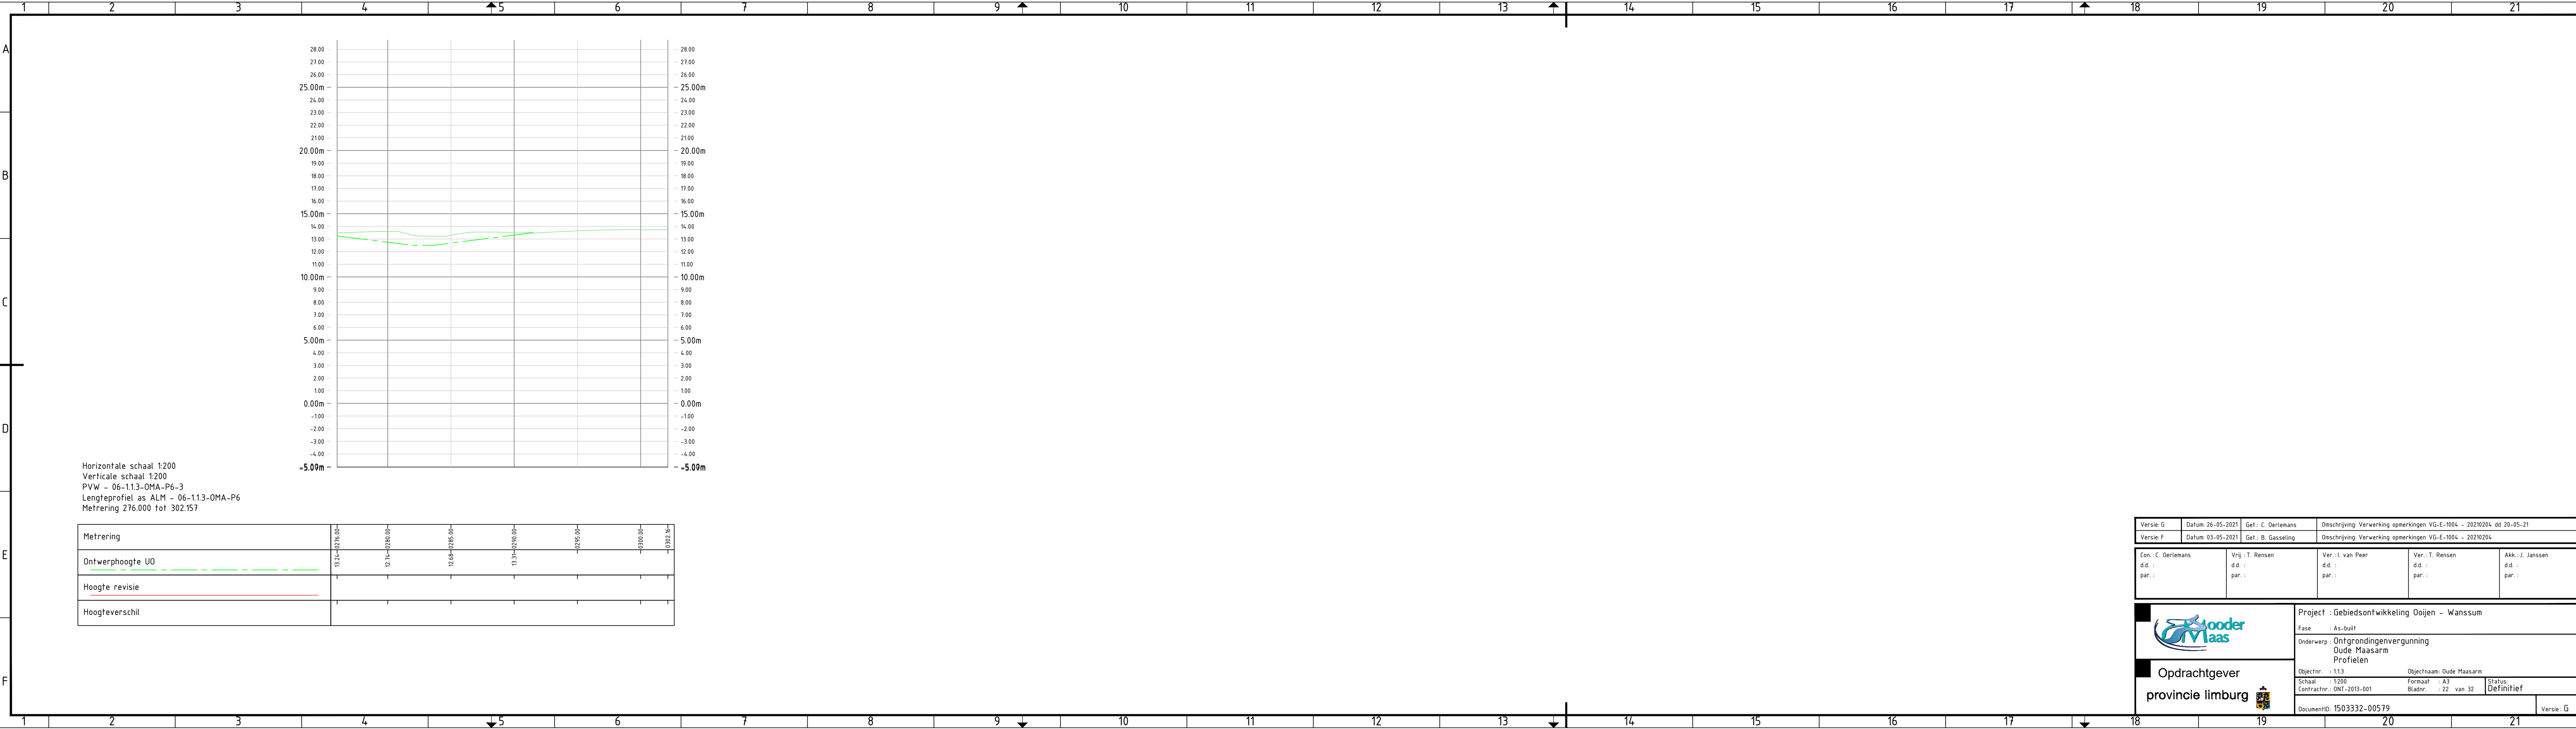

Horizontale schaal 1:200
Verticale schaal 1:200
PVW - 06-1.1.3-OMA-P6-3
Lengteprofiel as ALM - 06-1.1.3-OMA-P6
Metrering 276.000 tot 302.157

Hoogte revisie							
Hoogteverschil							

Versie: G		Datum: 26-05-2021		Get.: C. Oerlemans		Omschrijving: Verwerking opmerkingen VG-E-1004 - 20210204 dd 20-05-21			
Versie: F		Datum: 03-05-2021		Get.: B. Gasseling		Omschrijving: Verwerking opmerkingen VG-E-1004 - 20210204			
Con.: C. Oerlemans d.d.: par.:		Vrij.: T. Rensen d.d.: par.:		Ver.: L. van Peer d.d.: par.:		Ver.: T. Rensen d.d.: par.:		Akk.: J. Janssen d.d.: par.:	
 Opdrachtgever provincie limburg				Project : Gebiedsontwikkeling Ooijen - Wanssum					
				Fase : As-built					
				Onderwerp : Ontgrondingenvergunning Oude Maasarm Profielen					
				Objectnr. : 1.1.3		Objectnaam: Oude Maasarm		Status: Definitief	
Schaal : 1:200		Formaat : A3		Bladnr. : 22 van 32					
Contractnr.: ONT-2013-001						DocumentID: 15033332-00579			
						Versie: G			

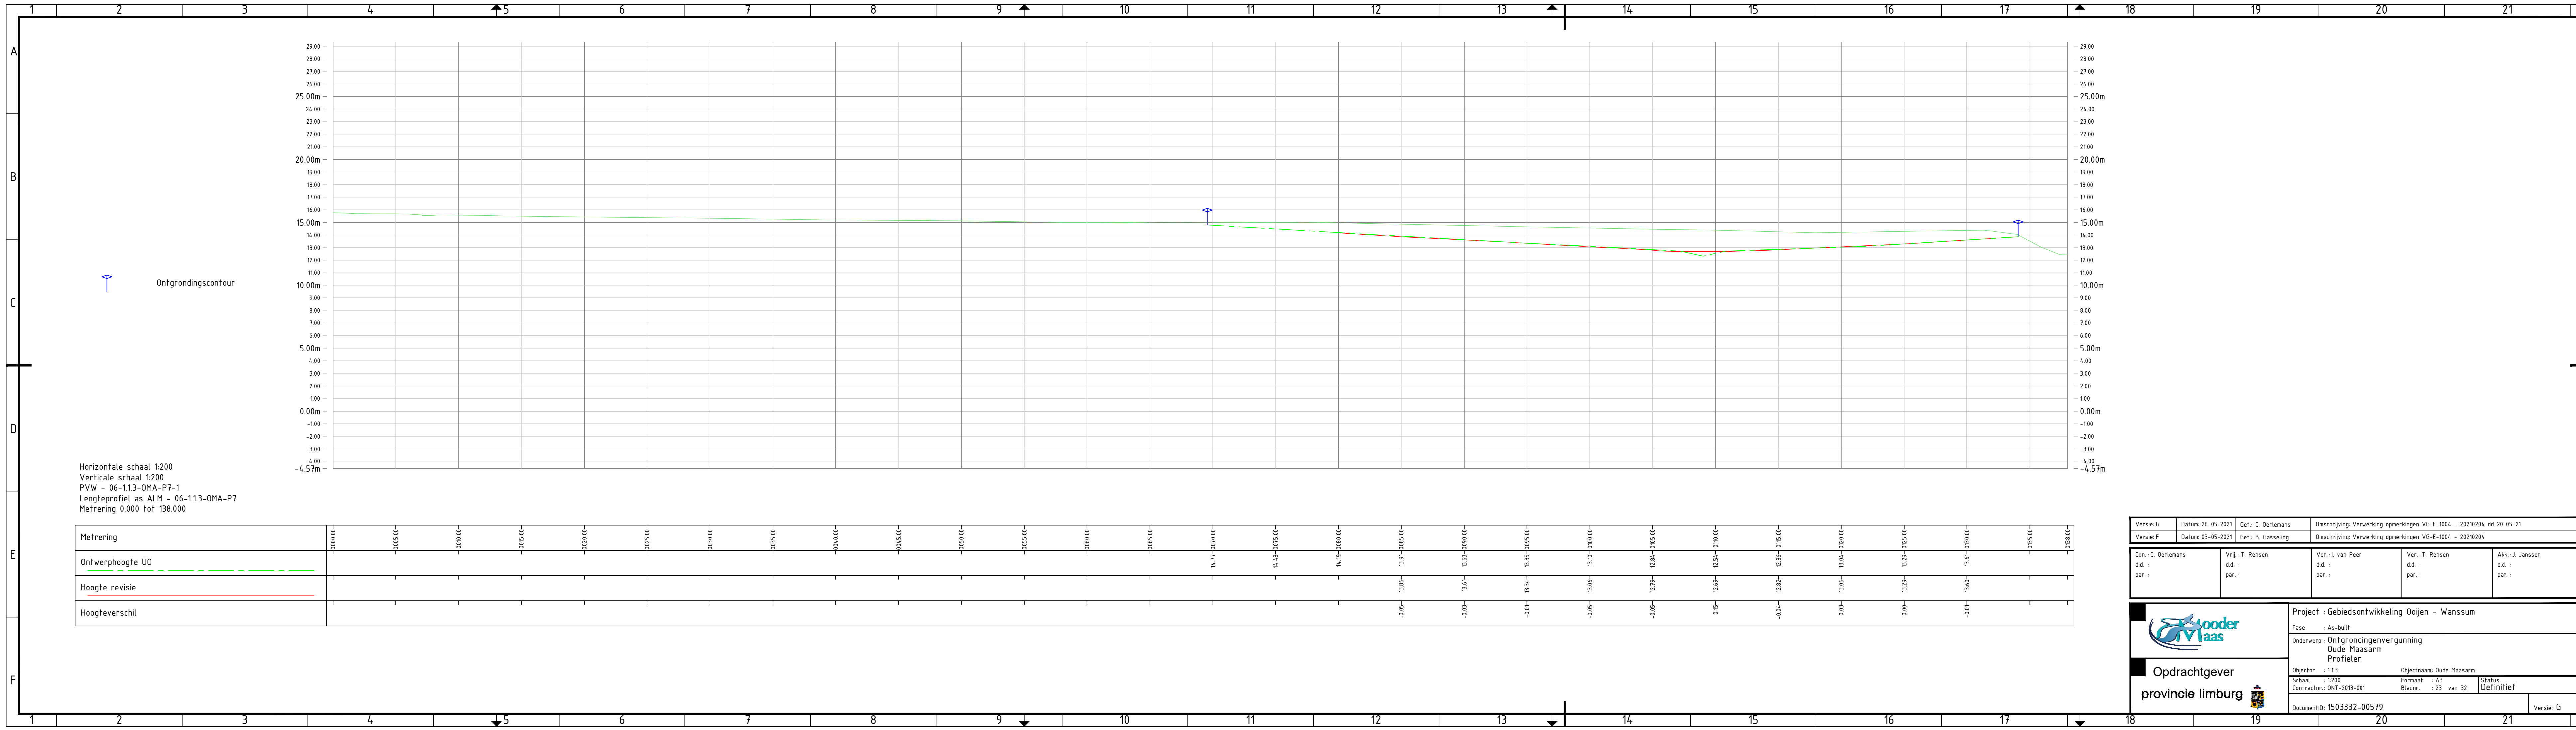

Horizontale schaal 1:200

Verticale schaal 1:200

PVW - 06-1.1.3-OMA-P7-1

Lengteprofiel as ALM - 06-1.1.3-OMA-P7

Metreering 0.000 tot 138.000

Versie: G

Datum: 26-05-2021

Get.: C. Oerlemans

Omschrijving: Verwerking opmerkingen VG-E-1004 - 20210204 dd 20-05-21

Versie: F

Datum: 03-05-2021

Get.: B. Gasseling

Omschrijving: Verwerking opmerkingen VG-E-1004 - 20210204

Con.: C. Oerlemans

Vrij.: T. Rensen

Ver.: L. van Peer

Ver.: T. Rensen

Akk.: J. Janssen

dd.:

dd.:

par.:

par.:

Opdrachtgever

provincie limburg

Project : Gebiedsontwikkeling Ooijen - Wanssum

Fase : As-built

Onderwerp : Ontgrondingenvergunning Oude Maasarm Profielen

Objectnr.: 1.1.3

Schaal : 1:200

Contractnr.: ONT-2013-001

Objectnaam: Oude Maasarm

Formaat : A3

Bladnr.: 23 van 32

Status: Definitief

DocumentID: 1503332-00579

Versie: G




Horizontale schaal 1:200
 Verticale schaal 1:200
 PVW - 06-1.1.3-OMA-P7-2
 Lengteprofiel as ALM - 06-1.1.3-OMA-P7
 Metreering 138.000 tot 200.389

Metreering	0.00380.00	-0.00140.00	-0.00145.00	-0.00150.00	-0.00155.00	-0.00160.00	-0.00165.00	-0.00170.00	-0.00175.00	-0.00180.00	-0.00185.00	-0.00190.00	-0.00195.00	-0.00200.00
Ontwerphoogte U0														
Hoogte revisie														
Hoogteverschil														

Verse: G	Datum: 26-05-2021	Get.: C. Oerlemans	Omschrijving: Verwerking opmerkingen VG-E-1004 - 20210204 dd 20-05-21
Verse: F	Datum: 03-05-2021	Get.: B. Gasseling	Omschrijving: Verwerking opmerkingen VG-E-1004 - 20210204

Con.: C. Oerlemans	Vrij.: T. Rensen	Ver.: I. van Peer	Ver.: T. Rensen	Akk.: J. Janssen
d.d.:	d.d.:	d.d.:	d.d.:	d.d.:
par.:	par.:	par.:	par.:	par.:

	Project : Gebiedsontwikkeling Ooijen – Wanssum		
	Fase : As-built		
Opdrachtgever provincie limburg 	Onderwerp : Ontgrondingenvergunning Oude Maasarm Profielen		
	Objectnr. : 1.13	Objectnaam : Oude Maasarm	Status : Definitief
	Schaal : 1:200 Contractnr. : ONT-2013-001	Formaat : A3 Bladnr. : 24 van 32	
DocumentId : 1503332-00579			Versie : G

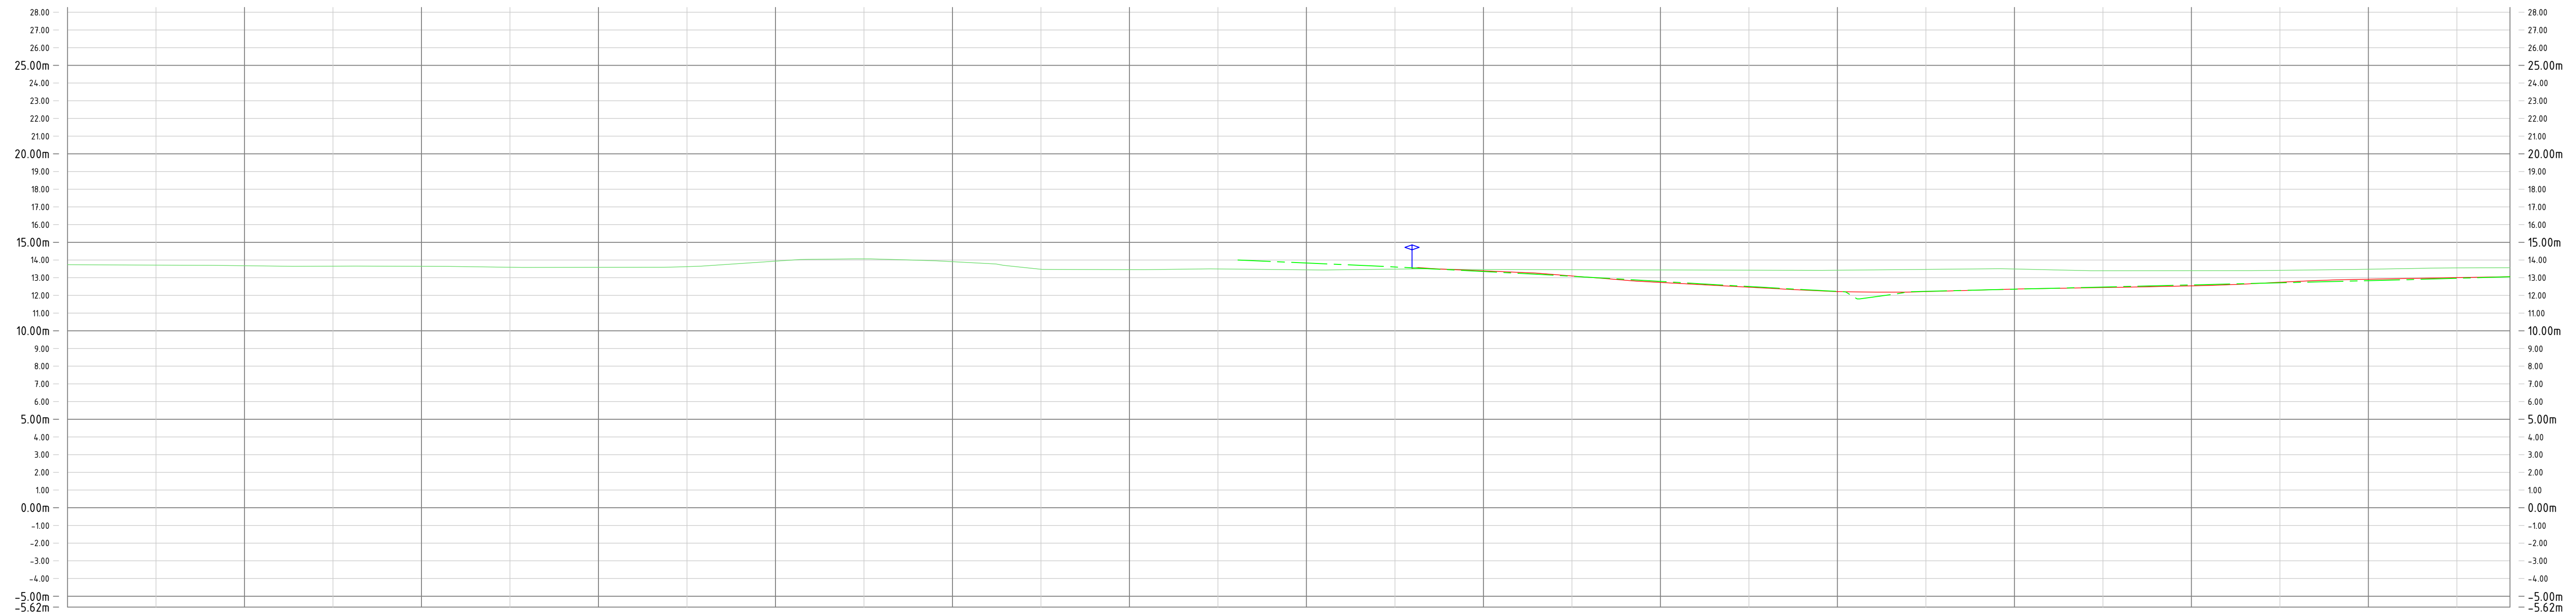

Horizontale schaal 1:200
 Verticale schaal 1:200
 PVW - 06-1.1.3-OMA-P8-1
 Lengteprofiel as ALM - 06-1.1.3-OMA-P8
 Metrerings 0.000 tot 138.000

Metreering	-0.000.00	-0.005.00	-0.010.00	-0.015.00	-0.020.00	-0.025.00	-0.030.00	-0.035.00	-0.040.00	-0.045.00	-0.050.00	-0.055.00	-0.060.00	-0.065.00	13.83-0070.00	13.61-0075.00	13.35-0080.00	13.08-0085.00	12.79-0090.00	12.59-0095.00	12.23-0100.00	12.23-0105.00	12.35-0110.00	12.47-0115.00	12.59-0120.00	12.71-0125.00	12.83-0130.00	12.97-0135.00	13.05-0138.00	
Ontwerphoogte UO																	13.39	13.10	12.73	12.46	12.21	12.21	12.36	12.44	12.54	12.75	12.91	13.00	13.04	
Hoogte revisie																														
Hoogteverschil																	0.01	0.02	-0.06	-0.04	-0.01	-0.02	0.00	-0.03	-0.05	0.03	0.08	0.04	0.00	

Versie: G	Datum: 26-05-2021	Get.: C. Oerlemans	Omschrijving: Verwerking opmerkingen VG-E-1004 - 2010204 dd 20-05-21
Versie: F	Datum: 03-05-2021	Get.: B. Gasselting	Omschrijving: Verwerking opmerkingen VG-E-1004 - 2010204

Con.: C. Oerlemans	Vrij.: T. Rensen	Ver.: I. van Peer	Ver.: T. Rensen	Akk.: J. Janssen
d.d.:	d.d.:	d.d.:	d.d.:	d.d.:
par.:	par.:	par.:	par.:	par.:



Opdrachtgever



provincie limburg

Project : Gebiedsontwikkeling Ooijen - Wanssum

Fase : As-built

Onderwerp : Ontgrondingenvergunning
Oude Maasarm
Profielen

Objectnr. : 1.1.3 Objectnaam: Oude Maasarm

Schaal : 1:200


Formaat : A3


DocumentID: 1503332-00579

Versie: G

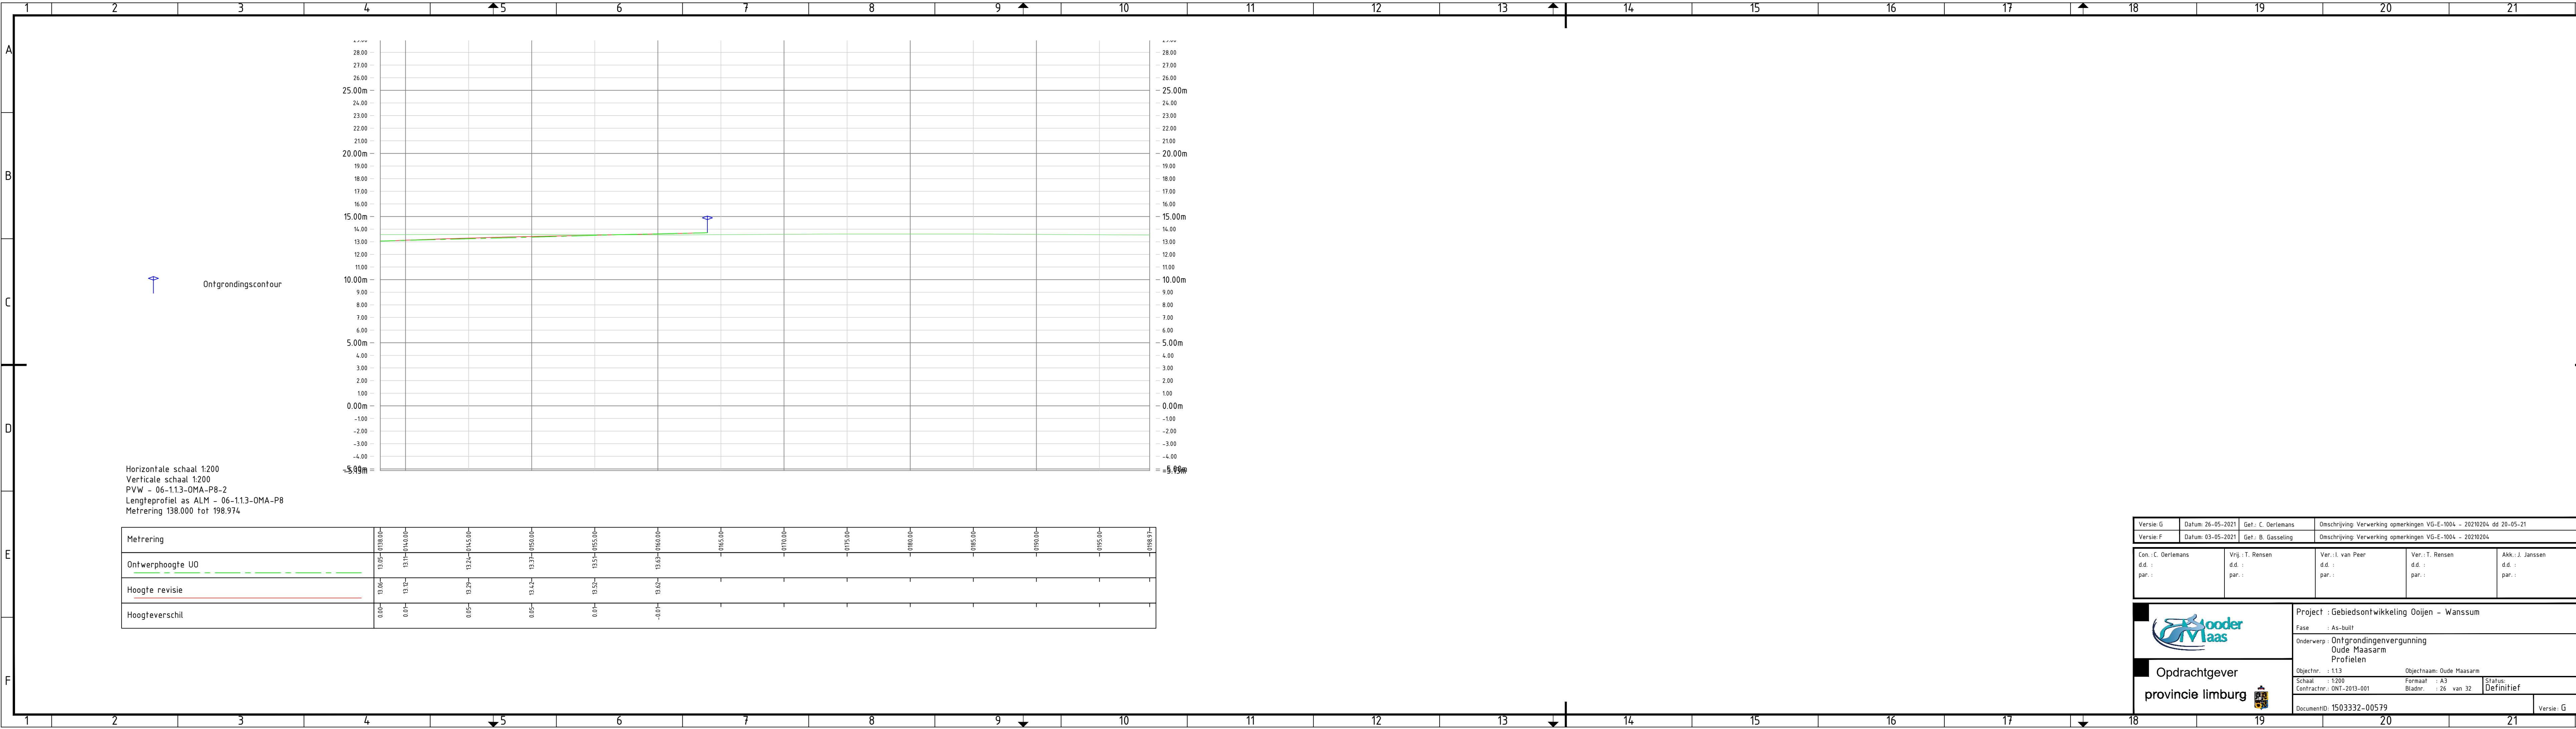

Horizontal schaal 1:200

Verticale schaal 1:200

PVW - 06-1.13-OMA-P8-2

Lengteprofiel as ALM - 06-1.13-OMA-P8

Metreering 138.000 tot 198.974

Ontgrondingscontour

Versie: G

Datum: 26-05-2021

Get.: C. Oerlemans

Omschrijving: Verwerking opmerkingen VG-E-1004 - 20210204 dd 20-05-21

Versie: F

Datum: 03-05-2021

Get.: B. Gasseling

Omschrijving: Verwerking opmerkingen VG-E-1004 - 20210204

Con.: C. Oerlemans

d.d.:

par.:

Vrij.: T. Rensen

d.d.:

par.:

Ver.: L. van Peer

d.d.:

par.:

Ver.: T. Rensen

d.d.:

par.:

Akk.: J. Janssen

d.d.:

par.:

Moeder

Maas

Opdrachtgever

provincie limburg

Project : Gebiedsontwikkeling Ooijen - Wanssum

Fase : As-built

Onderwerp : Ontgrondingenvergunning Oude Maasarm Profielen

Objectnr.: : 1.13

Objectnaam: Oude Maasarm

Schaal : 1:200

Formaat : A3


Status: Definitief

Contractnr.: ONT-2013-001

Bladnr.: 26 van 32

DocumentID: 1503332-00579

Versie: G

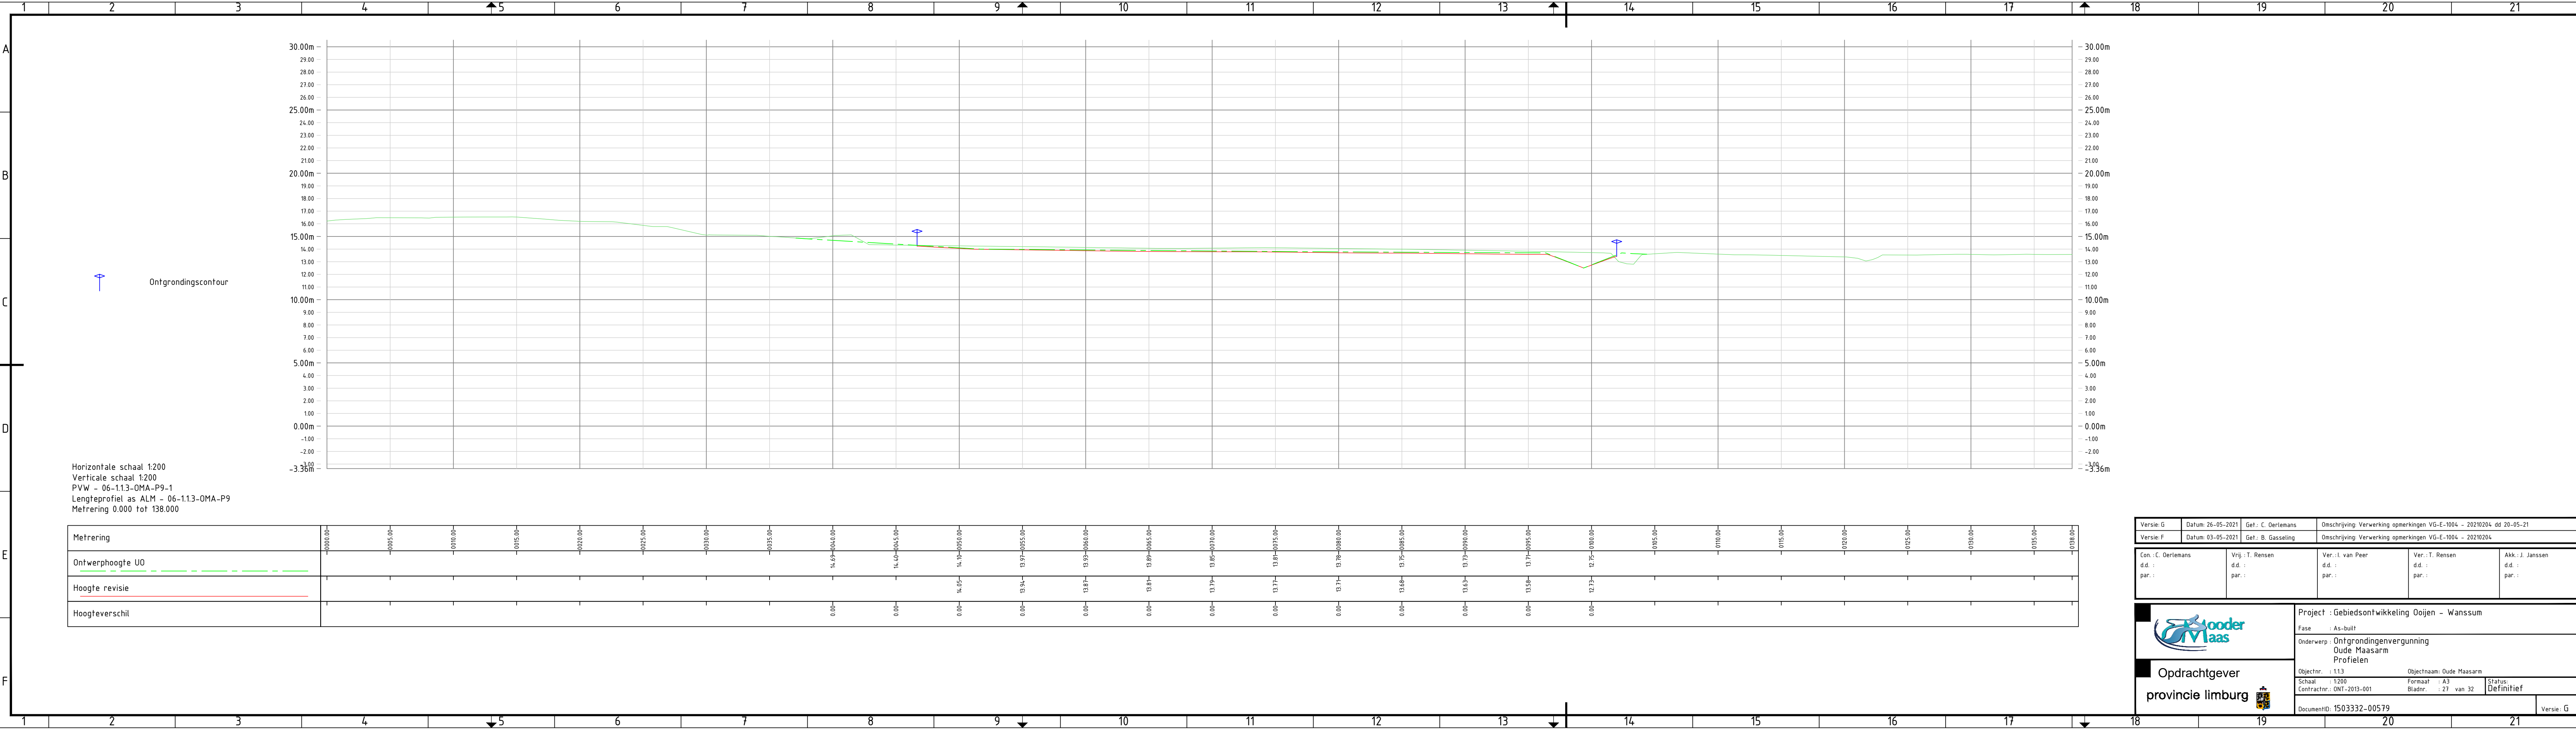

Horizontale schaal 1:200
Verticale schaal 1:200
PVW - 06-1.1.3-OMA-P9-1
Lengteprofiel as ALM - 06-1.1.3-OMA-P9
Metrering 0.000 tot 138.000

Metrering	-0000.00	-0005.00	-0010.00	-0015.00	-0020.00	-0025.00	-0030.00	-0035.00	-0040.00	-0045.00	-0050.00	-0055.00	-0060.00	-0065.00	-0070.00	-0075.00	-0080.00	-0085.00	-0090.00	-0095.00	-0100.00	-0105.00	-0110.00	-0115.00	-0120.00	-0125.00	-0130.00	-0135.00	-0138.00
Ontwerphoogte U0									14.69	14.40	14.10	13.97	13.93	13.89	13.85	13.81	13.78	13.75	13.73	13.71	12.75								
Hoogte revisie											14.05	13.94	13.87	13.81	13.79	13.77	13.71	13.68	13.63	13.58	12.73								
Hoogteverschil									0.00	0.00	0.00	0.00	0.00	0.00	0.00	0.00	0.00	0.00	0.00	0.00	0.00								

Versie: G
Datum: 26-05-2021
Con.: C. Oerlemans
d.d.:
par.:
Vrij.: T. Rensen
d.d.:
par.:
Ver.: L. van Peer
d.d.:
par.:
Ver.: T. Rensen
d.d.:
par.:
Akk.: J. Janssen
d.d.:
par.:
Omschrijving: Verwerking opmerkingen VG-E-1004 - 20210204 dd 20-05-21
Omschrijving: Verwerking opmerkingen VG-E-1004 - 20210204

Opdrachtgever
provincie limburg

Project : Gebiedsontwikkeling Ooijen - Wanssum
Fase : As-built
Onderwerp : Ontgrondingenvergunning
Oude Maasarm
Profielen


Objectnr.: 1.1.3
Schaal : 1:200
Contractnr.: ONT-2013-001

Objectnaam: Oude Maasarm
Formaat : A3
Bladnr.: 27 van 32

Status: Definitief

DocumentID: 1503332-00579


Versie: G

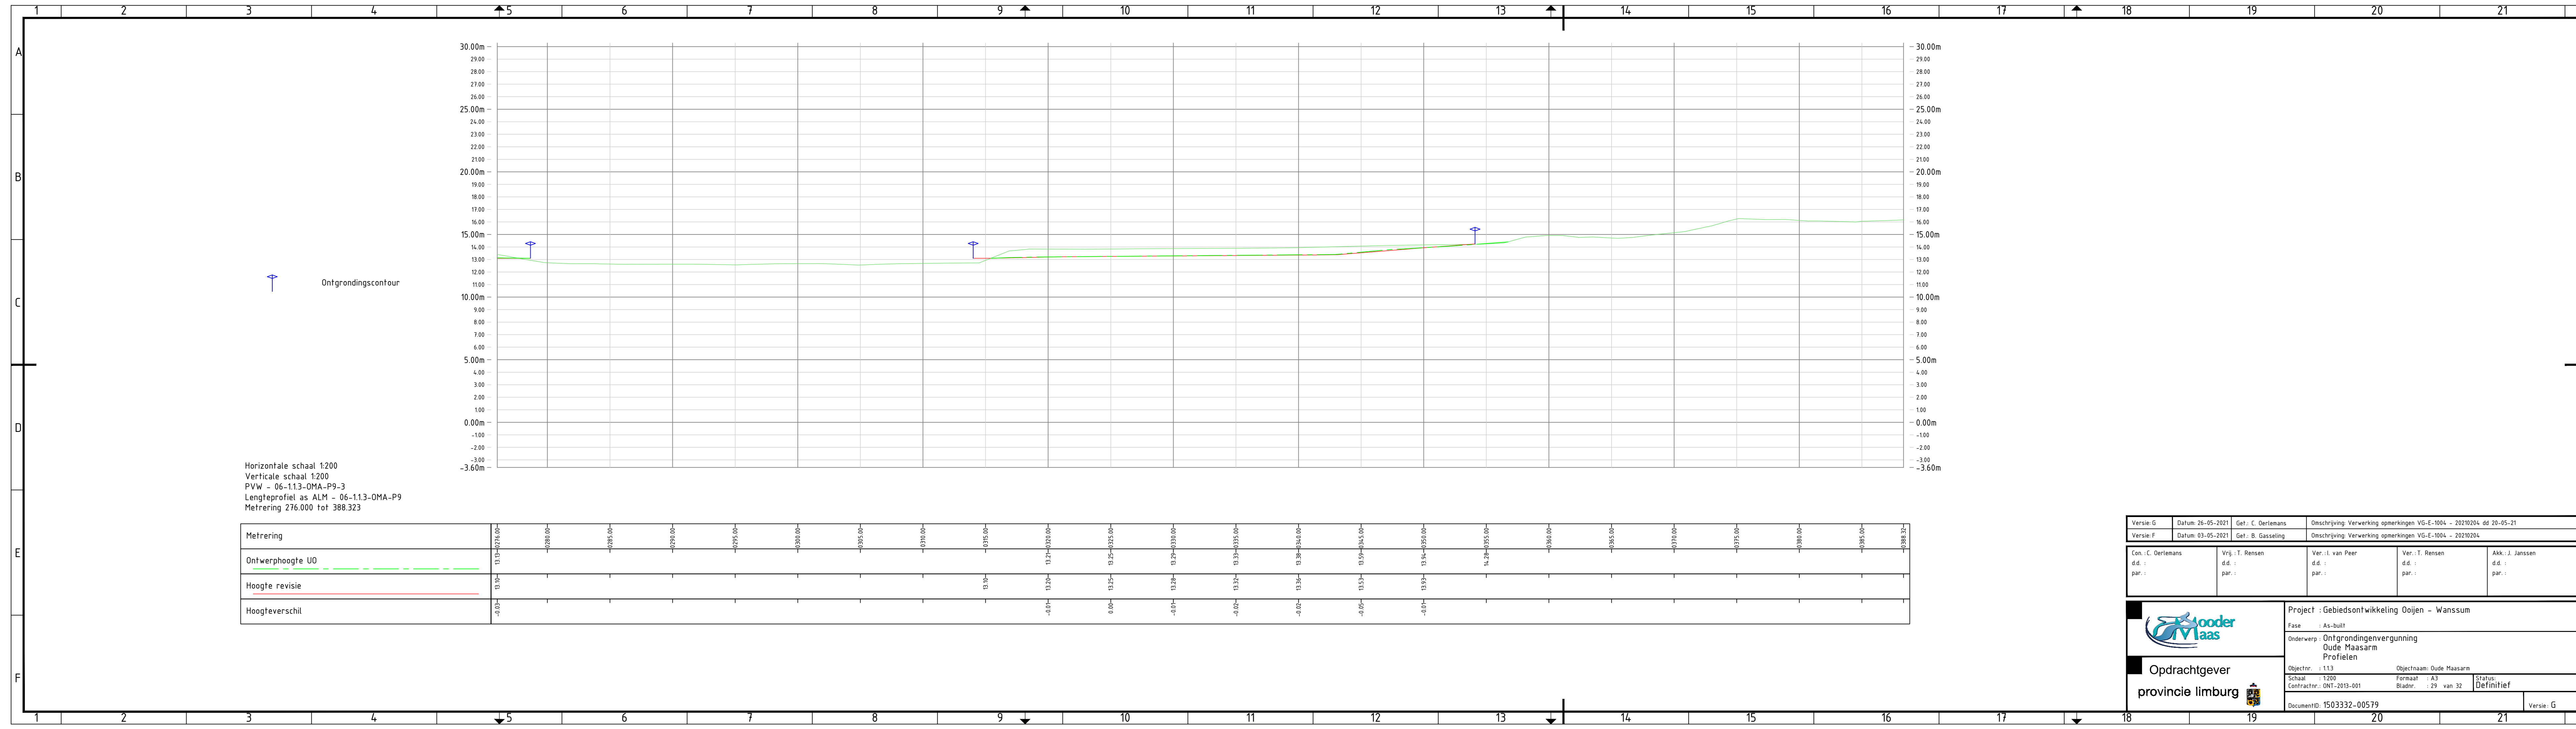

Horizontale schaal 1:200
Verticale schaal 1:200
PVW - 06-1.1.3-OMA-P9-3
Lengteprofiel as ALM - 06-1.1.3-OMA-P9
Metrering 276.000 tot 388.323

Metrering	13.13-0276.00	-0280.00	-0285.00	-0290.00	-0295.00	-0300.00	-0305.00	-0310.00	-0315.00	-0320.00	-0325.00	-0330.00	-0335.00	-0340.00	-0345.00	-0350.00	-0355.00	-0360.00	-0365.00	-0370.00	-0375.00	-0380.00	-0385.00	-0388.32
Ontwerphoogte UO	13.10								13.10	13.20	13.25	13.29	13.33	13.38	13.59	13.94	14.28							
Hoogte revisie	13.10								13.10	13.20	13.25	13.28	13.32	13.36	13.53	13.93								
Hoogteverschil	-0.03									-0.01	0.00	-0.01	-0.02	-0.02	-0.05	-0.01								

Versie: G	Datum: 26-05-2021	Get.: C. Oerlemans	Omschrijving: Verwerking opmerkingen VG-E-1004 - 20210204 dd 20-05-21	
Versie: F	Datum: 03-05-2021	Get.: B. Gasseling	Omschrijving: Verwerking opmerkingen VG-E-1004 - 20210204	
Con.: C. Oerlemans d.d.: par.:	Vrij.: T. Rensen d.d.: par.:	Ver.: L. van Peer d.d.: par.:	Ver.: T. Rensen d.d.: par.:	Akk.: J. Janssen d.d.: par.:
 Opdrachtgever provincie limburg		Project : Gebiedsontwikkeling Ooijen - Wanssum		
		Fase : As-built		
		Onderwerp : Ontgrondingenvergunning Oude Maasarm Profielen		
		Objectnr. : 1.1.3 Objectnaam: Oude Maasarm		
		Schaal : 1:200 Formaat : A3 Status: Definitief		
Contractnr.: ONT-2013-001 Bladnr. : 29 van 32			DocumentID: 1503332-00579	
			Versie: G	

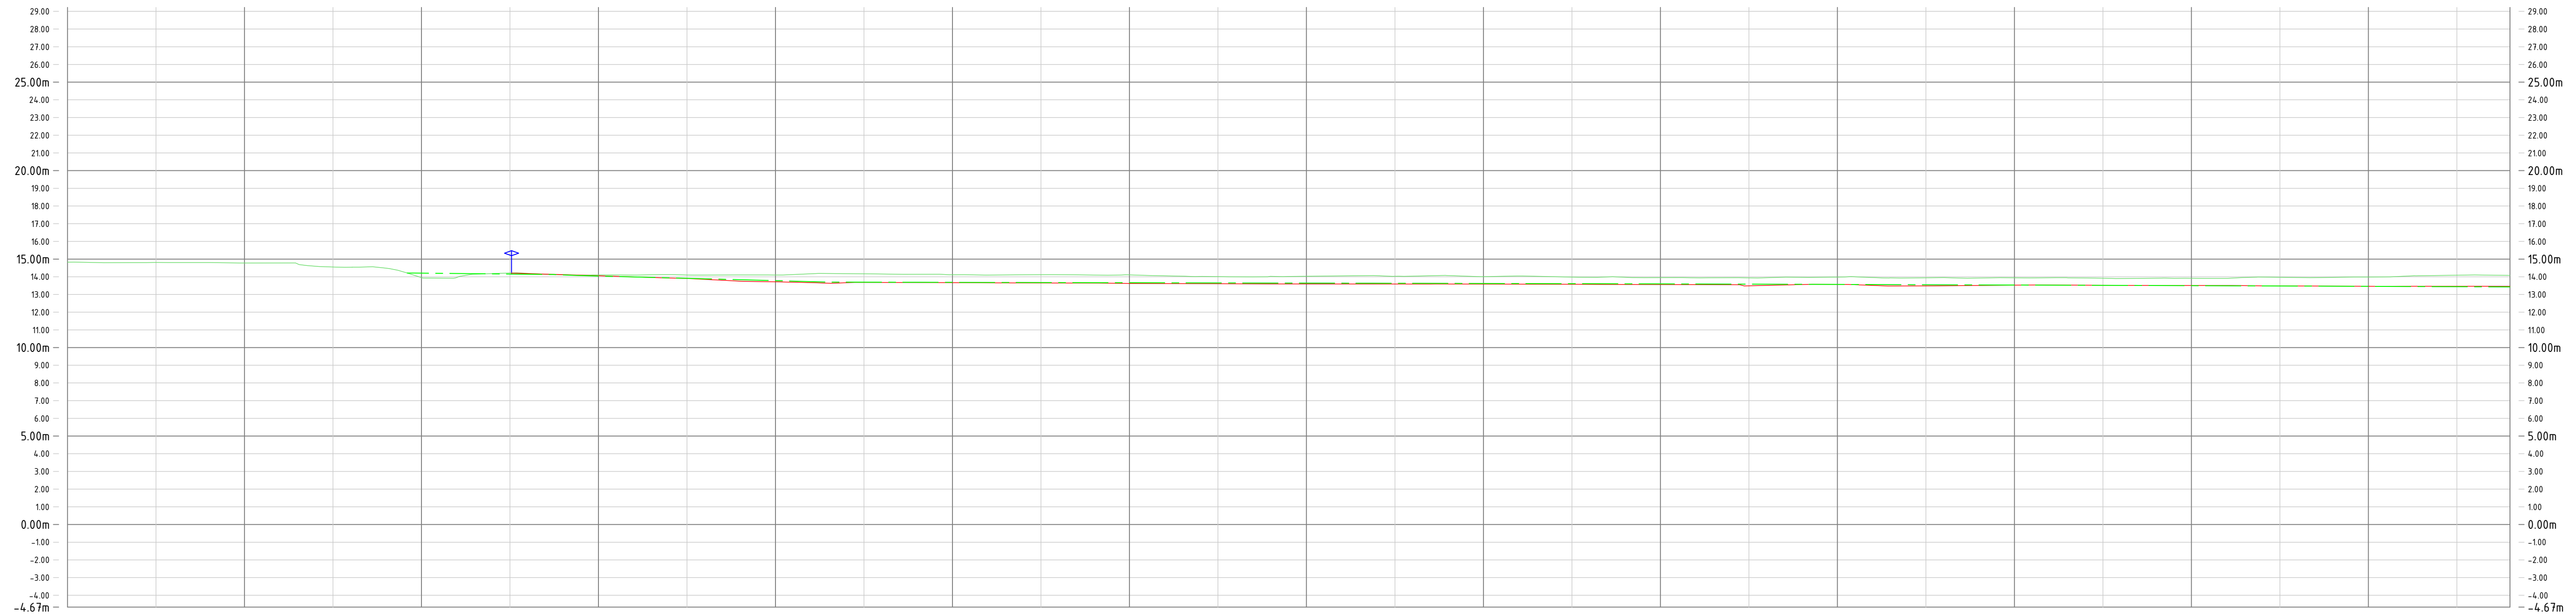

Horizontale schaal 1:200
 Verticale schaal 1:200
 PVW - 06-1.1.3-OMA-P10-1
 Lengteprofiel as ALM - 06-1.1.3-OMA-P10
 Metreering 0.000 tot 138.000

[illegible]

versie: G	Datum: 26-05-2021	Get.: C. Oerlemans	Omschrijving: Verwerking opmerkingen VG-E-1004 - 20210204 dd 20-05-21
versie: F	Datum: 03-05-2021	Get.: B. Gasseling	Omschrijving: Verwerking opmerkingen VG-E-1004 - 20210204

Con. : C. Oerlemans	Vrij. : T. Rensen	Ver. : I. van Peer	Ver. : T. Rensen	Akk. : J. Janssen
d.d. :	d.d. :	d.d. :	d.d. :	d.d. :
par. :	par. :	par. :	par. :	par. :



Opdrachtgever
provincie limburg

Project : Gebiedsontwikkeling Ooijen - Wanssum

Fase : As-built

Onderwerp : Ontgrondingenvergunning
Oude Maasarm
Profielen


Objectnr. : 1.1.3 Objectnaam: Oude Maasarm

Schaal : 1:200
Contractor: QNT-2013

Formaat :
Bladnr. :

DocumentID: 1503332-00579

Versie: G

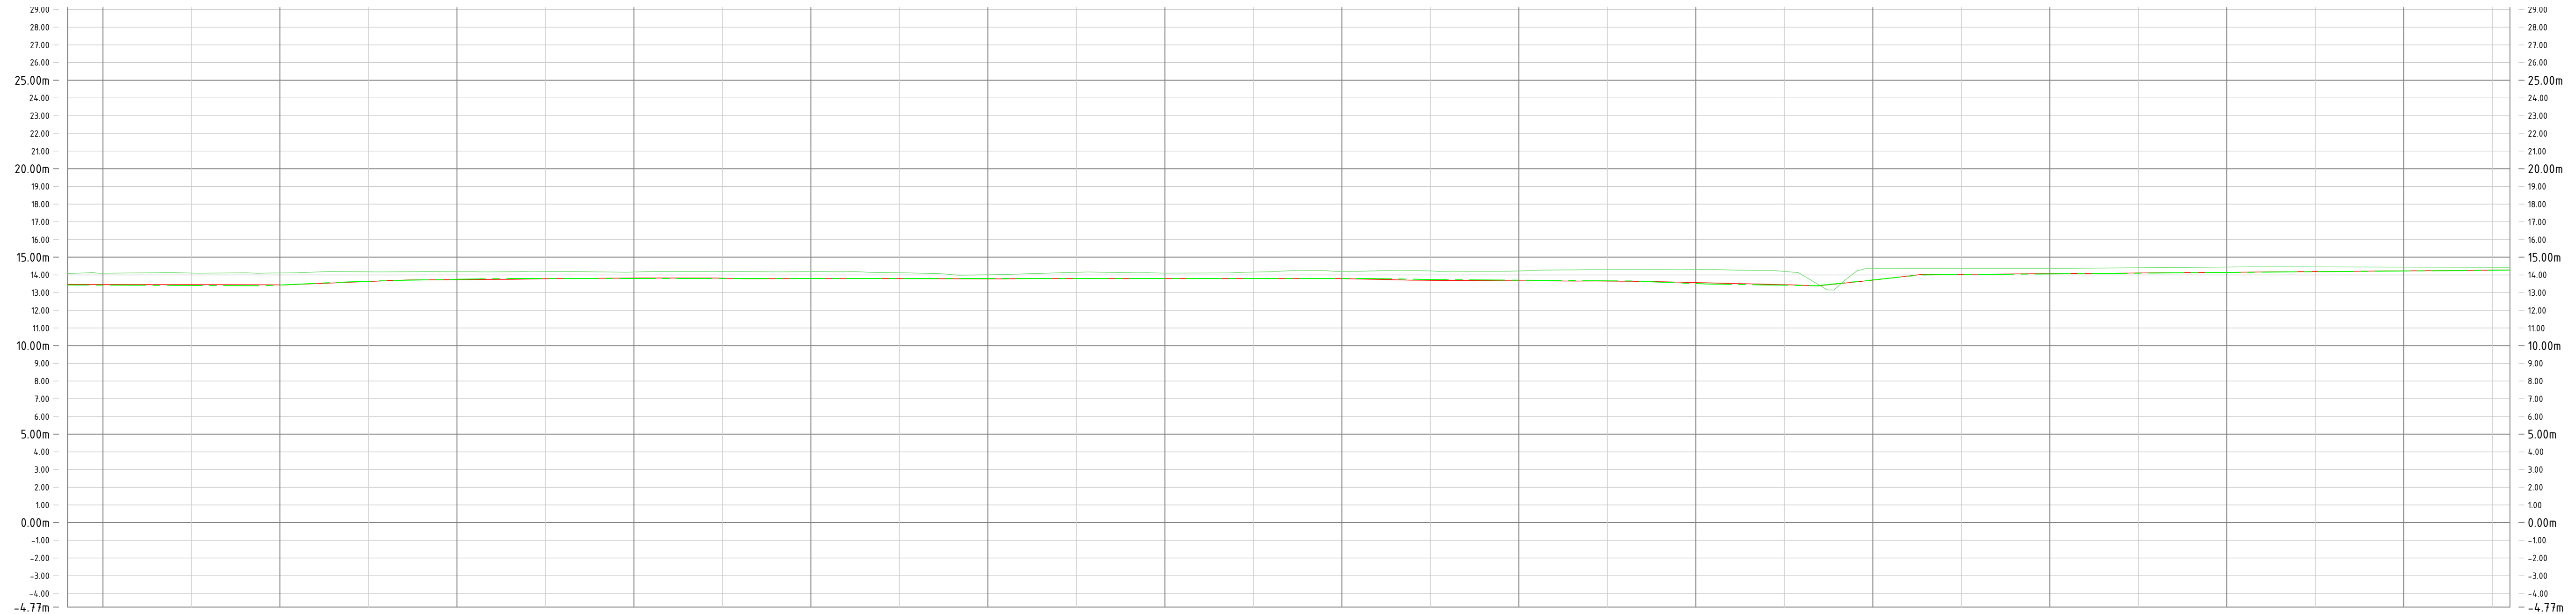


Horizontale schaal 1:200
 Verticale schaal 1:200
 PVW - 06-1.1.3-OMA-P10-2
 Lengteprofiel as ALM - 06-1.1.3-OMA-P10
 Metreering 138.000 tot 276.000

[illegible]

versie: G	Datum: 26-05-2021	Get.: C. Oerlemans	Omschrijving: Verwerking opmerkingen VG-E-1004 - 20210204 dd 20-05-21
versie: F	Datum: 03-05-2021	Get.: B. Gasseling	Omschrijving: Verwerking opmerkingen VG-E-1004 - 20210204

Con. : C. Oerlemans	Vrij. : T. Rensen	Ver. : I. van Peer	Ver. : T. Rensen	Akk. : J. Janssen
d.d. :	d.d. :	d.d. :	d.d. :	d.d. :
par. :	par. :	par. :	par. :	par. :

	Project : Gebiedsontwikkeling Ooijen – Wanssum Fase : As-built		
	Onderwerp : Ontgrondingsvergunning Oude Maasarm Profielen		
Opdrachtgever provincie limburg 	Objectnr. : 1.1.3	Objectnaam: Oude Maasarm	Status: Definitief
	Schaal : 1:200 Contractnr.: ONT-2013-001	Formaat : A3 Bladnr. : 31 van 32	
DocumentID: 1503332-00579			Versie: G

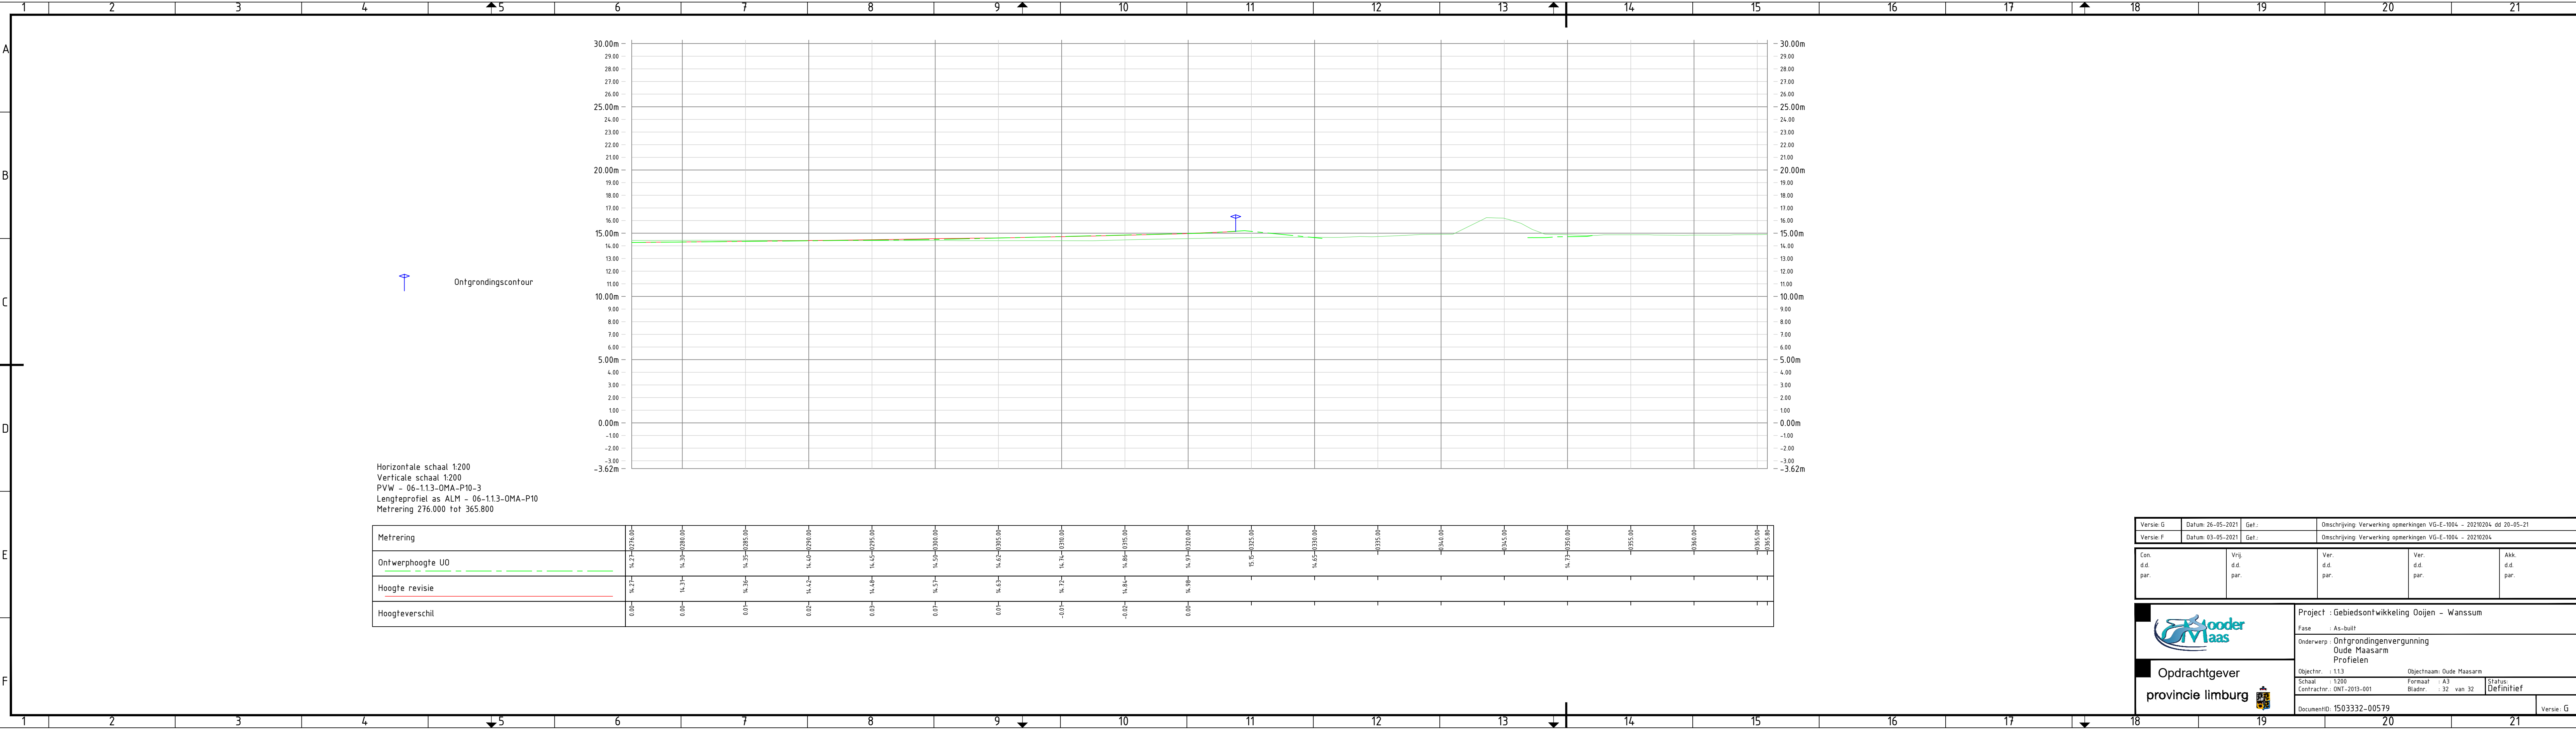

Versie: G		Datum: 26-05-2021	Gef.:	Omschrijving: Verwerking opmerkingen VG-E-1004 - 20210204 dd 20-05-21	
Versie: F		Datum: 03-05-2021	Gef.:	Omschrijving: Verwerking opmerkingen VG-E-1004 - 20210204	

Con. d.d. par.	Vrij. d.d. par.	Ver. d.d. par.	Ver. d.d. par.	Akk. d.d. par.
----------------------	-----------------------	----------------------	----------------------	----------------------



Project : Gebiedsontwikkeling Ooijen - Wanssum

Fase : As-built

Onderwerp : Ontgrondingenvergunning Oude Maasarm Profielen

Objectnr. : 1.1.3	Objectnaam: Oude Maasarm
Schaal : 1:200	Formaat : A3
Contractnr.: ONT-2013-001	Bladnr. : 32 van 32
Status: Definitief	

DocumentID: 15033332-00579

Versie: G