


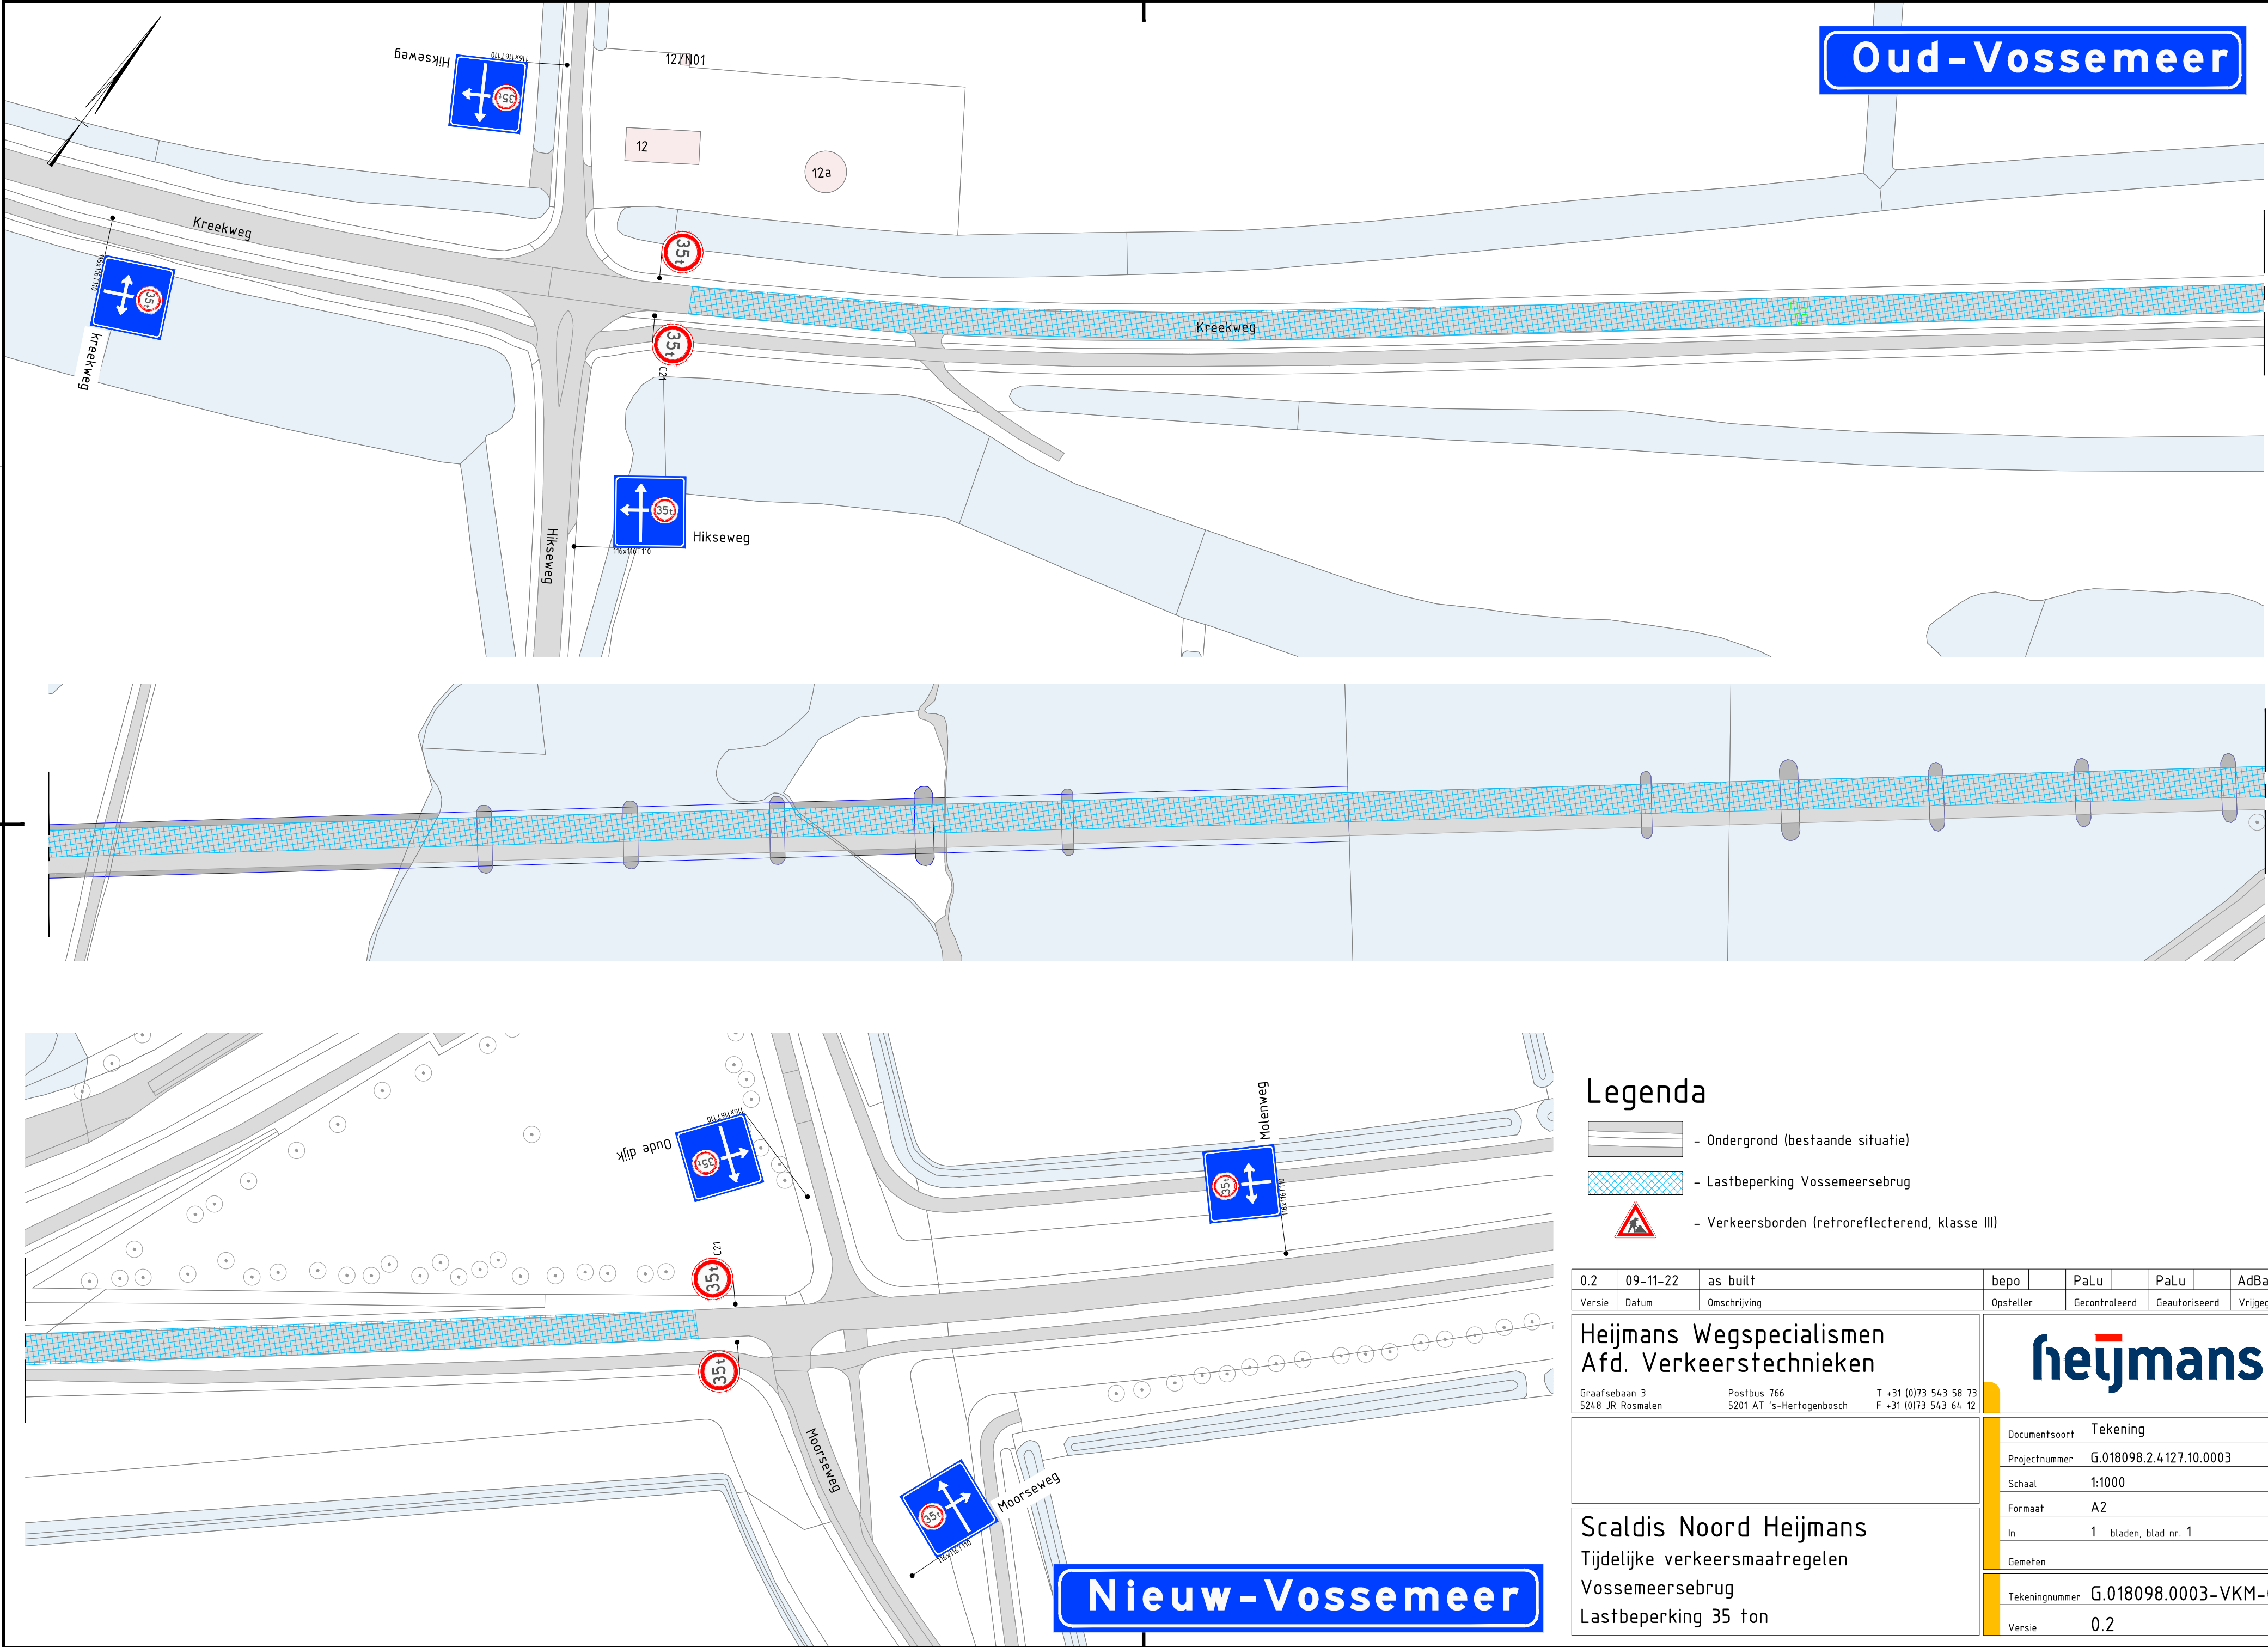

Legenda

- Ondergrond (bestaande situatie)
- Lastbeperking Vossemeersebrug
- Verkeersborden (retroreflecterend, klasse III)

0.2	09-11-22	as built	bepo	PaLu	PaLu	AdBa
Versie	Datum	Omschrijving	Opsteller	Gecontroleerd	Geautoriseerd	Vrijgegeven
Heijmans Wegspecialismen Afd. Verkeerstechnieken						
Graafsebaan 3 5248 JR Rosmalen			Postbus 766 5201 AT 's-Hertogenbosch			
			T +31 (0)73 543 58 73 F +31 (0)73 543 64 12			
			Documentsoort Tekening			
			Projectnummer G.018098.2.4127.10.0003			
			Schaal 1:1000			
			Formaat A2			
			In 1 bladen, blad nr. 1			
			Gemeten			
			Tekeningnummer G.018098.0003-VKM-001			
			Versie 0.2			

Scaldis Noord Heijmans
Tijdelijke verkeersmaatregelen
Vossemeersebrug
Lastbeperking 35 ton