





Bovenaanzicht
Schaal: 1:250

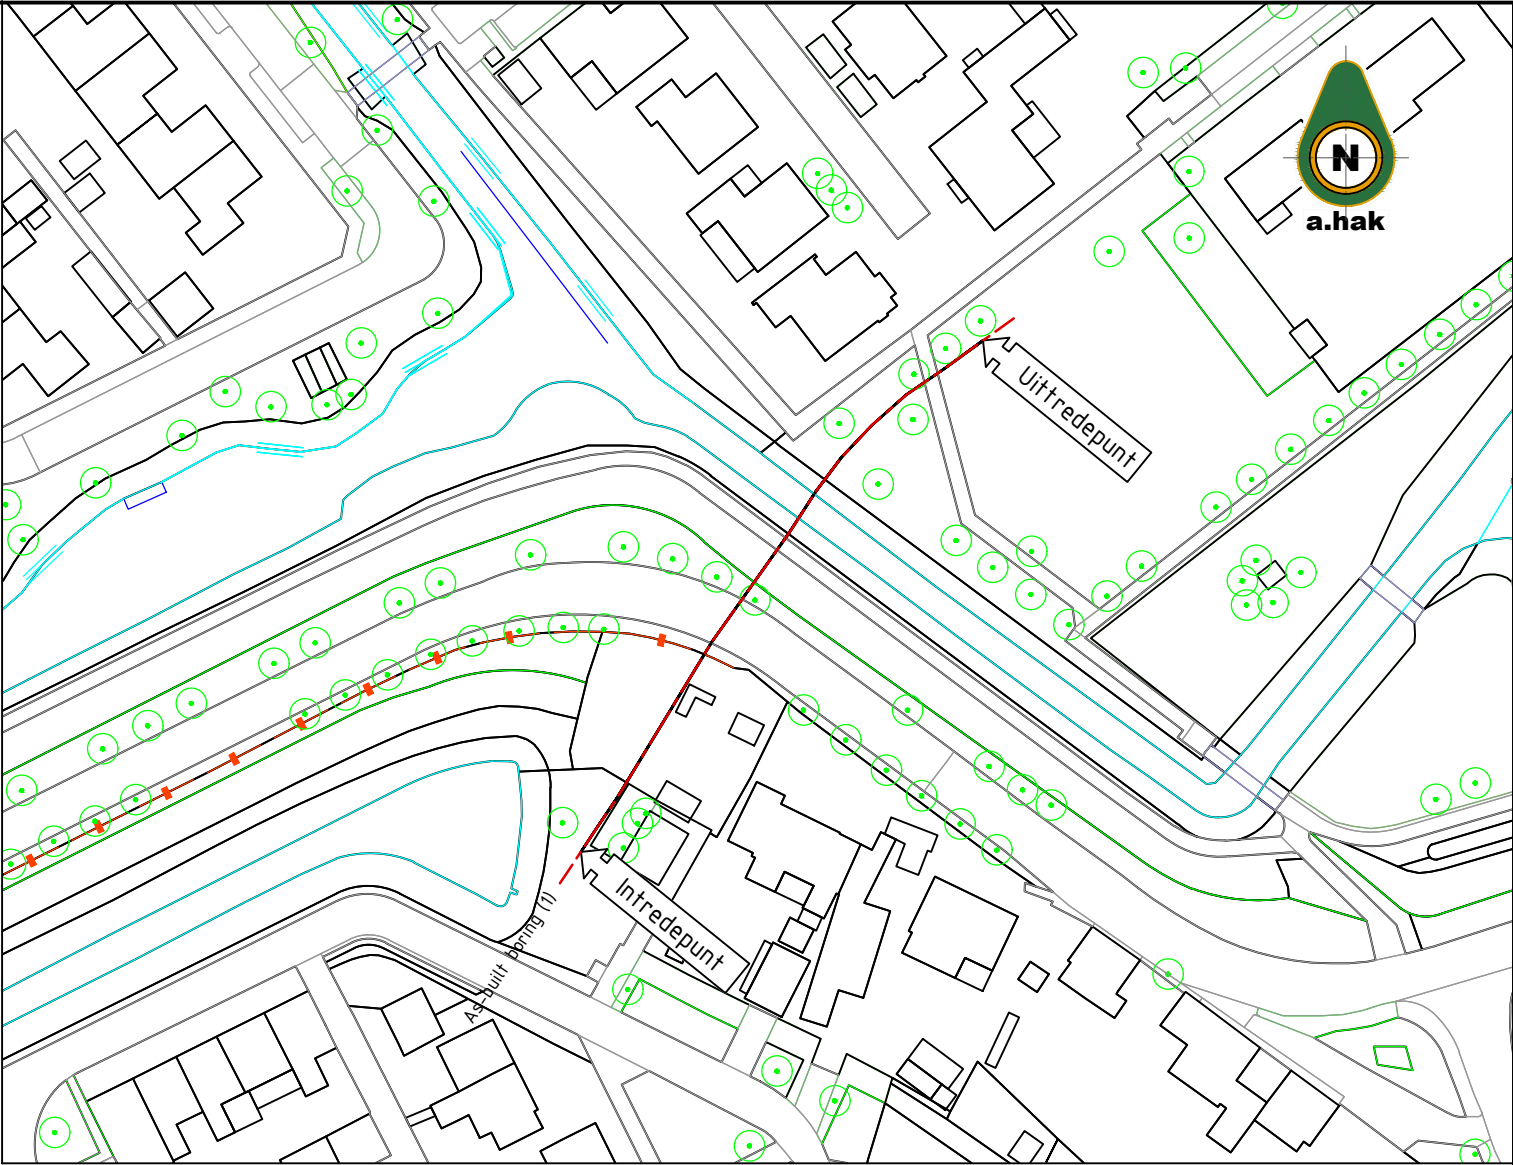

Situatie
Schaal: 1:1000

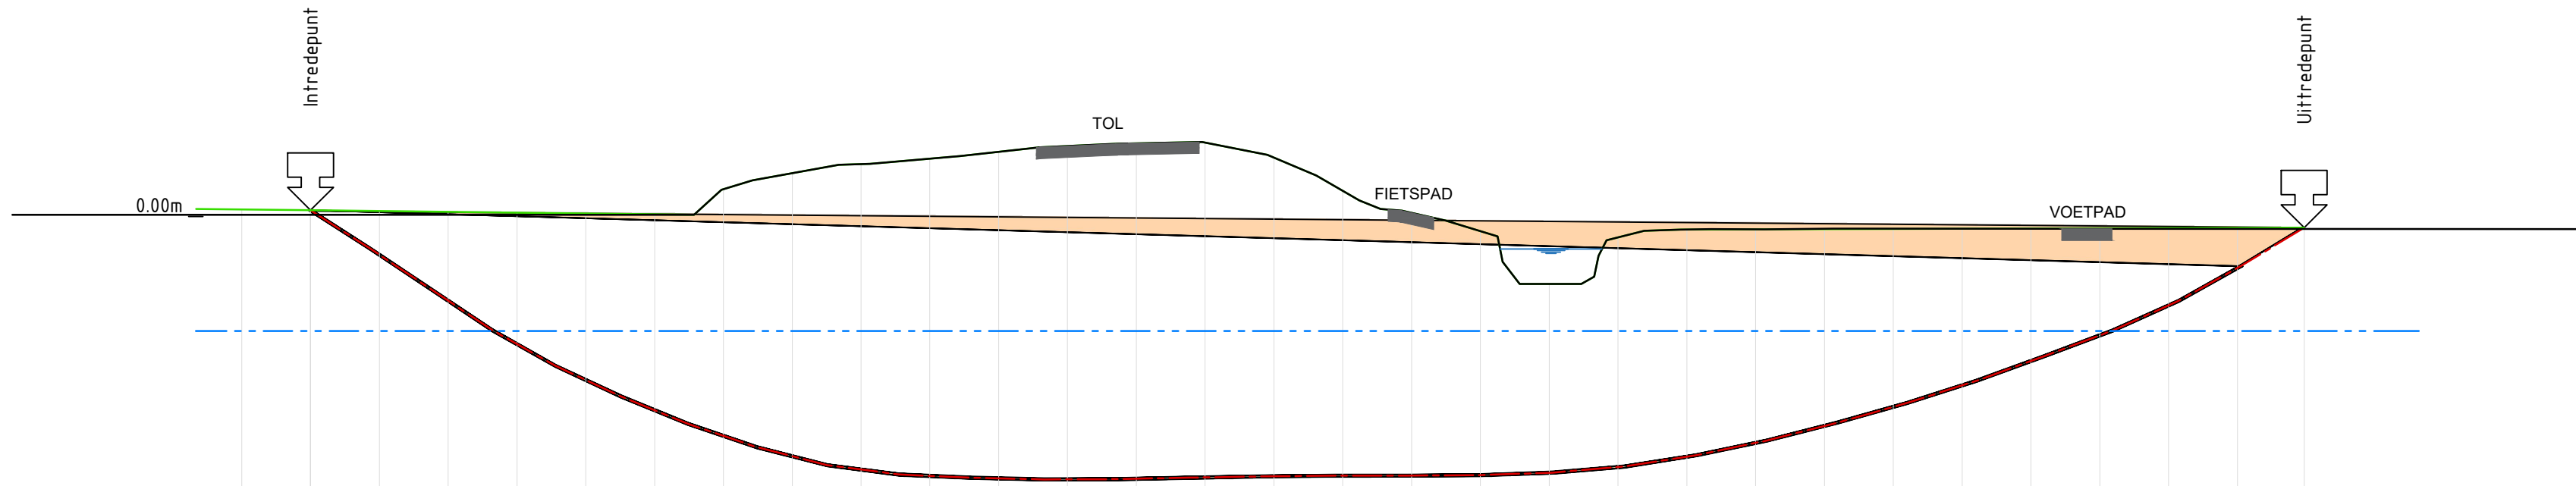


As-built boring (1)

Hoogte t.o.v. N.A.P.
Boringtype: Buis
Totale boorlengte: 91.74m

Afstand	-3.00																																																																																																																																																																																																																																																																																																																																																																																																																																																																																																																																																																																																																																																																																																																																																																																																																																																																																																																																																																																																																																																																																																																																																																																																																																																																																																																																																																																																																																										</
---------	-------	--	--	----

Lengteprofiel
Schaal: 1:250

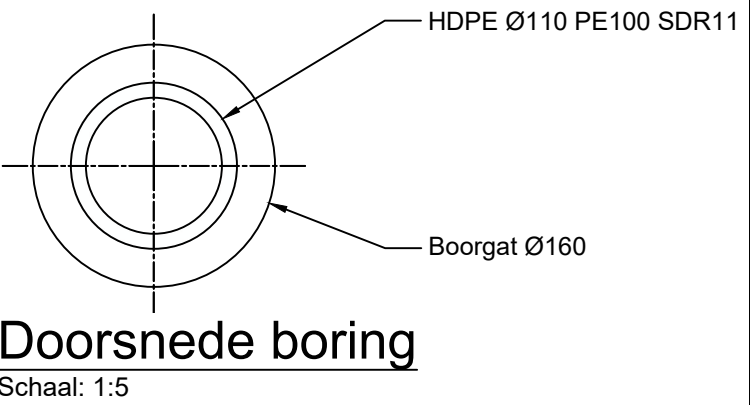

Opmerkingen

- De werkelijke ligging (X,Y en Z) van de buiseinden zal afwijken van hier weergegeven ligging (X,Y en Z) na doorvoer van kabel / leiding

A. Hak B.V.

Steenoven 2-6
4196 HG Tiel
T +31 (0)345-579-211
F +31 (0)345-576-443
E drillcon@a-hak.nl
I www.a-hak.nl

a.hak

Opdrachtgever: Enexis

Project: **Blauwe Sluisdijk Klundert**
HDD Boring 1x Ø110 mm HDPE PE100 SDR11
t.b.v. Lagedruk Gasleiding
Asbuitt

Gepland	28-11-2023	Gevoerd	28-11-2023
Formaat	A1	Schaal	1:250
Bladz.	1 / 1	Werk	1 / 1
22530188-BT010-AB		-	