


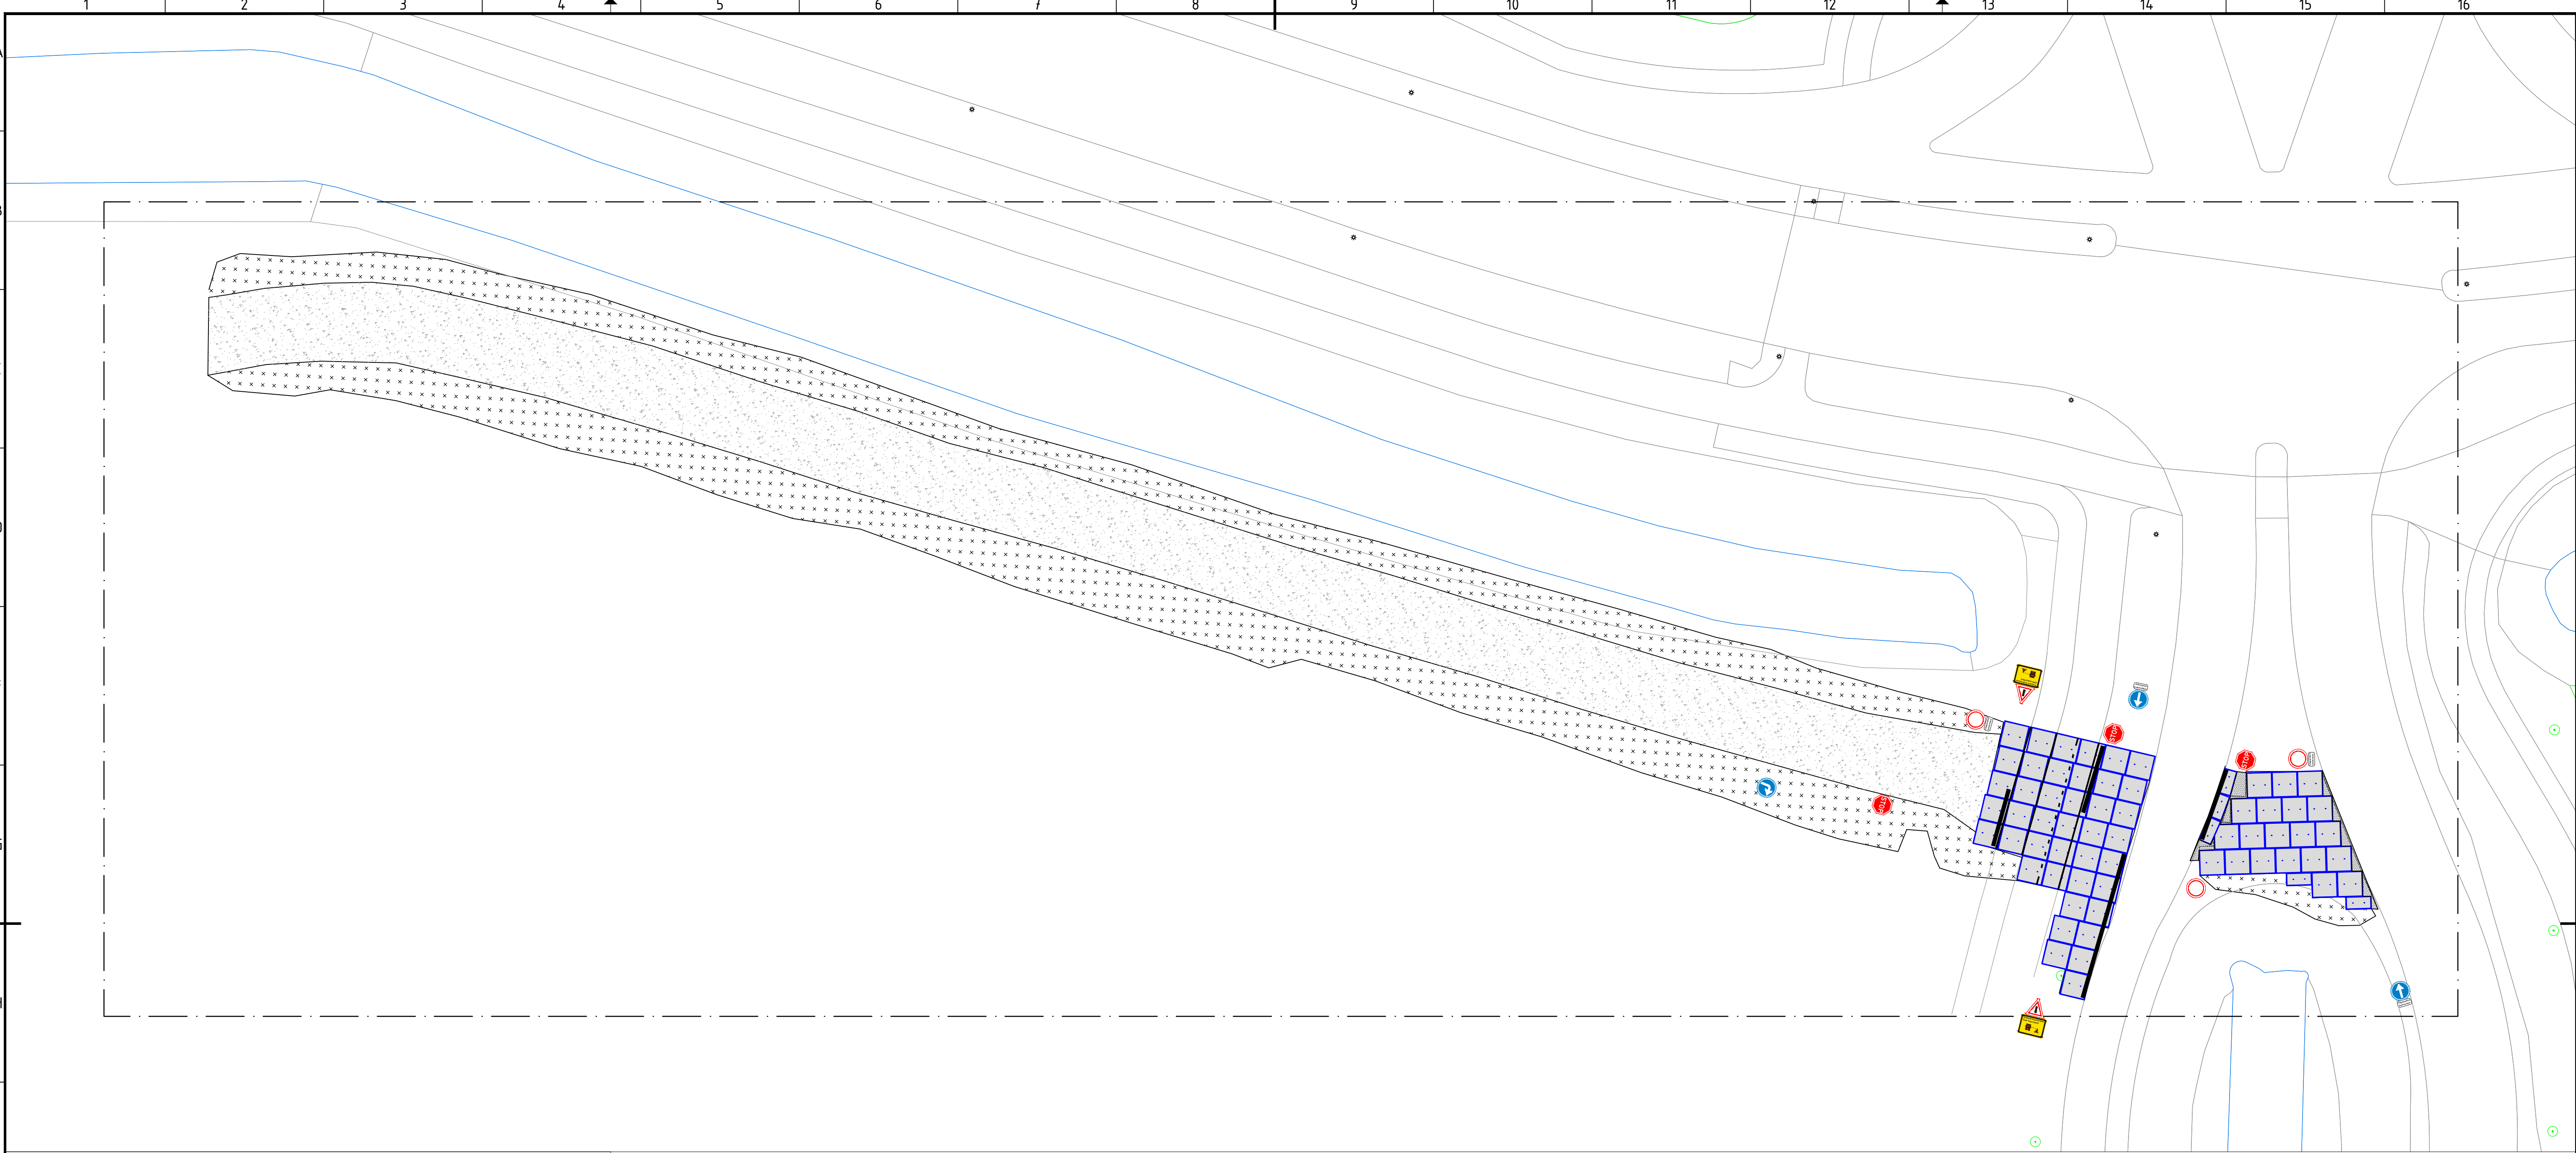

Legenda

- Projectgrens
- Bestaande situatie
- Bestaande lichtmasten
- Bestaande bomen
- Aangebracht betonplaten, dienen gezaagd te worden
- Aangebracht verkeersbord met RVV nummer
- Aangebracht wegenvurf, doorgetrokken streep, wit
- Aangebracht wegenvurf, fietspadscheiding, wit
- Aangebracht betonstraatstenen, keiformaat, keperverband, grijs
- Aangebracht menggranulaat t.b.v. bouwweg
- Aangebracht grond, t.b.v. stabilisatie bouwweg

Maten in meters tenzij anders vermeld
Materiaalmaten in mm, tenzij anders vermeld
Peilmaten in meters t.o.v. N.A.P., tenzij anders vermeld
Diameters in mm, tenzij anders vermeld

C			
B	19-05-2025	Toevoeging extra tijdelijke verkeersborden t.b.v. verkeersmaatregelen	Laurens Brussen
A	17-04-2025	Toevoeging extra tijdelijke verkeersborden t.b.v. verkeersmaatregelen	Laurens Brussen
WIJZ	DATUM	OMSCHRIJVING WIJZIGING	GETEKEND

OPDRACHTGEVER
Gemeente Haarlemmermeer

TEKENAAR
Laurens Brussen

CONTROLE
Johan den Breejen

PROJECTOMSCHRIJVING
Tijdelijke terreininrichting Lincolnpark

PROJECTNUMMER
24-047

SCHAAL
1:250

TEKENINGOMSCHRIJVING
Revisie bouwweg
Fase 2

DATUM
11-04-2025

FORMAAT
A

VERSIE
As Built

TEKENINGNUMMER
24-047-AB-02-B

WIJZ.NR
B

JdB
JdB groep
Grondslagers van
een betere leefomgeving
Rijnlanderweg 1085
2132 MP Hoofddorp
+31(0)23 561 33 29

BLAD IN BLADEN
1 IN 1

