



Legenda


Symbol	Beschrijving	Status
[Symbol]	Beschoeiing	Revisie
[Symbol]	Onderwater Beschoeiing	Revisie
[Symbol]	Insteek watergang	Revisie
[Symbol]	Duker HWA PE 500 mm	Revisie
[Symbol]	Perleiding Ø10 mm	Revisie
[Symbol]	Boring perleiding Ø110 mm	Revisie
[Symbol]	Gestofte verharding Betonbern	Revisie
[Symbol]	Asfalt	Revisie
[Symbol]	Goot	Revisie
[Symbol]	Achterkant band	Revisie
[Symbol]	Betongru getrokken	Revisie
[Symbol]	Opsluitband 120x250 mm	Revisie
[Symbol]	Trottoirband RWS	Revisie
[Symbol]	Kantverharding	Revisie
[Symbol]	Kantverharding tegel	Revisie
[Symbol]	Materialgrens verharding	Revisie
[Symbol]	Langsmerkeringsstreep 0.50-0.50 (0.10)	Revisie
[Symbol]	Streep 1-1 (0.10)	Revisie
[Symbol]	Langstreep 1-3 (0.10)	Revisie
[Symbol]	Langstreep 0.30-2.70 (0.10)	Revisie
[Symbol]	Langstreep BSS keifmaat doorgetrokken	Revisie
[Symbol]	Langstreep doorgetrokken (0.05)	Revisie
[Symbol]	Langstreep doorgetrokken (0.10)	Revisie
[Symbol]	Verdriftstreep (0.10)	Revisie
[Symbol]	Verkeersbord	Revisie
[Symbol]	Duker beton	Revisie
[Symbol]	Boom	Revisie
[Symbol]	Mof Ø110 Perleiding	Revisie
[Symbol]	Bord	Revisie
[Symbol]	Paal kunststof	Revisie
[Symbol]	Verkeersbord paal	Revisie
[Symbol]	Reflector paal	Revisie
[Symbol]	Schamblok	Revisie
[Symbol]	Schrikhek	Revisie
[Symbol]	Lichtmast	Revisie
[Symbol]	Straatloek HWA	Revisie
[Symbol]	Inspectieput	Revisie
[Symbol]	Stroomrichting	Revisie
[Symbol]	Betongru getrokken maaield loop	Revisie
[Symbol]	Betronplaat 2x2 m	Revisie
[Symbol]	Asfalt kleur zie tekening	Revisie
[Symbol]	Bermbeton	Revisie
[Symbol]	Betongrint keifmaat halfsteensverband	Revisie
[Symbol]	BSS keifmaat elleboogverband (aarkkeerplaat)	Revisie
[Symbol]	BSS keifmaat keperverband (plateau t.h.v. parkeerplaats)	Revisie
[Symbol]	Stoetband 200x200x1000 mm dubbel	Revisie
[Symbol]	Markering driehoek 30/30	Revisie
[Symbol]	Markering driehoek 50/70	Revisie
[Symbol]	Markering oversteek blokstreep 050	Revisie

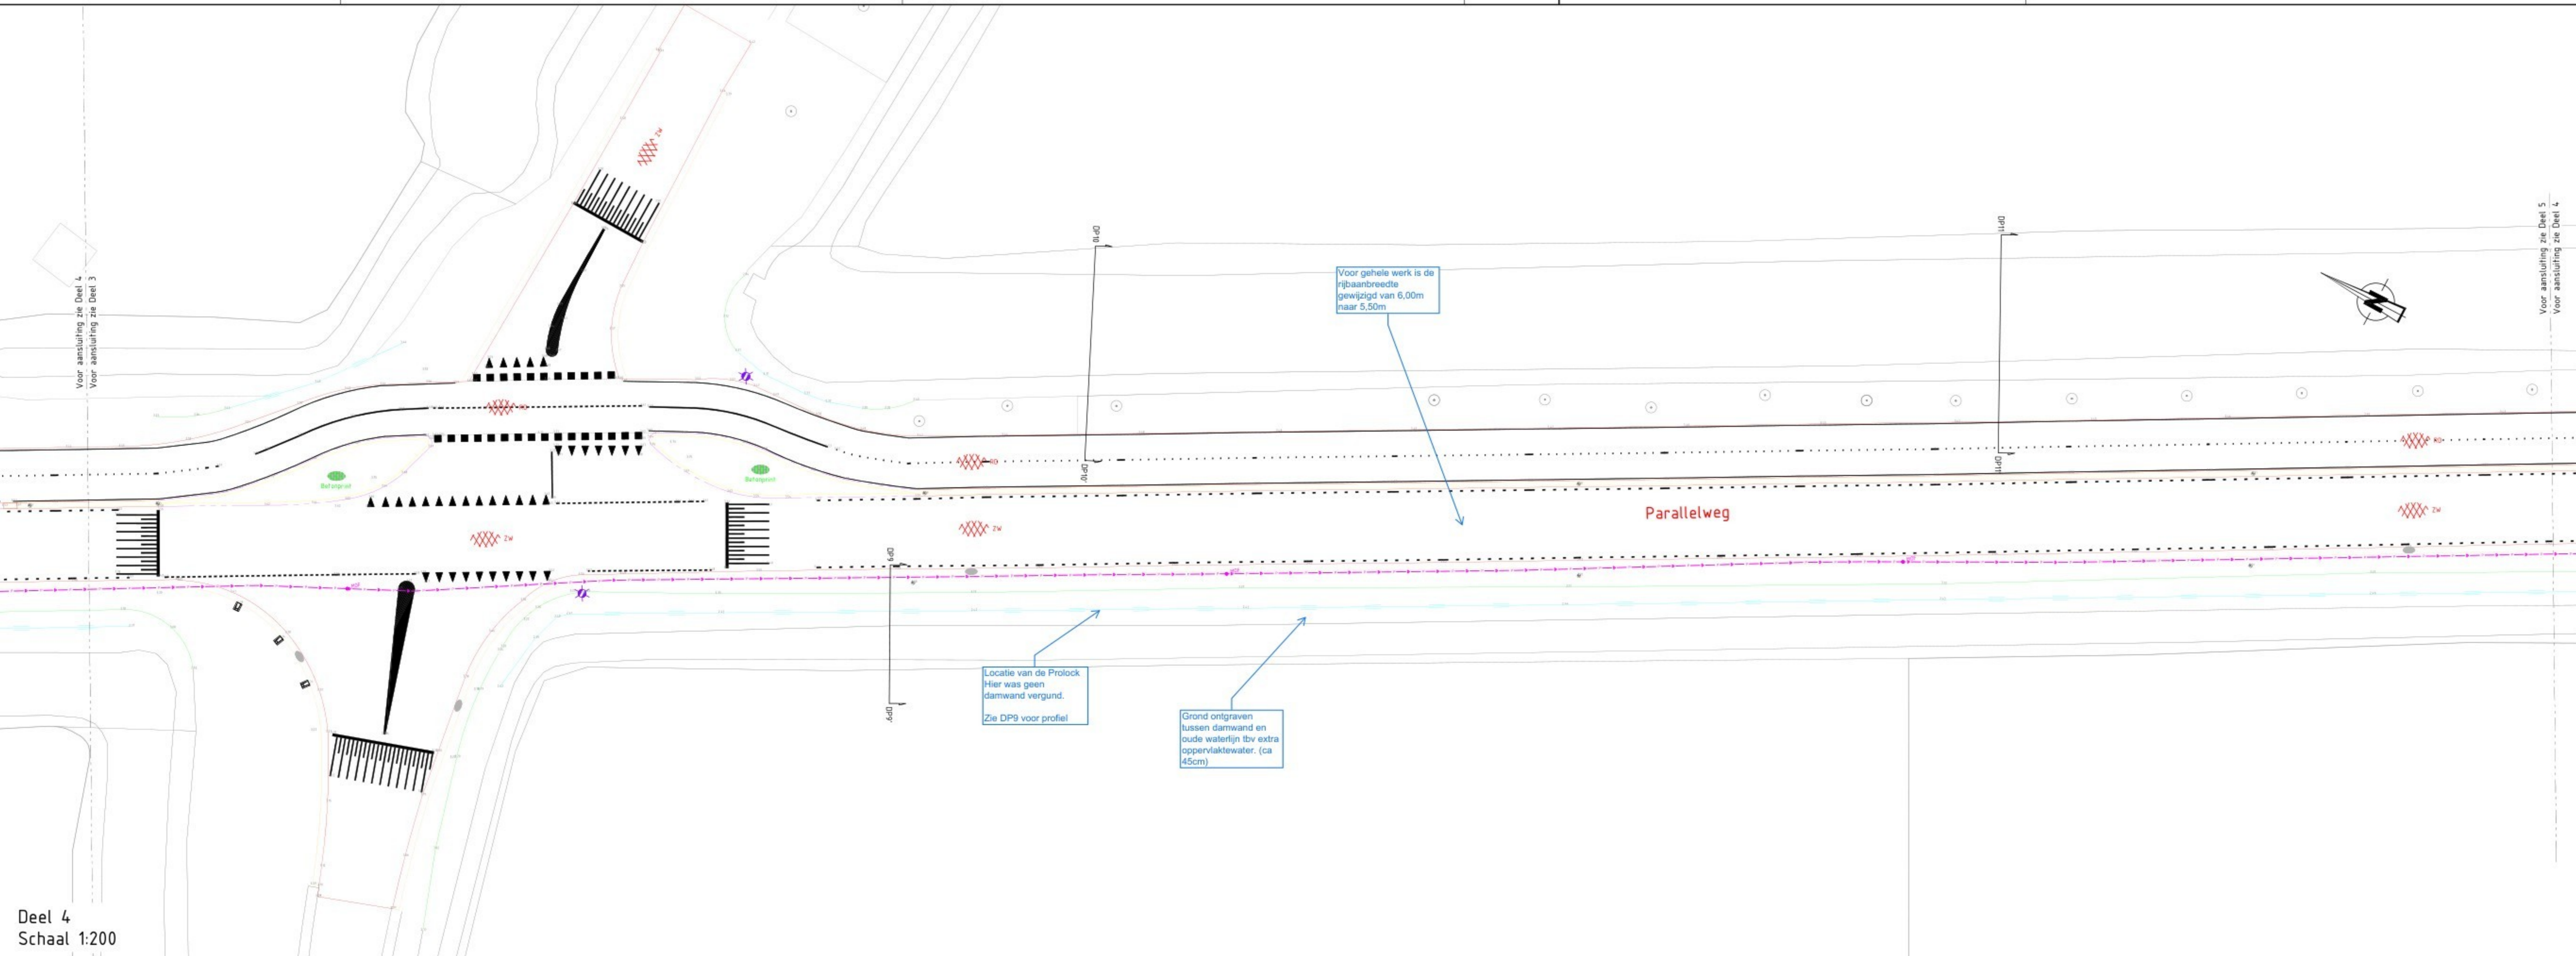


Deel 4
Schaal 1:200

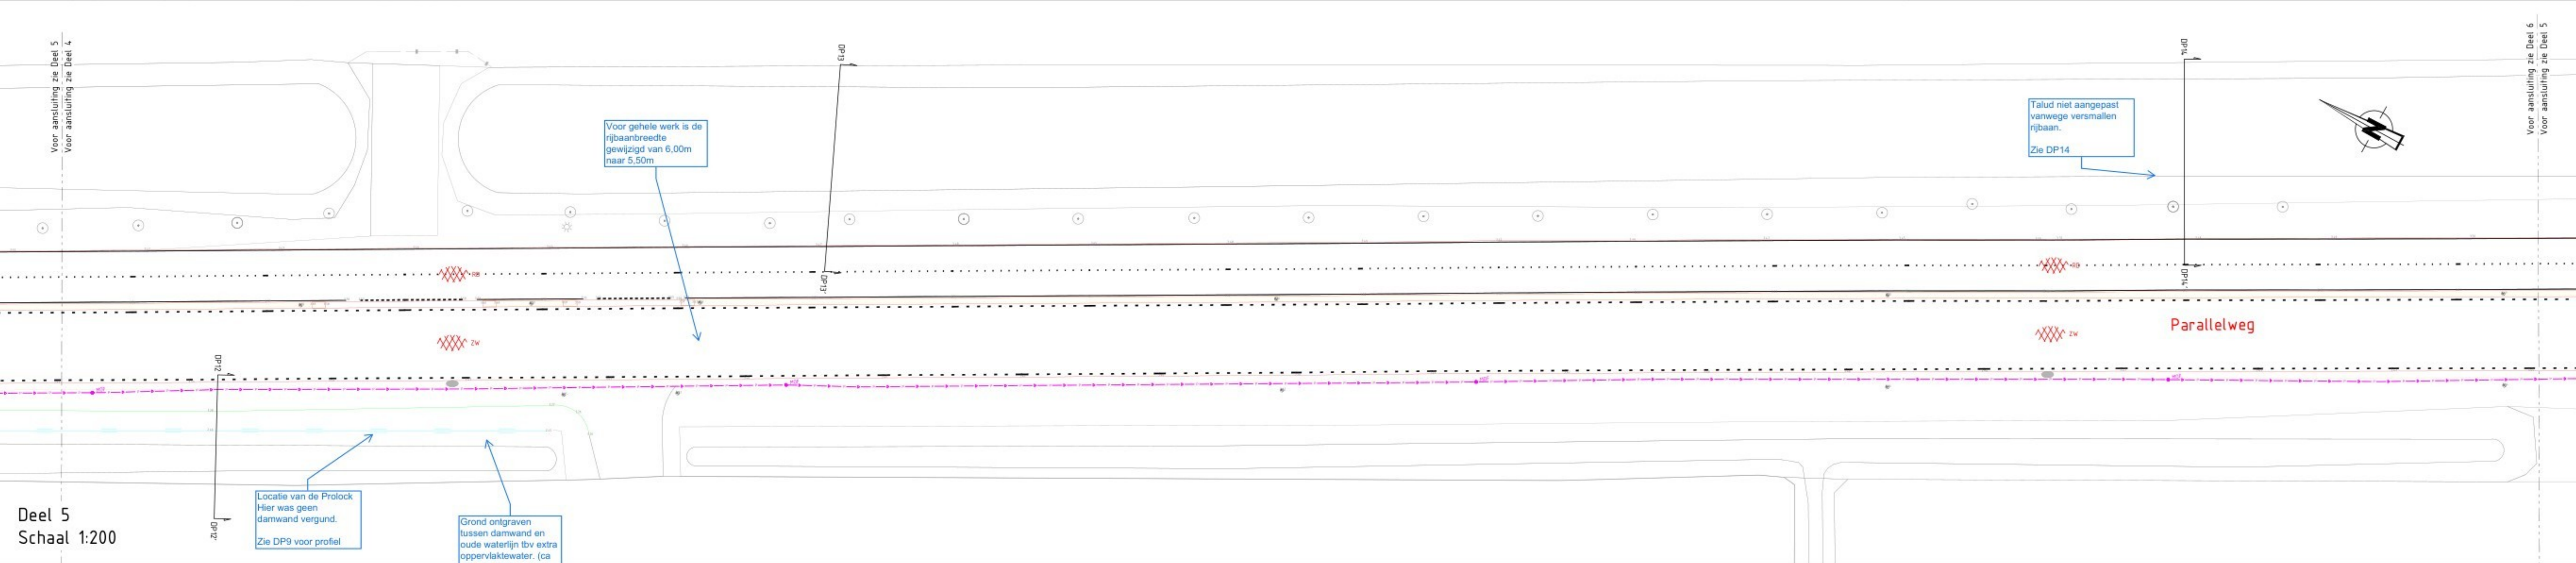

Deel 5
Schaal 1:200

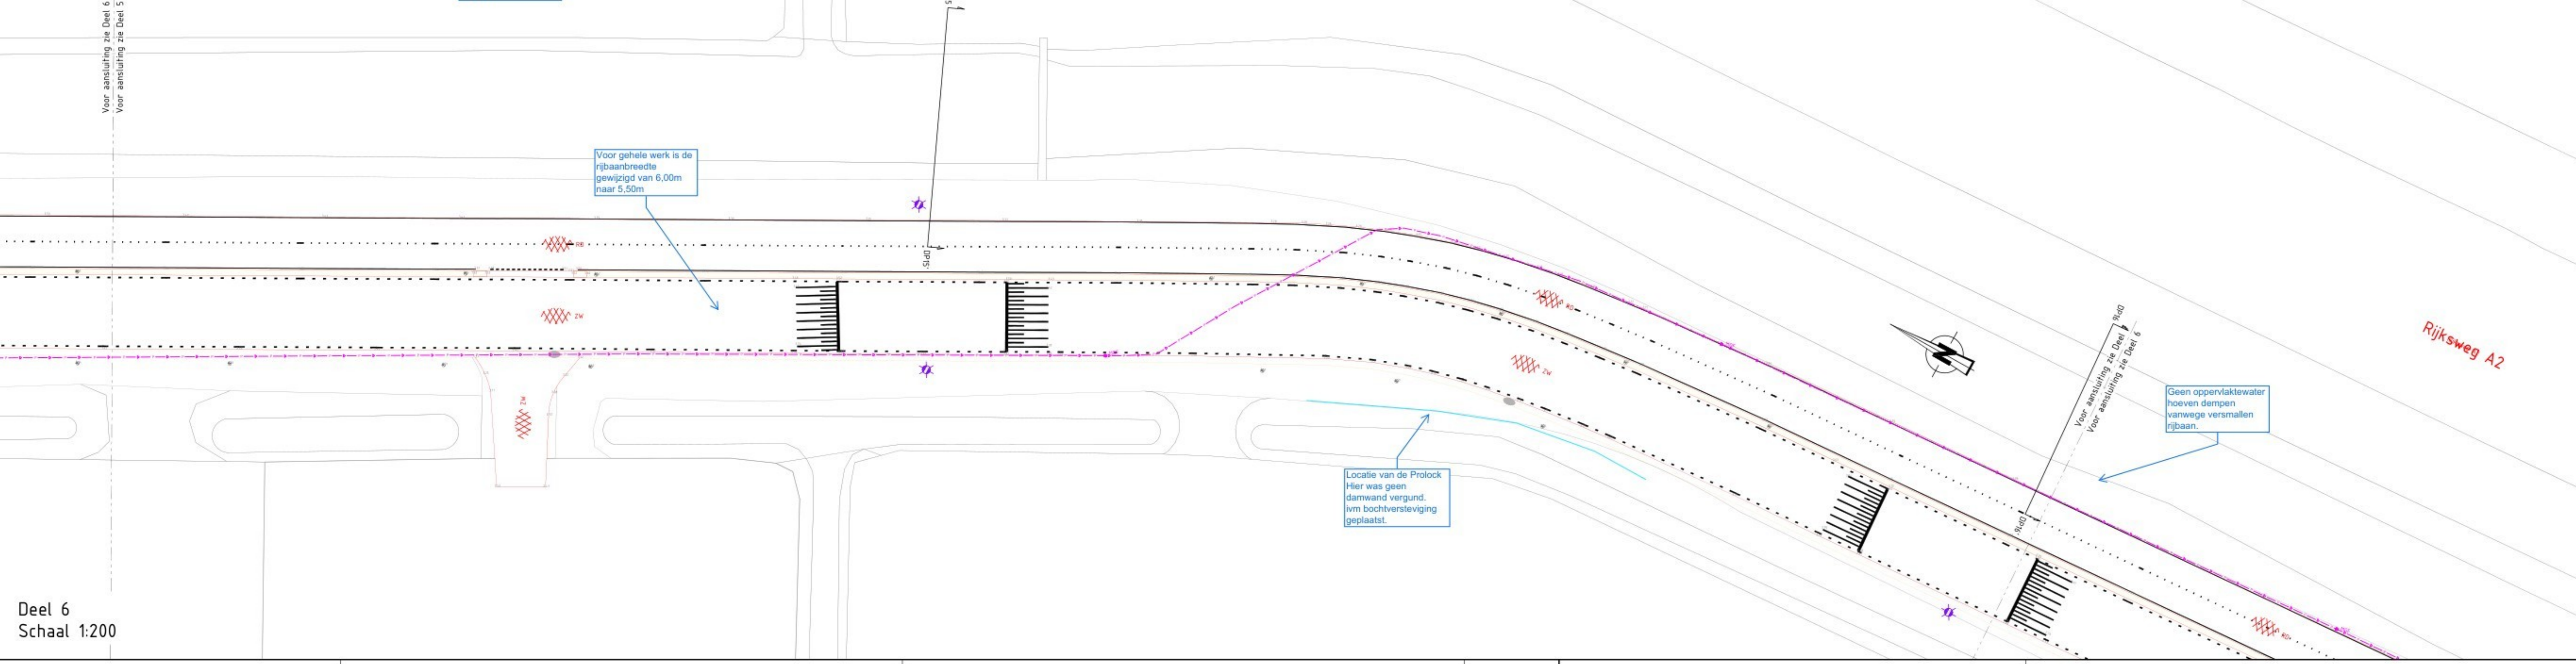

Deel 6
Schaal 1:200

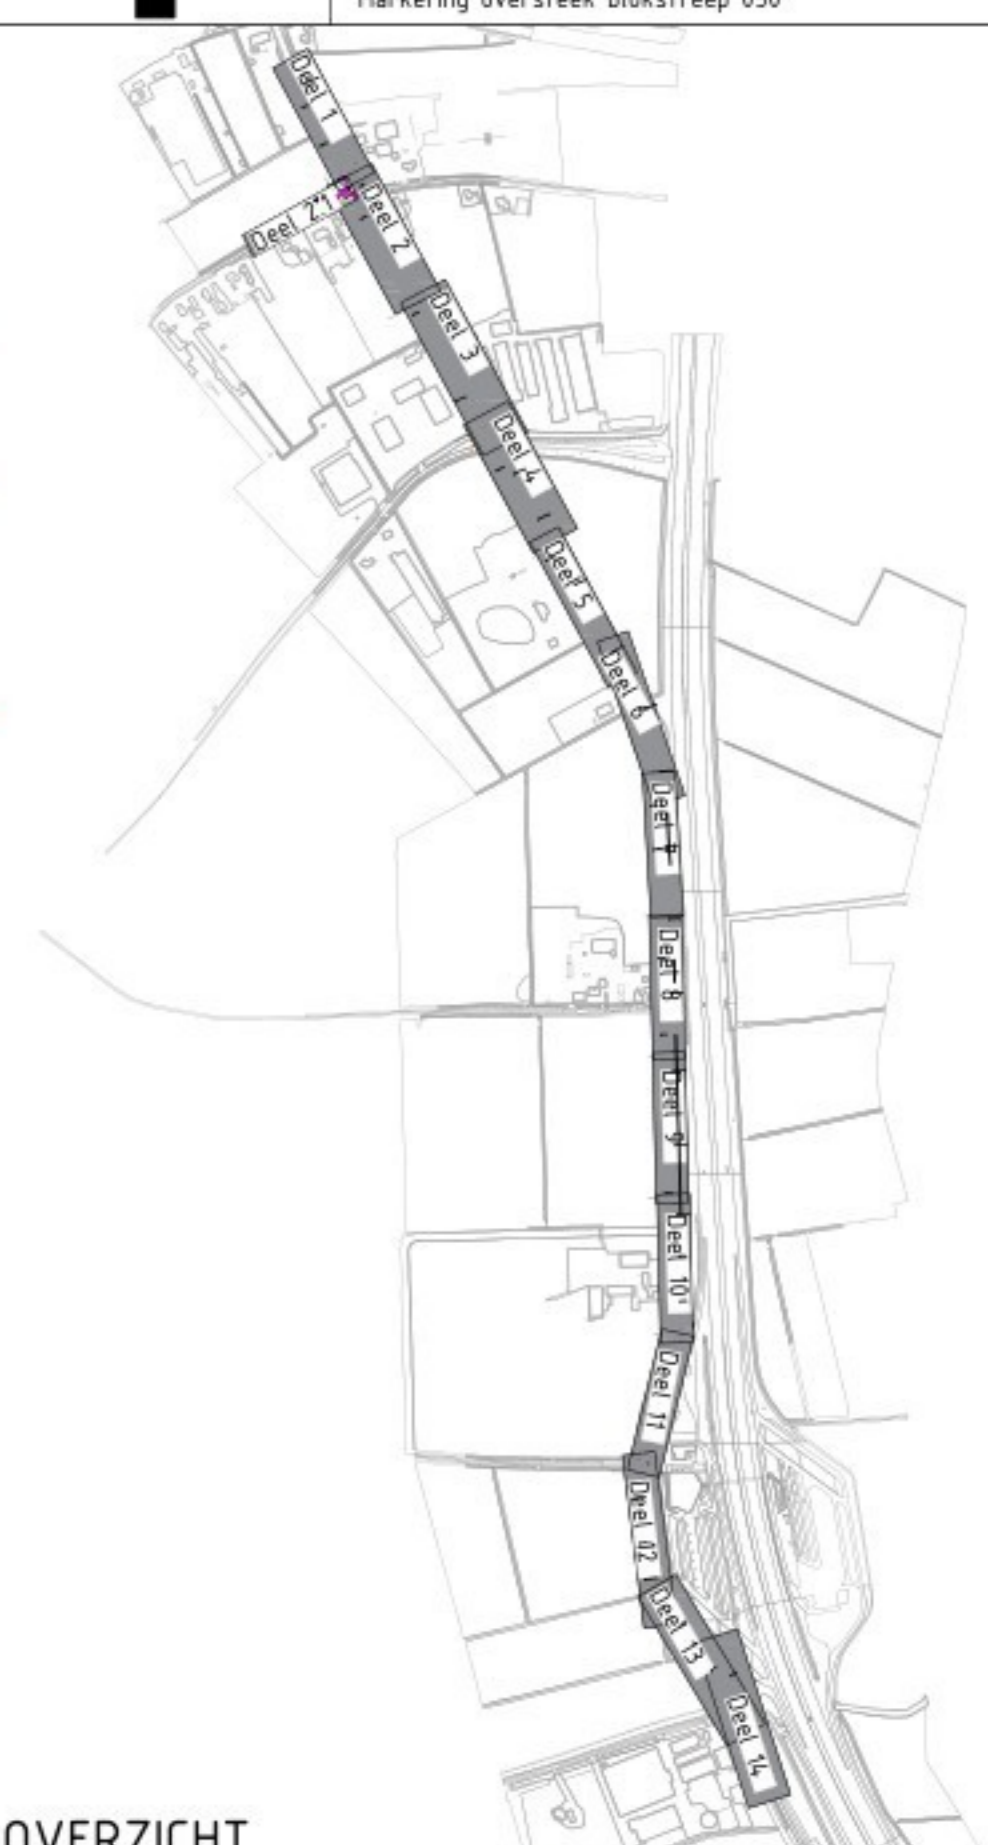

OVERZICHT
Schaal 1:10000

OPMERKINGEN

- Maten in meters, tenzij anders vermeld
- Diepmaten in meters t.o.v. N.A.P., tenzij anders vermeld
- Diameters in millimeters, tenzij anders vermeld

Nr	Datum	Wijziging	Ontwerper
4	07-11-2025	Gemeten profielen toegevoegd	
3	10-07-25	Toevoegen onderwaterbeschoeiing	
2	16-06-25	Toevoegen div. opmerkingen	
1	05-06-25	Revisie	

NR DATUM WIJZIGING ONTWERPER

Projectnummer	Revisie	Blad	Schaal	Aankoop
2021-24	V.4	2 - 6	1:200	A40

Tekeningnummer: 2021-24 - REV01
Datum uitgifte: 07-11-2025
Doelmerk: Revisietekening
Document status: Definitief

Snelfietsverbinding Zaltbommel - Den Bosch

Onderdeel: Revisie tekening

Opdrachtgever: [Redacted]

Aankoper: [Redacted]