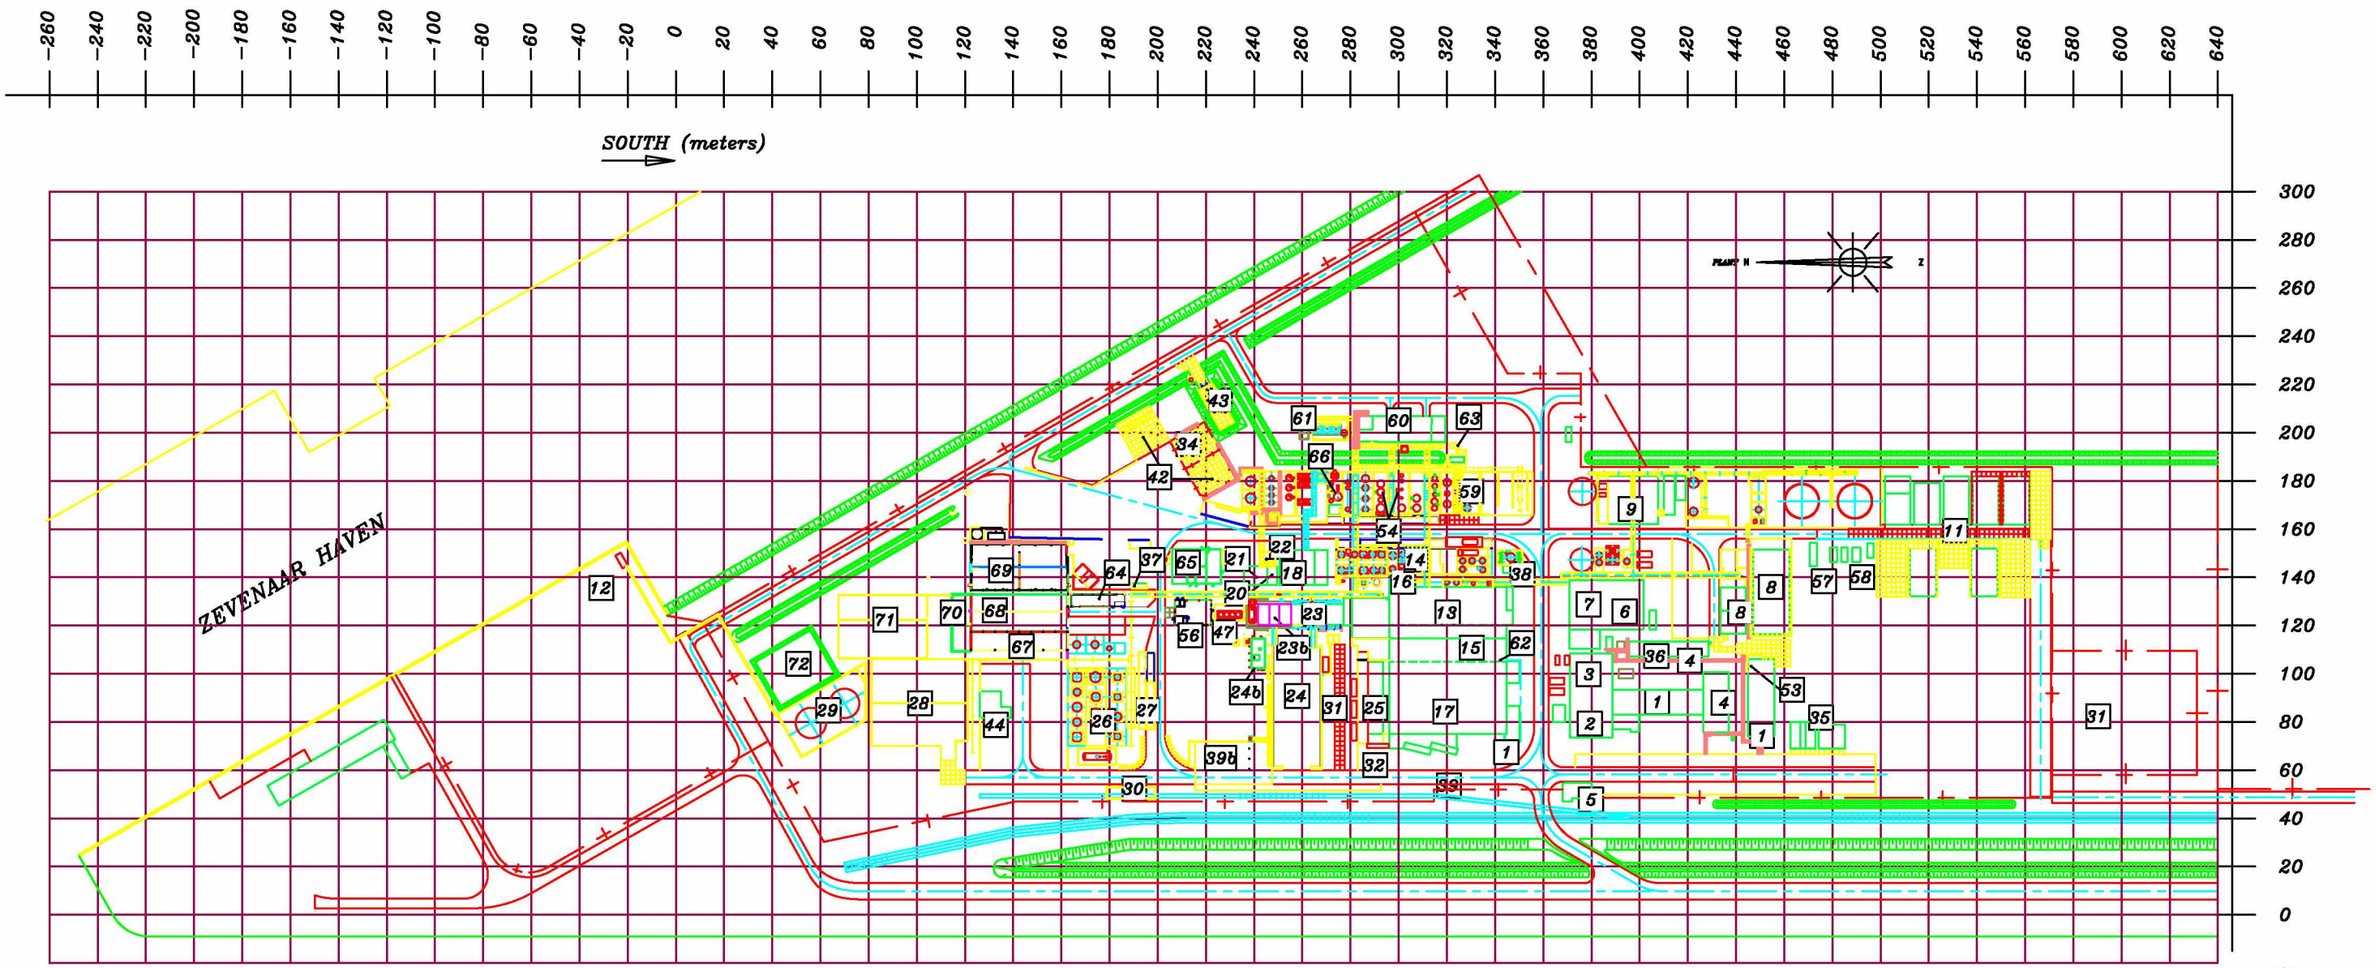

KANAAL VAN GENT NAAR TERNEUZEN

DETAILTEKENINGEN:

03-06-06-0020-001: Layout GBC tankfarm
03-06-06-0020-002: Layout GBC tankfarm East
03-06-06-0020-003: Layout Main tankfarm
03-06-06-0020-004: Layout HBr tankfarm
03-06-06-0020-005: Layout Calcium tanks
03-16-19-0005-000: Layout Waste Location tanks

LEGENDA:

1) Kantoren
2) Kantine
3) Centraal laboratorium
4) Was- en kleedruimtes
5) Portierslogo / EHBO-post
6) Werkplaats onderhoudsafdeling
7) Utility gebouw met daarin:
stoomketel, compressoren, hoofdtrafo, noodgenerator
8) Technisch magazijn
9) Milieu-afdeling met afvalwaterbehandelingsplant
10)
11) Contractorpark (Nissenhutten)
12) CaBr verladarm

GBC gebouw met daarin:
13) Produktie installaties
14) Tankpark + rioolverzamelputten
16) Tussenbouw met afdrummen/afzakken eindprodukten
16) Mainscrubbergebouw
17) Overdekt magazijn voor droge opslag produkten / grondstoffen

4 in 1 produktiegebouw met daarin/daarbij:
18) Produktie installaties
19)
20) HBr-branderinstallaties
21) Afdrumgebouw
22) Afvalwaterverzamelputten
23) Broomhandlinggebouw met daarboven controlekamer
23b) Broomtransferruimte.
24) Broomopslagterrein
24b) Broom-ISO-ventinggebouw
25) Overdekte opslag
26) Hoofdtankenpark
27) Laad-/lossstation tankenpark
28) Overdrachtlocatie Indaver.
29) CaBr-opslagtanks
30) Laad-/loslocatie railwagons
31) 3x containers ADR
32) Warmtekamer

34) Ammoniak & HBr gasolitinder opslag.
35) Brandweergarage
36) Trainingroom.
37) Hot box
38) Sprinklerinstallatie voedingspompen
39) Calamiteiten lekbak.
39b) Containeropslag
40)
41)
42) Waterstofopslag
43) Gronddepot

44) Gebouw (ex methylbromide, ex PSA-unit)

47) Koeltoren Solid 5
53) Archieven
54) Destillatie unit (propanol)
56) Pilot plant
57) Contractors heat
58) Sanitair contractors
59) GBC tankpark Oostzijde
60) BRU gebouw
61) BRU koeltoren
62) Compacting gebouw
63) Stikstofreduceerstation
64) Afdrumgebouw & overslaglocatie.
65) HBr Liquefied gebouw
66) Regenox installatie
67) Loods 7 (overkapping)
68) Loods 8
69) Loods 9, brandbare opslag
70) Area 10
71) Area 11
72) Calamiteitenbassin

STATUS INSTALLATION	STATUS DRAWING												
		ENG. :	29	12-02-20	Update	I.S.							
		SCALE : 1:2500	28	06-02-20	update	I.S.		32	29-06-20	Update legenda	I.S.		
Not existing ○	For engineering ○	DRAWN :	27	22-01-20	Update	I.S.		31	19-05-20	Update drawing after permission	I.S.		
Under construction ○	For construction ○	CHKD. :	26	05-06-19	Update	E.B.		30	10-03-20	Update legenda	I.S.		
Operative ○	As built ●	DATE : dec. 1994	REV.	DATE	DESCRIPTION	DRAWN	CHECKED	REV.	DATE	DESCRIPTION	DRAWN	CHECKED	

TITLE: Plattegrond

ICL-IP Terneuzen

DWG Nr.: 03-00-00-0005-000 REV. Nr.: 32

ICL Industrial Products