
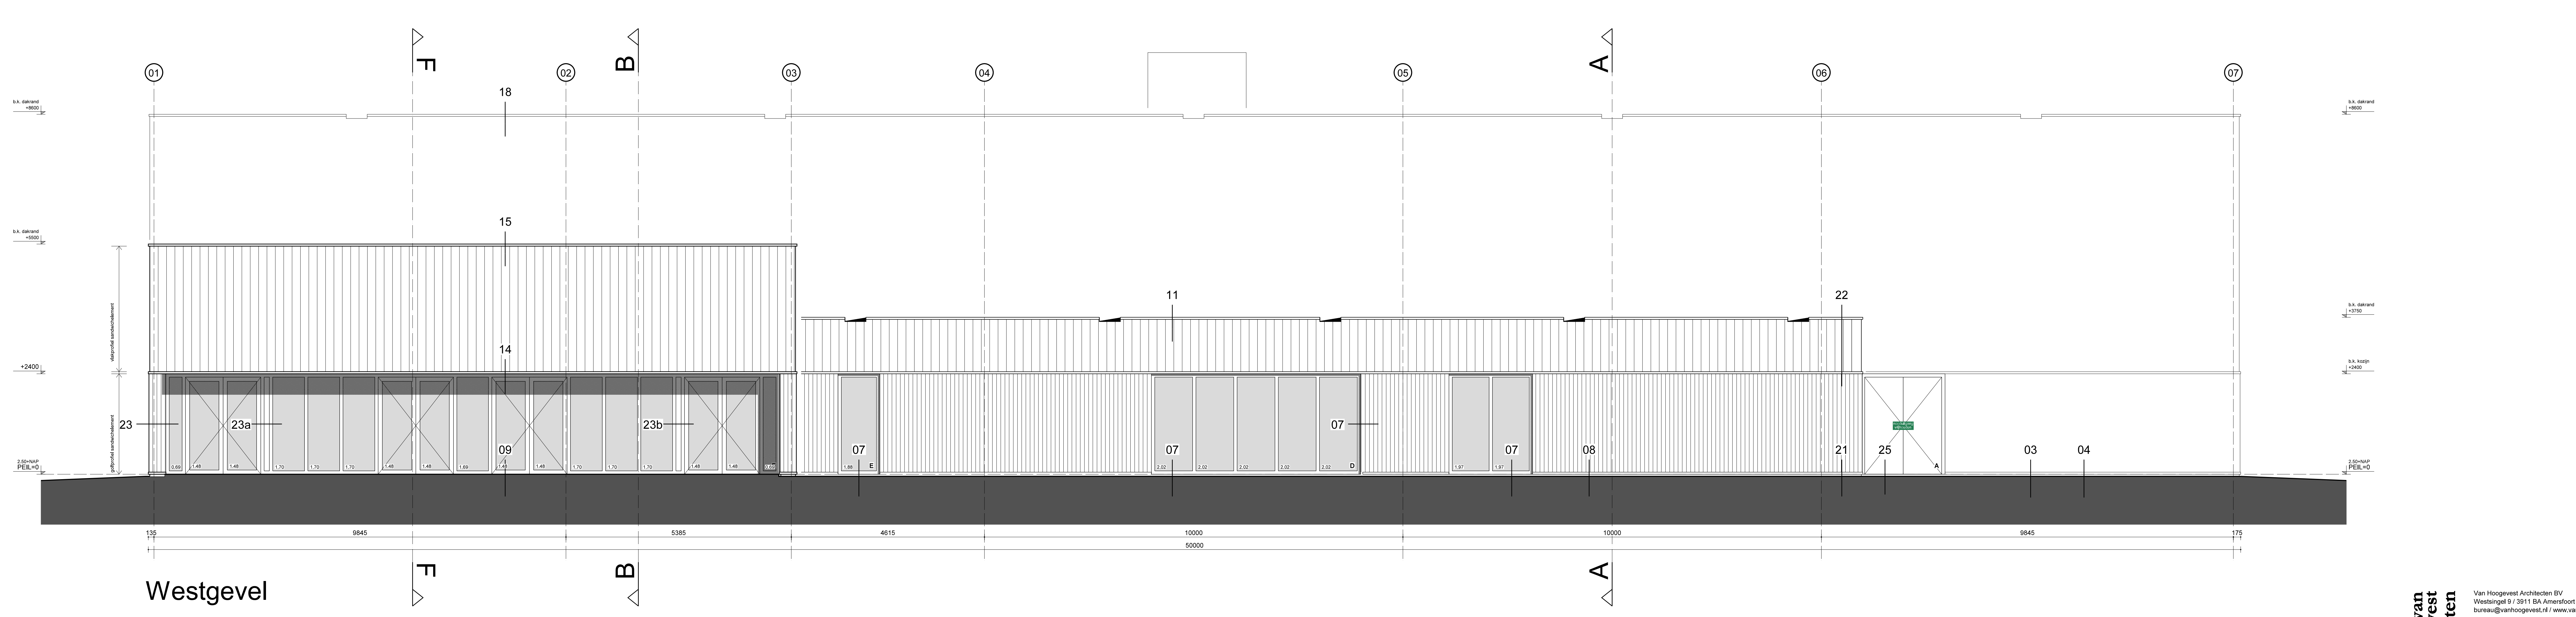


ONDERDEEL	MATERIAAL	KLEUR
dakbedekking	PVC	lichtgrijs
afdekcap/dakrand	aluminium	beigestone RAL 1035
vlakke profielplaat	sandwichelement	beigestone RAL 1035
zetwerk tussenprofiel	aluminium	beigestone RAL 1035
golfprofielplaat	sandwichelement	beigestone RAL 1035
Kingspan Wall-lite	polycarbonaat	opaal
kozijnen	aluminium	beigestone RAL 1035
deuren	aluminium	beigestone RAL 1035
vulling in deuren	sandwichelement	beigestone RAL 1035
ramen	glas	helder
hekwerk	staal	beigestone RAL 1035

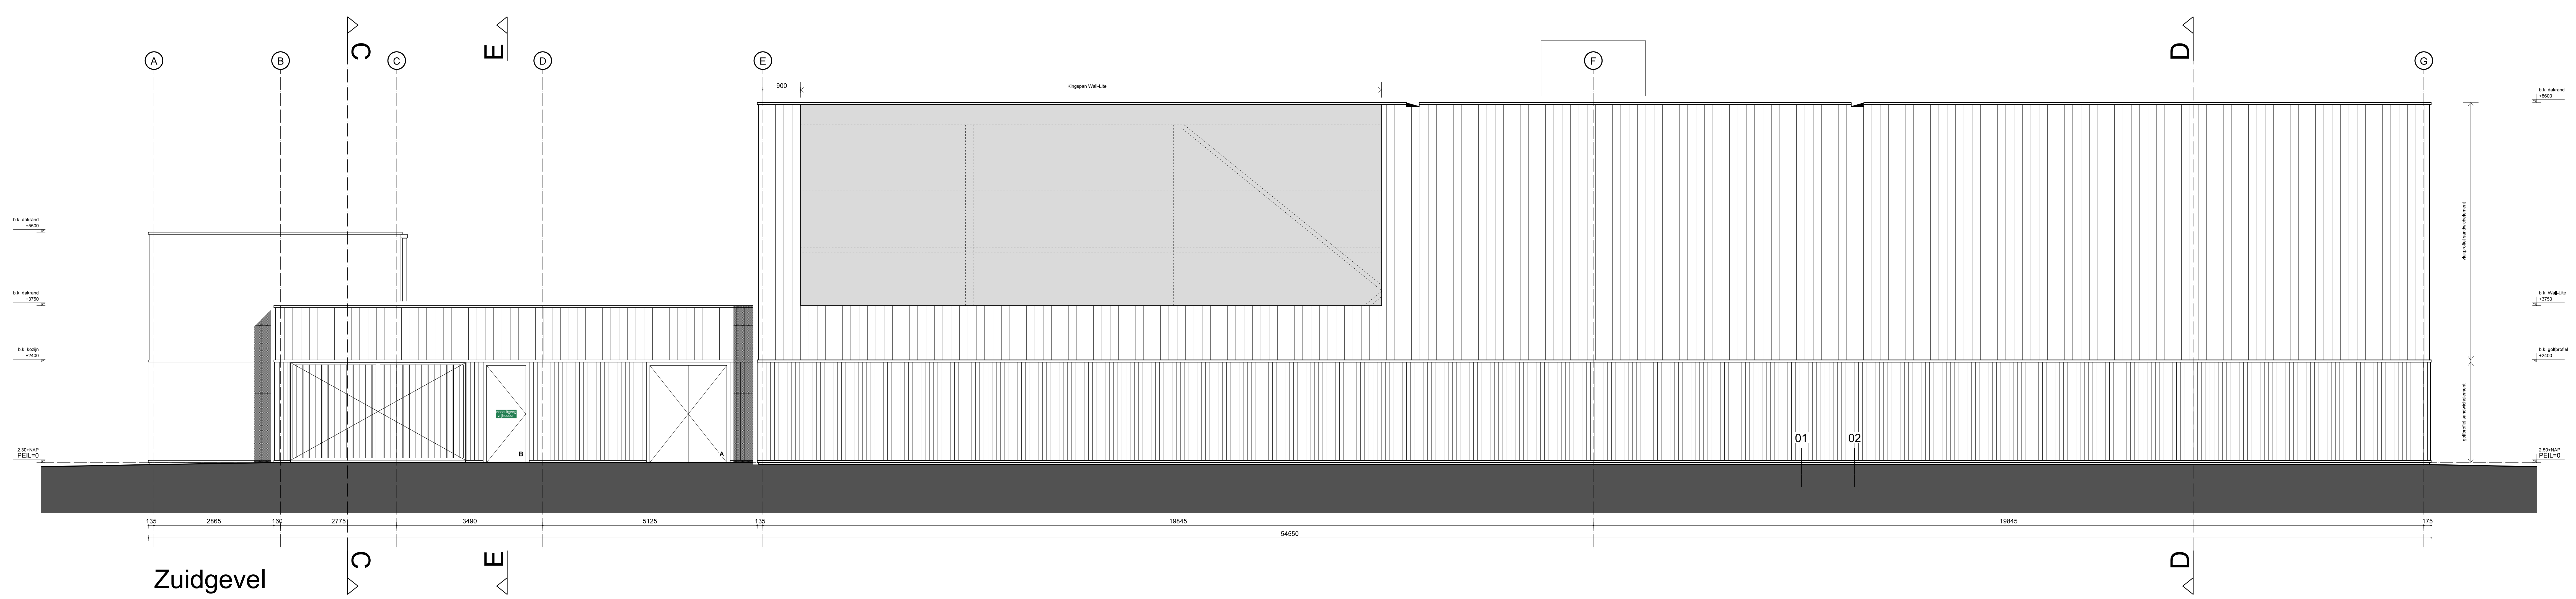

**van**  
**hoogeveest**  
**architecten**

Van Hoogeveest Architecten BV  
 Westlingel 9 / 3911 SA, Amerfoort / T. 033-4631705 / F. 033-4610854  
 bureau@vanhoogeveest.nl | www.vanhoogeveest.nl

2.1900.5    Turnhal Turn-ann  
 Schiermonnikoophof 21, 3826 DK Amerfoort

REVISIETEKENINGEN  
 RE-09    Gevelaanzichten  
 Zuid- en Westgevel

schaal    1:50 (1:0)    Datum    09-08-2016

gewijzigd    A:    C:    E:  
                  B:    D:    F: