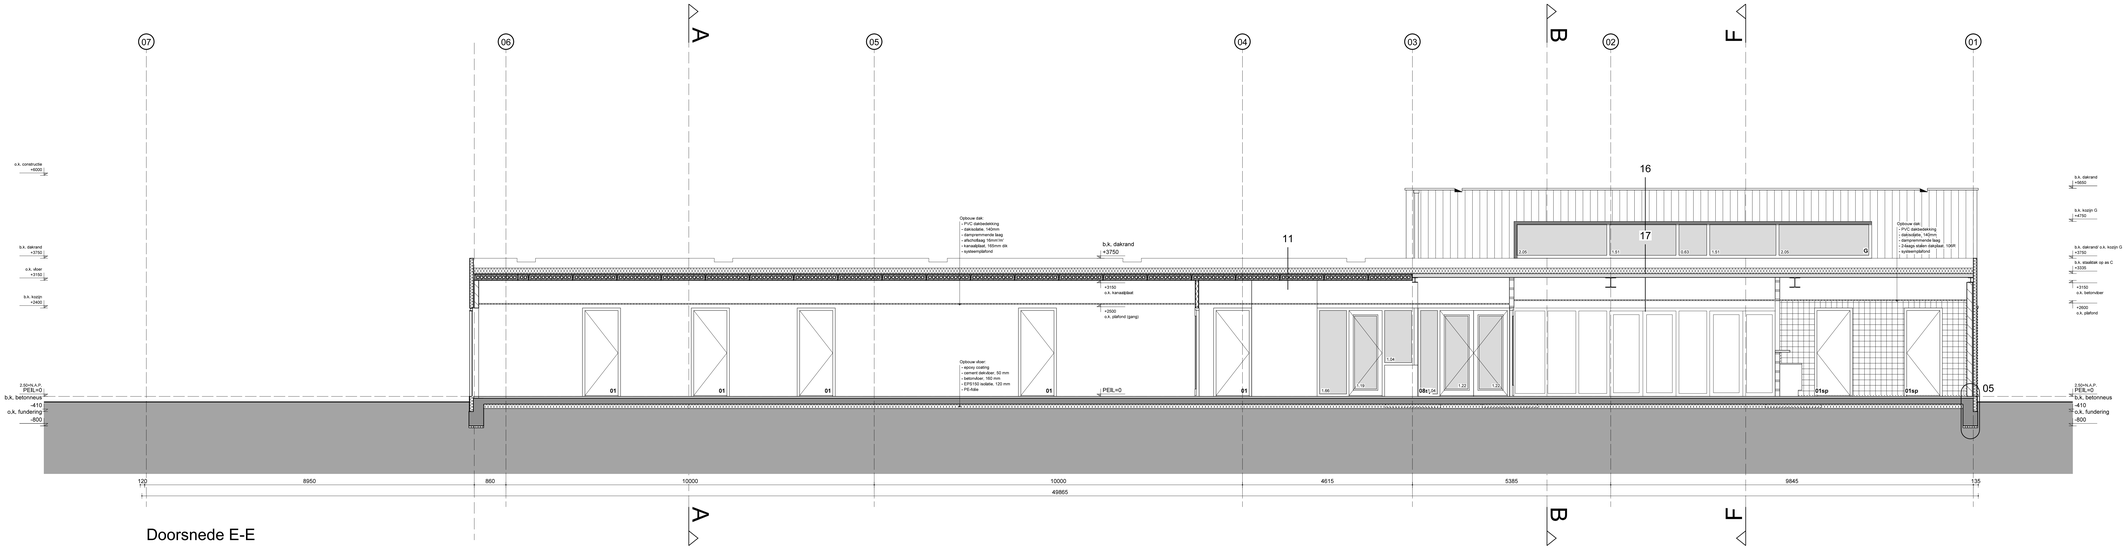

Doorsnede E-E

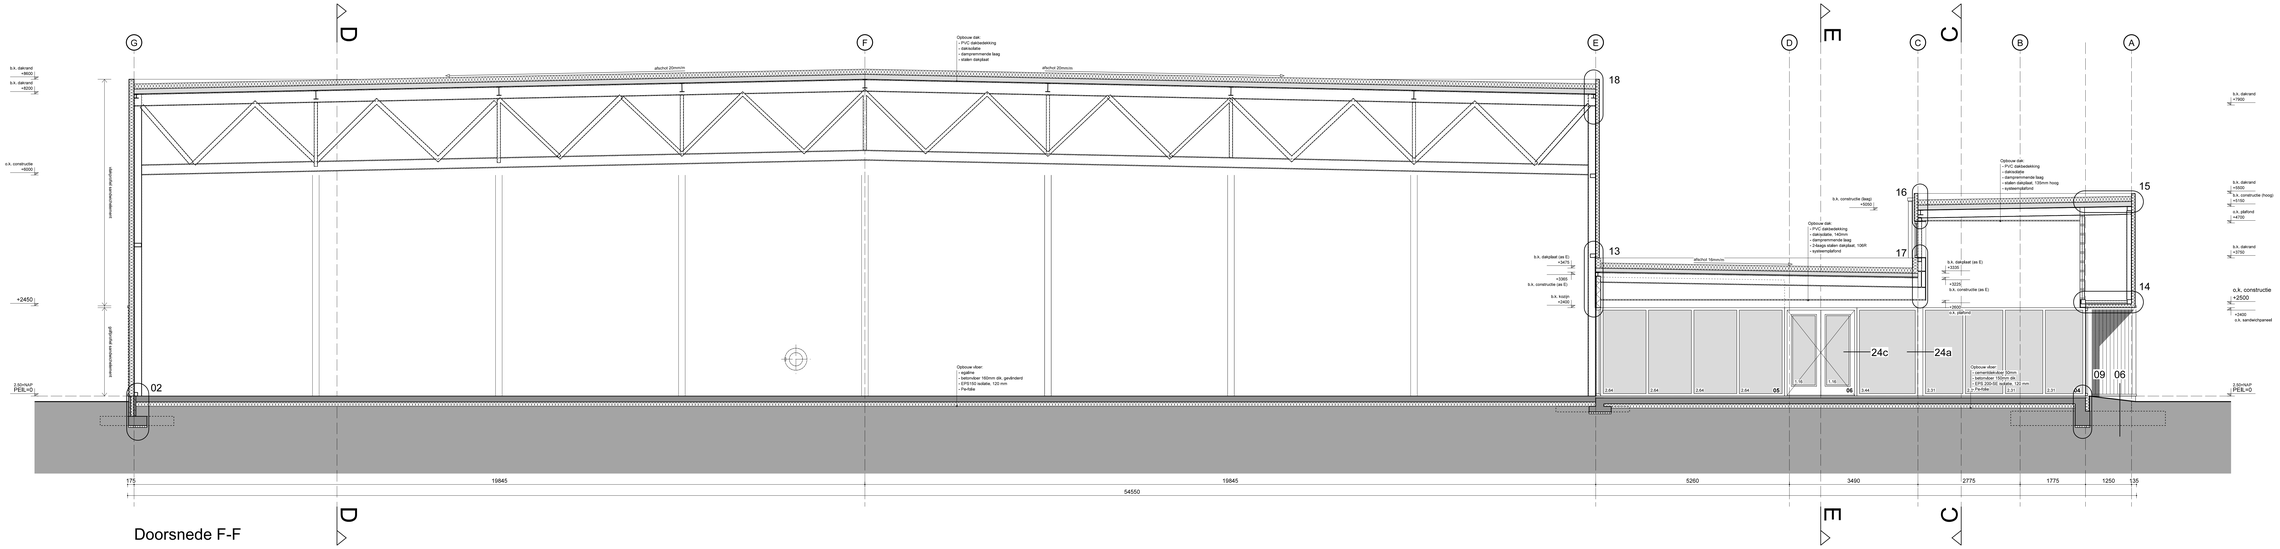

Doorsnede F-F

van hoogevest architecten

Van Hoogevest Architecten BV
Westsingel 9 / 3811 BA Amersfoort / T 033-4631705 / F 033-4610854
bureau@vanhoogevest.nl / www.vanhoogevest.nl

2.1900,5 Turnhal Turn-inn
Schiermonnikooghof 21, 3826 DK Amersfoort

REVISIETEKENINGEN

RE-12 Doorsneden
E-E en F-F

schaal: 1:50 (L0) Datum: 09-08-2016

gewijzigd A: C: E:
B: D: F: