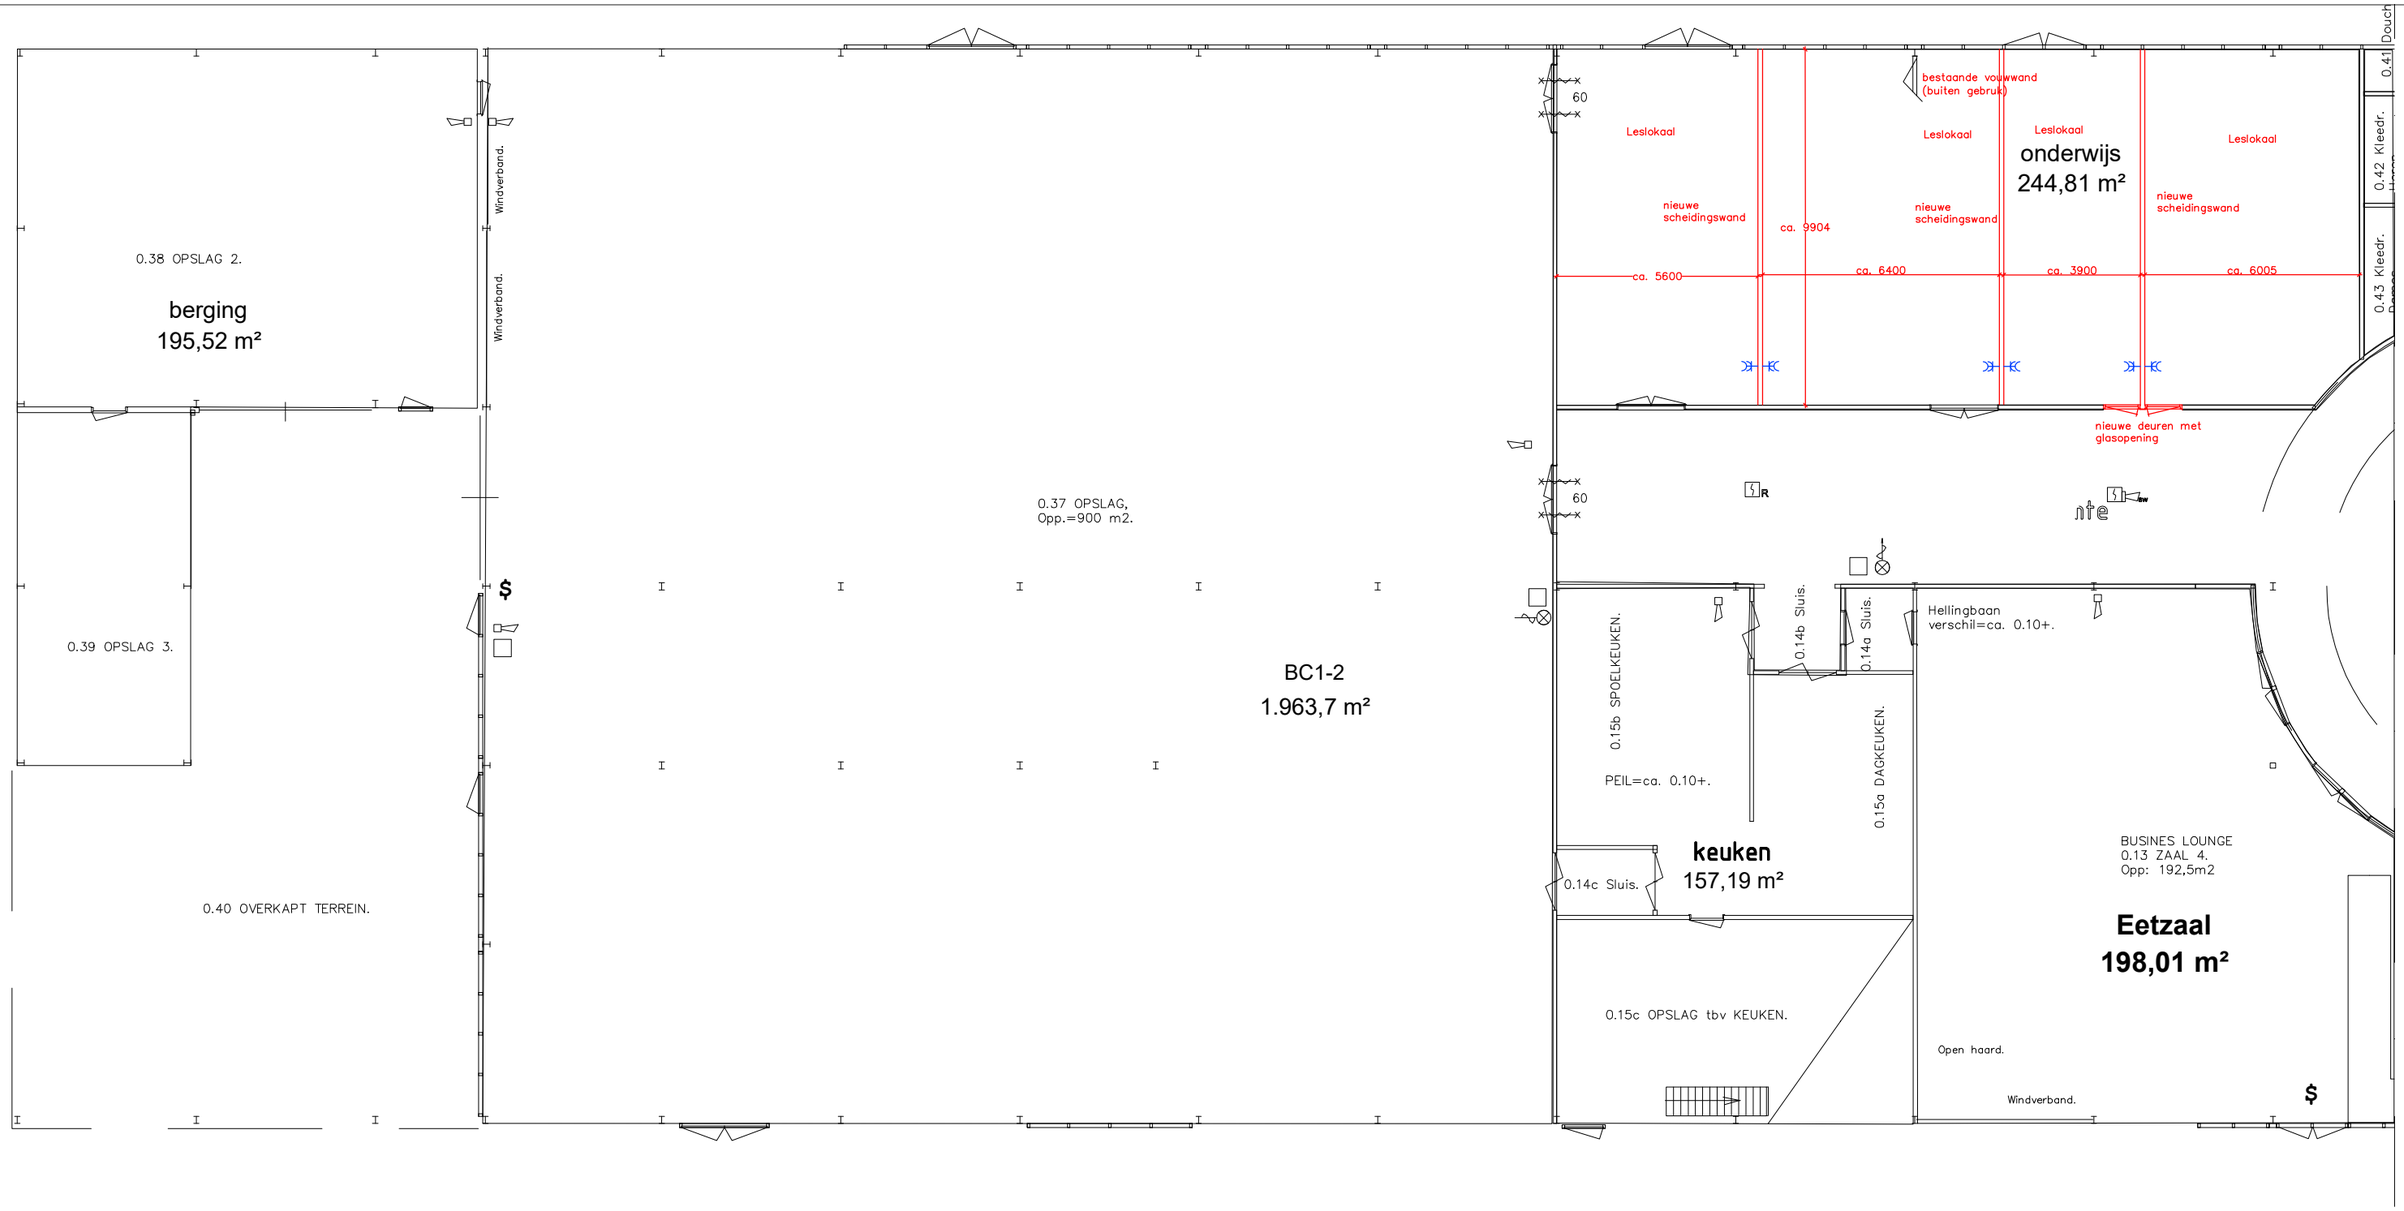


PEIL=0

GO 3.511 m²

75 personen

SO-0.6/MdJ d.d. 14-11-2023

| | | | | | |
|---|---|---|---|---|---|
| Wijz.: C | Omschrijving.: Wijzigingen nav onderhoud | | | Datum.: 21-10-2013 | |
| Werk: Hanze Plaza | | | | | |
| Getekend: [redacted] | Vrijgegeven: | Status: As Built | | Datum: 18-01-2010 | Schaal: 1:200 |
| | | Onderwerp: Brandmeldinstallatie (A3 FATPANEEL) | | | |
| | | Tekeningnummer: 5676 tek 180110c | | Blad: 1 | Van: 2 |