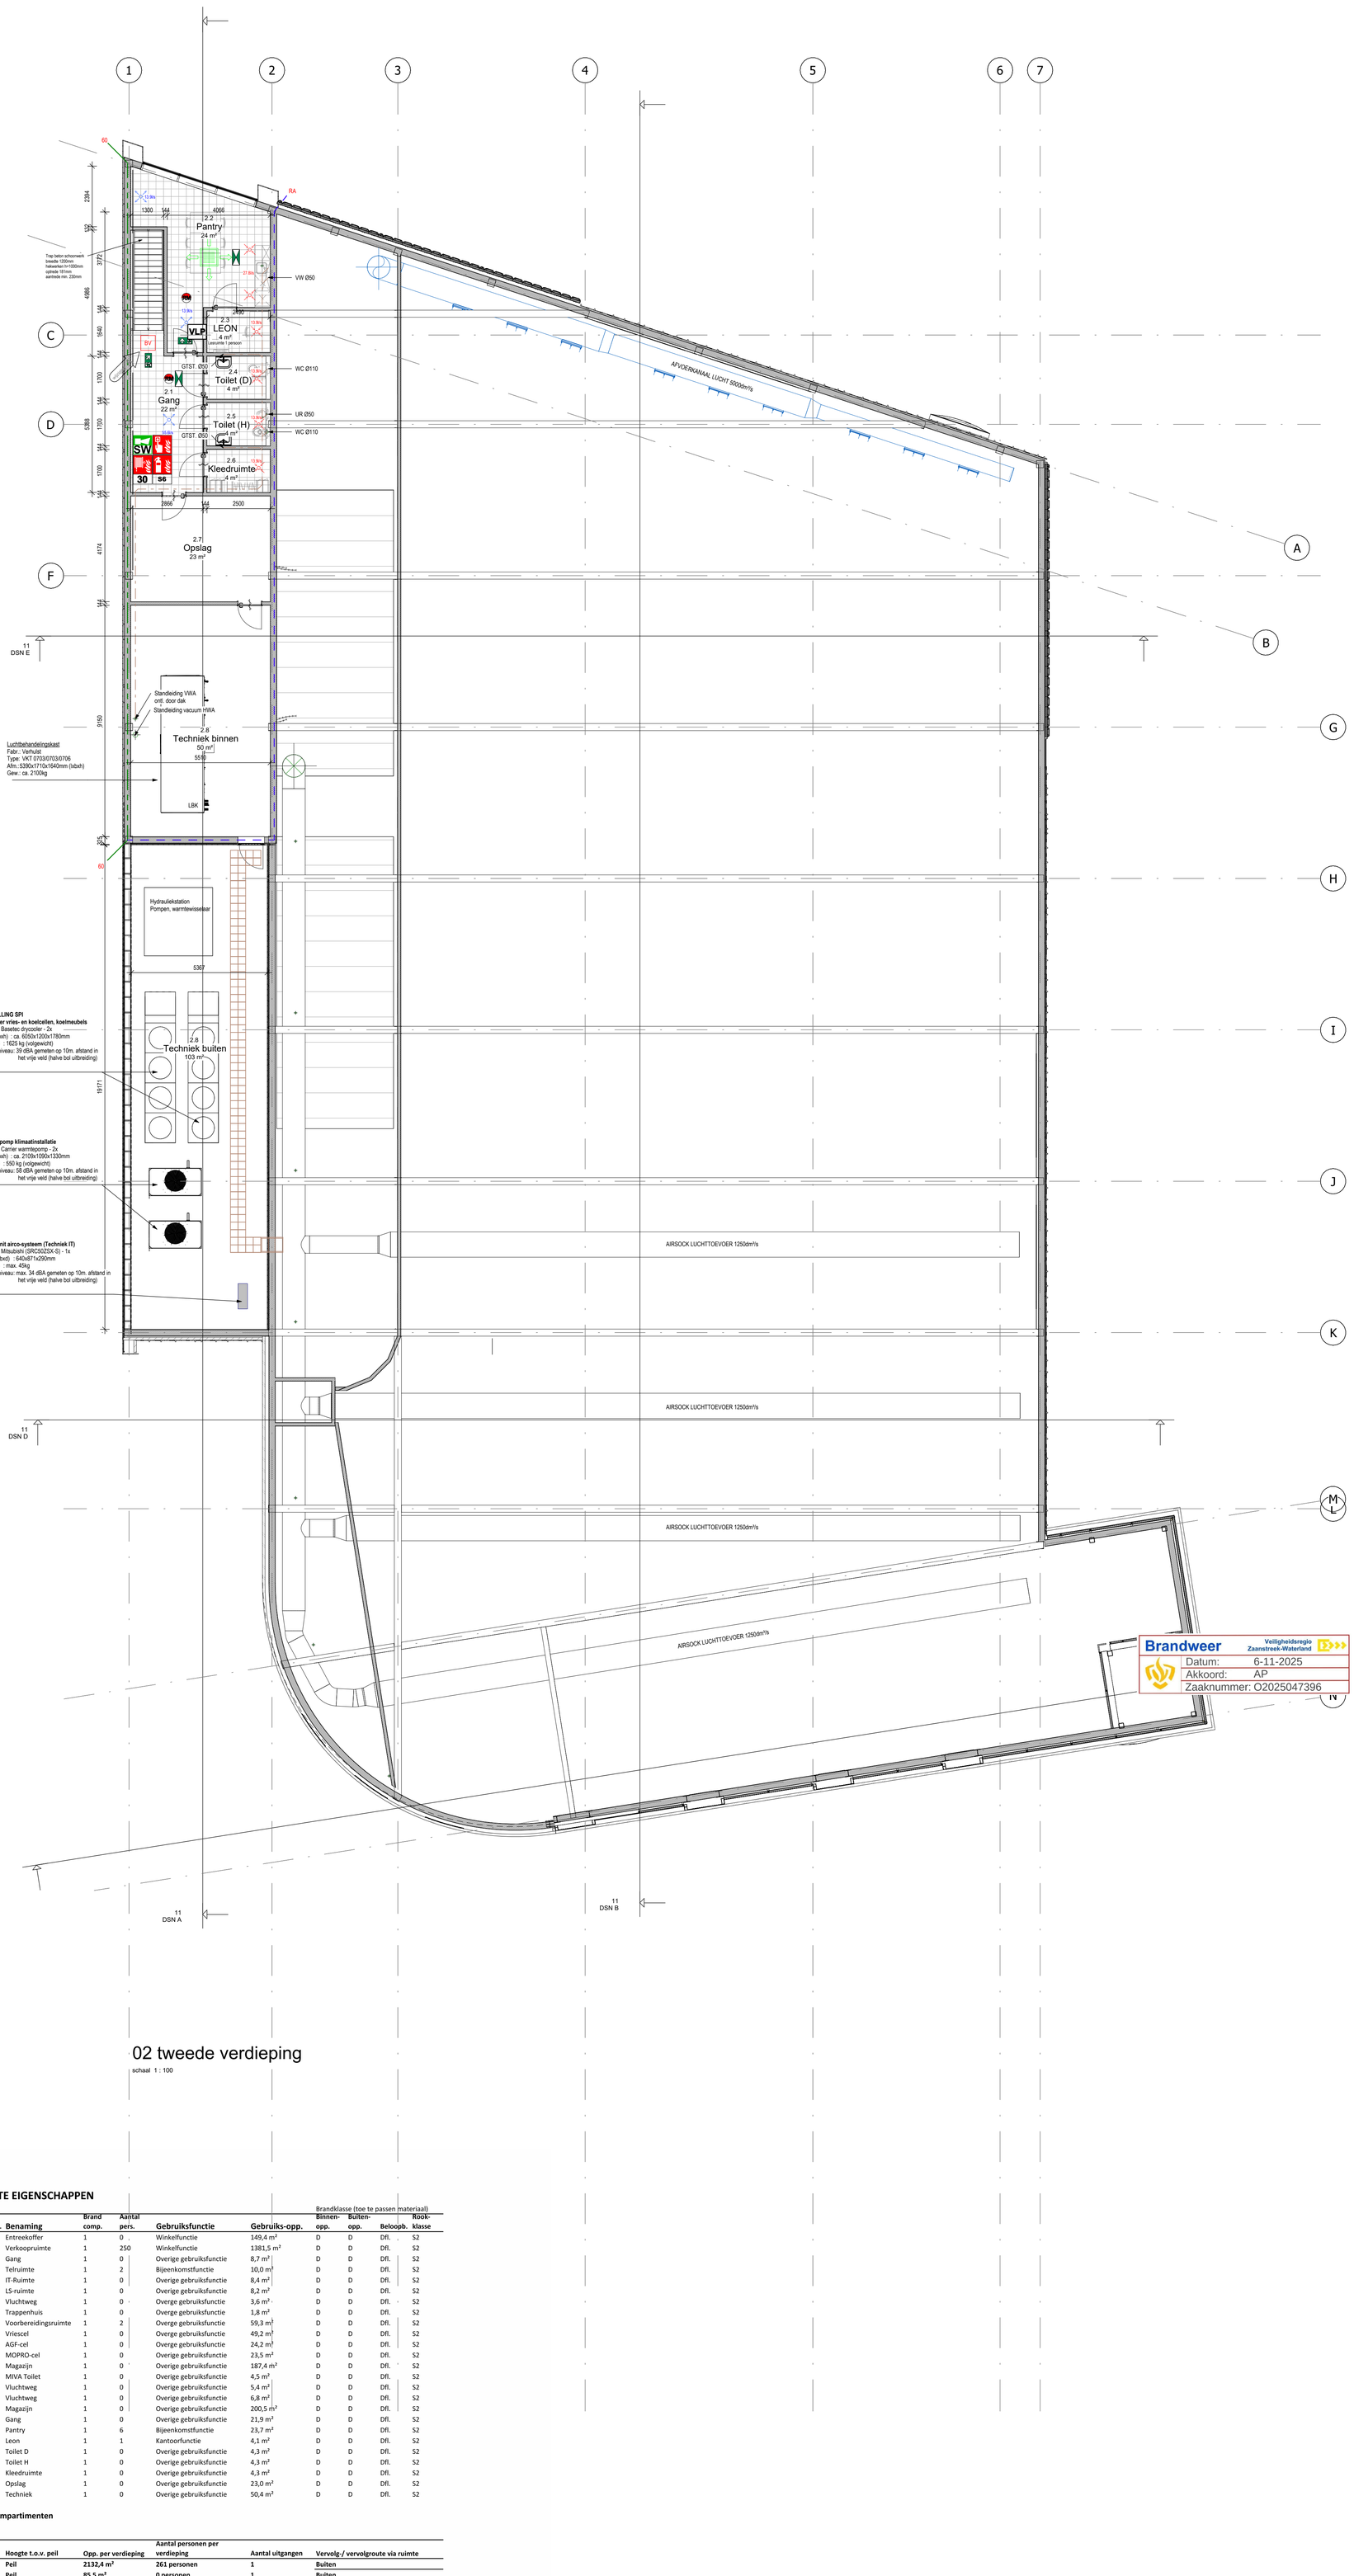

RENVOOI BOUWELEMENTEN

GEVELOPBOUW (BU-BI) Rc > 4,7 m2.K/W + luchtdicht
- Metselwerk Roodbruin genuanceerd 100mm
- Spouw 150 mm
- Zwarte spinvliesfolie, dampopen en UV-bestendig (bu)
- OSB 3 plaatmateriaal, d = 12mm
- Modulair HSB-element luchtdicht, d = 235mm
- Metisse, gerecycled Lidl-polo isolatie, d = 235mm
- Dampremmende folie (bi)
- Fins vuren plaatmateriaal, verticaal, d = 12mm; Afmeting beplating = 1,22 x 2,44m

DAKOPBOUW (BU-BI) Rc > 6,3 m2.K/W (FM Approved)
- EPDM dakbedekking (zwart), bevestiging conform opgave leverancier
- Glasvlies scheidingslaag
- PolyTop HR-bio EPS dakisolatie, d = 190mm, bevestiging conform opgave leverancier
- Dampremmende folie
- Stalen dakplaten gecoat, d = 158mm (conform opgave constructeur)
- Gelamineerde dakliggers, afm. 140 x 1280mm (conform opgave constructeur)

GEVELOPBOUW (BU-BI) Rc > 4,7 m2.K/W + luchtdicht
- Houten delen variabele dikten en breedten
- Omega profielen geperforeerd
- Zwarte spinvliesfolie, dampopen en UV-bestendig (bu)
- OSB 3 plaatmateriaal, d = 12mm
- Modulair HSB-element luchtdicht, d = 235mm
- Metisse, gerecycled Lidl-polo isolatie, d = 235mm
- Dampremmende folie (bi)
- Fins vuren plaatmateriaal, verticaal, d = 12mm; Afmeting beplating = 1,22 x 2,44m

VLOEROPBOUW (BU-BI)
- EPDM dakbedekking (zwart), bevestiging conform opgave leverancier
- Glasvlies scheidingslaag
- PolyTop HR-bio EPS dakisolatie, d = 190mm, bevestiging conform opgave leverancier
- Dampremmende folie
- Druklaag op afschot volgens opg. constructeur
- Kanaalplaatvloer volgens opg. constructeur

GEVELOPBOUW (BU-BI) Rc > 4,7 m2.K/W + luchtdicht
- Mobilane mobi panels voorzien van irrigratie systeem
- Omega profielen geperforeerd
- Zwarte spinvliesfolie, dampopen en UV-bestendig (bu)
- OSB 3 plaatmateriaal, d = 12mm
- Modulair HSB-element luchtdicht, d = 235mm
- Metisse, gerecycled Lidl-polo isolatie, d = 235mm
- Dampremmende folie (bi)
- Fins vuren plaatmateriaal, verticaal, d = 12mm; Afmeting beplating = 1,22 x 2,44m

VLOEROPBOUW (BU-BI) Rc > 3,7 m2.K/W
- Vloerafwerking, tegelvloer
- Cement dekvloer
- Isolatie 150mm
- Schuimbetonvloer
- Druklaag volgens opg. constructeur
- Kanaalplaatvloer

HSB-Binnenwand (BU-BI)
- Fins vuren plaatmateriaal, verticaal, d = 12mm
- Modulair HSB-element luchtdicht, d = 120mm
- Fins vuren plaatmateriaal, verticaal, d = 12mm

VLOEROPBOUW (BU-BI) Rc > 3,7 m2.K/W
- Vloerafwerking, tegelvloer
- Cement dekvloer
- I.h.w. gestortte vloer volgens opg. constructeur
- EPS drukvaste isolatie volgens opg. constructeur
- PE folie
- Zandpakket

ALGEMEEN RENVOOI

Minimale Rc-waarden:
· Begane grond vloer 3,7 m².K/W
· Gevels 4,7 m².K/W
· Vloer boven parkeergarage 6,3 m².K/W
· Plat dak 6,3 m².K/W

· Onder deuren 20mm spleet ivm luchttoevoer ruimtes ex brandwerende / rookwerende en zelfsl. deuren dagmaat binnenkozijnen 900x2300mm (excl. meterkast kozijn)
· De netto doorgang van binnendeurkozijnen moet minimaal 850mm breed en 2300mm hoog zijn. (mux kasten e.d.)
· Het traphek moet min. 1000mm hoog zijn, netto opening tussen stijlen max. 100mm, en mag niet opklimbaar zijn.
· Trap dient te voldoen aan het gestelde in het Bbl volgens Afdeling 4.4 Veilig overbruggen van hoogteverschillen.
· Tpv toegang gebouw: drempels maximaal 20mm hoogteverschil met aansluitende terrein en vloer.
· Ventilatie openingen muisdicht uitvoeren + toepassen van vogel/ muisschroten.
· De uitwendige scheidingsconstructie heeft geen openingen die breder zijn dan 0,01m². Dit geldt niet voor een afsluitbare opening en een opening die de uitmonding is van een voorziening voor luchtverversing en ont- en beluchting berging.
· Deuren, ramen, kozijnen en daarmee gelijk te stellen constructieonderdelen in de uitwendige scheidingsconstructie van een niet-gemeenschappelijke ruimte die volgens NEN 5087 bereikbaar zijn voor inbraak, hebben een volgens NEN 5096 bepaalde inbraakwerendheid die voldoet aan de in die norm aangegeven weerstandsklasse 2.
· De electrische installatie uitvoeren volgens 1010.
· De drink- en warmwaterinstallatie uitvoeren volgens NEN 1006.
· De Meterruimten uitvoeren volgens NEN 2768.
· Ventilatie meterkast volgens NEN 1087, spleet onder en boven. Capaciteit minimaal 2 dm³/sec per m³ inhoud met minimum van 2dm³/sec ventilatievoorziening mag niet afsluitbaar zijn.
· Geluidwering scheidingsconctructie uit te voeren volgens NEN 5077
· Een scheidingsconstructie van een toiletruimte of een badruimte, heeft aan een zijde die grenst aan die ruimte,tot 1,2 m hoogte boven de vloer van die ruimte een volgens NEN 2778 bepaalde wateropname die gemiddeld niet groter is dan 0.01 kg/(m².s1/2)en op geen enkele plaats groter dan 0,2 kg/(m².s1/2).
· Een uitwendige scheidingsconstructie van een verblijfsruimte, een toiletruimte of een badruimte is, bepaald volgens NEN 2778, waterdicht

(Brand-)veiligheid

Het gebouw dient tevens te voldoen aan de rapportage Beperking uitbreiding van brand- Rapport 202465990 Berekening NEN 6060, dd. ~~18-09-2025~~ en de Rapportage brandveiligheid Rapport 202465990 dd. ~~17-09-2025~~ 29-10-2025

Hoofddraagconstructie brandwerend≥ 90 min conform Bbl, t.b.v. bezwijken bij brand (WBDBO / constructieve veiligheid)

Brandmeld- en ontruimingsinstallatie volgens NEN 2535, brandmeldinstallatie, met niet automatische bewaking en vluchtwegdetectie. Ontruimingsinstallatie volgens NEN 2575

(v)	Veiligheidsglas volgens NEN 3569
(c)	Colorbel geemailleerde beglazing
(*)	beglazing weerstand tegen branddoorslag en brandoverslag (WBDBO), conform de NEN 6068 of NEN-EN 13501-2
	30 minuten weerstand tegen branddoorslag en brandoverslag (WBDBO), rookwerendheidsklasse RA , conform de NEN 6068 of NEN-EN 13501-2
	60 minuten weerstand tegen branddoorslag en brandoverslag (WBDBO), rookwerendheidsklasse RA , conform de NEN 6068 of NEN-EN 13501-2
	90 minuten weerstand tegen branddoorslag en brandoverslag (WBDBO), rookwerendheidsklasse RA , conform de NEN 6068 of NEN-EN 13501-2
	30 minuten weerstand tegen rooktoorgang (WRD), rookwerendheidsklasse RA conform de NEN 6075 of NEN-EN 13501-2
	scheidingsconstructie 30 minuten weerstand tegen branddoorslag en brandoverslag (WBDBO), conform de NEN 6068 of NEN-EN 13501-2
	scheidingsconstructie 60 minuten weerstand tegen branddoorslag en brandoverslag (WBDBO), conform de NEN 6068 of NEN-EN 13501-2
	Deur, die zelfsluitend is uitgevoerd in combinatie met het kozijn een brandwerendheid bezit van tenminste 30 minuten volgens de NEN 6069
	Deur, die zelfsluitend is uitgevoerd
	Deur, die zelfsluitend is uitgevoerd in combinatie met het kozijn een brandwerendheid bezit van tenminste 30 minuten volgens de NEN 6069
	Deur, die zelfsluitend is uitgevoerd in combinatie met het kozijn een brandwerendheid bezit van tenminste 60 minuten volgens de NEN 6069
	Doorvoeringen door brandwerende wanden en vloeren zijn brandwerend conform de classificatie van de desbetreffende constructie, volgens NEN 6069 of NEN-EN 1366-3/-4. Uitvoering door gecertificeerd bedrijf.
	Brandwerendheid van wanden, kolommen, balken, ramen en deuren wordt aangetoond met een geldig testrapport van een door de Raad voor Accreditatie erkende instelling.
LS	Deuren in vluchtroute moeten vanuit de vluchtrichting zonder sleutel of ander hulpmiddel kunnen worden geopend (Bbl art. 4.42).
PA	Deuren in vluchtroute met paniekfunctie uitvoeren met paniekbeslag volgens NEN-EN 1125.

	Noodverlichting aanbrengen en projecteren conform NEN-EN 1838 en geldende Bbl-eisen voor vluchtroute- en antipaniekverlichting.	SW	Slow-whoop sirene
	Transparantverlichting voor vluchtrouteaanduiding uitvoeren en plaatsen conform NEN-EN 1838 en Bbl art. 6.22.		Handbrandmelders conform NEN 2535 en NEN-EN 54-11
	Brandslanghaspel uitvoeren conform NEN-EN 671-1 (haspels), incl. plaatsing en onderhoud.	BMC	Brandmeldcentrale uitvoeren en installeren volgens NEN 2535, met apparatuur conform NEN-EN 54-2
S6 CO2	Draagbare handblussers uitvoeren conform NEN 2559 / EN 3 (draagbare blussers), incl. plaatsing en onderhoud. Getal geeft inhoud / gewicht aan. P = Poeder / S = Schuim	RM	Rookmelders en brandmeldinstallatie uitvoeren en projecteren conform NEN 2535 en Bbl art. 6.20
W	Afsluiter Water	AL	Code bedienpaneel Alarm
Z	Afsluiter Electra	VLP	Vluchtplattegrond
	Buitenverlichting boven nooduitgang conform NEN-EN 1838	BV	Beschermde vluchtroute
	Lichtpunt conform NEN1010	TS	Toegankelijkheidssector
	Bewegingsmelder conform NEN1010		

Riolering

Alle riolering aan te leggen volgens de NTR3215 en NTR3216. Riolering ophangen aan vloeren en funderingen middels daarvoorgeschikte bevestigingsmiddelen (RVS en Verzinkte uitvoeringen). Afschot volgens geldende normen.

Aansluitpunten riolering in de Verkooprumte nader te bepalen, aan te leggen volgens de NTR3215 en NTR3216. Riolering opnemen in de schuimbetonvloer. Bevestigen middels daarvoorgeschikte bevestigingsmiddelen (RVS en Verzinkte uitvoeringen). Afschot volgens geldende normen.

	Vuilwater afvoerleiding (vrij-verval) VWA		Vacuum HWA trechter plat dak
	Hemelwater afvoerleiding (vrij-verval) HWA		Aansluitpunt riolering volgens NTR3215
NO	Noodoverlaten dimensioneren en uitvoeren conform NEN 3215 en NEN-EN 12056-3 e.e.a. volgens opg. constructeur (Bbl art. 4.67).		

Ventilatie en klimaat

Toevoer- en afvoeropeningen conform Bbl art. 4.7t/-4.72 voor utiliteitsfuncties, dimensioneren volgens NEN 1087 (ventilatie van niet-woningen) en NEN 1006 (leidingsystemen), met eisen aan minimale ventilatiecapaciteit per verblijfsgebied en correcte plaatsing van roosters en kanalen voor winkel- en publiekfunctie.

	Ventilatie afvoerooster		
	Ventilatie toevoerooster		Klimaatunit KX, verwarmen en koelen
	Ventilatie afvoer lijnrooster		

Brandweer Veiligheidsregio Zaanstreek-Waterland
Datum: 6-11-2025
Akkoord: AP
Zaaknummer: O2025047396

02 tweede verdieping

schaal 1 : 100

RUIMTE EIGENSCHAPPEN

Brandklasse (toe te passen materiaal)

Ruimte nr.	Benaming	Brand comp.	Aantal pers.	Gebruiksfunctie	Gebruiks-opp.	Binnen-opp.	Buiten-opp.	Beloopb.	Rook-klasse
0.01	Entreekoffer	1	0	Winkelfunctie	149,4 m²	D	D	Dfl.	S2
1.02	Verkoopruimte	1	250	Winkelfunctie	1381,5 m²	D	D	Dfl.	S2
1.03	Gang	1	0	Overige gebruiksfunctie	8,7 m²	D	D	Dfl.	S2
1.04	Telruimte	1	2	Bijeenkomstfunctie	10,0 m²	D	D	Dfl.	S2
1.05	IT-Ruimte	1	0	Overige gebruiksfunctie	8,4 m²	D	D	Dfl.	S2
1.06	LS-ruimte	1	0	Overige gebruiksfunctie	8,2 m²	D	D	Dfl.	S2
1.07	Vluchtweg	1	0	Overige gebruiksfunctie	3,6 m²	D	D	Dfl.	S2
1.08	Trappenhuis	1	0	Overige gebruiksfunctie	1,8 m²	D	D	Dfl.	S2
1.09	Voorbereidingsruimte	1	2	Overige gebruiksfunctie	59,3 m²	D	D	Dfl.	S2
1.10	Vriescel	1	0	Overige gebruiksfunctie	49,2 m²	D	D	Dfl.	S2
1.11	AGF-cel	1	0	Overige gebruiksfunctie	24,2 m²	D	D	Dfl.	S2
1.12	MOPRO-cel	1	0	Overige gebruiksfunctie	23,5 m²	D	D	Dfl.	S2
1.13	Magazijn	1	0	Overige gebruiksfunctie	187,4 m²	D	D	Dfl.	S2
1.14	MIVA Toilet	1	0	Overige gebruiksfunctie	4,5 m²	D	D	Dfl.	S2
1.15	Vluchtweg	1	0	Overige gebruiksfunctie	5,4 m²	D	D	Dfl.	S2
1.16	Vluchtweg	1	0	Overige gebruiksfunctie	6,8 m²	D	D	Dfl.	S2
1.17	Magazijn	1	0	Overige gebruiksfunctie	200,5 m²	D	D	Dfl.	S2
2.01	Gang	1	0	Overige gebruiksfunctie	21,9 m²	D	D	Dfl.	S2
2.02	Pantry	1	6	Bijeenkomstfunctie	23,7 m²	D	D	Dfl.	S2
2.03	Leon	1	1	Kantoorfunctie	4,1 m²	D	D	Dfl.	S2
2.04	Toilet D	1	0	Overige gebruiksfunctie	4,3 m²	D	D	Dfl.	S2
2.05	Toilet H	1	0	Overige gebruiksfunctie	4,3 m²	D	D	Dfl.	S2
2.06	Kleedruimte	1	0	Overige gebruiksfunctie	4,3 m²	D	D	Dfl.	S2
2.07	Opslag	1	0	Overige gebruiksfunctie	23,0 m²	D	D	Dfl.	S2
2.08	Techniek	1	0	Overige gebruiksfunctie	50,4 m²	D	D	Dfl.	S2

Brandcompartimenten

Compartiment nr.	Hoogte t.o.v. peil	Opp. per verdieping	Aantal personen per verdieping	Aantal uitgangen	Vervolg-/ vervolgroute via ruimte
BC1	**Peil**	**2132,4 m²**	**261 personen**	**1**	**Buiten**
BC2	**Peil**	**85,5 m²**	**0 personen**	**1**	**Buiten**
	Totaal	**2217,8 m²**	**261 personen**	**4**	**Buiten**

Bruto - Netto oppervlakten

Begane grond		Netto	2017,7 m²	Bruto	2093,4 m²
Totaal		Netto	2017,7 m²	Bruto	2093,4 m²

Maximaal aantal personen gelijktijdig aanwezig: ±220 personen
Rekenregel: per 1000mm doorgangbreedte van een deur of vluchtroute: 90 personen per minuut (BB art. 2.108)

Nooduitgang Gang	1 x 1050 mm	1 x 45 personen
Nooduitgang winkel	1 x 1050 mm	1 x 45 personen
Nooduitgang trappenhuis	1 x 1050 mm	1 x 30 personen
Nooduitgang magazijn	1 x 1050 mm	1 x 90 personen
Vluchtweg magazijn	1 x 1050 mm	1 x 40 personen

buro URSEM
ARCHITECTUUR STEDEBOUW INTERIEUR

Breeuwhamer 2a
1648HG De Goorn
T 0229 54 2606
E info@buroURSEM.nl
I www.buroURSEM.nl
| buroURSEM is een handelsnaam van URSEM Groep Avenhorn | KvK 37156508

Opdrachtgever: Lidl Nederland GmbH
Projectnummer: 22046
Project: Nieuwbouw Metropoolfiliaal Vlasblomweg Wormerveer
Bladnr.: 12.2
Onderwerp: Plattegrond 2e verdieping
Datum: 10-07-2025
Get.: EL / JdB
Schaal: 1 : 100
Formaat: A0
Fase: DO

Wijzigingen:

Wijz.	Datum	Opmerking
A	15-09-2025	OPM VR
C	29-10-2025	OPM. VRZW

Algemeen:
Maten in het werk te controleren
Maten zijn (±) maten
Constructies ter controle en volgens opgaaf constructeur

Deze tekening is eigendom van het buro, geheel of gedeeltelijk gebruik, herhaling, verveelvoudiging, openbaarmaking en verwezenlijking, alleen met onze schriftelijke toestemming (Eigendoms- en Auteursrecht Architekt)
In geval van geheel dan wel gedeeltelijk nogmaals gebruiken van het ontwerp door de opdrachtgever komen partijen in overleg overeen, de aan de architekt toekomende vergoeding voor het auteursrecht (DNR 2011/ CR 2013) Afwijkingen van tekening tijdens uitvoering dienen opgenomen te worden met het Buro en worden alleen uitgevoerd met schriftelijke toestemming. (DNR 2011/ CR 2013)